

FIAT

124 Sport

(Tipo BC-BS)

CATALOGO PARTI DI RICAMBIO

CATALOGUE DE PIÈCES DÉTACHÉES

ERSATZTEILKATALOG

SPARE PARTS CATALOG

CATÁLOGO DE PIEZAS DE REPUESTO

ELENCO DELLE VERSIONI 124 Sport (tipo BC-BS)

Liste des versions

Version List

Liste der Ausführungen

Lista de versiones

Codici numerici
No. des codes Code No.
Kennummern Códigos

VERSIONI BASE

Versions-base
Grundauführungen:

Basic Versions:
Versiones básicas:

05	Coupé guida sinistra con motore 1400	Coupé conduite à gauche (Moteur 1400) Coupé Linkslenkung (Motor 1400)	Coupé - LHD (Motor 1400) Coupé conducción izquierda (Motor 1400)
05a	Coupé guida sinistra con motore 1600	Coupé conduite à gauche (Moteur 1600) Coupé Linkslenkung (Motor 1600)	Coupé - LHD (Motor 1600) Coupé conducción izquierda (Motor 1600)
06	Coupé guida destra con motore 1400	Coupé conduite à droite (Moteur 1400) Coupé Rechtslenkung (Motor 1400)	Coupé - RHD (Motor 1400) Coupé conducción derecha (Motor 1400)
06a	Coupé guida destra con motore 1600	Coupé conduite à droite (Moteur 1600) Coupé Rechtslenkung (Motor 1600)	Coupé - RHD (Motor 1600) Coupé conducción derecha (Motor 1600)
07	Spider guida sinistra con motore 1400	Spider conduite à gauche (Moteur 1400) Spider Linkslenkung (Motor 1400)	Spider - LHD (Motor 1400) Spider conducción izquierda (Motor 1400)
07a	Spider guida sinistra con motore 1600	Spider conduite à gauche (Moteur 1600) Spider Linkslenkung (Motor 1600)	Spider - LHD (Motor 1600) Spider conducción izquierda (Motor 1600)

Codici numerici

No. des codes Code No.
Kennnummern Códigos

VARIANTI

- 11 con **antifurto**
13 con **contamiglia**
26 con **disasserramento posteriore**
27 con **cambio a 5 marce**
32 per **zone polverose**
33 per **Francia**
* per **Tropico Francia**
34 per **Inghilterra e Irlanda**
35 per **Germania**
38 per **Svezia**
39 per **Danimarca**
40 per **Finlandia**
41 per **Norvegia**
42 per **Svizzera**
43 per **Belgio**
46 per **Austria**

* vale 32 e 33; per motore ved.
Sgr. A0.01

**Variantes
Abgeleitete Typen**

avec antivol
mit Diebstahlsicherung
avec compteur de milles
mit Meilenzähler
avec désembuage lunette AR
mit Entfrostdung des Rückwandfensters
coupé avec boîte à 5 vitesses
coupé mit 5-gang-getriebe
pour zones poussiéreuses
für staubige Zonen
pour la France
für Frankreich
pour la France Tropicale
für Tropen Frankreich
pour l'Angleterre et l'Irlande
für England u. Irland
pour l'Allemagne
für Deutschland
pour la Suède
für Schweden
pour le Danemark
für Dänemark
pour la Finlande
für Finnland
pour la Norvège
für Norwegen
pour la Suisse
für Schweiz
pour la Belgique
für Belgien
pour l'Autriche
für Österreich

comprenant les versions 32 et 33;
pour le moteur voir Sgr. A0.01
es enthält die abgeleitete Typen 32 w. 33;
für den Motor, s. Utgr. A0.01.

**Variants
Derivadas**

w/anti-theft device
con dispositivo antirrobo
w/speedometer gauged in miles
con velocímetro en milas
with backwindow demisting
con sistema para calentar el cristal posterior
coupé with 5-speed transmission
coupé con cambio de 5 marchas
for dusty areas
para comarcas polvorizadas
exported to France
para Francia
exported to France Tropic
para Francia Tropical
exported to Great Britain and Eire
para Inglaterra e Irlanda
exported to Germany
para Alemania
exported to Sweden
para Suecia
exported to Denmark
para Dinamarca
exported to Finland
para Finlandia
exported to Norway
para Noruega
exported to Switzerland
para Suiza
exported to Belgium
para Bélgica
exported to Austria
para Austria

applicable codes: 32 and 33;
see Sgr. A0.01 for engine
comprende las versiones 32 y 33;
para el motor véase Sgr. A0.01.

AVVERTENZE - Per una corretta ricerca delle parti di ricambio illustrate ed elencate nel catalogo, è necessario:

- a) consultare l'« **Elenco delle versioni** » per individuare i **codici numerici**, della **versione base** e delle eventuali **varianti**, del veicolo che interessa;
- b) consultare l'indice « **Validità dei sottogruppi** » per conoscere:
 - le **validità dei sottogruppi per le versioni base**, che vengono indicate nelle colonne « Versioni base »;
 - le **eventuali validità di interi sottogruppi per le varianti**, che vengono indicate nella colonna « Varianti » con i relativi codici stampati in neretto;
 - l'**esistenza nei sottogruppi di parti di ricambio proprie di varianti**, che viene indicata nella colonna « Varianti » con i relativi codici numerici stampati fra parentesi;
- c) consultare le **tavole e i relativi elenchi delle parti di ricambio** del catalogo, come indicato ai punti 2 e 3 delle « Avvertenze generali per la consultazione del catalogo » (pag. 6).

Sgr.	Codici numerici						No. des codes Kennnummern	Code No. Códigos	Sgr.	Codici numerici						No. des codes Kennnummern	Code No. Códigos	Sgr.	Codici numerici						No. des codes Kennnummern	Code No. Códigos
	Versioni base	Versions-base Grundausführungen Basic Versions Versiones básicas					Varianti ●	Variantes Abgeleitete Typen Variants Versiones		Versioni base	Versions-base Grundausführungen Basic Versions Versiones básicas					Varianti ●	Variantes Abgeleitete Typen Variants Versiones		Versioni base	Versions-base Grundausführungen Basic Versions Versiones básicas					Varianti ●	Variantes Abgeleitete Typen Variants Versiones
		05	05a	06	06a	07					07a	05	05a	06	06a					07	0 7a	05	05a	06		
C1.31	=	=	=	=	=	=			D3.16	=	=	=	=	=	=			F6.29/3	=	=	=	=	=			33
C1.31/1	=	=	=	=	=	=			E1.01	(05)	(05a)	(05)	(05a)	(07)	(07a)	(38-40-41)		F6.29/4	=	=	=	=	=			34-35-39-46
C1.32	=	=	=	=	=	=			E1.02	(05)	(05)	(05)	(05)	(07)	(07)	(38-40-41)		F6.32	=	=	=	=	=			
C1.33	=	=	=	=	=	=			E1.03	(05)	(05)	(05)	(05)	(07)	(07)			F6.32/1	=	=	=	=	=			
C1.33/1	=	=	=	=	=	=			E1.07	(05)	(05)	(06)	(06)	(07)	(07)			F6.32/2	=	=	=	=	=			34-35-39-46
C1.35	=	=	=	=	=	=			F1.01	=	=	=	=	=	=	(11-33-35-39-43-46)		F6.32/3	=	=	=	=	=			35-39-46
C1.35/1	=	=	=	=	=	=			F1.01/1	=	=	=	=	=	=	(11-33-35-39-43-46)		F6.34	=	=	=	=	=			
D2.01	(05)	(05a)	(06)	(06)			(33)		F2.01	=	=	=	=	=	=			F6.34/1	=	=	=	=	=			
D2.01/1					(07)	(07a)	(33)		F3.01	(05)	(05)	(05)	(05)	(07)	(07)	(32-34-38-40-41)		F6.34/2	=	=	=	=	=			
D2.02	=	=							F4.01	(05)	(05)	(06)	(06)			(33-34-35-38-39-40-41-42-46)		F6.34/3	=	=	=	=	=			33
D2.02/1	(05)	(05)	(06)	(06)	(07)	(07)			F4.01/1							(33-35-39-40-41-42)		F6.35	=	=	=	=	=			
D2.03									F5.01	(05)	(05a)	(05)	(05a)	(07)	(07a)	(33-35-38-39-40-41-42)		F6.35/1	=	=	=	=	=			
D2.10	(05)	(05a)	(06)	(06a)	(05)	(05a)			F5.03	(05)	(05a)	(05)	(05a)			(13-34-35)		F6.35/2	=	=	=	=	=			
D3.01	(05)	(05a)	(05)	(05a)	(07)	(07a)	(32)		F5.03/1					(07)	(07a)			F6.35/3	=	=	=	=	=			
D3.02	(05)	(05a)	(05)	(05a)	(05)	(05a)	(32)		F5.05	(05)	(05)	(06)	(06)			(26)		F6.65	=	=	=	=	=			
D3.05	(05)	(05)	(05)	(05)	(07)	(07)	(32)		F5.05/1									F6.65/1	=	=	=	=	=			
D3.06	(05)	(05a)	(05)	(05a)	(05)	(05a)	(32)		F6.03	=	=	=	=	=	=			F6.65/2	=	=	=	=	=			
D3.10	=	=	=	=	=	=			F6.08	=	=	=	=	=	=			L3.02	(05)	(05a)	(06)	(06a)	(07)	(07a)		
D3.10/1	=	=	=	=	=	=			F6.14	=	=	=	=	=	=			Z1.01	=	=	=	=	=	=		
D3.10/2	=	=	=	=	=	=			F6.14/1	=	=	=	=	=	=											
D3.10/3	=	=	=	=	=	=			F6.14/2	=	=	=	=	=	=	33-35-39-43-46										
D3.10/4	=	=	=	=	=	=	32		F6.14/3	=	=	=	=	=	=	33-43										
D3.10/5	=	=	=	=	=	=	32		F6.14/4	=	=	=	=	=	=	33-35-39-43-46										
D3.10/6	=	=	=	=	=	=	32		F6.29	=	=	=	=	=	=											
D3.10/7	=	=	=	=	=	=	32		F6.29/1	=	=	=	=	=	=											
D3.14	=	=	=	=	=	=			F6.29/2	=	=	=	=	=	=											

= Valgono tutte le parti del sottogruppo indicato nella colonna Sgr.

(05), (07) ... valgono le parti del sottogruppo contraddistinte da questi numeri, oltre a tutte le altre parti senza alcuna indicazione.

● I codici numerici stampati in neretto indicano la validità dell'intero sottogruppo per una variante; i codici numerici stampati fra parentesi indicano l'esistenza nel sottogruppo di parti proprie di varianti.

= Toutes les pièces du Sousgroupe indiqué à la colonne Sgr. sont valables.

(05), (07) ... les pièces valables sont celles portant ces chiffres et celles dépourvues de toute indication.

● Les codes numériques imprimés en caractère gras indiquent que tout le sousgroupe est valable pour une variante donnée; les codes numériques entre parenthèses indiquent que dans le sousgroupe il existe des pièces propres de variantes.

= Alle Teile der in der Spalte «Sgr.» aufgeführten Untergruppe sind gültig.

(05), (07) ... die Teile sind gültig, die mit einer dieser Nummern versehen sind und ferner alle diejenigen ohne besondere Angabe.

● Die schwarz gedruckte Kennnummer gibt an, dass die gesamte Untergruppe für den betreffenden Typ gültig ist; die eingeklammerte Kennnummer gibt an, dass die Untergruppe modelleigene Teile des betreffenden Typs enthält.

= All parts of the Subgroups indicated under «Sgr.» are applicable.

(05), (07) ... Applicable parts are those marked off in the lists by these numbers plus all other parts without any indication.

● The bold-face code numbers indicate the applicability of the whole subgroup to one particular version; the parenthesized code numbers instead, mean that the subgroup in question includes also parts which are specific of the version(s) involved.

= Son válidas todas las piezas del subgrupo indicado en la columna Sgr.

(05), (07) ... Son válidas todas las piezas acompañadas de estos números y además todas las que carecen de otras indicaciones.

● Los números de código en negrita indican la validez de todo el subgrupo para una versión; mientras que los números de código entre paréntesis, significan que en el subgrupo hay piezas propias de las versiones representadas.

Fiat 124 Sport (tipo BC-BS) - VALIDITÀ DEI SOTTOGRUPPI

(XI-1970)

Validité des Sousgroupes
Gültigkeit der Untergruppen

Subgroup Applicability
Validez de los subgrupos

Sgr.	Codici numerici						No. des codes Kennummern	Code No. Códigos	Sgr.	Codici numerici						No. des codes Kennummern	Code No. Códigos	Sgr.	Codici numerici						No. des codes Kennummern	Code No. Códigos						
	Versioni base	Versions-base Grundausführungen Basic Versions Versiones básicas								Varianti ●	Variants Abgeleitete Typen Variantes Versiones	Versioni base	Versions-base Grundausführungen Basic Versions Versiones básicas						Varianti ●	Variants Abgeleitete Typen Variantes Versiones	Versioni base	Versions-base Grundausführungen Basic Versions Versiones básicas					Varianti ●	Variants Abgeleitete Typen Variantes Versiones				
		05	05a	06	06a	07							07a	05	05a							06	06a	07					07a	05	05a	06
A0.01	(05)	(05a)	(06)	(06a)	(05)	(05a)	(27-32-33-35-38-39-40-41-43-46)		A2.06/6								B2.04															
A1.01	(05)	(05a)	(05)	(05a)	(05)	(05a)			A2.06/7								B2.04/1													27		
A1.02									A2.06/8																							
A1.03									A2.21	(05)			(07)		(33-38)		B2.07													(38)		
A1.03/1									A2.21/1	(05a)			(07a)		(33-38)		B2.07/1													27		
A1.05									A2.21/2																					(38)		
A1.05/1									A2.21/3								B2.10															
A1.06	(05)	(05a)	(05)	(05a)	(05)	(05a)			A2.54								B2.10/1													27		
A1.07	(05)	(05a)	(05)	(05a)	(05)	(05a)			A2.54/1	(05a)		(06a)	(05a)																			
A1.15									A2.56					(27-38)			B2.24	(05)		(06)		(07)										
A2.01	(05)	(05)	(05)	(05)	(07)	(07)	(38-40-41)		A2.56/1					(27)			B2.24/1		(05a)		(06a)		(07a)									
A2.02							(38-40-41)		A2.56/2								B3.01	(05)	(05a)	(05)	(05a)	(07)	(07a)									
A2.02/1							(38-40-41)		A3.01								B3.16															
A2.03									A3.01/1								B3.16/1															
A2.04							(32)		A3.02								B3.16/2															
A2.04/1							(32)		A4.01	(05)	(05a)	(05)	(05a)	(05)	(05a)		B4.01	(05)	(05a)	(05)	(05a)	(05)	(05a)		(32)							
A2.05									A4.02								B4.04	(05)	(05a)	(05)	(05a)	(05)	(05a)									
A2.05/1									A4.02/1								C1.01	(05)	(05)	(06)	(06)	(07)	(07)									
A2.05/2									A4.03								C1.02	(05)	(05a)	(06)	(06a)	(07)	(07a)		(38-40-41)							
A2.05/3									A4.09								C1.03	(05)	(05)	(06)	(06)	(07)	(07)									
A2.06									B1.01	(05)	(05)	(06)	(06)	(07)	(07)	(33-35-38)	C1.04															
A2.06/1									B1.05								C1.06															
A2.06/2									B1.05/1								C1.08															
A2.06/3									B2.01	(05)		(05)	(07)		(38)		C1.08/1															
A2.06/4									B2.01/1	(05)		(05)	(07)		27		C1.10															
A2.06/5									B2.01/1	(05a)		(05a)	(07a)		(38)		C1.30															

= Valgono tutte le parti del sottogruppo indicato nella colonna Sgr.

(05), (07) ... valgono le parti del sottogruppo contraddistinte da questi numeri, oltre a tutte le altre parti senza alcuna indicazione.

● I codici numerici stampati in neretto indicano la validità dell'intero sottogruppo per una variante; i codici numerici stampati fra parentesi indicano l'esistenza nel sottogruppo di parti proprie di varianti.

= Toutes les pièces du Sousgroupe indiqué à la colonne Sgr. sont valables.

(05), (07) ... les pièces valables sont celles portant ces chiffres et celles dépourvues de toute indication.

● Les codes numériques imprimés en caractère gras indiquent que tout le sousgroupe est valable pour une variante donnée; les codes numériques entre parenthèses indiquent que dans le sousgroupe il existe des pièces propres de variantes.

= Alle Teile der in der Spalte « Sgr. » aufgeführten Untergruppe sind gültig.

(05), (07) ... die Teile sind gültig, die mit einer dieser Nummern versehen sind und ferner alle diejenigen ohne besondere Angabe.

● Die schwarz gedruckte Kennnummer gibt an, dass die gesamte Untergruppe für den betreffenden Typ gültig ist; die eingeklammerte Kennnummer gibt an, dass die Untergruppe modelleigene Teile des betreffenden Typs enthält.

= All parts of the Subgroups indicated under « Sgr. » are applicable.

(05), (07) ... Applicable parts are those marked off in the lists by these numbers plus all other parts without any indication.

● The bold-face code numbers indicate the applicability of the whole subgroup to one particular version; the parenthesized code numbers instead, mean that the subgroup in question includes also parts which are specific of the version(s) involved.

= Son válidas todas las piezas del subgrupo indicado en la columna Sgr.

(05), (07) ... Son válidas todas las piezas acompañadas de estos números y además todas las que carecen de otras indicaciones.

● Los números de código en negrita indican la validez de todo el subgrupo para una versión; mientras que los números de código entre paréntesis, significan que en el subgrupo hay piezas propias de las versiones representadas.

AVIS - Pour la recherche correcte des pièces de rechange illustrées et en liste dans le catalogue, il faut:

- a) consulter la « **Liste des versions** » pour repérer les **codes numériques** de la **version-base** et des **variantes** éventuelles du véhicule qui intéresse;
- b) consulter l'index « **Validité des sousgroupes** » pour connaître:
 - les **validités des sousgroupes des versions-base**, qui sont indiquées dans les colonnes « Versions-base »;
 - les **validités éventuelles de sousgroupes complets pour les variantes**, qui sont indiquées dans la colonne « Variants » avec les codes correspondants imprimés en mi-gras;
 - l'**existence dans les sousgroupes de pièces détachées propres aux variantes**, qui est indiqué dans la colonne « Variants » avec les codes correspondants imprimés entre parenthèses;
- c) consulter les **planches** et les **listes des pièces détachées** correspondantes du catalogue comme indiqué aux points 2 et 3 des « Règles générales pour la consultation du catalogue » (page 7).

ZUR BEACHTUNG - Zum Auffinden der in vorliegendem Katalog aufgeführten und abgebildeten Ersatzteile ist notwendig:

- a) die « **Liste der Ausführungen** » nachzuschlagen, um die **Kennummer** der **Grundausführung** bzw. des **abgeleiteten Typs** des in Frage kommenden Fahrzeugs festzustellen;
- b) das Verzeichnis « **Gültigkeit der Untergruppen** » nachzuschlagen, um festzustellen:
 - die **Zugehörigkeit der Untergruppen zu den Grundausführungen**, die in der Spalte « Grundausführungen » aufgeführt sind;
 - die **eventuelle Zugehörigkeit einer gesamten Untergruppe zu abgeleiteten Typen**, die in der Spalte « abgeleitete Typen » durch die schwarz gedruckten Kennnummern angegeben sind;
 - das **Vorhandensein von modelleigenen Teilen der verschiedenen Typen** in den Untergruppen, die durch die eingeklammerten Kennnummern in der Spalte « abgeleitete Typen » angegeben sind;
- c) die **Bildtafeln** und entsprechenden **Ersatzteillisten** nachzuschlagen, wie in den Punkten 2 u. 3 des Abschnitts « Hinweise zum Gebrauch des Katalogs » angegeben (S. 8).

NOTICE - To find the spares shown and listed in the catalog proceed as follows:

- a) consult the « **Version list** » to find the **code number** of the **basic version** and of **variants**, if any of the vehicle involved;
- b) consult the « **Subgroup applicability** » index to find out:
 - the **subgroup applicability for the basic versions** which are indicated in the « Basic version » columns;
 - the **possible applicability of entire subgroups for the variants** which are indicated in column « Variants » with relevant codes printed in bold types;
 - the **existence in the subgroups, of spares specific for the variants**, which is indicated in column « Variants » with the relevant code Nos. in parentheses;
- c) consult the **plates** and relevant **spare parts lists** of the catalog, as directed in 2 and 3 « Use of the catalog » (page 9).

ADVERTENCIAS - Para buscar las piezas de repuesto reseñadas en el catálogo, hay que:

- a) conocer los **códigos** de las **versiones básicas** y de las **derivadas** (si las hay) del vehículo en cuestión, los que figuran en la « **Lista de versiones** »;
- b) consultar la tabla « **Validez de los subgrupos** » para conocer:
 - la **validez de los subgrupos para las versiones básicas**, indicada en las columnas « Versiones básicas »;
 - la **validez de subgrupos completos para las derivadas**, indicada en la columna « Derivadas » con los códigos en negrita;
 - si en los subgrupos hay **piezas de repuesto propias de las derivadas**, señalándose en la columna « Derivadas » con los códigos colocados entre paréntesis;
- c) consultar las **láminas** y las **listas de piezas de repuesto** respectivas, atendiendo a cuanto se explica en los puntos 2 y 3 de la pág. 10 « **Cómo se maneja el catálogo** ».

INDICE DEI FOGLI PROVVISORI

Liste des feuilles provisoires Verzeichnis der Zwischenblätter

Provisional sheet list Lista de las hojas provisionales

AVVERTENZE

Questo indice e tutti i fogli in esso elencati devono essere sistematicamente inseriti nel catalogo parti di ricambio, in sostituzione od in aggiunta dei precedenti fogli aventi lo stesso numero di sottogruppo o di pagina, per ottenere senz'altro l'aggiornamento provvisorio fino all'uscita dell'aggiornamento definitivo.

Il segno * contraddistingue: - 1) nell'«indice dei fogli provvisori» i sottogruppi (Sgr.) o le pagine (Pag.), aggiornati alla data dell'ultimo aggiornamento provvisorio - 2) nell'«indice delle parti di ricambio (aggiuntivo)», le parti di ricambio nuove rispetto al catalogo ed ai precedenti aggiornamenti provvisori - 3) nelle tabelle «Modifiche», le modifiche nuove rispetto al catalogo ed ai precedenti aggiornamenti provvisori.

AVIS

Cet index et toutes les feuilles qu'il reporte devront être systématiquement encartés dans le catalogue de pièces détachées, en remplacement ou en adjonction des feuilles précédentes affectées du même numéro de sousgroupe ou de page, pour obtenir sans plus la mise à jour provisoire jusqu'à la sortie de la mise à jour définitive.

Le signe * caractérise: - 1) dans la «liste des feuilles provisoires», les sousgroupes (Sgr.) ou les pages (Pag.), en accord avec la dernière date de mise à jour provisoire - 2) dans l'«index des pièces détachées» additionnel (aggiuntivo), les pièces de rechange nouvelles par rapport au catalogue et aux mises à jour provisoires précédentes - 3) dans les tableaux «Modifications», les modifications nouvelles par rapport au catalogue et aux mises à jours provisoires précédentes.

ZUR BEACHTUNG

Dieses Inhaltsverzeichnis und alle darin aufgeführten Blätter sind regelmässig in den Ersatzteilkatalog einzufügen und zwar anstelle derjenigen gleicher Untergruppennummer oder Seite, damit die jeweiligen Kataloge bis zur endgültigen Neuausgabe provisorisch auf den neuesten Stand gebracht werden.

Durch * ist folgendes gekennzeichnet: - 1) im «Verzeichnis der Zwischenblätter»: die Untergruppen (Sgr.), oder die Blätter (Pag.), die mit dem Datum der letzten provisorischen Ergänzung auf den neuesten Stand gebracht wurden - 2) im «Ersatzteil-Verzeichnis» Nachtrag (aggiuntivo): die im Vergleich zum Katalog und den vorhergehenden provisorischen Ergänzungen, neu aufgenommenen Teile - 3) in der Aufstellung «Änderungen»: die im Vergleich zum Katalog und den vorhergehenden provisorischen Ergänzungen, neuen Änderungen.

NOTICE

This index and all the sheets listed therein shall be systematically inserted in the Spare Parts Catalog in replacement of, or in addition to, the previous sheets bearing the same Subgroup or page number, for provisional updating until the time the final revision will be issued.

Mark * identifies: - 1) in the «Provisional sheet list» the subgroups (Sgr.) or pages (Pag.), updated to the latest provisional revision - 2) in the additional «Spare Parts Index» (aggiuntivo), the new spare parts with respect to the catalog and the previous provisional revisions - 3) in the «Modifications» tables, the new modifications with respect to the Catalog and the previous provisional revisions.

ADVERTENCIAS

Este índice y todas las hojas reseñadas en el mismo, deben incorporarse al catálogo de piezas de repuesto para integración o reemplazo de las hojas antiguas que presentan el mismo número de subgrupo o de página, consiguiéndose así la puesta al día provisional hasta que salga a luz la revisión conclusiva.

El signo * indica: - 1) en la «lista de las hojas provisionales» los subgrupos (Sgr.), o bien las páginas (Pag.), revisados en la fecha de la última revisión provisional - 2) en el «índice de piezas de repuesto» adicional (aggiuntivo), las piezas de repuesto nuevas con respecto al catálogo y a las precedentes revisiones provisionales - 3) en las tablas «Modificaciones», las nuevas modificaciones con respecto al catálogo y a las precedentes revisiones provisionales.

Sgr.	data	Sgr.	data	Sgr.	data
FIAT 124 SPORT (TIPO BC-BS) (603.10.219-2-70) ST. N.603.10.219 /02 - 7000					
* PAG.2 BIS	30-07-71	* A2.56/1	30-07-71	* F1.01	30-07-71
* PAG.11	30-07-71	* A2.56/2	30-07-71	* F1.01/1	30-07-71
* PAG.12	30-07-71	* A3.01	-1/2 30-07-71	* F3.01	30-07-71
* PAG.15	30-07-71	* A3.01	-2/2 25-01-71	* F4.01	-1/2 30-07-71
* PAG.16	30-07-71	* A3.01/1	30-07-71	* F4.01	-2/2 30-07-71
* PAG.16/1	30-07-71	* A4.01	30-07-71	* F5.01	-1/2 30-07-71
* PAG.41	30-07-71	* A4.02/1	30-07-71	* F5.01	-2/2 30-07-71
* PAG.42	30-07-71	* A4.09	30-07-71	* F5.03	30-07-71
* PAG.43	30-07-71	* B1.01	30-07-71	* F5.05	30-07-71
* PAG.44	30-07-71	* B2.01	30-07-71	* F6.03	30-07-71
* PAG.45	30-07-71	* B2.01/1	-1/2 30-07-71	* F6.14	30-07-71
		* B2.01/1	-2/2 30-07-71	* F6.14/2	25-01-71
* A0.01	30-07-71	* B2.04/1	30-07-71	* F6.14/3	30-07-71
* A1.01	30-07-71	* B2.07	30-07-71	* F6.14/5	25-01-71
* A1.02	30-07-71	* B2.07/1	30-07-71	* F6.14/6	30-07-71
* A1.03	25-01-71	* B2.24	30-07-71	* F6.32/1	30-07-71
* A1.05	-1/2 30-07-71	* B2.24/1	30-07-71	* F6.32/2	30-07-71
* A1.05	-2/2 30-07-71	* B3.01	30-07-71	* F6.34	30-07-71
* A1.05/1	-1/2 30-07-71	* B3.16	30-07-71	* F6.34/2	30-07-71
* A1.05/1	-2/2 30-07-71	* B3.16/1	30-07-71		
* A1.06	30-07-71	* B4.01	30-07-71	* PAG.1M	30-07-71
* A1.07	30-07-71	* C1.01	30-07-71	* PAG.2M	30-07-71
* A2.01	30-07-71	* C1.02	-1/2 30-07-71	* PAG.3M	30-07-71
* A2.02	30-07-71	* C1.02	-2/2 30-07-71	* PAG.4M	30-07-71
* A2.02/1	30-07-71	* C1.03	-1/2 30-07-71	* PAG.5M	30-07-71
* A2.04/1	30-07-71	* C1.03	-2/2 30-07-71	* PAG.6M	30-07-71
* A2.04/2	30-07-71	* C1.04	30-07-71		
* A2.05/4	30-07-71	* C1.06/1	25-01-71		
* A2.06/9	-1/2 25-01-71	* C1.30	30-07-71		
* A2.06/9	-2/2 25-01-71	* D2.01	30-07-71		
* A2.06/10	-1/2 25-01-71	* D2.01/1	30-07-71		
* A2.06/10	-2/2 25-01-71	* D2.01/2	30-07-71		
* A2.06/11	-1/2 30-07-71	* D2.02/1	30-07-71		
* A2.06/11	-2/2 30-07-71	* D2.03/1	30-07-71		
* A2.21	30-07-71	* D2.10	30-07-71		
* A2.21/1	30-07-71	* D3.01	30-07-71		
* A2.21/2	30-07-71	* D3.05	30-07-71		
* A2.21/3	30-07-71	* D3.06	30-07-71		
* A2.21/4	30-07-71	* D3.16	30-07-71		
* A2.54	30-07-71	* E1.01	30-07-71		
* A2.54/1	30-07-71	* E1.02	30-07-71		
* A2.54/2	30-07-71	* E1.03	30-07-71		
* A2.56	30-07-71	* E1.07	30-07-71		
					30-07-71

DATE DI AGGIORNAMENTO

DATES DE MISE A JOUR
DATEN DER KATALOGBLÄTTERCATALOG SHEET ISSUE DATES
FECHAS DE EDICIÓN DE LAS HOJAS

Pag.	Sgr.	Sgr.	Sgr.	Sgr.	Sgr.	Sgr.	Sgr.				
2	II-1970	A0.01	II-1970	A2.56/1	II-1970	C1.01	II-1970	F1.01	II-1970	Z1.01	II-1970
3 - 4	»	A1.01	»	A2.56/2	»	C1.02	»	F1.01/1	»		
5	»	A1.02	»	A3.01	»	C1.03	»	F2.01	»		
6	»	A1.03	»	A3.01-2/2	»	C1.04	»	F3.01	»	Modifiche	
7 - 8	»	A1.03/1	»	A3.01/1	»	C1.06	»	F4.01	»	1 M	II-1970
9 - 10	»	A1.05	»	A3.02	»	C1.08	»	F4.01-1/2	»		
11 - 12	»	A1.05-2/2	»			C1.08/1	»	F4.01-2/2	»		
13 - 14	»	A1.05/1	»	A4.01	»	C1.10	»	F4.01/1-1/2	»		
15 - 16	»	A1.05/1-2/2	»	A4.02	»	C1.30	»	F4.01/1-2/2	»	Tabelle varie	
		A1.06	»	A4.02/1	»	C1.31	»	F5.01	»	1 T - 2 T	II-1970
17 - 18	»	A1.07	»	A4.03	»	C1.32	»	F5.03	»	3 T - 4 T	»
19 - 20	»	A1.07-2/2	»	A4.09	»	C1.33	»	F5.03/1	»		
21 - 22	»	A1.15	»			C1.35	»	F5.05	»		
23 - 24	»					C1.35/1	»	F5.05/1	»		
da 25 a 52	»	A2.01	»	B1.01	II-1970			F6.03	»		
		A2.01-2/2	»	B1.05	»	D2.01	II-1970	F6.08	»		
		A2.02	»	B1.05/1	»	D2.01/1	»	F6.14	»		
		A2.02/1	»	B2.01	»	D2.02	»	F6.14/1	»		
		A2.03	»	B2.01/1-1/2	»	D2.02/1	»	F6.29	»		
		A2.04	»	B2.01/1-2/2	»	D2.03	»	F6.29/1	»		
		A2.04/1	»	B2.04	»	D2.10	»	F6.29/2	»		
		A2.05	»	B2.04/1	»			F6.32	»		
		A2.05/1	»	B2.04/1-2/2	»	D3.01	»	F6.32/1	»		
		A2.06	»	B2.07	»	D3.02	»	F6.34	»		
		A2.06/1	»	B2.07/1	»	D3.05	»	F6.34/1	»		
		A2.06/2-1/2	»	B2.10	»	D3.06	»	F6.34/2	»		
		A2.06/2-2/2	»	B2.10/1	»	D3.10	»	F6.35	»		
		A2.06/3-1/2	»	B2.24	»	D3.10/1	»	F6.35/1	»		
		A2.06/3-2/2	»	B2.24/1	»	D3.10/2	»	F6.35/2	»		
		A2.06/4-1/2	»			D3.10/3	»	F6.35/3	»		
		A2.06/4-2/2	»	B3.01	»	D3.14	»	F6.65	»		
		A2.06/5	»	B3.16	»	D3.16	»	F6.65/1	»		
		A2.06/6	»	B3.16/1	»						
		A2.21	»	B3.16/2	»	E1.01	II-1970				
		A2.21/1	»			E1.02	»				
		A2.54	»	B4.01	»	E1.03	»				
		A2.54/1	»	B4.04	»	E1.07	»				
		A2.56	»	B4.04-2/2	»			L3.02	II-1970		

Il catalogo verrà aggiornato con invio di fogli da inserire in aggiunta od in sostituzione dei fogli corrispondenti.

Le catalogue sera mis à jour par l'envoi de feuilles à intercaler en adjonction ou en remplacement des feuilles correspondantes.

Der Katalog ist durch die nachträglich gelieferten Blätter, die als Ersatz entsprechender früherer oder zusätzlich einzufügen sind, auf den neuesten Stand zu bringen.

This Catalog will be revised from time to time by sheets to be inserted in addition to or replacement of the corresponding sheets.

El catálogo se pondrá al día con las nuevas hojas que se remitirán para insertarlas en adición o en sustitución de las antiguas que corresponde.

INDICE GENERALE

- Norme per le ordinazioni . . pag. 5
- Avvertenze generali per la consultazione del catalogo . » 6
- Elenco delle versioni (su carta arancione) . . » 11
- Validità dei sottogruppi . . » 15
- Indice dei sottogruppi . . » 17
- Indice delle parti di ricambio » 25

PARTI DI RICAMBIO

- Tavole
- Elenchi delle parti di ricambio (sul retro delle tavole)

MODIFICHE

- Tabelle pag. 1M

TABELLE VARIE

- Parti di ricambio RIV . . . pag. 1T
- Cavi per impianto elettrico . » 3T
- Capicorda e cappucci isolanti per cavi elettrici . . . » 4T

INDEX

- Commande de pièces détachées page 5
- Règles générales pour la consultation du catalogue . . » 7
- Liste des versions (sur papier orange) . . . » 11
- Validité des sousgroupes . . » 15
- Index des sousgroupes . . » 17
- Index des pièces détachées » 25

PIÈCES DÉTACHÉES

- Planches
- Listes des pièces détachées (au verso des planches)

MODIFICATIONS

- Tableaux page 1M

TABLEAUX DIVERS

- Pièces détachées RIV . . . page 1T
- Câbles électriques . . . » 3T
- Cosses et capuchons isolants pour câbles électriques . . » 4T

VERZEICHNIS

- Anweisungen zur Bestellung Seite 5
- Hinweise zum Gebrauch des Katalogs » 8
- Liste der Ausführungen (auf orangefarbigem Papier) » 11
- Gültigkeit der Untergruppen » 15
- Untergruppenverzeichnis . . » 17
- Ersatzteil-Verzeichnis . . » 25

ERSATZTEILE

- Bildtafeln
- Ersatzteilliste (auf der Rückseite der Bildtafeln)

ÄNDERUNGEN

- Tabellen Seite 1M

VERSCHIEDENES

- Ersatzteile RIV Seite 1T
- Elektrische Leitungen . . » 3T
- Kabelschuhe und Schutzkappen » 4T

CONTENTS

- Ordering parts page 5
- Use of the catalog . . . » 9
- Version list (on orange paper) . . . » 11
- Subgroup applicability . . » 15
- Subgroup index » 17
- Spare part index » 25

SPARE PARTS

- Plates
- Spare part list (on the plate sheet verso)

MODIFICATIONS

- Tables page 1M

MISCELLANEA

- RIV spares page 1T
- Electrical cables » 3T
- Electrical cable terminals and boots » 4T

ÍNDICE GENERAL

- Pedidos de repuestos . . . pág. 5
- Cómo se maneja el catálogo » 10
- Lista de versiones (papel naranja) . . . » 11
- Validez de los subgrupos . » 15
- Índice de subgrupos . . » 17
- Índice de piezas de repuesto » 25

PIEZAS DE REPUESTO

- Láminas
- Listas de piezas de repuesto (en el dorso de las láminas)

MODIFICACIONES

- Tablas pág. 1M

TABLAS

- Piezas de recambio RIV . . pág. 1T
- Cables eléctricos . . . » 3T
- Terminales y capuchones aislantes de cables eléctricos » 4T

DATE DI AGGIORNAMENTO n. 1

DATES DE MISE A JOUR
DATEN DER KATALOGBLÄTTERCATALOG SHEET ISSUE DATES
FECHAS DE EDICIÓN DE LAS HOJAS

Pag.	Sgr.	Sgr.	Sgr.	Sgr.	Sgr.	Sgr.	Sgr.						
2	II-1970	* A0.01	XI-1970	* A2.06/7-2/2	XI-1970	B2.10/1	II-1970	* D3.01	XI-1970	* F5.05/1	XI-1970	Tabelle varie	
* 3	XI-1970			* A2.06/8	»	* B2.24	XI-1970	* D3.02	»	* F6.03	»	* 1 T - 2 T	XI-1970
4	II-1970	* A1.01	»	* A2.21	»	* B2.24/1	»	* D3.05	»	F6.08	II-1970	3 T - 4 T	II-1970
5 - 6	»	A1.02	II-1970	* A2.21/1	»			* D3.06	»	F6.14	»		
7 - 8	»	A1.03	»	* A2.21/1-2/2	»	B3.01	II-1970	D3.10	II-1970	* F6.14/1	XI-1970		
9 - 10	»	A1.03/1	»	* A2.21/2	»	B3.16	»	D3.10/1	»	* F6.14/2	»		
		* A1.05	XI-1970	* A2.21/3	»	B3.16/1	»	D3.10/2	»	* F6.14/3	»		
* 11 - 12	XI-1970	* A1.05-2/2	»	A2.54	II-1970	B3.16/2	»	D3.10/3	»	* F6.14/4	»		
13 - 14	II-1970	* A1.05/1	»	* A2.54/1	XI-1970			* D3.10/4	XI-1970	F6.29	II-1970		
* 15 - 16	XI-1970	* A1.05/1-2/2	»	* A2.56	»	* B4.01	XI-1970	* D3.10/5	»	* F6.29/1	XI-1970		
* 17 - 18	»	* A1.06	»	* A2.56/1	»	* B4.04	»	* D3.10/6	»	* F6.29/2	»		
* 19 - 20	»	* A1.07	»	* A2.56/2	»	* B4.04-2/2	»	* D3.10/7	»	* F6.29/3	»		
* 21 - 22	»	* A1.07-2/2	»					D3.14	II-1970	* F6.29/4	»		
* 23 - 24/2	»	A1.15	II-1970	* A3.01	»			D3.16	»	F6.32	II-1970		
				* A3.01-2/2	»	* C1.01	XI-1970			F6.32/1	»		
* da 25 a 40	»	* A2.01	XI-1970	* A3.01/1	»	* C1.02	»			* F6.32/2	XI-1970		
		* A2.01-2/2	»	* A3.01/1-2/2	»	* C1.03	»	* E1.01	XI-1970	* F6.32/3	»		
		* A2.02	»	A3.02	II-1970	* C1.03-2/2	»	* E1.02	»	* F6.34	»		
		* A2.02/1	»			C1.04	II-1970	* E1.03	»	F6.34/1	II-1970		
		* A2.03	»	* A4.01	XI-1970	* C1.06	»	* E1.07	»	F6.34/2	»		
		* A2.04	»	* A4.02	»	C1.08	»			* F6.34/3	XI-1970		
		* A2.04/1	»	A4.02/1	II-1970	* C1.08/1	»			F6.35	II-1970		
		A2.05	II-1970	A4.03	»	C1.10	»	* F1.01	XI-1970	F6.35/1	»		
		* A2.05/1	XI-1970	A4.09	»	* C1.30	XI-1970	* F1.01/1	»	* F6.35/2	XI-1970		
		* A2.05/2	»			* C1.31	»	F2.01	II-1970	F6.35/3	II-1970		
		* A2.05/3	»			* C1.31/1	»			F6.65	»		
		A2.06	II-1970			* C1.32	»	* F3.01	XI-1970	* F6.65/1	XI-1970		
		A2.06/1	»	* B1.01	XI-1970	* C1.33	»			* F6.65/2	»		
		A2.06/2-1/2	»	B1.05	II-1970	* C1.33/1	»	* F4.01-1/2	»				
		A2.06/2-2/2	»	B1.05/1	»	* C1.35	»	* F4.01-2/2	»				
		A2.06/3-1/2	»			* C1.35/1	»	* F4.01-3/3	»				
		A2.06/3-2/2	»	* B2.01	XI-1970			* F4.01/1-1/2	»	* L3.02	XI-1970		
		A2.06/4-1/2	»	* B2.01/1-1/2	»			* F4.01/1-2/2	»				
		A2.06/4-2/2	»	* B2.01/1-2/2	»								
		* A2.06/5-1/2	XI-1970	B2.04	II-1970	* D2.01	XI-1970	* F5.01-1/2	»	Z1.01	II-1970		
		* A2.06/5-2/2	»	* B2.04/1	XI-1970	* D2.01/1	»	* F5.01-2/2	»				
		* A2.06/6-1/2	»	* B2.04/1-2/2	»	D2.02	II-1970	* F5.03	»				
		* A2.06/6-2/2	»	* B2.07	»	* D2.02/1	XI-1970	* F5.03/1	»	Modifiche			
		* A2.06/7-1/2	»	* B2.07/1	»	D2.03	II-1970	* F5.05	»	* 1 M	XI-1970		
				B2.10	II-1970	* D2.10	XI-1970						

* Fogli inviati con questo aggiornamento, da inserire in aggiunta od in sostituzione dei fogli corrispondenti.

* Feuilles envoyées avec cette mise à jour, à intercaler en adionction ou en remplacement des feuilles correspondantes.

* Katalogblätter, die als Ersatz entsprechenden früherer oder zusätzlich einzufügen sind, auf den neuesten Stand zu bringen, bei dieser Änderungseinführung überweisen.

* Sheets sent with this Revision, to be inserted in addition to or replacement of the corresponding sheets.

* Hojas de la presente revisión, que se remitirán para insertarlas an adición o en sustitución de las antiguas que corresponde.

INDICE GENERALE

- Norme per le ordinazioni . . . pag. 5
- Avvertenze generali per la consultazione del catalogo . . . » 6
- Elenco delle versioni (su carta arancione) . . . » 11
- Validità dei sottogruppi . . . » 15
- Indice dei sottogruppi . . . » 17
- Indice delle parti di ricambio . . . » 25

PARTI DI RICAMBIO

- Tavole
- Elenchi delle parti di ricambio (sul retro delle tavole)

MODIFICHE

- Tabelle pag. 1M

TABELLE VARIE

- Parti di ricambio RIV . . . pag. 1T
- Cavi per impianto elettrico . . . » 3T
- Capicorda e cappucci isolanti per cavi elettrici . . . » 4T

INDEX

- Commande de pièces détachées page 5
- Règles générales pour la consultation du catalogue . . . » 7
- Liste des versions (sur papier orange) . . . » 11
- Validité des sousgroupes . . . » 15
- Index des sousgroupes . . . » 17
- Index des pièces détachées . . . » 25

PIÈCES DÉTACHÉES

- Planches
- Listes des pièces détachées (au verso des planches)

MODIFICATIONS

- Tableaux page 1M

TABLEAUX DIVERS

- Pièces détachées RIV . . . page 1T
- Câbles électriques . . . » 3T
- Cosses et capuchons isolants pour câbles électriques . . . » 4T

VERZEICHNIS

- Anweisungen zur Bestellung Seite 5
- Hinweise zum Gebrauch des Katalogs » 8
- Liste der Ausführungen (auf orangefarbigem Papier) . . . » 11
- Gültigkeit der Untergruppen . . . » 15
- Untergruppenverzeichnis . . . » 17
- Ersatzteil-Verzeichnis . . . » 25

ERSATZTEILE

- Bildtafeln
- Ersatzteilliste (auf der Rückseite der Bildtafeln)

ÄNDERUNGEN

- Tabellen Seite 1M

VERSCHIEDENES

- Ersatzteile RIV Seite 1T
- Elektrische Leitungen . . . » 3T
- Kabelschuhe und Schutzkappen » 4T

CONTENTS

- Ordering parts page 5
- Use of the catalog » 9
- Version list (on orange paper) » 11
- Subgroup applicability . . . » 15
- Subgroup index » 17
- Spare part index » 25

SPARE PARTS

- Plates
- Spare part list (on the plate sheet verso)

MODIFICATIONS

- Tables page 1M

MISCELLANEA

- RIV spares page 1T
- Electrical cables » 3T
- Electrical cable terminals and boots » 4T

ÍNDICE GENERAL

- Pedidos de repuestos pág. 5
- Cómo se maneja el catálogo . . . » 10
- Lista de versiones (papel naranja) » 11
- Validez de los subgrupos . . . » 15
- Índice de subgrupos » 17
- Índice de piezas de repuesto . . . » 25

PIEZAS DE REPUESTO

- Láminas
- Listas de piezas de repuesto (en el dorso de las láminas)

MODIFICACIONES

- Tablas pág. 1M



TABLAS

- Piezas de recambio RIV . . . pág. 1T
- Cables eléctricos » 3T
- Terminales y capuchones aislantes de cables eléctricos . . . » 4T

NORME PER LE ORDINAZIONI

Le ordinazioni di parti di ricambio devono essere corredate dalle seguenti indicazioni:

- Modello e versione del veicolo (indicato nel foglio « Elenco delle versioni », su carta arancione).
- Tipo dell'autotelaio (1)
- Numero dell'autotelaio (2)
- Tipo del motore (3)
- Numero per ricambi (4)
- Numero del motore
- Numero di ordinazione della parte che si richiede (come indicato nelle tavole e negli elenchi parti di ricambio), in base al quale vengono evase le ordinazioni.

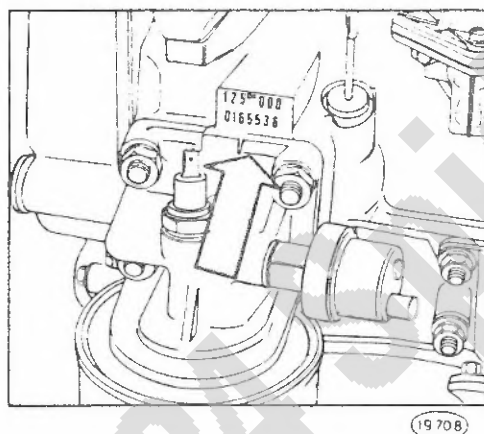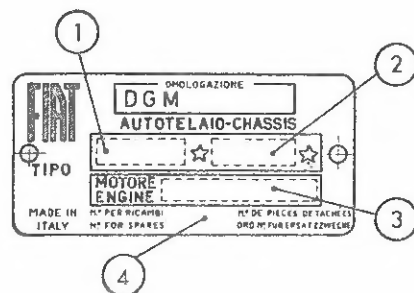

COMMANDE DE PIÈCES DÉTACHÉES

Les commandes doivent nous parvenir complètes des indications suivantes:

- Type et version du véhicule (comme indiqué sur la feuille « Liste des versions » sur papier orange)
- Type de châssis (1)
- Numéro du châssis (2)
- Type du moteur (3)
- Numéro de pièces détachées (4)
- Numéro du moteur
- Numéro de commande de la pièce requise (comme indiqué sur les planches et aux listes des pièces), d'après lequel les commandes sont expédiées.

ANWEISUNGEN ZUR BESTELLUNG

Bei Bestellung bitten wir stets folgendes anzugeben:

- Modell u. Ausführung des Fahrzeugs (siehe « Liste der Ausführungen », auf orangefarbigem Papier)
- Fahrgestellbaumuster (1)
- Fahrgestellnummer (2)
- Motorbaumuster (3)
- Ordnungsnummer für Ersatzzwecke (4)
- Motornummer
- Bestellnummer des gewünschten Ersatzteils (It. Bildtafeln u. Listen), auf Grund derer die Lieferung erfolgt.

ORDERING PARTS

Orders for spare parts must include the following data:

- Vehicle model and version (as given in the « Version list » on orange paper)
- Chassis type (1)
- Chassis number (2)
- Engine type (3)
- Number for spares (4)
- Engine number
- Part number of the ordered spare, as given on plates and lists, that will be used to fill the order.

PEDIDOS DE REPUESTOS

En todos los pedidos de piezas de repuesto tienen que consignarse los datos siguientes:

- modelo y versión del vehículo (reseñados en la « Lista de versiones », papel naranja)
- modelo del chasis (1)
- matricula del chasis (2)
- modelo del motor (3)
- número para recambios (4)
- matricula del motor
- número de pedido de la pieza requerida (el que coincidirá con el reseñado en las listas de piezas de repuesto y en las láminas), en base al cual se evacúa el pedido.

AVVERTENZE GENERALI PER LA CONSULTAZIONE DEL CATALOGO

Fiat 124 Sport (tipo BC-B3)

10 m (1)

1 - Ricerca delle parti di ricambio

Per una corretta ricerca delle parti di ricambio illustrate ed elencate nel catalogo, è necessario:

- consultare l'«**Elenco delle versioni**» (su cartoncino oppure a pag. 11 su carta arancione) per individuare i codici numerici della versione base, e delle eventuali varianti, del veicolo che interessa;
- consultare l'indice «**Validità dei sottogruppi**» (su cartoncino oppure a pag. 15) per conoscere le validità dei sottogruppi riferite ai codici numerici stessi;
- consultare le **tavole** e i relativi **elenchi delle parti di ricambio** del catalogo, come indicato ai successivi punti 2 e 3.

2 - Tavole

Illustrano le parti di ricambio di ciascun sottogruppo. Ogni tavola riporta, in basso, il **numero del sottogruppo** (a destra) e l'eventuale numero di foglio, la **denominazione del sottogruppo** (al centro) e l'indicazione del **modello** (a sinistra).

Le parti di ricambio illustrate sono contraddistinte dal **numero di ordinazione** con a fianco tutte le indicazioni (modifiche, codici, ecc.) sufficienti in generale per poter individuare le parti stesse direttamente sulle tavole.

Indicazioni e abbreviazioni usate nelle tavole:

4072798	= parte di normale fornitura
873637-805338	= parti fornite in alternativa
4119705 (01)	= parte propria della versione base 01
4119706 (01-39)	= parte della versione base 01, propria della variante 39
4119707 (01-03-39)	= parte delle versioni base 01 e 03, propria della variante 39
4119708 (01-39-42)	= parte della versione base 01, propria delle varianti 39 e 42
980076 2,5	= parte avente spessore 2,5 mm
4119259 + 0,2	= parte maggiorata di 0,2 mm
4101758	= complessivo
4118204 A3.02	= complessivo le cui parti sono illustrate nel Sgr. A3.02
C 2180 4064081	= parte antemodifica 2180 (viene ancora fornita di ricambio)
C 2184 4076807	= parte antemodifica 2184 (non viene più fornita di ricambio)
D 2180 4081948	= parte postmodifica 2180
A3.01	= parte illustrata nel Sgr. A3.01
1, 2, ecc.	= vedere apposita tabella oppure elenco delle parti di ricambio

s = parte sinistra (°)
d = parte destra (°)
Ø ... = diametro ... mm



= esistenza di «Serie», «Dotazioni», «Corredi», ecc.

Validità della tavola

consultare l'indice «**Validità dei sottogruppi**» come al punto 1 b

C 2210 → vett. n. 071115

significa che la tavola vale «fino» al veicolo con n. per ricambi 071115, in conseguenza della modifica 2210

D 2210 vett. n. 071116 →

significa che la tavola vale «dal» veicolo con n. per ricambi 071116, in conseguenza della modifica 2210

3 - Elenchi delle parti di ricambio (sul retro delle tavole)

Elencano le parti di ricambio di ciascun sottogruppo, illustrate nelle tavole e le parti fornite come «Serie», ecc. in **ordine progressivo di n. di ordinazione**.

Per una più completa interpretazione delle **denominazioni** delle parti di ricambio è opportuno riferirsi alle illustrazioni delle tavole.

Indicazioni e abbreviazioni usate negli elenchi:

Sgr.	= sottogruppo	sup.	= superiore
N., n.	= numero	inf.	= inferiore
compl.	= complessivo	est.	= esterno
sp.	= spessore	int.	= interno
s	= parte sinistra (°)	lat.	= laterale
d	= parte destra (°)	centr.	= centrale
ant.	= anteriore (°)	R.M.	= retromarcia
post.	= posteriore (°)	1a, 2a, ...	= 1a, 2a, ... velocità
m	= fornito a metri		
T	= ved. «Tabelle varie»	nella colonna «quant.»	
S	= esistenza di «Serie», ecc.		

(°) rispetto alla direzione di marcia del veicolo

4 - Tabelle «MODIFICHE»

Elencano tutte le **modifiche** apportate ai veicoli durante il corso della produzione, le loro **applicazioni** (con una eventuale illustrazione complessiva della modifica, quando si ritiene necessario) e le **norme di ricambio**.

Indicazioni e abbreviazioni usate nelle tabelle modifiche:

colonna «**Modifica**»:

C ... = modifica n. ... (per le parti antemodifica)
D ... = modifica n. ... (per le parti postmodifica)

attuazioni:

→ **vett. n. ...** = «fino» al veicolo con n. per ricambi ...
→ **mot. n. ...** = «fino» al motore n. ...
vett. n. ... → = «dal» veicolo con n. per ricambi ...
mot. n. ... → = «dal» motore n. ...
IX 1968 = nel mese di settembre 1968

colonna «**Sgr. interessati e Norme di ricambio**»:

C1.30 - C1.32 = sottogruppi interessati alla modifica
(B.I.T. ...) = n. del Bollettino Informazioni Tecniche con il quale viene segnalata la modifica

norme di ricambio:

4055118 = D 2072
ad esaurimento scorte 4055118 applicare tutte le parti postmodifica D 2072
4055102 = **4089698**
ad esaurimento scorte 4055102 sostituire con 4089698
4076308 = **4086486 + 4092472**
ad esaurimento scorte 4076308, sostituire con 4086486 e 4092472
4066205 = **4082585 — (4074547 + 4074548)**
ad esaurimento scorte 4066205 sostituire con 4082585 eliminando 4074547 e 4074548

5 - «TABELLE VARIE»

Comprendono le tabelle da consultare per conoscere i dati relativi alle «Parti di ricambio RIV», ai «Cavi per impianto elettrico», ai «Capicorda e cappucci isolanti per cavi elettrici», ecc.

1 - Recherche des pièces détachées

Pour la recherche correcte des pièces de rechange illustrées et en liste dans le catalogue, il faut:

- consulter la « **Liste des versions** » (sur carton ou bien à la page 11 sur papier orange) pour repérer les codes numériques de la version base et des variantes éventuelles du véhicule qui intéresse;
- consulter l'index « **Validité des sousgroupes** » (sur carton ou bien à page 15) pour connaître la validité des sousgroupes rapportée aux codes numériques;
- consulter les **planches** et les **listes des pièces détachées** correspondantes du catalogue, comme indiqué aux points 2 et 3 suivants.

2 - Planches

Elles représentent les pièces détachées de chaque sousgroupe. Chaque planche reportée, en bas, le **numéro du sousgroupe** (à droite) et le numéro de feuille éventuel, la **désignation du sousgroupe** (au centre) et l'**indication du modèle** (à gauche).

Les pièces représentées sont repérées par le **numéro de commande** accompagné de toutes les indications (*modifications, codes, etc.*) suffisant en général à repérer les pièces elles-mêmes directement sur les planches.

Symboles et abréviations utilisés sur les planches:

- 4072798 = pièce de fourniture standard
 873637-805338 = pièces livrées en alternative
 4119705 (01) = pièce propre à la version base 01
 4119706 (01-39) = pièce de la version base 01 propre à la variante 39
 4119707 (01-03-39) = pièce des versions base 01 et 03 propre à la variante 39
 4119708 (01-39-42) = pièce de la version base 01 propre aux variantes 39 et 42
 980076 2,5 = pièce ayant 2,5 mm d'épaisseur
 4119259 + 0,2 = pièce majorée de 0,2 mm
 4101758 = ensemble
 4118204 A3.02 = ensemble dont les pièces figurent dans le Sgr. A3.02
 C 2180 4064081 = pièce antérieure à la modification 2180 (encore livrée de rechange)
 C 2184 4076697 = pièce antérieure à la modification 2184 (non plus livrée de rechange)
 D 2180 4081948 = pièce postérieure à la modification 2180
 A3.01 = pièce illustrée au Sgr. A3.01
 1, 2, etc., = voir le tableau exprès ou bien la liste des pièces détachées

- s = pièce gauche (°)
 d = pièce droite (°)
 Ø ... = diamètre ... mm
- 
- = existence de « Jeux », « Dotations », etc.

Validité de la planche

consulter l'index « **Validité des Sousgroupes** » dont au point 1 b

C 2210 → **vett. n. 071115**

veut dire que cette planche est valable « jusqu'au » véhicule n. de pièces détachées 071115, par suite de la modification 2210

D 2210 **vett. n. 071116** →

veut dire que cette planche est valable « à partir » du véhicule n. de pièces détachées 071116, par suite de la modification 2210

3 - Listes des pièces détachées (au verso des planches)

Elles comprennent les pièces de rechange de chaque sousgroupe figurant sur les planches et les pièces livrées comme « jeux » etc., **en ordre progressif de n. de commande**. Pour une interprétation plus correcte des **désignations** des pièces détachées, il est opportun de se rapporter aux illustrations des planches.

Symboles et abréviations utilisés dans les listes (dans la partie en italien seulement):

- | | | | |
|--------|-------------------------------|-------------|-------------------------|
| Sgr. | = sousgroupe | sup. | = supérieur |
| N., n. | = numéro | inf. | = inférieur |
| compl. | = ensemble | est. | = extérieur |
| sp. | = épaisseur | int. | = intérieur |
| s | = pièce gauche (°) | lat. | = latéral |
| d | = pièce droite (°) | centr. | = central |
| ant. | = avant (°) | R.M. | = marche AR |
| post. | = arrière (°) | 1a, 2a, ... | = 1re, 2me ... vitesses |
| m | = livré par mètres | | |
| T | = voir « Tableaux divers » | | |
| S | = existence de « Jeux », etc. | | |

(°) par rapport au sens de roulement du véhicule

4 - Tableaux « MODIFICATIONS »

Dans ces tableaux sont reportées toutes les **modifications** apportées aux véhicules au cours de leur production, leurs **applications** (avec une illustration générale de la modification, quand cela est nécessaire) ainsi que les **règles pour les remplacements**.

Symboles et abréviations utilisés dans les tableaux des modifications:

colonne « **Modifica** » (modification):

- C ... = modification n. ... (pour les pièces anciennes)
 D ... = modification n. ... (pour les pièces actuelles)

effectuations:

- **vett. n. ...** = « jusqu'au » véhicule n. de pièces détachées ...
 → **mot. n. ...** = « jusqu'au » moteur n. ...
vett. n. ... → = « à partir » du véhicule n. de pièces détachées ...
mot. n. ... → = « à partir » du moteur n. ...
IX 1968 = au mois de septembre 1968

colonne « **Sgr. interessati e Norme di ricambio** » (Sgr. concernés et règles pour les remplacements):

- C1.30 - C1.32 = sousgroupes concernés par la modification
 (B.I.T. ...) = numéro du Bulletin d'Informations Techniques reportant la modification

règles pour les remplacements:

- 4055418 = D 2072
 à l'épuisement des stocks de 4055118, appliquer toutes les pièces actuelles D 2072
 4055402 = 4089698
 à l'épuisement des stocks de 4055102, remplacer par 4089698
 4076368 = 4086486 + 4092472
 à l'épuisement des stocks de 4076308, remplacer par 4086486 et 4092472
 4066285 = 4082585 — (4074547 + 4074548)
 à l'épuisement des stocks de 4066205, remplacer par 4082585, en éliminant 4074547 et 4074548

5 - « TABLEAUX DIVERS »

Ils comprennent les tableaux à consulter pour connaître les données se rapportant aux « Pièces détachées RIV », aux « Câbles électriques », aux « Cosses et capuchons isolants de câbles électriques », etc.

1 - Auffinden der Ersatzteile

Zum Auffinden der in vorliegendem Katalog aufgeführten und abgebildeten Ersatzteile ist notwendig:

- die « **Liste der Ausführungen** » (auf Kartonblatt oder orangefarbigem, Papier S. 11) nachzuschlagen, um die **Kennummer** der **Grundauführung** bzw. des **abgeleiteten Typs** des in Frage kommenden Fahrzeugs festzustellen;
- das Verzeichnis « **Gültigkeit der Untergruppen** » (auf Kartonblatt oder S. 15) nachzuschlagen, um die Zugehörigkeit der Untergruppen zu den einzelnen Kennnummern festzustellen;
- die **Bildtafeln** und entsprechenden **Ersatzteillisten** nachzuschlagen, wie in den folgenden Punkten 2 u. 3 angegeben.

2 - Bildtafeln

Die Tafeln veranschaulichen die Ersatzteile jeder einzelnen Untergruppe. Auf jeder Bildtafel ist folgendes angegeben: die **Untergruppennummer** (rechts) mit der eventuellen Seitennummer des Katalogblatts, die **Untergruppenbenennung** (in der Mitte), sowie das **Modell** (links). Die abgebildeten Ersatzteile sind mit den **Bestellnummern** und sämtlichen Angaben versehen (**Änderungen**, **Kennnummern** usw.), die im allgemeinen ausreichen, um die gewünschten Teile direkt auf den Bildtafeln zu ermitteln.

Erläuterungen und Abkürzungen auf den Bildtafeln:

- 4072798** = normalerweise gelieferter Teil
873637-805338 = abwechselnd gelieferter Teil
4119705 (01) = Eigenteil der Grundauführung 01
4119706 (01-39) = Teil der Grundauführung 01, Eigenteil des Typs 39
4119707 (01-03-39) = Teil der Grundauführungen 01 u. 03 Eigenteil des Typs 39
4119708 (01-39-42) = Teil der Grundauführung 01, Eigenteil der Typen 39 u. 42
980076 2,5 = Teil von 2,5 mm stark
4119259 + 0,2 = Teil mit 0,2 mm Übermass
4101758 = Zusammenbau
4118204 A3.02 = Zusammenbau, dessen Einzelteile in Utgr. A3.02 abgebildet sind
C 2180 4064081 = früherer Teil 2180 (wird weiterhin geliefert)
C 2184 4074889 = früherer Teil 2184 (nicht mehr erhältlich)
D 2180 4081948 = gegenwärtiger Teil 2180
A3.01 = in Utgr. A3.01 abgebildeter Teil
1, 2, usw. = siehe spezielle Tabelle oder Ersatzteilliste

- s = links (°)
d = rechts (°)
○ ... = ... mm Durchmesser



- = Lieferbarkeit von Teilen als « Satz », « Serie » « Ausrüstung », usw.

Gültigkeit der Bildtafeln:

Verzeichnis « **Gültigkeit der Untergruppen** », wie in Punkt 1 b angegeben, nachschlagen

C 2210 → **vett. n. 071115**

bedeutet: die Tafel gilt « bis » Fahrzeug mit Ordnungsnr. f. Ersatzzwecke 071115 infolge der Änderung 2210

D 2210 **vett. n. 071116** →

bedeutet: die Tafel gilt « ab » Fahrzeug mit Ordnungsnr. f. Ersatzzwecke 071116 infolge der Änderung 2210

3 - Ersatzteilliste (auf der Rückseite der Bildtafeln)

Die Listen führen die in den Bildtafeln abgebildeten und die als « Satz » gelieferten Ersatzteile in **laufender Bestellnummernfolge** an.

Zur besseren Verständigung der **Benennung** der einzelnen Ersatzteile, siehe Bildtafeln.

Erläuterungen und Abkürzungen auf den Ersatzteillisten (im italienischen Teil):

- | | |
|--|---------------------------------------|
| Sgr. = Untergruppe | sup. = oben |
| N., n. = Nummern | inf. = unten |
| compl. = Zusammenbau | est. = aussen |
| sp. = Stärke | int. = innen |
| s = links (°) | lat. = seitlich |
| d = rechts (°) | centr. = Mitte |
| ant. = vorn (°) | R.M. = Rückwärtsgang |
| post. = hinten (°) | 1a, 2a, ... = 1., 2., ... Gang |
| m = vom laufenden Meter erhältlich | in der Spalte |
| T = siehe « Verschiedenes » | « quant. » |
| S = Vorhandensein von « Sätzen » usw. | (Anzahl) |

(°) in Bezug auf die Fahrtrichtung des Fahrzeugs

4 - Tabellen « ÄNDERUNGEN ».

In diesem Abschnitt sind sämtliche im Laufe der Produktion an den Fahrzeugen vorgenommene **Änderungen** sowie ihre **Einführung** (mit einer eventuellen, falls für notwendig gefundenen **Gesamtabbildung der Änderung**) und die **Ersatzanweisungen** aufgeführt.

Hinweise und Abkürzungen in der Tabelle Änderungen:

Spalte « **Modifica** » (Änderung):

- C ...** = Änderungsnummer ... (frühere Teile)
D ... = Änderungsnummer ... (gegenwärtige Teile)

Einführung:

- **vett. n. ...** = « bis » Fahrzeug mit Ordnungsnr. f. Ersatzzwecke ...
→ **mot. n. ...** = « bis » Motor Nr. ...
vett. n. ... → = « ab » Fahrzeug mit Ordnungsnr. f. Ersatzzwecke ...
mot. n. ... → = « ab » Motor Nr. ...
IX 1968 = September 1968

Spalte « **Sgr. interessati e Norme di ricambio** » (betreffende Untergruppen und Ersatzanweisung):

- C1.30-C1.32** = die Änderung betreffende Untergruppen (B.I.T. ...) = Technisches Mitteilungsblatt in welchem die Änderung beschrieben ist

Ersatzanweisung:

- 4055418** = D 2072
nach Aufbrauch der Nr. 4055118, sämtliche neuen Teile D 2072 einbauen
4055102 = **4089698**
nach Aufbrauch der Nr. 4055102 durch 4089698 ersetzen
4074368 = **4086486** + **4092472**
nach Aufbrauch der Nr. 4076308 durch 4086486 und 4092472 ersetzen
4066205 = **4082585** — (**4074547** + **4074548**)
nach Aufbrauch der Nr. 4066205 durch 4082585 ersetzen, wobei 4074547 und 4074548 zu entfernen sind

5 - « VERSCHIEDENES »

Dieser Abschnitt enthält die Tabellen, in denen die Daten der « Ersatzteile RIV », der « Elektrischen Leitungen » und der « Kabelschuhe und Schutzkappen » usw. zusammengefasst sind

1 - How to locate spares

To find the spares shown and listed in the catalog proceed as follows:

- consult the «Version list» (on cardboard or on page 11 on orange paper) to find the code number of the basic version and of variants, if any, of the vehicle involved;
- consult the «Subgroup applicability» index (on cardboard or on page 15) to identify the applicability of subgroups with reference to the code numbers;
- consult the plates and relevant spare parts lists of the catalog, as directed below in 2 and 3.

2 - Plates

Illustrations show the spare parts of each subgroup.

Below each plate there is the **Sgr. No.** (right) and sheet number, if any, the **Sgr. title** (center), and the **model indication** (left).

The spare parts illustrated are identified by respective part numbers together with other indications (modifications, codes, etc.) generally sufficient for direct location of parts on plate.

Indications and abbreviations used in the plates:

4072798	= standard supply part
873637-805338	= parts supplied as an alternative
4119705 (01)	= part specific for basic version 01
4119706 (01-39)	= part of basic version 01 specific for variant 39
4119707 (01-03-39)	= part of basic versions 01 and 03, specific for variant 39
4119708 (01-39-42)	= part of basic version 01, specific for variants 39 and 42
980076 2,5	= 2,5 mm thick part
4119259 + 0,2	= 0,2 mm o/s part
4101758	= assembly
4118204 A3.02	= assembly whose separate components are shown in Sgr. A3.02
C 2180 4064081	= ante-modification 2180 part (supply is continued)
C 2184 4076009	= ante-modification 2184 part (supply is discontinued)
D 2180 4081948	= post-modification 2180 part
A3.01	= part shown in Sgr. A3.01
1, 2, etc.	= see the proper table or spare parts list

s = left (°)
d = right (°)
Ø ... = ... mm dia.



= some parts are supplied as «Set», «Kit», etc.

Plate applicability

consult the «Subgroup applicability» index as referred in para 1 b

C 2210 → **vett. n. 071115**

means: consequently to modification 2210 the plate is valid up to vehicle with number for spares 071115

D 2210 **vett. n. 071116** →

means: consequently to modification 2210 the plate is valid from vehicle with number for spares 071116

3 - Spare parts list (on the plate sheet verso)

Lists the spare parts, and the parts supplied as «Set», «Kit», etc. of each subgroup, illustrated in the plates according to the **progressive part number**.

Refer to plate illustrations for a complete interpretation of spare **description**.

Indications and abbreviations used in the lists (only in the Italian section):

Sgr.	= subgroup	sup.	= upper
N., n.	= number	inf.	= lower
compl.	= assembly	est.	= outer
sp.	= thickness	int.	= inner
s	= left (°)	lat.	= side
d	= right (°)	centr.	= center
ant.	= front (°)	R.M.	= reverse
post.	= rear (°)	1a, 2a, ...	= 1st, 2nd ... gear

m = supplied to the meter
T = see «Miscellanea»
S = some parts are supplied as «Set», «Kit», etc.

column
«quant.»

(°) determined by facing in the same direction as the driver

4 - «MODIFICATIONS» tables

List all the **modifications** introduced on vehicles during the production, their **applicability** (when necessary, shows also a complete illustration of the modification as a whole) and the **directions for replacement**.

Indications and abbreviations used in the modification tables:

column «Modifica» (modification):

C ... = modification No. ... (for the A. M. parts)
D ... = modification No. ... (for the P. M. parts)

effectiveness:

→ **vett. n. ...** = up to vehicle with number for spares ...
→ **mot. n. ...** = up to engine No. ...
vett. n. ... → = from vehicle with number for spares ...
mot. n. ... → = from engine No. ...
IX 1968 = introduced in september 1968

column «Sgr. interessati e Norme di ricambio» (Sgr. involved and directions for replacement):

C1.30 - C1.32 = Subgroups involved in the modification (B.I.T. ...) = Technical Information Bulletin in which the modification is described

directions for replacement:

4055118 = D 2072
on exhaustion of stocks of 4055118 mount all post-modification D 2072 parts
4055102 = **4089698**
on exhaustion of stocks of 4055102 replace with 4089698
4076308 = **4086486** + **4092472**
on exhaustion of stocks of 4076308 replace with 4086486 and 4092472
4066205 = **4082585** — (**4074547** + **4074548**)
on exhaustion of stocks of 4066205 replace with 4082585, discarding 4074547 and 4074548

5 - «MISCELLANEA»

This section includes the list showing the data relevant to «RIV spares», «Electrical cables», «Electrical cable terminals and boots», etc.

CÓMO SE MANEJA EL CATÁLOGO

Fiat 124 Sport (tipo BC-BS)

10 m (1)

1 - Cómo se buscan las piezas de repuesto

Para buscar las piezas de repuesto reseñadas en el catálogo, hay que:

- conocer los **códigos** de las **versiones básicas** y de las **derivadas** (si las hay) del vehículo en cuestión, los que figuran en la "Lista de versiones", (papel cartulina, o bien papel naranja, pág. 11);
- conocer la validez de los subgrupos respecto a los mismos códigos, consultando la tabla "Validez de los subgrupos", (papel cartulina, o bien pág. 15);
- consultar las **láminas** y las **listas de piezas de repuesto** respectivas, atendiendo a cuanto se explica en los puntos 2 y 3.

2 - Láminas

Representan las piezas de recambio de cada subgrupo.

Al pie de cada hoja tenemos: *en la parte derecha*, el **número del subgrupo** y el número de la hoja (*eventual*); *en el centro*, la **denominación del subgrupo**, y *en la parte izquierda* el **modelo**.

Cada pieza de recambio representada lleva el **número de pedido** acompañado de todas las indicaciones (*modificaciones, códigos, etc.*), que generalmente son suficientes para reconocer las mismas piezas en la lámina.

Notaciones y abreviaturas usadas en las láminas:

- 4072798** = pieza de suministro normal
873637-805338 = piezas de suministro alternativo
4119705 (01) = pieza propia de la versión básica 01
4119706 (01-39) = pieza de la versión básica 01, propia de su derivada 39
4119707 (01-03-39) = pieza de las versiones básicas 01 y 03, propia de su derivada 39
4119708 (01-39-42) = pieza de la versión básica 01, propia de sus derivadas 39 y 42
980076 2,5 = pieza de 2,5 mm de grueso
4119259 + 0,2 = pieza de 0,2 mm sobremedida
4101758 = conjunto
4118204 A3.02 = conjunto cuyo despiece se ilustra en el Sgr. A3.02
C 2180 4064081 = pieza anterior a la modificación 2180 (*todavía con recambios*)
C 2184 4076009 = pieza anterior a la modificación 2184 (*sin más recambios*)
D 2180 4081948 = pieza posterior a la modificación 2180
A3.01 = pieza ilustrada en el Sgr. A3.01
1, 2, etc. = véase la tabla especial, o bien la lista de piezas de repuesto

- s** = parte izquierda (°)
d = parte derecha (°)
Ø ... = diámetro en mm



= de algunas piezas se suministran «juegos» «Equipos, etc.»

Validez de la lámina

se deduce de la tabla «Validez de los subgrupos» citada en el punto 1 b

C 2210 → vett. n. 071115

significa que la lámina es válida «hasta» el vehículo con número para recambios 071115, por efecto de la modificación 2210

D 2210 vett. n. 071116 →

significa que la lámina es válida «a partir del» vehículo con número para recambios 071116, por efecto de la modificación 2210

3 - Listas de piezas de repuesto (en el dorso de las láminas)

Comprenden las piezas de repuesto de cada subgrupo ilustradas en las láminas y las piezas incluidas en «Juegos» etc., y reseñadas según el **orden progresivo del núm. de pedido**. Para comprender mejor las **denominaciones** de las piezas de repuesto es oportuno mirar las ilustraciones de las láminas.

Notaciones y abreviaturas usadas en la lista en lengua italiana:

- | | |
|---|--|
| Sgr. = subgrupo | sup. = superior |
| N., n. = número | inf. = inferior |
| compl. = conjunto | est. = exterior |
| sp. = espesor, grueso | int. = interior |
| s = parte izquierda (°) | lat. = lateral |
| d = parte derecha (°) | centr. = central |
| ant. = anterior (°) | R.M. = marcha atrás |
| post. = posterior (°) | 1a, 2a, ... = 1a., 2a., ... velocidades |
| m = se suministra por metros | en la columna «quant.» (= cantidad) |
| T = véase «Tablas» | |
| S = existencia de «Juegos», etc. | |

(°) respecto de la dirección de la marcha del vehículo

4 - Tablas «MODIFICACIONES»

Comprenden todas las **modificaciones** habidas en los vehículos durante su fabricación, **cómo se incorporaron** (y cuando se estime bien, la **ilustración general de la modificación**), y las **normas para los recambios**.

Notaciones y abreviaturas usadas en las tablas de modificaciones:

columna «Modifica» (= modificaciones):

C ... = modificación núm. ... (para las piezas antiguas)
D ... = modificación núm. ... (para las piezas nuevas)

incorporación:

→ **vett. n. ...** = «hasta» el vehículo con núm. para recambios ...
 → **mot n. ...** = «hasta» el motor con núm. ...
vett. n. ... → = «a partir» del vehículo con núm. para recambios ...
mot. n. ... → = «a partir» del motor con núm. ...
IX 1968 = en el mes de septiembre de 1968

columna «Sgr. interessati e Norme di ricambio» (= subgrupos afectados por la modificación y normas para los recambios):

C1.30-C1.32 = subgrupos afectados por la modificación (B.I.T. ...) = núm. del «Bollettino Informazioni Tecniche» (= Boletín técnico) en el que se da parte de la modificación habida

normas para los recambios:

4055118 = D 2072
 al agotarse las existencias de 4055118, colóquense todas las piezas D 2072
4055102 = 4089698
 al agotarse las existencias de 4055102, colóquese 4089698
4076308 = 4086486 + 4092472
 al agotarse las existencias de 4076308, colóquense 4086486 y 4092472
4065205 = 4082585 — (4074547 + 4074548)
 al agotarse las existencias de 4065205, colóquese 4082585 anulando 4074547 y 4074548

5 - «TABLAS»

Se reseñan los datos referentes a "Piezas de recambio RIV", "Cables eléctricos", "Terminales y capuchones aislantes de cables eléctricos", etc.

ELENCO DELLE VERSIONI 124 Sport (tipo BC-BS)

Liste des versions

Liste der Ausführungen

Version List

Lista de versiones

Codici numerici

No. des codes Code No.
Kennnummern Códigos

VERSIONI BASE

Versions-base

Grundausführungen:

Basic Versions:

Versiones básicas:

05	Coupé guida sinistra con motore 1400	Coupé conduite à gauche (Moteur 1400) Coupé Linkslenkung (Motor 1400)	Coupé - LHD (Motor 1400) Coupé conducción izquierda (Motor 1400)
05a	Coupé guida sinistra con motore 1600	Coupé conduite à gauche (Moteur 1600) Coupé Linkslenkung (Motor 1600)	Coupé - LHD (Motor 1600) Coupé conducción izquierda (Motor 1600)
06	Coupé guida destra con motore 1400	Coupé conduite à droite (Moteur 1400) Coupé Rechtslenkung (Motor 1400)	Coupé - RHD (Motor 1400) Coupé conducción derecha (Motor 1400)
06a	Coupé guida destra con motore 1600	Coupé conduite à droite (Moteur 1600) Coupé Rechtslenkung (Motor 1600)	Coupé - RHD (Motor 1600) Coupé conducción derecha (Motor 1600)
07	Spider guida sinistra con motore 1400	Spider conduite à gauche (Moteur 1400) Spider Linkslenkung (Motor 1400)	Spider - LHD (Motor 1400) Spider conducción izquierda (Motor 1400)
07a	Spider guida sinistra con motore 1600	Spider conduite à gauche (Moteur 1600) Spider Linkslenkung (Motor 1600)	Spider - LHD (Motor 1600) Spider conducción izquierda (Motor 1600)

Codici numericiNo. des codes Code No.
Kennnummern Códigos**VARIANTI**

11	con antifurto
13	con contamiglia
26	con disappannamento posteriore
27	con cambio a 5 marce
32	per zone polverose
33	per Francia
*	per Tropico Francia
34	per Inghilterra e Irlanda
35	per Germania
38	per Svezia
39	per Danimarca
40	per Finlandia
41	per Norvegia
42	per Svizzera
43	per Belgio
46	per Austria
49	per Australia

* vale 32 e 33; per motore ved.
Sgr. A0.01**Variantes****Abgeleitete Typen**

avec antivol
mit Diebstahlsicherung
avec compteur de milles
mit Meilenzähler
avec désembuage lunette AR
mit Entfrostdung des Rückwandfensters
coupé avec boîte à 5 vitesses
coupé mit 5-gang-getriebe
pour zones poussiéreuses
für staubige Zonen
pour la France
für Frankreich
pour la France Tropicale
für Tropen Frankreich
pour l'Angleterre et l'Irlande
für England u. Irland
pour l'Allemagne
für Deutschland
pour la Suède
für Schweden
pour le Danemark
für Dänemark
pour la Finlande
für Finnland
pour la Norvège
für Norwegen
pour la Suisse
für Schweiz
pour la Belgique
für Belgien
pour l'Autriche
für Österreich

comprenant les versions 32 et 33;
pour le moteur voir Sgr. A0.01
es enthält die abgeleitete Typen 32 w. 33;
für den Motor, s. Utgr. A0.01.

Variants**Derivadas**

w/anti-theft device
con dispositivo antirrobo
w/speedometer gauged in miles
con velocímetro en millas
with backwindow demisting
con sistema para calentar el cristal posterior
coupé with 5-speed transmission
coupé con cambio de 5 marchas
for dusty areas
para comarcas polvorintas
exported to France
para Francia
exported to France Tropic
para Francia Tropical
exported to Great Britain and Eire
para Inglaterra e Irlanda
exported to Germany
para Alemania
exported to Sweden
para Suecia
exported to Denmark
para Dinamarca
exported to Finland
para Finlandia
exported to Norway
para Noruega
exported to Switzerland
para Suiza
exported to Belgium
para Bélgica
exported to Austria
para Austria

applicable codes: 32 and 33;
see Sgr. A0.01 for engine
comprende las versiones 32 y 33;
para el motor véase Sgr. A0.01.

AVVERTENZE - Per una corretta **ricerca delle parti di ricambio** illustrate ed elencate nel catalogo, è necessario:

- a) consultare l'« **Elenco delle versioni** » per individuare i **codici numerici**, della **versione base** e delle eventuali **varianti**, del veicolo che interessa;
- b) consultare l'indice « **Validità dei sottogruppi** » per conoscere:
 - le **validità dei sottogruppi per le versioni base**, che vengono indicate nelle colonne « Versioni base »;
 - le **eventuali validità di interi sottogruppi per le varianti**, che vengono indicate nella colonna « Varianti » con i relativi codici stampati in neretto;
 - l'**esistenza nei sottogruppi di parti di ricambio proprie di varianti**, che viene indicata nella colonna « Varianti » con i relativi codici numerici stampati fra parentesi;
- c) consultare le **tavole** e i relativi **elenchi delle parti di ricambio** del catalogo, come indicato ai punti 2 e 3 delle « Avvertenze generali per la consultazione del catalogo » (pag. 6).

AVIS - Pour la recherche correcte des pièces de rechange illustrées et en liste dans le catalogue, il faut:

- a) consulter la « Liste des versions » pour repérer les codes numériques de la version-base et des variantes éventuelles du véhicule qui intéresse;
- b) consulter l'index « Validité des sousgroupes » pour connaître:
 - les validités des sousgroupes des versions-base, qui sont indiquées dans les colonnes « Versions-base »;
 - les validités éventuelles de sousgroupes complets pour les variantes, qui sont indiquées dans la colonne « Variantes » avec les codes correspondants imprimés en mi-gras;
 - l'existence dans les sousgroupes de pièces détachées propres aux variantes, qui est indiqué dans la colonne « Variantes » avec les codes correspondants imprimés entre parenthèses;
- c) consulter les planches et les listes des pièces détachées correspondantes du catalogue, comme indiqué aux points 2 et 3 des « Règles générales pour la consultation du catalogue » (page 7).

ZUR BEACHTUNG - Zum Auffinden der in vorliegendem Katalog aufgeführten und abgebildeten Ersatzteile ist notwendig:

- a) die « Liste der Ausführungen » nachzuschlagen, um die Kennnummer der Grundauführung bzw. des abgeleiteten Typs des in Frage kommenden Fahrzeugs festzustellen;
- b) das Verzeichnis « Gültigkeit der Untergruppen » nachzuschlagen, um festzustellen:
 - die Zugehörigkeit der Untergruppen zu den Grundauführungen, die in der Spalte « Grundauführungen » aufgeführt sind;
 - die eventuelle Zugehörigkeit einer gesamten Untergruppe zu abgeleiteten Typen, die in der Spalte « abgeleitete Typen » durch die schwarz gedruckten Kennnummern angegeben sind;
 - das Vorhandensein von modelleigenen Teilen der verschiedenen Typen in den Untergruppen, die durch die eingeklammerten Kennnummern in der Spalte « abgeleitete Typen » angegeben sind;
- c) die Bildtafeln und entsprechenden Ersatzteillisten nachzuschlagen, wie in den Punkten 2 u. 3 des Abschnitts « Hinweise zum Gebrauch des Katalogs » angegeben (S. 8).

NOTICE - To find the spares shown and listed in the catalog proceed as follows:

- a) consult the « Version list » to find the code number of the basic version and of variants, if any, of the vehicle involved;
- b) consult the « Subgroup applicability » index to find out:
 - the subgroup applicability for the basic versions which are indicated in the « Basic version » columns;
 - the possible applicability of entire subgroups for the variants which are indicated in column « Variants » with relevant codes printed in bold types;
 - the existence, in the subgroups, of spares specific for the variants, which is indicated in column « Variants » with the relevant code Nos. in parentheses;
- c) consult the plates and relevant spare parts lists of the catalog, as directed in 2 and 3 « Use of the catalog » (page 9).

ADVERTENCIAS - Para buscar las piezas de repuesto reseñadas en el catálogo, hay que:

- a) conocer los códigos de las versiones básicas y de las derivadas (si las hay) del vehículo en cuestión, los que figuran en la « Lista de versiones »;
- b) consultar la tabla « Validez de los subgrupos » para conocer:
 - la validez de los subgrupos para las versiones básicas, indicada en las columnas « Versiones básicas »;
 - la validez de subgrupos completos para las derivadas, indicada en la columna « Derivadas » con los códigos en negrita;
 - si en los subgrupos hay piezas de repuesto propias de las derivadas, señalándose en la columna « Derivadas » con los códigos colocados entre paréntesis;
- c) consultar las láminas y las listas de piezas de repuesto respectivas, atendiendo a cuanto se explica en los puntos 2 y 3 de la pág. 10 « Cómo se maneja el catálogo ».

Fiat 124 Sport (tipo BC-BS) - VALIDITÀ DEI SOTTOGRUPPI

(XI-1970)

Validité des Sousgroupes

Gültigkeit der Untergruppen

Subgroup Applicability

Validez de los subgrupos

Sgr.	Codici numerici						No. des codes Kennnummern	Code No. Códigos	
	Versioni base	Versions-base Grundausführungen Basic Versions Versiones básicas				Varianti ●				Variants Abgeleitete Typen Variantes Versiones	Versioni base	Versions-base Grundausführungen Basic Versions Versiones básicas							Varianti ●	Variants Abgeleitete Typen Variantes Versiones	Versioni base	Versions-base Grundausführungen Basic Versions Versiones básicas					Varianti ●	Variants Abgeleitete Typen Variantes Versiones	
		05	05a	06	06a							07	07a	05	05a							06	06a	07					07a	05	05a	06	06a	07	07a	
A0.01	(05)	(05a)	(06)	(06a)	(05)	(05a)	(27-32-33-35-38-39-40-41-43-46)		A2.06/6								B2.04																																																																																																																																																																																																																																																																																																																																																																																																																																																																																																																																																																																																																																																																																																																																																																																																																																																																																																																																																																																																																																																																																																																																																							

= Valgono tutte le parti del sottogruppo indicato nella colonna Sgr.

(05), (07) ... valgono le parti del sottogruppo contraddistinte da questi numeri, oltre a tutte le altre parti senza alcuna indicazione.

● I codici numerici stampati in neretto indicano la validità dell'intero sottogruppo per una variante; i codici numerici stampati fra parentesi indicano l'esistenza nel sottogruppo di parti proprie di varianti.

= Toutes les pièces du Sousgroupe indiqué à la colonne Sgr. sont valables.

(05), (07) ... les pièces valables sont celles portant ces chiffres et celles dépourvues de toute indication.

● Les codes numériques imprimés en caractère gras indiquent que tout le sousgroupe est valable pour une variante donnée; les codes numériques entre parenthèses indiquent que dans le sousgroupe il existe des pièces propres de variantes.

= Alle Teile der in der Spalte « Sgr. » aufgeführten Untergruppe sind gültig.

(05), (07) ... die Teile sind gültig, die mit einer dieser Nummern versehen sind und ferner alle diejenigen ohne besondere Angabe.

● Die schwarz gedruckte Kennnummer gibt an, dass die gesamte Untergruppe für den betreffenden Typ gültig ist; die eingeklammerte Kennnummer gibt an, dass die Untergruppe modelleigene Teile des betreffenden Typs enthält.

= All parts of the Subgroups indicated under « Sgr. » are applicable.

(05), (07) ... Applicable parts are those marked off in the lists by these numbers plus all other parts without any indication.

● The bold-face code numbers indicate the applicability of the whole subgroup to one particular version; the parenthesized code numbers instead, mean that the subgroup in question includes also parts which are specific of the version(s) involved.

= Son válidas todas las piezas del subgrupo indicado en la columna Sgr.

(05), (07) ... Son válidas todas las piezas acompañadas de estos números y además todas las que carecen de otras indicaciones.

● Los números de código en negrita indican la validez de todo el subgrupo para una versión; mientras que los números de código entre paréntesis, significan que en el subgrupo hay piezas propias de las versiones representadas.

Sgr.	Codici numerici						No. des codes Kennnummern	Code No. Códigos	Sgr.	Codici numerici						No. des codes Kennnummern	Code No. Códigos	Sgr.	Codici numerici						No. des codes Kennnummern	Code No. Códigos
	Versioni base	Versions-base Grundausführungen Basic Versions Versiones básicas					Varianti ●	Variantes Abgeleitete Typen Variants Versiones		Versioni base	Versions-base Grundausführungen Basic Versions Versiones básicas					Varianti ●	Variantes Abgeleitete Typen Variants Versiones		Versioni base	Versions-base Grundausführungen Basic Versions Versiones básicas					Varianti ●	Variantes Abgeleitete Typen Variants Versiones
		05	05a	06	06a	07					07a	05	05a	06	06a					07	07a	05	05a	06		
C1.31									D3.16									F6.29/3							33	
C1.31/1									E1.01	(05)	(05a)	(05)	(05a)	(07)	(07a)	(38-40-41)		F6.29/4							34-35-39-46	
C1.32									E1.02	(05)	(05)	(05)	(05)	(07)	(07)	(38-40-41)		F6.32								
C1.33									E1.03	(05)	(05)	(05)	(05)	(07)	(07)			F6.32/1								
C1.33/1									E1.07	(05)	(05)	(06)	(06)	(07)	(07)			F6.32/2							34-35-39-46	
C1.35									F1.01							(11-33-35-39-43-46)		F6.32/3							35-39-46	
C1.35/1									F1.01/1							(11-33-35-39-43-46)		F6.34								
D2.01	(05)	(05a)	(06)	(06)			(33)(35-49)		F2.01									F6.34/1								
D2.01/1					(07)	(07a)	(33)(35)		F3.01	(05)	(05)	(05)	(05)	(07)	(07)	(32-34-38-40-41)(49)		F6.34/2								
D2.02									F4.01	(05)	(05)	(06)	(06)			(33-34-35-38-39-40-41-42-46)		F6.34/3							33	
D2.02/1	(05)	(05)	(06)	(06)	(07)	(07)	(35-38)		F4.01/1							(33-35-39-40-41-42)(49)		F6.35								
D2.03									F5.01	(05)	(05a)	(05)	(05a)	(07)	(07a)	(33-35-38-39-40-41-42)		F6.35/1								
D2.10	(05)	(05a)	(06)	(06a)	(05)	(05a)			F5.03	(05)	(05a)	(05)	(05a)			(13-34-35)(49)		F6.35/2								
D3.01	(05)	(05a)	(05)	(05a)	(07)	(07a)	(32)		F5.03/1					(07)	(07a)			F6.35/3								
D3.02	(05)	(05a)	(05)	(05a)	(05)	(05a)	(32)		F5.05	(05)	(05)	(06)	(06)			(26)		F6.65								
D3.05	(05)	(05)	(05)	(05)	(07)	(07)	(32)		F5.05/1									F6.65/1								
D3.06	(05)	(05a)	(05)	(05a)	(05)	(05a)	(32)		F6.03									F6.65/2								
D3.10									F6.08									L3.02	(05)	(05a)	(06)	(06a)	(07)	(07a)		
D3.10/1									F6.14									Z1.01								
D3.10/2									F6.14/1																	
D3.10/3									F6.14/2							33-35-39-43-46										
D3.10/4							32		F6.14/3							33-43										
D3.10/5							32		F6.14/4							33-35-39-43-46										
D3.10/6							32		F6.29																	
D3.10/7							32		F6.29/1																	
D3.14									F6.29/2																	

— Valgono tutte le parti del sottogruppo indicato nella colonna Sgr.

(05), (07) ... valgono le parti del sottogruppo contraddistinte da questi numeri, oltre a tutte le altre parti senza alcuna indicazione.

● I codici numerici stampati in neretto indicano la validità dell'intero sottogruppo per una variante; i codici numerici stampati fra parentesi indicano l'esistenza nel sottogruppo di parti proprie di varianti.

— Toutes les pièces du Sousgroupe indiqué à la colonne Sgr. sont valables.

(05), (07) ... les pièces valables sont celles portant ces chiffres et celles dépourvues de toute indication.

● Les codes numériques imprimés en caractère gras indiquent que tout le sousgroupe est valable pour une variante donnée; les codes numériques entre parenthèses indiquent que dans le sousgroupe il existe des pièces propres de variantes.

— Alle Teile der in der Spalte «Sgr.» aufgeführten Untergruppe sind gültig.

(05), (07) ... die Teile sind gültig, die mit einer dieser Nummern versehen sind und ferner alle diejenigen ohne besondere Angabe.

● Die schwarz gedruckte Kennnummer gibt an, dass die gesamte Untergruppe für den betreffenden Typ gültig ist; die eingeklammerte Kennnummer gibt an, dass die Untergruppe modelleigene Teile des betreffenden Typs enthält.

— All parts of the Subgroups indicated under «Sgr.» are applicable.

(05), (07) ... Applicable parts are those marked off in the lists by these numbers plus all other parts without any indication.

● The bold-face code numbers indicate the applicability of the whole subgroup to one particular version; the parenthesized code numbers instead, mean that the subgroup in question includes also parts which are specific of the version(s) involved.

— Son válidas todas las piezas del subgrupo indicado en la columna Sgr.

(05), (07) ... Son válidas todas las piezas acompañadas de estos números y además todas las que carecen de otras indicaciones.

● Los números de código en negrita indican la validez de todo el subgrupo para una versión; mientras que los números de código entre paréntesis, significan que en el subgrupo hay piezas propias de las versiones representadas.

Fiat 124 Sport (tipo BC-BS) - VALIDITÀ DEI SOTTOGRUPPI AGGIUNTIVI

Validité des Sousgroupes
Gültigkeit der Untergruppen

Subgroup Applicability
Validez de los subgrupos

Sgr.	Codici numerici						Nº. des codes Kennnummern	Code No. Códigos	Sgr.	Codici numerici						Nº. des codes Kennnummern	Code No. Códigos	Sgr.	Codici numerici						Nº. des codes Kennnummern	Code No. Códigos	
	Versioni base	Versions-base Grundaustführungen Basic Versions Versiones básicas					Varianti ●	Variantes Abgeleitete Typen Variants Versiones		Versioni base	Versions-base Grundaustführungen Basic Versions Versiones-básicas					Varianti ●	Variantes Abgeleitete Typen Variants Versiones		Versioni base	Versions-base Grundaustführungen Basic Versions Versiones básicas					Varianti ●	Variantes Abgeleitete Typen Variants Versiones	
		05	05a	06	06a	07					07a	05	05a	06	06a					07	07a	05	05a	06			06a	07	07a	
A2.04/2		=		=		=	35-38																																																																																																																																																																																																																																																																																																																																																																																																																																																																																																																																																																																																																																																																																																																																																																																																																																																																																																																																																																																																																																																																																																																																																																																																																																																													</

- Valgono tutte le parti del sottogruppo indicato nella colonna Sgr.

(05)(07) ... valgono le parti del sottogruppo contraddistinte da questi numeri, oltre a tutte le altre parti senza alcuna indicazione.

● I codici numerici stampati in neretto indicano la validità dell'intero sottogruppo per una variante; i codici numerici stampati fra parentesi indicano l'esistenza nel sottogruppo di parti proprie di varianti.

- Toutes les pièces du Sousgroupe indiqué à la colonne Sgr. sont valables.

(05)(07) ... les pièces valables sont celles portant ces chiffres et celles dépourvues de toute indication.

● Les codes numériques imprimés en caractère gras indiquent que tout le sous-groupe est valable pour une variante donnée; les codes numériques entre parenthèses indiquent que dans le sous-groupe il existe des pièces propres de variantes.

- alle Teile der in der Spalte «Sgr.» aufgeführten Untergruppe sind gültig.

(05)(07) ... die Teile sind gültig, die mit einer dieser Nummern versehen sind und ferner alle diejenigen ohne besondere Angabe.

● Die schwarz gedruckte Kennnummer gibt an, dass die gesamte Untergruppe für den betreffenden Typ gültig ist; die eingeklammerte Kennnummer gibt an, dass die Untergruppe modelleigene Teile des betreffenden Typs enthält.

- All parts of the Subgroups indicated under «Sgr.» are applicable.

(05)(07) ... Applicable parts are those marked off in the lists by these numbers plus all other parts without any indication.

● The bold-face code numbers indicate the applicability of the whole subgroup to one particular version; the parenthesized code numbers, instead, mean that the subgroup in question includes also parts which are specific of the version(s) involved.

- Son aplicables todas las piezas del subgrupo indicado en la columna Sgr.

(05)(07) ... Son aplicables todas las piezas acompañadas de estos números, y además todas las que carecen de otras indicaciones.

● Los números de código en negrita indican la validez de todo el subgrupo para una versión; mientras que los números de código entre paréntesis, significan que en el subgrupo hay piezas propias de las versiones representadas.

	INDICE DEI SOTTOGRUPPI	INDEX DES SOUSGROUPES	UNTERGRUPPEN- VERZEICHNIS	SUPGROUP INDEX	ÍNDICE DE SUBGRUPOS
<u>A</u>	<u>MOTORE</u>	<u>Moteur</u>	<u>Motor</u>	<u>Engine</u>	<u>Motor</u>
<u>A0</u>	<u>COMPLESSIVO MOTORE</u>	<u>Ensemble moteur</u>	<u>Vollständiger Motor</u>	<u>Engine Assembly</u>	<u>Conjunto del motor</u>
A0.01	Motore e supporti gruppo motopropulsore	Moteur et supports du groupe propulseur	Motor und Triebwerk- lager	Engine and Power Plant Supports	Motor y anclaje de la planta motriz
<u>A1</u>	<u>ORGANI PRINCIPALI</u>	<u>Organes principaux</u>	<u>Hauptorgane</u>	<u>Main Components</u>	<u>Órganos principales</u>
A1.01	Basamento e testa ci- lindri	Bâti et culasse	Kurbelgehäuse und Zylinderkopf	Crankcase and Cylin- der Head	Bloque de cilindros y culata
A1.02	Coppa e coperchi ba- samento	Carter d'huile et couvertures de bâti	Ölwanne und Deckel des Kurbelgehäuses	Oil Sump and Crank- case Covers	Cárter de aceite y tapas del bloque
A1.03	Albero e volano motore (A1.03,/1)	Vilebrequin et volant moteur	Kurbelwelle und Schwungrad	Crankshaft and Fly- wheel	Cigüeñal y volante
A1.05	Bielle e stantuffi (A1.05,/1)	Bielles et pistons	Pleuelstangen und Kolben	Connecting Rods and Pistons	Bielas y émbolos
A1.06	Comando distribuzione	Commande de distri- bution	Steuerungsantrieb	Camshaft Drive	Piñones de la dis- tribución
A1.07	Distribuzione	Distribution	Steuerung	Valve Gear	Distribución
A1.15	Comandi vari	Commandes diverses	Verschiedene Antriebe	Auxiliary Drives	Mandos varios
<u>A2</u>	<u>ALIMENTAZIONE E SCA- RICO</u>	<u>Alimentation et échappement</u>	<u>Kraftstoffförderung und Auspuff</u>	<u>Fuel and Exhaust Systems</u>	<u>Alimentación y escape</u>
A2.01	Serbatoio combustibile e tubazioni	Réservoir et canali- sations combustible	Kraftstofftank und Leitungen	Fuel Tank and Lines	Depósito de combus- tible y tuberías
A2.02	Pompa alimentazione e tubazioni (A2.02,/1)	Pompe et canalisations d'alimentation	Kraftstoffpumpe und Leitungen	Fuel Pump and Lines	Bomba de alimentación y tuberías

A2.03	Pompa alimentazione	Pompe d'alimentation	Kraftstoffpumpe	Fuel Pump	Bomba de alimentación
A2.04	Carburatore e filtro aria (A2.04,/1)	Carburateur et filtre à air	Vergaser und Luftfilter	Carburetor and Air Cleaner	Carburador y filtro de aire
A2.05	Filtro aria (A2.05,/1)	Filtre à air	Luftfilter	Air Cleaner	Filtro de aire
A2.06	Carburatore (A2.06,/1,/2,/3,/4,/5,/6)	Carburateur	Vergaser	Carburetor	Carburador
A2.21	Comandi acceleratore e carburatore (A2.21,/1)	Commandes d'accélérateur et de starter	Gasregulierung und Vergaser	Choke and Accelerator Control Linkage	Mandos del acelerador y "starter"
A2.54	Condotti aspirazione e scarico (A2.54,/1)	Tubulures d'admission et d'échappement	Saug- und Auspuffkrümmer	Intake and Exhaust Manifolds	Colectores de admisión y escape
A2.56	Tubazione di scarico (A2.56,/1,/2)	Canalisation d'échappement	Auspuffleitung	Exhaust Pipe	Tubería de escape
<u>A3</u>	<u>LUBRIFICAZIONE</u>	<u>Graissage</u>	<u>Schmierung</u>	<u>Lubrication System</u>	<u>Engrase</u>
A3.01	Lubrificazione (A3.01,/1)	Graissage	Schmierung	Lubrication System	Sistema de engrase
A3.02	Pompa olio	Pompe à huile	Ölpumpe	Oil Pump	Bomba de aceite
<u>A4</u>	<u>RAFFREDDAMENTO</u>	<u>Refroidissement</u>	<u>Motorkühlung</u>	<u>Cooling System</u>	<u>Refrigeración</u>
A4.01	Radiatore	Radiateur	Kühler	Radiator	Radiador
A4.02	Pompa acqua e tubazioni (A4.01,/1,/2)	Pompe et canalisations d'eau	Wasserpumpe und Leitungen	Water Pump and Lines	Bomba de agua y tuberías
A4.03	Pompa acqua	Pompe à eau	Wasserpumpe	Water Pump	Bomba de agua
A4.09	Ventilatore	Ventilateur	Lüfter	Fan	Ventilador

	INDICE DEI SOTTOGRUPPI	INDEX DES SOUSGROUPES	UNTERGRUPPEN- VERZEICHNIS	SUBGROUP INDEX	INDICE DE SUBGRUPOS
A ----	MOTORE	MOTEUR	MOTOR	ENGINE	MOTOR
A0 ----	COMPLESSIVO MOTORE	ENSEMBLE MOTEUR	VOLLSTANDIGER MOTOR	ENGINE ASSEMBLY	CONJUNTO DEL MOTOR
A001	MOTORE E SUPPORTI GRUPPO MOTOPROPULSORE	MOTEUR ET SUPPORTS DU GROUPE PROPULSEUR	MOTOR UND TRIEBWERK- LAGER	ENGINE AND POWER PLANT SUPPORTS	MOTOR Y ANCLAJE DE LA PLANTA MOTRIZ
A1 ----	ORGANI PRINCIPALI	ORGANES PRINCIPAUX	HAUPTORGANE	MAIN COMPONENTS	ORGANOS PRINCIPALES
A101	BASAMENTO E TESTA CI- LINDRI	BATI ET CULASSE	KURBELGEHAUSE UND ZYLINDERKOPF	CRANKCASE AND CYLIN- DER HEAD	BLOQUE DE CILINDROS Y CULATA
A102	COPPA E COPERCHI BA- SAMENTO	CARTER D'HOILE ET COUVERCLES DE BATI	ÖLWANNE UND DECKEL DES KURBELGEHAUSES	OIL SUMP AND CRANK- CASE COVERS	CARTER DE ACEITE Y TAPAS DEL BLOQUE
A103	ALBERO E VOLANO MOTORE (A103/ 1 ,)	VILEBREQUIN ET VOLANT MOTEUR	KURBELWELLE UND SCHWUNGRAD	CRANKSHAFT AND FLY- WHEEL	CIGUENAL Y VOLANTE
A105	BIELLE E STANTUFFI (A105/ 1 ,)	BIELLES ET PISTONS	PLEUELSTANGEN UND KÖLBEN	CONNECTING RODS AND PISTONS	BIELAS Y EMBOLOS
A106	COMANDO DISTRIBUZIONE	COMMANDE DE DISTRI- BUTION	STEUERUNGSANTRIEB	CAMSHAFT DRIVE	PINONES DE LA DIS- TRIBUCION
A107	DISTRIBUZIONE	DISTRIBUTION	STEUERUNG	VALVE GEAR	DISTRIBUCION
A115	COMANDI VARI	COMMANDES DIVERSES	VERSCHIEDENE ANTRIEBE	AUXILIARY DRIVES	MANDOS VARIOS
A2 ----	ALIMENTAZIONE E SCA- PICI	ALIMENTATION ET ECHAPPEMENT	KRAFTSTOFFFORDERUNG UND AUSPUFF	FUEL AND EXHAUST SYSTEMS	ALIMENTACION Y ESCAPE

A201	SERBATOIO COMBUSTIBILE E TUBAZIONI	RESERVOIR ET CANALI- SATIONS COMBUSTIBLE	KRAFTSTOFFTANK UND LEITUNGEN	FUEL TANK AND LINES	DEPOSITO DE COMBUS- TIBLE Y TUBERIAS
A202	POMPA ALIMENTAZIONE E TUBAZIONI (A202/ 1 ,)	POMPE ET CANALISATIONS D ALIMENTATION	KRAFTSTOFFPUMPE UND LEITUNGEN	FUEL PUMP AND LINES	BOMBA DE ALIMENTACION Y TUBERIAS
A203	POMPA ALIMENTAZIONE	POMPE D ALIMENTATION	KRAFTSTOFFPUMPE	FUEL PUMP	BOMBA DE ALIMENTACION
A204	CARBURATORE E FILTRO ARIA (A204/ 1 ,)	CARBURATEUR ET FILTRE A AIR	VERGASER UND LUFT- FILTER	CARBURETOR AND AIR CLEANER	CARBURADOR Y FILTRO DE AIRE
A205	FILTRO ARIA (A205/ 1 , / 2 , / 3 ,)	FILTRE A AIR	LUFTFILTER	AIR CLEANER	FILTRO DE AIRE
A206/ 2	CARBURATORE (A206/ 3 , / 4 , / 5 , / 6 , / 7 ,)	CARBURATEUR	VERGASER	CARBURETOR	CARBURADOR
A221	COMANDI ACCELERATORE E CARBURATORE (A221/ 1 , / 2 , / 3 ,)	COMMANDES D ACCELE- RATEUR ET DE STARTER	GASREGULIERUNG UND VERGASER	CHOKE AND ACCELERATOR CONTROL LINKAGE	MANDOS DEL ACELERADOR Y STARTER
A254	CONDOTTI ASPIRAZIONE E SCARICO (A254/ 1 ,)	TUBULURES D ADMISSION ET D ECHAPPEMENT	SAUG- UND AUSPUFF- KRUMMER	INTAKE AND EXHAUST MANIFOLDS	COLECTORES DE ADMI- SION Y ESCAPE
A256	TUBAZIONE DI SCARICO (A256/ 1 , / 2 ,)	CANALISATION D E- CHAPPEMENT	AUSPUFFLEITUNG	EXHAUST PIPE	TUBERIA DE ESCAPE
A3 ----	LUBRIFICAZIONE	GRAISSAGE	SCHMIERUNG	LUBRICATION SYSTEM	ENGRASE
A301	LUBRIFICAZIONE (A301/ 1 ,)	GRAISSAGE	SCHMIERUNG	LUBRICATION SYSTEM	SISTEMA DE ENGRASE

<u>B</u>	<u>TRASMISSIONE</u>	<u>Transmission</u>	<u>Kraftübertragung</u>	<u>Power Train</u>	<u>Transmisión</u>
<u>B1</u>	<u>INNESTO</u>	<u>Embrayage</u>	<u>Kupplung</u>	<u>Clutch</u>	<u>Embrague</u>
B1.01	Comando disinnesto frizione	Commande de débrayage	Kupplungsbetätigung	Clutch Release Control	Sistema de embrague
B1.05	Frizione (B1.05,/1)	Embrayage	Kupplung	Clutch	Embrague
<u>B2</u>	<u>CAMBIO</u>	<u>Boîte de vitesses</u>	<u>Wechselgetriebe</u>	<u>Transmission</u>	<u>Cambio de velocidades</u>
B2.01	Cambio di velocità, scatola e coperchi (B2.01,/1)	Boîte de vitesses, carter et couvercles	Wechselgetriebe, Gehäuse und Deckel	Transmission, Casing and Covers	Cambio de velocidades, caja y tapas
B2.04	Ruotismi cambio di velocità (B2.04,/1)	Engrenages de boîte, de vitesses	Zahnräder und Wellen des Wechselgetriebes	Transmission Gears	Engranajes del cambio
B2.07	Comandi esterni cambio di velocità (B2.07,/1)	Commandes extérieures de boîte de vitesses	Aussere Getriebe- schaltung	Gearshift Outer Con- trols	Varillaje del cambio de velocidades
B2.10	Comandi interni cambio di velocità (B2.10,/1)	Commandes intérieures de boîte de vitesses	Innere Getriebebeschal- tung	Gearshift Inner Controls	Barras del cambio de velocidades
B2.24	Segnalazione veloci- tà e suo comando (B2.24,/1)	Compteur de vitesse et sa commande	Tachometer und sein Antrieb	Speedometer and Drive	Velocímetro y su arrastre
<u>B3</u>	<u>ALBERI E GIUNTI</u>	<u>Arbres et joints</u>	<u>Wellen und Gelenke</u>	<u>Shafts and Joints</u>	<u>Ársoles y juntas</u>
B3.01	Trasmissione tra cam- bio e ponte	Transmission	Übertragungswelle	Propeller Shaft	Árbol de transmisión
B3.16	Albero di trasmissione (B3.16,/1,/2)	Arbre de transmission	Übertragungswelle	Propeller Shaft	Árbol de transmisión

<u>B4</u>	<u>PONTI</u>	<u>Ponts</u>	<u>Achsen</u>	<u>Axles</u>	<u>Puentes</u>
B4.01	Ponte e semialberi differenziale	Pont et arbres de différentiel	Achse und Achswellen	Axle and Axle Shafts	Puente y palieres
B4.04	Ruotismi riduzione e differenziale del ponte	Engrenages de réduction et différentiel	Achsantrieb und Ausgleichgetriebe	Final Drive and Differential Gears	Reducción final y diferencial
<u>C</u>	<u>FRENI</u>	<u>Freins</u>	<u>Bremsen</u>	<u>Brakes</u>	<u>Frenos</u>
<u>C1</u>	<u>FRENI RUOTE</u>	<u>Freins aux roues</u>	<u>Radbremsen</u>	<u>Service Brakes</u>	<u>Frenos de ruedas</u>
C1.01	Comando a pedale freni	Commande au pied de freins	Bremsfusshebel	Brake Foot Control	Pedal de freno
C1.02	Comando idraulico freni	Commande hydraulique de freins	Hydraulische Bremsbetätigung	Brake Hydraulic System	Sistema de freno hidráulico
C1.03	Comando idraulico freni sulle ruote	Commande hydraulique de freins aux roues	Hydraulische Radbremsbetätigung	Service Brake Hydraulic System	Sistema de freno hidráulico de ruedas
C1.04	Comando correttore di frenata	Commande de correcteur de freinage	Betätigung des Bremskraftreglers	Braking Action Compensator Control	Mando de válvula de compensación de freno
C1.06	Cilindro maestro	Maître-cylindre	Hauptzylinder	Master Cylinder	Bomba
C1.08	Servofreno (C1.08,/1)	Servo-frein	Servobremse	Brake Servo	Servofreno
C1.10	Correttore di frenata	Correcteur de freinage	Bremskraftregler	Braking Action Compensator	Válvula de compensación de freno
C1.30	Freni ruote anteriori	Freins de roues AV	Vorderradbremsen	Front Wheel Brakes	Frenos anteriores
C1.31	Pinza anteriore	Étrier avant	Vorderer Sattel	Front Brake Caliper	Pinza de freno anterior
C1.32	Freni ruote posteriori	Freins de roues AR	Hinterradbremsen	Rear Wheel Brakes	Frenos posteriores
C1.33	Pinza posteriore	Étrier arrière	Hinterer Sattel	Rear Brake Caliper	Pinza de freno posterior
C1.35	Comando a mano freni (C1.35,/1)	Commande de freins à main	Handbremsbetätigung	Brake Hand Control	Freno de mano

A302	POMPA OLIO	POMPE A HUILE	ÖLPUMPE	OIL PUMP	BOMBA DE ACEITE
A4	RAFFREDDAMENTO	REFROIDISSEMENT	MOTORKÜHLUNG	COOLING SYSTEM	REFRIGERACION

A401	RADIATORE	RADIATEUR	KÜHLER	RADIATOR	RADIADOR
A402	POMPA ACQUA E TUBAZIONI (A402/ 1 ,)	POMPE ET CANALISATIONS D EAU	WASSERPUMPE UND LEITUNGEN	WATER PUMP AND LINES	BOMBA DE AGUA Y TUBERIAS
A403	POMPA ACQUA	POMPE A EAU	WASSERPUMPE	WATER PUMP	BOMBA DE AGUA
A409	VENTILATORE	VENTILATEUR	LUFTER	FAN	VENTILADOR
B	TRASMISSIONE	TRANSMISSION	KRAFTÜBERTRAGUNG	POWER TRAIN	TRANSMISION

B1	INNESTO	EMBRAYAGE	KUPPLUNG	CLUTCH	EMBRAGUE

B101	COMANDO DISINNESTO FRIZIONE	COMMANDE DE DEBRAYAGE	KUPPLUNGSBETÄTIGUNG	CLUTCH RELEASE CONTROL	SISTEMA DE EMBRAGUE
B105	FRIZIONE (B105/ 1 ,)	EMBRAYAGE	KUPPLUNG	CLUTCH	EMBRAGUE
B2	CAMBIO	BOITE DE VITESSES	WECHSELGETRIEBE	TRANSMISSION	CAMBIO DE VELOCIDADES

B201	CAMBIO DI VELOCITA, SCATOLA E COPERCHI (B201/ 1 ,)	BOITE DE VITESSES, CARTER ET COUVERCLES	WECHSELGETRIEBE, GEHAUSE UND DECKEL	TRANSMISSION, CASING AND COVERS	CAMBIO DE VELOCIDADES, CAJA Y TAPAS
B204	RUOTISMI CAMBIO DI VELOCITA (B204/ 1 ,)	ENGRENAGES DE BOITE DE VITESSES	ZAHNRÄDER UND WELLEN DES WECHSELGETRIEBES	TRANSMISSION GEARS	ENGRANAJES DEL CAMBIO

B207	COMANDI ESTERNI CAMBIO DI VELOCITA (B207/ 1 ,)	COMMANDES EXTERIEURES DE BOITE DE VITESSES	AUSSERE GETRIEBE- SCHALTUNG	GEARSHIFT OUTER CON- TROLS	VARILLAJE DEL CAMBIO DE VELOCIDADES
B210	COMANDI INTERNI CAMBIO DI VELOCITA (B210/ 1 ,)	COMMANDES INTERIEURES DE BOITE DE VITESSES	INNERE GETRIEBESCHAL- TUNG	GEARSHIFT INNER CONTROLS	BARRAS DEL CAMBIO DE VELOCIDADES
B224	SEGNALAZIONE VELOCITA E SUO COMANDO (B224/ 1 ,)	COMPTEUR DE VITESSE ET SA COMMANDE	TACHOMETER UND SEIN ANTRIEB	SPEEDOMETER AND DRIVE	VELOCIMETRO Y SU ARRASTRE
B3 ----	ALBERI E GIUNTI	ARBRES ET JOINTS	WELLEN UND GELENKE	SHAFTS AND JOINTS	ARBOLES Y JUNTAS
B301	TRASMISSIONE TRA CAM- BIO E PONTE	TRANSMISSION	UBERTRAGUNGSWELLE	PROPELLER SHAFT	ARBOL DE TRANSMISION
B316	ALBERO DI TRASMISSIONE (B316/ 1 , / 2 ,)	ARBRE DE TRANSMISSION	UBERTRAGUNGSWELLE	PROPELLER SHAFT	ARBOL DE TRANSMISION
B4 ----	PONTI	PONTS	ACHSEN	AXLES	PUENTES
B401	PONTE E SEMIALBERI DIFFERENZIALE	PONT ET ARBRES DE DIF- FERENTIEL	ACHSE UND ACHSWELLEN	AXLE AND AXLE SHAFTS	PUENTE Y PALIERES
B404	RUOTISMI RIDUZIONE E DIFFERENZIALE DEL PONTE	ENGRENAGES DE REDUC- TION ET DIFFERENTIEL	ACHSANTRIEB UND AUSGLEICHGETRIEBE	FINAL DRIVE AND DIFFERENTIAL GEARS	REDUCCION FINAL Y DIFERENCIAL
C ----	FRENI	FREINS	BREMSEN	BRAKES	FRENOS
C1 ----	FRENI RUOTE	FREINS AUX ROUES	RADBREMSEN	SERVICE BRAKES	FRENOS DE RUEDAS

<u>D</u>	<u>STERZO, SOSPENSIONI E RUOTE</u>	<u>Direction, suspension et roues</u>	<u>Lenkung, Aufhängung und Räder</u>	<u>Steering, Suspension and Wheels</u>	<u>Dirección, suspensión y ruedas</u>
<u>D2</u>	<u>STERZO</u>	<u>Direction</u>	<u>Lenkung</u>	<u>Steering System</u>	<u>Dirección</u>
D2.01	Comando sterzo (D2.01,/1)	Commande de direction	Lenkgetriebe	Steering Gear	Volante y caja de la dirección
D2.02	Scatola sterzo (D2.02,/1)	Boîtier de direction	Lenkgehäuse	Steering Box	Caja de la dirección
D2.03	Albero snodato	Arbre articulé	Gelenkwelle	Shaft with Joint	Árbol articulado
D2.10	Tiranteria comando sterzo	Timonerie de direction	Lenkgestänge	Steering Linkage	Timonería de la dirección
<u>D3</u>	<u>SOSPENSIONI E RUOTE</u>	<u>Suspensions et roues</u>	<u>Aufhängung und Räder</u>	<u>Suspensions and Wheels</u>	<u>Suspensión y ruedas</u>
D3.01	Sospensione anteriore	Suspension AV	Vorderradaufhängung	Front Suspension	Suspensión anterior
D3.02	Ammortizzatori e barre anteriori	Amortisseurs et barres AV	Vord.Stossdämpfer und Stabilisator	Front Shock Absorbers and Bars	Amortiguadores y barras anteriores
D3.05	Sospensione posteriore	Suspension AR	Hinterradaufhängung	Rear Suspension	Suspensión posterior
D3.06	Ammortizzatori e barre posteriori	Amortisseurs et barres AR	Hint.Stossdämpfer und Stabilisator	Rear Shock Absorbers and Bars	Amortiguadores y barras posteriores
D3.10	Ammortizzatore posteriore (D3.10,/1,/2,/3)	Amortisseur AR	Hinterer Stossdämpfer	Rear Shock Absorber	Amortiguador posterior
D3.14	Fuso a snodo	Fusée	Achsschenkel	Steering Knuckle	Mangueta
D3.16	Ruote	Roues	Räder	Wheels	Ruedas
<u>E</u>	<u>ORGANI SUSSIDIARI</u>	<u>Organes subsidiaires</u>	<u>Nebenorgane</u>	<u>Accessory Equipment</u>	<u>Equipos accesorios</u>
<u>E1</u>	<u>RISCALDAMENTO E VENTILAZIONE INTERNA</u>	<u>Chauffage et aération</u>	<u>Heizung und Belüftung</u>	<u>Ventilation and Heating</u>	<u>Sistema de calefacción y ventilación</u>
E1.01	Riscaldamento e ventilazione	Chauffage et aération	Heizung und Belüftung	Ventilation and Heating System	Sistema de ventilación y calefacción

E1.02	Riscaldatore	Réchauffeur	Heizgerät	Heater	Calorífero
E1.03	Comandi riscaldamento e ventilazione	Commandes de chauffage et d'aération	Bedienungsvorrichtung für Heizung und Belüftung	Ventilation and Heating Controls	Mandos de ventilación y calefacción
E1.07	Lavacrystallo	Lave-glasse	Scheibenwascher	Windshield Washer	Lava-parabrisas
<u>F</u>	<u>IMPIANTO ELETTRICO</u>	<u>Installation électrique</u>	<u>Elektrische Anlage</u>	<u>Electrical System</u>	<u>Instalación eléctrica</u>
<u>F1</u>	<u>ACCENSIONE</u>	<u>Allumage</u>	<u>Zündanlage</u>	<u>Ignition Equipment</u>	<u>Encendido</u>
F1.01	Accensione motore (F1.01,/1)	Allumage moteur	Motorzündung	Engine Ignition System	Encendido del motor
<u>F2</u>	<u>AVVIAMENTO</u>	<u>Démarrage</u>	<u>Anlassen</u>	<u>Starting Equipment</u>	<u>Arranque del motor</u>
F2.01	Avviamento motore	Lancement du moteur	Anlassen des Motors	Engine Starting Equipment	Arranque del motor
<u>F3</u>	<u>GENERATORE</u>	<u>Génératrice</u>	<u>Stromanlage</u>	<u>Generating Equipment</u>	<u>Generador</u>
F3.01	Generazione di corrente	Génératrice	Stromerzeugung	Current Generating System	Generador de corriente
<u>F4</u>	<u>ILLUMINAZIONE</u>	<u>Éclairage</u>	<u>Beleuchtung</u>	<u>Lighting Equipment</u>	<u>Alumbrado</u>
F4.01	Illuminazione esterna ed interna (F4.01,/1)	Eclairage extérieur et intérieur	Aussen- und Innenbeleuchtung	Outer and Inner Lighting	Alumbrado exterior e interior
<u>F5</u>	<u>ACCESSORI</u>	<u>Accessoires</u>	<u>Zubehör</u>	<u>Accessories</u>	<u>Accesorios</u>
F5.01	Segnalazione di avviso e di manovra	Dispositifs de signalisation	Signalisiervorrichtung	Signalling Devices	Aparatos de señalización
F5.03	Segnalazioni di funzionamento (F5.03,/1)	Témoins de fonctionnement	Anzeigevorrichtungen	Operation Indicators	Testigos de funcionamiento

C101	COMANDO A PEDALE FRENI	COMMANDE AU PIED DE FREINS	BREMSFUSSHEBEL	BRAKE FOOT CONTROL	PEDAL DE FRENO
C102	COMANDO IDRAULICO FRENI	COMMANDE HYDRAULIQUE DE FREINS	HYDRAULISCHE BREMSBETATIGUNG	BRAKE HYDRAULIC SYSTEM	SISTEMA DE FRENO HIDRAULICO
C103	COMANDO IDRAULICO FRENI SULLE RUOTE	COMMANDE HYDRAULIQUE DE FREINS AUX ROUES	HYDRAULISCHE RAD-BREMSBETATIGUNG	SERVICE BRAKE HYDRAULIC SYSTEM	SISTEMA DE FRENO HIDRAULICO DE RUEDAS
C104	COMANDO CORRETTORE DI FRENATA	COMMANDE DE CORRECTEUR DE FREINAGE	BETATIGUNG DES BREMSKRAFTREGLERS	BRAKING ACTION COMPENSATOR CONTROL	MANDO DE VALVULA DE COMPENSACION DE FRENO
C106	CILINDRO MAESTRO	MAITRE-CYLINDRE	HAUPTZYLINDER	MASTER CYLINDER	BOMBA
C108	SERVOFRENO (C108/ 1 ,)	SERVO-FREIN	SERVOBREMSE	BRAKE SERVO	SERVOFRENO
C110	CORRETTORE DI FRENATA	CORRECTEUR DE FREINAGE	BREMSKRAFTREGLER	BRAKING ACTION COMPENSATOR	VALVULA DE COMPENSACION DE FRENO
C130	FRENI RUOTE ANTERIORI	FREINS DE ROUES AV	VORDERRADBREMSEN	FRONT WHEEL BRAKES	FRENOS ANTERIORES
C131	PINZA ANTERIORE (C131/ 1 ,)	ETRIER AVANT	VORDERER SATTEL	FRONT BRAKE CALIPER	PINZA DE FRENO ANTERIOR
C132	FRENI RUOTE POSTERIORI	FREINS DE ROUES AR	HINTERRADBREMSEN	REAR WHEEL BRAKES	FRENOS POSTERIORES
C133	PINZA POSTERIORE (C133/ 1 ,)	ETRIER ARRIERE	HINTERER SATTEL	REAR BRAKE CALIPER	PINZA DE FRENO POSTERIOR
C135	COMANDO A MANO FRENI (C135/ 1 ,)	COMMANDE DE FREINS A MAIN	HANDBREMSBETATIGUNG	BRAKE HAND CONTROL	FRENO DE MANO

D ----	STERZO, SOSPENSIONI E RUOTE	DIRECTION, SUSPENSION ET ROUES	LENKUNG, AUFHANGUNG UND RADER	STEERING, SUSPENSION AND WHEELS	DIRECCION, SUSPEN- SION Y RUEDAS
D2 ----	STERZO	DIRECTION	LENKUNG	STEERING SYSTEM	DIRECCION
D201	COMANDO STERZO (D201/ 1 ,)	COMMANDE DE DIRECTION	LENKGETRIEBE	STEERING GEAR	VOLANTE Y CAJA DE LA DIRECCION
D202	SCATOLA STERZO (D202/ 1 ,)	BOUTIER DE DIRECTION	LENKGEHAUSE	STEERING BOX	CAJA DE LA DIRECCION
D203	ALBERO SNODATO	ARBRE ARTICULE	GELENKWELLE	SHAFT WITH JOINT	ARBOL ARTICULADO
D210	TIRANTERIA COMANDO STERZO	TIMONERIE DE DIRECTION	LENKGESTANGE	STEERING LINKAGE	TIMONERIA DE LA DI- RECCION
D3 ----	SOSPENSIONI E RUOTE	SUSPENSIONS ET ROUES	AUFHANGUNG UND RADER	SUSPENSIONS AND WHEELS	SUSPENSION Y RUEDAS
D301	SOSPENSIONE ANTERIORE	SUSPENSION AV	VORDERRADAUFHANGUNG	FRONT SUSPENSION	SUSPENSION ANTERIOR
D302	AMMORTIZZATORI E BARRE ANTERIORI	AMORTISSEURS ET BAR- RES AV	VORD.STOSSDAMPFER UND STABILISATOR	FRONT SHOCK ABSORB- ERS AND BARS	AMORTIGUADORES Y BARRAS ANTERIORES
D305	SOSPENSIONE POSTERIORE	SUSPENSION AR	HINTERRADAUFHANGUNG	REAR SUSPENSION	SUSPENSION POSTERIOR
D306	AMMORTIZZATORI E BARRE POSTERIORI	AMORTISSEURS ET BAR- RES AR	HINT.STOSSDAMPFER UND STABILISATOR	REAR SHOCK ABSORBERS AND BARS	AMORTIGUADORES Y BA- RRAS POSTERIORES
D310	AMMORTIZZATORE POSTE- RIORE	AMORTISSEUR AR	HINTERER STOSSDAMPFER	REAR SHOCK ABSORBER	AMORTIGUADOR POSTERIOR
D310/ 1	AMMORTIZZATORE ANTE- RIORE (D310/ 2 ,)	AMORTISSEUR AV	VORDERER STOSSDAMPFER	FRONT SHOCK ABSORBER	AMORTIGUADOR ANTERIOR

F5.05	Accessori vari (F5.05,/1)	Accessoires divers	Verschiedenes Zubehör	Miscellaneous Ac- cessories	Accesorios varios
<u>F6</u>	<u>PARTI DI APPARECCHI</u>	<u>Pièces d'appareils</u>	<u>Geräteeinzelteile</u>	<u>Component Parts</u>	<u>Despiezo de aparatos</u>
F6.03	Alternatore	Alternateur	Drehstrom-Licht- maschine	Alternator	Alternador
F6.08	Motorino di avviamento	Démarrreur	Anlasser	Starter Motor	Motor de arranque
F6.14	Distributore di accen- sione (F6.14,/1)	Allumeur	Zündverteiler	Ignition Distributor	Distribuidor de encen- dido
F6.29	Proiettore (F6.29,/1,/2)	Projecteur	Scheinwerfer	Headlamp	Proyector
F6.32	Fanale anteriore (F6.32,/1)	Lanterne AV	Vordere Leuchte	Front Lamp	Lámpara anterior
F6.34	Fanale posteriore (F6.34,/1,/2)	Lanterne AR	Schlussleuchte	Tail Lamp	Lámpara posterior
F6.35	Fanale targa (F6.35,/1,/2,/3)	Feu de plaque	Nummernschildleuchte	Number Plate Lamp	Lámpara de matrícula
F6.65	Tergicristallo (F6.65,/1)	Essuie-glace	Scheibenwischer	Windshield Wiper	Limpia-parabrisas
<u>L3</u>	<u>PROTEZIONE</u>	<u>Protection</u>	<u>Schutz- und Abdeck- bleche</u>	<u>Protective and Trim Sheeting</u>	<u>Defensas</u>
L3.02	Ripari	Protections	Abdeckungen und Dichtungen	Protection Items	Elementos de protec- ción
<u>Z</u>	<u>DOTAZIONI</u>	<u>Dotations</u>	<u>Werkzeuge</u>	<u>Kits</u>	<u>Equipo</u>
<u>Z1</u>	<u>ATTREZZI</u>	<u>Outils</u>	<u>Werkzeuge</u>	<u>Tools</u>	<u>Herramientas</u>
Z1.01	Attrezzi	Outils	Werkzeuge	Tools	Herramientas

0310/ 3	AMMORTIZZATORE POSTERIORE	AMORTISSEUR AR	HINTERER STOSSDAMPFER	REAR SHOCK ABSORBER	AMORTIGUADOR POSTERIOR
0310/ 4	AMMORTIZZATORE ANTERIORE	AMORTISSEUR AV	VORDERER STOSSDAMPFER	FRONT SHOCK ABSORBER	AMORTIGUADOR ANTERIOR
0310/ 5	AMMORTIZZATORE POSTERIORE	AMORTISSEUR AR	HINTERER STOSSDAMPFER	REAR SHOCK ABSORBER	AMORTIGUADOR POSTERIOR
0310/ 6	AMMORTIZZATORE ANTERIORE	AMORTISSEUR AV	VORDERER STOSSDAMPFER	FRONT SHOCK ABSORBER	AMORTIGUADOR ANTERIOR
0310/ 7	AMMORTIZZATORE POSTERIORE	AMORTISSEUR AR	HINTERER STOSSDAMPFER	REAR SHOCK ABSORBER	AMORTIGUADOR POSTERIOR
0314	FUSO A SNODO	FUSEE	ACHSSCHENKEL	STEERING KNUCKLE	MANGUETA
0316	RUOTE	ROUES	RADER	WHEELS	RUEDAS
E ----	ORGANI SUSSIDIARI	ORGANES SUBSIDIAIRES	NEBENORGANE	ACCESSORY EQUIPMENT	EQUIPOS ACCESORIOS
E1 ----	RISCALDAMENTO E VENTILAZIONE INTERNA	CHAUFFAGE ET AERATION	HEIZUNG UND BELUFTUNG	VNETILATION AND HEATING	SISTEMA DE CALEFACCION Y VENTILACION
E101	RISCALDAMENTO E VENTILAZIONE	CHAUFFAGE ET AERATION	HEIZUNG UND BELUFTUNG	VENTILATION AND HEATING SYSTEM	SISTEMA DE VENTILACION Y CALEFACCION
E102	RISCALDATORE	RECHAUFFEUR	HEIZGERAT	HEATER	CALORIFERO
E103	COMANDI RISCALDAMENTO E VENTILAZIONE	COMMANDES DE CHAUFFAGE ET D AERATION	BEDIENUNGSVORRICHTUNG FUR HEIZUNG UND BELUFTUNG	VENTILATION AND HEATING CONTROLS	MANDOS DE VENTILACION Y CALEFACCION
E107	LAVACRISTALLO	LAVE-GLACE	SCHEIBENWASCHER	WINDSHIELD WASHER	LAVA-PARABRISAS

F ----	IMPIANTO ELETTRICO	INSTALLATION ELECTRIQUE	ELEKTRISCHE ANLAGE	ELECTRICAL SYSTEM	INSTALACION ELECTRICA
F1 ----	ACCENSIONE	ALLUMAGE	ZUNDANLAGE	IGNITION EQUIPMENT	ENCENDIDO
F101	ACCENSIONE MOTORE (F101/ 1 ,)	ALLUMAGE MOTEUR	MOTORZUNDUNG	ENGINE IGNITION SYSTEM	ENCENDIDO DEL MOTOR
F2 ----	AVVIAMENTO	DEMARRAGE	ANLASSEN	STARTING EQUIPMENT	ARRANQUE DEL MOTOR
F201	AVVIAMENTO MOTORE	LANCEMENT DU MOTEUR	ANLASSEN DES MOTORS	ENGINE STARTING EQUIPMENT	ARRANQUE DEL MOTOR
F3 ----	GENERATORE	GENERATRICE	STROMANLAGE	GENERATING EQUIPMENT	GENERADOR
F301	GENERAZIONE DI CORRENTE	GENERATRICE	STROMERZEUGUNG	CURRENT GENERATING SYSTEM	GENERADOR DE CORRIENTE
F4 ----	ILLUMINAZIONE	ECLAIRAGE	BELEUCHTUNG	LIGHTING EQUIPMENT	ALUMBRADO
F401	ILLUMINAZIONE ESTERNA ED INTERNA (F401/ 1 ,)	ECLAIRAGE EXTERIEUR ET INTERIEUR	AUSSEN- UND INNEN- BELEUCHTUNG	OUTER AND INNER LIGHTING	ALUMBRADO EXTERIOR E INTERIOR
F5 ----	ACCESSORI	ACCESSOIRES	ZUBEHÖR	ACCESSORIES	ACCESORIOS
F501	SEGNALAZIONE DI AVVISO E DI MANOVRA	DISPOSITIFS DE SIGNALISATION	SIGNALISIERVORRICHTUNG	SIGNALLING DEVICES	APARATOS DE SENALIZACION
F503	SEGNALAZIONI DI FUNZIONAMENTO (F503/ 1 ,)	TEMOINS DE FONCTIONNEMENT	ANZEIGEVORRICHTUNGEN	OPERATION INDICATORS	TESTIGOS DE FUNCIONAMIENTO

F505	ACCESSORI VARI (F505/ 1 ,)	ACCESSOIRES DIVERS	VERSCHIEDENES ZUBEHÖR	MISCELLANEOUS AC- CESSORIES	ACCESORIOS VARIOS
F6	PARTI DI APPARECCHI	PIECES D APPAREILS	GERÄTEEINZELTEILE	COMPONENT PARTS	DESPIEZO DE APARATOS
F603	ALTERNATORE	ALTERNATEUR	DREHSTROM-LICHT- MASCHINE	ALTERNATOR	ALTERNADOR
F608	MOTORINO DI AVVIAMENTO	DEMARREUR	ANLASSER	STARTER MOTOR	MOTOR DE ARRANQUE
F614	DISTRIBUTORE DI ACCEN- SIONE (F614/ 1 , / 2 , / 3 , / 4 ,)	ALLUMEUR	ZÜNDVERTEILER	IGNITION DISTRIBUTOR	DISTRIBUIDOR DE ENCEN- DIDO
F629	PROIETTORE (F629/ 1 , / 2 , / 3 , / 4 ,)	PROJECTEUR	SCHEINWERFER	HEADLAMP	PROYECTOR
F632	FANALE ANTERIORE (F632/ 1 , / 2 , / 3 ,)	LANTERNE AV	VORDERE LEUCHTE	FRONT LAMP	LAMPARA ANTERIOR
F634	FANALE RETROMARCIA	FEU DE RECUL	RÜCKFAHRLEUCHTE	BACK-UP LAMP	LAMPARA DE MARCHA ATRAS
F634/ 1	FANALE POSTERIORE (F634/ 2 , / 3 ,)	LANTERNE AR	SCHLUSSLEUCHTE	TAIL LAMP	LAMPARA POSTERIOR
F635	FANALE TARGA (F635/ 1 , / 2 , / 3 ,)	FEU DE PLAQUE	NUMMERNSCHILDLEUCHTE	NUMBER PLATE LAMP	LAMPARA DE MATRICULA
F665	TERGICRISTALLO (F665/ 1 , / 2 ,)	ESSUIE-GLACE	SCHEIBENWISCHER	WINDSHIELD WIPER	LIMPIA-PARABRISAS
L3	PROTEZIONE	PROTECTION	SCHUTZ- UND ABDECK- BLECHE	PROTECTIVE AND TRIM SHEETING	DEFENSAS

L302	RIPARI	PROTECTIONS	ABDECKUNGEN UND DICHTUNGEN	PROTECTION ITEMS	ELEMENTOS DE PROTEC- CION
Z ----	DOTAZIONI	DOTATIONS	WERKZEUGE	KITS	EQUIPO
Z1 ----	ATTREZZI	OUTILS	WERKZEUGE	TOOLS	HERRAMIENTAS
Z101	ATTREZZI	OUTILS	WERKZEUGE	TOOLS	HERRAMIENTAS

INDICE DELLE PARTI DI RICAMBIO
 INDEX DES PIÉCES DÉTACHÉES - ERSATZTEIL-VERZEICHNIS - SPARE PART INDEX - INDICE DE PIEZAS DE REPUESTO

N.ORDINAZ.	SGR.	N.ORDINAZ.	SGR.	N.ORDINAZ.	SGR.	N.ORDINAZ.	SGR.	N.ORDINAZ.	SGR.
329295	B404	902144	A103/ 1	1900476	A105	4056224	B201/ 1	4074250	B207/ 1
336231	C101	902145	A103	1900477	A105	4056225	B201	4074482	B301
355300	B210	902145	A103/ 1	1900478	A105	4056225	B201/ 1	4074483	B301
355300	B210/ 1	902146	A103	1900489	A105/ 1	4056233	B204	4077339	B204
545338	B204/ 1	902146	A103/ 1	1900490	A105/ 1	4056239	B204	4077339	B204/ 1
722763	Z101	902147	A103	1900491	A105/ 1	4056239	B204/ 1	4077382	B204
725345	F101	902147	A103/ 1	1900492	A105/ 1	4056241	B204	4077589	C103
725345	F101/ 1	902148	A103	1900493	A105/ 1	4056242	B204	4078568	C103
730624	B201	902148	A103/ 1	1900494	A105/ 1	4056242	B204/ 1	4081258	A202
809065	C103	902160	A103	1900501	A105	4056551	A001	4081258	A202/ 1
811134	B224	902160	A103/ 1	1900501	A105/ 1	4056590	E102	4081259	F503
811134	B224/ 1	902161	A103	4007952	F608	4059459	B201	4082113	F501
811731	A221	902161	A103/ 1	4009037	D202/ 1	4059459	B201/ 1	4082627	A254
811731	A221/ 1	973910	B105	4009067	D314	4059466	B204	4082895	A256
811731	A221/ 2	983027	B210	4009587	D301	4059466	B204/ 1	4082895	A256/ 1
811731	A221/ 3	983027	B210/ 1	4013362	E103	4059513	B201	4082895	A256/ 2
812688	B204	983028	B210	4014556	F629	4059513	B201/ 1	4084545	F301
812688	B204/ 1	983028	B210/ 1	4014556	F629/ 3	4059514	B204	4084707	B204
812677	C110	984070	B224	4019462	B207	4059514	B204/ 1	4085212	F301
813149	B210	984070	B224/ 1	4019994	B224	4059515	B204	4085213	F301
813149	B210/ 1	986228	F501	4019994	B224/ 1	4059706	B404	4085631	A401
814635	D316	987112	A301	4023838	F401	4060605	C135/ 1	4085967	F608
830042	B401	992273	A201	4023838	F401/ 1	4060659	C135	4087103	D316
840440	D202/ 1	994722	C103	4024302	B301	4060659	C135/ 1	4087104	D316
848610	B404	1900022	C133	4025548	A403	4060716	B404	4087105	D316
854940	B204	1900022	C133/ 1	4030188	B101	4060717	B404	4087270	F608
856707	A221/ 1	1900057	C131	4036697	F401/ 1	4061947	F301	4088199	C135
857406	C135	1900057	C131/ 1	4036697	F503	4061950	F301	4089651	F501
857606	C135/ 1	1900058	C131	4038163	B204	4062070	F301	4089828	D301
858394	D210	1900058	C131/ 1	4038169	B204	4062549	F608	4089852	D301
861290	D201	1900059	C131	4038170	B204	4062793	B201	4091011	A254
861290	D201/ 1	1900060	C133	4038170	B204/ 1	4062793	B201/ 1	4091011	A254/ 1
873093	B210	1900060	C133/ 1	4038174	B204	4063110	B201	4091697	Z101
873093	B210/ 1	1900061	C133	4038174	B204/ 1	4063110	B201/ 1	4092083	B204/ 1
874690	B201	1900061	C133/ 1	4038176	B204	4063656	F608	4092092	B204/ 1
874690	B201/ 1	1900062	C133	4038176	B204/ 1	4063657	F608	4092093	B204/ 1
874761	B210	1900062	C133/ 1	4038181	B204	4064324	F608	4092094	B204/ 1
874761	B210/ 1	1900194	C133	4045500	F608	4064325	F608	4092105	B204/ 1
877205	A101	1900232	A105	4045771	F608	4065615	F603	4092109	B204/ 1
879710	Z101	1900233	A105	4046537	F608	4066945	A001	4092849	A221/ 3
880673	A221	1900234	A105	4047423	A256	4066981	F401/ 1	4093719	B404
880673	A221/ 1	1900274	A101	4047423	A256/ 1	4068360	F603	4094069	B404
880673	A221/ 2	1900328	A105	4047423	A256/ 2	4069103	F501	4094072	A254
880673	A221/ 3	1900328	A105/ 1	4047985	F608	4071011	E103	4094072	A254/ 1
883175	B401	1900329	A105	4049181	A106	4071012	E103	4095606	B224
883239	B316/ 2	1900329	A105/ 1	4049182	A106	4071363	C102	4095606	B224/ 1
883323	F608	1900330	A105	4052330	A221/ 3	4072277	F503/ 1	4096104	D314
888019	B224	1900330	A105/ 1	4054886	B401	4073180	F503/ 1	4097367	C131
888019	B224/ 1	1900331	C131/ 1	4055524	C130	4073245	B204	4097367	C131/ 1
902144	A103	1900334	C133/ 1	4056224	B201	4073453	E102	4097367	C133

N.ORDINAZ.	SGR.	N.ORDINAZ.	SGR.	N.ORDINAZ.	SGR.	N.ORDINAZ.	SGR.	N.ORDINAZ.	SGR.
4097367	C133/ 1	4112068	D310/ 1	4124060	A221/ 1	4130440	D310/ 2	4134195	D302
4098830	B404	4112068	D310/ 2	4124167	A205	4130440	D310/ 4	4134280	C103
4099400	B404	4112068	D310/ 4	4124167	A205/ 2	4130440	D310/ 6	4134516	D210
4100871	D210	4112068	D310/ 6	4124362	A409	4130442	A103	4134598	F608
4101146	B224	4113411	D301	4124362	F401	4130442	A103/ 1	4134610	C135
4101146	B224/ 1	4113846	F301	4124362	F505	4130443	A103	4134939	F401
4102056	A301	4115020	F501	4124626	A402	4130443	A103/ 1	4135182	F201
4102056	A301/ 1	4115451	C106	4124626	A402/ 1	4130550	A105	4135344	B201
4102490	C102	4116741	A301	4125231	C104	4130888	F501	4135346	C110
4102593	C135	4117083	A301	4125393	B101	4130901	A102	4135378	A256
4102593	C135/ 1	4117085	A301	4125542	F101	4130903	A102	4135378	A256/ 1
4102793	F401	4117215	C103	4125893	F632/ 1	4130912	A204	4135378	A256/ 2
4102793	F401/ 1	4119311	C135	4125893	F632/ 2	4130913	A204	4135489	A102
4103532	B101	4119311	C135/ 1	4126126	Z101	4130913	A409	4135490	A102
4103532	C101	4119316	C135/ 1	4126147	Z101	4130914	A102	4135494	A105
4104025	D210	4119397	C135	4126228	A403	4130916	A102	4135526	A201
4104063	D301	4119397	C135/ 1	4126822	B101	4130961	A107	4135559	A301
4104871	D301	4119398	C135	4126822	C101	4130961	A301	4135559	A301/ 1
4105291	E102	4119398	C135/ 1	4126843	A401	4130961	A301/ 1	4135604	A301
4105306	E102	4119399	C135	4127208	E102	4130986	A301	4135604	A301/ 1
4106420	F401	4119399	C135/ 1	4129417	F101	4132009	E101	4135628	F401
4106919	C104	4119668	A205	4129417	F101/ 1	4132012	A301	4135628	F635/ 2
4106924	C104	4120182	B201	4129711	B204/ 1	4132013	A301	4135856	E102
4107220	B207	4120182	B201/ 1	4129715	B204/ 1	4132067	F501	4135856	E102
4107224	B210	4120182	B401	4129729	B210/ 1	4132409	B207	4135886	E103
4107226	B210	4120957	D301	4129756	A102	4132686	B207	4135891	A301
4107229	B210	4121068	A301	4129762	A102	4132687	B207	4135892	A301
4107233	B207	4121068	A301/ 1	4129763	A102	4132688	B207	4135893	A301
4107653	C104	4121075	A301	4129789	A301	4132690	B207	4136055	D305
4108566	C108	4121075	A301/ 1	4129789	A301/ 1	4132691	B207	4136070	E103
4108568	C108/ 1	4121082	A302	4129796	F101	4132692	B207	4136465	D316
4108672	A402	4121396	A115	4129796	F101/ 1	4132593	B207	4136475	C130
4108672	A402/ 1	4121396	A403	4129808	A301	4132804	D201	4136475	C132
4108899	C103	4122155	C102	4129810	A402	4133260	D314	4136976	B101
4109133	F101	4122203	A205/ 2	4129810	A402/ 1	4133261	D314	4137069	B201
4109133	F101/ 1	4122568	A221	4129812	A403	4133262	C130	4137069	B201/ 1
4109166	A302	4122568	A221/ 1	4129813	A402	4133263	C130	4137320	C106
4109401	A201	4122835	C106	4129813	A402/ 1	4133398	B207	4137382	A401
4109523	D302	4122836	C106	4129820	E101	4133817	A401	4137385	A401
4109523	D306	4123140	A301	4129836	A301/ 1	4133922	A301	4137386	A401
4110740	D316	4123140	A301/ 1	4129982	A301	4133922	A301/ 1	4137841	B207
4111012	A105/ 1	4123149	A101	4129982	A301/ 1	4133981	C135	4137841	B207/ 1
4111201	A103	4123150	A101	4129986	A301/ 1	4134137	D301	4137842	B207
4111201	A103/ 1	4123209	A107	4129987	A115	4134139	D301	4137842	B207/ 1
4111357	D201	4123210	A107	4130096	B404	4134140	D301	4137843	B207
4111458	D314	4123213	A204	4130097	B404	4134143	D301	4137843	B207/ 1
4111753	F603	4123229	A402	4130150	B224	4134144	D301	4138003	E103
4111754	F603	4123229	A402/ 1	4130313	A204	4134155	D301	4138765	A403
4111979	C104	4124022	F301	4130440	D302	4134193	D302	4139430	B404
4112068	D302	4124060	A221	4130440	D310/ 1	4134194	D302	4139431	B404

N.ORDINAZ.	SGR.	N.ORDINAZ.	SGR.	N.ORDINAZ.	SGR.	N.ORDINAZ.	SGR.	N.ORDINAZ.	SGR.
4139432	B404	4142782	A256/ 2	4150972	A105	4152570	B401	4155685	D302
4139433	B404	4143098	B224	4150973	A105	4152586	B204	4155741	B201
4139434	B404	4143730	A202	4150974	A105	4152586	B204/ 1	4155741	B201/ 1
4139435	B404	4143730	A202/ 1	4150975	A105	4152605	A101	4155743	B401
4139436	B404	4143928	A001	4151068	F501	4152612	F301	4155829	B204
4139437	B404	4143929	A001	4151159	F101/ 1	4152653	F401	4155829	B204/ 1
4139438	B404	4144275	B101	4151244	A301	4152873	A256	4156064	F201
4139439	B404	4144275	C101	4151244	A301/ 1	4152873	A256/ 1	4156070	F608
4139440	B404	4144518	C135	4151267	A101	4152873	A256/ 2	4156140	A201
4139441	B404	4144556	F505/ 1	4151276	A254	4153008	A401	4156141	A201
4139442	B404	4144733	F505/ 1	4151276	A254/ 1	4153055	A401	4156169	D301
4139443	B404	4144739	A001	4151468	F101/ 1	4153287	C135	4156170	D301
4139444	B404	4145143	A107	4151559	D202/ 1	4153487	A221/ 2	4156171	L302
4139445	B404	4145149	D301	4151587	B207/ 1	4153487	A221/ 3	4156172	L302
4139446	B404	4145637	F401	4151673	E101	4153518	A106	4156500	A201
4139501	B404	4145637	F401/ 1	4151686	C135	4153664	E101	4157010	F401/ 1
4139520	B404	4145953	D201	4151688	C135/ 1	4153716	C104	4157011	F401/ 1
4140170	D305	4145953	D201/ 1	4151692	C135/ 1	4153791	D305	4157213	A205
4140195	D302	4145980	D305	4151714	D301	4153791	D306	4157213	A205/ 2
4140253	C106	4145981	A001	4151997	A301	4153793	D305	4157214	A205
4140254	C106	4146130	C130	4151997	A301/ 1	4153793	D306	4157214	A205/ 2
4140431	E103	4146131	C132	4152192	D305	4153794	C103	4157304	F614/ 2
4140677	B404	4146216	D305	4152326	A106	4153891	A302	4157331	A105
4140665	D201/ 1	4145675	A001	4152332	A106	4153898	D201	4157331	A105/ 1
4140664	D201/ 1	4146970	E107	4152334	A402	4154048	A103/ 1	4157398	F634/ 1
4140700	D201/ 1	4146971	E107	4152447	A107	4154106	F608	4157431	Z101
4140995	A301	4146972	E107	4152448	A107	4154272	F608	4157457	B401
4140995	A301/ 1	4147286	F401	4152449	A107	4154273	F608	4157473	C103
4141037	D301	4148534	E101	4152450	A107	4154275	F608	4157734	D201/ 1
4141260	F501	4148536	E101	4152451	A107	4154276	F608	4158012	C135
4141269	F501	4148579	B207/ 1	4152452	A107	4154279	F608	4158012	C135/ 1
4141455	A221	4149485	F401	4152453	A107	4154290	F608	4158100	A301
4141455	A221/ 1	4149485	F401/ 1	4152454	A107	4154293	F608	4158100	A301/ 1
4141435	A221/ 2	4149593	F603	4152455	A107	4154303	F608	4158149	F401/ 1
4141435	A221/ 3	4149607	F603	4152456	A107	4154304	F608	4158150	F401/ 1
4141436	A221	4149611	F603	4152457	A107	4154311	F608	4158168	B204
4141436	A221/ 1	4149621	F603	4152458	A107	4154313	A402	4158347	F401
4141739	B210/ 1	4149807	A201	4152459	A107	4154434	E102	4158360	A201
4141757	A221	4149974	A106	4152460	A107	4154522	A301	4158370	D202/ 1
4141757	A221/ 1	4149975	A106	4152461	A107	4154522	A301/ 1	4158401	F505
4141757	A221/ 2	4150285	A105	4152462	A107	4154524	A103	4158402	F505
4141754	C135/ 1	4150342	F505	4152463	A107	4154550	C110	4158487	F401/ 1
4141744	B224	4150345	F505	4152464	A107	4154552	C110	4158488	F401/ 1
4141844	B224/ 1	4150460	A201	4152465	A107	4154581	C101	4158493	F101
4142115	F501	4150462	A201	4152466	A107	4155235	B204	4158493	F101/ 1
4142169	A102	4150502	D301	4152467	A107	4155236	B204	4158513	B204
4142169	A107	4150503	D301	4152468	A107	4155236	B204/ 1	4158513	B204/ 1
4142290	B224/ 1	4150654	A101	4152482	B201	4155241	B204	4158514	B204
4142752	A256	4150655	A101	4152558	B401	4155241	B204/ 1	4158514	B204/ 1
4142752	A256/ 1	4150660	A101	4152569	A001	4155243	B204	4158515	B204

N.ORDINAZ.	SGR.	N.ORDINAZ.	SGR.	N.ORDINAZ.	SGR.	N.ORDINAZ.	SGR.	N.ORDINAZ.	SGR.
4158515	B204/ 1	4161537	E101	4163975	B207/ 1	4166723	C131/ 1	4169845	D210
4158516	B204	4161538	E101	4163983	B207/ 1	4166724	C131	4170324	A256
4158516	B204/ 1	4161544	A201	4163984	B207/ 1	4166724	C131/ 1	4170324	A256/ 1
4158643	A101	4161588	B210	4163985	B207/ 1	4166737	C131	4170328	A256
4158644	A101	4161658	A105	4163986	B207/ 1	4166737	C131/ 1	4170328	A256/ 1
4158646	A101	4161675	A105	4164091	A001	4166737	C133/ 1	4170330	A256/ 1
4158710	C101	4161675	A105/ 1	4164501	C135	4166753	B201	4170331	C103
4158711	B101	4161676	A105	4164501	C135/ 1	4166789	A107	4170458	A107
4158772	F503	4161676	A105/ 1	4164637	D201	4166803	B101	4170466	F401/ 1
4158860	C133	4161677	A105	4164647	B210	4166805	B101	4170485	A205
4158896	F401/ 1	4161677	A105/ 1	4164648	B210	4166874	C130	4170485	A205/ 2
4158896	F505/ 1	4162034	D202/ 1	4164973	A106	4167663	E102	4170539	B210/ 1
4158996	A001	4162036	D202/ 1	4164974	A106	4167666	E103	4170540	B207/ 1
4159095	A221/ 2	4162037	D202/ 1	4164994	A301/ 1	4167698	F101	4170541	B207/ 1
4159224	B207	4162038	D202/ 1	4165040	F603	4167806	D201	4170622	C130
4159267	F505/ 1	4162041	D202/ 1	4165139	C103	4167806	D201	4170623	C130
4159495	D316	4162042	D202/ 1	4165155	E103	4167807	D202	4170643	D202/ 1
4159579	F401	4162043	D202/ 1	4165158	E103	4167809	E107	4170839	B224
4159642	A301	4162047	D202/ 1	4165160	E103	4167936	A256	4170839	B224/ 1
4159642	A301/ 1	4162048	D202/ 1	4165161	E103	4167936	A256/ 1	4170840	B224
4160140	B401	4162049	D202/ 1	4165162	E103	4167936	A256/ 2	4170840	B224/ 1
4160141	B401	4162064	B204	4165208	A103	4168045	D302	4170842	B224
4160256	C106	4162123	F505	4165211	F301	4168200	A204	4170842	B224/ 1
4160259	C106	4162304	C135	4165380	A106	4168202	A204	4171158	F101
4160354	F535/ 2	4162727	B207/ 1	4165454	D2+2/ 1	4168324	D210	4171463	F101
4160362	F632/ 1	4162728	A201	4165454	D202/ 1	4168326	F505	4171531	B204/ 1
4160362	F632/ 2	4162744	C302	4165454	D202/ 1	4168479	F401	4172173	F101
4160379	A201	4162887	F505	4165456	A101	4168479	F401/ 1	4172173	F101/ 1
4160397	A103	4162887	F505/ 1	4165652	A106	4168501	E103	4172278	B201
4160397	A103/ 1	4162888	A107	4165689	F401	4168896	F401/ 1	4172278	B201/ 1
4160704	B316	4162869	A107	4165689	F401/ 1	4169042	A202	4172385	A256
4160704	B316/ 1	4162890	A107	4165872	F401/ 1	4169042	A202/ 1	4172385	A256/ 1
4160800	A103	4162891	A107	4165886	A201	4169064	D201	4172672	F101
4160800	A103/ 1	4163667	C104	4166012	F401	4169064	D201	4172886	A201
4160801	A103	4163668	C104	4166013	F401	4169065	D202/ 1	4173124	D202/ 1
4160925	D305	4163671	A201	4166191	A201	4169067	D202/ 1	4173125	D201/ 1
4160940	A402	4163693	B204/ 1	4166234	C106	4169122	A402	4173125	D201/ 1
4160940	A402/ 1	4163826	F301	4166256	E103	4169122	A402/ 1	4173196	A205
4161004	B201	4163908	B210/ 1	4166404	A254/ 1	4169218	D202/ 1	4173196	A205/ 2
4161004	B201/ 1	4163910	B210/ 1	4166425	A301	4169456	A301	4173324	A221
4161222	A301	4163911	B210/ 1	4166425	A301/ 1	4169456	A301/ 1	4173324	A221/ 1
4161222	A301/ 1	4163912	B210/ 1	4166468	D305	4169472	A301	4173324	A221/ 1
4161330	A301	4163914	B210/ 1	4166592	C110	4169472	A301/ 1	4173324	A221/ 2
4161330	A301/ 1	4163915	B210/ 1	4166593	C110	4169808	F401	4173324	A221/ 3
4161414	A201	4163916	B210/ 1	4166681	B224	4169823	A221/ 2	4173325	A221
4161435	B224	4163917	B210/ 1	4166681	B224/ 1	4169823	A221/ 3	4173325	A221/ 1
4161435	B224/ 1	4163918	B210/ 1	4166720	C130	4169839	D201	4173665	A202
4161506	D316	4163971	B207/ 1	4166721	C130	4169840	D202/ 1	4173746	A107
4161536	C108	4163972	B207/ 1	4166722	C130	4169842	D202/ 1	4173898	B224
4161536	C108/ 1	4163973	B207/ 1	4166723	C131	4169843	D202/ 1	4173898	B224/ 1

N.ORDINAZ.	SGR.	N.ORDINAZ.	SGR.	N.ORDINAZ.	SGR.	N.ORDINAZ.	SGR.	N.ORDINAZ.	SGR.
4174025	F401/ 1	4178049	F301	4181688	B224	4185309	B101	4192706	D310/ 4
4174135	F505	4178745	C103	4181688	B224/ 1	4185496	C106	4192706	D310/ 6
4174139	F401/ 1	4178747	C110	4181841	F505	4185999	B201	4192883	F401
4174139	F503	4178748	C110	4181841	F505/ 1	4186099	B207	4192884	D302
4174169	B207	4178766	F401	4181981	C104	4186165	A107	4192926	F603
4174170	F503/ 1	4179042	F401/ 1	4182347	B404	4186512	F101	4192940	F401
4174222	B224	4179042	F503	4182349	B404	4186512	F101/ 1	4193034	F401
4174228	A221	4179275	F505	4182350	B404	4186692	A302	4193249	B207
4174228	A221/ 1	4179275	F505/ 1	4182372	C103	4186704	A302	4193249	B207/ 1
4174228	A221/ 1	4179363	F301	4182380	B404	4187093	F301	4193810	F401
4174228	A221/ 2	4179947	F665	4182425	A106	4187554	A301/ 1	4193854	F401
4174228	A221/ 3	4179997	D301	4182426	A106	4188140	D305	4193854	F401/ 1
4174355	A107	4180203	A106	4182462	F401	4188295	F501	4193974	F503
4174578	A221/ 2	4180204	A106	4182462	F401/ 1	4188601	A101	4193974	F505
4174564	A221	4180205	A106	4182465	A204	4188703	A402/ 1	4193989	D210
4174564	A221/ 1	4180206	A106	4182467	C102	4188704	A402/ 1	4193990	D210
4174568	A221/ 2	4180213	A106	4182558	B101	4188707	A402/ 1	4194060	A254
4174716	F101	4180337	A101	4182678	A221/ 2	4188745	A402/ 1	4194060	A254/ 1
4174716	F101/ 1	4180338	A101	4182683	A221/ 2	4188861	A302	4194089	A204/ 1
4174993	F603	4180344	A106	4182683	A221/ 3	4188862	A302	4194090	A204/ 1
4175021	A204	4180561	C102	4182684	A221/ 2	4189218	C104	4194107	A204/ 1
4175374	C131	4180784	A256	4182795	C133	4189221	F301	4194109	A204/ 1
4175523	B207	4180784	A256/ 1	4182795	C133/ 1	4190094	F603	4194111	A204/ 1
4175920	A301	4180810	B404	4182796	C133	4190111	A256	4194206	F101/ 1
4175920	A301/ 1	4180811	B404	4182796	C133/ 1	4190112	A256	4194446	B204
4175921	A301	4180812	B404	4182989	A221/ 2	4190140	D301	4194446	B204/ 1
4175921	A301/ 1	4180915	D301	4182989	A221/ 3	4190157	C135/ 1	4194582	C133
4175934	A201	4180918	F632/ 1	4183260	D305	4190737	E103	4194614	F401
4176149	D201	4180919	F632/ 1	4183261	D305	4190787	C135/ 1	4194768	C132
4176149	D201/ 1	4180919	F632/ 2	4183262	D306	4191035	C103	4194769	C132
4176611	A302	4181023	D301	4183429	D306	4191075	B204	4195055	A221/ 1
4176613	A301	4181025	D305	4183576	F603	4191076	B204	4195055	A221/ 3
4176838	F301	4181290	D305	4183600	A101	4191076	B204/ 1	4195071	A205/ 1
4176872	E102	4181291	D305	4183762	F632/ 2	4191122	F301	4195071	A205/ 3
4177112	A254	4181292	D306	4183825	F501	4191218	A256/ 1	4195190	B101
4177112	A254/ 1	4181296	D306	4183825	F503/ 1	4191219	A256/ 1	4195048	A106
4177124	F501	4181309	B404	4184318	A221/ 2	4191222	B301	4196584	A106
4177176	F505/ 1	4181310	B404	4184318	A221/ 3	4191548	B101	4196857	A107
4177419	B204/ 1	4181316	B404	4184319	A221/ 2	4191736	C135/ 1	4197512	B207
4177420	B204/ 1	4181547	C103	4184320	A221/ 3	4191996	F632/ 1	4197512	B207/ 1
4177422	B204/ 1	4181549	C103	4184379	B101	4191996	F632/ 2	4198061	A204/ 1
4177664	C135/ 1	4181551	C103	4184384	B101	4192031	A107	4198062	A204/ 1
4177805	C103	4181556	B316	4184521	C106	4192031	A107	4198150	F501
4177806	C103	4181556	B316/ 1	4184522	C106	4192032	A106	4198151	F501
4177807	C103	4181560	B301	4184758	C101	4192034	A106	4198503	A302
4177863	C130	4181665	A201	4185057	D201	4192036	A301	4198505	A301
4177934	C132	4181668	D201/ 1	4185057	L302	4192036	A301/ 1	4198505	A301/ 1
4178014	A106	4181671	D201/ 1	4185210	D201	4192706	D302	4198528	F629/ 1
4178016	A106	4181687	B224	4185210	D201/ 1	4192706	D310/ 1	4198528	F629/ 2
4178031	F101	4181687	B224/ 1	4185214	F501	4192706	D310/ 2	4198528	F629/ 4

N.ORDINAZ.	SGR.	N.ORDINAZ.	SGR.	N.ORDINAZ.	SGR.	N.ORDINAZ.	SGR.	N.ORDINAZ.	SGR.
4198536	F629/ 1	4200770	E107	4207223	A221/ 1	4214308	A402/ 1	4220945	A221
4198536	F629/ 4	4201523	F603	4207233	A221	4214410	B201/ 1	4220997	B204/ 1
4198540	F629/ 1	4201531	F603	4207320	B401	4214494	A001	4220998	B204/ 1
4198540	F629/ 2	4201536	E102	4207394	A001	4214617	A409	4220999	B204/ 1
4198540	F629/ 4	4301537	E102	4207516	A105	4214763	A409	4221000	B204/ 1
4198569	F629/ 2	4201736	A103/ 1	4207517	A105	4215200	A102	4221001	B204/ 1
4198869	B210	4202472	C131/ 1	4207838	B105	4215742	B401	4221003	B204/ 1
4198869	B210/ 1	4202472	C133/ 1	4208311	C130	4215840	F629/ 1	4221004	B204/ 1
4198897	B301	4202485	E102	4208311	C132	4215841	F629/ 1	4221005	B204/ 1
4199039	A105	4202490	E102	4208475	A201	4215846	F629/ 2	4221067	D201
4199040	A105	4202501	E101	4208478	C103	4215847	F629/ 2	4221078	B201/ 1
4199041	A105	4202584	C130	4208479	A201	4215977	D305	4221119	A254
4199043	A105	4202584	C132	4208695	B105	4215978	D305	4221170	B301
4199044	A105	4203057	C130	4208890	D316	4216165	B204	4221173	E101
4199045	A105	4203058	C130	4208935	A201	4216165	B204/ 1	4221333	F603
4199097	B201/ 1	4203070	C132	4209029	F632/ 1	4216244	E102	4221417	B105/ 1
4199117	D306	4203071	C132	4209029	F632/ 2	4216925	F505	4221419	B105/ 1
4199259	F629/ 1	4203178	F501	4209184	B401	4217314	A402/ 1	4221420	B201/ 1
4199259	F629/ 2	4203190	F501	4209404	D305	4217547	B204	4221471	E102
4199259	F629/ 4	4203193	F501	4209404	D306	4217547	B204/ 1	4221502	L302
4199260	F629/ 1	4203193	F634	4209405	D305	4217609	B401	4221620	B207/ 1
4199261	F629/ 1	4203194	F634	4209427	E102	4218048	F301	4221621	B207/ 1
4199266	F629/ 1	4203973	E107	4209428	E102	4218065	E102	4221636	A001
4199266	F629/ 4	4204141	A107	4209621	A106	4218164	D210	4221815	C130
4199266	F629/ 1	4204142	A107	4209760	A101	4218233	D210	4221815	C132
4199266	F629/ 2	4204143	A107	4209793	B105	4218238	B404	4221872	A221/ 2
4199266	F629/ 4	4204144	A107	4209805	B105	4218436	B101	4221986	A001
4199261	F629/ 2	4204145	A107	4210446	A001	4218437	B101	4222402	F101/ 1
4199282	F629/ 2	4204297	A001	4210565	F401	4218442	C101	4222468	B101
4199287	F629/ 2	4204552	A201	4210651	C108	4218467	A001	4222469	B101
4199500	B204/ 1	4204680	F629/ 4	4210651	C108/ 1	4218470	A001	4222492	E101
4199668	F501	4204741	A105	4210804	B401	4218537	D305	4223249	B101
4199670	F501	4204741	A105/ 1	4210810	C132	4218548	D301	4223497	B204
4199671	F634	4204743	A105	4210812	C132	4218790	B401	4223497	B204/ 1
4199672	F634	4204743	A105/ 1	4210813	C132	4218833	A221	4223498	B204
4199673	F634	4204744	A105	4210859	E102	4218833	A221/ 1	4223498	B204/ 1
4199676	F634	4204744	A105/ 1	4210876	F501	4218978	E102	4223499	B204
4199681	F401	4204745	A105	4211273	A256	4219839	D210	4223499	B204/ 1
4199681	F501	4204745	A105/ 1	4211273	A256/ 1	4219841	A221	4223686	B201/ 1
4199878	A402/ 1	4204841	A107	4211273	A256/ 2	4219841	A221/ 1	4223801	B301
4199916	A301	4204842	A107	4212140	B201	4219845	A221/ 1	4224067	F301
4199918	A301/ 1	4205766	F401/ 1	4212140	B201/ 1	4219891	F505	4224198	B201
4200029	B101	4205911	C135/ 1	4212140	D202/ 1	4220164	A301/ 1	4224280	F505
4200431	A204/ 1	4205295	A204/ 1	4212397	D301	4220200	A101	4224314	B224/ 1
4200436	B101	4206623	F301	4212450	L302	4220450	F629/ 4	4224477	F501
4200439	B101	4205624	F301	4212574	E101	4220451	F629/ 4	4224479	F501
4200517	F401	4206647	D302	4212643	B210/ 1	4220549	B404	4224480	F501
4200679	F501	4205982	F401/ 1	4213006	D301	4220729	F629/ 4	4224480	F501
4200739	F501	4206996	C102	4214056	F634	4220730	F629/ 4	4224482	F501
4200769	E107	4207123	C102	4214059	B201	4220847	F301	4224482	F501

N.ORDINAZ.	SGR.	N.ORDINAZ.	SGR.	N.ORDINAZ.	SGR.	N.ORDINAZ.	SGR.	N.ORDINAZ.	SGR.
4224672	F401	4225705	F401	4228644	L302	4230797	C133/ 1	4233788	A001
4224673	F401	4225706	F401	4228647	F301	4230798	A204	4233790	A001
4224676	F401	4225956	A409	4228678	E101	4230971	F401	4233791	A202/ 1
4224677	F401	4226078	L302	4228693	B201/ 1	4230971	F401/ 1	4233792	A202/ 1
4224686	F634/ 1	4226378	A001	4228913	A301	4231063	A401	4233794	A001
4224687	F634/ 1	4226519	F401/ 1	4228913	A301/ 1	4231079	A401	4234415	A001
4224688	F634/ 1	4226575	A221	4228940	F401	4231080	F401/ 1	4234417	A001
4224689	F634/ 1	4226577	A221	4229052	D201/ 1	4231089	B224/ 1	4234419	A001
4224698	F634/ 1	4226581	A221	4229155	F501	4231303	F401/ 1	4234425	A001
4224699	F634/ 1	4226593	A221	4229156	F63	4231317	B404	4234429	A001
4224700	F634/ 1	4226678	C102	4229393	A301	4231318	B404	4234431	A001
4224701	F634/ 1	4226898	A402	4229393	A301/ 1	4231326	D302	4234593	C102
4224702	F634/ 1	4227062	A409	4229403	A221	4231327	D306	4234730	F401/ 1
4224703	F634/ 1	4227155	F634/ 1	4229403	A221/ 1	4231330	B101	4234979	F401
4224704	F634/ 1	4227245	A402/ 1	4229404	A221	4231370	A221/ 1	4235070	B201/ 1
4224709	F634/ 1	4227246	A402/ 1	4229478	F401	4231372	A221/ 1	4235190	A221/ 3
4224710	F634/ 1	4227547	C102	4229478	F401/ 1	4231372	A221/ 3	4235195	A221/ 3
4224767	C103	4227548	C102	4229694	E107	4231375	A221/ 1	4235196	A221/ 3
4224771	C102	4227585	F401	4229695	A221/ 2	4231410	F401/ 1	4235197	E101
4224774	C103	4227586	F401	4229862	B105/ 1	4231563	F401	4235267	A221/ 3
4224776	C103	4227587	F401	4230253	F401	4231634	A221	4235333	A401
4224778	C103	4227588	F401	4230257	F401	4231634	A221/ 1	4235450	B401
4225064	A001	4227841	F503	4230257	F401/ 1	4231641	A221/ 1	4235510	A202
4225065	A103/ 1	4227841	F503/ 1	4230261	F401	4232207	C102	4235582	A256
4225069	A105/ 1	4227842	F503	4230262	F301	4232228	B201	4235582	A256/ 2
4225084	F401	4227842	F503/ 1	4230263	F401	4232356	B201/ 1	4235621	A204/ 1
4225085	F401	4227843	F503	4230319	F501	4232371	A402	4235622	A204/ 1
4225086	F401	4227843	F503/ 1	4230354	A105/ 1	4232373	F101/ 1	4235651	A202/ 1
4225087	F401	4227844	F503	4230356	A105/ 1	4232374	D301	4235719	F505
4225096	F401	4227844	F503/ 1	4230357	A105/ 1	4232870	A101	4235783	D201
4225097	F401	4227845	F503	4230358	A105/ 1	4232972	A105	4235925	A401
4225098	F401	4227845	F503/ 1	4230360	A105/ 1	4232972	A105/ 1	4235956	F634
4225099	F401	4227846	F503	4230361	A105/ 1	4232974	A105	4236003	A221/ 1
4225235	B201/ 1	4227846	F503/ 1	4230362	A105/ 1	4232974	A105/ 1	4236005	A221/ 1
4225370	D302	4227847	F503	4230372	A105/ 1	4232975	A105	4236008	A221/ 1
4225370	D306	4227847	F503/ 1	4230373	A105/ 1	4232975	A105/ 1	4236009	A221/ 1
4225375	B301	4227848	F503	4230500	F401	4232976	A105	4236012	D201
4225393	A115	4227903	B201/ 1	4230501	F401	4232976	A105/ 1	4236013	D202/ 1
4225403	F401/ 1	4227927	B201	4230502	F401	4233067	A101	4236060	A221/ 1
4225404	F401/ 1	4227927	B201/ 1	4230503	F401	4233296	F101/ 1	4236087	D201
4225645	A105/ 1	4228004	F503/ 1	4230552	B404	4233346	A204/ 1	4236260	B201/ 1
4225648	A105/ 1	4228088	A301	4230555	A256	4233388	A201	4236284	C103
4225649	A105/ 1	4228088	A301/ 1	4230555	A256/ 1	4233398	B224/ 1	4236286	C103
4225650	A105/ 1	4228143	E101	4230555	A256/ 2	4233399	B224/ 1	4236288	C103
4225695	F401	4228415	E102	4230591	A256/ 2	4233473	B224/ 1	4236290	A204/ 1
4225696	F401	4228566	B204/ 1	4230592	A256/ 2	4233498	B201/ 1	4236310	D201/ 1
4225697	F401	4228578	D301	4230599	A256/ 2	4233782	A001	4236405	A221
4225698	F401	4228620	B201	4230797	C131	4233783	A204/ 1	4236405	A221/ 1
4225703	F401	4228628	E101	4230797	C131/ 1	4233784	A205/ 3	4236406	A221
4225704	F401	4228630	E102	4230797	C133	4233786	A001	4236412	C130

N.ORDINAZ.	SGR.	N.ORDINAZ.	SGR.	N.ORDINAZ.	SGR.	N.ORDINAZ.	SGR.	N.ORDINAZ.	SGR.
4236416	C132	4251239	C102	9904687	A206/ 2	9905045	A206/ 4	9905638	D310/ 5
4236429	C103	4251240	C102	9904687	A206/ 3	9905045	A206/ 5	9905695	D310/ 1
4236547	A204/ 1	4516801	B316	9904687	A206/ 4	9905045	A206/ 6	9905695	D310/ 2
4236548	A204/ 1	4516801	B316/ 1	9904687	A206/ 5	9905045	A206/ 7	9905695	D310/ 3
4236672	A001	4534785	B316/ 2	9904687	A206/ 6	9905131	A206/ 5	9905695	D310/ 4
4236676	A254/ 1	4574563	B316/ 2	9904687	A206/ 7	9905131	A206/ 6	9905695	D310/ 6
4236914	F401	4574564	B316/ 2	9904766	A206/ 2	9905131	A206/ 7	9905695	D310/ 7
4237083	B101	4574565	B316/ 2	9904766	A206/ 3	9905178	A206/ 4	9905735	D310
4237443	A107	4574566	B316/ 2	9904766	A206/ 5	9905189	A206/ 2	9905735	D310/ 1
4237444	A107	4593212	B316	9904766	A206/ 6	9905189	A206/ 3	9905735	D310/ 2
4237588	F401	4593212	B316/ 1	9904766	A206/ 7	9905189	A206/ 5	9905735	D310/ 3
4237591	F401	4593214	B316	9904776	A206/ 4	9905189	A206/ 6	9905736	D310
4237704	B101	4593214	B316/ 1	9904794	A206/ 4	9905189	A206/ 7	9905736	D310/ 1
4237856	B201/ 1	4593215	B316	9904802	A206/ 2	9905615	D310	9905736	D310/ 2
4237891	F401/ 1	4593215	B316/ 1	9904802	A206/ 3	9905615	D310/ 5	9905736	D310/ 3
4237892	F401/ 1	4593549	D203	9904802	A206/ 5	9905617	D310	9905736	D310/ 4
4237969	A221/ 1	4593550	D203	9904802	A206/ 6	9905617	D310/ 1	9905736	D310/ 5
4238025	A401	4593551	D203	9904802	A206/ 7	9905617	D310/ 4	9905736	D310/ 6
4238070	A221/ 3	4593552	D203	9904811	A206/ 4	9905617	D310/ 5	9905736	D310/ 7
4238383	F401	4593553	D203	9904818	A206/ 2	9905620	D310/ 1	9905761	A206/ 4
4238482	A205/ 1	4603813	D201/ 1	9904818	A206/ 3	9905621	D310/ 2	9906837	A206/ 2
4238713	A256	4603814	D203	9904818	A206/ 5	9905621	D310/ 3	9906837	A206/ 3
4238723	F301	4606993	B316/ 2	9904818	A206/ 6	9905621	D310/ 5	9906837	A206/ 4
4238754	F501	4621678	B301	9904818	A206/ 7	9905621	D310/ 6	9906837	A206/ 5
4238801	F401/ 1	4621679	B316/ 2	9904918	A206/ 2	9905621	D310/ 7	9906837	A206/ 6
4238833	A221/ 2	4628780	B316/ 2	9904918	A206/ 3	9905622	D310	9906837	A206/ 7
4238833	A221/ 3	4630039	B316	9904918	A206/ 5	9905622	D310/ 1	9906843	D310
4239224	F401	4630039	B316/ 1	9904918	A206/ 6	9905622	D310/ 2	9906843	D310/ 1
4239226	F401/ 1	4640021	B316	9904918	A206/ 7	9905622	D310/ 3	9906843	D310/ 2
4239259	D301	4640021	B316/ 1	9904923	A206/ 2	9905622	D310/ 4	9906843	D310/ 3
4239489	L302	4640022	B316	9904923	A206/ 3	9905622	D310/ 5	9906843	D310/ 4
4239620	F401	4640022	B316/ 1	9904923	A206/ 5	9905622	D310/ 6	9906843	D310/ 5
4239644	A201	4640023	B316	9904923	A206/ 6	9905622	D310/ 7	9906843	D310/ 6
4239712	F301	4640023	B316/ 1	9904923	A206/ 7	9905624	D310	9906843	D310/ 7
4239754	B207	4640220	B316	9904941	A206/ 2	9905624	D310/ 1	9907257	A206/ 4
4239756	B207/ 1	4640223	B316/ 1	9904941	A206/ 3	9905624	D310/ 2	9907429	A206/ 2
4239847	D302	4643153	B316	9904941	A206/ 4	9905624	D310/ 3	9907429	A206/ 3
4239934	B101	4643153	B316/ 1	9904941	A206/ 5	9905624	D310/ 4	9907429	A206/ 4
4240007	B401	9902586	F614	9904941	A206/ 6	9905624	D310/ 5	9907429	A206/ 5
4240009	D306	9902586	F614/ 2	9904941	A206/ 7	9905624	D310/ 6	9907429	A206/ 6
4240260	A221	9903367	F614	9904983	A206/ 2	9905624	D310/ 7	9907429	A206/ 7
4240532	A256/ 2	9904577	A206/ 2	9904983	A206/ 3	9905628	D310/ 1	9907813	A206/ 2
4240654	L302	9904577	A206/ 3	9904983	A206/ 4	9905628	D310/ 3	9907813	A206/ 3
4240655	L302	9904577	A206/ 5	9904983	A206/ 5	9905628	D310/ 4	9907813	A206/ 5
4240656	L302	9904660	A206/ 2	9904983	A206/ 6	9905628	D310/ 7	9907813	A206/ 6
4241575	D301	9904660	A206/ 3	9904983	A206/ 7	9905634	D310	9907813	A206/ 7
4242131	D301	9904660	A206/ 5	9904995	A206/ 2	9905634	D310/ 2	9907814	A206/ 2
4242494	A254/ 1	9904660	A206/ 6	9904995	A206/ 5	9905634	D310/ 5	9907814	A206/ 3
4247247	C102	9904660	A206/ 7	9905045	A206/ 2	9905634	D310/ 6	9907814	A206/ 5
4247746	B204/ 1	9904667	A206/ 4	9905045	A206/ 3	9905638	D310	9907814	A206/ 6

N.ORDINAZ.	SGR.	N.ORDINAZ.	SGR.	N.ORDINAZ.	SGR.	N.ORDINAZ.	SGR.	N.ORDINAZ.	SGR.
9907814	A206/ 7	9908086	D310/ 5	9909139	A206/ 7	9911224	A206/ 4	9913654	C108
9907861	A206/ 2	9908086	D310/ 6	9909323	D310/ 1	9911225	A206/ 4	9913654	C108/ 1
9907861	A206/ 3	9908086	D310/ 7	9909323	D340/ 2	9911256	F614/ 1	9913655	C108
9907861	A206/ 5	9908087	D310	9909323	D310/ 4	9911256	F614/ 4	9913655	C108/ 1
9907861	A206/ 6	9908087	D310/ 1	9909323	D340/ 6	9911660	A206/ 2	9913656	C108
9907861	A206/ 7	9908087	D310/ 2	9909324	D310	9911660	A206/ 3	9913656	C108/ 1
9907862	A206/ 2	9908087	D310/ 3	9909324	D340/ 3	9911660	A206/ 5	9913657	C108
9907862	A206/ 3	9908087	D310/ 4	9909324	D310/ 5	9911660	A206/ 6	9913657	C108/ 1
9907862	A206/ 5	9908087	D310/ 5	9909324	D340/ 7	9911660	A206/ 7	9913661	C108
9907862	A206/ 6	9908087	D310/ 6	9909481	D310	9911674	A206/ 2	9913661	C108/ 1
9907862	A206/ 7	9908087	D310/ 7	9909481	D340/ 1	9911674	A206/ 3	9913662	C108
9908079	D310	9908089	D310	9909481	D310/ 2	9911674	A206/ 4	9913662	C108/ 1
9908079	D310/ 1	9908089	D310/ 1	9909481	D340/ 3	9911674	A206/ 5	9913663	C108
9908079	D310/ 2	9908089	D310/ 2	9909481	D310/ 4	9911674	A206/ 6	9913663	C108/ 1
9908079	D310/ 3	9908089	D310/ 3	9909481	D310/ 5	9911674	A206/ 7	9913665	C108
9908079	D310/ 4	9908089	D310/ 4	9909481	D310/ 6	9911682	A206/ 2	9913665	C108/ 1
9908079	D310/ 5	9908089	D310/ 6	9909481	D340/ 7	9911682	A206/ 3	9913692	C108
9908079	D310/ 6	9908089	D310/ 7	9909508	D310	9911682	A206/ 5	9913692	C108/ 1
9908079	D310/ 7	9908307	A206/ 5	9909508	D340/ 3	9911682	A206/ 6	9913694	C108/ 1
9908080	D310	9908307	A206/ 6	9909508	D310/ 5	9911682	A206/ 7	9913696	C108
9908080	D310/ 5	9908307	A206/ 7	9909508	D340/ 7	9911692	A206/ 2	9913696	C108/ 1
9908081	D310	9908369	F665	9909525	A206/ 4	9911692	A206/ 3	9913848	F614
9908081	D310/ 1	9908369	F665/ 1	9909533	F665	9911692	A206/ 5	9913848	F614/ 2
9908081	D310/ 2	9908369	F665/ 2	9910053	A203	9911692	A206/ 6	9913849	F614
9908081	D310/ 3	9908382	F632	9910054	A203	9911692	A206/ 7	9913849	F614/ 2
9908081	D310/ 4	9908382	F632/ 3	9910066	A203	9911865	A206/ 2	9913850	F614
9908081	D310/ 5	9908434	F665	9910069	A203	9911865	A206/ 3	9913850	F614/ 2
9908081	D310/ 6	9908434	F665/ 1	9910121	F629	9911865	A206/ 5	9913851	F614
9908081	D310/ 7	9908434	F665/ 2	9910121	F629/ 3	9911865	A206/ 6	9913851	F614/ 2
9908084	D310	9908454	F629	9910598	A206/ 2	9911865	A206/ 7	9913858	F614
9908084	D310/ 1	9908454	F629/ 3	9910598	A206/ 3	9912297	F665/ 1	9913858	F614/ 1
9908084	D310/ 2	9908456	F629	9910598	A206/ 5	9912297	F665/ 2	9913858	F614/ 2
9908084	D310/ 3	9908456	F629/ 3	9910598	A206/ 6	9912298	F665/ 1	9913858	F614/ 4
9908084	D310/ 4	9908457	F629	9910598	A206/ 7	9912298	F665/ 2	9913859	F614
9908084	D310/ 5	9908457	F629/ 3	9911186	A206/ 4	9912666	A206/ 4	9913859	F614/ 1
9908084	D310/ 6	9908570	F629	9911213	D310	9912911	D310/ 1	9913859	F614/ 2
9908084	D310/ 7	9908570	F629/ 3	9911213	D340/ 1	9912911	D310/ 3	9913859	F614/ 4
9908085	D310	9908605	D310/ 1	9911213	D310/ 2	9912911	D310/ 7	9913861	F614
9908085	D310/ 1	9908605	D310/ 2	9911213	D310/ 4	9912912	D310	9913861	F614/ 1
9908085	D310/ 2	9908605	D310/ 3	9911213	D310/ 5	9912912	D310/ 1	9913861	F614/ 2
9908085	D310/ 3	9908605	D310/ 4	9911213	D310/ 6	9912912	D310/ 2	9913861	F614/ 4
9908085	D310/ 4	9908605	D310/ 6	9911214	D310	9912912	D310/ 3	9913862	F614
9908085	D310/ 5	9908605	D310/ 7	9911214	D340/ 1	9912912	D310/ 4	9913862	F614/ 2
9908085	D310/ 6	9908650	A206/ 4	9911214	D310/ 2	9912912	D310/ 5	9913989	A203
9908085	D310/ 7	9908697	A206/ 4	9911214	D340/ 3	9912912	D310/ 6	9914083	D202
9908086	D310	9909139	A206/ 2	9911214	D310/ 4	9912912	D310/ 7	9914145	F635
9908086	D310/ 1	9909139	A206/ 3	9911214	D340/ 5	9912923	F614/ 1	9914281	F614
9908086	D310/ 2	9909139	A206/ 4	9911214	D310/ 6	9912923	F614/ 4	9914281	F614/ 2
9908086	D310/ 3	9909139	A206/ 5	9911214	D310/ 7	9913618	D202	9914303	F665
9908086	D310/ 4	9909139	A206/ 6	9911221	A206/ 4	9913619	D202	9914305	F665/ 1

N.ORDINAZ.	SGR.	N.ORDINAZ.	SGR.	N.ORDINAZ.	SGR.	N.ORDINAZ.	SGR.	N.ORDINAZ.	SGR.
9914305	F665/ 2	9915874	F635/ 2	9916347	A206/ 5	9916595	D310/ 3	9917590	D202
9914401	F665/ 1	9915898	F665	9916347	A206/ 6	9916595	D310/ 4	9917591	D202
9914401	F665/ 2	9915898	F665/ 1	9916347	A206/ 7	9916595	D310/ 6	9917592	D202
9914490	A206/ 4	9915898	F665/ 2	9916359	D202	9916595	D310/ 7	9917593	D202
9914495	A206/ 4	9915905	F614	9916366	D202	9916596	F665	9917594	D202
9914500	A206/ 4	9915905	F614/ 1	9916368	D202	9916734	F632	9917596	D202
9914504	A206/ 4	9915905	F614/ 2	9916370	D202	9916734	F632/ 3	9917597	D202
9914507	A206/ 4	9915905	F614/ 4	9916375	F632	9916743	A206/ 4	9917598	D202
9914510	A206/ 4	9915907	F614	9916375	F632/ 3	9916745	A206/ 4	9917607	D202
9914641	D310	9915907	F614/ 2	9916376	F632	9916747	A206/ 4	9917608	D202
9914641	D310/ 1	9915908	F614	9916376	F632/ 3	9916749	A206/ 4	9917609	D202
9914641	D310/ 2	9915908	F614/ 2	9916433	F665	9916750	A206/ 4	9917610	D202
9914641	D310/ 3	9915909	F614	9916434	F665	9916751	A206/ 4	9917804	D310
9914641	D310/ 4	9915909	F614/ 2	9916435	F665	9916752	A206/ 4	9917804	D310/ 1
9914641	D310/ 5	9915910	F614	9916436	F665	9916753	A206/ 4	9917804	D310/ 2
9914641	D310/ 6	9915913	F614	9916437	F665	9916754	A206/ 4	9917804	D310/ 3
9914641	D310/ 7	9915913	F614/ 2	9916438	F665	9916755	A206/ 4	9917804	D310/ 4
9914723	A206/ 4	9915965	A203	9916439	F665	9916756	A206/ 4	9917804	D310/ 5
9914700	F665	9915968	A206/ 4	9916440	F665	9916757	A206/ 4	9917804	D310/ 6
9915183	D310/ 4	9915971	A206/ 4	9916441	F614	9916758	A206/ 4	9917804	D310/ 7
9915183	D310/ 5	9915977	A206/ 2	9916443	F614	9916759	A206/ 4	9917805	D310
9915183	D310/ 6	9915977	A206/ 3	9916443	F614/ 2	9916761	A206/ 4	9917805	D310/ 1
9915183	D310/ 7	9915977	A206/ 5	9916444	F614	9916762	A206/ 4	9917805	D310/ 2
9915235	A206/ 4	9915977	A206/ 6	9916444	F614/ 1	9916763	A206/ 4	9917805	D310/ 3
9915242	A206/ 2	9915977	A206/ 7	9916444	F614/ 2	9916764	A206/ 4	9917805	D310/ 4
9915242	A206/ 3	9915990	A206/ 4	9916444	F614/ 4	9916765	A206/ 4	9917805	D310/ 5
9915242	A206/ 5	9915993	A206/ 2	9916445	F614	9916766	A206/ 4	9917805	D310/ 6
9915242	A206/ 6	9915993	A206/ 4	9916445	F614/ 1	9916767	A206/ 4	9917805	D310/ 7
9915242	A206/ 7	9915993	A206/ 5	9916445	F614/ 2	9916768	A206/ 4	9917806	D310
9915243	A206/ 4	9916117	F614/ 3	9916445	F614/ 4	9916770	A206/ 4	9917806	D310/ 1
9915254	A206/ 4	9916127	F614/ 3	9916446	F614	9916772	A206/ 4	9917806	D310/ 2
9915261	A206/ 4	9916140	F614/ 3	9916446	F614/ 2	9917295	F632/ 3	9917806	D310/ 3
9915262	A206/ 4	9916143	F614/ 3	9916447	F614	9917296	F632/ 3	9917806	D310/ 4
9915378	F665	9916150	F614/ 3	9916447	F614/ 2	9917341	A203	9917806	D310/ 5
9915378	F665/ 1	9916260	A206/ 4	9916486	D310/ 1	9917388	F614	9917806	D310/ 6
9915378	F665/ 2	9916296	A206/ 4	9916487	D310/ 2	9917388	F614/ 2	9917806	D310/ 7
9915607	F635	9916299	A206/ 4	9916487	D310/ 3	9917389	F614	9917873	A206/ 2
9915608	F635	9916328	F632	9916487	D310/ 6	9917389	F614/ 2	9917873	A206/ 3
9915609	F635	9916328	F632/ 3	9916487	D340/ 7	9917390	F614	9917873	A206/ 5
9915690	F635	9916329	F632	9916488	D310/ 2	9917390	F614/ 2	9917873	A206/ 6
9915760	F614/ 1	9916330	F632	9916488	D310/ 4	9917394	F665/ 1	9917873	A206/ 7
9915760	F614/ 4	9916331	F632	9916488	D310/ 6	9917395	F665/ 1	9917874	A206/ 2
9915815	D310	9916331	F632/ 3	9916495	F635/ 2	9917395	F665/ 2	9917874	A206/ 3
9915815	D310/ 3	9916342	A206/ 3	9916496	F635/ 2	9917396	F665/ 1	9917874	A206/ 5
9915832	A203	9916342	A206/ 6	9916497	F635/ 2	9917396	F665/ 2	9917874	A206/ 6
9915844	F635/ 1	9916342	A206/ 7	9916589	C108	9917397	F665/ 1	9917874	A206/ 7
9915845	F635/ 1	9916344	A206/ 2	9916590	C108	9917397	F665/ 2	9917875	A206/ 5
9915846	F635/ 1	9916344	A206/ 3	9916594	D310/ 5	9917399	F665/ 1	9917875	A206/ 6
9915847	F635/ 1	9916347	A206/ 2	9916594	D340/ 7	9917427	C108	9917875	A206/ 7
9915848	F635/ 1	9916347	A206/ 3	9916595	D310/ 2	9917427	C108/ 1	9917875	A206/ 2

N.ORDINAZ.	SGR.	N.ORDINAZ.	SGR.	N.ORDINAZ.	SGR.	N.ORDINAZ.	SGR.	N.ORDINAZ.	SGR.
9917576	A206/ 3	9919048	F614/ 3	9921289	F634/ 3	9921351	A206/ 7	9921364	A206/ 3
9917576	A206/ 5	9919049	F614/ 3	9921290	F634/ 2	9921352	A206/ 2	9921365	A206/ 2
9917576	A206/ 6	9919051	F614/ 3	9921291	F634/ 2	9921352	A206/ 3	9921365	A206/ 3
9917576	A206/ 7	9919052	F614/ 3	9921291	F634/ 3	9921352	A206/ 5	9921366	A206/ 2
9917580	A206/ 4	9919054	F614/ 3	9921292	F634/ 2	9921352	A206/ 6	9921366	A206/ 3
9918249	D310/ 3	9919300	D310/ 3	9921292	F634/ 3	9921352	A206/ 7	9921366	A206/ 5
9918249	D310/ 7	9919300	D310/ 3	9921293	F634/ 2	9921353	A206/ 2	9921366	A206/ 6
9918425	F614/ 2	9919300	D310/ 5	9921294	F634/ 2	9921353	A206/ 3	9921366	A206/ 7
9918465	A206/ 4	9919300	D310/ 7	9921295	F634/ 2	9921353	A206/ 5	9921367	A206/ 2
9918444	A206/ 4	9919324	A203	9921295	F634/ 3	9921353	A206/ 6	9921367	A206/ 5
9918711	A206/ 4	9919331	C108	9921296	F634/ 2	9921353	A206/ 7	9921367	A206/ 7
9918712	A206/ 4	9919331	C108/ 1	9921296	F634/ 3	9921354	A206/ 2	9921368	A206/ 2
9918723	A206/ 2	9919345	F614/ 1	9921297	F634/ 2	9921354	A206/ 3	9921368	A206/ 5
9918723	A206/ 3	9919345	F614/ 4	9921297	F634/ 3	9921354	A206/ 5	9921369	A206/ 3
9918723	A206/ 5	9919346	F614/ 1	9921298	F634/ 2	9921354	A206/ 6	9921369	A206/ 6
9918723	A206/ 6	9919346	F614/ 4	9921298	F634/ 3	9921354	A206/ 7	9921370	A206/ 3
9918723	A206/ 7	9919464	A206/ 4	9921299	F634/ 2	9921355	A206/ 2	9921370	A206/ 6
9918726	A206/ 4	9919465	A206/ 4	9921299	F634/ 3	9921355	A206/ 3	9921370	A206/ 7
9918730	A206/ 4	9919597	A206/ 4	9921303	A206/ 4	9921355	A206/ 5	9921371	A206/ 2
9918731	A206/ 4	9919731	A206/ 2	9921320	F614/ 3	9921355	A206/ 6	9921371	A206/ 3
9918732	A206/ 4	9919731	A206/ 3	9921336	C108/ 1	9921355	A206/ 7	9921371	A206/ 5
9918762	A206/ 2	9919731	A206/ 5	9921340	F635/ 3	9921356	A206/ 2	9921371	A206/ 6
9918762	A206/ 3	9919731	A206/ 6	9921341	F635/ 3	9921356	A206/ 3	9921371	A206/ 7
9918762	A206/ 5	9919731	A206/ 7	9921342	F635/ 3	9921356	A206/ 5	9921372	A206/ 2
9918762	A206/ 6	9919851	F629	9921343	F635/ 3	9921356	A206/ 6	9921372	A206/ 3
9918762	A206/ 7	9919854	F629/ 3	9921344	F635/ 3	9921356	A206/ 7	9921372	A206/ 5
9918765	A206/ 2	9919860	A206/ 2	9921347	A206/ 2	9921357	A206/ 2	9921372	A206/ 6
9918765	A206/ 3	9919860	A206/ 3	9921347	A206/ 3	9921357	A206/ 5	9921372	A206/ 7
9918765	A206/ 5	9919860	A206/ 5	9921347	A206/ 5	9921358	A206/ 2	9921373	A206/ 2
9918765	A206/ 6	9919860	A206/ 6	9921347	A206/ 6	9921358	A206/ 5	9921373	A206/ 3
9918765	A206/ 7	9919860	A206/ 7	9921347	A206/ 7	9921359	A206/ 2	9921373	A206/ 5
9918764	A206/ 2	9919875	A206/ 4	9921348	A206/ 2	9921359	A206/ 5	9921373	A206/ 6
9918764	A206/ 3	9919875	A206/ 5	9921348	A206/ 3	9921360	A206/ 2	9921373	A206/ 7
9918764	A206/ 5	9919875	A206/ 6	9921348	A206/ 5	9921360	A206/ 3	9921374	A206/ 2
9918764	A206/ 7	9919875	A206/ 7	9921348	A206/ 6	9921360	A206/ 5	9921374	A206/ 3
9918764	A206/ 4	9920039	F614/ 1	9921348	A206/ 7	9921360	A206/ 6	9921374	A206/ 5
9918760	F665/ 2	9920039	F614/ 4	9921349	A206/ 2	9921360	A206/ 7	9921374	A206/ 6
9918805	F665/ 2	9920702	A203	9921349	A206/ 3	9921361	A206/ 2	9921374	A206/ 7
9918841	A206/ 4	9920703	A203	9921349	A206/ 5	9921361	A206/ 3	9921375	A206/ 2
9918842	A206/ 4	9920704	A203	9921349	A206/ 6	9921361	A206/ 5	9921375	A206/ 3
9918843	A206/ 4	9921039	F614/ 3	9921349	A206/ 7	9921361	A206/ 6	9921376	A206/ 2
9918844	A206/ 4	9921042	F614/ 3	9921350	A206/ 2	9921361	A206/ 7	9921376	A206/ 3
9918844	A206/ 4	9921157	A206/ 4	9921350	A206/ 3	9921362	A206/ 2	9921376	A206/ 5
9918850	A206/ 4	9921158	A206/ 4	9921350	A206/ 5	9921362	A206/ 5	9921376	A206/ 6
9919037	F614/ 3	9921159	A206/ 4	9921350	A206/ 6	9921363	A206/ 2	9921376	A206/ 7
9919040	F614/ 3	9921280	F634/ 3	9921350	A206/ 7	9921363	A206/ 3	9921377	A206/ 2
9919042	F614/ 3	9921285	A206/ 4	9921351	A206/ 2	9921363	A206/ 5	9921377	A206/ 3
9919044	F614/ 3	9921287	A206/ 4	9921351	A206/ 3	9921363	A206/ 6	9921377	A206/ 5
9919045	F614/ 3	9921288	A206/ 4	9921351	A206/ 5	9921363	A206/ 7	9921377	A206/ 6
9919047	F614/ 3	9921289	F634/ 2	9921351	A206/ 6	9921364	A206/ 2	9921377	A206/ 7

N.ORDINAZ.	SGR.	N.ORDINAZ.	SGR.	N.ORDINAZ.	SGR.	N.ORDINAZ.	SGR.	N.ORDINAZ.	SGR.
9921378	A206/ 2	9921505	F614/ 4	10168590	A202	10401590	-T-	10516470	F501
9921378	A206/ 3	9921506	F614/ 1	10168590	A202/ 1	10401744	-T-	10516470	F603
9921379	A206/ 3	9921506	F614/ 4	10168790	A202	10401944	-T-	10516470	F634
9921379	A206/ 6	9921507	F614/ 1	10168790	A202/ 1	10404640	-T-	10516470	L302
9921379	A206/ 7	9921507	F614/ 4	10168990	A201	10404740	-T-	10516470	L302
9921380	A206/ 2	9921508	F614/ 1	10170990	A201	10404840	-T-	10516470	L302
9921380	A206/ 3	9921509	F614/ 1	10196901	F608	10404940	-T-	10516570	L302
9921380	A206/ 5	9921509	F614/ 4	10205710	F603	10405186	-T-	10516570	A001
9921380	A206/ 6	9921510	F614/ 1	10205920	A106	10405280	-T-	10516670	A201
9921380	A206/ 7	9921510	F614/ 4	10249740	-T-	10405380	-T-	10516670	A221/ 1
9921381	A206/ 2	9921511	F614/ 1	10249844	-T-	10405486	-T-	10516670	A256
9921381	A206/ 5	9921511	F614/ 4	10250140	-T-	10405580	-T-	10516670	A256
9921382	A206/ 2	9921512	F614/ 1	10250540	-T-	10405680	-T-	10516670	A256/ 1
9921382	A206/ 3	9921512	F614/ 4	10250640	-T-	10410640	-T-	10516670	A256/ 1
9921383	A206/ 2	9921513	F614/ 1	10260060	A301	10410740	-T-	10516670	A256/ 2
9921383	A206/ 3	9921513	F614/ 4	10260060	A301/ 1	10410940	-T-	10516670	A409
9921384	A206/ 2	9921514	F614/ 1	10269350	A254	10411040	-T-	10516670	B101
9921384	A206/ 3	9921514	F614/ 4	10268450	A254	10411140	-T-	10516670	B101
9921460	F614/ 1	9921515	F614/ 1	10269650	A254	10412640	-T-	10516670	B201
9921476	F614/ 4	9921515	F614/ 4	10269750	A254/ 1	10418105	A201	10516670	B201/ 1
9921487	A206/ 5	9921516	F614/ 1	10269850	A254/ 1	10418900	A401	10516670	B207/ 1
9921487	A206/ 6	9921516	F614/ 4	10269950	A254/ 1	10444511	F103	10516670	B301
9921487	A206/ 7	9921517	F614/ 1	10269950	B201	10445221	F603	10516670	C102
9921488	A206/ 5	9921517	F614/ 4	10269950	B201/ 1	10502074	-T-	10516670	C103
9921488	A206/ 6	9921723	F665/ 1	10274985	A101	10502274	-T-	10516670	C135
9921488	A206/ 7	9921724	F665/ 1	10284460	C103	10516470	A001	10516670	D201
9921489	A206/ 5	9921906	A206/ 5	10287085	A254/ 1	10516470	A256	10516670	D201/ 1
9921489	A206/ 6	9921906	A206/ 6	10290690	E101	10516470	A254/ 1	10516670	D210
9921489	A206/ 7	9921906	A206/ 7	10291290	A402	10516470	A256/ 2	10516670	D301
9921490	A206/ 5	9922153	A206/ 7	10291290	A402/ 1	10516470	A401	10516670	D302
9921490	A206/ 6	9922163	F634/ 3	10291490	A201	10516470	A402	10516670	D306
9921490	A206/ 7	9922186	F614/ 4	10291490	A205	10516470	A402/ 1	10516670	F301
9921491	A206/ 5	9922189	F665/ 2	10291490	A205/ 2	10516470	A409	10516670	F501
9921491	A206/ 6	9922190	F665/ 2	10291690	C102	10516470	B101	10516670	F501
9921491	A206/ 7	9922194	F634/ 3	10298350	A201	10516470	B101	10516670	F608
9921492	A206/ 5	9922195	F634/ 3	10300271	A254/ 1	10516470	B201	10516670	L302
9921492	A206/ 6	10115405	A201	10396080	A221	10516470	B201/ 1	10516870	A001
9921492	A206/ 7	10117005	A201	10396080	A221/ 1	10516470	B207	10516870	A301
9921499	F614/ 1	10124311	A221	10396080	A221/ 3	10516470	B207/ 1	10516870	A301/ 1
9921499	F614/ 4	10124311	A221/ 1	10396080	E107	10516470	B210	10516870	B101
9921500	F614/ 1	10124311	A221/ 2	10396180	A401	10516470	B210/ 1	10516870	B201
9921501	F614/ 1	10124311	A221/ 3	10396180	B224	10516470	B224	10516870	B201/ 1
9921501	F614/ 4	10124776	A221	10396180	B224/ 1	10516470	B224/ 1	10516870	B404
9921502	F614/ 1	10124776	A221/ 1	10396280	A201	10516470	C103	10516870	C130
9921502	F614/ 4	10124776	A221/ 2	10396380	A201	10516470	C135	10516870	C132
9921503	F614/ 1	10124776	A221/ 3	10396360	C103	10516470	C135/ 1	10516870	C135/ 1
9921503	F614/ 4	10158601	A101	10396380	F101/ 1	10516470	D201	10516870	D301
9921504	F614/ 1	10158601	A301	10396580	F101	10516470	D201	10516870	D302
9921504	F614/ 4	10158601	A301/ 1	10397480	A221	10516470	D201/ 1	10516870	D305
9921505	F614/ 1	10168590	A201	10397480	A221/ 1	10516470	E103	10516870	D306

N.ORDINAZ.	SGR.	N.ORDINAZ.	SGR.	N.ORDINAZ.	SGR.	N.ORDINAZ.	SGR.	N.ORDINAZ.	SGR.
10516870	F101/ 1	10791411	D201	10903421	A402	11198070	A301/ 1	12164711	F101/ 1
10517070	B101	10791411	D201/ 1	10903421	A402/ 1	11198070	F101	12164721	C130
10517070	B201	10794011	A201	10903821	A106	11198070	F101/ 1	12164721	D301
10517070	B201/ 1	10794011	A201	10903921	A106	11198073	A106	12164721	D302
10517070	B204	10794011	A256	11048990	F401	11198073	A202	12169990	C102
10517070	B204/ 1	10794011	A256/ 1	11048990	F401/ 1	11198073	A202/ 1	12170690	A201
10517070	D301	10794011	A256/ 2	11048990	F505	11198073	A204	12170690	A301
10517070	D305	10794011	F603	11060575	B316	11198073	A221	12170690	A301/ 1
10517070	D306	10796301	C135	11060575	B316/ 1	11198077	A301	12170690	A401
10517470	D202/ 1	10796301	C135/ 1	11064075	C101	11198473	A106	12170890	A301
10519201	D201/ 1	10856290	F632	11066175	B207	11198670	F301	12170890	A301/ 1
10519301	F102	10855290	F632/ 3	11066276	B204	11198673	F603	12429920	B201/ 1
10519301	F101	10857790	F632	11066276	B204/ 1	11343821	B404	12430020	B201/ 1
10519301	F101/ 1	10857790	F632/ 3	11066875	D201/ 1	11343821	D305	12430120	B201
10519301	F501	10857790	F634/ 1	11195370	A201	11500020	B201	12430320	B201
10519301	F505/ 1	10857790	F634/ 2	11195370	A256	11500021	A101	12555020	A105
10519301	F632/ 1	10857790	F634/ 3	11195370	A256/ 1	11500021	B201/ 1	12574111	A204
10519301	F632/ 2	10857790	F635	11195370	A256/ 2	11500021	B207/ 1	12574111	F603
10519401	F107	10857790	F635/ 1	11195370	E103	11500021	B210/ 1	12574211	A204/ 1
10519401	F401/ 1	10857790	F635/ 2	11195370	F101	11500111	A102	12574211	A205
10519401	F634	10857790	F635/ 3	11195370	F101/ 1	11500120	B224	12574211	A205/ 1
10519501	L302	10858090	F401	11195370	F603	11500120	B224/ 1	12574211	A205/ 2
10519601	A101	10858090	F401/ 1	11195370	F608	11500221	A101	12574211	A205/ 3
10519601	A221/ 1	10853390	F503/ 1	11195370	F614	11500321	A101	12574211	A221
10519601	A254	10863090	F401	11195370	F614/ 1	11500621	A204	12574211	A221/ 1
10519601	A254/ 1	10863090	F401/ 1	11195370	F614/ 2	11592921	A402	12574211	C104
10519601	A256	10902121	L302	11195370	F614/ 4	11592921	A402/ 1	12574211	F608
10519601	A256	10902221	A102	11195470	A201	11632321	A402	12574221	A221/ 1
10519601	A256/ 1	10902221	A106	11195470	E103	11632321	A402/ 1	12574511	D201
10519601	A256/ 1	10902221	A301	11195470	F101	11903171	A201	12574511	D201/ 1
10519601	A256/ 2	10902221	A301/ 1	11195470	F101/ 1	11945008	F301	12574511	D210
10519601	B301	10902221	B101	11195470	F608	11947501	A256	12574511	F301
10519601	C103	10902221	B101	11197473	A102	11947501	A256/ 1	12574821	D301
10519601	C135	10902221	D201	11197770	A101	12056040	-T-	12574911	B404
10519601	C135/ 1	10902221	D201/ 1	11197770	A102	12056285	F101	12575611	D210
10519601	F201	10902221	F101/ 1	11197770	A106	12056285	F101/ 1	12575611	F301
10519601	F608	10902321	A102	11197770	A301	12056885	F101	12598070	A201
10519660	B207	10902421	A102	11197770	A301/ 1	12056885	F101/ 1	12598470	B301
10519670	F102	10902421	A221	11197770	A302	12056985	F101	12599070	A221
10725911	B101	10902421	A221/ 1	11197770	A402/ 1	12056985	F101/ 1	12599070	A221/ 1
10725911	F102	10902421	F401/ 1	11197770	E101	12056880	F603	12599070	A221/ 2
10725911	F501	10902521	A402/ 1	11197773	A402	12164321	D202/ 1	12599070	A221/ 3
10725911	F603	10902620	A302	11197773	F101/ 1	12164711	A001	12599170	F401
10725911	F634	10902621	A402	11198070	A101	12164711	A106	12599170	F401
10734201	F103	10902621	A402/ 1	11198070	A204/ 1	12164711	A301	12599170	F401/ 1
10734301	F608	10902631	A221/ 1	11198070	A221/ 1	12164711	A301/ 1	12601271	F603
10788811	A221/ 2	10902821	C104	11198070	A221/ 2	12164711	B201	12605170	A201
10788811	F102	10902920	A302	11198070	A221/ 3	12164711	B201/ 1	12605270	A409
10791011	B207/ 1	10903021	A102	11198070	A254	12164711	C135/ 1	12605270	C103
10791011	D306	10903221	F101	11198070	A254/ 1	12164711	D305	12605270	F107

N.ORDINAZ.	SGR.	N.ORDINAZ.	SGR.	N.ORDINAZ.	SGR.	N.ORDINAZ.	SGR.	N.ORDINAZ.	SGR.
12605270	F301	12644401	L302	13543721	A254/ 1	14143990	F503	15541321	B316
12605270	F401	12646701	A001	13544020	A101	14144690	F632/ 1	15541321	B316/ 1
12605270	F401	12646701	B101	13544221	B201	141448190	F632/ 2	15541421	B201
12605270	F401/ 1	12646701	B101	13544520	A101	14148190	F634	15541421	B301
12605270	F501	12646701	F501	13545521	A254	14148190	F634/ 1	15541421	D305
12605270	F501	12646801	D301	13545521	A254/ 1	14148190	F634/ 2	15541421	D306
12605270	F505	12647001	A201	13546421	F101/ 1	14148190	F634/ 3	15541521	B201/ 1
12605270	F505	12647001	B301	13546620	B201	14151090	F629	15542021	B101
12605270	F505/ 1	12647001	B301	13546621	B201/ 1	14151090	F629/ 1	15542121	D306
12605370	A201	12647001	L302	13746330	A4A3	14151090	F629/ 2	15543021	B201/ 1
12605370	A201	12840090	B224	13820021	C104	14151090	F629/ 3	15543221	F301
12605370	E101	12842490	B224	13824011	B201	14151090	F629/ 4	15888830	D302
12605370	F101	12842490	B224/ 1	13824011	B201/ 1	14189176	A201	15896111	B201/ 1
12605370	F101/ 1	13268011	F603	13824011	B404	14189775	E103	15896211	A001
12605370	F301	13271801	F101	13824111	C102	14196870	A107	15896211	A101
12605370	F501	13271801	F101	13824111	C132	14234330	A101	15896211	A102
12606970	B204	13271801	F101/ 1	13824121	C103	14323101	A402	15896211	A106
12606970	B204/ 1	13271801	F101/ 1	13824211	A409	14323111	A402/ 1	15896211	A221
12606970	A201	13271801	F608	13824211	E102	14323911	B201/ 1	15896211	A221/ 1
12624601	A115	13272001	A201	13824321	A102	14324111	D202/ 1	15896211	A221/ 2
12625001	B101	13272001	E103	13824521	B101	14324411	B201	15896211	A221/ 3
12625001	B101	13272201	F608	13824521	C104	14324411	B201/ 1	15896211	A256
12625001	D201	13299201	E103	13824611	A301	14324411	B401	15896211	A256/ 1
12625001	D201/ 1	13303711	B204	13824611	A301/ 1	14325301	A102	15896211	A256/ 2
12625001	D201/ 1	13303711	B204/ 1	13824621	A301	14326050	A101	15896211	A401
12638101	E101	13400276	B224	13825501	B201/ 1	14328201	A103	15896211	A409
12638601	F301	13400276	B224/ 1	13825511	B201	14328201	A103/ 1	15896211	B201
12638670	B207	13406911	B316	13825611	A115	14328701	B207/ 1	15896211	B207
12638670	D210	13406911	B316/ 1	13825621	C135	14328901	A101	15896211	B207/ 1
12639701	F501	13417021	A204/ 1	13825621	C135/ 1	14329901	A101	15896211	B210/ 1
12640601	A106	13449520	F301	13825821	B105/ 1	14522421	Z101	15896211	B224/ 1
12640601	A256	13449721	A301	13826321	A256	14525021	Z101	15896211	C103
12640601	A256/ 1	13449921	A301/ 1	13826321	A256/ 1	14528271	Z101	15896211	C135
12640601	A256/ 2	13516721	A001	13826621	F201	14533631	Z101	15896211	C135/ 1
12640601	L302	13517010	A256	13830121	F301	15181301	L302	15896211	E101
12642801	A201	13517010	A256/ 1	13831801	F401	15186001	C103	15896211	E103
12642801	F603	13517010	A256/ 2	13832101	E101	15186101	E101	15896211	F101
12643701	A204	13517011	A204	13832101	F501	15186301	A201	15896211	F101/ 1
12643701	A205	13517021	F101	13836271	F401	15187001	A201	15896211	F101/ 1
12643701	A205/ 1	13517021	F101/ 1	13836271	F401/ 1	15187001	A201	15896211	F301
12643701	A205/ 2	13517221	B201/ 1	14044171	D344	15187001	A401	15896211	F501
12643701	A205/ 3	13517320	B201	14044871	D314	15187001	D201	15896211	F501
12643701	A401	13517321	B201/ 1	14048111	A204	15187001	L302	15896211	F501
12643701	A409	13540811	E101	14142390	F401	15187301	L302	15896218	F301
12643701	D201	13541020	B207	14142390	F401/ 1	15540420	B204	15896411	A201
12643701	L302	13543521	A254	14142390	F501	15540421	B204/ 1	15896411	A221
12643701	L302	13543521	A254/ 1	14142390	F503/ 1	15540921	B201	15896411	A221/ 1
12644401	B101	13543521	B207/ 1	14142390	F505	15540921	B201/ 1	15896411	A221/ 2
12544401	F101	13543720	A101	14142390	F505/ 1	15541221	D305	15896411	A221/ 3
12544401	F101/ 1	13543721	A254	14142390	F629/ 4	15541221	D306	15896411	F101

N.ORDINAZ.	SGR.	N.ORDINAZ.	SGR.	N.ORDINAZ.	SGR.	N.ORDINAZ.	SGR.	N.ORDINAZ.	SGR.
15896411	F101/ 1	16044821	A256/ 1	16101511	D306	19053180	A201	19155290	F101
15896411	F401	16044821	A256/ 2	16101511	F301	19053180	A202	19155290	F101/ 1
15896411	F401	16045020	A301/ 1	16101511	F603	19053180	A202/ 1	20419300	B224
15896411	F401/ 1	16045021	A301	16101521	D301	19053180	F501	20419300	B224/ 1
15896411	F501	16045021	A301	16102042	F505	19053781	A401	20419310	B210
15896411	F608	16045021	A301/ 1	16102042	F665	19110094	-T-	20419310	B210/ 1
15896411	F632/ 1	16045320	A301/ 1	16102311	F501	19110294	F101	20419330	A301
15896411	F632/ 2	16045321	A301	16102311	F608	19110294	F101/ 1	20715580	B204
15896411	F634/ 1	16095911	L302	16103611	B101	19140090	-T-	22040901	D301
15896411	F634/ 2	16100811	A001	16104111	B301	19140190	-T-	23767491	D201
15896411	F634/ 3	16100811	A101	16104111	D306	19140290	-T-	23767491	D201/ 1
15896470	F505/ 1	16100811	A201	16105011	B301	19140390	-T-	23767491	D210
15965711	F634	16100811	A204	16105011	B315	19140490	-T-	24905050	F614/ 1
15970521	C135/ 1	16100811	A221/ 1	16105011	B316/ 1	19140590	-T-	24905050	F614/ 4
15970921	F301	16100811	A254	16105011	D306	19140690	-T-	24912551	E107
15971421	D210	16100811	A254/ 1	17669101	D201	19141890	-T-	24912831	D306
16043221	B301	16100811	A256	17669101	D201/ 1	19141990	-T-	24912831	D306
16043221	F301	16100811	A256	17669707	F634	19142090	-T-	24940440	A103
16043321	A221/ 1	16100811	A256/ 1	17670101	E103	19142190	-T-	24940440	A103/ 1
16043321	A221/ 3	16100811	A256/ 1	17671001	A409	19142290	-T-	28042320	B316
16043421	A221	16100811	A256/ 2	17671001	F301	19142390	-T-	28042320	B316/ 1
16043421	A221/ 2	16100811	A409	17671001	F401	19142490	-T-	28103910	B204/ 1
16043421	B101	16100811	B101	17671001	F401	19142590	-T-	40000040	A102
16043421	C103	16100811	B201	17671001	F401/ 1	19142690	-T-	40000050	A102
16043421	L302	16100811	B201/ 1	17671001	F501	19142790	-T-	40000180	B204
16043611	A256/ 1	16100811	B207/ 1	17671001	F505	19142890	-T-	40000180	B204/ 1
16043621	A256	16100811	B301	17671001	F505	19142990	-T-	40000240	B204
16043621	A256/ 2	16100811	C102	17671101	E103	19143190	-T-	40000240	B204/ 1
16043630	D301	16100811	C103	17671201	E107	19143390	-T-	40000770	B404
16043821	C135	16100811	C135	17671201	F401	19143490	-T-	40000780	D314
16043821	D210	16100811	C135/ 1	17671301	E103	19143690	-T-	40000790	D202/ 1
16043821	L302	16100811	D201/ 1	17678701	F401	19143790	-T-	40000800	D202/ 1
16043921	D201	16100811	D210	17678701	F401/ 1	19143890	-T-	40000810	B401
16043921	D201/ 1	16100811	D301	19052880	E107	19143990	-T-	60052397	D314
16044021	A202	16100811	F101	19052980	E107	19150570	A221	60055392	B404
16044021	A202/ 1	16100811	F101/ 1	19052982	A201	19150570	A221/ 1	60055476	B404
16044521	A001	16100811	F501	19053080	A301	19150570	A221/ 2	60093124	F301
16044721	A256	16100811	F608	19053080	A301/ 1	19150570	A221/ 3	114150297	A105
16044721	A256/ 1	16100821	D302	19053082	A201	19150570	E103		
16044721	A256/ 2	16100821	D306	19053082	A301/ 1	19152197	E103		
16044821	A256	16101511	D305	19053082	C102	19155290	-T-		

ERA	VED.	ERA	VED.	ERA	VED.	ERA	VED.	ERA	VED.
734697	4230552	4017940	4225370	4142256	4232972	4161680	4232975	4195069	4238482
734698	4131317	4070167	4221815	4144735	4144733	4161681	4232976	4198744	4209651
750540	4231318	4070167	4221815	4145176	4134143	4164869	4182426	4199098	4247746
830561	4230555	4085212	F603	4145177	4134144	4169540	4236060	4199668	4199670
830561	4230555	4085213	F603	4147332	4242131	4169540	4240260	4203179	4238756
830561	4230555	4102125	4229052	4149486	4149485	4170473	4172173	4208868	4239544
878770	4230797	4108933	4124098	4149486	4149485	4170610	4170643	4220541	4232870
878770	4230797	4108934	4242098	4150344	4150342	4174169	4174170	4220847	F603
1900229	1900476	4111357	10902221	4150504	4241575	4181315	4220549	4225821	4235510
1900230	1900477	4112792	A401	4150787	4221333	4186099	8207/1	4226958	4235551
1900231	1900478	4112554	A401	4152329	4182425	4193852	4193854	4232971	4215742
1900231	1900478	4114132	4154313	4158645	4158644	4193852	4193854	9916498	4160354
1900327	1900501	4114572	4235333	4158720	4251239	4193856	4193854	11500321	4221871
1900327	1900501	4132072	4168896	4160309	4221067	4193856	4193854	13268011	13268011
4017940	4225370	4134167	4089852	4161679	4232974	4193987	4242994		

INDICE DELLE PARTI DI RICAMBIO (AGGIUNTIVO)

INDEX DES PIECES DETACHEES - ERSATZTEIL-VERZEICHNIS - SPARE PART INDEX - INDICE DE PIEZAS DE REPUESTO

N.ORDINAZ.	SGR.	N.ORDINAZ.	SGR.	N.ORDINAZ.	SGR.	N.ORDINAZ.	SGR.	N.ORDINAZ.	SGR.
811731	A221/ 4	4115451	C106/ 1	4166234	C106/ 1	4199044	A105	4230356	A105/ 1
880673	A221/ 4	4116741	A301	4166404	A254/ 2	4199045	A105	4230357	A105/ 1
887914*	F401	4117083	A301	4167936	A256	4200438	B101	4230358	A105/ 1
887915*	F401	4117085	A301	4167936	A256/ 1	4200439	B101	4230360	A105/ 1
987112	A301	4119668	A205/ 4	4167936	A256/ 2	4200679	F501	4230361	A105/ 1
1900232	A105	4122155	C102	4169064	D201	4200798*	F401	4230362	A105/ 1
1900233	A105	4122568	A221/ 4	4169842	D202/ 1	4201523	F603	4230443*	B207
1900234	A105	4122835	C106/ 1	4170485	A205/ 4	4201743*	A204/ 2	4230443*	B207/ 1
1900476	A105	4122836	C106/ 1	4171158	F101	4204841	A107	4230444*	B207
1900477	A105	4124060	A221/ 4	4172672	F101	4204842	A107	4230444*	B207/ 1
1900478	A105	4124167	A205/ 4	4173125	D201/ 1	4206626*	F301	4230500	F401
1900489	A105/ 1	4124626	F401	4173125	D201/ 2	4206816*	D201/ 1	4230501	F401
1900490	A105/ 1	4129808	A301	4173324	A221/ 4	4206816*	D201/ 2	4230502	F401
1900491	A105/ 1	4129836	A301	4173327*	A221/ 4	4206823*	D201/ 1	4230503	F401
1900492	A105/ 1	4129986	A301	4173465*	A202	4206823*	D201/ 2	4230515*	F603
1900493	A105/ 1	4130912	A204/ 2	4174228	A221/ 4	4206996	C102	4230591	A256/ 2
1900494	A105/ 1	4130913	A204/ 2	4174355	A107	4207223	A221	4230592	A256/ 2
1900613	A105/ 1	4130927*	A301/ 1	4175021	A204/ 2	4207223	A221/ 4	4230604	A256/ 2
1900613	A105/ 1	4132012	A301	4176149	D201/ 2	4208475	A201	4230605	A256/ 2
1900614	A105/ 1	4132013	A301	4177112	A254/ 2	4208479	A201	4230605	A256/ 2
1900614	A105/ 1	4135559	A301	4179959*	A205/ 4	4208990*	D316	4231063	A401
1900615	A105/ 1	4135559	A301/ 1	4180337	A101	4209651*	A106	4231079	A401
1900615	A105/ 1	4135891	A301	4181551	C103	4210876	F501	4231330	B101
1900616	A105/ 1	4135892	A301	4181671	D201/ 2	4216629*	D201/ 1	4231435	C102
1900616	A105/ 1	4135893	A301	4181891*	C104	4216629*	D201/ 2	4232207	C102
1900617	A105/ 1	4137320	C106/ 1	4183825	F501	4218437	B101	4232870	A101
1900617	A105/ 1	4137382	A401	4184318	A221/ 2	4218833	A221/ 4	4233067	A101
1900618	A105/ 1	4140253	C106/ 1	4184318	A221/ 3	4219841	A221/ 4	4233105*	D201/ 1
1900618	A105/ 1	4140254	C106/ 1	4184319	A221/ 2	4220164	A301/ 1	4233105*	D201/ 2
1900819*	A105	4140865	D201/ 1	4184521	C106/ 1	4222402	F101/ 1	4233274*	F603
1900820*	A105	4140869	D201/ 1	4184758	C101	4224477	F501	4233296	F101/ 1
1900821*	A105	4140870	D201/ 1	4185210	D201/ 2	4224479	F501	4233388	A201
1900822*	A105	4140870	D201/ 2	4185496	C106/ 1	4224480	F501	4233790	A001
1900823*	A105	4141435	A221/ 4	4187554	A301/ 1	4224482	F501	4233791	A202/ 1
1900824*	A105	4141436	A221/ 4	4189221	F301	4224767	C103	4233792	A202/ 1
4019994	B224	4141757	A221/ 4	4190094	F603	4224771	C102	4233794	A001
4019994	B224/ 1	4145953	D201/ 2	4190112	A256	4224778	C103	4233794	A001
4026861*	A204/ 2	4149621	F603	4191035	C103	4225085	F401	4234591	C102
4026862*	A204/ 2	4151159	F101/ 1	4191219	A256/ 1	4225087	F401	4234593	C102
4048117*	A204/ 2	4151276	A254/ 2	4192032	A106	4227586	F401	4234922*	C103
4060027*	D201/ 2	4152949*	F505	4192034	A106	4227588	F401	4234923*	C103
4062542*	A204/ 2	4155208	A103	4192926	F603	4227848	F503 1	4234924*	C103
4082556*	A204/ 2	4156500	A201	4192940	F401	4228326*	A301	4234979	F401
4091011	A254/ 2	4157213	A205/ 4	4193034	F401	4228326*	A301/ 1	4234979	F401
4102489	C102	4157214	A205/ 4	4193034	F401	4228753*	D201/ 1	4235320*	D210
4109133	F101/ 1	4159218*	B101	4194060	A254/ 2	4228753*	D201/ 2	4235621	A204/ 1
4110741*	D316	4160881	A103	4199039	A105	4228913	A301	4235783	D201/ 2
4110742*	D316	4164994	A301	4199040	A105	4228913	A301/ 1	4236012	D201
4110743*	D316	4165454	D202/ 1	4199041	A105	4228940	F401	4236013	D202/ 1
4111357	D201/ 2	4165454	D202/ 1	4199043	A105	4229404	A221/ 4	4236087	D201/ 2

N.ORDINAZ.	SGR.	N.ORDINAZ.	SGR.	N.ORDINAZ.	SGR.	N.ORDINAZ.	SGR.	N.ORDINAZ.	SGR.
4236310	D201/ 1	4247664*	A301	4258406*	C103	9902429	F614/ 6	9907429	A206/ 9
4236310	D201/ 2	4247664*	A301/ 1	4258562*	F401	9902587	F614/ 5	9907429	A206/10
4236405	A221/ 4	4247802*	A254	4258644*	F401	9902587	F614/ 6	9907429	A206/11
4236406	A221/ 4	4248747*	C104	4258645*	F401	9904577	A206/ 9	9907813	A206/ 9
4236547	A204/ 1	4249653*	D202/ 1	4258694*	F101	9904615*	A206/11	9907813	A206/10
4237083	B101	4249786	A204/ 1	4259141*	A201	9904660	A206/ 9	9907813	A206/11
4237219*	A202/ 1	4249787	A204/ 1	4259142*	A201	9904660	A206/10	9907814	A206/ 9
4237443	A107	4250043*	A204/ 2	4259143*	C103	9904660	A206/11	9907814	A206/10
4237444	A107	4250682*	B401	4259455*	A221/ 2	9904667	A206/11	9907814	A206/11
4238383	F401	4251240	C102	4259455*	A221/ 3	9904687	A206/ 9	9907860*	A206/11
4238383	F401	4251618	C102	4259456*	A221/ 2	9904687	A206/10	9907861	A206/ 9
4239435*	A101	4251619	C102	4259487*	A105	9904687	A206/11	9907861	A206/10
4239460*	D202/ 1	4251628*	B224	4259488*	A105	9904766	A206/ 9	9907861	A206/11
4239675*	F401	4251628*	B224/ 1	4259489*	A105	9904766	A206/10	9907862	A206/ 9
4239934	B101	4251629*	B224	4259491*	A105	9904794	A206/11	9907862	A206/10
4240260	A221/ 4	4251629*	B224/ 1	4259492*	A105	9904802	A206/ 9	9907862	A206/11
4240594*	A101	4252286*	F401	4259493*	A105	9904802	A206/10	9907864*	A206/11
4240820	A105/ 1	4252672*	A256	4259652*	A221/ 4	9904802	A206/11	9908429	F614/ 5
4240820	A105/ 1	4252672*	A256/ 2	4259655*	A221/ 4	9904811	A206/11	9908429	F614/ 6
4240821	A105/ 1	4252738*	C103	4259659*	A221/ 4	9904818	A206/ 9	9908962*	A206/11
4240821	A105/ 1	4252739*	C103	4259845*	A402/ 1	9904818	A206/10	9909139	A206/ 9
4240822	A105/ 1	4253000*	A256/ 2	4260768*	F101	9904918	A206/ 9	9909139	A206/10
4240822	A105/ 1	4253504*	B101	4261987*	D202/ 1	9904918	A206/10	9909139	A206/11
4240824	A105/ 1	4253505*	C101	4262660*	D202/ 1	9904923	A206/ 9	9909145*	A206/11
4240824	A105/ 1	4253537*	D305	4262661*	D202/ 1	9904923	A206/10	9909230*	A206/11
4240825	A105/ 1	4253537*	D306	4262661*	D202/ 2	9904941	A206/ 9	9909233*	A206/11
4240825	A105/ 1	4253538*	D305	4262662*	D202/ 1	9904941	A206/10	9909234*	A206/11
4240826	A105/ 1	4253541*	A201	4262886*	A301	9904983	A206/ 9	9909428*	A206/11
4240826	A105/ 1	4253542*	A201	4262886*	A301/ 1	9904983	A206/10	9909854	F614/ 5
4241140	F101/ 1	4253543*	C103	4262887*	A301	9904983	A206/11	9909854	F614/ 6
4241217	C106/ 1	4253724*	B101	4262887*	A301/ 1	9904995	A206/ 9	9909971*	A206/11
4241218	C106/ 1	4253725*	B101	4263598*	A409	9905045	A206/ 9	9910598	A206/ 9
4241250*	A301/ 1	4253735*	D201/ 2	4263705*	A221/ 4	9905045	A206/10	9910598	A206/10
4241250*	A301/ 1	4253787*	A401	4263706*	A221/ 4	9905045	A206/11	9910631*	A206/11
4241580	A301	4254324*	A106	4263829*	A254/ 2	9905070*	A206/11	9910689	F614/ 5
4241580	A301	4254326*	A106	4263973*	D301	9905071*	A206/11	9910689	F614/ 6
4241580	A301/ 1	4254544*	A401	4267332*	B101	9905136*	A206/11	9911186	A206/11
4242329*	A221	4255059*	C130	4268152*	A001	9905189	A206/ 9	9911187*	A206/11
4242329*	A221/ 4	4255255	C102	4272653*	A105/ 1	9905189	A206/10	9911188*	A206/11
4242668	F101/ 1	4255256	C102	4272654*	A105/ 1	9905205*	A206/11	9911190*	A206/11
4243908	F101/ 1	4255651*	D201/ 2	4272655*	A105/ 1	9906837	A206/ 9	9911196*	A206/11
4244179	A101	4256221*	A401	4272657*	A105/ 1	9906837	A206/10	9911201*	A206/11
4244260*	F301	4256857*	A101	4272658*	A105/ 1	9906837	A206/11	9911206*	A206/11
4244314*	F603	4257043*	A001	4272659*	A105/ 1	9907235*	A206/11	9911256	F614/ 5
4244525*	A221/ 2	4257319	A256/ 2	4275161*	A256	9907253*	A206/11	9911256	F614/ 6
4247146*	F603	4257324	A256/ 2	4275161*	A256/ 2	9907256*	A206/11	9911268*	A206/11
4247238*	B101	4257384*	E107	4276033*	A256/ 1	9907257	A206/11	9911612	F614/ 5
4247247	C102	4257617*	E102	4276033*	A256/ 2	9907276*	A206/11	9911612	F614/ 6
4247543*	A401	4257685*	B101	4603813	D201/ 1	9907333	F614/ 5	9911630*	A206/11
4247592*	A301/ 1	4257715*	D201/ 1	9902429	F614/ 5	9907333	F614/ 6	9911660	A206/ 9

N.ORDINAZ.	SGR.	N.ORDINAZ.	SGR.	N.ORDINAZ.	SGR.	N.ORDINAZ.	SGR.	N.ORDINAZ.	SGR.
9911660	A206/10	9915977	A206/ 9	9919731	A206/ 9	9921368	A206/ 9	9922445	F614/ 6
9911674	A206/ 9	9915977	A206/10	9919731	A206/10	9921370	A206/10	9922446	F614/ 5
9911674	A206/10	9915993	A206/11	9919860	A206/ 9	9921371	A206/ 9	9922447	F614/ 5
9911674	A206/11	9916122*	F614/ 3	9919860	A206/10	9921371	A206/10	9922447	F614/ 6
9911682	A206/ 9	9916342	A206/10	9919875	A206/11	9921372	A206/ 9	9922448	F614/ 5
9911682	A206/10	9916347	A206/ 9	9920039	F614/ 5	9921372	A206/10	9922448	F614/ 6
9911692	A206/ 9	9916347	A206/10	9920039	F614/ 6	9921373	A206/ 9	9922449	F614/ 5
9911692	A206/10	9916444	F614/ 5	9920580*	F614/ 6	9921373	A206/10	9922449	F614/ 6
9911700*	A206/11	9916444	F614/ 6	9921041*	F614/ 3	9921374	A206/ 9	9922450	F614/ 5
9911865	A206/ 9	9916445	F614/ 5	9921157	A206/11	9921374	A206/10	9922450	F614/ 6
9911865	A206/10	9916445	F614/ 6	9921158	A206/11	9921376	A206/ 9	9922451	F614/ 5
9911865	A206/11	9916766	A206/11	9921159	A206/11	9921376	A206/10	9922451	F614/ 6
9912195*	A206/11	9917346*	A206/11	9921160*	A206/11	9921377	A206/ 9	9922452	F614/ 5
9912664*	A206/11	9917347*	A206/11	9921162*	A206/11	9921377	A206/10	9922452	F614/ 6
9912923	F614/ 5	9917348*	A206/11	9921320	F614/ 3	9921379	A206/10	9922453	F614/ 5
9912923	F614/ 6	9917350*	A206/11	9921347	A206/ 9	9921380	A206/ 9	9922453	F614/ 6
9913843	F614	9917351*	A206/11	9921347	A206/10	9921380	A206/10	9922454	F614/ 5
9913843	F614/ 2	9917357*	A206/11	9921348	A206/ 9	9921381	A206/ 9	9922454	F614/ 6
9913844	F614	9917389	F614	9921348	A206/10	9921487	A206/ 9	9922478*	A206/11
9913844	F614/ 2	9917580*	A206/11	9921349	A206/ 9	9921487	A206/10	9922479*	A206/11
9914073	F614/ 5	9917581*	A206/11	9921349	A206/10	9921488	A206/ 9	9922480*	A206/11
9914073	F614/ 6	9917873	A206/ 9	9921350	A206/ 9	9921488	A206/10	9922481*	A206/11
9914504	A206/11	9917873	A206/10	9921350	A206/10	9921489	A206/ 9	9922482*	A206/11
9914774*	A206/11	9917874	A206/ 9	9921351	A206/ 9	9921489	A206/10	9922483*	A206/11
9914775*	A206/11	9917874	A206/10	9921351	A206/10	9921502	F614/ 5	9922505	A206/ 9
9914776*	A206/11	9917875	A206/ 9	9921352	A206/ 9	9921502	F614/ 6	9922506	A206/ 9
9914777*	A206/11	9917875	A206/10	9921352	A206/10	9921503	F614/ 5	9922506	A206/10
9914778*	A206/11	9917876	A206/ 9	9921353	A206/ 9	9921503	F614/ 6	9922507	A206/ 9
9914780*	A206/11	9917876	A206/10	9921353	A206/10	9921504	F614/ 5	9922507	A206/10
9914781*	A206/11	9918146*	A206/11	9921354	A206/ 9	9921504	F614/ 6	9922508	A206/ 9
9914782*	A206/11	9918394*	A206/11	9921354	A206/10	9921506	F614/ 5	9922508	A206/10
9914783	A206/11	9918395*	A206/11	9921355	A206/ 9	9921506	F614/ 6	9922509	A206/ 9
9914784*	A206/11	9918722	A206/ 9	9921355	A206/10	9921507	F614/ 5	9922509	A206/10
9914785*	A206/11	9918722	A206/10	9921356	A206/ 9	9921507	F614/ 6	9922727	A206/ 9
9914786*	A206/11	9918723	A206/ 9	9921356	A206/10	9921510	F614/ 5	9922727	A206/10
9914788*	A206/11	9918723	A206/10	9921357	A206/ 9	9921510	F614/ 6	9922741	F614/ 5
9914789*	A206/11	9918762	A206/ 9	9921358	A206/ 9	9921511	F614/ 5	9922741	F614/ 6
9914790*	A206/11	9918762	A206/10	9921358	A206/10	9921511	F614/ 6	9923112*	F614/ 6
9914792*	A206/11	9918763	A206/ 9	991359	A206/ 9	9921512	F614/ 5	10101101*	F301
9914794*	A206/11	9918763	A206/10	9921360	A206/ 9	9921512	F614/ 6	10124776	A221/ 4
9915235	A206/11	9918764	A206/ 9	9921360	A206/10	9921905	F614/ 5	10168590	A202/ 1
9915242	A206/ 9	9918764	A206/10	9921361	A206/ 9	9921905	F614/ 6	10168790	A202/ 1
9915242	A206/10	9919038*	F614/ 3	9921361	A206/10	9922153	A206/10	10268450	A254/ 2
9915389	F614	9919040	F614/ 3	9921362	A206/ 9	9922163	F634/ 2	10269650	A254/ 2
9915389	F614/ 2	9919053*	F614/ 3	9921363	A206/ 9	9922442	F614/ 5	10269950	A254/ 1
9915440	F614/ 5	9919313*	A206/11	9921363	A206/10	9922442	F614/ 6	10291490	A205/ 4
9915440	F614/ 6	9919346	F614/ 5	9921366	A206/ 9	9922443	F614/ 5	10291790	C102
9915760	F614/ 5	9919346	F614/ 6	9921366	A206/10	9922443	F614/ 6	10396080	A221/ 4
9915760	F614/ 6	9919630	F614/ 5	9921367	A206/ 9	9922444	F614/ 5	10418301*	F401
9915971	A206/11	9919630	F614/ 6	9921367	A206/10	9922445	F614/ 5	10418400*	A401

N.ORDINAZ.	SGR.	N.ORDINAZ.	SGR.	N.ORDINAZ.	SGR.	N.ORDINAZ.	SGR.	N.ORDINAZ.	SGR.
10418900	A401	11500621	A204/ 2	12646701	B101	14204580*	C102	15965718*	F634
10418901	C102	12170090*	A401	13268018*	F603	14204780	C102	16043321	A221/ 4
10516470	A221/ 4	12170690	A401	13303711	B204/ 1	14204980*	C102	16043921	D201/ 1
10516470	D201/ 2	12170890	A301/ 1	13411990*	B201	14204980*	C102	16043921	D201/ 2
10516478*	F634	12574111	A204/ 2	13411990*	B201/ 1	14205180	C102	16100811	A204/ 2
10516670	D201/ 2	12574211	A204/ 2	13517021	A204/ 2	14205180	C102	16100811	A254/ 2
10519301	F501	12574211	A205/ 4	13540721*	A101	14205580*	C102	16100811	D201/ 1
10519308*	F632/ 1	12574211	A221/ 4	13543521	A254/ 2	14205580*	C102	16100811	D201/ 2
10519308*	F632/ 2	12599070	A221/ 4	13543721	A254/ 2	14205580*	C102	17668807*	F634
10519401	A221/ 4	12601278*	F603	13545521	A254/ 2	14206880*	C102	17669101	D201/ 2
10519408*	F634	12605270	F501	13824521	B101	14206880*	C102	19053180	A202/ 1
10519601	A254/ 2	12605370	F401	13824621	A301	14326150*	A254/ 2	19053181*	A401
10725918*	F603	12606770*	E103	14048111	C104	14454380*	F603	19053781	A401
10725919*	F634	12625001	B101	14048111	F301	14568080	C102	19053781	A401
10791411	D201/ 2	12625001	D201/ 2	14048711*	D201	15153580*	A221/ 4	19150570	A221/ 4
10794011	F614	12640601	A256	14048711*	D201/ 1	15189001	C102	20419330	A301
10902221	D201/ 2	12640601	A256/ 1	14048711*	D201/ 2	15896211	A221/ 4	23767491	D201/ 2
10902421	A221/ 4	12640601	A256/ 2	14048711*	D210	15896211	F401	24905050	F614/ 5
10902621	F401	12643701	A204/ 2	14048811*	B301	15896411	A221/ 4	24905050	F614/ 6
11066875	D201/ 2	12643701	A205/ 4	14048811*	B316	15896411	F501	40000470*	A102
11198011*	A254/ 2	12643701	A256	14048811*	B316/ 1	15896411	F634/ 2	40000470*	A107
11198070	A204/ 2	12643701	A256/ 1	14084211*	A001	15896419*	F632/ 1	42530000*	A256/ 1
11198070	A221/ 4	12643701	A256/ 2	14142390	F501	15896419*	F632/ 2		

ERA	VED.	SGR.	ERA	VED.	SGR.	ERA	VED.	SGR.
545338	13303711	B204/ 1	4182558	4159218	B101	9919049	9921041	F614/ 3
4068360	14454380	F603	4185210	4257715	D201/ 1	9921039	9919038	F614/ 3
4084545	10101101	F301	4194089	4235621	A204/ 1	10269850	10269950	A254/ 1
4087103	4110741	D316	4194090	4235622	A204/ 1	10287085		A254/ 1
4087104	4110742	D316	4197512	4230444	B207	10300271		A254/ 1
4087105	4110743	D316	4197512	4230444	B207/ 1	10516470		A001
4100871	4235320	D210	4199878	4259845	A402/ 1	10516470	10516478	F634
4107653	4248747	C104	4202584	4255059	C130	10519301	10519308	F632/ 1
4121075	4262886	A301	4209404	4253537	D305	10519301	10519308	F632/ 2
4121075	4262886	A301/ 1	4209404	4253537	D306	10519401	10519408	F634
4124362	4263598	A409	4209405	4253538	D305	10725911	10725918	F603
4129836	4247592	A301/ 1	4212397	4263973	D301	10725911	10725919	F634
4129986		A301/ 1	4216244	4257617	E102	11500021	13540721	A101
4142169	40000470	A102	4221119	4247802	A254	12574211	14048111	C104
4142169	40000470	A107	4221872	4244525	A221/ 2	12574511	14048711	D201
4146970	4257384	E107	4228088	4241580	A301	12574511	14048711	D201/ 1
4150660	4256857	A101	4228088	4241580	A301	12574511	14048711	D210
4151468	4109133	F101/ 1	4228088	4241250	A301/ 1	12601271	12601278	F603
4151997	4247664	A301	4233788	4233794	A001	12605370		F301
4151997	4247664	A301/ 1	4235450	4250682	B401	12646701	4247238	B101
4155741	13411990	B201	4235925	4256221	A401	13268011	13268018	F603
4155741	13411990	B201/ 1	4251239	14204580	C102	15896211	14084211	A001
4162037		D202/ 1	4251240	14206880	C102	15896211	14048111	F301
4162038		D202/ 1	4251618	14205580	C102	15896411	15896419	F632/ 1
4169065	4261987	D202/ 1	4251619	14204980	C102	15896411	15896419	F632/ 2
4173124	4239460	D202/ 1	9914281	10794011	F614	15965711	15965718	F634
4173325	4242329	A221	9916143	9919053	F614/ 3	16105011	14048811	B301
4174135	4152949	F505	9916150	9916122	F614/ 3	16105011	14048811	B316
4178049	4206626	F301	9919048	9921041	F614/ 3	16105011	14048811	B316/ 1

ERRATA	CORRIGE	SGR.	ERRATA	CORRIGE	SGR.	ERRATA	CORRIGE	SGR.
4078568		C103	4207233	4207223	A221	4236429	4253985	C103
4173665	4173465	A202	4208890	4208990	D316	9917369	9917389	F614
4181981	4181891	C104	4209621	4209651	A106	17669707	17668807	F634
4191996		F632/ 1	4235956		F634			
4191996		F632/ 2	4236288		C103			

n. ordinaz.	Sgr.	n. ordinaz.	Sgr.	n. ordinaz.	Sgr.	n. ordinaz.	Sgr.
9921344	F635/ 3	9921347	A206/ 2	9921347	A206/ 3	9921348	A206/ 2
9921348	A206/ 3	9921349	A206/ 2	9921349	A206/ 3	9921350	A206/ 2
9921350	A206/ 3	9921351	A206/ 2	9921351	A206/ 3	9921352	A206/ 2
9921352	A206/ 3	9921353	A206/ 2	9921353	A206/ 3	9921354	A206/ 2
9921354	A206/ 3	9921355	A206/ 2	9921355	A206/ 3	9921356	A206/ 2
9921356	A206/ 3	9921357	A206/ 2	9921358	A206/ 2	9921359	A206/ 2
9921360	A206/ 2	9921360	A206/ 3	9921361	A206/ 2	9921361	A206/ 3
9921362	A206/ 2	9921363	A206/ 2	9921363	A206/ 3	9921364	A206/ 2
9921364	A206/ 3	9921365	A206/ 2	9921365	A206/ 3	9921366	A206/ 2
9921366	A206/ 3	9921367	A206/ 2	9921368	A206/ 2	9921369	A206/ 3
9921370	A206/ 3	9921371	A206/ 2	9921371	A206/ 3	9921372	A206/ 2
9921372	A206/ 3	9921373	A206/ 2	9921373	A206/ 3	9921374	A206/ 2
9921374	A206/ 3	9921375	A206/ 2	9921375	A206/ 3	9921376	A206/ 2
9921376	A206/ 3	9921377	A206/ 2	9921377	A206/ 3	9921378	A206/ 2
9921378	A206/ 3	9921379	A206/ 3	9921380	A206/ 2	9921380	A206/ 3
9921381	A206/ 2	9921382	A206/ 2	9921382	A206/ 3	9921383	A206/ 2
9921383	A206/ 3	9921384	A206/ 2	9921384	A206/ 3	10115405	A201
10117005	A201	10124311	A221	10124311	A221/ 1	10124776	A221
10124776	A221/ 1	10158601	A101	10158601	A301	10158601	A301/ 1
10168590	A201	10168590	A202	10168590	A202/ 1	10168890	C102
10168990	A201	10170990	A201	10196901	F608	10205710	F603
10205920	A106	10260060	A301	10260060	A301/ 1	10268350	A254
10268450	A254	10269650	A254	10269750	A254/ 1	10269850	A254/ 1
10269950	B201	10269950	B201/ 1	10279985	A101	10284460	C103
10287085	A254/ 1	10290690	E101	10291290	A402	10291290	A402/ 1

n. ordinaz.	Sgr.	n. ordinaz.	Sgr.	n. ordinaz.	Sgr.	n. ordinaz.	Sgr.
10291490	A201	10291490	A205	10291790	C102	10298350	A201
10300271	A254/ 1	10396080	A221	10396080	A221/ 1	10396080	E107
10396180	A401	10396180	B224	10396180	B224/ 1	10396280	A201
10396380	A201	10396380	C103	10396380	F101/ 1	10396580	F101
10397480	A221	10397480	A221/ 1	10418105	A201	10418900	A401
10444511	E103	10445221	F603	10516470	A001	10516470	A256
10516470	A256/ 1	10516470	A256/ 2	10516470	A401	10516470	A402
10516470	A402/ 1	10516470	A409	10516470	B101	10516470	B201
10516470	B201/ 1	10516470	B207	10516470	B207/ 1	10516470	B210
10516470	B210/ 1	10516470	B224	10516470	B224/ 1	10516470	C103
10516470	C135	10516470	C135/ 1	10516470	D201	10516470	D201/ 1
10516470	E103	10516470	F603	10516470	F634	10516470	L302
10516570	L302	10516670	A001	10516670	A201	10516670	A256
10516670	A256/ 1	10516670	A256/ 2	10516670	A409	10516670	B101
10516670	B101	10516670	B201	10516670	B201/ 1	10516670	B207/ 1
10516670	B301	10516670	C102	10516670	C103	10516670	C135
10516670	D201	10516670	D201/ 1	10516670	D210	10516670	D301
10516670	D302	10516670	D306	10516670	F301	10516670	F501
10516670	F608	10516870	A001	10516870	A301	10516870	A301/ 1
10516870	B101	10516870	B201	10516870	B201/ 1	10516870	B404
10516870	C130	10516870	C132	10516870	C135/ 1	10516870	D301
10516970	D302	10516870	D305	10516870	D306	10516870	F101/ 1
10517070	B101	10517070	B201	10517070	B201/ 1	10517070	B204
10517070	B204/ 1	10517070	D301	10517070	D305	10517070	D306
10517470	D202/ 1	10519201	D201/ 1	10519301	E102	10519301	F101

n. ordinaz.	Sgr.	n. ordinaz.	Sgr.	n. ordinaz.	Sgr.	n. ordinaz.	Sgr.
10519301	F101/ 1	10519301	F505/ 1	10519301	F632/ 1	10519401	E107
10519401	F401/ 1	10519401	F634	10519501	L302	10519601	A101
10519601	A254	10519601	A254/ 1	10519601	A256	10519601	A256/ 1
10519601	A256/ 2	10519601	B301	10519601	C103	10519601	C135
10519601	C135/ 1	10519601	D201	10519601	F201	10519601	F608
10519660	B207	10615470	E102	10725911	B101	10725911	E102
10725911	F603	10725911	F634	10734201	E103	10734301	F608
10788811	E102	10791011	B207/ 1	10791011	D306	10791411	D201
10791411	D201/ 1	10794011	A201	10794011	A201	10794011	A256
10794011	A256/ 1	10794011	A256/ 2	10794011	F603	10796301	C135
10796301	C135/ 1	10856290	F632	10857790	F632	10857790	F634/ 1
10857790	F634/ 2	10857790	F635	10857790	F635/ 1	10857790	F635/ 2
10857790	F635/ 3	10858090	F401	10858090	F401/ 1	10858390	F503/ 1
10863090	F401	10863090	F401/ 1	10902121	F401	10902121	F401/ 1
10902221	A102	10902221	A106	10902221	A301	10902221	A301/ 1
10902221	B101	10902221	D201	10902221	F101/ 1	10902321	A102
10902421	A102	10902421	A221	10902421	A221/ 1	10902421	F401/ 1
10902521	A402/ 1	10902620	A302	10902621	A402	10902621	A402/ 1
10902821	C104	10902920	A302	10903021	A102	10903221	E101
10903421	A402	10903421	A402/ 1	10903821	A106	10903921	A106
11048990	F401	11048990	F401/ 1	11048990	F505	11060575	B316
11060575	B316/ 1	11064075	C101	11066175	B207	11066276	B204
11066276	B204/ 1	11066875	D201/ 1	11195370	A201	11195370	A256
11195370	A256/ 1	11195370	A256/ 2	11195370	E103	11195370	F101
11195370	F101/ 1	11195370	F603	11195370	F608	11195370	F614

n. ordinaz.	Sgr.	n. ordinaz.	Sgr.	n. ordinaz.	Sgr.	n. ordinaz.	Sgr.
11195470	A201	11195470	E103	11195470	F101	11195470	F101/ 1
11195470	F608	11197473	A102	11197770	A102	11197770	A106
11197770	A301	11197770	A301/ 1	11197770	A302	11197770	A402/ 1
11197770	E101	11197773	A101	11197773	A402	11197773	F101/ 1
11198070	A204/ 1	11198070	A221/ 1	11198070	A254	11198070	A254/ 1
11198070	A301/ 1	11198070	F101	11198070	F101/ 1	11198073	A101
11198073	A106	11198073	A202	11198073	A202/ 1	11198073	A204
11198073	A221	11198077	A301	11198473	A106	11198670	F301
11198673	F603	11343821	B404	11343821	D306	11500020	B201
11500021	B201/ 1	11500021	B207/ 1	11500021	B210/ 1	11500111	A102
11500120	B224	11500120	B224/ 1	11500321	A101	11500621	A204
11592921	A402	11592921	A402/ 1	11632321	A402	11632321	A402/ 1
11903171	A201	11945008	F301	11947501	A256	11947501	A256/ 1
12056285	F101	12056285	F101/ 1	12056885	F101	12056885	F101/ 1
12056985	F101	12056985	F101/ 1	12058880	F603	12164321	D202/ 1
12164711	A001	12164711	A106	12164711	A301	12164711	A301/ 1
12164711	B201	12164711	B201/ 1	12164711	C135/ 1	12164711	D305
12164711	F101/ 1	12164721	C130	12164721	D301	12164721	D302
12170690	A301	12170690	A301/ 1	12170690	A401	12170690	C102
12170890	A301	12170890	A301/ 1	12429920	B201/ 1	12430020	B201/ 1
12430120	B201	12430320	B201	12555020	A105	12555020	A105/ 1
12574111	A204	12574111	F603	12574211	A204/ 1	12574211	A205
12574211	A205/ 1	12574211	A221	12574211	A221/ 1	12574211	C104
12574211	F608	12574511	D201	12574511	D201/ 1	12574511	D210
12574511	F301	12574821	D301	12574911	B404	12575611	D210

n. ordinaz.	Sgr.	n. ordinaz.	Sgr.	n. ordinaz.	Sgr.	n. ordinaz.	Sgr.
12575611	F301	12598070	A201	12598470	B301	12599070	A221
12599070	A221/ 1	12599170	F401	12599170	F401/ 1	12599171	F401
12601271	F603	12605170	A201	12605270	A409	12605270	C103
12605270	E107	12605270	F301	12605270	F401	12605270	F401/ 1
12605270	F501	12605270	F505	12605270	F505	12605270	F505/ 1
12605370	A201	12605370	A201	12605370	E101	12605370	F101
12605370	F101/ 1	12605370	F301	12605370	F401	12605370	F401/ 1
12605370	F501	12606970	B204	12606970	B204/ 1	12608570	A201
12624601	A115	12625001	B101	12625001	D201	12625001	D201/ 1
12638101	E101	12638601	F301	12638670	B207	12638670	D210
12639701	F501	12640601	A106	12640601	A256	12640601	A256/ 1
12640601	A256/ 2	12640601	L302	12642801	A201	12642801	F603
12643701	A204	12643701	A205	12643701	A205/ 1	12643701	A401
12643701	A409	12644401	F101	12644401	F101/ 1	12644401	F401
12644401	F401/ 1	12644401	L302	12646701	A001	12646701	B101
12646701	B101	12646701	F501	12646801	D301	12647001	A201
12647001	B301	12647001	B301	12840090	B224	12842490	B224
12842490	B224/ 1	13268001	F603	13271801	F101	13271801	F101/ 1
13271801	F608	13272001	A201	13272001	E103	13272201	F608
13299201	E103	13303711	B204	13303711	B204/ 1	13400276	B224
13400276	B224/ 1	13406911	B316	13406911	B316/ 1	13417021	A204/ 1
13449520	F301	13449721	A301	13449921	A301/ 1	13516721	A001
13517010	A256	13517010	A256/ 1	13517010	A256/ 2	13517011	A204
13517021	F101	13517021	F101/ 1	13517221	B201/ 1	13517320	B201
13517321	B201/ 1	13540811	E101	13541020	B207	13543521	A254

n. ordinaz.	Sgr.	n. ordinaz.	Sgr.	n. ordinaz.	Sgr.	n. ordinaz.	Sgr.
13543521	A254/ 1	13543521	B207/ 1	13543720	A101	13543721	A254
13543721	A254/ 1	13544020	A101	13544221	B201	13544520	A101
13545521	A254	13545521	A254/ 1	13546421	F101/ 1	13546620	B201
13546621	B201/ 1	13746330	A403	13820021	C104	13824011	B201
13824011	B201/ 1	13824011	B404	13824111	C132	13824121	C103
13824711	A409	13824211	C102	13824211	E102	13824321	A102
13824521	C104	13824611	A301	13824611	A301/ 1	13824621	A301
13825501	B201/ 1	13825511	B201	13825611	A115	13825621	C135
13825621	C135/ 1	13825821	B105	13825821	B105/ 1	13826321	A256
13826321	A256/ 1	13826621	F201	13830121	F301	13831801	F401
13832101	E101	13832101	F501	13836471	E102	14044171	D314
14044871	D314	14048111	A204	14142390	F401	14142390	F401/ 1
14142390	F503/ 1	14142390	F505	14142390	F505/ 1	14143990	F503
14144690	F632/ 1	14148190	F634	14148190	F634/ 1	14148190	F634/ 2
14151090	F629	14151090	F629/ 1	14151090	F629/ 2	14189176	A201
14189775	E103	14196870	A107	14234330	A101	14323101	A402
14323111	A402/ 1	14323911	B201/ 1	14324111	D202/ 1	14324411	B201
14324411	B201/ 1	14324411	B401	14325301	A102	14326050	A101
14328201	A103	14328201	A103/ 1	14328701	B207/ 1	14328901	A101
14329901	A101	14522421	Z101	14525021	Z101	14528271	Z101
14533631	Z101	15181301	L302	15186001	C103	15186101	E101
15186301	A201	15187001	A201	15187001	A201	15187001	A401
15187301	L302	15540420	B204	15540421	B204/ 1	15540921	B201
15540921	B201/ 1	15541221	D305	15541221	D306	15541321	B316
15541721	B316/ 1	15541421	B201	15541421	B301	15541421	D305

n. ordinaz.	Sgr.	n. ordinaz.	Sgr.	n. ordinaz.	Sgr.	n. ordinaz.	Sgr.
15541421	D306	15541521	B201/ 1	15542021	B101	15542121	D306
15543021	B201/ 1	15543221	F301	15888830	D302	15896111	B201/ 1
15896211	A001	15896211	A101	15896211	A102	15896211	A106
15896211	A221	15896211	A221/ 1	15896211	A256	15896211	A256/ 1
15896211	A256/ 2	15896211	A401	15896211	A409	15896211	B201
15896211	B207	15896211	B207/ 1	15896211	B210/ 1	15896211	B224
15896211	B224/ 1	15896211	C103	15896211	C135	15896211	C135/ 1
15896211	E101	15896211	E103	15896211	F101	15896211	F101/ 1
15896211	F301	15896211	F501	15896211	F501	15896218	F301
15896411	A201	15896411	A221	15896411	A221/ 1	15896411	F101
15896411	F101/ 1	15896411	F401	15896411	F401/ 1	15896411	F608
15896411	F632/ 1	15896411	F634/ 1	15896411	F634/ 2	15896470	F505/ 1
15966211	F634	15970521	C135/ 1	15970921	F301	15971421	D210
16043221	B301	16043221	F301	16043321	A221/ 1	16043421	A221
16043421	B101	16043421	C103	16043621	A256/ 2	16043630	D301
16043821	C135	16043821	D201	16043821	D210	16043921	D201/ 1
16044021	A202	16044021	A202/ 1	16044521	A001	16044721	A256
16044721	A256/ 1	16044721	A256/ 2	16044821	A256	16044821	A256/ 1
16044921	A256/ 2	16045020	A301/ 1	16045021	A301	16045021	A301
16045021	A301/ 1	16045320	A301/ 1	16045321	A301	16095911	L302
16100811	A001	16100811	A101	16100811	A201	16100811	A204
16100811	A254	16100811	A254/ 1	16100811	A256	16100811	A256/ 1
16100811	A256/ 2	16100811	A409	16100811	B101	16100811	B201
16100811	B201/ 1	16100811	B207/ 1	16100811	B301	16100811	C102
16100811	C103	16100811	D201/ 1	16100811	D210	16100811	D301

n. ordinaz.	Sgr.	n. ordinaz.	Sgr.	n. ordinaz.	Sgr.	n. ordinaz.	Sgr.
16100811	F101	16100811	F101/ 1	16100811	F501	16100811	F608
16100921	D302	16100821	D306	16101511	D305	16101511	D306
16101511	F301	16101511	F603	16101521	D301	16102042	F505
16102042	F665	16102311	C135	16102311	C135/ 1	16102311	F608
16103611	B101	16104111	B301	16104111	D306	16105011	B301
16105011	B316	16105011	B316/ 1	16105011	D306	17669101	D201
17669101	D201/ 1	17669707	F634	17671001	A409	17671001	F301
17671001	F401	17671001	F401/ 1	17671001	F501	17671001	F505
17671001	F505	17671101	E103	17671201	E107	17671201	F401
17671301	E103	17678701	F401	17678701	F401/ 1	19052880	E107
19052980	E107	19052982	A201	19053080	A301	19053080	A301/ 1
19053042	A201	19053082	C102	19053180	A201	19053180	A202
19053180	A202/ 1	19053180	F501	19053781	A401	19110294	F101
19110294	F101/ 1	19150570	A221	19150570	A221/ 1	19150570	E103
19152197	E103	20419300	B224	20419300	B224/ 1	20419310	B210
20419310	B210/ 1	20419330	A301	20715580	B204	22040901	D301
23767491	D201	23767491	D201/ 1	23767491	D210	24912551	E107
24912831	D306	24912831	D306	24940440	A103	24940440	A103/ 1
28042320	B316	28042320	B316/ 1	28103910	B204/ 1	40000040	A102
40000050	A102	40000180	B204	40000180	B204/ 1	40000240	B204
40000240	B204/ 1	40000770	B404	40000780	D314	40000790	D202/ 1
40000800	D202/ 1	40000810	B401	60052397	D314	60055392	B404
60055476	B404	60093124	F301				

PARTI DI RICAMBIO

PIÈCES DÉTACHÉES

ERSATZTEILE


SPARE PARTS

PIEZAS DE REPUESTO

C 4116 4233790 (05a-38)
D 4116 4257043 (05a-38)

4226378 (05)
4234419 * (05)
4225064 (05a)
4233786 * (05a)
4234415 (06)
4236872 (06a)
4234417 (05-32)
4233782 (05a-32)
4234431 (05-33-43)
4233794 (05a-33-43)-39-46)
4234425 (05-35-39-46)
4234429 (05-38-40-41)
~~4233788 (05a-35-39-46)~~
4233790 (05a-38-40-41)
C 4116 4233794 (05a-35)
D 4116 4268152 (05a-35)

4146675 d (05-06)
4221986 d (05a-06a)
4145981
4207394 d (05-06)
4218470 d (05a-06a)

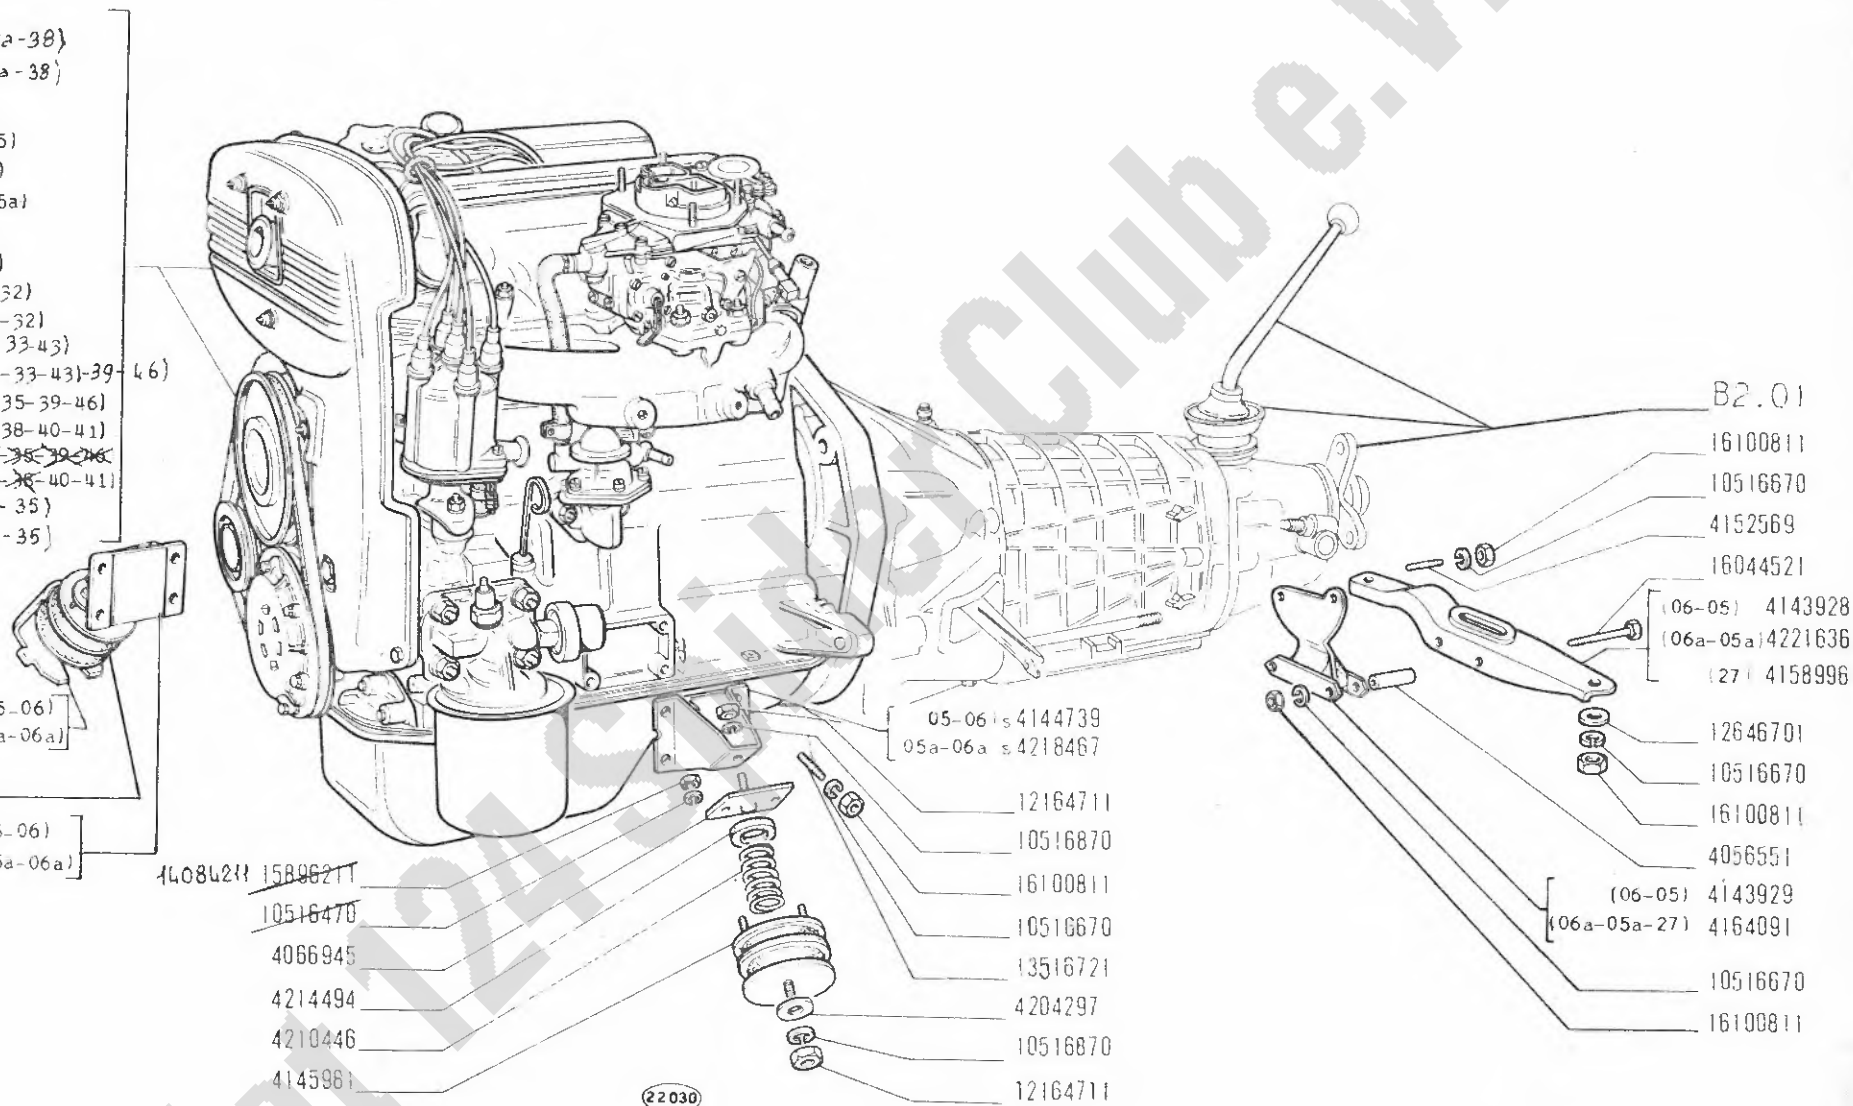

- Per Tropic Francia - Pour... Fur... For... -Para

124 Sport
(tipo BC-BS)


MOTORE E SUPPORTI GRUPPO MOTOPROPULSORE

Moteur et supports du groupe propulseur
Motor und Triebwerkklager

Engine and Power Plant Supports
Motor y anclaje de la planta matriz

A0.01

XI-1970
30-07-71

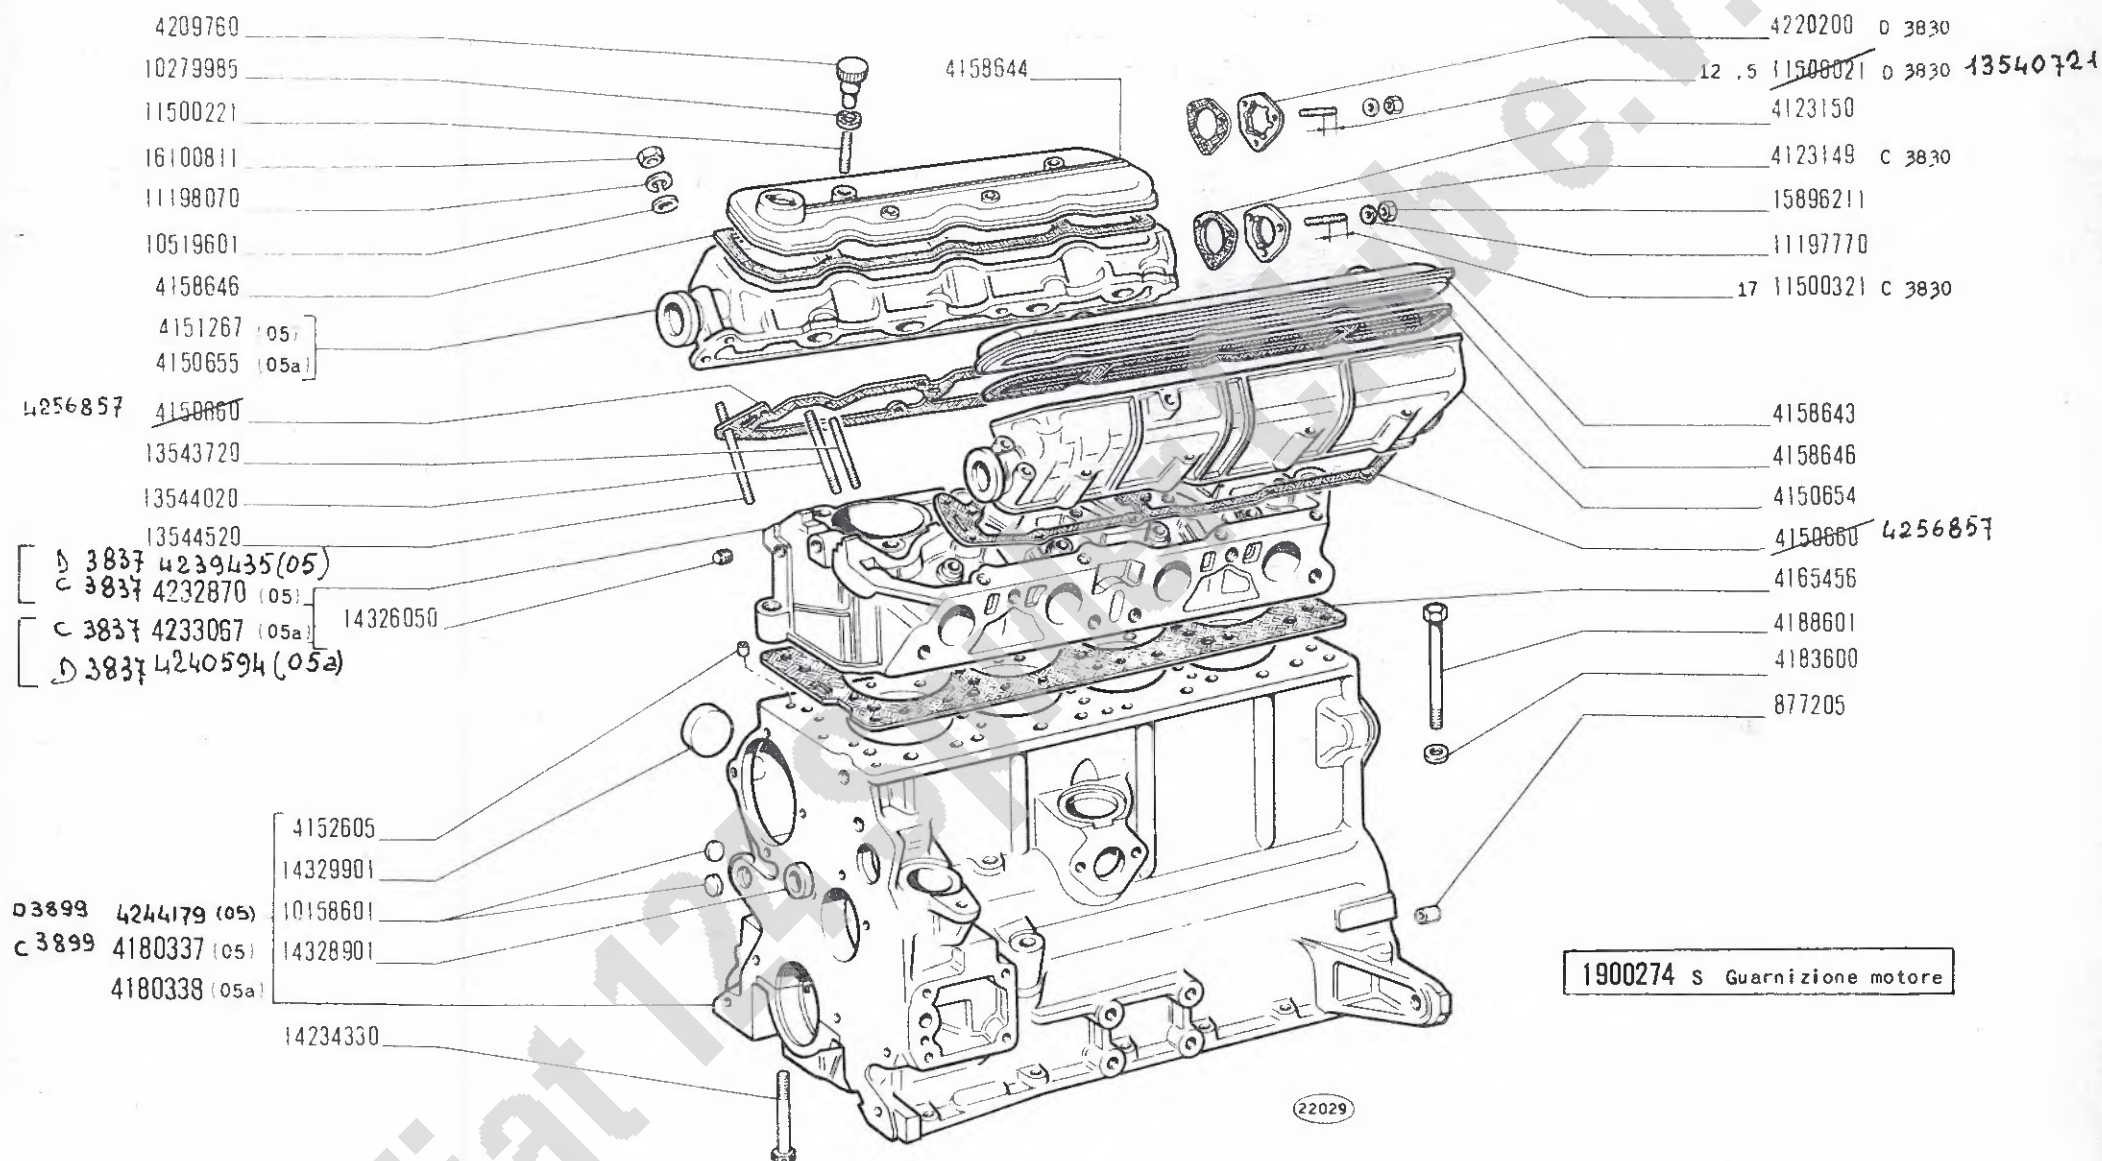

124 Sport
(tipo BC-BS)

BASAMENTO E TESTA CILINDRI

Bâti et culasse
Kurbelgehäuse und Zylinderkopf

Crankcase and Cylinder Head
Bloque de cilindros y culata

A1.01


X1-1970
30-07-71

FIAT 124 SPURT B (1 AGG.)

A107

(XI-1970)

MODIF.	N.ORDINAZ.	Q.	DENOMINAZIONE	DESIGNATION	BENENNUNG	DESCRIPTION	DENOMINACIONES
	4204141	8	PIATTELLO SP.3,25	COUPELLE	TELLERSCHEIBE	PLATE	PLATILLO
	4204142	8	PIATTELLO SP.3,30	COUPELLE	TELLERSCHEIBE	PLATE	PLATILLO
	4204143	8	PIATTELLO SP.3,35	COUPELLE	TELLERSCHEIBE	PLATE	PLATILLO
	4204144	8	PIATTELLO SP.3,40	COUPELLE	TELLERSCHEIBE	PLATE	PLATILLO
	4204145	8	PIATTELLO SP.3,45	COUPELLE	TELLERSCHEIBE	PLATE	PLATILLO
	4204441	4	GUIDA VALVOLA ASPIRAZ.	GUIDE-SOUPAPE	VENTILFUEHRUNG	VALVE GUIDE	GUIA DE VALVULA
	4204442	4	GUIDA VALVOLA SCARICO	GUIDE-SOUPAPE	VENTILFUEHRUNG	VALVE GUIDE	GUIA DE VALVULA
	4237443	4	GUIDA VALVOLA ASPIRAZIONE +0,2	GUIDE-SOUPAPE	VENTILFUEHRUNG	VALVE GUIDE	GUIA DE VALVULA
	4237444	4	GUIDA VALVOLA SCARICO +0,2	GUIDE-SOUPAPE	VENTILFUEHRUNG	VALVE GUIDE	GUIA DE VALVULA
	14196870	16	SEMICONO	DEMI-CONE	SCHALENHAELFTEN	LOCK CONE	CHAVETA CONICA

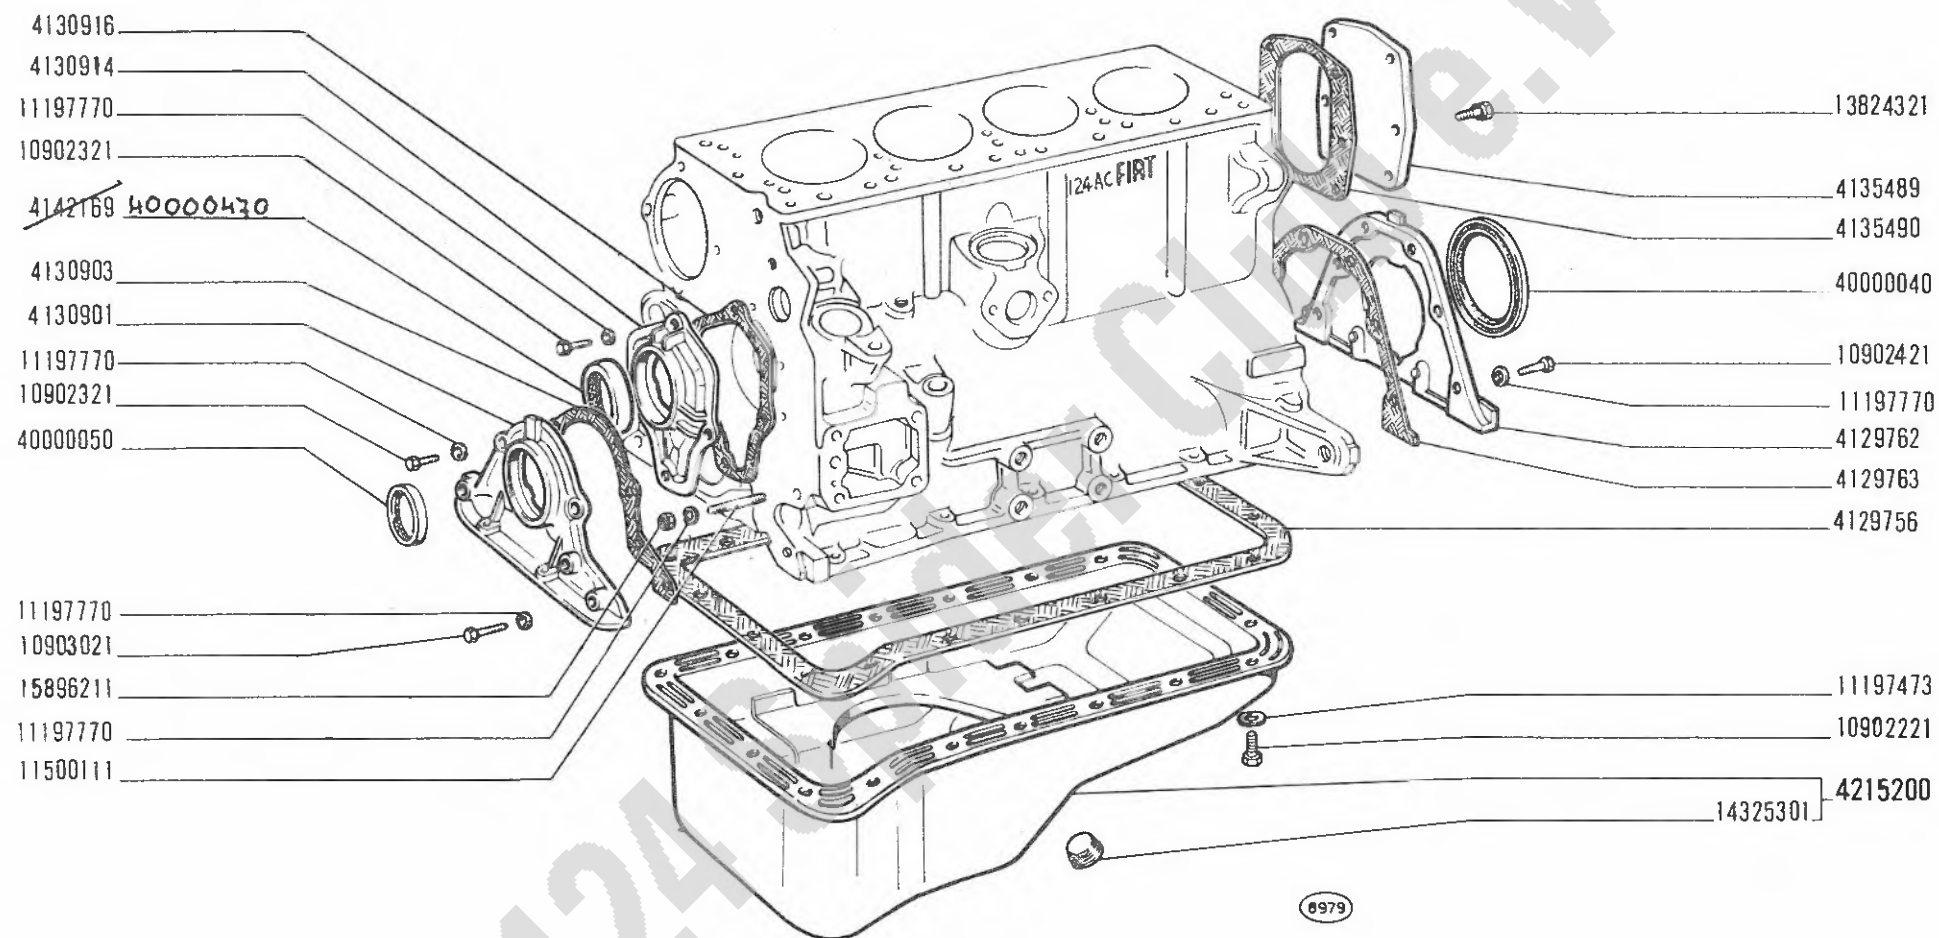

124 Sport
(tipo BC-BS)


COPPA E COPERCHI BASAMENTO

Carter d'huile et couvercles de bâti
Ölwanne und Deckel des Kurbelgehäuses

Oil Sump and Crankcase Covers
Cárter de aceite y tapas del bloque

A1.02

~~11-1970~~
30-01-11

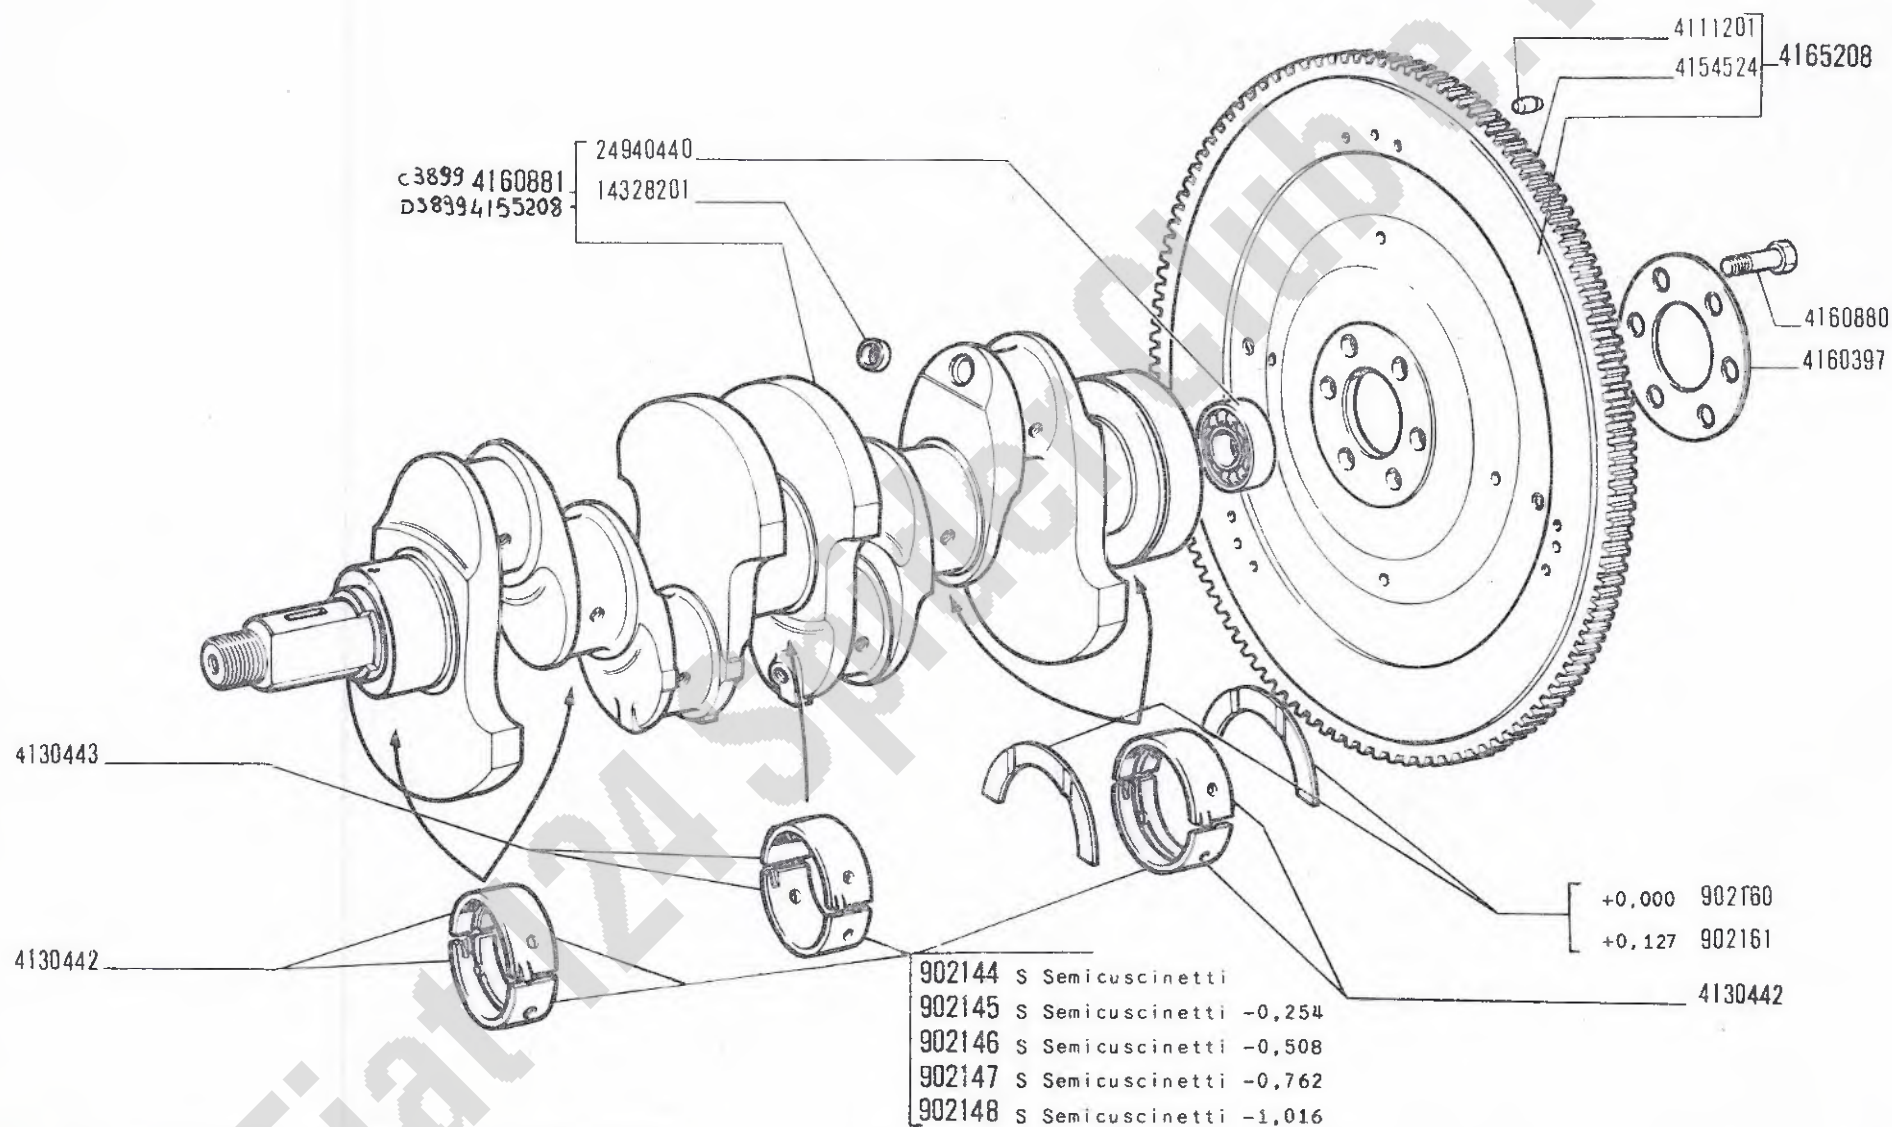

124 Sport
(tipo BC-BS)
603.10.219


ALBERO E VOLANO MOTORE

Vilebrequin et volant moteur
Kurbelwelle und Schwungrad

Crankshaft and Flywheel
Cigüeñal y volante

A1.03

11-1970
25-01-71

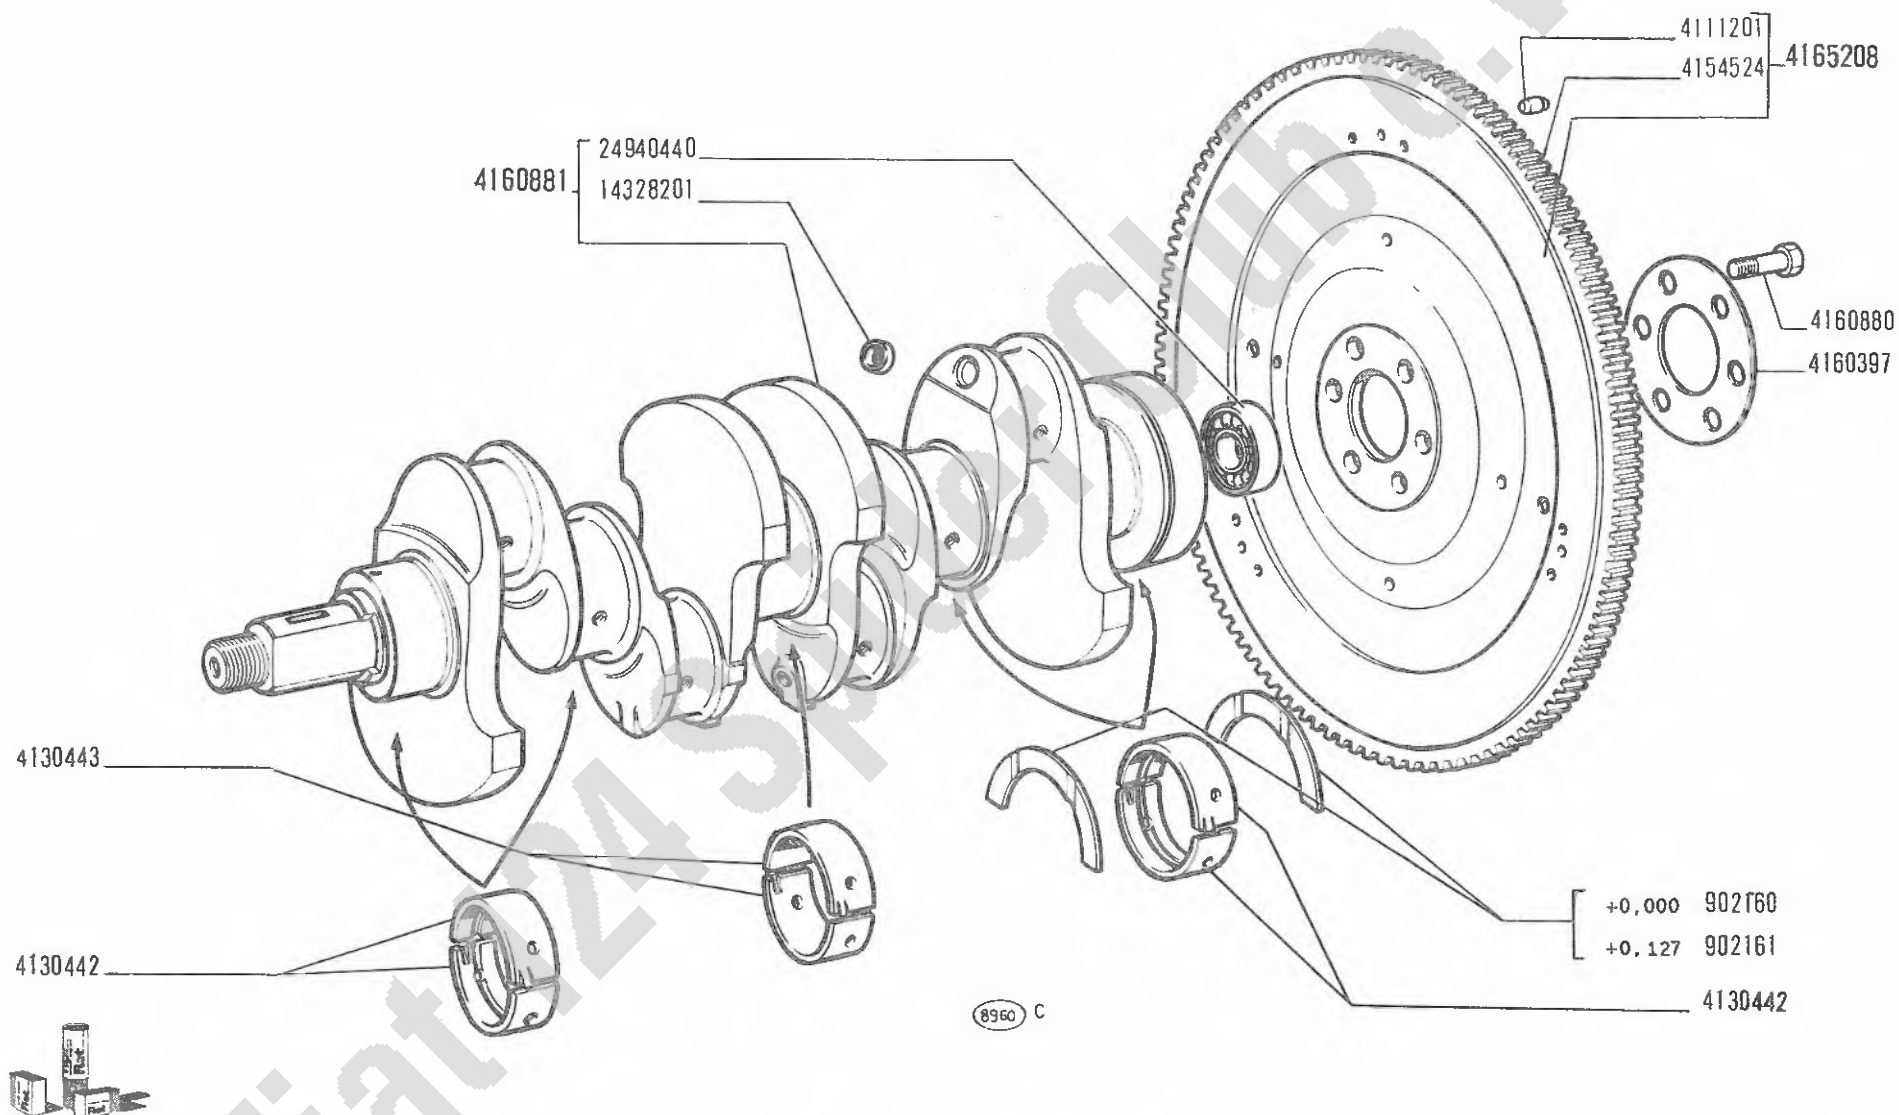

124 Sport
(tipo BC-BS)

ALBERO E VOLANO MOTORE

- Vilebrequin et volant moteur
- Kurbelwelle und Schwungrad

- Crankshaft and Flywheel
- Cigüeñal y volante

A1.03

11-1970

modif.	n. ordnaz.	quant.	Denominazione	Désignation	Benennung	Description	Denominaciones
	4111201	3	GRAND	ERGOT	PASSTIFT	DOWEL	PITON
	4130442	8	SEMICUSCINETTO	DEMI-COUSSINET	SCHALENHAELFTE	HALF-BEARING	COJINETE
	4130443	2	SEMICUSCINETTO	DEMI-COUSSINET	SCHALENHAELFTE	HALF-BEARING	COJINETE
	4154524	1	CORONA DENTATA	COURONNE DENTEE	ZAHNKRANZ	RING GEAR	CORONA DENTADA
	4160397	1	ROSETTA PIANA	RONDELLE	SCHEIBE	WASHER	ARANDELA
	4160880	6	VITE	VIS	SCHRAUBE	SCREW	TORNILLO
	4160881	1	ALBERO MOTORE COMPL.	VILBREQUIN	KURBELWELLE	CRANKSHAFT	CIGUENAL
	4165208	1	VOLANO MOTORE COMPL.	VOLANT MOTEUR	SCHWUNGRAD	FLYWHEEL	VOLANTE
	14328201	4	TAPPO	BOUCHON	STOPFEN	PLUG	TAPON
	24940440	1	CUSCINETTO SFERE	ROULEMENT	LAGER	BEARING	RODAMIENTO
	902144	S	SEMICUSCINETTI	DEMI-COUSSINETS	SCHALENHAELFTE	HALF-BEARINGS	COJINETES
	902145	S	SEMICUSCINETTI -0,254	DEMI-COUSSINETS	SCHALENHAELFTE	HALF-BEARINGS	COJINETES
	902146	S	SEMICUSCINETTI -0,508	DEMI-COUSSINETS	SCHALENHAELFTE	HALF-BEARINGS	COJINETES
	902147	S	SEMICUSCINETTI -0,762	DEMI-COUSSINETS	SCHALENHAELFTE	HALF-BEARINGS	COJINETES
	902148	S	SEMICUSCINETTI -1,016	DEMI-COUSSINETS	SCHALENHAELFTE	HALF-BEARINGS	COJINETES
	902160	S	SEMIANELLI	DEMI-BAGUES	RINGHAELFTE	HALF RINGS	ANILLOS
	902161	S	SEMIANELLI +0,127	DEMI-BAGUES	RINGHAELFTE	HALF RINGS	ANILLOS
A1,03			FIAT 124 SPORT B				


FIAT 124 SPURT B (1 AGG.)

A105

(XI-1970)


MODIF.	N.ORDINAZ.	Q.	DENOMINAZIONE	DESIGNATION	BENENNUNG	DESCRIPTION	DENOMINACIONES
	4207517	4	PERNO CLASSE 3	AXE, CLASSE ...	BOLZEN, KLASSE ...	PIN, CLASS ...	BULON, CLASE ...
	4232972	4	ANELLO RASCHIAOLIO	RACLEUR	DELABSTREIFRING	OILSCRAPER RING	ARO DE ENGRASE
	4232974	4	ANELLO RASCHIAOLIO +0,2	RACLEUR	DELABSTREIFRING	OILSCRAPER RING	ARO DE ENGRASE
	4232975	4	ANELLO RASCHIAOLIO +0,4	RACLEUR	DELABSTREIFRING	OILSCRAPER RING	ARO DE ENGRASE
	4232976	4	ANELLO RASCHIAOLIO +0,6	RACLEUR	DELABSTREIFRING	OILSCRAPER RING	ARO DE ENGRASE
	12555020	8	DADO	ECROU	MUTTER	NUT	TUERCA

+ 0,6	+ 0,4	+ 0,2	+ 0,0
4204745	4204744	4204743	4204741
4232976	4232975	4232974	4232972
4161677	4161676	4161675	4157331

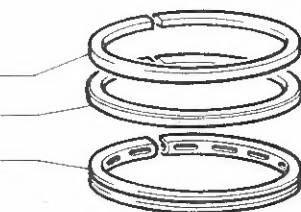

4135494	classe 1
4207516	classe 2
4207517	classe 3
4161658	+ 0,2

4130550	- 0,000
4150972	- 0,254
4150973	- 0,508
4150974	- 0,762
4150975	- 1,016

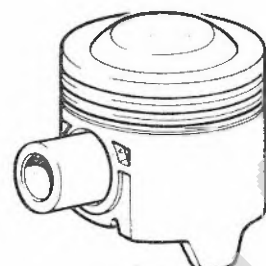

C4154

D4154

	+ 0,0	+ 0,2	+ 0,4	+ 0,6
A	4199039			
C	4199040	4199043	4199044	4199045
E	4199041			

	+ 0,0	+ 0,2	+ 0,4	+ 0,6
A	4259487			
C	4259488	4259491	4259492	4259493
E	4259489			

4150297	4150285
12555020	

18795 A

124 Sport
(tipo BC-BS)

Bielles et pistons
Pleuelstangen und Kolben

BIELLE E STANTUFFI

Connecting Rods and Pistons
Bielas y émbolos

A1.05

1/2

XL 1970
30-07-71

	1900501	s	Anelli stantuffo	
	1900328	s	Anelli stantuffo	+ 0,2
	1900329	s	Anelli stantuffo	+ 0,4
	1900330	s	Anelli stantuffo	+ 0,6
C 4154	1900476	s	Stantuffo e anelli	Classe A
C 4154	1900477	s	Stantuffo e anelli	Classe C
C 4154	1900478	s	Stantuffo e anelli	Classe E
C 4154	1900232	s	Stantuffi e anelli	+ 0,2
C 4154	1900233	s	Stantuffi e anelli	+ 0,4
C 4154	1900234	s	Stantuffi e anelli	+ 0,6

D 4154	1900819	s	Stantuffo e anelli	Classe A
D 4154	1900820	s	Stantuffo e anelli	Classe C
D 4154	1900821	s	Stantuffo e anelli	Classe E
D 4154	1900822	s	Stantuffi e anelli	+ 0,2
D 4154	1900823	s	Stantuffi e anelli	+ 0,4
D 4154	1900824	s	Stantuffi e anelli	+ 0,6



124 Sport
(tipo BC-BS)

Bielles et pistons
Pleuelstangen und Kolben

BIELLE E STANTUFFI

Connecting Rods and Pistons
Bielas y émbolos

A1.05

2/2

30-07-71

+ 0,0	+ 0,2	+ 0,4	+ 0,6
4204741	4204743	4204744	4204745
4232972	4232974	4232975	4232976
4157331	4161675	4161676	4161677

4111012
 4230372 +0,0
 4230373 +0,2

4225645 - 0,000
 4225647 - 0,254
 4225648 - 0,508
 4225649 - 0,762
 4225650 - 1,016

	+ 0,0	+ 0,2	+ 0,4	+ 0,6
A	4230356			
C	4230357	4230360	4230361	4230362
E	4230358			

4242098
 4225069
 12550020

4230354

19047 A



124 Sport
 (tipo BC-BS)

● Bielles et pistons
 ● Pleuelstangen und Kolben

BIELLE E STANTUFFI

● Connecting Rods and Pistons
 ● Bielas y émbolos

A1.05/1

XI-1970

MODIF.	N.ORDINAZ.	Q.	DENOMINAZIONE	DESIGNATION	BENENNING	DESCRIPTION	DENOMINACIONES
	1900328	S	ANELLI STANTUFFO +0,2	SEGMENTS	KOLBENRINGE	RINGS	AROS DE EMBOLO
	1900329	S	ANELLI STANTUFFO +0,4	SEGMENTS	KOLBENRINGE	RINGS	AROS DE EMBOLO
	1900330	S	ANELLI STANTUFFO +0,6	SEGMENTS	KOLBENRINGE	RINGS	AROS DE EMBOLO
	1900489	S	STANTUFFO E ANELLI CLASSE A	PISTON ET SEGMENTS		PISTON AND RINGS	EMBOLO Y AROS
	1900490	S	STANTUFFO E ANELLI CLASSE C	PISTON ET SEGMENTS		PISTON AND RINGS	EMBOLO Y AROS
	1900491	S	STANTUFFO E ANELLI CLASSE E	PISTON ET SEGMENTS		PISTON AND RINGS	EMBOLO Y AROS
	1900492	S	STANTUFFI E ANELLI +0,2	PISTONS ET SEGMENTS	KOLBEN UND RINGE	PISTONS AND RINGS	EMBOLOS Y AROS
	1900493	S	STANTUFFI E ANELLI +0,4	PISTONS ET SEGMENTS	KOLBEN UND RINGE	PISTONS AND RINGS	EMBOLOS Y AROS
	1900494	S	STANTUFFI E ANELLI +0,6	PISTONS ET SEGMENTS	KOLBEN UND RINGE	PISTONS AND RINGS	EMBOLOS Y AROS
	1900501	S	ANELLI STANTUFFO	SEGMENTS	KOLBENRINGE	RINGS	AROS DE EMBOLO
	4111012	8	ANELLO	BAGUE	RING	RING	ANILLO
	4157331	4	ANELLO RASCHIAOLIO CON FERITOIE	RACLEUR	DELABSTREIFRING	OILSCRAPER RING	ARO DE ENGRASE
	4161675	4	ANELLO RASCHIAOLIO CON FERITOIE +0,2	RACLEUR	DELABSTREIFRING	OILSCRAPER RING	ARO DE ENGRASE
	4161676	4	ANELLO RASCHIAOLIO CON FERITOIE +0,4	RACLEUR	DELABSTREIFRING	OILSCRAPER RING	ARO DE ENGRASE
	4161677	4	ANELLO RASCHIAOLIO CON FERITOIE +0,6	RACLEUR	DELABSTREIFRING	OILSCRAPER RING	ARO DE ENGRASE
	4204741	4	ANELLO STANTUFFO	SEGMENT	KOLBENRING	RING	ARO DE EMBOLO
	4204743	4	ANELLO STANTUFFO +0,2	SEGMENT	KOLBENRING	RING	ARO DE EMBOLO
	4204744	4	ANELLO STANTUFFO +0,4	SEGMENT	KOLBENRING	RING	ARO DE EMBOLO
	4204745	4	ANELLO STANTUFFO +0,6	SEGMENT	KOLBENRING	RING	ARO DE EMBOLO
	4225069	8	BULLONE PER BIELLA	BOULON	PLEUELSCHRAUBE	BOLT	TORNILLO
	4225645	8	SEMICUSCINETTO	DEMI-COUSSINET	SCHALENHAELEFTE	HALF-BEARING	COJINETE
	4225648	8	SEMICUSCINETTO -0,508	DEMI-COUSSINET	SCHALENHAELEFTE	HALF-BEARING	COJINETE
	4225649	8	SEMICUSCINETTO -0,762	DEMI-COUSSINET	SCHALENHAELEFTE	HALF-BEARING	COJINETE
	4225650	8	SEMICUSCINETTO -1,016	DEMI-COUSSINET	SCHALENHAELEFTE	HALF-BEARING	COJINETE
	4230354	4	BIELLA COMPL.	BIELLE	PLEUEL	CONNECTING ROD	BIELA
	4230356	4	STANTUFFO, CLASSE A COMPL.	PISTON, CLASSE	KOLBEN, KLASSE	PISTON, CLASS	EMBOLO, CLASE
	4230357	4	STANTUFFO, CLASSE C COMPL.	PISTON, CLASSE	KOLBEN, KLASSE	PISTON, CLASS	EMBOLO, CLASE
	4230358	4	STANTUFFO, CLASSE E COMPL.	PISTON, CLASSE	KOLBEN, KLASSE	PISTON, CLASS	EMBOLO, CLASE
	4230360	4	STANTUFFO COMPL. +0,2	PISTON	KOLBEN	PISTON	EMBOLO
	4230361	4	STANTUFFO COMPL. +0,4	PISTON	KOLBEN	PISTON	EMBOLO
	4230362	4	STANTUFFO COMPL. +0,6	PISTON	KOLBEN	PISTON	EMBOLO
	4230372	4	PERNO	AXE	BOLZEN	PIN	EJE
	4230373	4	PERNO +0,2	AXE	BOLZEN	PIN	EJE

FIAT 124 SPOT B (1 AGG.)

A105/ 1 (XI-1970)

MODIF.	N.ORDINAZ.	Q.	DENOMINAZIONE	DESIGNATION	BENENNUNG	DESCRIPTION	DENOMINACIONES
	4232972	4	ANELLO RASCHIAOLIO	RACLEUR	DELABSTREIFRING	OILSCRAPER RING	ARO DE ENGRASE
	4232974	4	ANELLO RASCHIAOLIO +0,2	RACLEUR	DELABSTREIFRING	OILSCRAPER RING	ARO DE ENGRASE
	4232975	4	ANELLO RASCHIAOLIO +0,4	RACLEUR	DELABSTREIFRING	OILSCRAPER RING	ARO DE ENGRASE
	4232976	4	ANELLO RASCHIAOLIO +0,6	RACLEUR	DELABSTREIFRING	OILSCRAPER RING	ARO DE ENGRASE

1900501	s	Anelli stantuffo
1900328	s	Anelli stantuffo + 0,2
1900329	s	Anelli stantuffo + 0,4
1900330	s	Anelli stantuffo + 0,6
c 3862 1900489	s	Stantuffo e anelli Classe A
c 3862 1900490	s	Stantuffo e anelli Classe C
c 3862 1900491	s	Stantuffo e anelli Classe E
c 3862 1900492	s	Stantuffi e anelli + 0,2
c 3862 1900493	s	Stantuffi e anelli + 0,4
c 3862 1900494	s	Stantuffi e anelli + 0,6

c 4116 (35-38)

D 3862 1900613	s	Stantuffo e anelli Classe A
D 3862 1900604	s	Stantuffo e anelli Classe C
D 3862 1900615	s	Stantuffo e anelli Classe E
D 3862 1900616	s	Stantuffi e anelli + 0,2
D 3862 1900617	s	Stantuffi e anelli + 0,4
D 3862 1900618	s	Stantuffi e anelli + 0,6

124 Sport
(tipo BC-BS)

Bielles et pistons
Pleuelstangen und Kolben


BIELLE E STANTUFFI

Connecting Rods and Pistons
Bielas y émbolos

A1.05/1

2/2

~~X1-4970~~
30-01-71

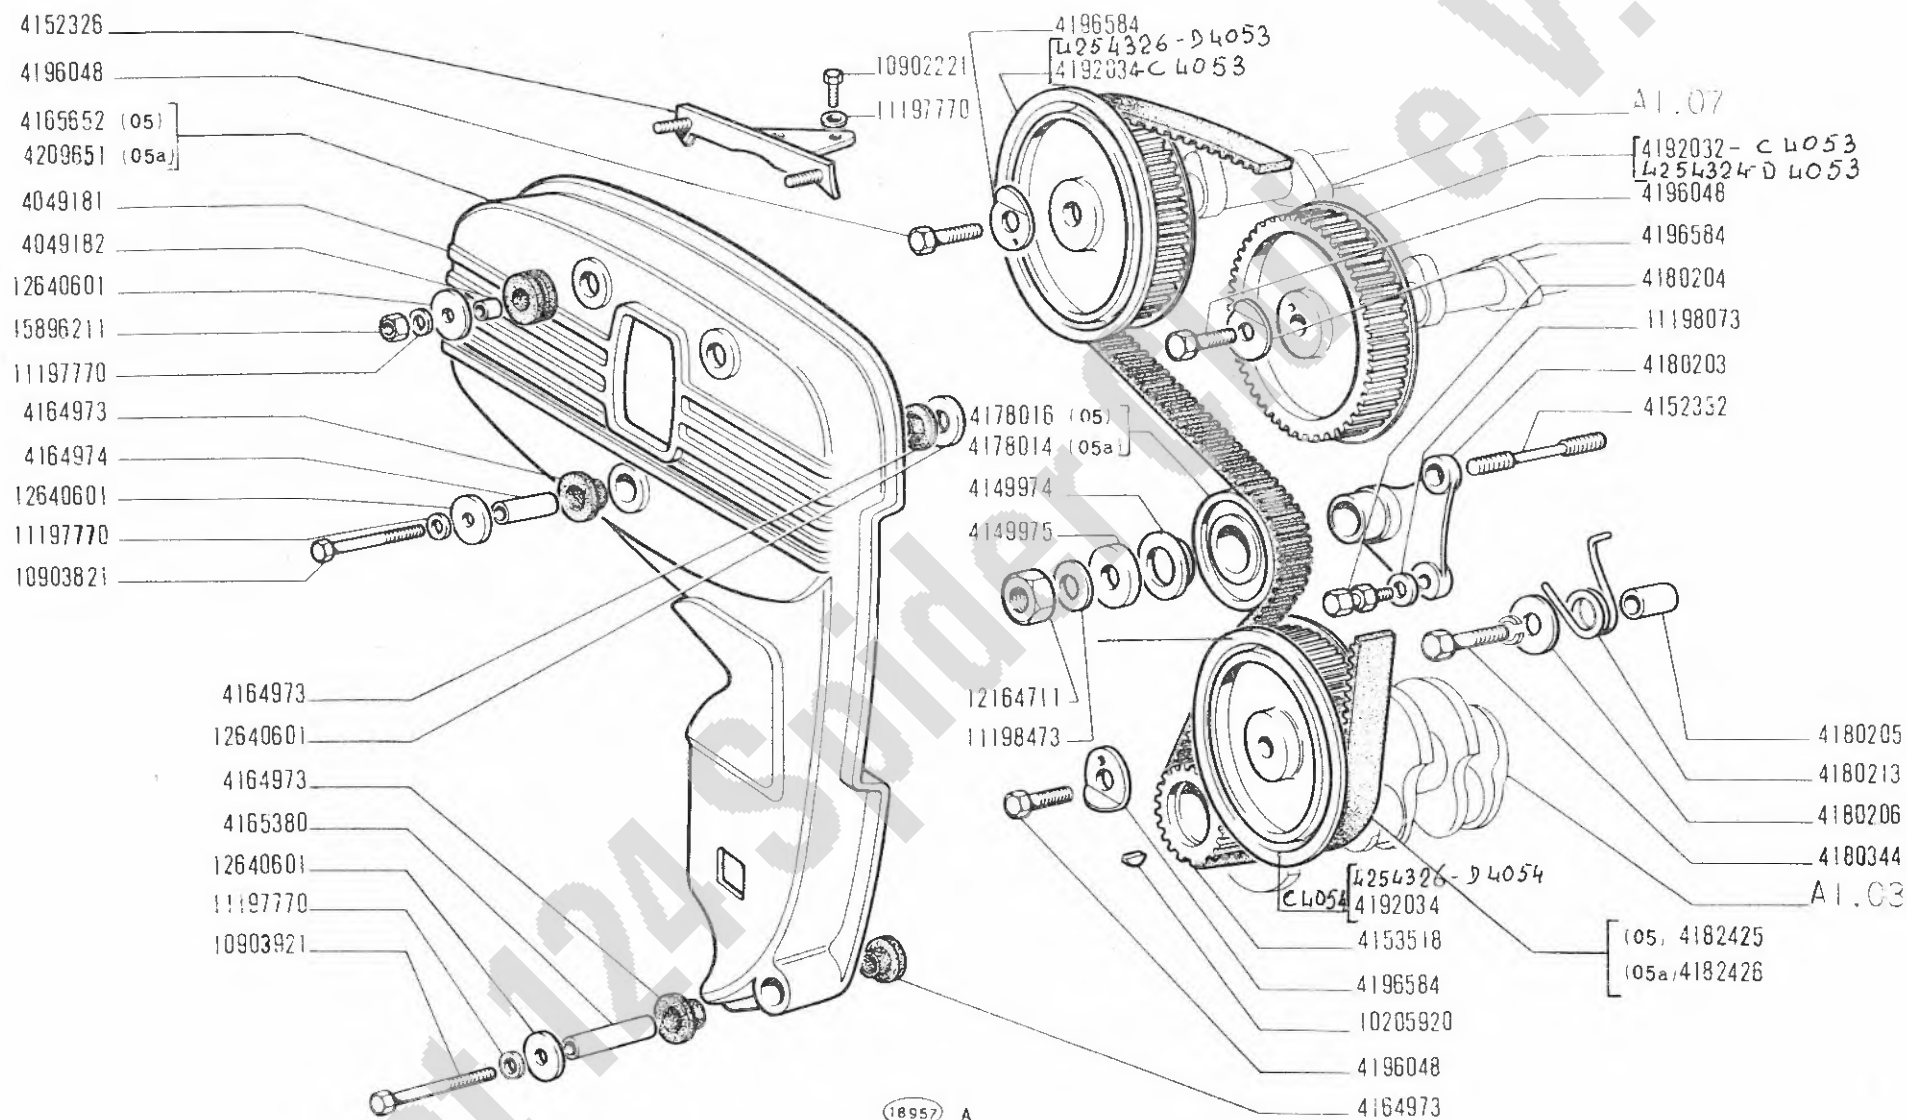

124 Sport
(tipo BC-BS)


Comande de distribution
Steuerungsantrieb

COMANDO DISTRIBUZIONE

Camshaft Drive
Piñones de la distribución

A1.06

XI-1970
30-01-11

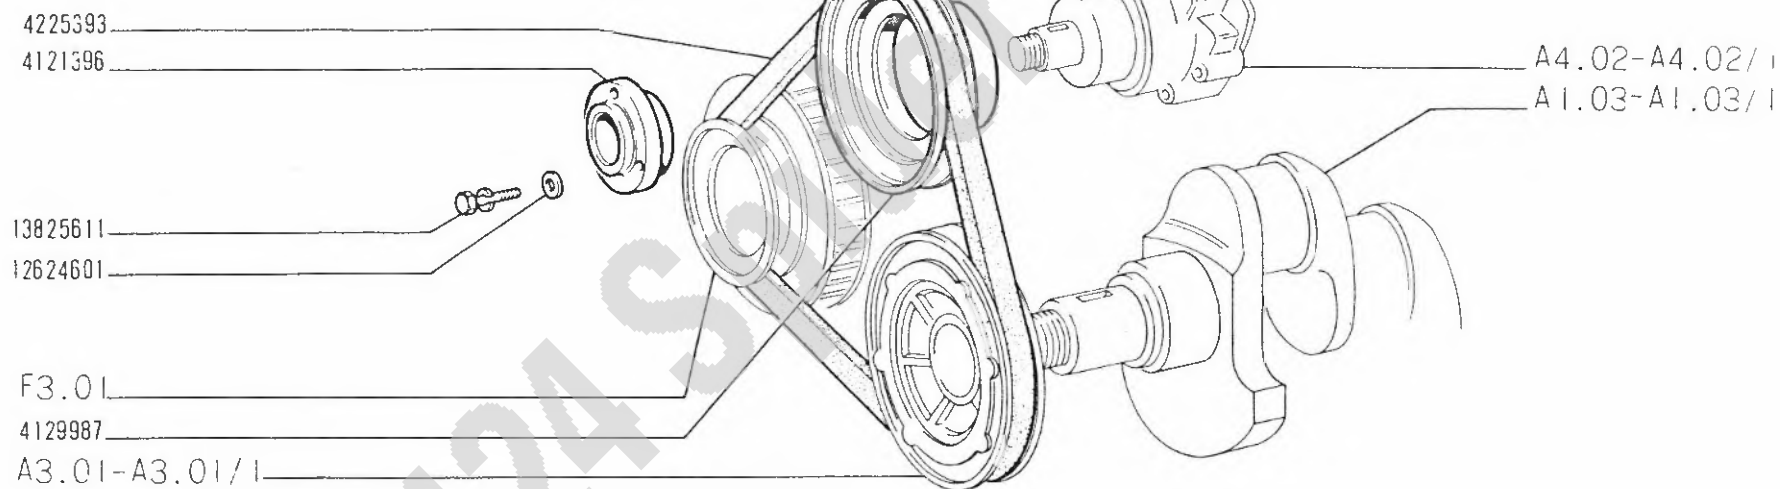

124 Sport
(tipo BC-BS)

- Commandes diverses
- Verschiedene Antriebe

COMANDI VARI


- Auxiliary Drives
- Mandos varios

A1.15

11-1970

MODIF.	N.ORDINAZ.	Q.	DENOMINAZIONE	DESIGNATION	BENENNUNG	DESCRIPTION	DENOMINACIONES
	10291490	2	COLLARE	COLLIER	SCHELLE	COLLAR	ABRAZADERA
	10296350	1	ROSETTA TENUTA	JOINT	DICHTRING	GASKET	JUNTA
	10396260	1	ANELLO GOMMA (07)	BAGUE	RING	RING	GUARNICION
	10396380	1	ANELLO GOMMA	BAGUE	RING	RING	GUARNICION
	10416105	1	STAFFETTA (07)	COLLIER	HALTER	RETAINER	ABRAZADERA
	10516670	4	ROSETTA SICUREZZA	RONDELLE FREIN	SICHERUNGSRING	LOCKWASHER	ARANDELA DE FRENO
	10794011	6	DADO	ECKOU	MUTTER	NUT	TUERCA
	10794011	2	DADO (07)	ECROU	MUTTER	NUT	TUERCA
	11195370	6	ROSETTA SICUREZZA	RONDELLE FREIN	SICHERUNGSRING	LOCKWASHER	ARANDELA DE FRENO
	11195470	3	ROSETTA SICUREZZA (05)	RONDELLE FREIN	SICHERUNGSRING	LOCKWASHER	ARANDELA DE FRENO
	11903171	1	TAPPO SCARICO	BOUCHON	STOPFEN	PLUG	TAPON
	12170690	8	COLLARE (38-40-41)	COLLIER	SCHELLE	COLLAR	COLLAR
	12598070	2	ROSETTA SICUREZZA	RONDELLE FREIN	SICHERUNGSRING	LOCKWASHER	ARANDELA DE FRENO
	12605170	2	ROSETTA SICUREZZA (07)	RONDELLE FREIN	SICHERUNGSRING	LOCKWASHER	ARANDELA DE FRENO
	12605370	3	ROSETTA SICUREZZA (07)	RONDELLE FREIN	SICHERUNGSRING	LOCKWASHER	ARANDELA DE FRENO
	12605370	1	ROSETTA SICUREZZA	RONDELLE FREIN	SICHERUNGSRING	LOCKWASHER	ARANDELA DE FRENO
	12606570	1	ROSETTA SICUREZZA	RONDELLE FREIN	SICHERUNGSRING	LOCKWASHER	ARANDELA DE FRENO
	12642601	2	ROSETTA PIANA (07)	RONDELLE	SCHEIBE	WASHER	ARANDELA
	12647001	3	ROSETTA PIANA	RONDELLE	SCHEIBE	WASHER	ARANDELA
	13272001	2	VITE (07)	VIS	SCHRAUBE	SCREW	TORNILLO
	14189176	2	STAFFETTA	COLLIER	HALTER	RETAINER	ABRAZADERA
	15186301	2	VITE	VIS	SCHRAUBE	SCREW	TORNILLO
	15187001	3	VITE (07)	VIS	SCHRAUBE	SCREW	TORNILLO
	15187001	1	VITE	VIS	SCHRAUBE	SCREW	TORNILLO
	15896411	3	DADO (05)	ECROU	MUTTER	NUT	TUERCA
	16100811	4	DADO	ECROU	MUTTER	NUT	TUERCA
	19052982	M	TUBO FLESSIBILE 4x6 (07)	TUYAU	SCHLAUCH	HOSE	MANGA
	19053082	M	TUBO FLESSIBILE 5x9	TUYAU	SCHLAUCH	HOSE	MANGA
	19053160	M	TUBO FLESSIBILE 7x12	TUYAU	SCHLAUCH	HOSE	MANGA

A2.04-A2.04/1

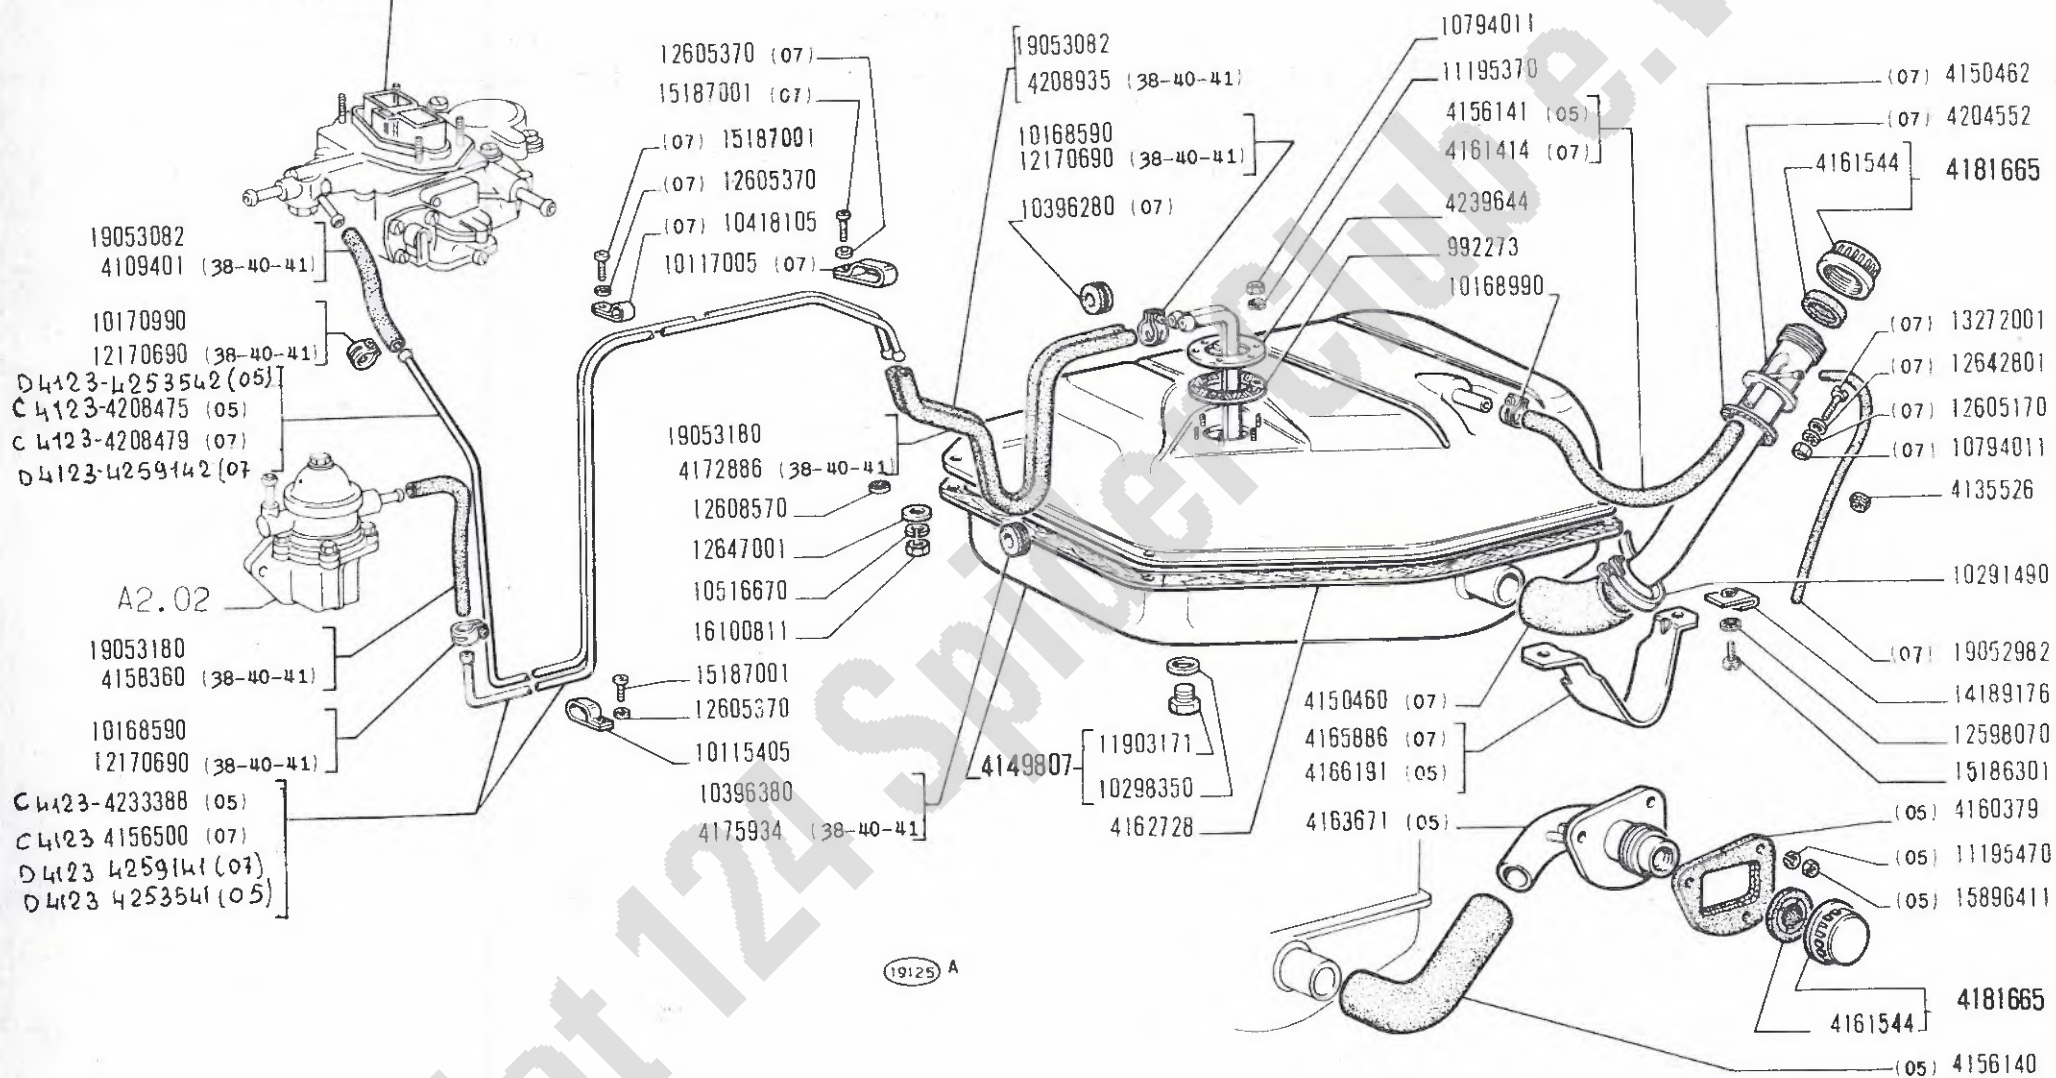

SERBATOIO COMBUSTIBILE E TUBAZIONI


124 Sport
(tipo BC-BS)

Réservoir et canalisations combustible
Kraftstofftank und Leitungen

Fuel Tank and Lines
Depósito de combustible y tuberías

A2.01

XL-1970
30-07-71

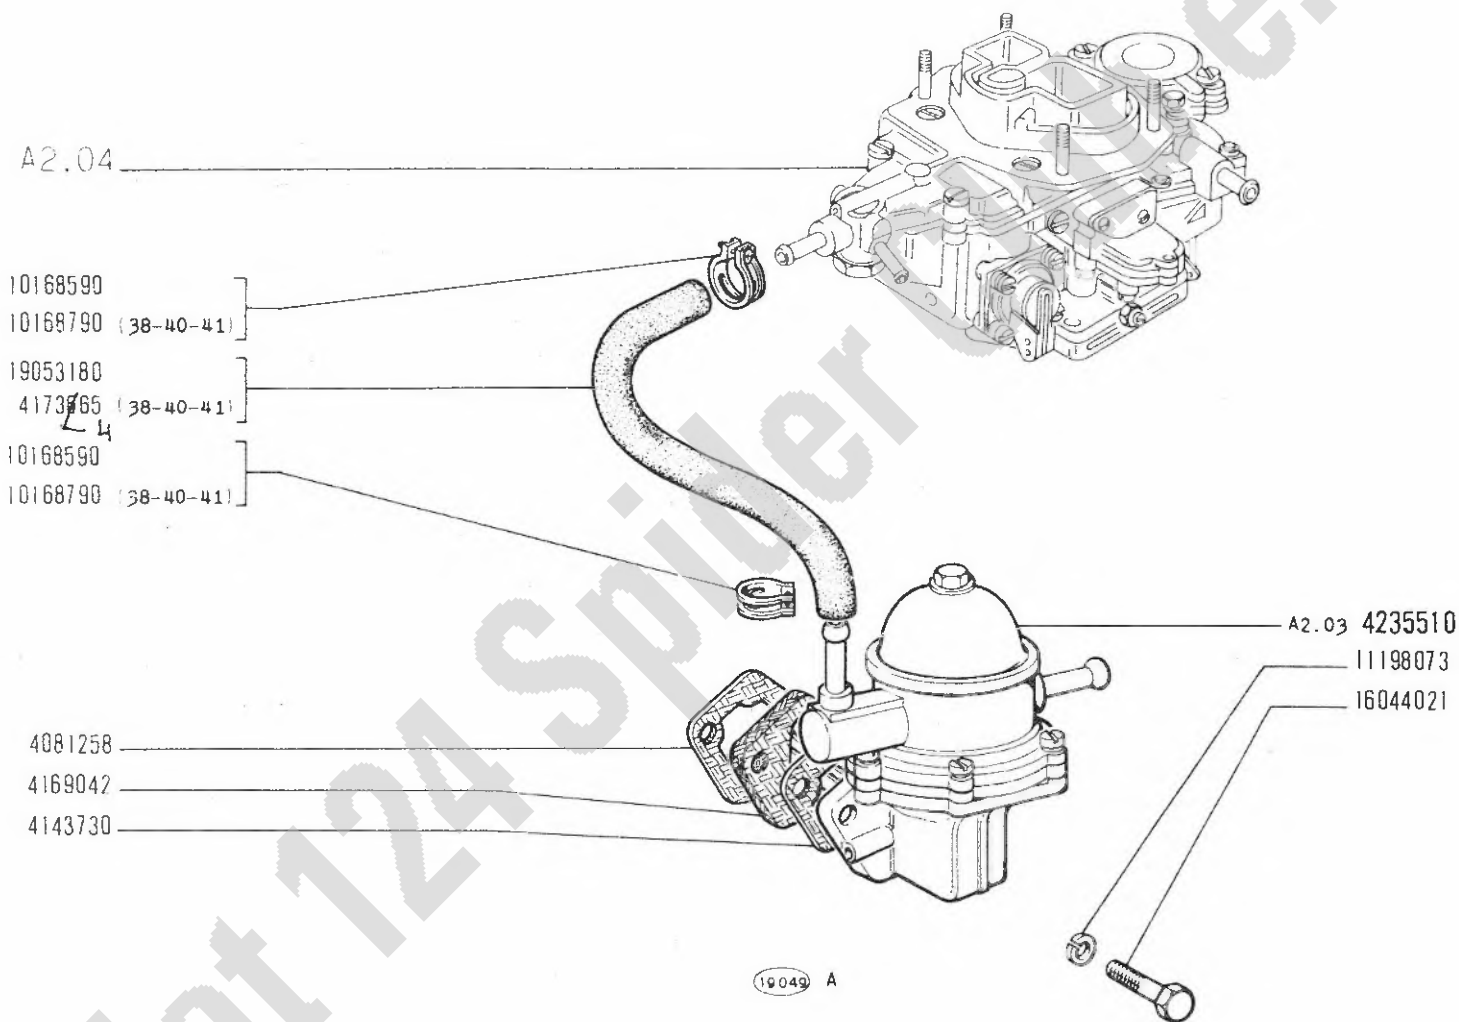

124 Sport
(tipo BC-BS)


POMPA ALIMENTAZIONE E TUBAZIONI

Pompe et canalisations d'alimentation
Kraftstoffpumpe und Leitungen

Fuel Pump and Lines
Bomba de alimentación y tuberías

A2.02

X1-1970
30-07-11

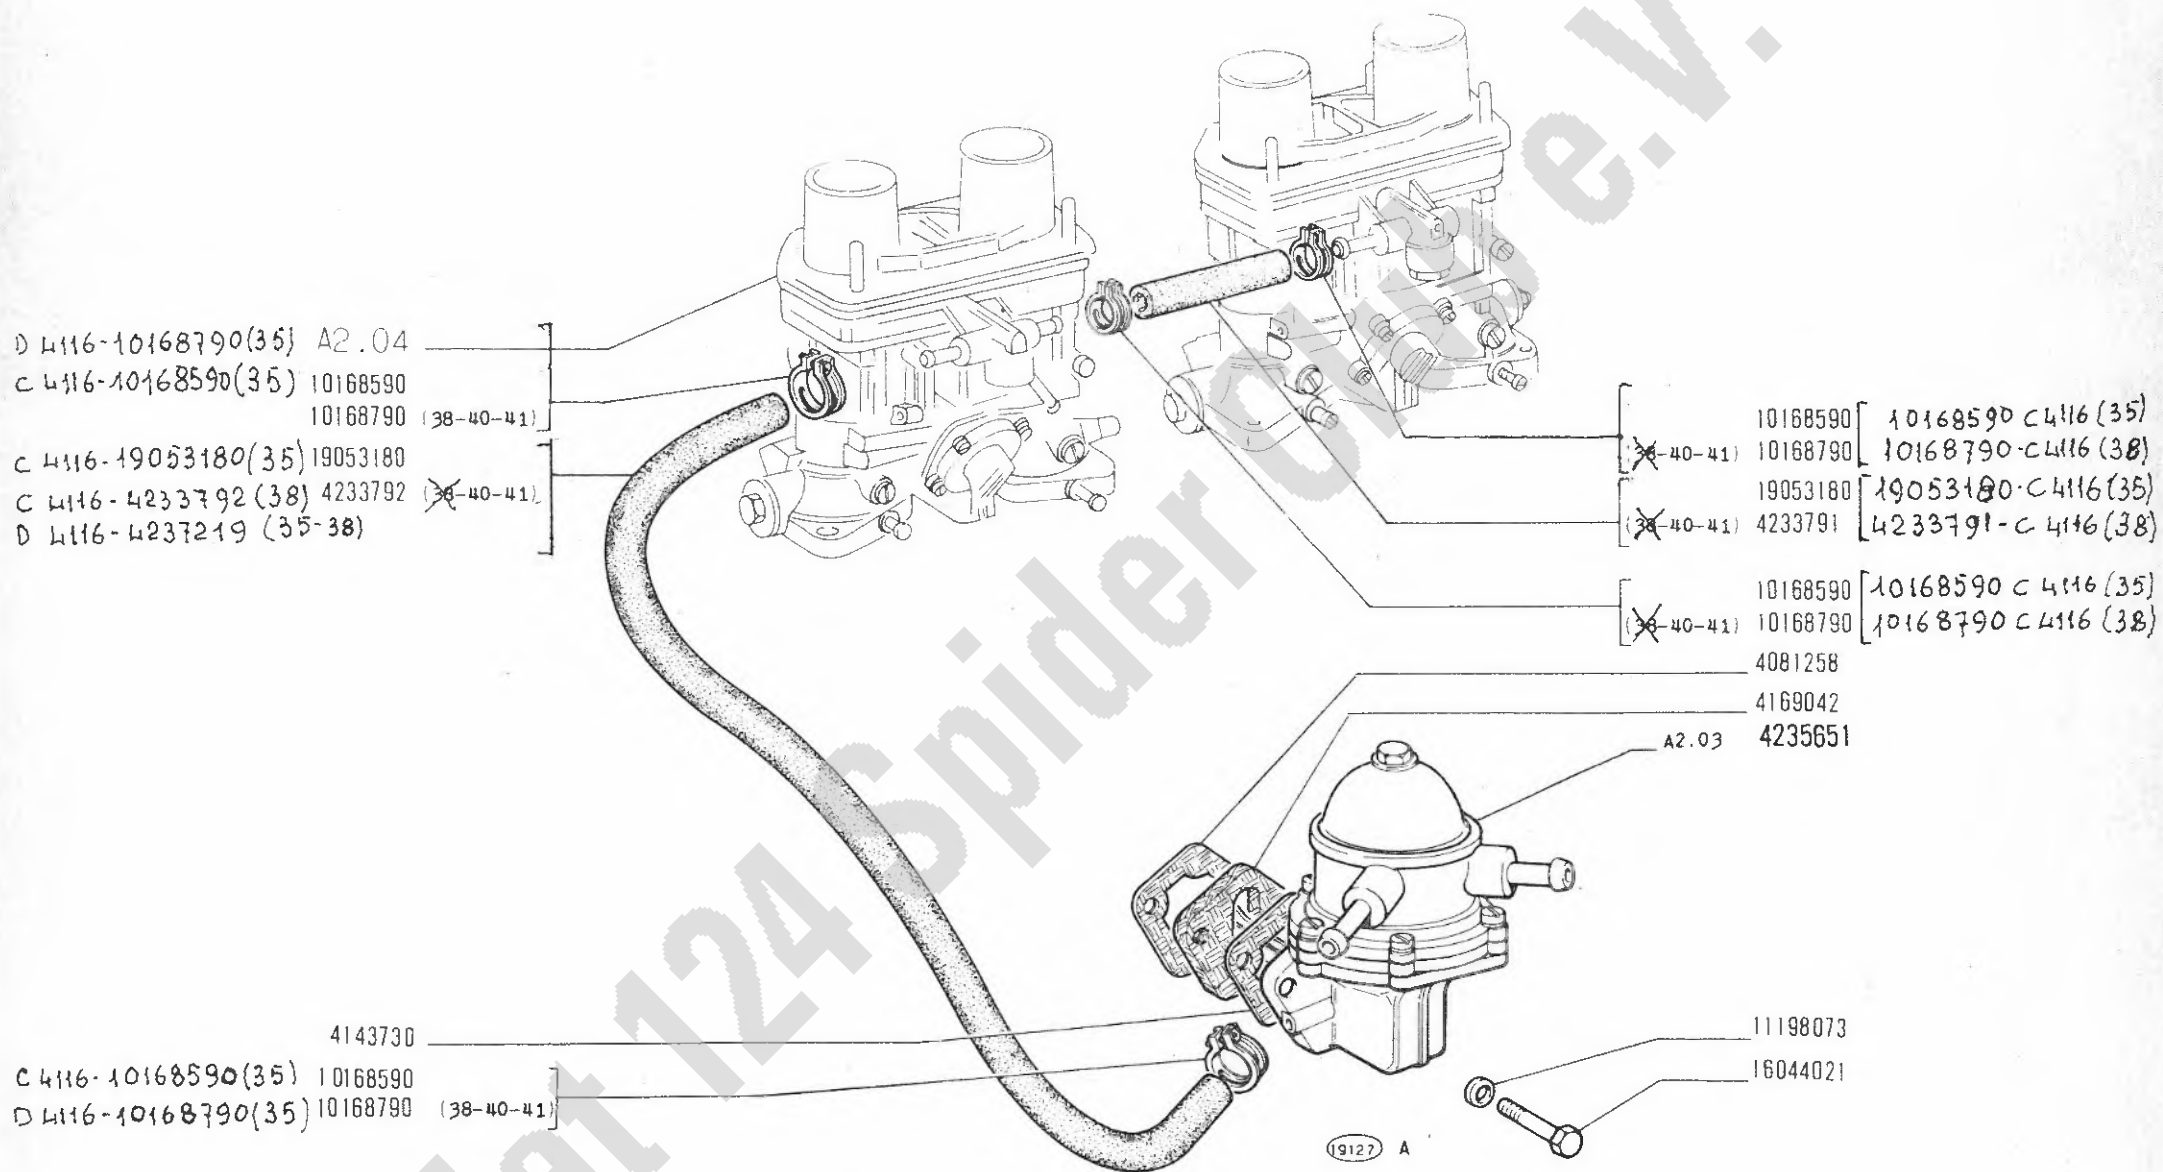

124 Sport
(tipo BC-BS)


POMPA ALIMENTAZIONE E TUBAZIONI

Pompe et canalisations d'alimentation
Kraftstoffpumpe und Leitungen

Fuel Pump and Lines
Bomba de alimentación y tuberías

A2.02/1

XL1970
30-01-71

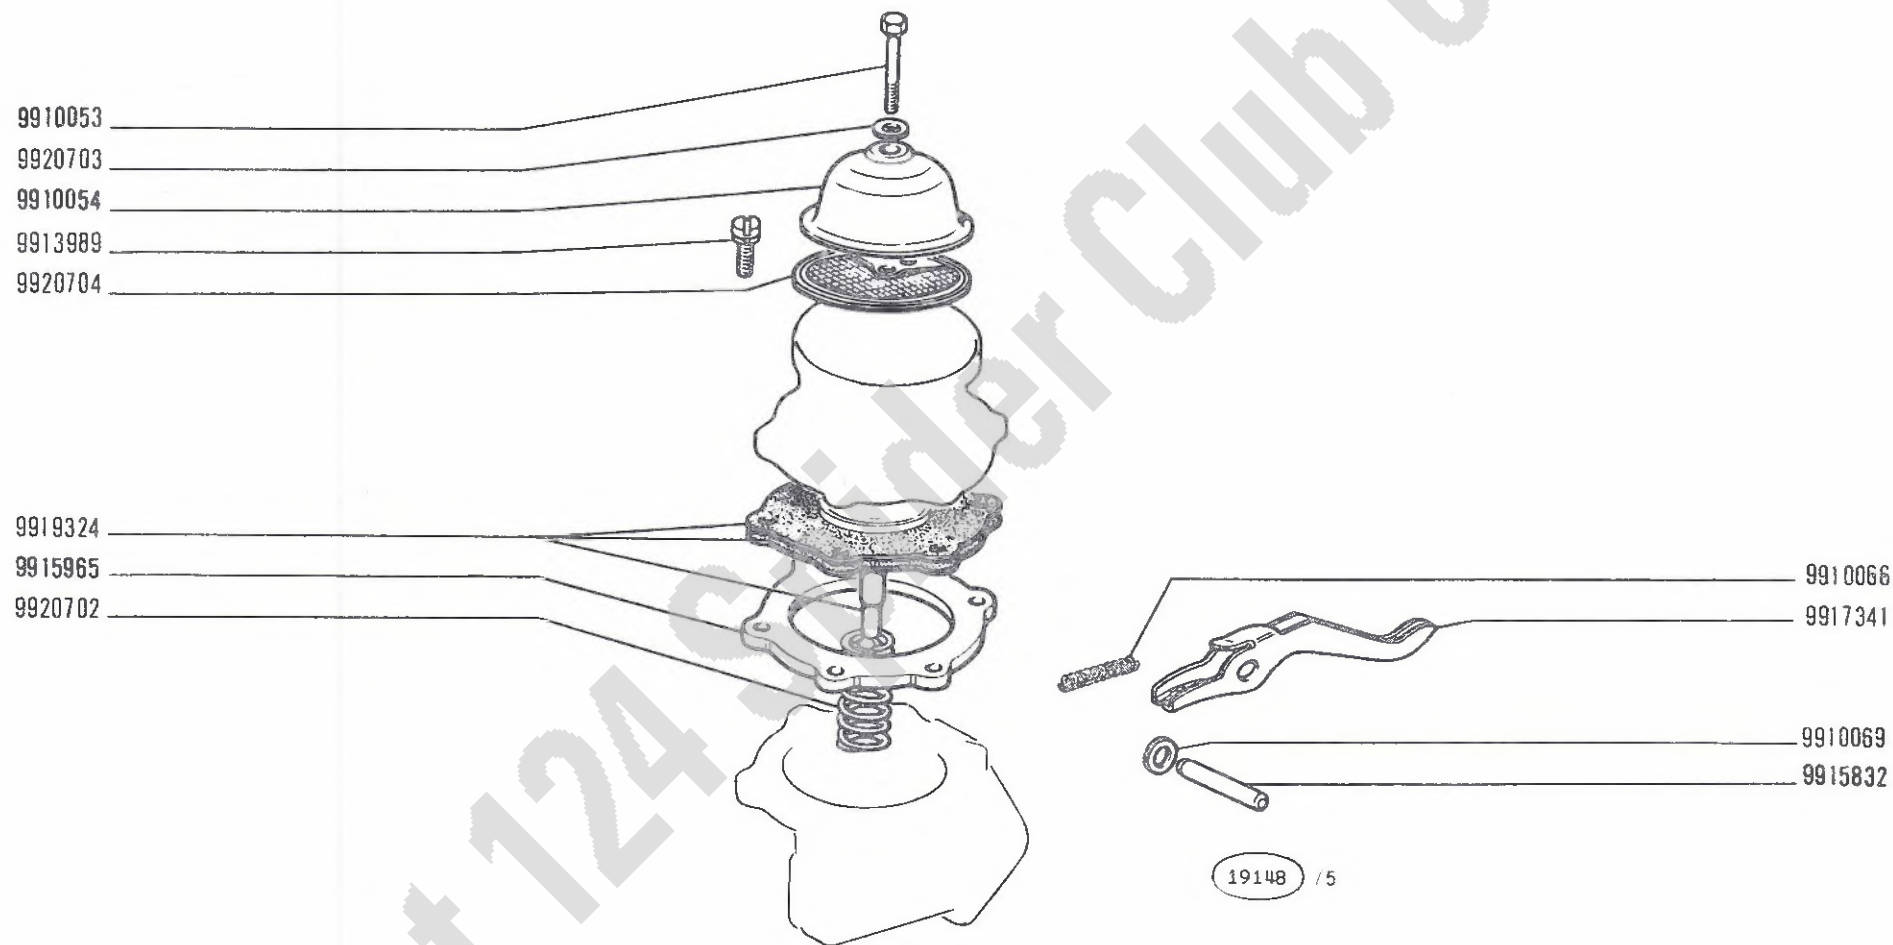

124 Sport
(tipo BC-BS)

● Pompe d'alimentation
● Kraftstoffpumpe

POMPA ALIMENTAZIONE 4235510 - 4235651 (B.C.D.)

● Fuel Pump
● Bomba de alimentación

A2.03


XI-1970

FIAT 124 SPURT 8 (1 AGG.)

A203

(XI-1970)

MODIF.	N.ORDINAZ.	Q.	DENOMINAZIONE	DESIGNATION	BENENNUNG	DESCRIPTION	DENOMINACIONES
	9910053	1	VITE	VIS	SCHRAUBE	SCREW	TORNILLO
	9910054	1	COPERCHIO	COUVERCLE	DECKEL	COVER	TAPA
	9910066	1	MOLLA	RESSORT	FEDER	SPRING	RESORTE
	9910069	2	ROSETTA PIANA	RONDELLE	SCHEIBE	WASHER	ARANDELA
	9913989	6	VITE	VIS	SCHRAUBE	SCREW	TORNILLO
	9915832	1	PERNO	AXE	BOLZEN	PIN	EJE
	9915965	1	DISTANZIALE	ENTRETOISE	ABSTANDSTUCK	SPACER	SEPARADOR
	9917341	1	LEVA	LEVIER	HEBEL	LEVER	PALANCA
	9919324	1	MEMBRANA	MEMBRANE	MEMBRAN	DIAPHRAGM	MEMBRANA
	9920702	1	MOLLA	RESSORT	FEDER	SPRING	RESORTE
	9920703	1	ROSETTA TENUTA	JOINT	DICHTRING	GASKET	JUNTA
	9920704	1	FILTRO	FILTRE	FILTER	FILTER	FILTRO

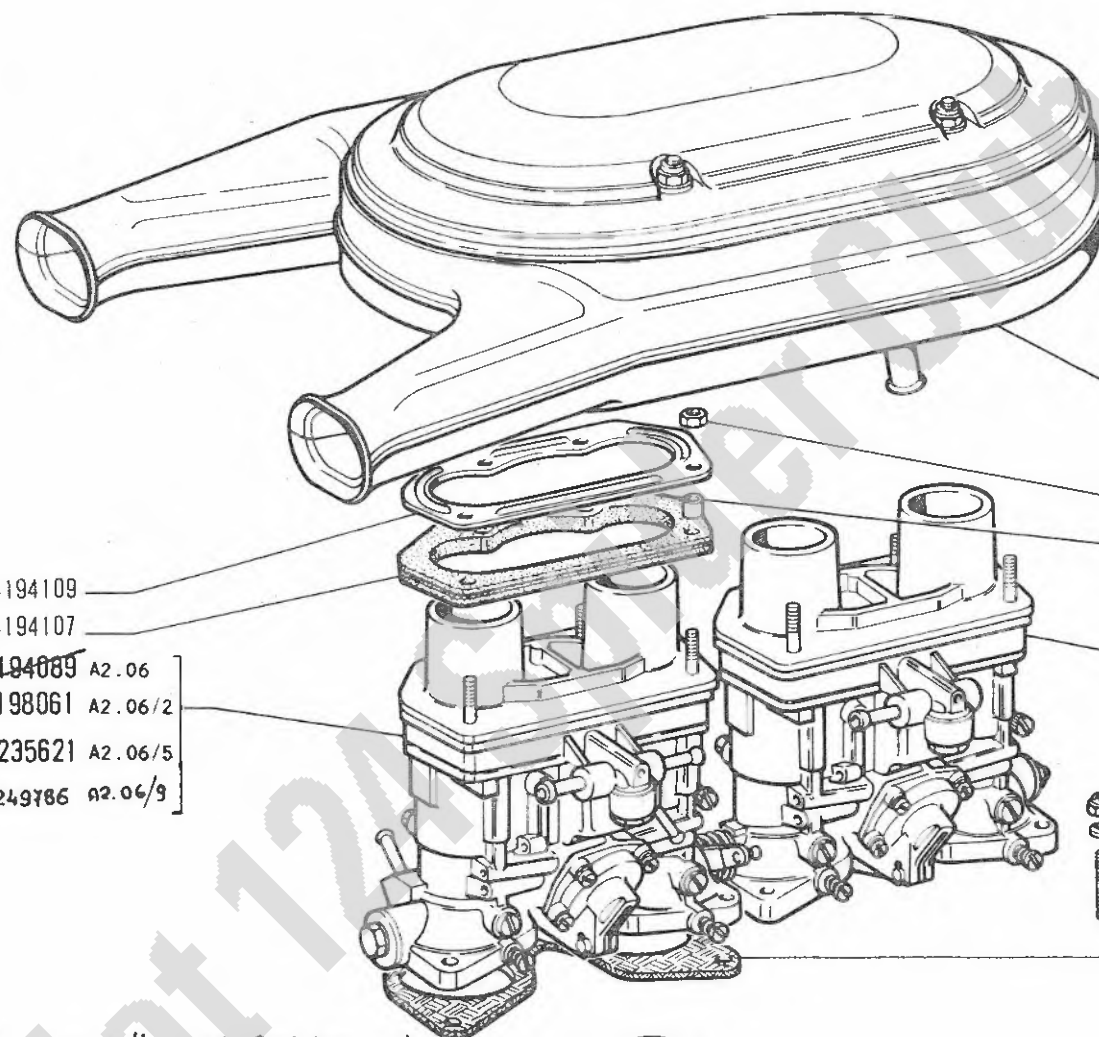

		A2.05/1 4233346 C 3815	
		A2.05/1 4236290 D 3815	
		A2.05/3(32) 4233783	
		4206295 42674211	
		4194111	
4194109		A2.06/1 4194090 C 3815	
4194107		A2.06/3 4198062 C 3708	
4194089 A2.06		A2.06/6 4235622 D 3708	
C 3708 4198061 A2.06/2		C 3815	
{ D 3708 4235621 A2.06/5		A2.06/7 4236547 D 3815 - C 4029	
	C 4026	A2.06/8 4236548 D 3815	
	D 4026 4249786 A2.06/9	A2.06/10 4249787 D 4029	
		12574211 4206295	
		11198070	
		13 17021	
		4200431	

C 4116

→ Vett. n. 150509 (052-38)
 → Vett. n. (052-35)
 → Vett. n. (072-35)

(19230) A

CARBURATORE E FILTRO ARIA


124 Sport
(tipo BC-BS)

Carburateur et filtre à air
Vergaser und Luftfilter

Carburetor and Air Cleaner
Carburador y filtro de aire

A2.04/1

XI-1970
30-07-71

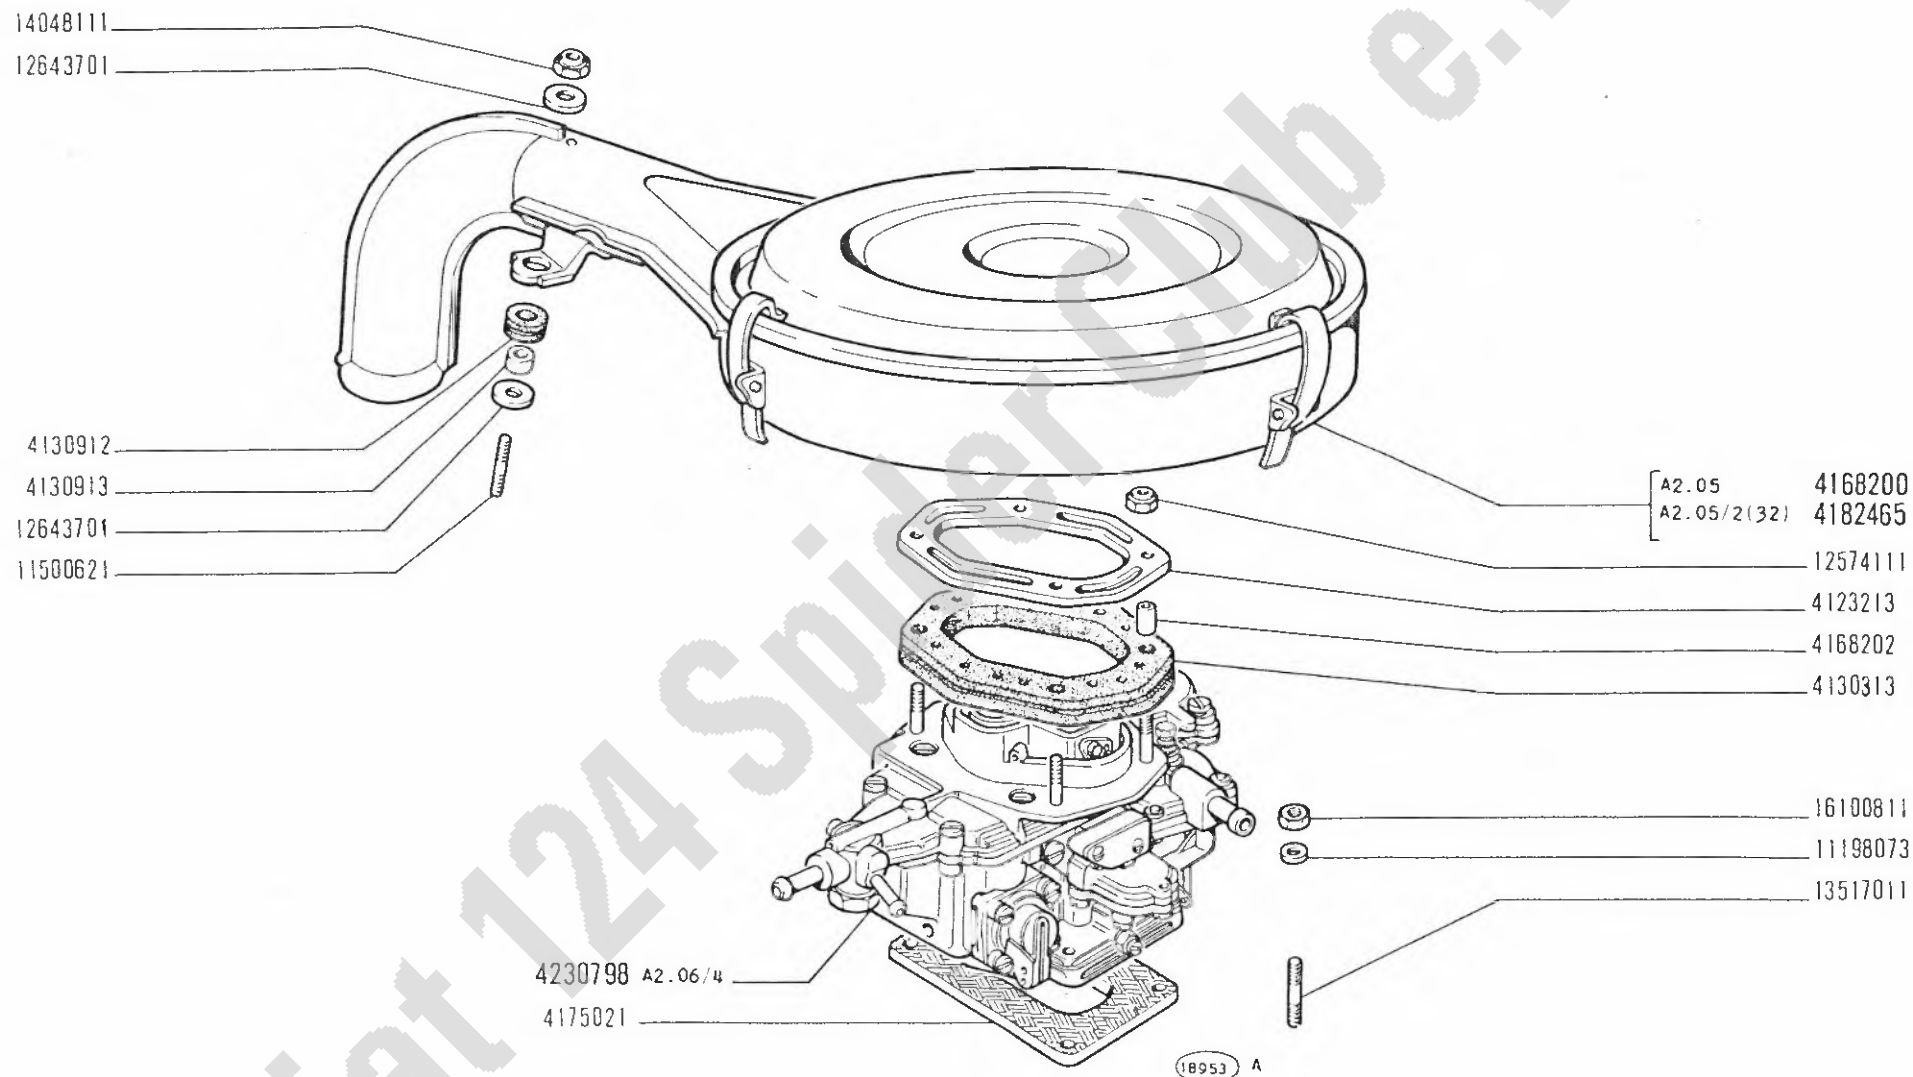

124 Sport
(tipo BC-BS)


CARBURATORE E FILTRO ARIA

- Carburateur et filtre à air
- Vergaser und Luftfilter

- Carburetor and Air Cleaner
- Carburador y filtro de aire

A2.04

XI-1970

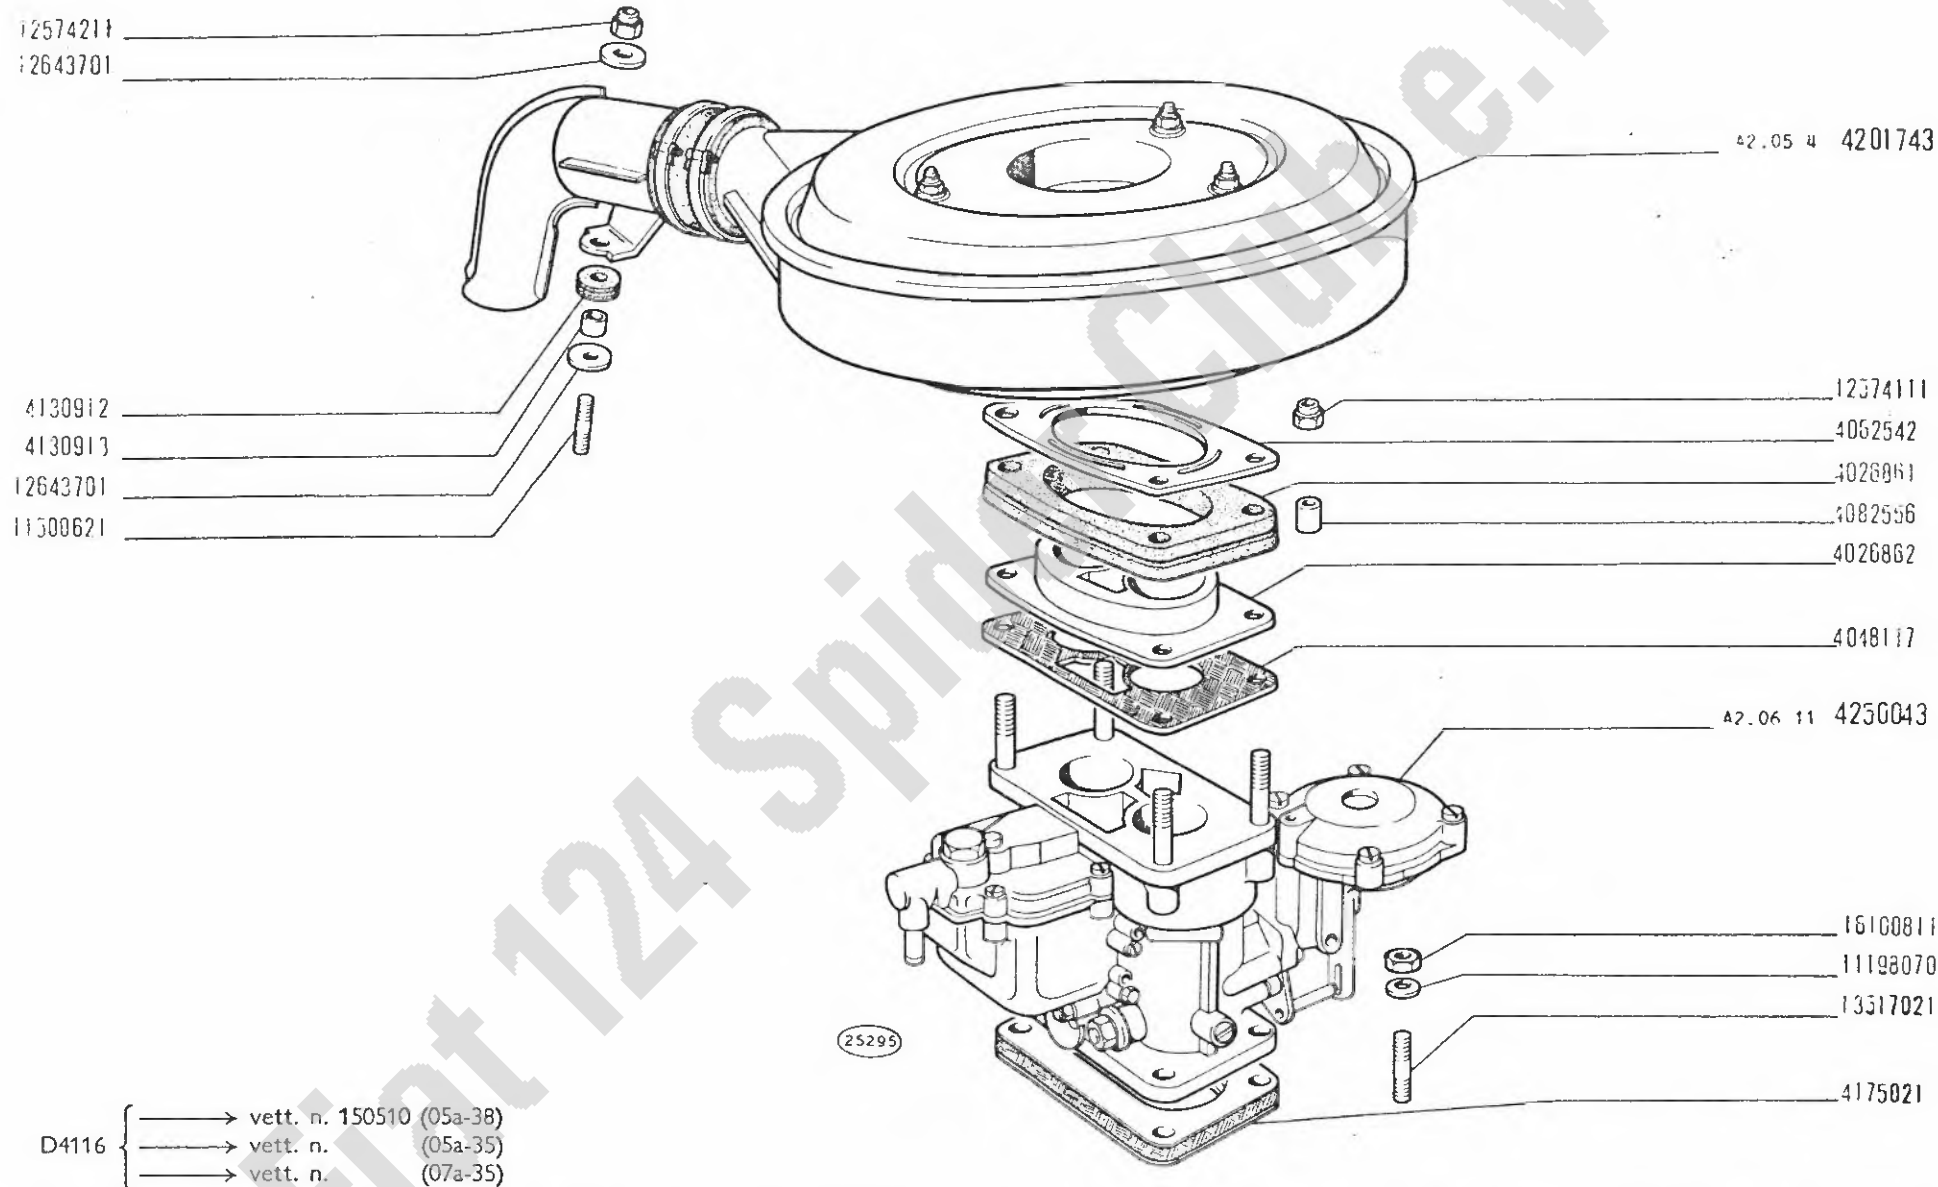



124 Sport
(tipo BC-BS)

CARBURATORE E FILTRO ARIA

Carbureteur et filtre à air
Vergaser und Luftfilter

Carburetor and air cleaner
Carburador y filtro de aire

A2.04/2

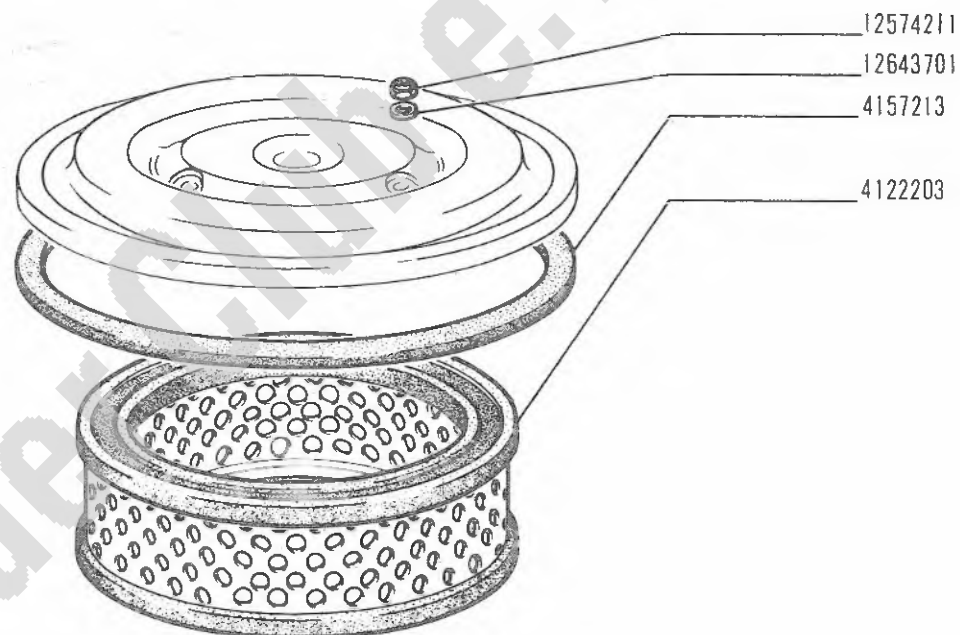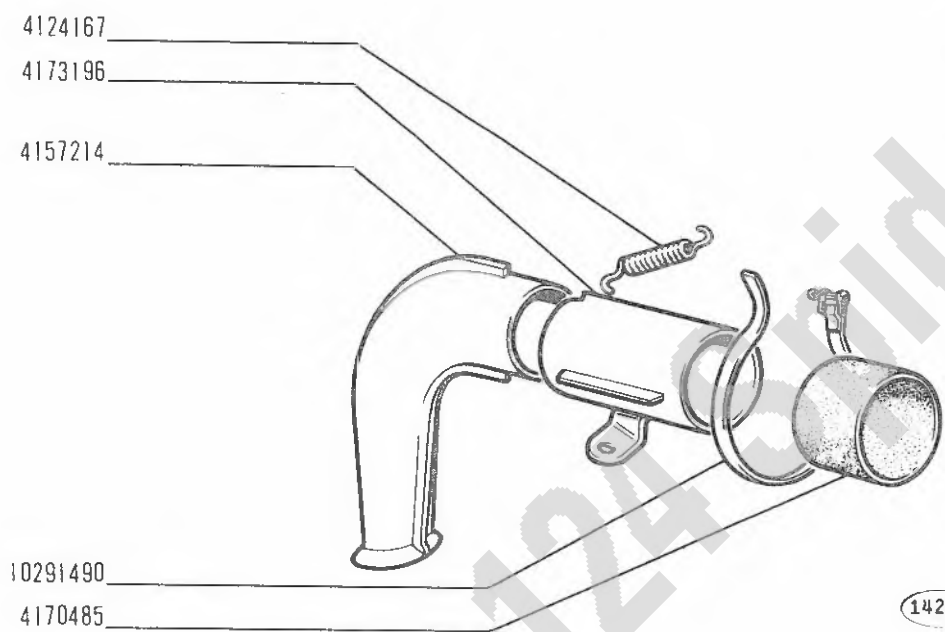

14256 / 2

124 Sport
(tipo BC-BS)

- Filtre à air
- Luftfilter

FILTRO ARIA 4182465

- Air Cleaner
- Filtro de aire


A2.05/2

XI-1970

FIAT 124 SPORT 8 (1 AGG.)

A205/ 2 (X1-1970)

MODIF.	N.ORDINAZ. Q.	DENOMINAZIONE	DESIGNATION	BENENNUNG	DESCRIPTION	DENOMINACIONES
	4122203 1	ELEMENTO FILTRANTE	ELEMENT FILTRANT	FILTEREINSATZ	CARTRIDGE	FILTRO
	4124167 1	MOLLA	RESSORT	FEDER	SPRING	RESORTE
	4157213 1	GUARNIZIONE	JOINT	DICHTUNG	GASKET	JUNTA
	4157214 1	PRESA ARIA	PRISE D AIR	LUFTLEITUNG	AIR INTAKE	BOCA DE AIRE
	4170485 1	MANICOTTO	MANCHON	MUFFE	SLEEVE	MANGUITO
	4173196 1	DISTANZIALE	ENTRETOISE	ABSTANDSTUCK	SPACER	SEPARADOR
	10291490 2	COLLARE	COLLIER	SCHELLE	COLLAR	COLLAR
	12574211 3	DADO	ECROU	MUTTER	NUT	TUERCA
	12643701 3	ROSETTA PIANA	RONDELLE	SCHEIBE	WASHER	ARANDELA

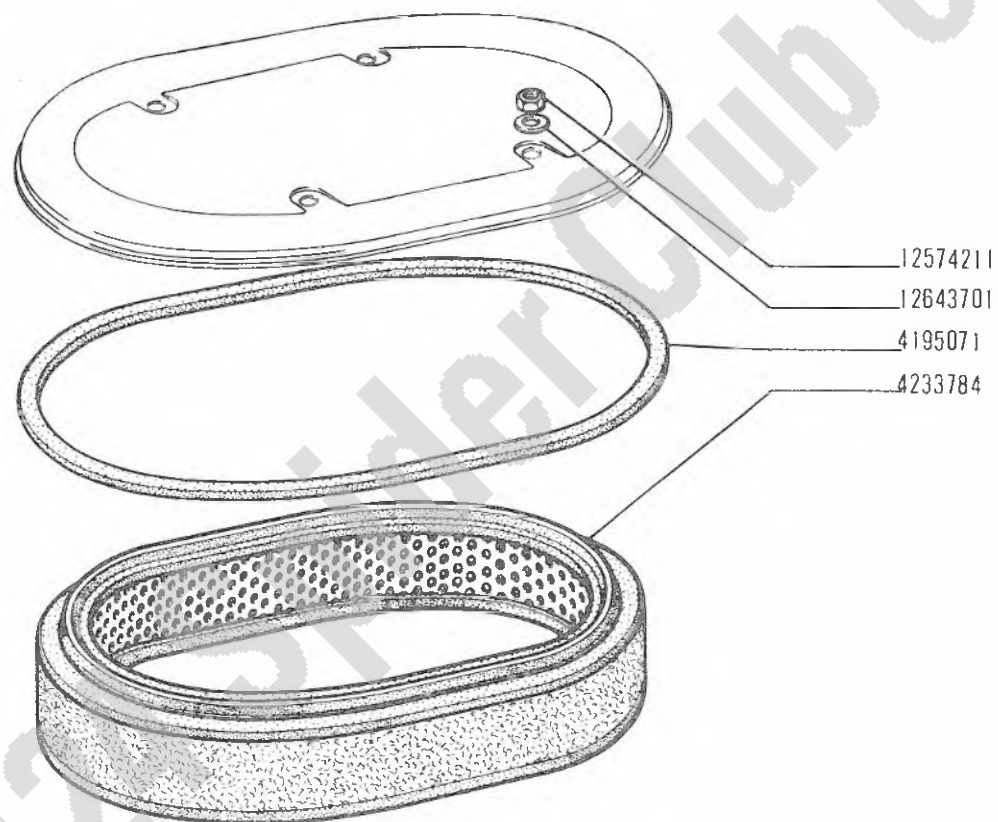

124 Sport
(tipo BC-BS)

- Filtre à air
- Luftfilter

FILTRO ARIA 4233783

- Air Cleaner
- Filtro de aire


A2.05/3

XI-1970

FIAT 124 SPORT B (1 AGG.)

A205/ 3 (XI-1970)

MODIF.	N.ORDINAZ.	Q.	DENOMINAZIONE	DESIGNATION	BENENNUNG	DESCRIPTION	DENOMINACIONES
	4195071	1	GUARNIZIONE	JOINT	DICHTUNG	GASKET	JUNTA
	4233784	1	ELEMENTO FILTRANTE	ELEMENT FILTRANT	FILTEREINSATZ	CARTRIDGE	FILTRO
	12574211	4	DADO	ECROU	MUTTER	NUT	TUERCA
	12643701	4	ROSETTA PIANA	RONDELLE	SCHEIBE	WASHER	ARANDELA

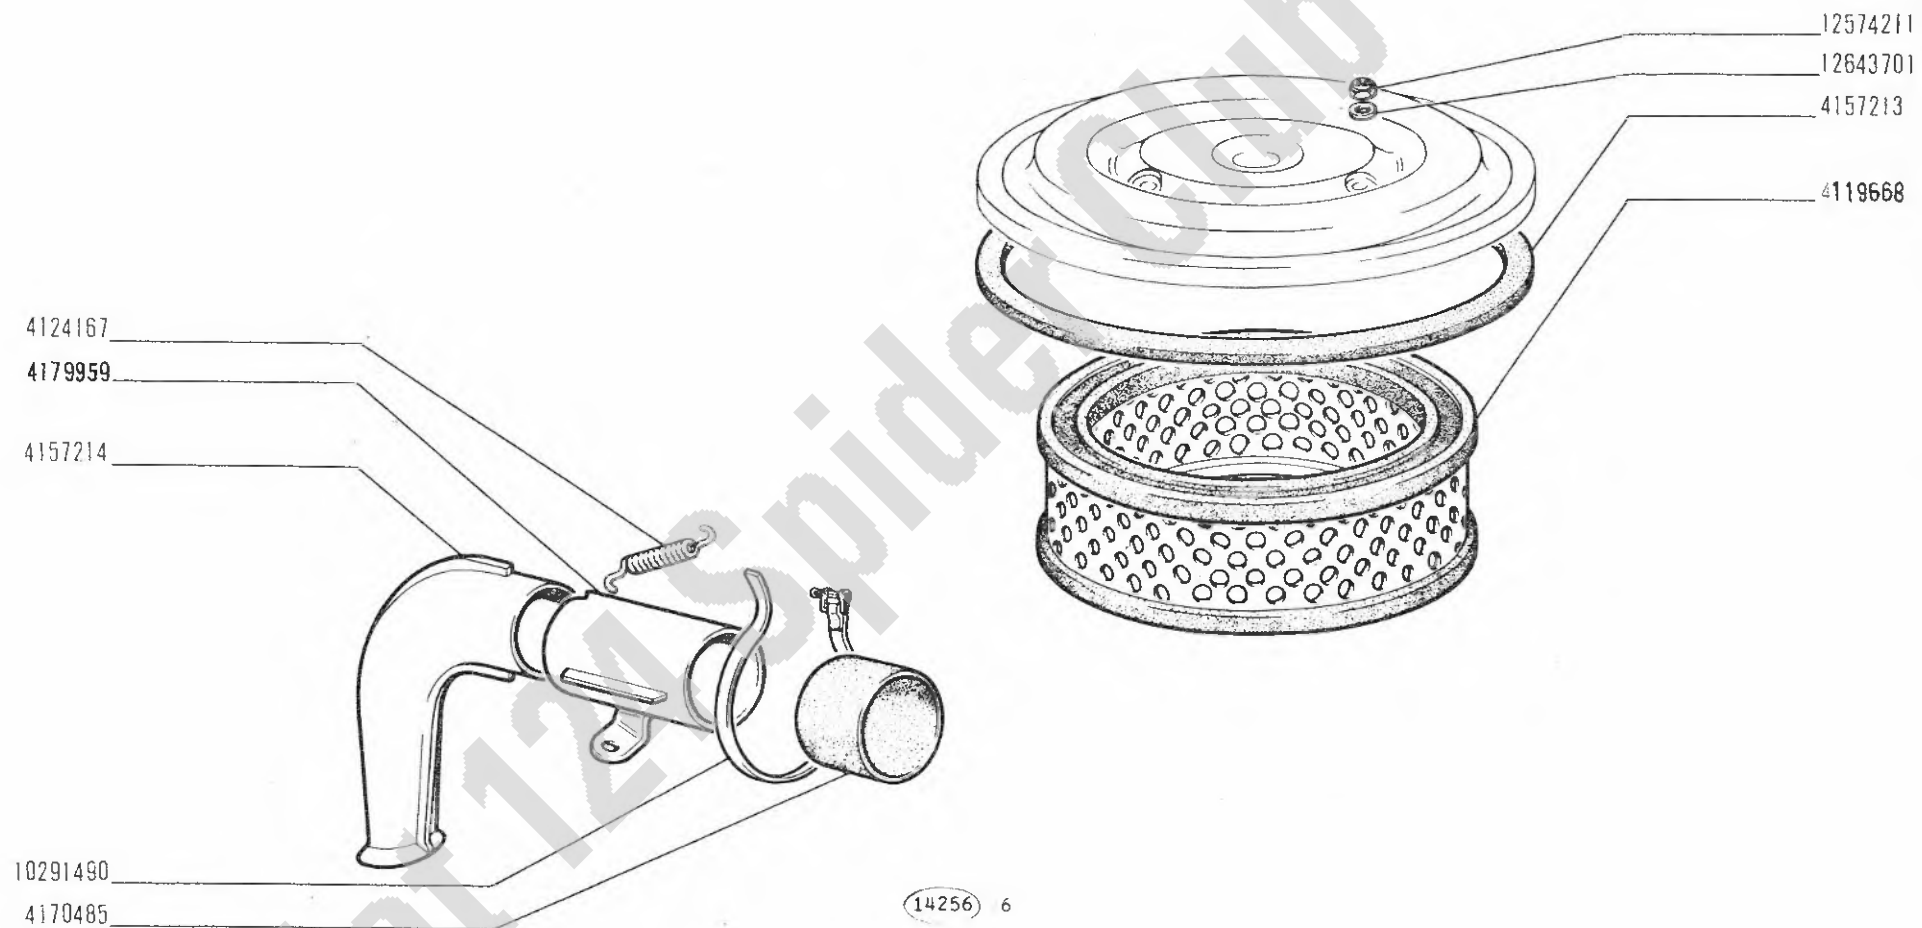

124 Sport
(tipo BC-BS)

Filtre à air
Luftfilter

FILTRO ARIA 4201743

Air cleaner
Filtro de aire

A2.05/4

30-07-71

QUESTO SOTTOGRUPPO VERRÀ INSERITO NEL PROSSIMO AGGIORNAMENTO

Ce sousgroupe sera inséré dans la prochaine mise à jour

Diese Untergruppe wird bei einer der nächsten Änderungseinführungen veröffentlicht

This Subgroup will be listed in a future revision

Este subgrupo será publicado en la próxima revisión

124 Sport
(tipo BC-BS)

- Carburateur
- Vergaser

CARBURATORE 4194089 (Solex)

- Carburetor
- Carburador

A2.06

11-1970

QUESTO SOTTOGRUPPO VERRÀ INSERITO NEL PROSSIMO AGGIORNAMENTO

Ce sousgroupe sera inséré dans la prochaine mise à jour

Diese Untergruppe wird bei einer der nächsten Änderungseinführungen veröffentlicht

This Subgroup will be listed in a future revision

Este subgrupo será publicado en la próxima revisión

124 Sport
(tipo BC-BS)


- Carburateur
- Vergaser

CARBURATORE 4194090 (Solex)

- Carburetor
- Carburador

A2.06/1

II-1970

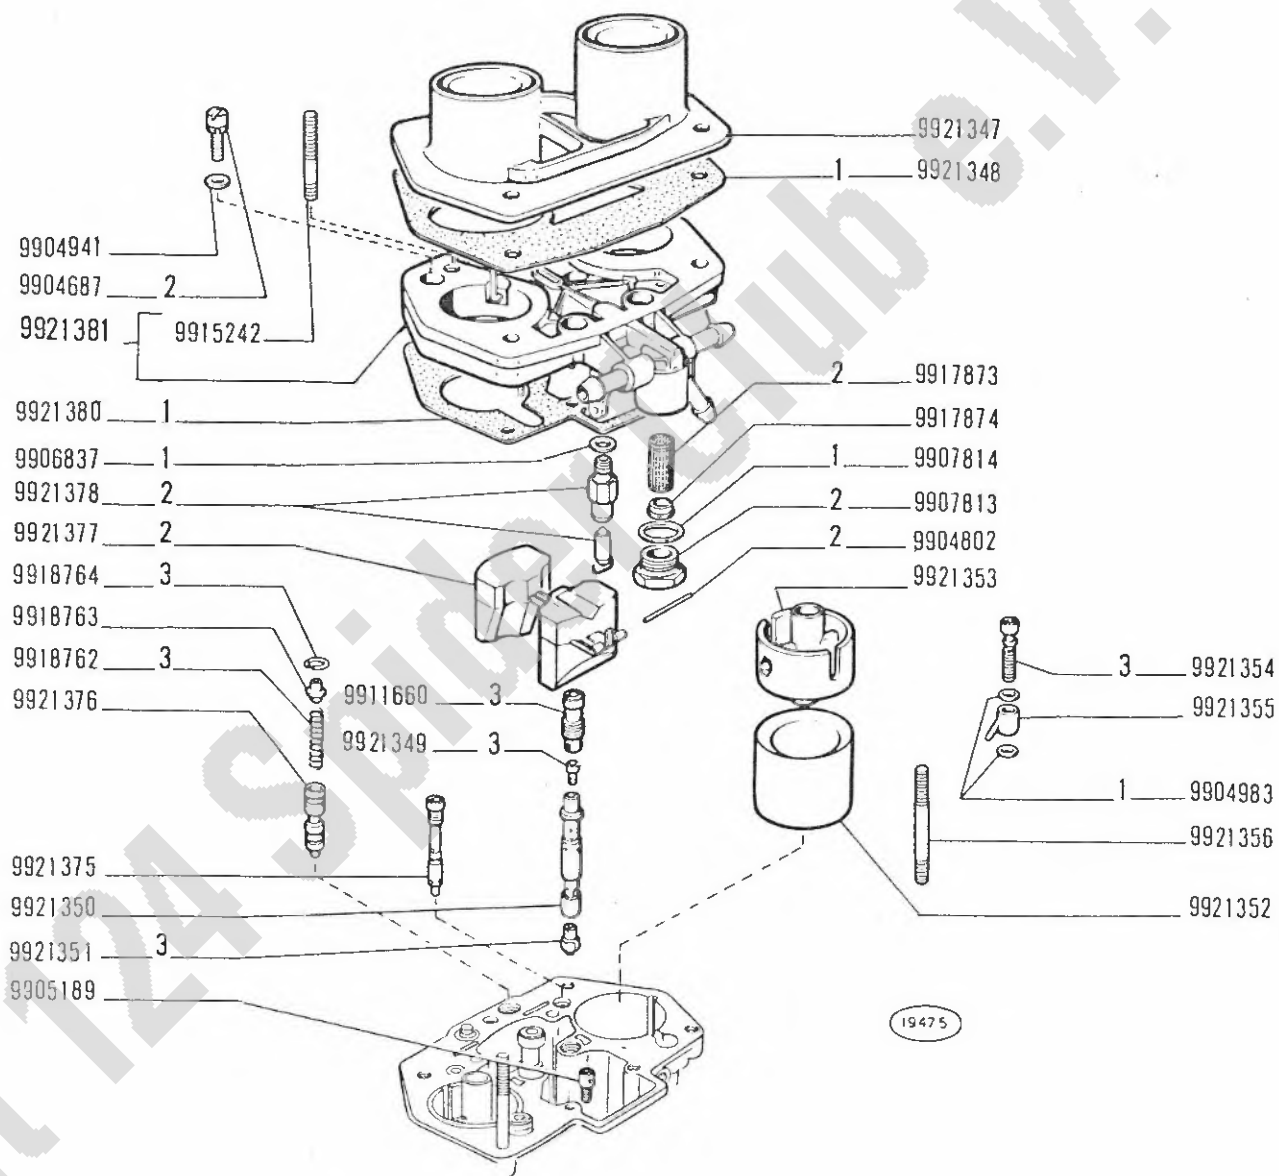


 9921382 = 1
 9921383 = 1+2
 9921384 = 1+2+3

124 Sport
(tipo BC-BS)

• Carburateur
 • Vergaser


CARBURATORE 4198061 (Weber)

• Carburetor
 • Carburador

A2.06 / 2

1/2

11-1970

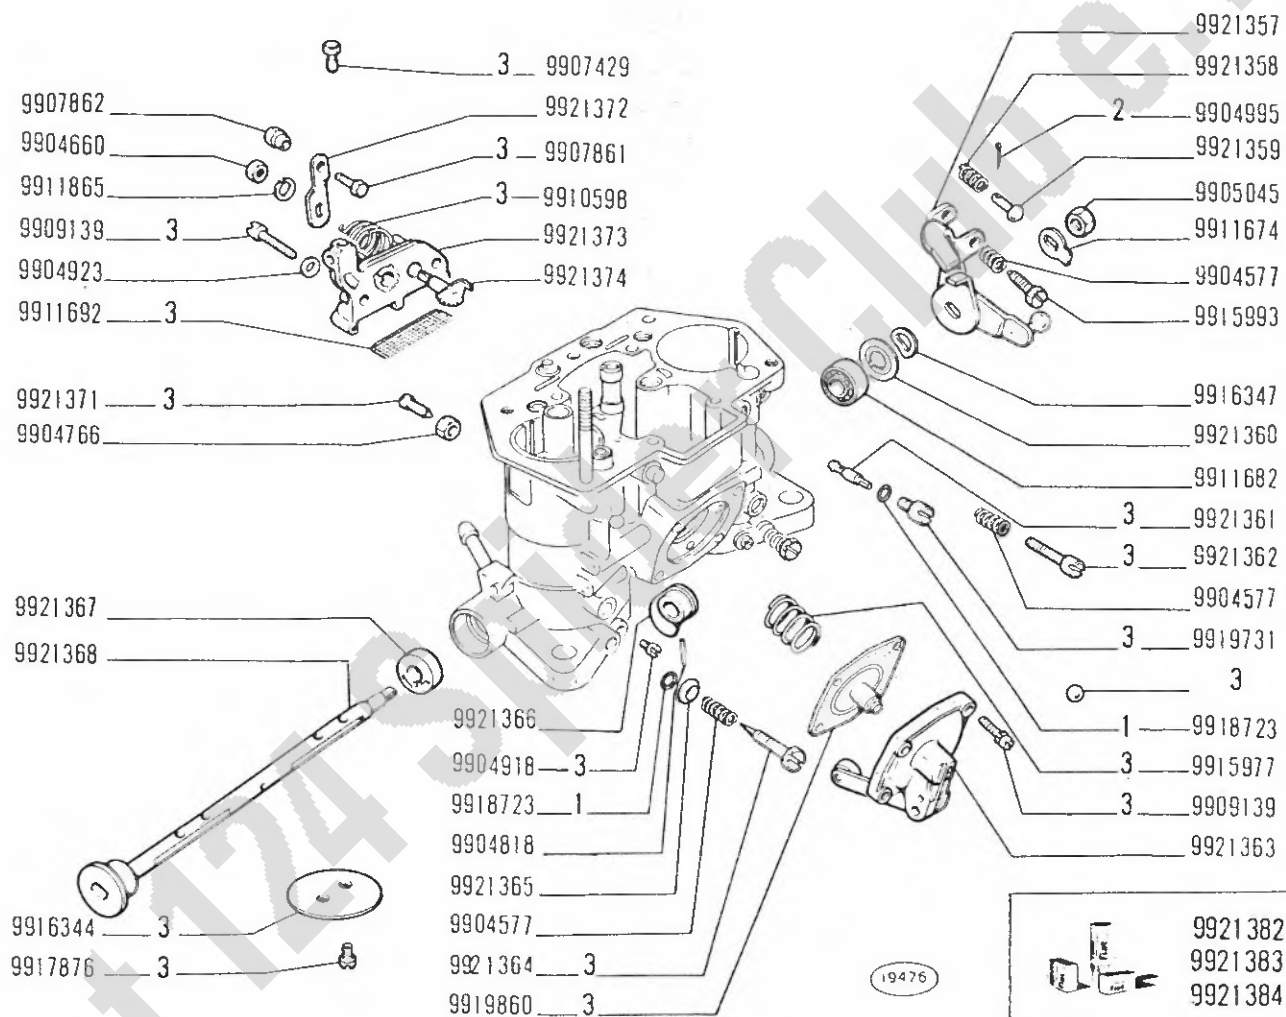

124 Sport
(tipo BC-BS)

• Carburateur
• Vergaser


CARBURATORE 4198061 (Weber)

• Carburetor
• Carburador

A2.06/2

2.2

11-1970

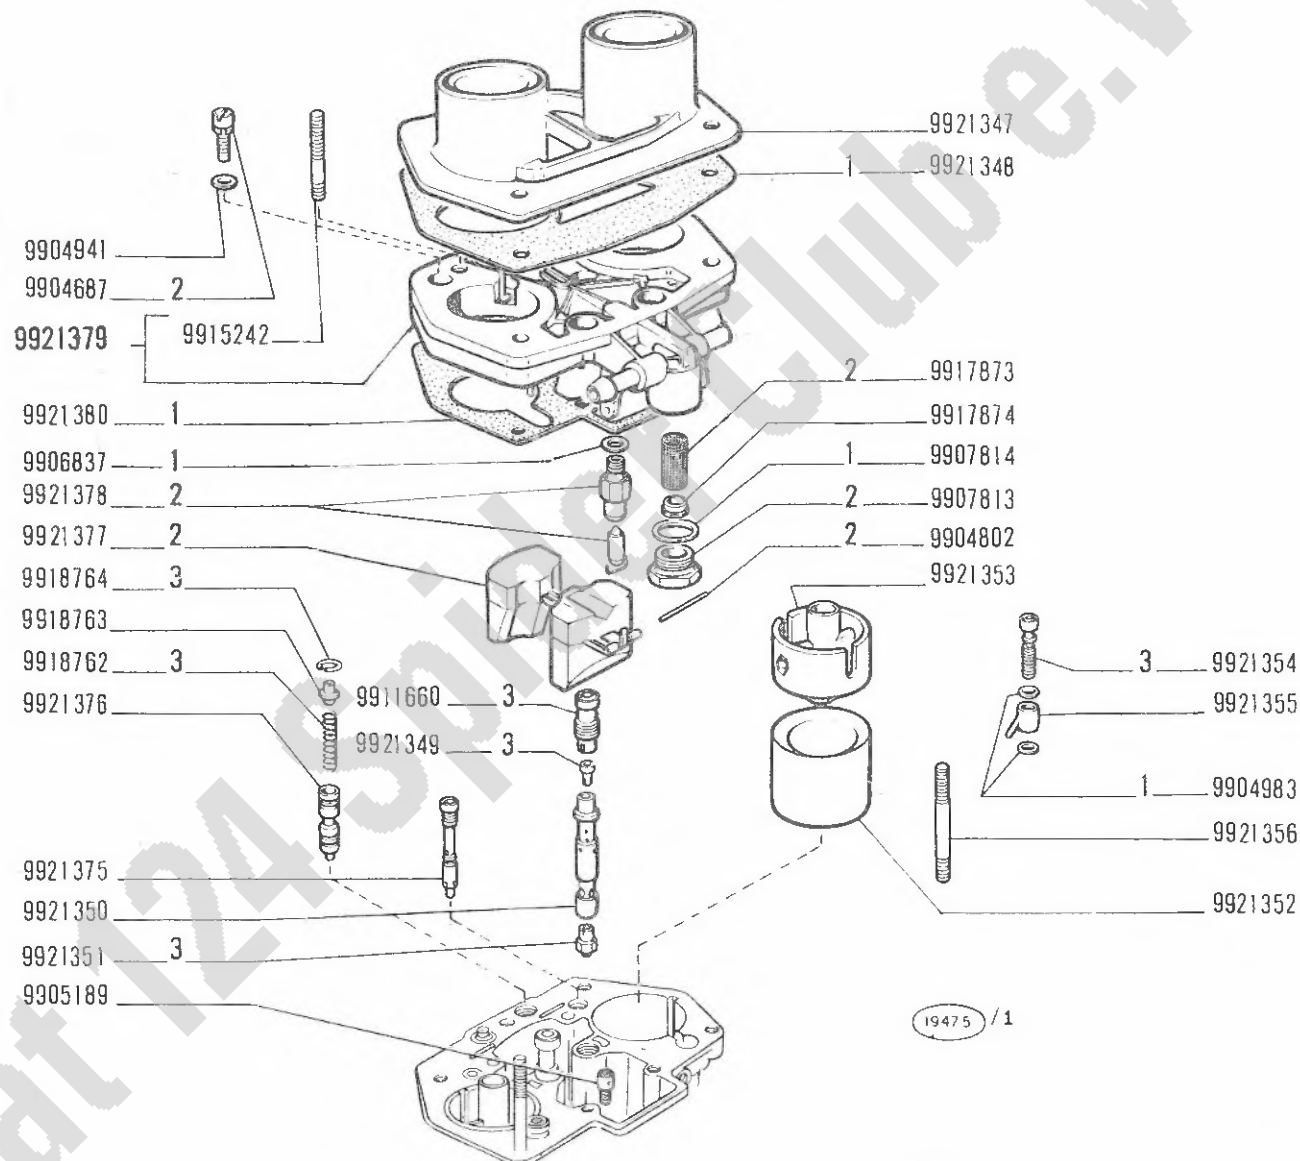

124 Sport
(tipo BC-BS)

● Carburateur
● Vergaser

CARBURATORE 4198062 (Weber)


● Carburetor
● Carburador

A2.06 / 3

1/2

11-1970

modif.	n. ordinaz.	quant.	Denominazione	Désignation	Benennung	Description	Derominaciones
	9904577	2	MOLLA	RESSORT	FEDER	SPRING	RESORTE
	9904660	1	DADO	ECROU	MUTTER	NUT	TUERCA
	9904687	5	VITE	VIS	SCHRAUBE	SCREW	TORNILLO
	9904766	2	DADO	ECROU	MUTTER	NUT	TUERCA
	9904802	1	PERNO	AXE	ROLZEN	PIN	FJE
	9904818	1	SPINA ELASTICA	GOUPILLE	STIFT	PIN	PASADOR
	9904918	2	TAPPO	BOUCHON	STOPFEN	PLUG	TAPON
	9904923	2	ROSETTA PIANA	RONDELLE	SCHEIBE	WASHER	ARANDELA
	9904941	5	ROSETTA PIANA	RONDELLE	SCHEIBE	WASHER	ARANDELA
	9904983	4	ROSETTA TENUTA	JOINT	DICHTRING	GASKET	JUNTA
	9905045	1	DADO	ECROU	MUTTER	NUT	TUERCA
	9905189	1	VALVOLA POMPA	SOUPAPE	VENTIL	VALVE	VALVULA
	9906837	1	ROSETTA TENUTA	JOINT	DICHTRING	GASKET	JUNTA
	9907429	1	VITE	VIS	SCHRAUBE	SCREW	TORNILLO
	9907813	1	TAPPO	BOUCHON	STOPFEN	PLUG	TAPON
	9907814	1	ROSETTA TENUTA	JOINT	DICHTRING	GASKET	JUNTA
	9907861	1	VITE	VIS	SCHRAUBE	SCREW	TORNILLO
	9907862	1	DADO	ECROU	MUTTER	NUT	TUERCA
	9909139	6	VITE	VIS	SCHRAUBE	SCREW	TORNILLO
	9910598	1	MOLLA	RESSORT	FEDER	SPRING	RESORTE
	9911660	2	ASTUCCIO	FTUI	CASE	CASE	ESTUCHE
	9911674	1	ROSETTA SICUREZZA	RONDELLE FREIN	SICHERUNGSRING	LOCKWASHER	ARANDELA DE FRENO
	9911682	1	CUSCINETTO A SFERE	ROULEMENT	LAGER	BEARING	RODAMIENTO
	9911692	1	RETICELLA	CREPINE	SIEB	STRAINER	REJILLA
	9911865	1	ROSETTA SICUREZZA	RONDELLE FREIN	SICHERUNGSRING	LOCKWASHER	ARANDELA DE FRENO
	9915242	2	VITE	VIS	SCHRAUBE	SCREW	TORNILLO
	9915977	1	MOLLA	RESSORT	FEDER	SPRING	RESORTE
	9916342	1	ROSETTA PIANA	RONDELLE	SCHFEI	WASHER	ARANDELA
	9916344	2	FARFALLA	PAPILLON	DROSSELKLAPPE	THROTTLE	MARIPOSA
	9916347	1	ROSETTA DI FRIZIONE	RONDELLE	SCHFEI	WASHER	ARANDELA
	9917873	1	FILTRO	FILTRE	FILTER	FILTER	FILTRO
	9917874	1	TAPPO	BOUCHON	STOPFEN	PLUG	TAPON
	9917876	4	VITE	VIS	SCHRAUBE	SCREW	TORNILLO
	9918723	4	ANELLO TENUTA	JOINT	DICHTRING	SEAL	JUNTA
	9918762	2	MOLLA	RESSORT	FEDER	SPRING	RESORTE
	9918763	2	BOCCOLA DI GUIDA	DOUILLE	BUCHSE	RUSHING	CASQUILLO
	9918764	2	ANELLO PITEGNO	ARRETOIR	HALTERING	RETAINER	RETENEDOR
	9919731	2	PORTAGEITO	PORTE-GICLEUR	DUESENHALTER	JET HOLDER	PORTASURTIDOR
	9919860	1	MEMBRANA POMPA	MEMBRANE	MEMBRAN	DIAPHRAGM	MEMBRANA
	9921347	1	COPERCHIO	COUVERCLE	DECKEL	COVER	TAPA
	9921348	1	GUARNIZIONE	JOINT	DICHTUNG	GASKET	JUNTA
	9921349	2	GETTO ARIA	GICLEUR	DUESE	JET	SURTIDOR
	9921350	2	EMULSIONATORE	TUBE EMULSION	MISCHROHR	EMULSION TUBE	EMULSIONADOR
	9921351	2	GETTO PRINCIPALE	GICLEUR	DUESE	JET	SURTIDOR
	9921352	2	DIFFUSORE	DIFFUSEUR	LUFTTRICHTER	VENTURI	VENTURI
	9921353	2	CENTRATORE	CENTREUR	NEBENTRICHTER	AUX/VENTURI	VENTURI CENTRAL
	9921354	2	VALVOLA MANDATA POMPA	SOUPAPE	VENTIL	VALVE	VALVULA

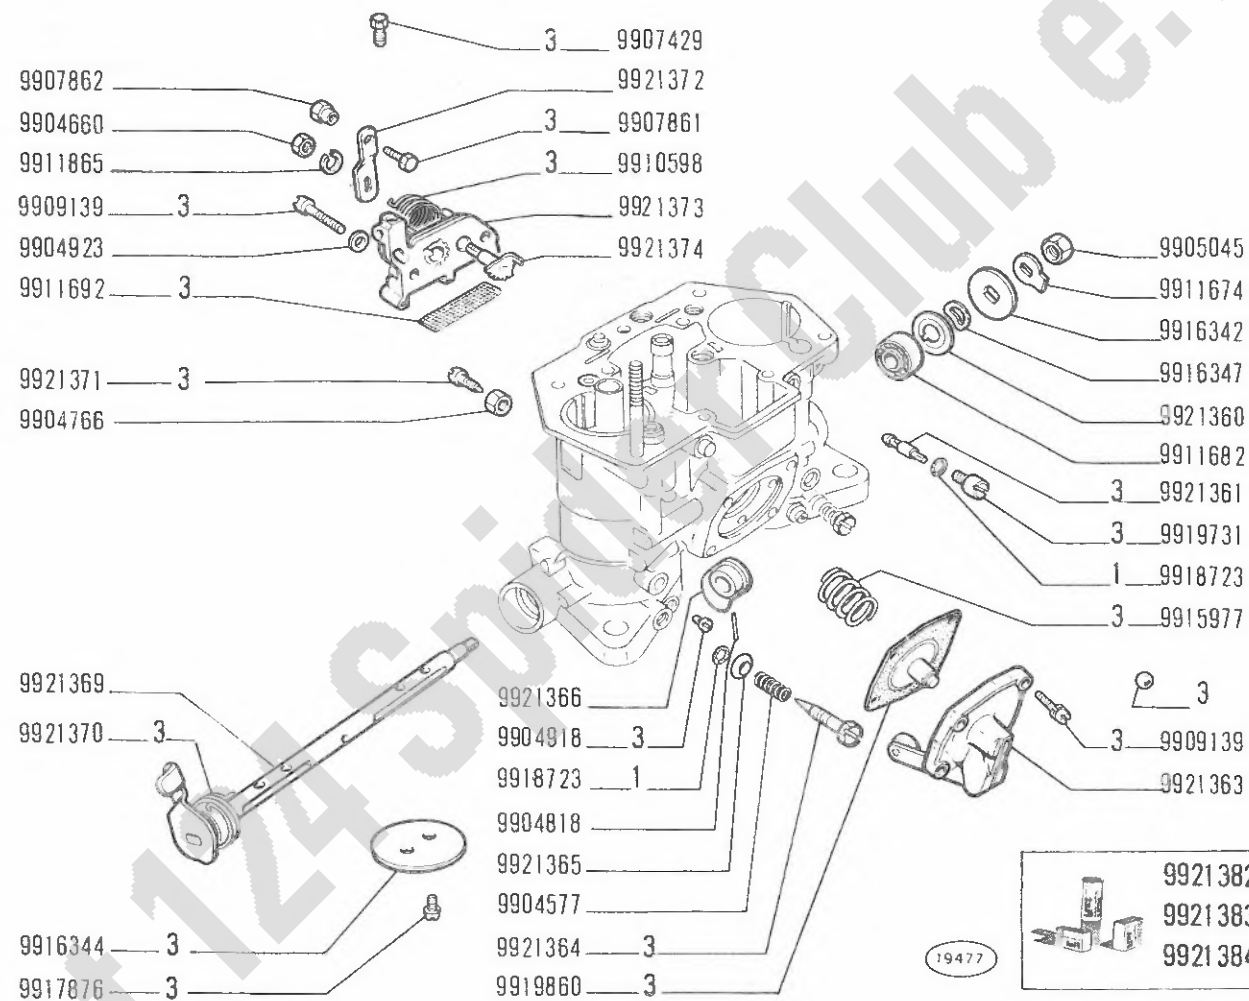

124 Sport
(tipo BC-BS)

• Carburateur
• Vergaser

CARBURATORE 4198062 (Weber)

• Carburetor
• Carburador

A2.06 / 3


2/2

11-1970

modif.	n. ordinaz.	quant.	Denominazione	Désignation	Benennung	Description	Denominaciones
	9921355	2	GETTO POMPA	GICLEUR	DUESE	JET	SURTIDOR
	9921356	2	VITE	VIS	SCHRAUBE	SCREW	TORNILLO
	9921360	1	SCODELLINO	CUVETTE	TELLERSCHEIBE	CUP	PLATILLO
	9921361	2	GETTO MINIMO	GICLEUR	DUESE	JET	SURTIDOR
	9921363	1	COPERCHIO POMPA	COUVERCLE	DECKEL	COVER	TAPA
	9921364	2	VITE	VIS	SCHRAUBE	SCREW	TORNILLO
	9921365	2	SCODELLINO	CUVETTE	TELLERSCHEIBE	CUP	PLATILLO
	9921366	1	CAMMA COMANDO POMPA	CAME	NOCKEN	CAM	LEVA
	9921369	1	ALBERINO PRINCIPALE	AXE	WELLE	SHAFT	EJE
	9921370	1	MOLLA	RESSORT	FEDER	SPRING	RESORTE
	9921371	2	VITE	VIS	SCHRAUBE	SCREW	TORNILLO
	9921372	1	LEVA	LEVIER	HEBEL	LEVER	PALANCA
	9921373	1	COPERCHIO AVVIAMENTO	COUVERCLE	DECKEL	COVER	TAPA
	9921374	1	ALBERINO	AXE	WELLE	SHAFT	EJE
	9921375	2	GETTO AVVIAMENTO	GICLEUR	DUESE	JET	SURTIDOR
	9921376	2	VALVOLA AVVIAMENTO	SOUPAPE	VENTIL	VALVE	VALVULA
	9921377	1	GALLEGGIANTE	FLOTTEUR	SCHWIMMER	FLOAT	FLOTADOR
	9921378	1	VALVOLA SPILLO	SOUPAPE	VENTIL	VALVE	VALVULA
	9921379	1	CORPO SUP. COMPL.	CORPS	GEHAUSE	BODY	CUERPO
	9921380	1	GUARNIZIONE	JOINT	DICHTUNG	GASKET	JUNTA
	9921382	S	CORREDO COMPOSTO DA	POCHETTE-CONTENANT....	AUSRUESTUNG BESTEHEND	KIT-CONSISTING OF....	EQUIPO-COMPUESTO DE...
		S	1		AUS		
	9921383	S	CORREDO COMPOSTO DA	POCHETTE-CONTENANT....	AUSRUESTUNG BESTEHEND	KIT-CONSISTING OF....	EQUIPO-COMPUESTO DE...
		S	1-2		AUS		
	9921384	S	CORREDO COMPOSTO DA	POCHETTE-CONTENANT....	AUSRUESTUNG BESTEHEND	KIT-CONSISTING OF....	EQUIPO-COMPUESTO DE...
		S	1-2-3		AUS		

2/2 A2.06/3

FIAT 124 SPORT B

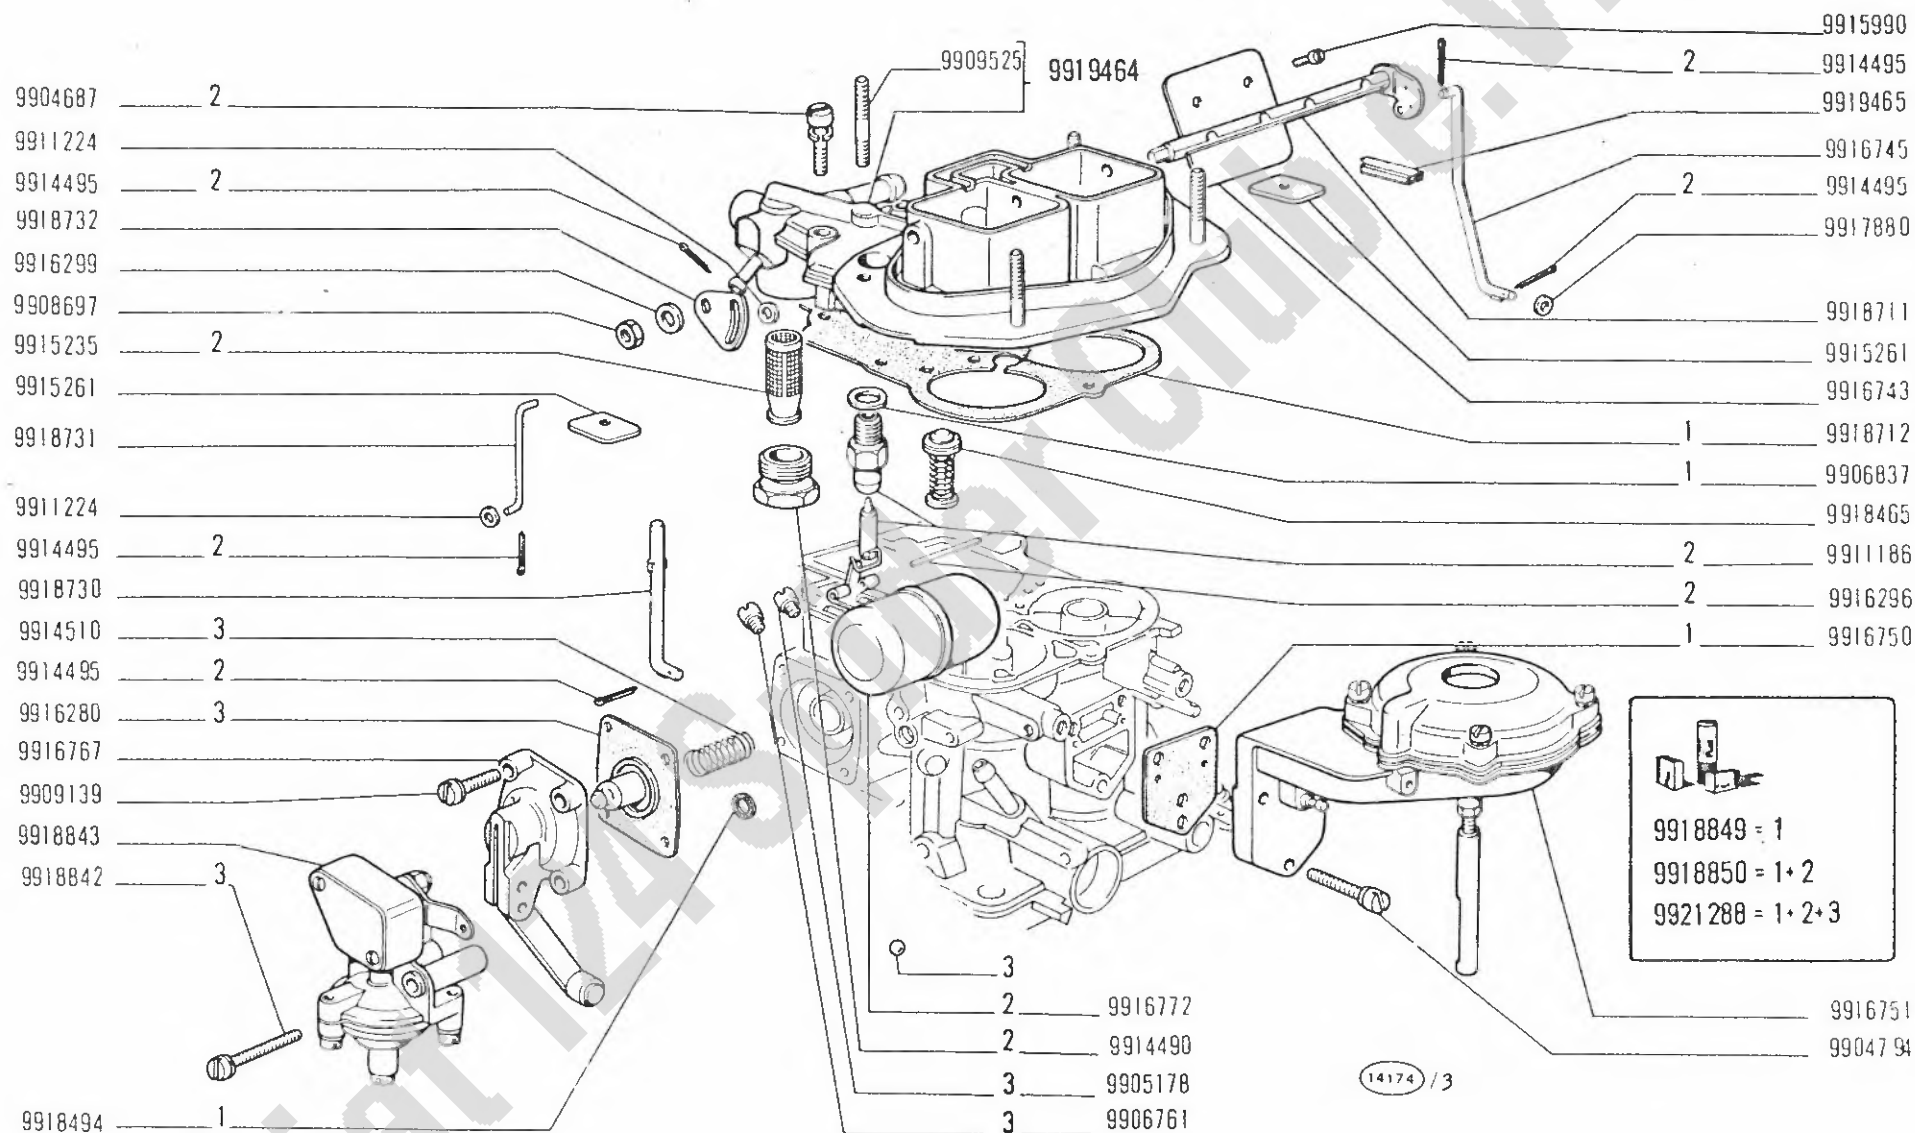

124 Sport
(tipo BC-BS)

• Carburateur
• Vergaser


CARBURATORE 4230798 (Weber)

• Carburetor
• Carburador

A2.06 / 4

1/2

11-1970

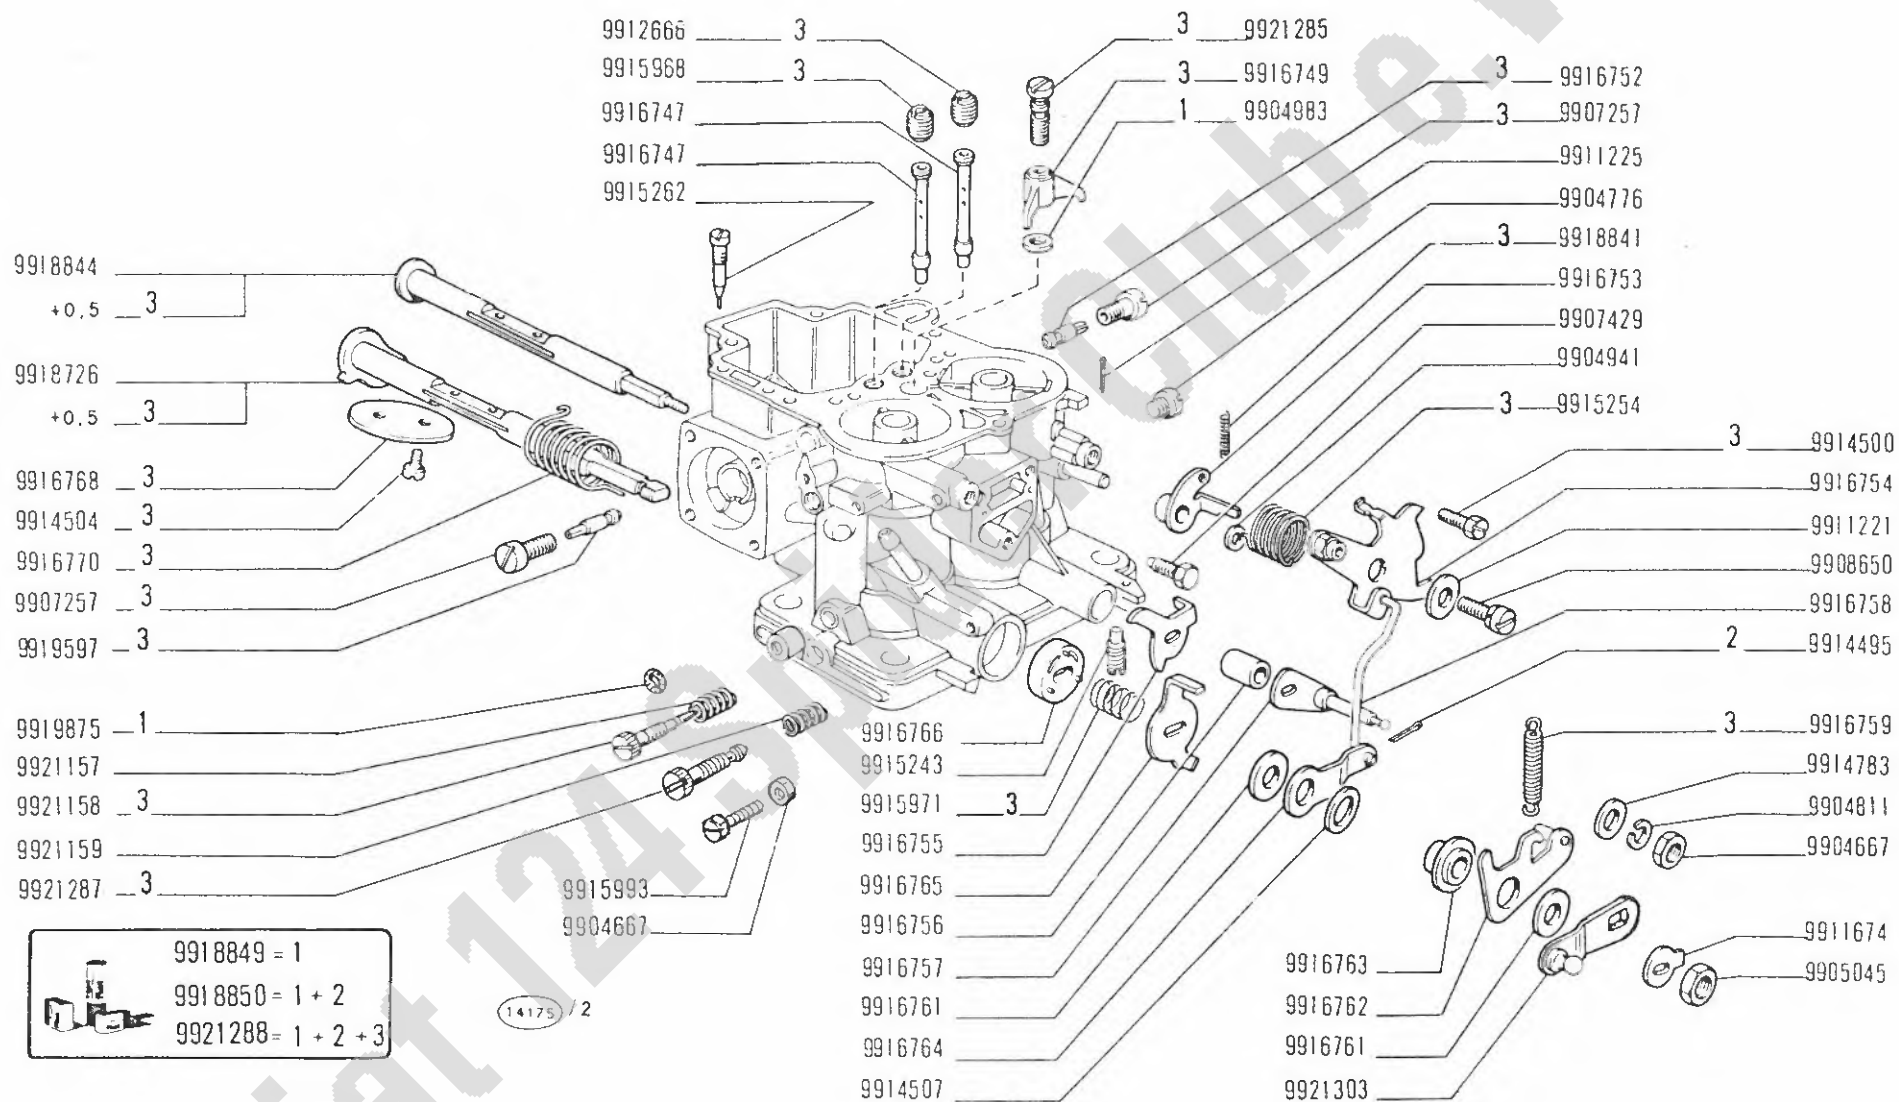

124 Sport
(tipo BC-BS)

• Carburateur
• Vergaser


CARBURATORE 4230798 (Weber)

• Carburetor
• Carburador

A2.06/4

2/2

11-1970

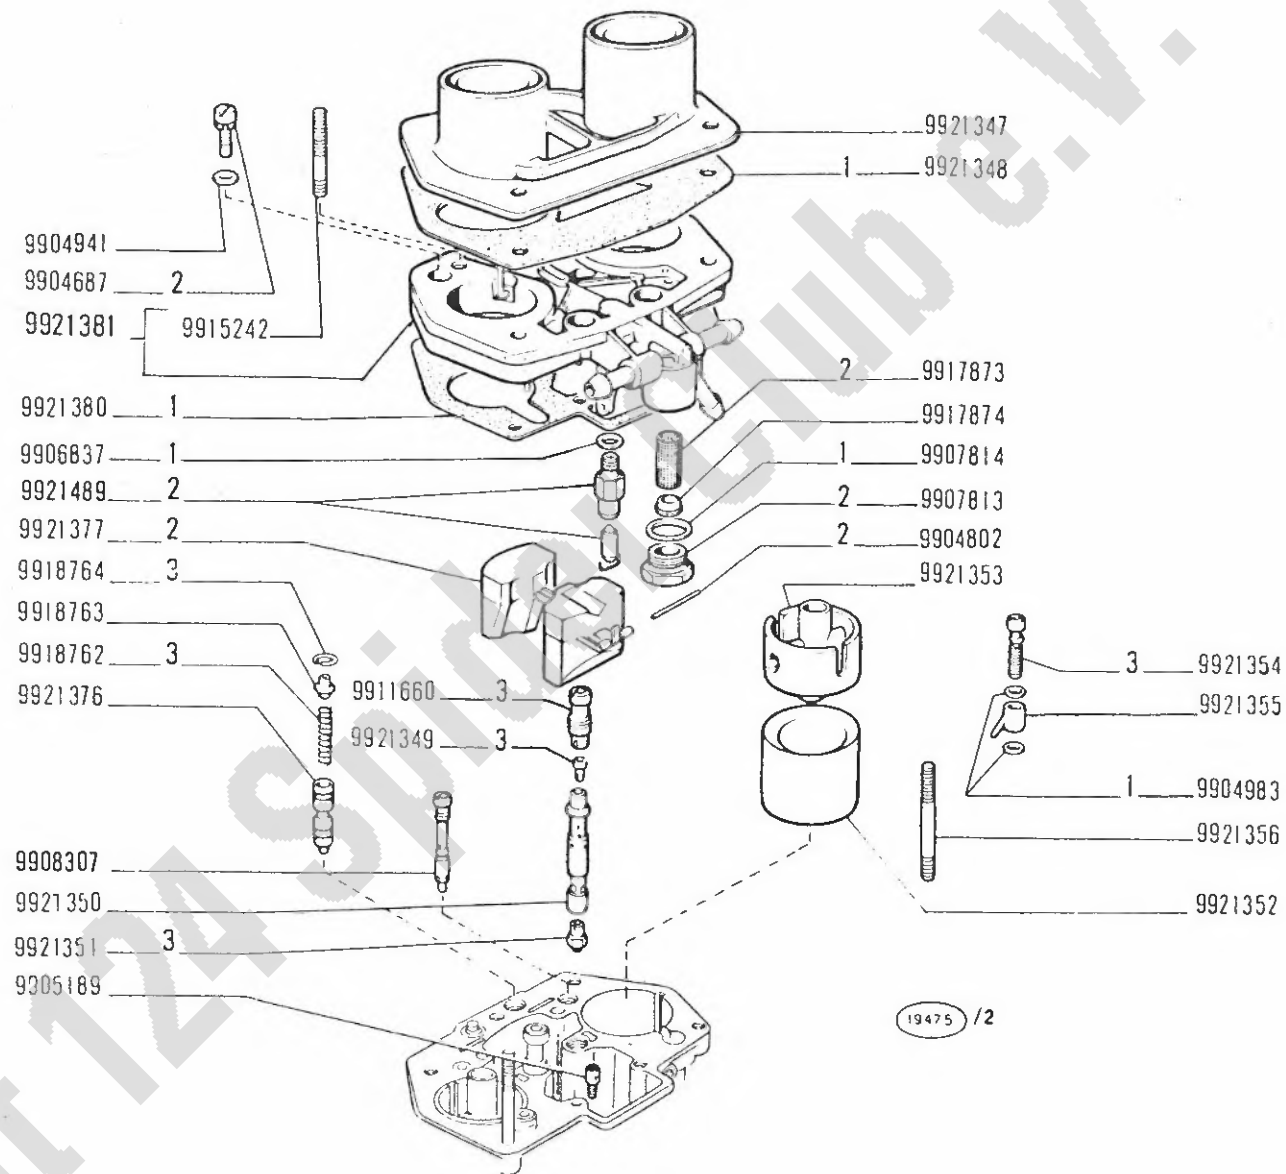

9921490 = 1
 9921491 = 1+2
 9921492 = 1+2+3

124 Sport
 (tipo BC-BS)

● Carburateur
 ● Vergaser


CARBURATORE 4235621 (Weber)

● Carburetor
 ● Carburador

A2.06/5

1/2

XI-1970

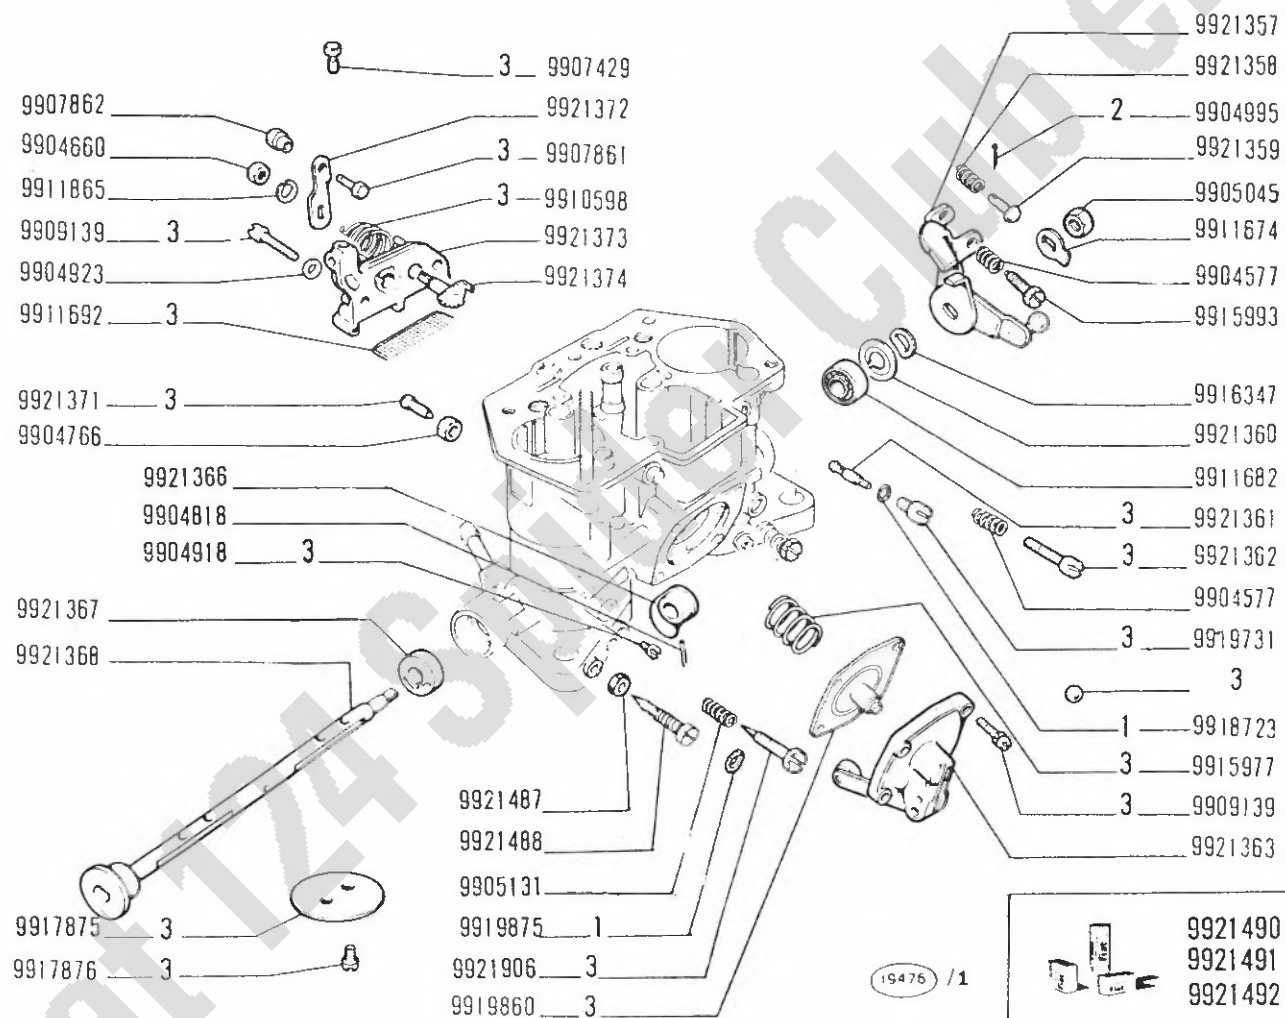

124 Sport
(tipo BC-BS)

● Carburateur
● Vergaser


CARBURATORE 4235621 (Weber)

● Carburetor
● Carburador

A2.06/5

2/2

XI-1970

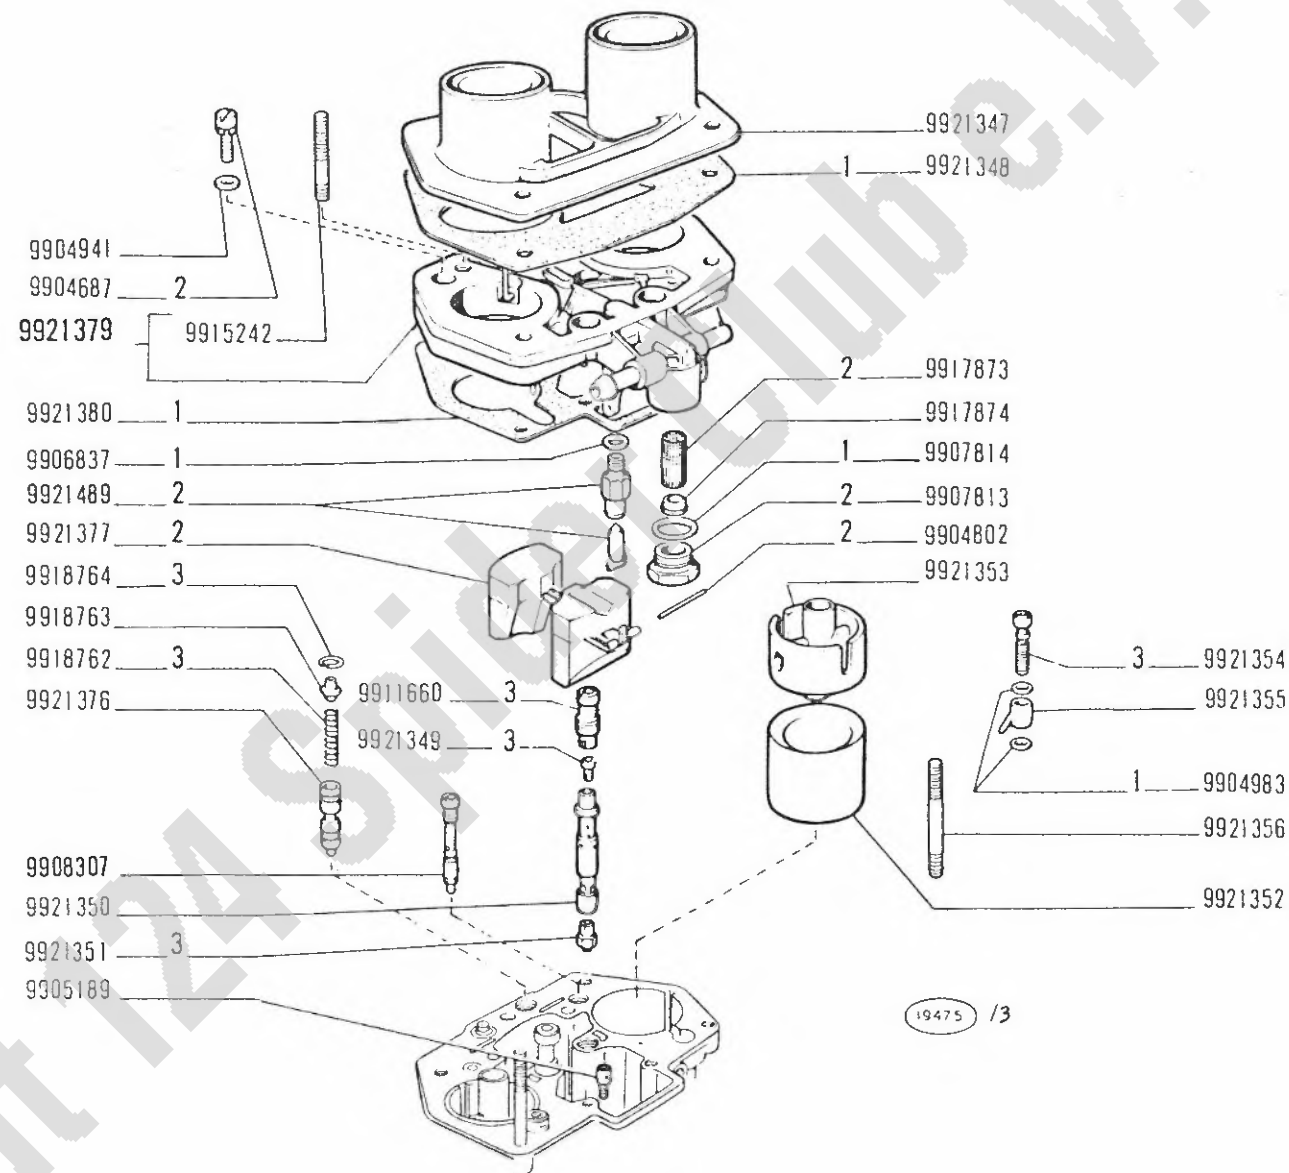

124 Sport
(tipo BC-BS)

• Carburateur
• Vergaser

CARBURATORE 4236547 (Weber)

• Carburetor
• Carburador

A2.06/7

12

XI-1970

QUESTO SOTTOGRUPPO VERRÀ INSERITO NEL PROSSIMO AGGIORNAMENTO

Ce sousgroupe sera inséré dans la prochaine mise à jour

Diese Untergruppe wird bei einer der nächsten Änderungseinführungen veröffentlicht

This Subgroup will be listed in a future revision

Este subgrupo será publicado en la próxima revisión

124 Sport
(tipo BC-BS)



• Carburateur
• Vergaser

CARBURATORE 4236548 (Solex)

• Carburetor
• Carburador

A2.06/8

XI-1970

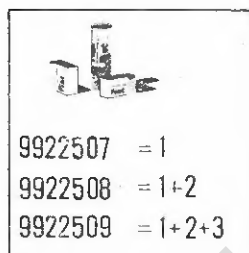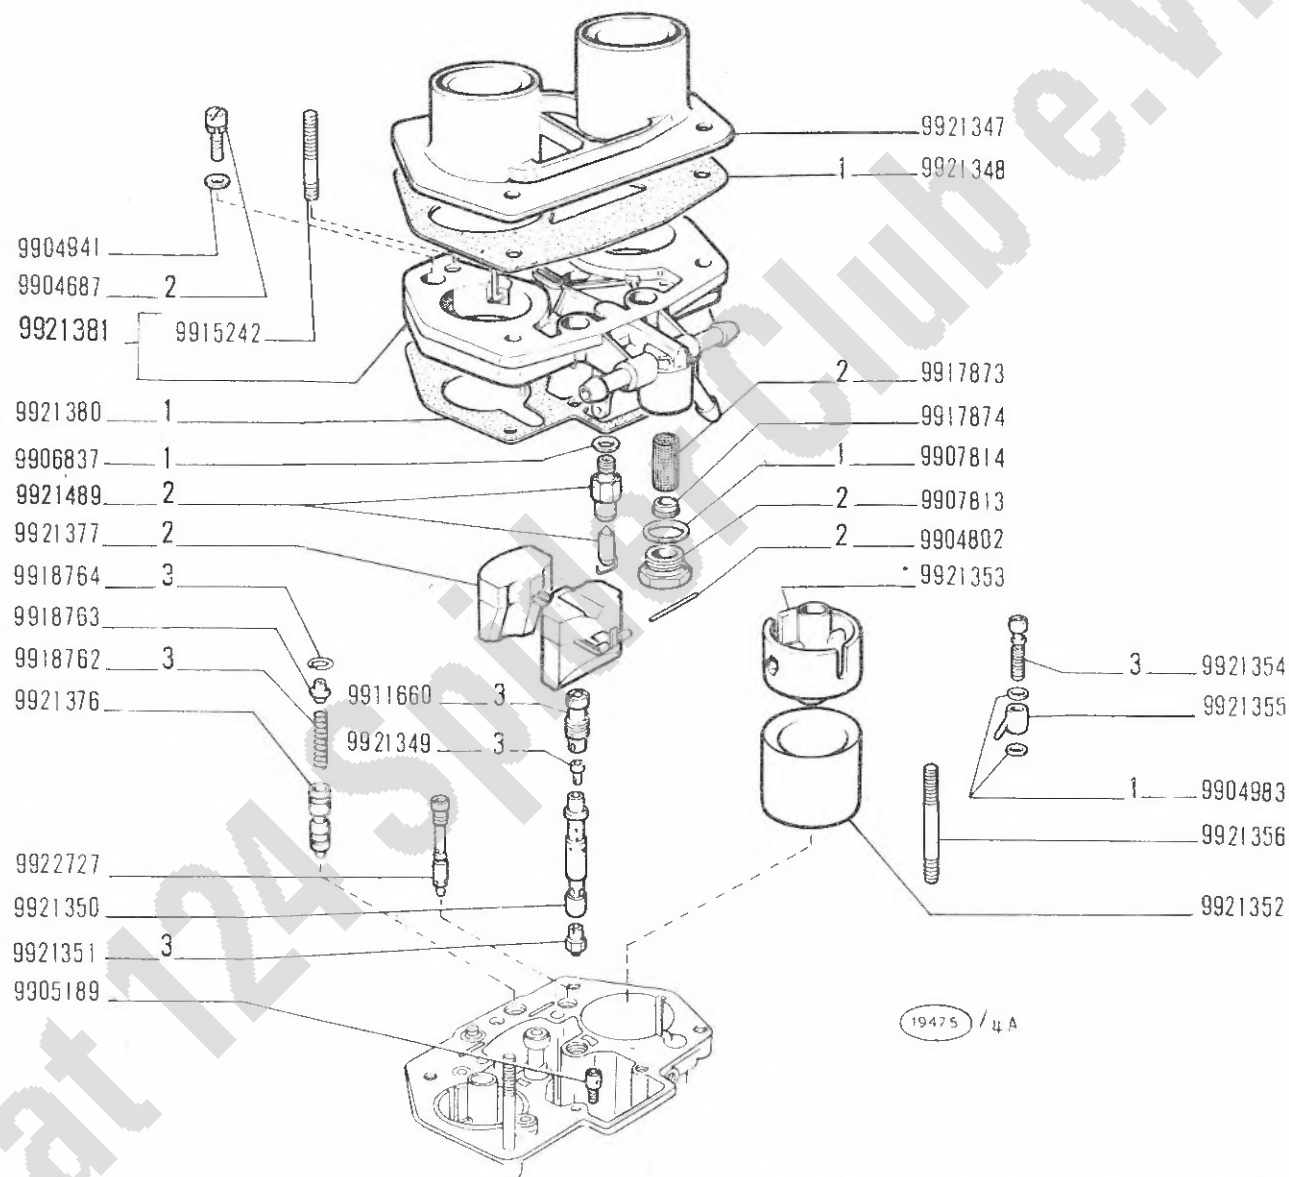

124 Sport
(tipo BC - BS)
603.10.219

Carburateur
Vergaser


CARBURATORE 4249786 (Weber)

Carburetor
Carburador

A2.06/9

1/2

25-01-71

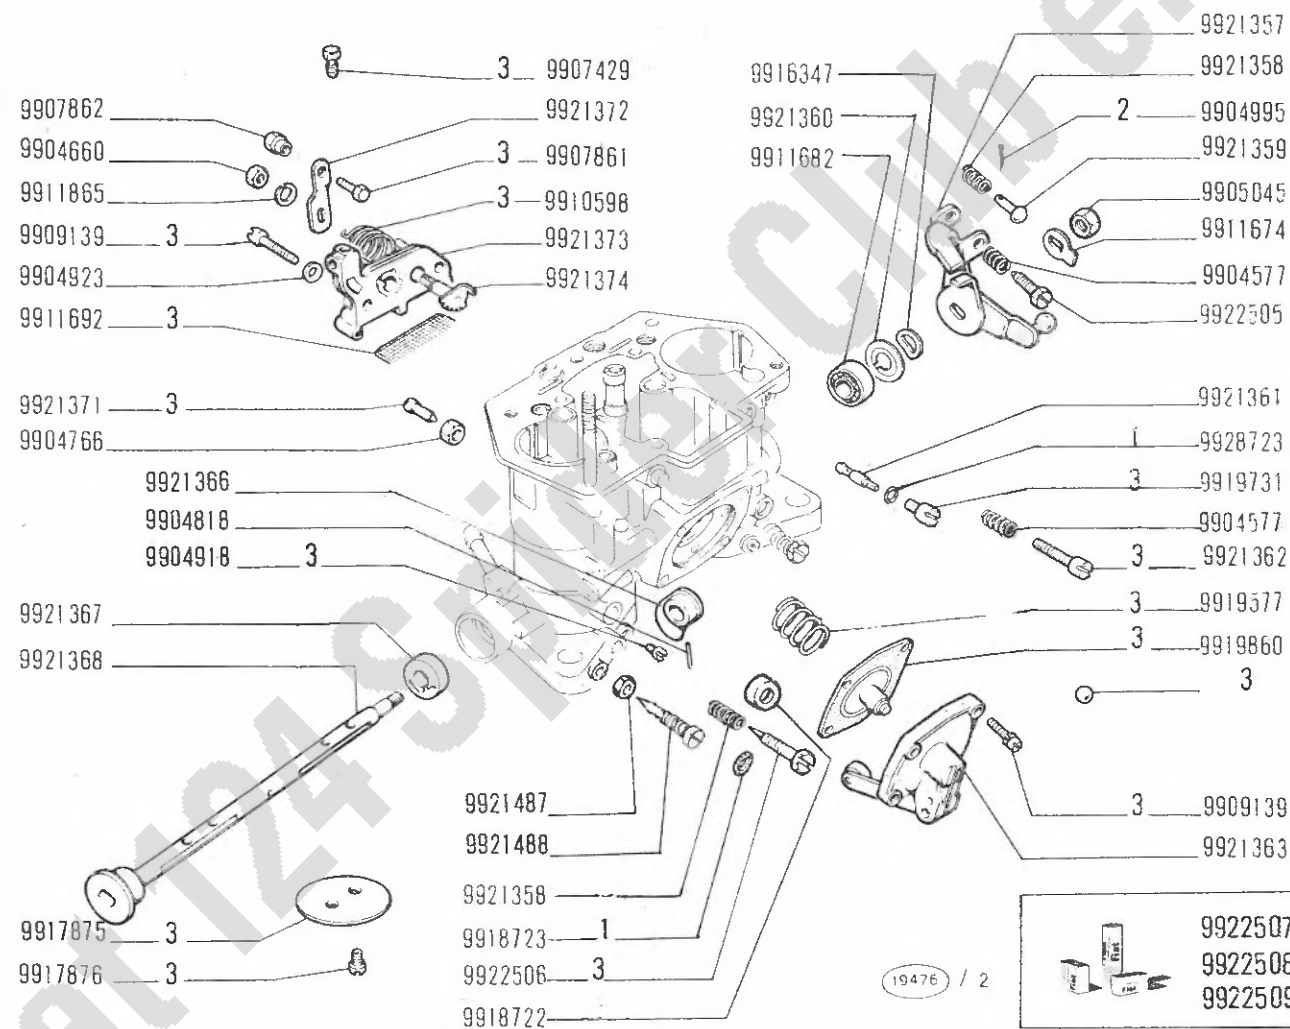


124 Sport
(tipo BC - BS)
603.10.219

Carburateur
Vergaser

CARBURATORE 4249786 (Weber)

Carburetor
Carburador

A2.06/9

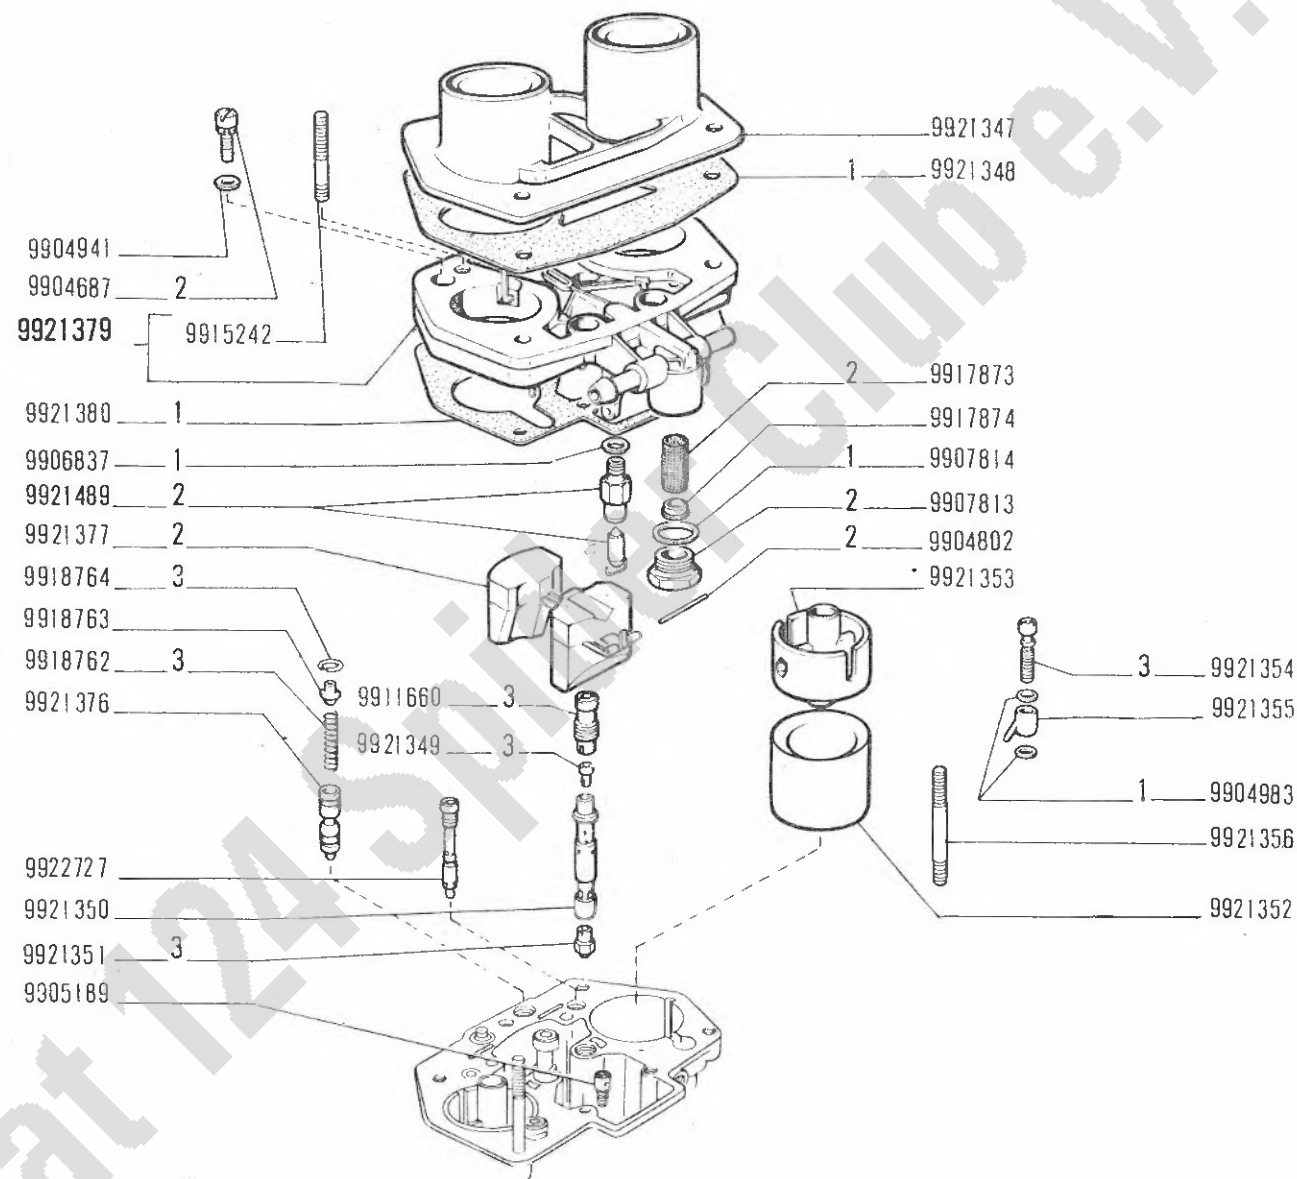

9922507 = 1
 9922508 = 1+2
 9922509 = 1+2+3

124 Sport
 (tipo BC - BS)
 603.10.219

Carburateur
 Vergaser


CARBURATORE 4249787 (Weber)

Carburetor
 Carburador

A2.06/10

1/2

25-01-71

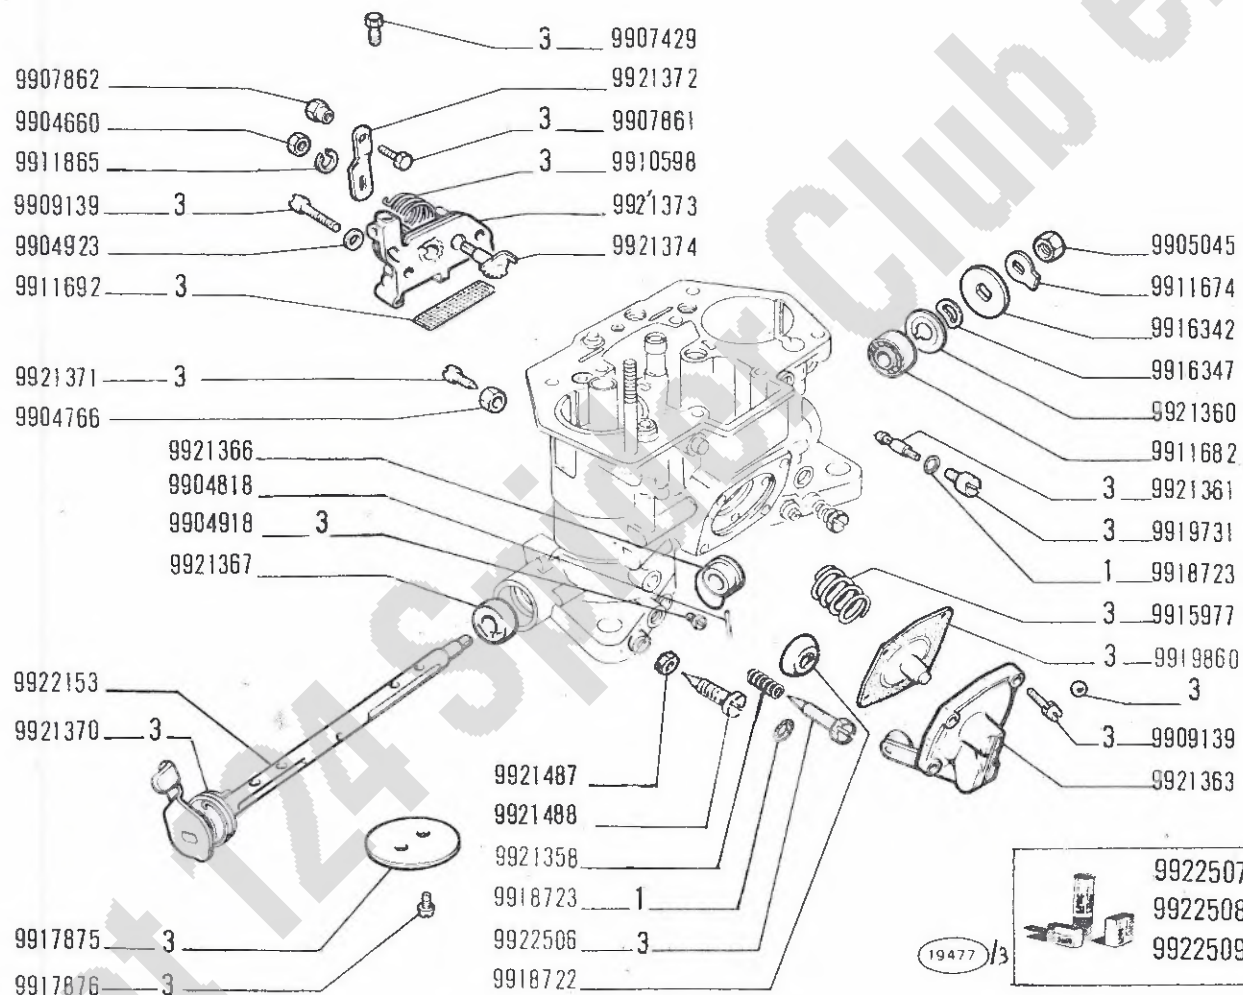


124 Sport
(tipo BC - BS)
603.10.219

Carburateur
Vergaser

CARBURATORE 4249787 (Weber)

Carburetor
Carburador

A2.06/10

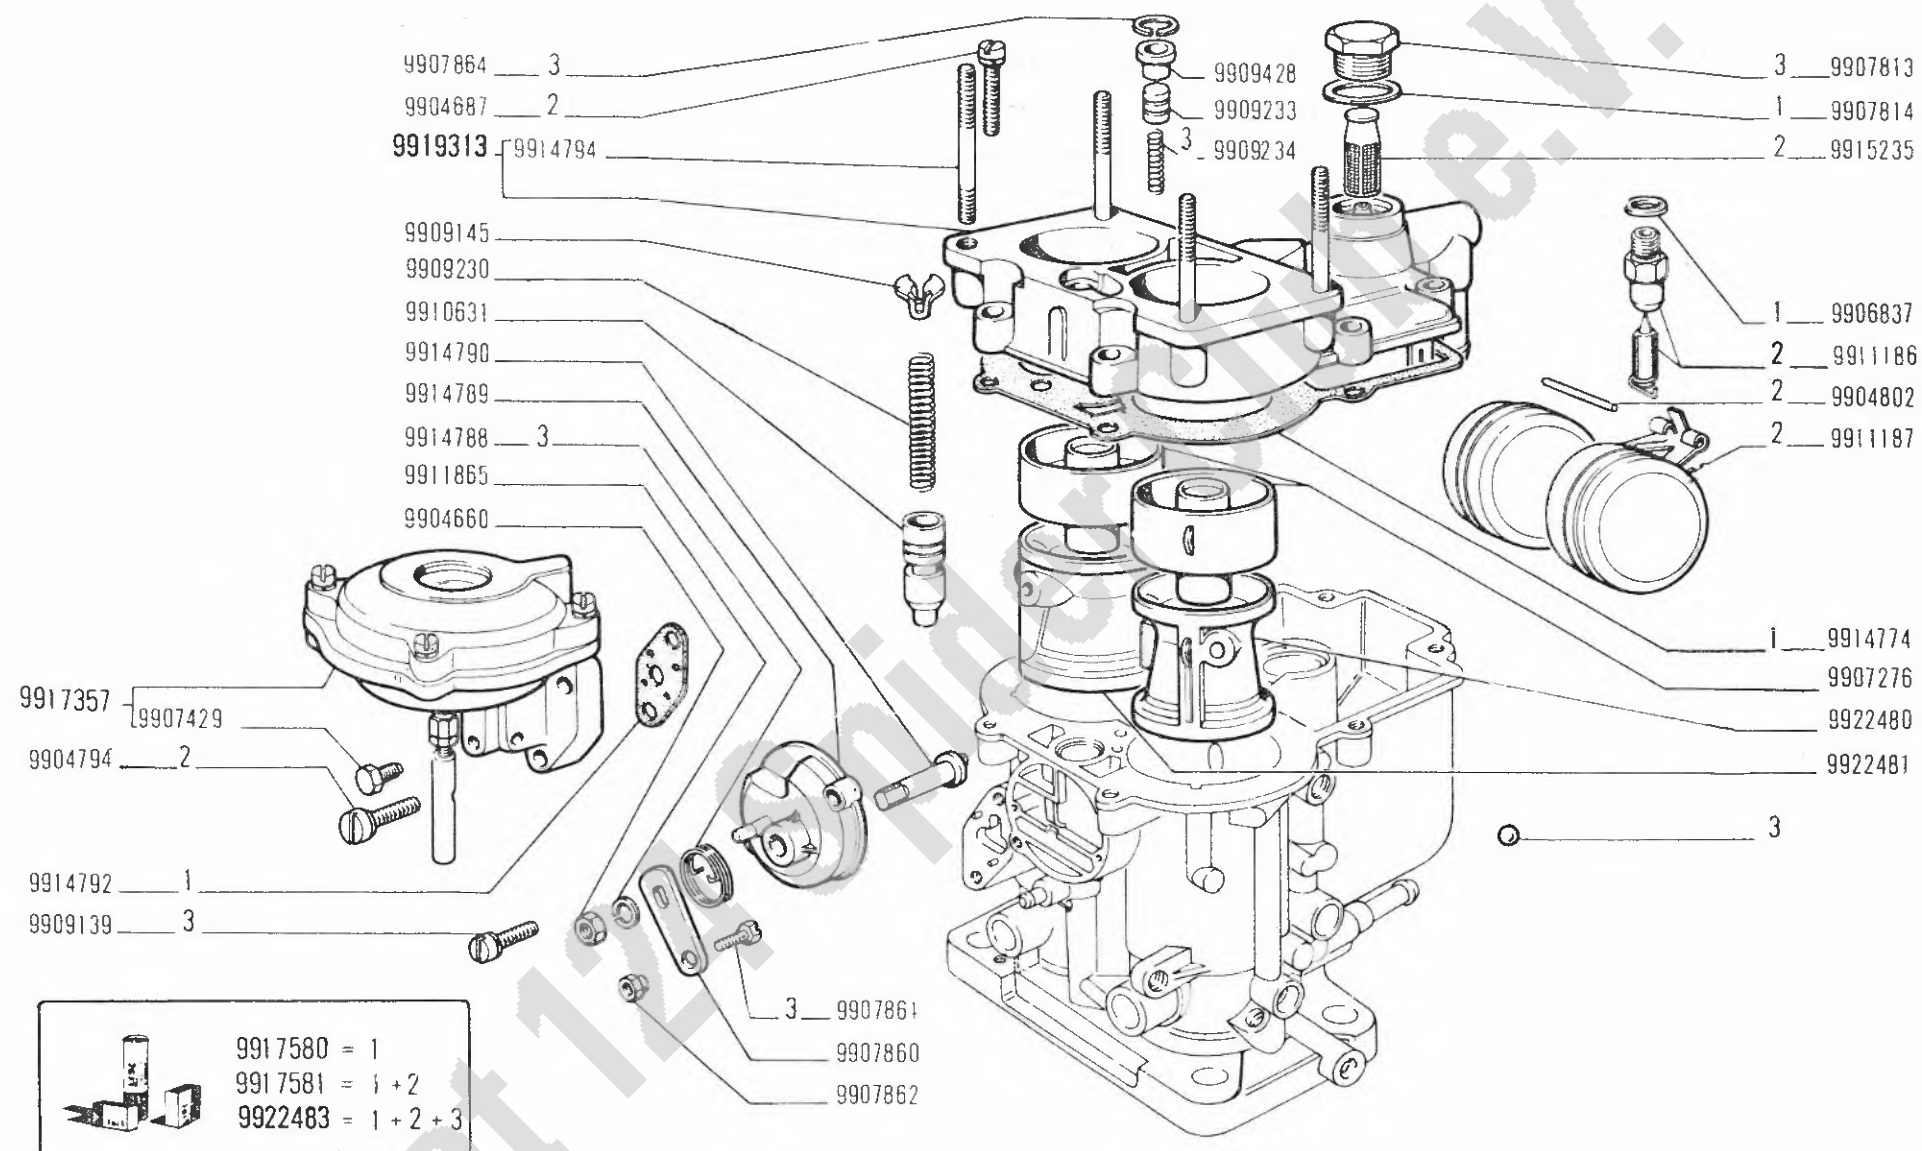

10813 / 8

124 Sport
(tipo BC-BS)



Carburateur
Vergaser

CARBURATORE 4250043 (Weber)

Carburetor
Carburador

A2.06/11

1/2

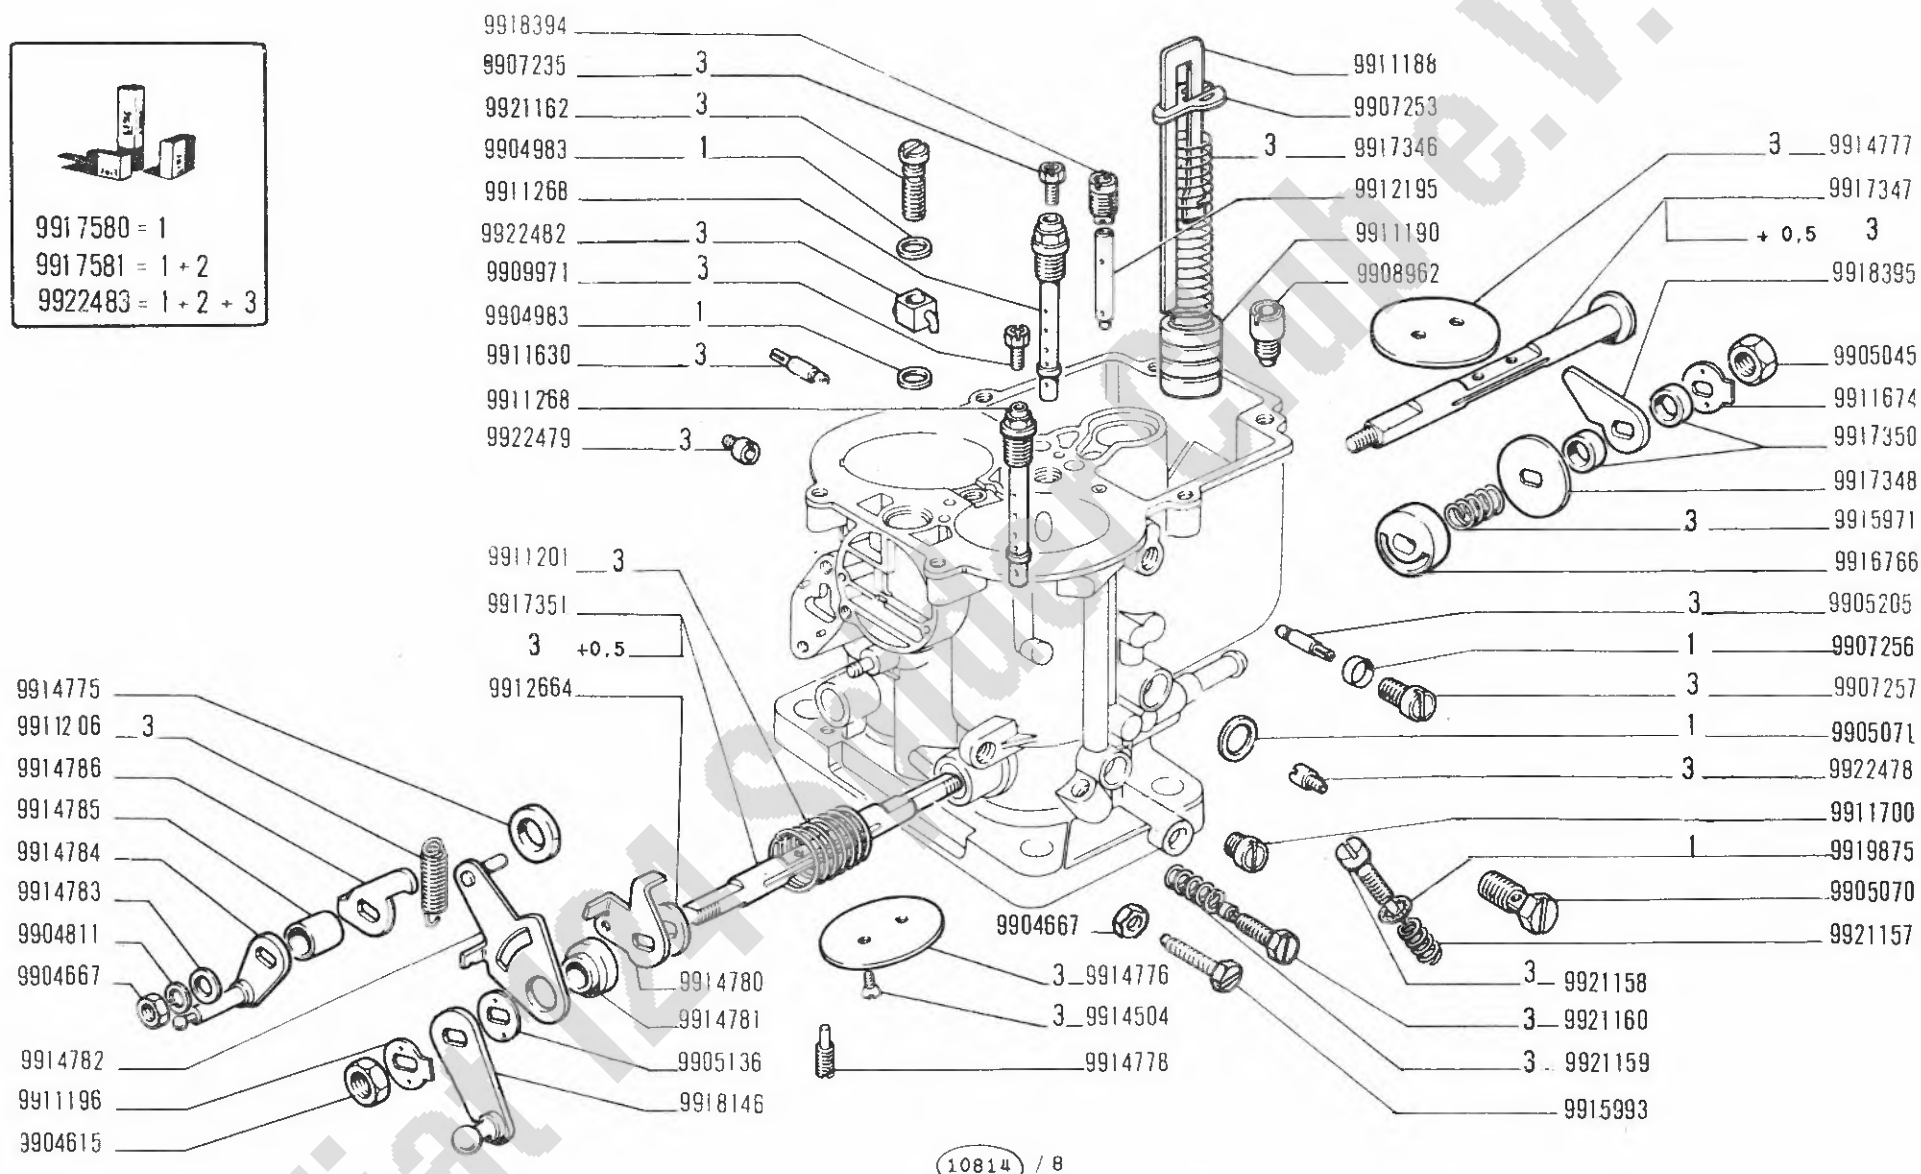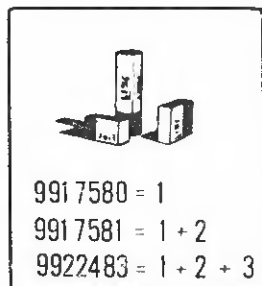

10814 / 8

124 Sport
(tipo BC-BS)


Carburateur
Vergaser

CARBURATORE 4250043 (Weber)

Carburetor
Carburador

A2.06/11

2/2

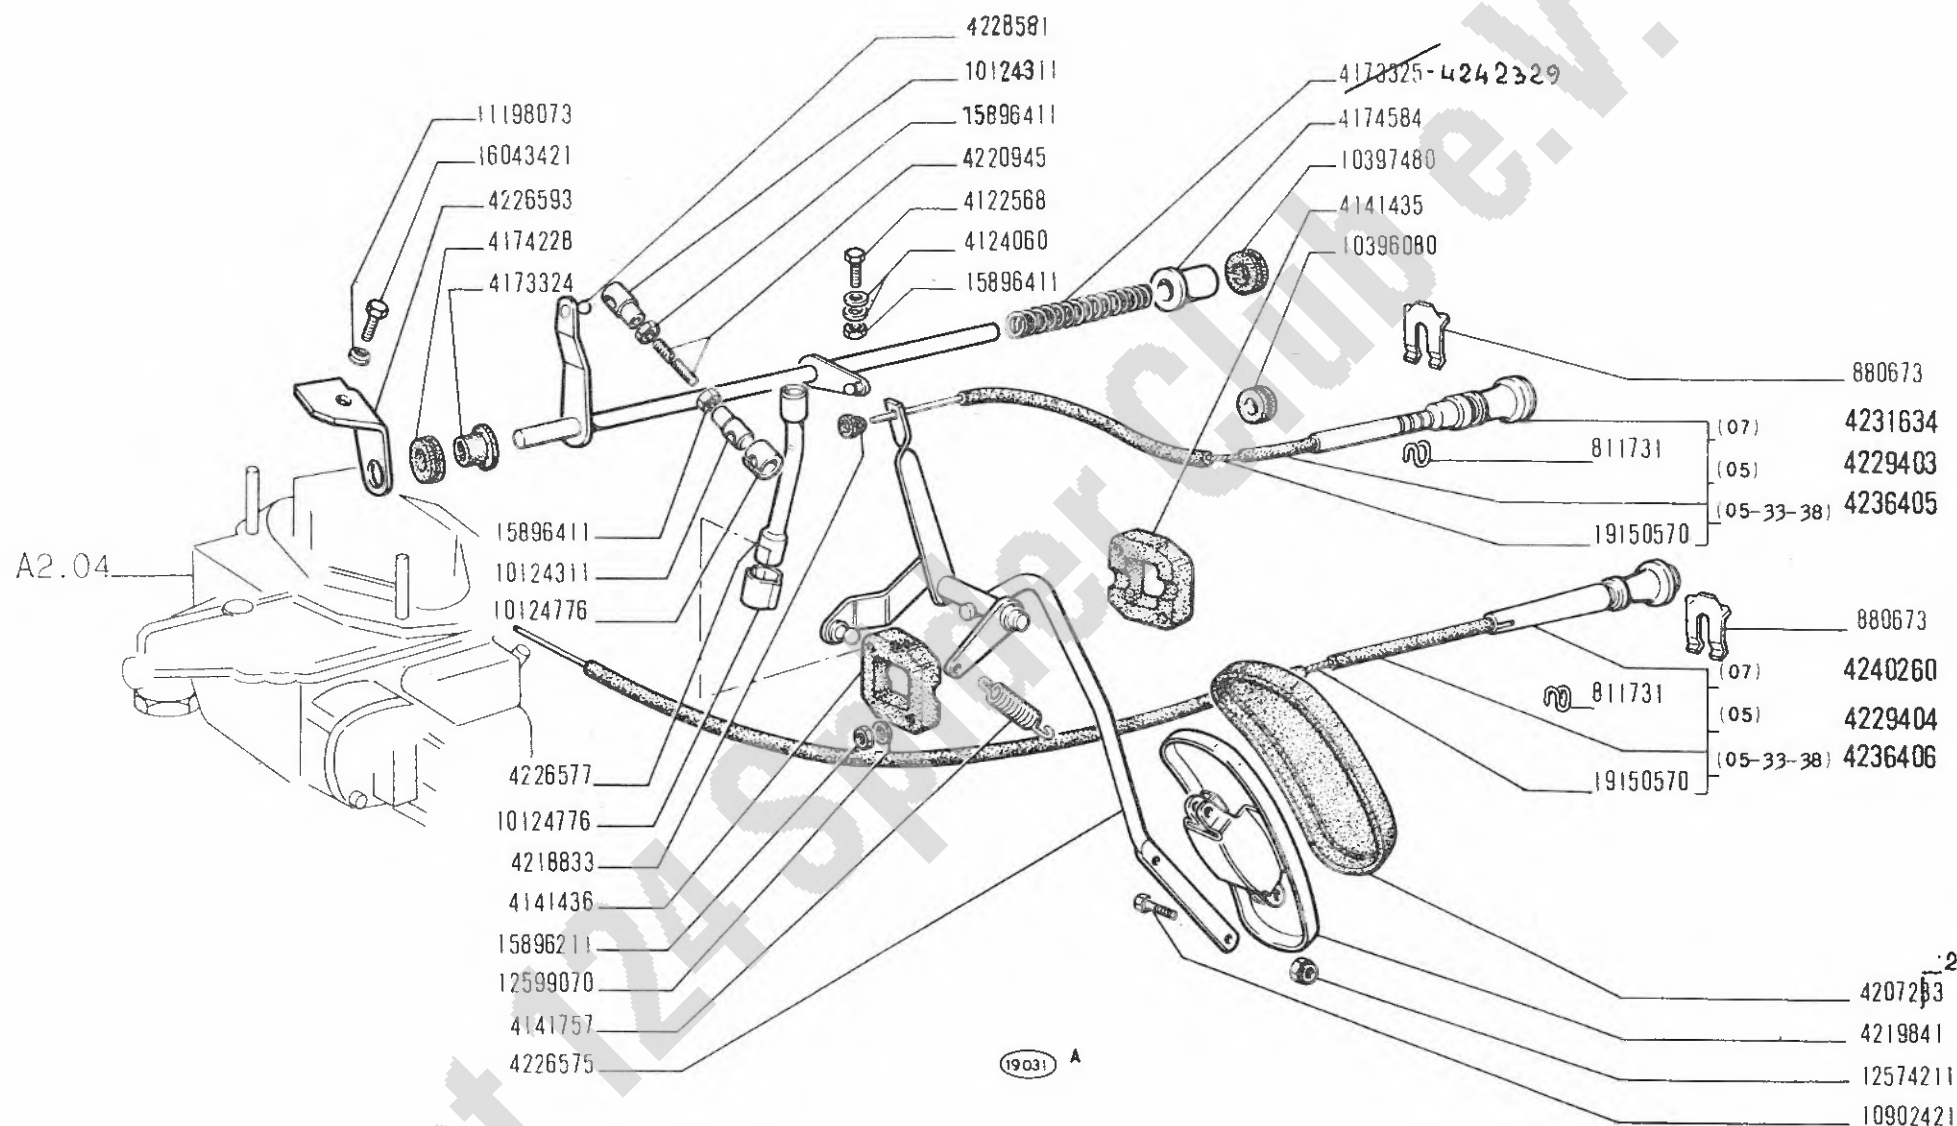

124 Sport
(tipo BC-BS)

COMANDI ACCELERATORE E CARBURATORE


Commandes d'accélérateur et de starter
Gasregulierung und Vergaser

Choke and Accelerator Control Linkage
Mandos del acelerador y "starter"

A2.21

XL-1970
30-07-71

MODIF.	N.ORDINAZ.	Q.	DENOMINAZIONE	DESIGNATION	BENENNUNG	DESCRIPTION	DENOMINACIONES
	10396020	1	ANELLO GOMMA	BAGUE	RING	RING	GUARNICION
C 3777	10397420	1	ANELLO GOMMA	BAGUE	RING	RING	GUARNICION
U 3777	10516670	2	ROSETTA SICUREZZA	RONDELLE FREIN	SICHERUNGSRING	LOCKWASHER	ARANDELA DE FRENO
U 3777	10519601	1	ROSETTA PIANA	RONDELLE	SCHLEIBE	WASHER	ARANDELA
	10902421	2	VITE	VIS	SCHRAUBE	SCREW	TORNILLO
U 3777	10902631	1	VITE	VIS	SCHRAUBE	SCREW	TORNILLO
	11198070	1	ROSETTA SICUREZZA	RONDELLE FREIN	SICHERUNGSRING	LOCKWASHER	ARANDELA DE FRENO
	12574211	2	DADO	ECROU	MUTTER	NUT	TUERCA
U 3777	12574221	1	DADO	ECROU	MUTTER	NUT	TUERCA
	12599070	2	ROSETTA SICUREZZA	RONDELLE FREIN	SICHERUNGSRING	LOCKWASHER	ARANDELA DE FRENO
	15896211	2	DADO	ECROU	MUTTER	NUT	TUERCA
	15896411	3	DADO	ECROU	MUTTER	NUT	TUERCA
	16043321	1	VITE	VIS	SCHRAUBE	SCREW	TORNILLO
U 3777	16100811	2	DADO	ECROU	MUTTER	NUT	TUERCA
	19150570	M	TRASMISSIONE FLESS.	TRANSMISSION	DRAHTWELLE	FLEX/SHAFT	ARBOL FLEXIBLE
			(*) SPECIALE PER RICAMBI	SPECIALE POUR RECHANGES	EXTRA FÜR DEN ERSATZ	SPECIFIC FOR RE-PLACEMENTS	ESPECIAL PARA RE-CAMBIOS

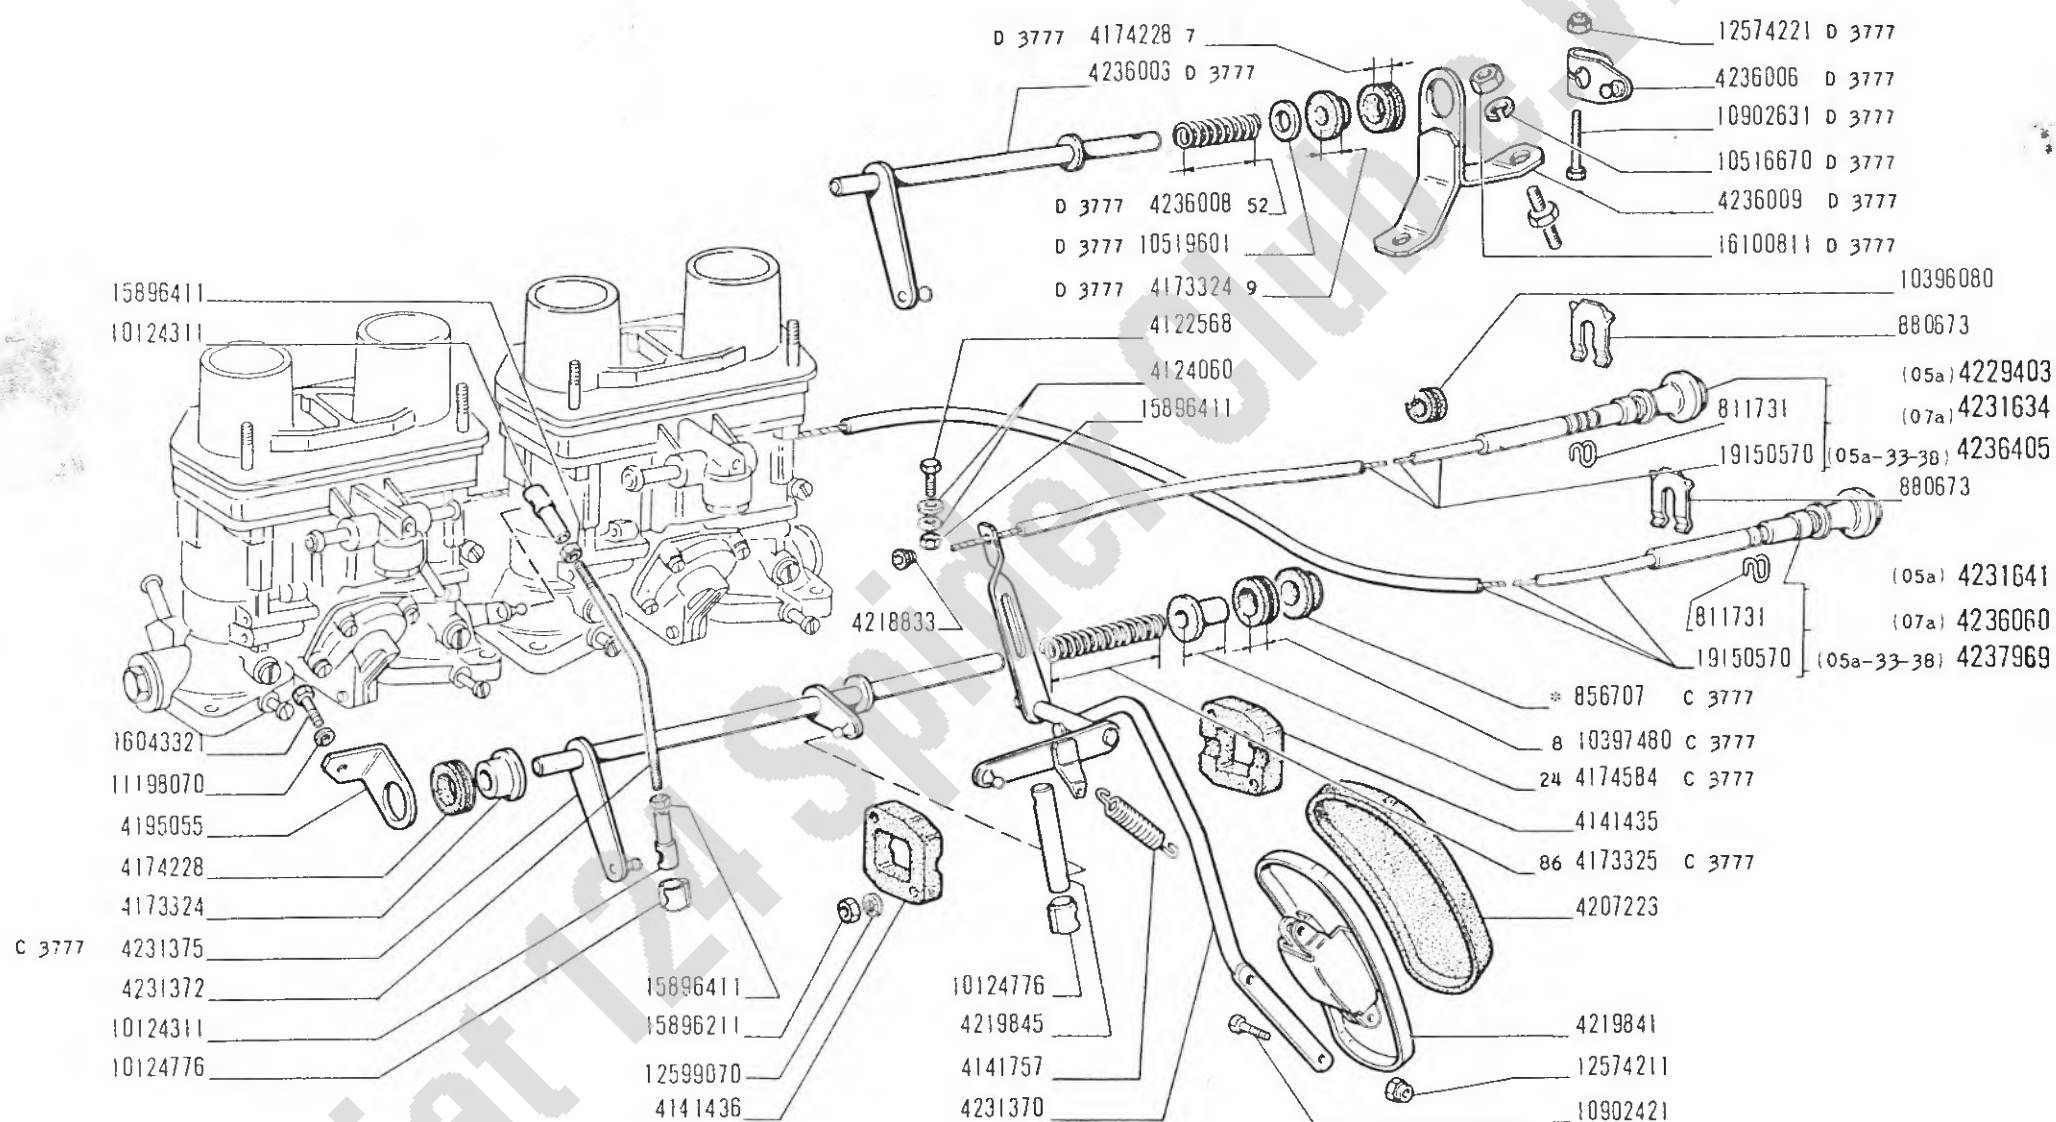

(*) Speciale per ricambi - Speciale pour rechanges - Extra für den Ersatz - Specific for replacements - Especial para recambios

22038

124 Sport
(tipo BC-BS)


COMANDI ACCELERATORE E CARBURATORE

- Commandes d'accélérateur et de starter
- Gasregulierung und Vergaser

- Choke and Accelerator Control Linkage
- Mandos del acelerador y "starter"

A2.21/1

XI-1970

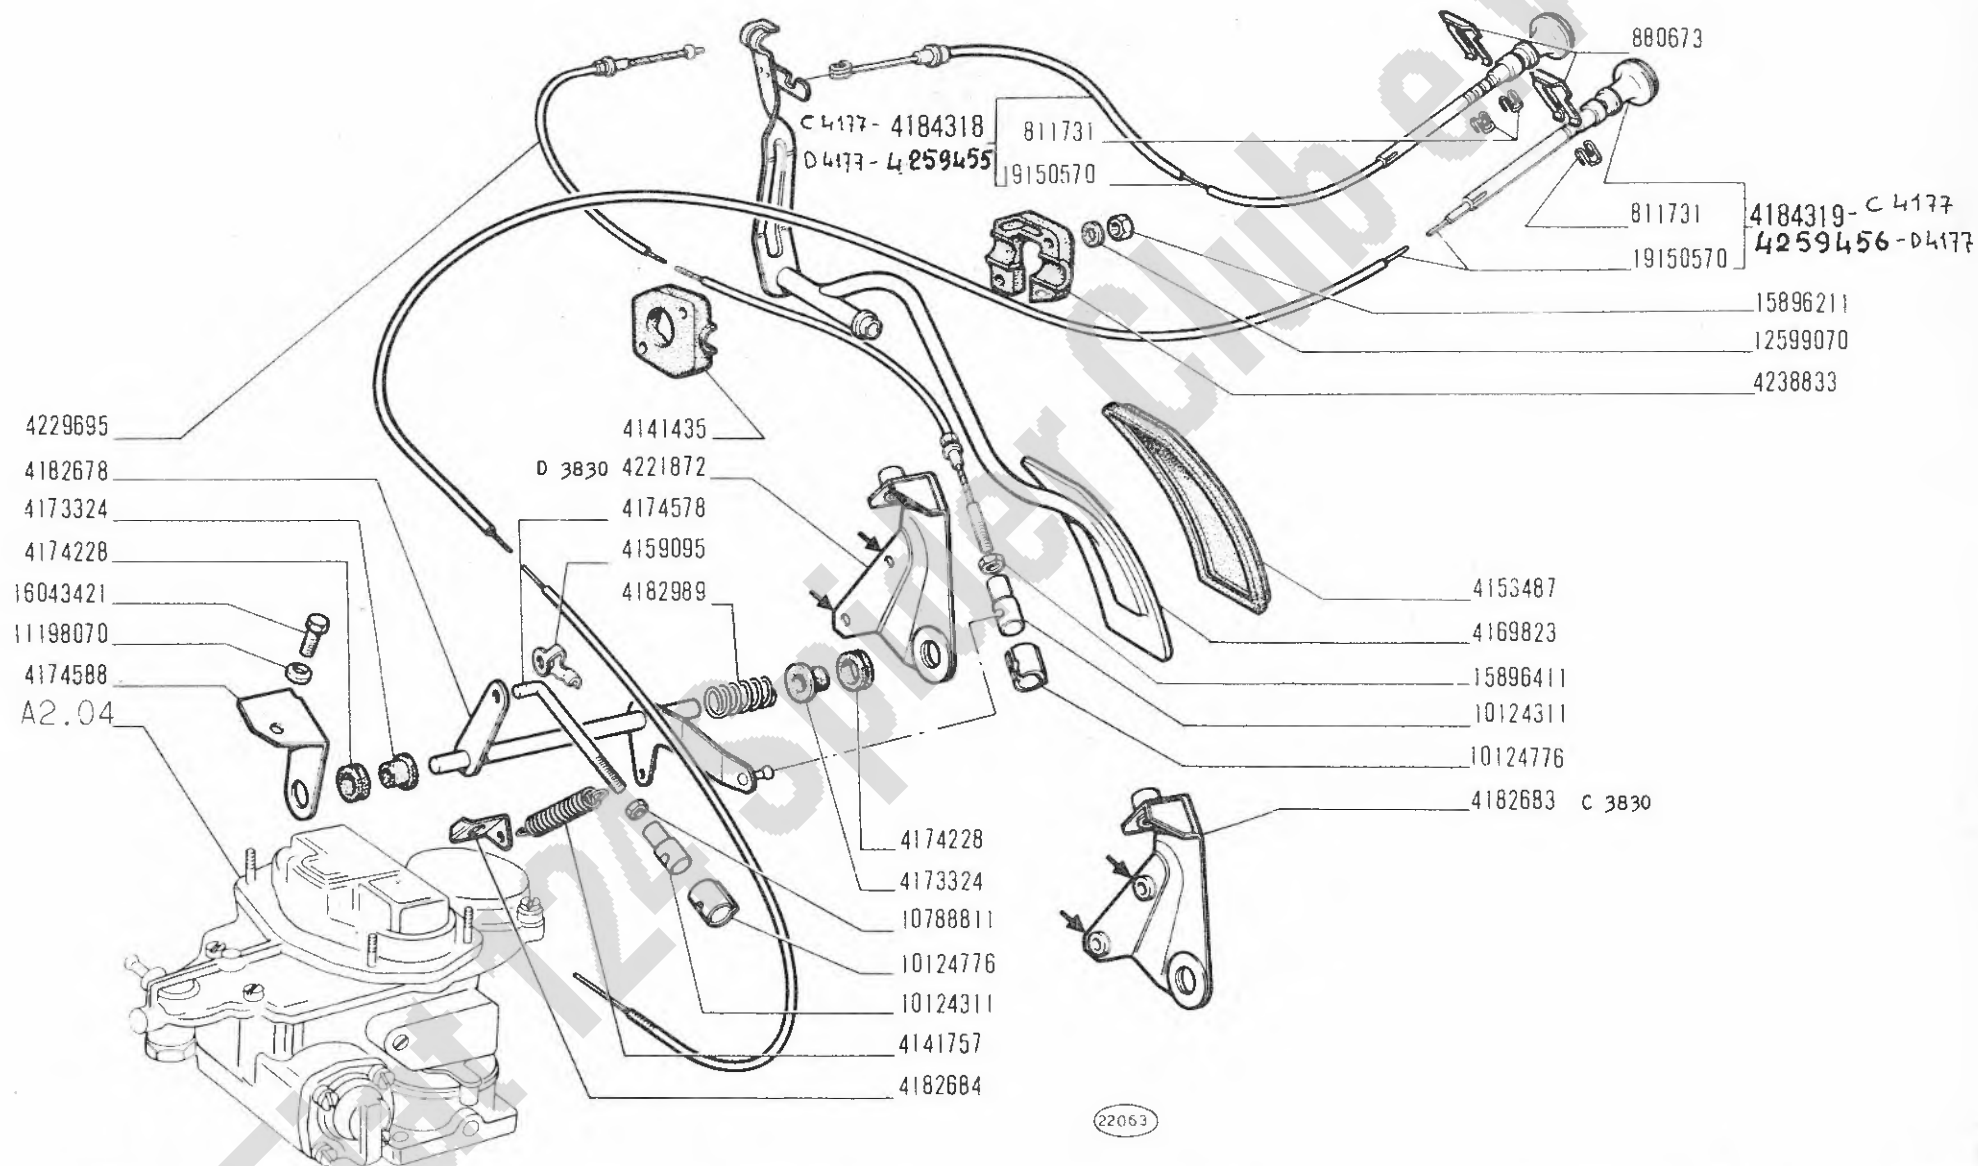

124 Sport
(tipo BC-BS)


COMANDI ACCELERATORE E CARBURATORE


Commandes d'accélérateur et de starter
Gasregulierung und Vergaser

Choke and Accelerator Control Linkage
Mandos del acelerador y "starter"

A2.21/2

~~XI-1970~~
30-07-71

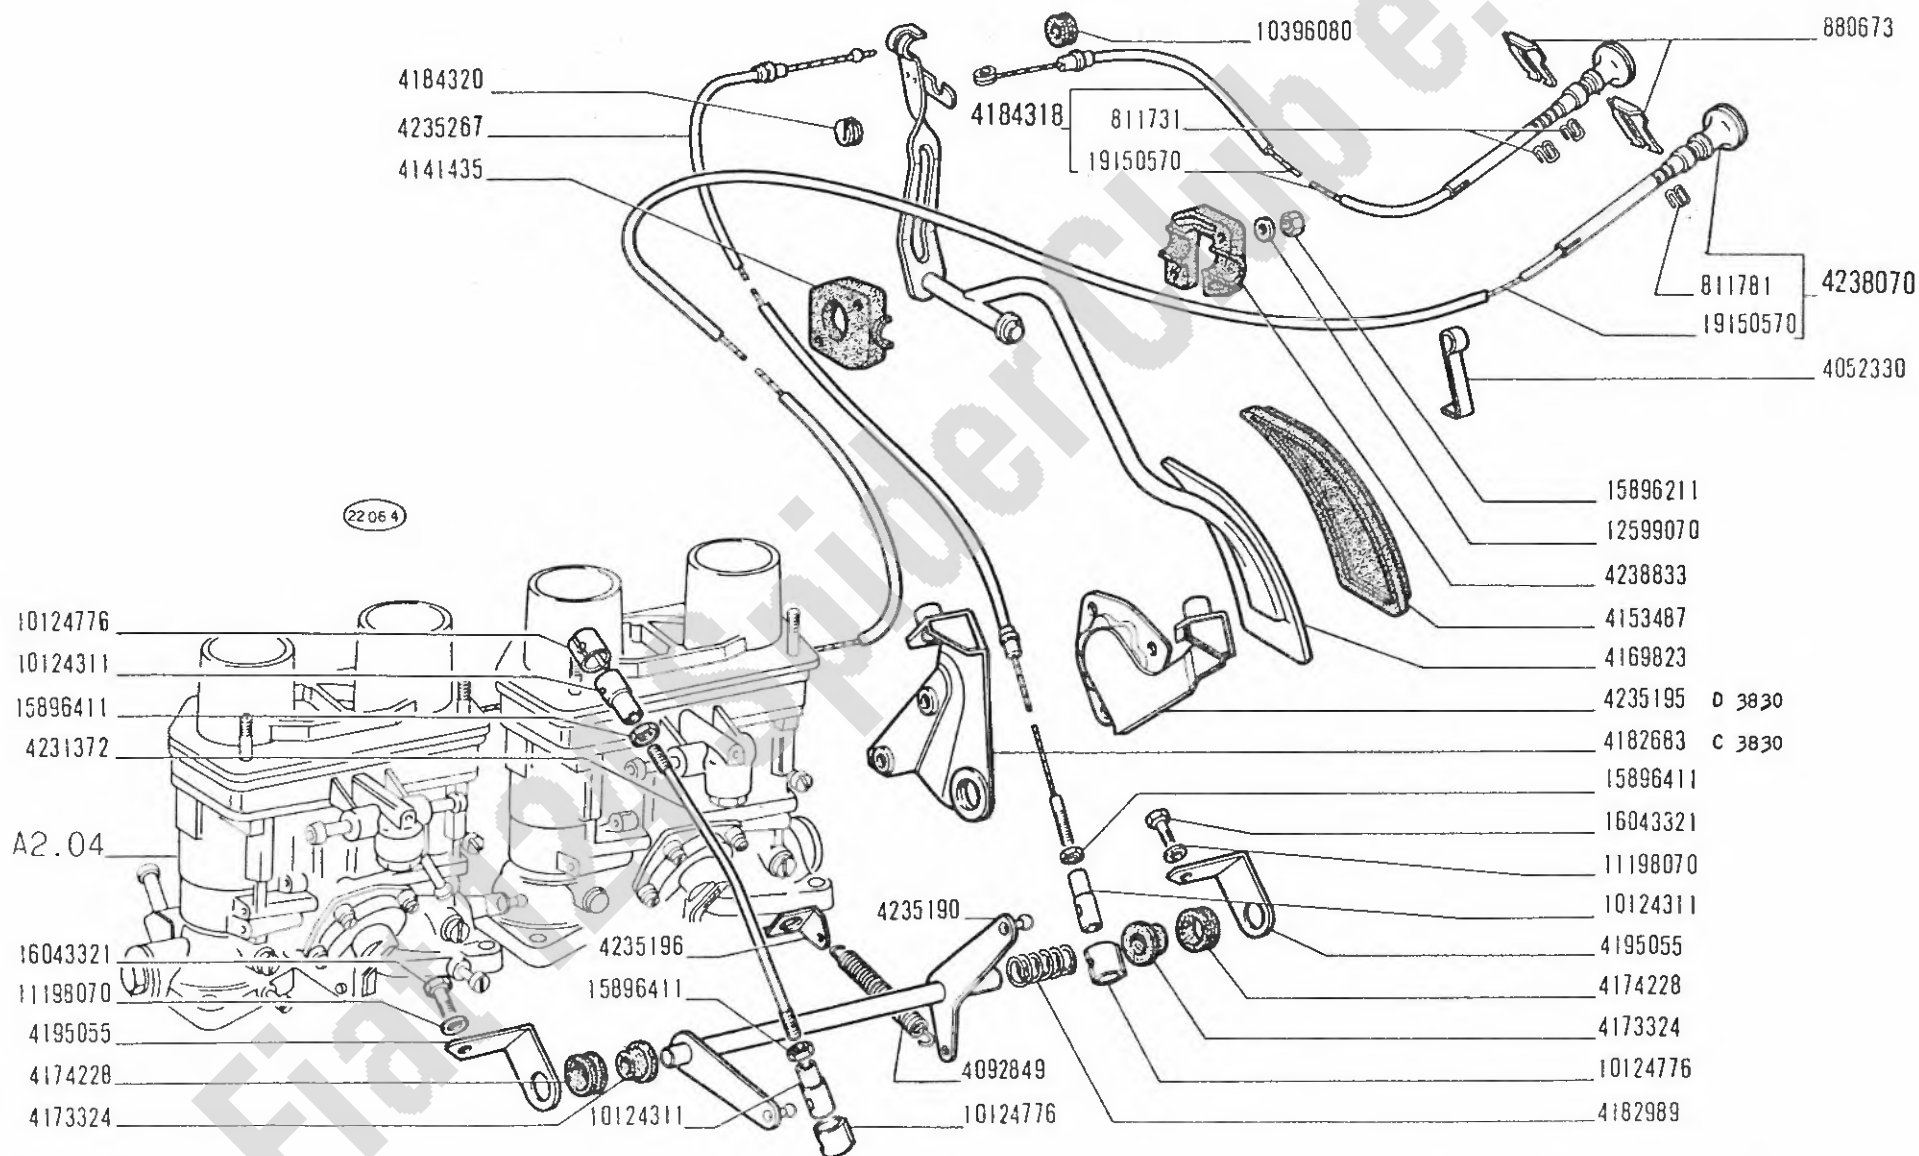

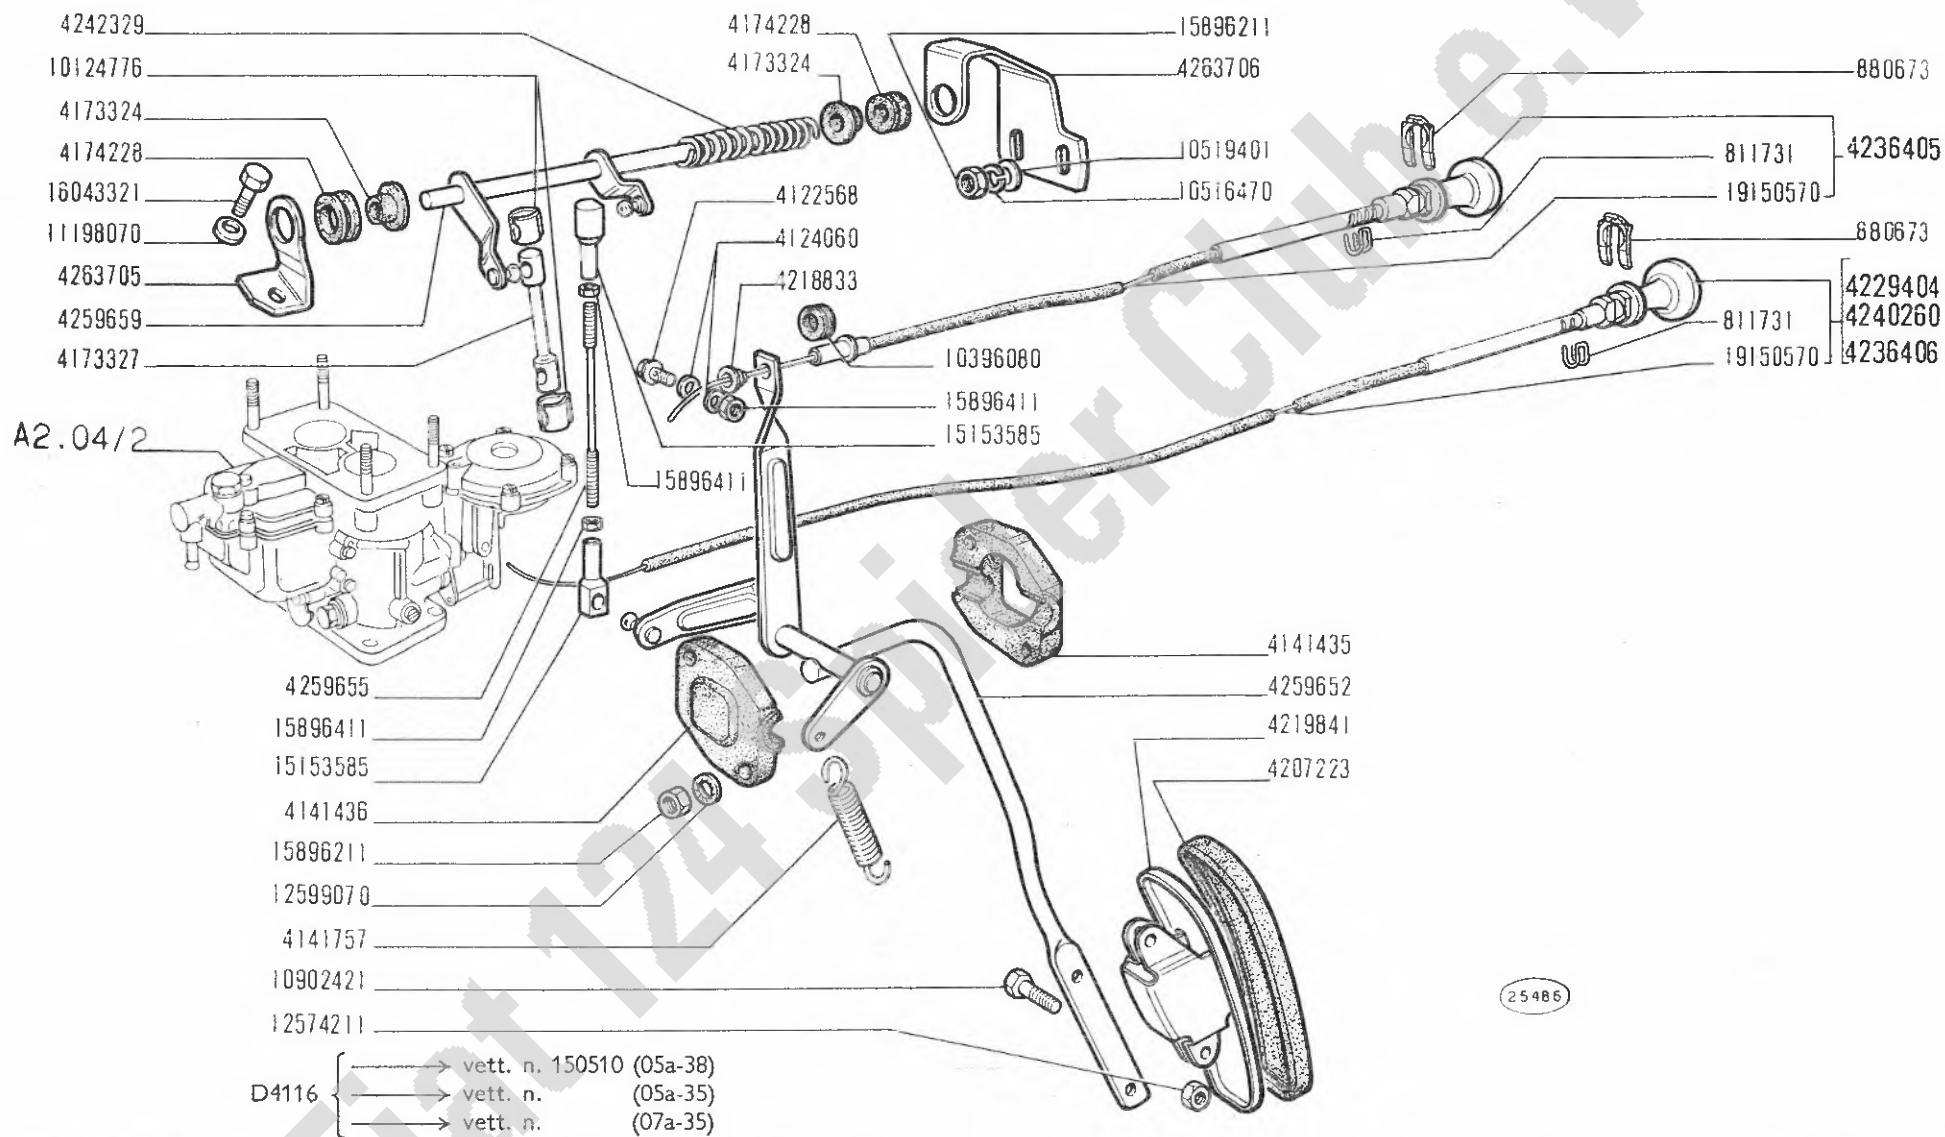


124 Sport
(tipo BC-BS)

COMANDI ACCELERATORE E CARBURATORE

Commandes d'accélérateur et de starter
Gasregulierung und Vergaser

Choke and accelerator control linkage
Mandos del acelerador y "starter"

A2.21/4

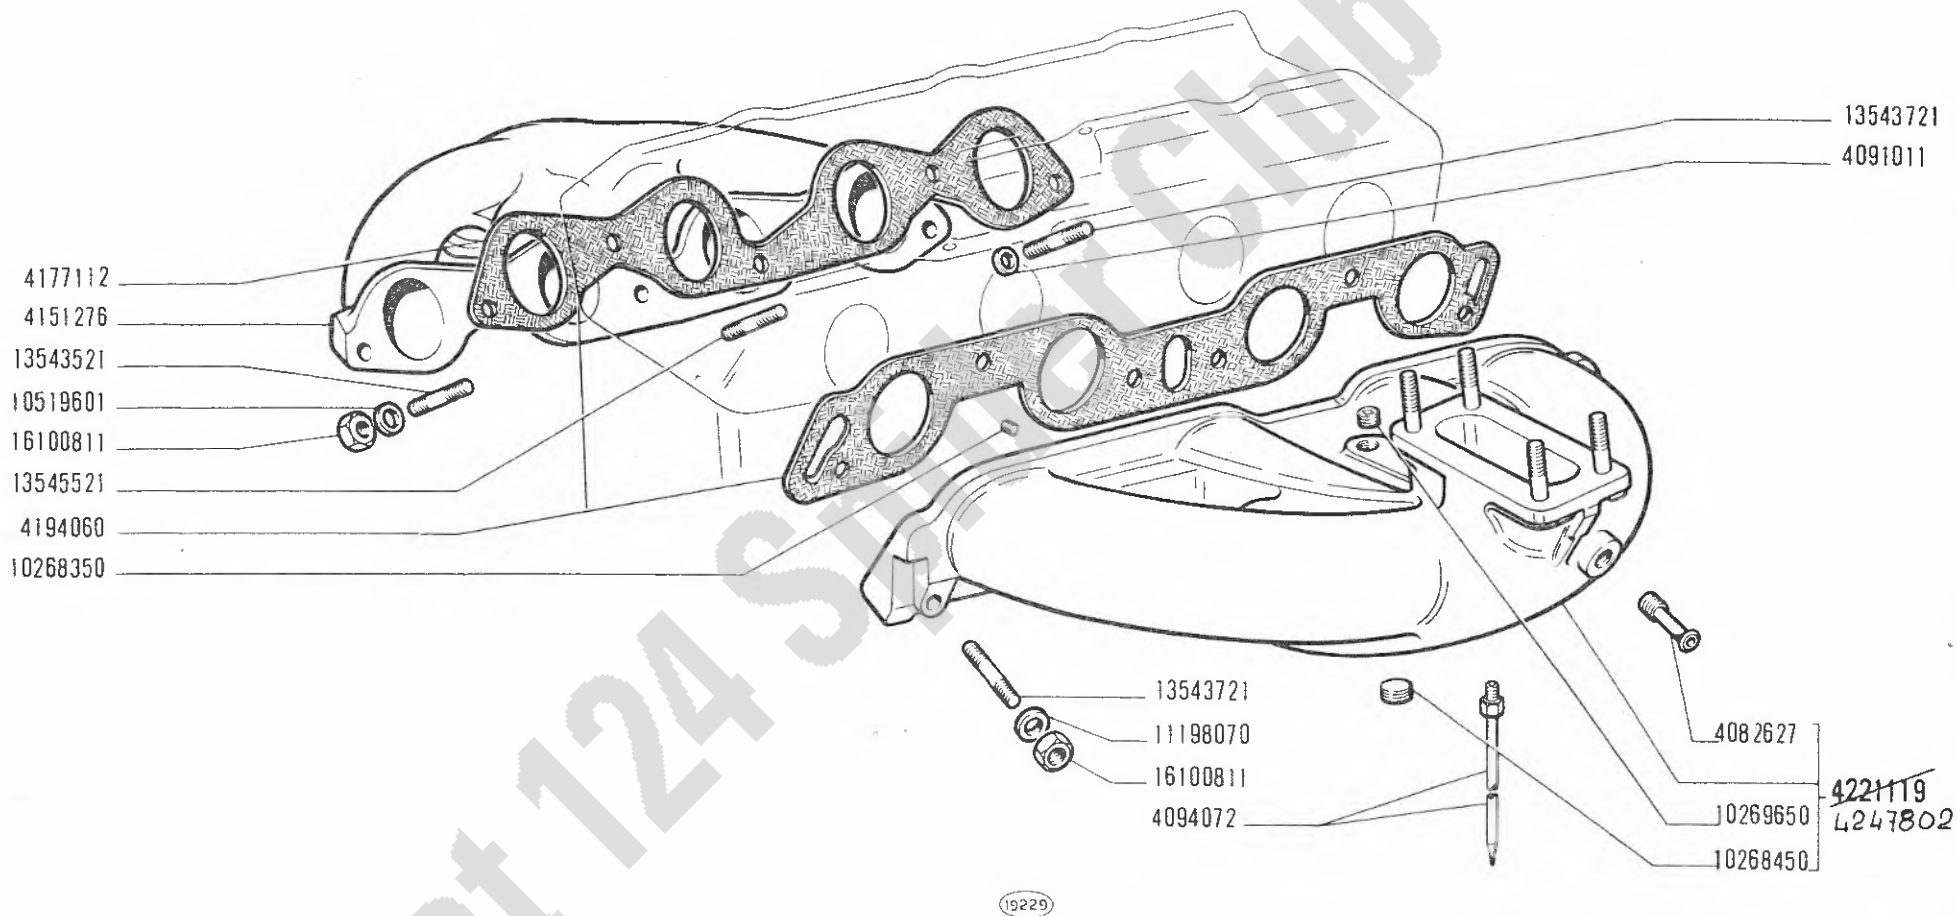

124 Sport
(tipo BC-BS)


CONDOTTI ASPIRAZIONE E SCARICO

Tubulures d'admission et d'échappement
Saug- und Auspuffkrümmer

Intake and Exhaust Manifolds
Colectores de admisión y escape

A2.54

11-1970
30-07-71

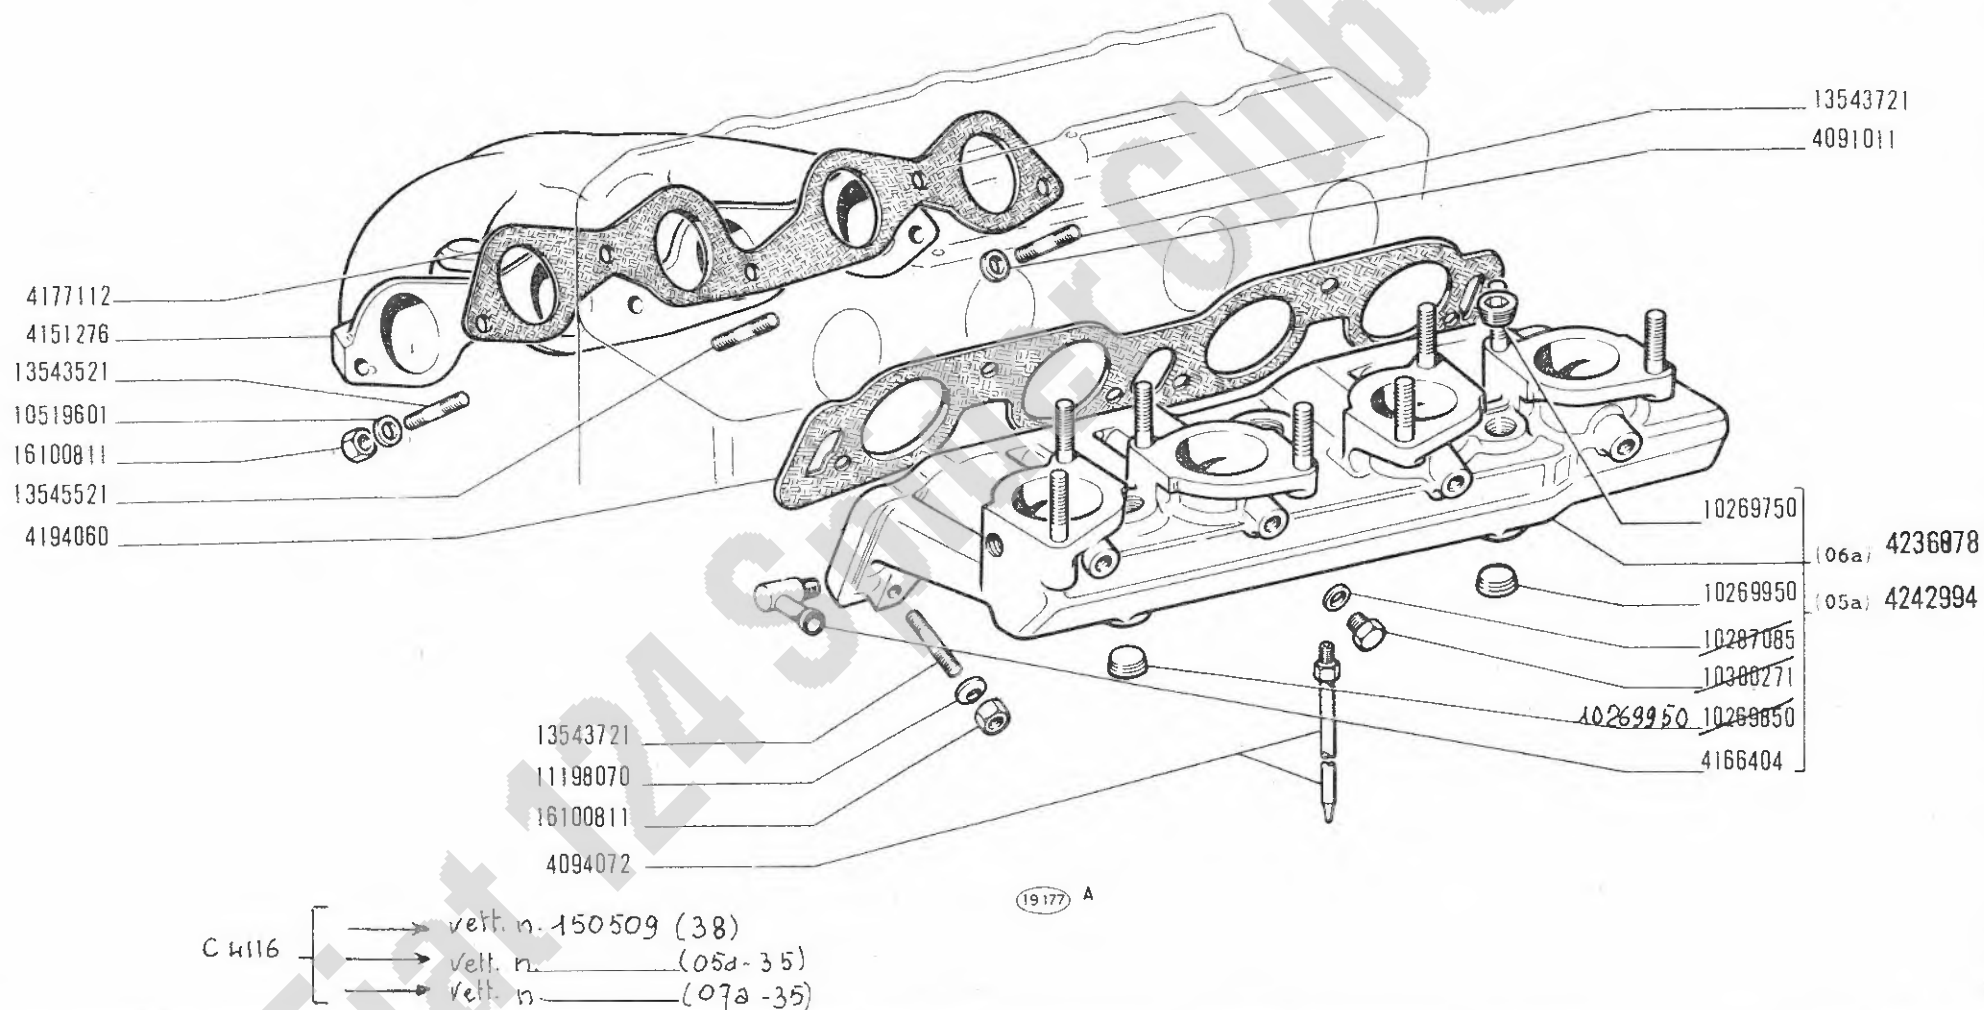

124 Sport
(tipo BC-BS)


CONDOTTI ASPIRAZIONE E SCARICO

Tubulures d'admission et d'échappement
Saug- und Auspuffkrümmer

Intake and Exhaust Manifolds
Colectores de admisión y escape

A2.54/1

~~XL 1970~~
30-07-71

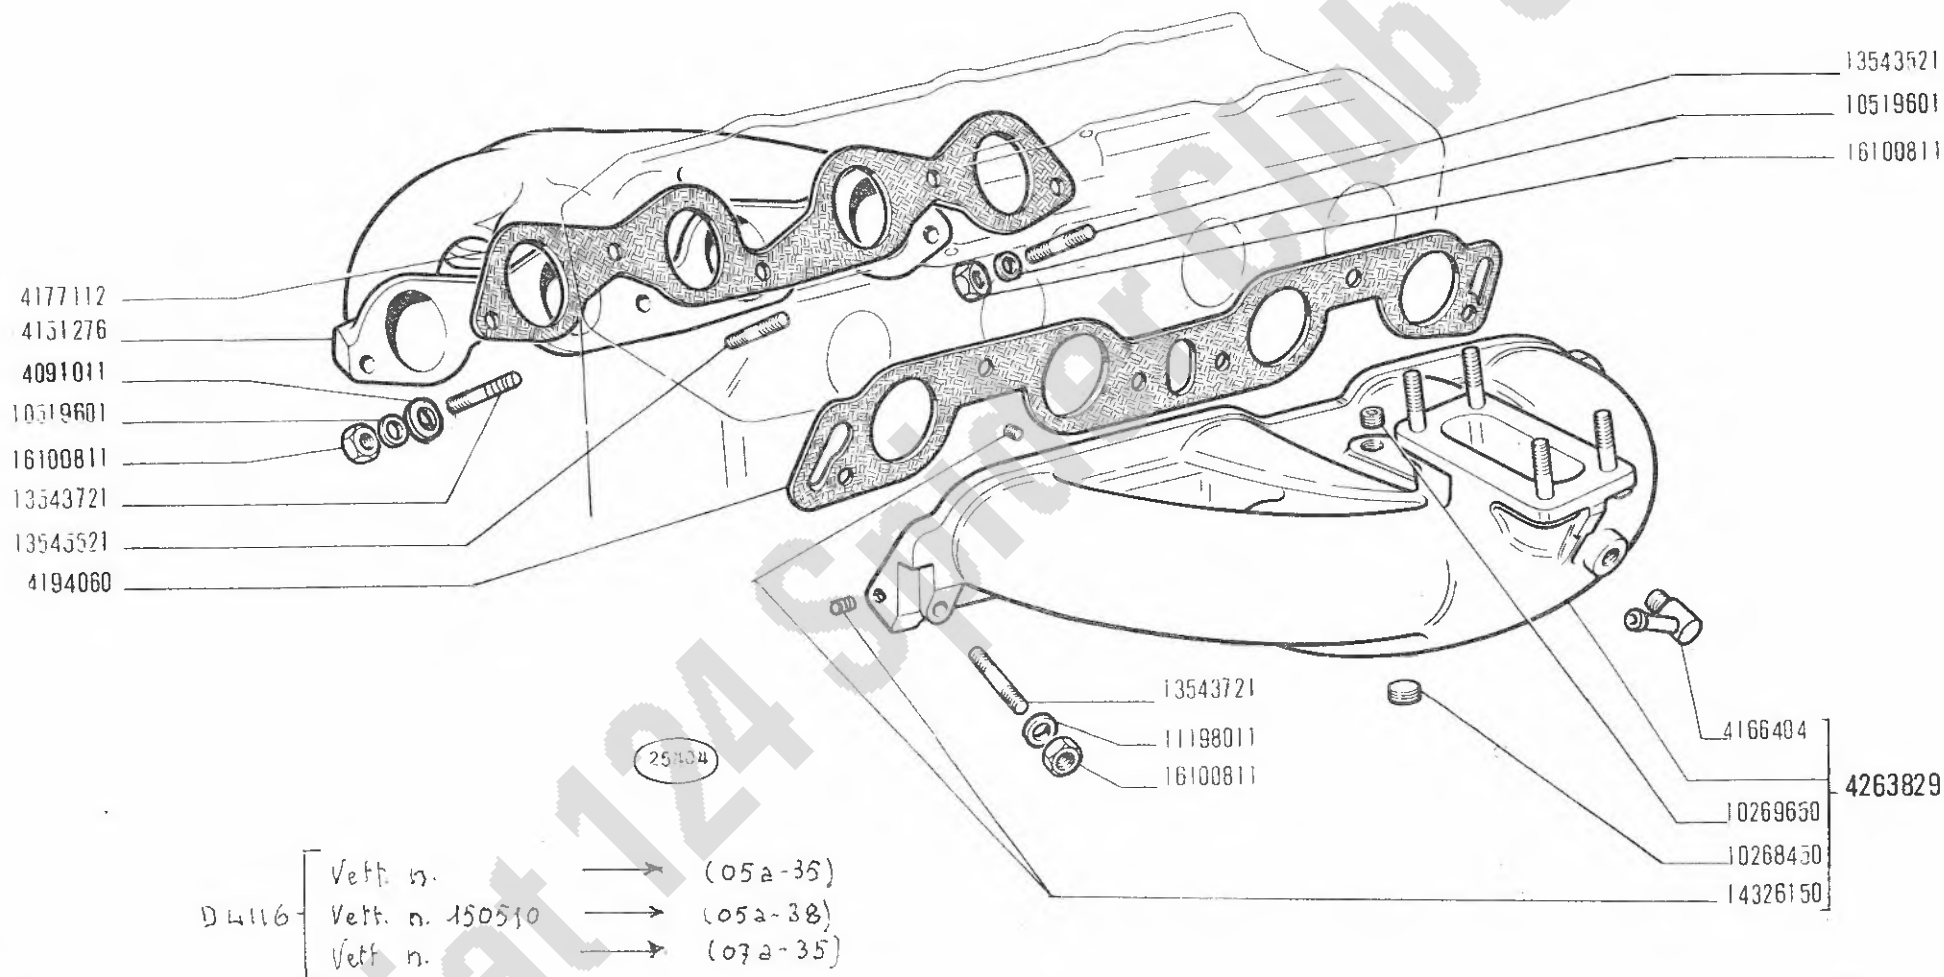

124 Sport
(tipo BC-BS)


CONDOTTI ASPIRAZIONE E SCARICO

Tubulures d'admission et d'échappement
Saug- und Auspuffkrümmer

Intake and exhaust manifolds
Colectores de admisión y escape

1

A2.54/2

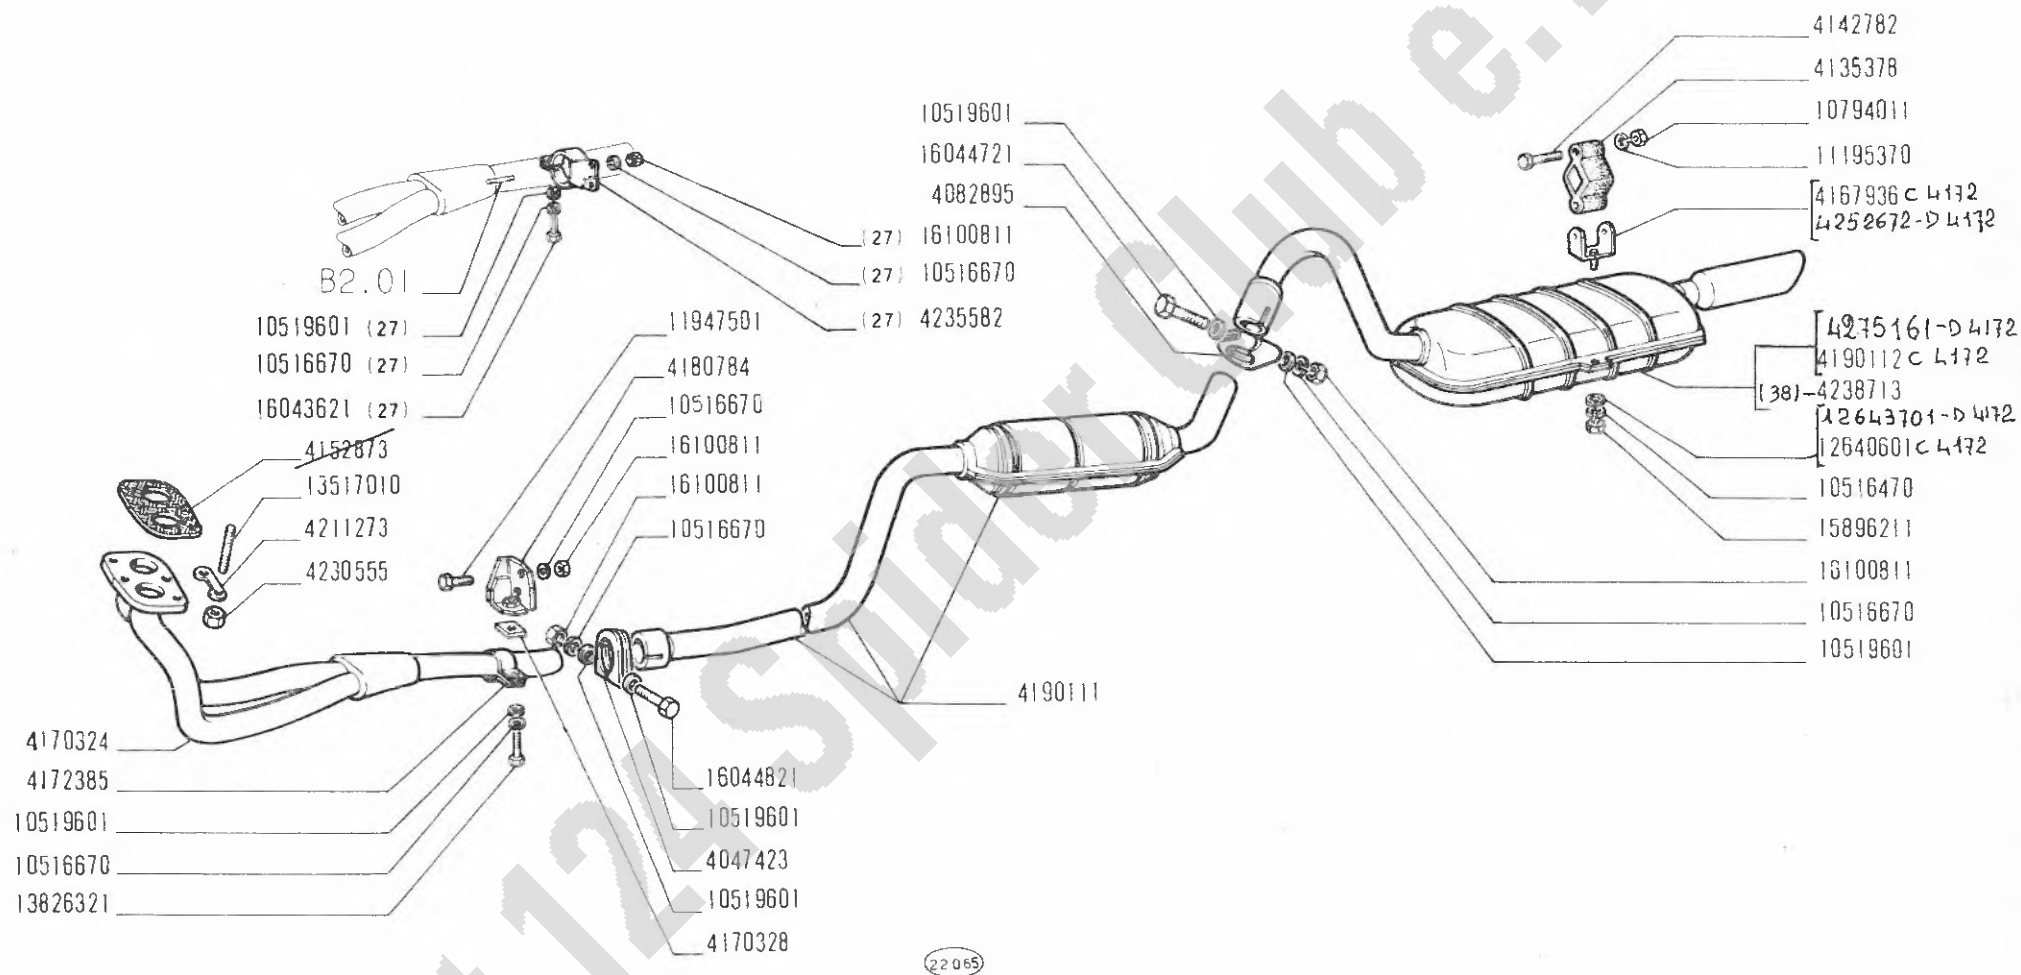

124 Sport
(tipo BC-BS)


Canalisation d'échappement
Auspuffleitung

TUBAZIONE DI SCARICO

Exhaust Pipe
Tubería de escape

A2.56

XI-1970
30-07-71

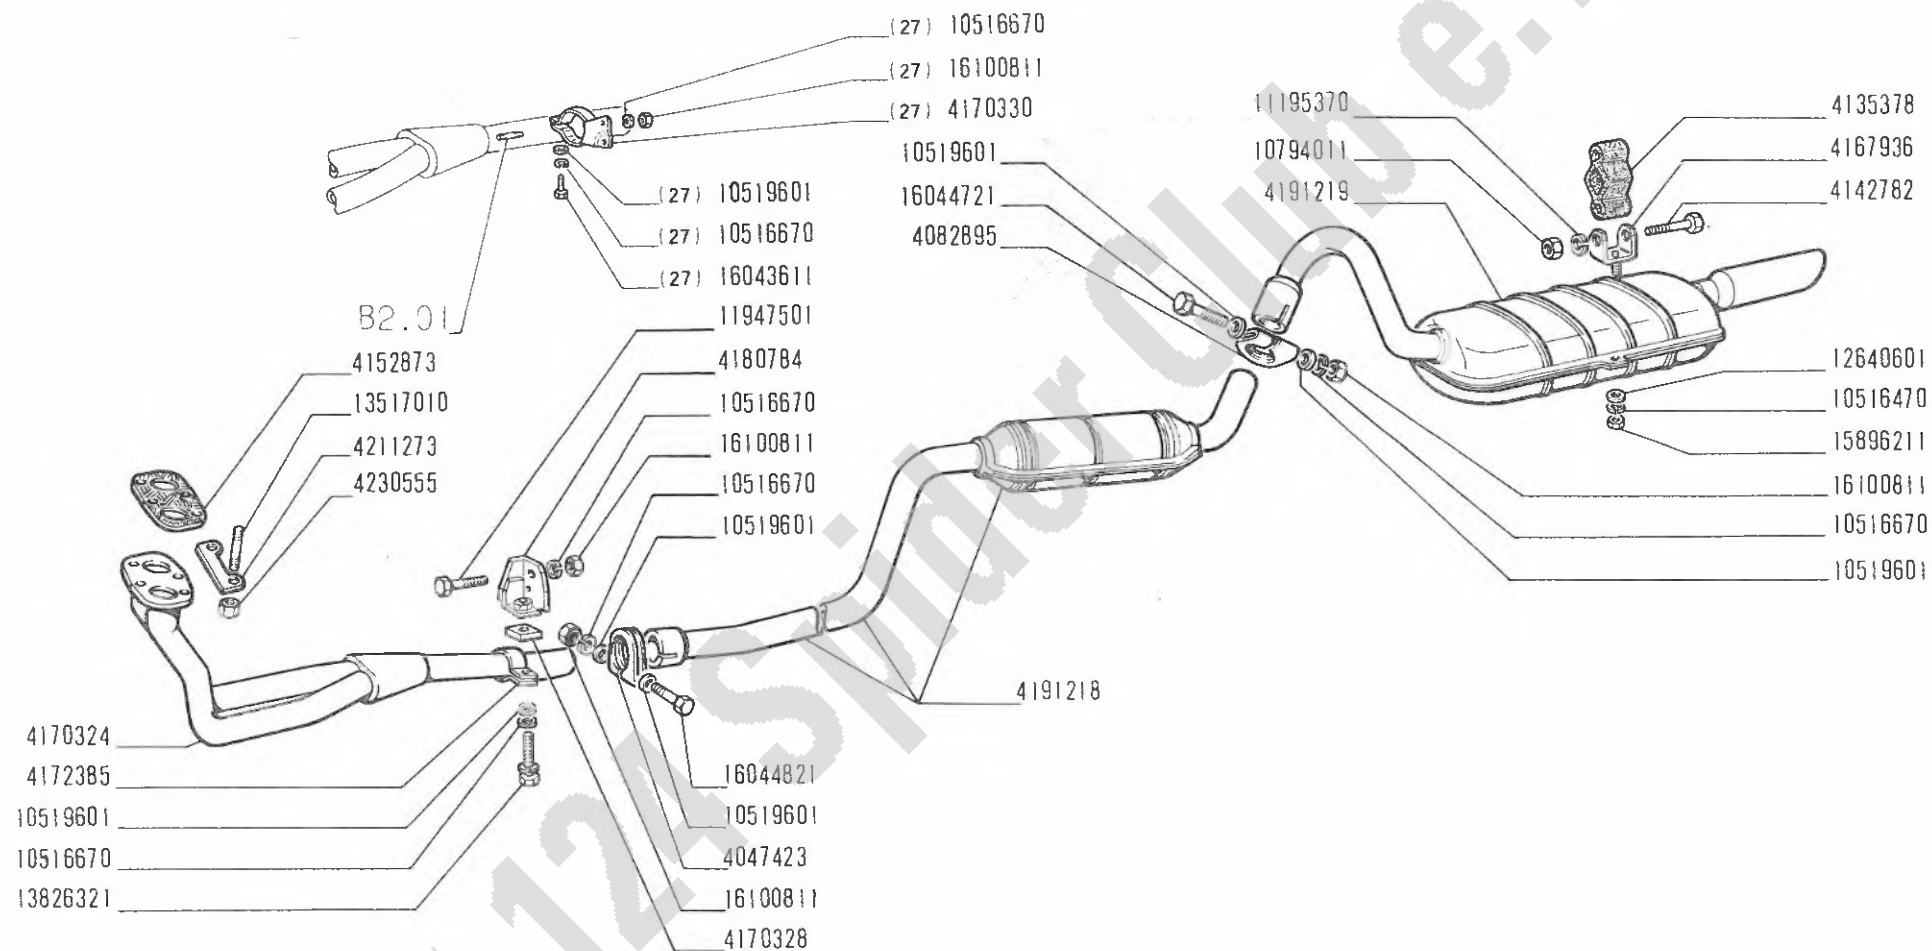

(22070)

124 Sport
(tipo BC-BS)

- Canalisation d'échappement
- Auspuffleitung


TUBAZIONE DI SCARICO

- Exhaust Pipe
- Tubería de escape

A2.56/1

XI-1970

MODIF.	N.ORDINAZ.	Q.	DENOMINAZIONE	DESIGNATION	BENENNUNG	DESCRIPTION	DENOMINACIONES
	4047423	1	STAFFA	COLLIER	SCELLE	CLAMP	COLLAR
	4082895	1	STAFFA	COLLIER	SCELLE	CLAMP	COLLAR
	4135375	2	NASTRO POST.	RUBAN	BAND	BAND	TIRA
	4142782	4	VITE	VIS	SCHRAUBE	SCREW	TORNILLO
	4152873	1	GUARNIZIONE	JOINT	DICHTUNG	GASKET	JUNTA
	4167936	2	STAFFA SOSTEGNO	ETKIER	HALTER	BRACKET	SOPORTE
	4170324	1	TUBO ANT.	TUYAU	ROHR	PIPE	TUBO
	4170328	1	DISTANZIALE	ENTRETOISE	ABSTANDSTUCK	SPACER	SEPARADOR
	4170330	1	MENSOLA ANT. (27)	CONSULE	STUETZE	REINFORCEMENT	REFUERZO
	4172385	1	STAFFA	ETKIER	HALTER	BRACKET	SOPORTE
	4180784	1	MENSOLA ANT.	CONSULE	STUETZE	REINFORCEMENT	REFUERZO
	4191218	1	SILENZIATURE SUPPLEMENTARE	SILENCIEUX	AUSPUFFTOPF	SILENCER	SILENCIADOR
	4191219	1	SILENZIATURE NORMALE	SILENCIEUX	AUSPUFFTOPF	SILENCER	SILENCIADOR
	4211273	2	PIASTRINA	PLAQUETTE	PLAETTCHEN	PLATE	PLACA
	4230555	4	DADO	ECROU	MUTTER	NUT	TUERCA
	10516470	2	ROSETTA SICUREZZA	RONDELLE FREIN	SICHERUNGSRING	LOCKWASHER	ARANDELA DE FRENO
	10516670	5	ROSETTA SICUREZZA	RONDELLE FREIN	SICHERUNGSRING	LOCKWASHER	ARANDELA DE FRENO
	10516670	2	ROSETTA SICUREZZA (27)	RONDELLE FREIN	SICHERUNGSRING	LOCKWASHER	ARANDELA DE FRENO
	10519601	5	ROSETTA PIANA	RONDELLE	SCHLEIBE	WASHER	ARANDELA
	10519601	1	ROSETTA PIANA (27)	RONDELLE	SCHLEIBE	WASHER	ARANDELA
	10794011	4	DADO	ECROU	MUTTER	NUT	TUERCA
	11195370	4	ROSETTA SICUREZZA	RONDELLE FREIN	SICHERUNGSRING	LOCKWASHER	ARANDELA DE FRENO
	11947501	1	VITE	VIS	SCHRAUBE	SCREW	TORNILLO
	12640601	2	ROSETTA PIANA	RONDELLE	SCHLEIBE	WASHER	ARANDELA
	13517010	4	PRIGIONIERO	GOUDON	STIFTSCHRAUBE	STUD	ESPARRAGO
	13826321	1	VITE	VIS	SCHRAUBE	SCREW	TORNILLO
	15846211	2	DADO	ECROU	MUTTER	NUT	TUERCA
	16043611	1	VITE (27)	VIS	SCHRAUBE	SCREW	TORNILLO
	16044721	1	VITE	VIS	SCHRAUBE	SCREW	TORNILLO
	16044821	1	VITE	VIS	SCHRAUBE	SCREW	TORNILLO
	16100811	4	DADO	ECROU	MUTTER	NUT	TUERCA
	16100811	1	DADO (27)	ECROU	MUTTER	NUT	TUERCA

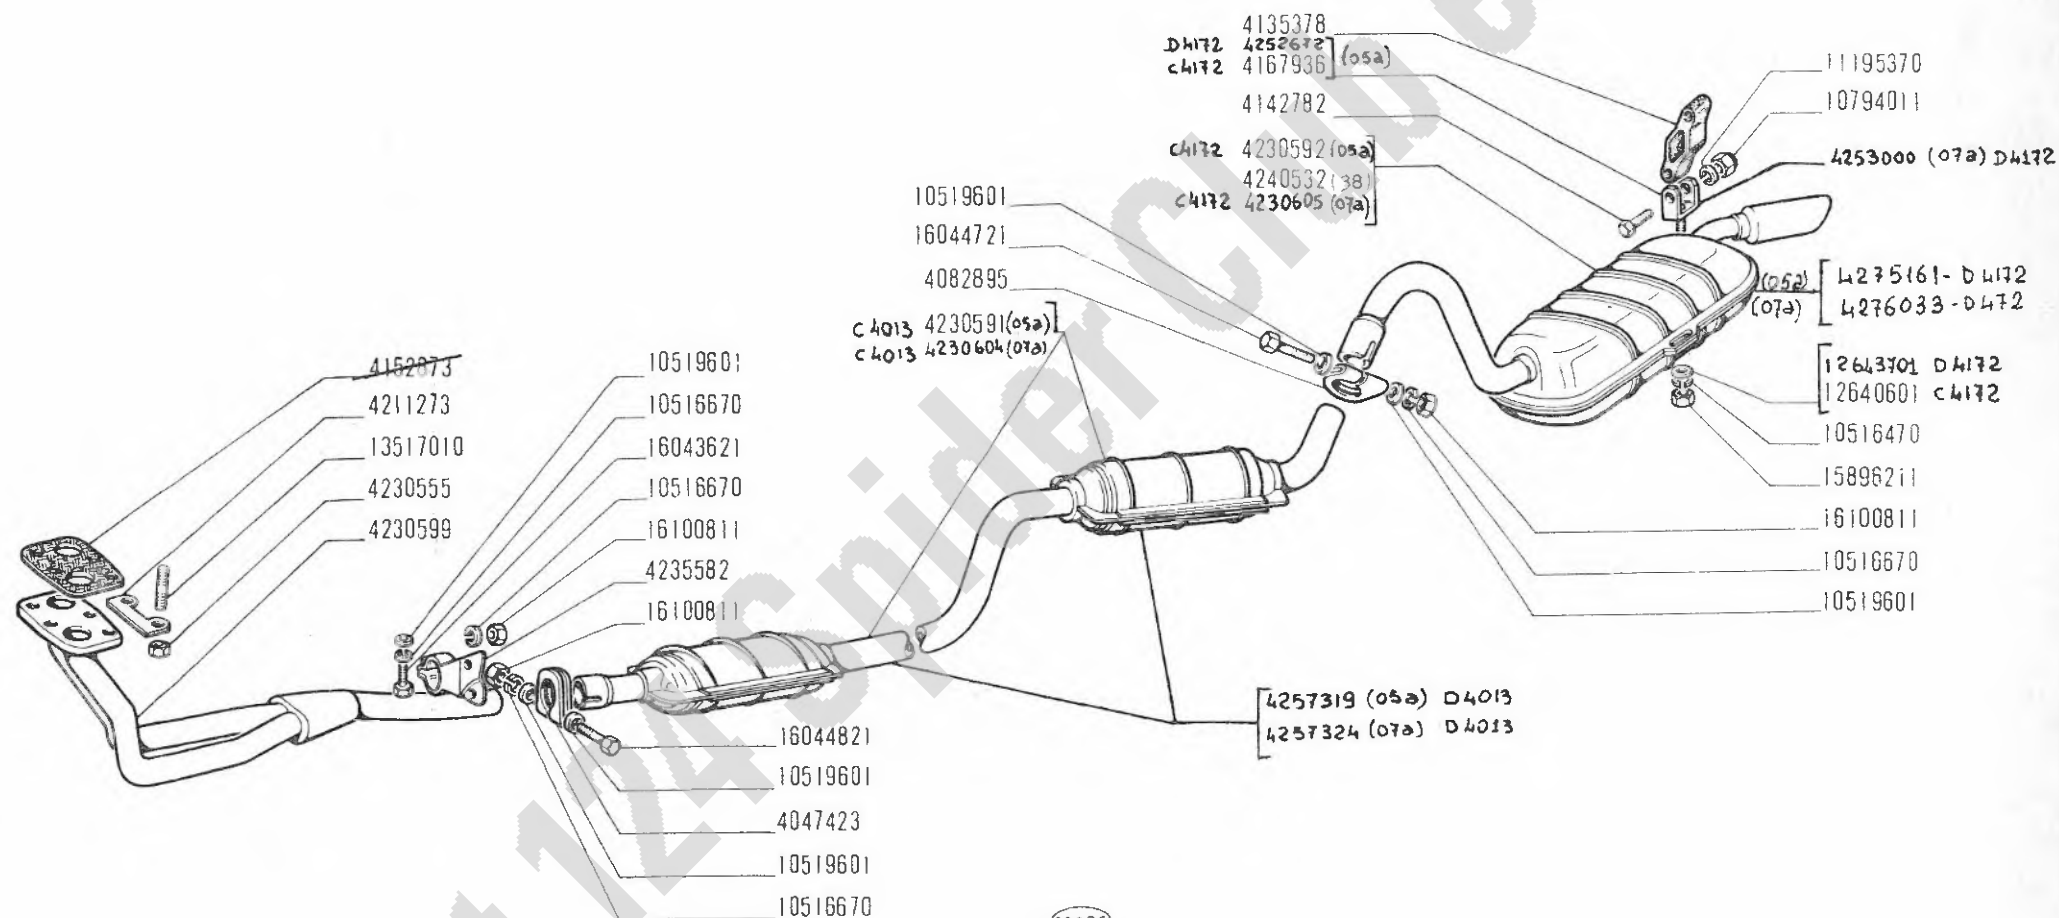

124 Sport
(tipo BC-BS)

Canalisation d'échappement
Auspuffleitung

TUBAZIONE DI SCARICO

Exhaust Pipe
Tubería de escape

A2.56/2


X1-1970
30-07-71

FIAT 124 SPURT B (1 AGG.)

A301

(XI-1970)

MODIF.	N.ORDINAZ.	O.	DENOMINAZIONE	DESIGNATION	BENENNUNG	DESCRIPTION	DENOMINACIONES
	11196077	2	ROSETTA SICUREZZA	RONDELLE FREIN	SICHERUNGSRING	LOCKWASHER	ARANDELA DE FRENO
	12164711	4	DADO	ECROU	MÜTTER	NUT	TUERCA
	12170690	2	COLLARE	COLLIER	SCHELLE	COLLAR	ABRAZADERA
	12170890	2	COLLARE	COLLIER	SCHELLE	COLLAR	ABRAZADERA
	13449721	4	PRIGIONIERO	GOUDON	STIFTSCHRAUBE	STUD	ESPARRAGO
	13624611	2	VITE	VIS	SCHRAUBE	SCREW	TORNILLO
	13624621	6	VITE	VIS	SCHRAUBE	SCREW	TORNILLO
	16045021	1	VITE CORTA	VIS	SCHRAUBE	SCREW	TORNILLO
	16045021	1	VITE	VIS	SCHRAUBE	SCREW	TORNILLO
	16045321	1	VITE LUNGA	VIS	SCHRAUBE	SCREW	TORNILLO
	19053080	M	TUBO FLESSIBILE	TUYAU	SCHLAUCH	HOSE	MANGA
	20419330	1	SFERA	BILLE	KUGEL	BALL	BOLA

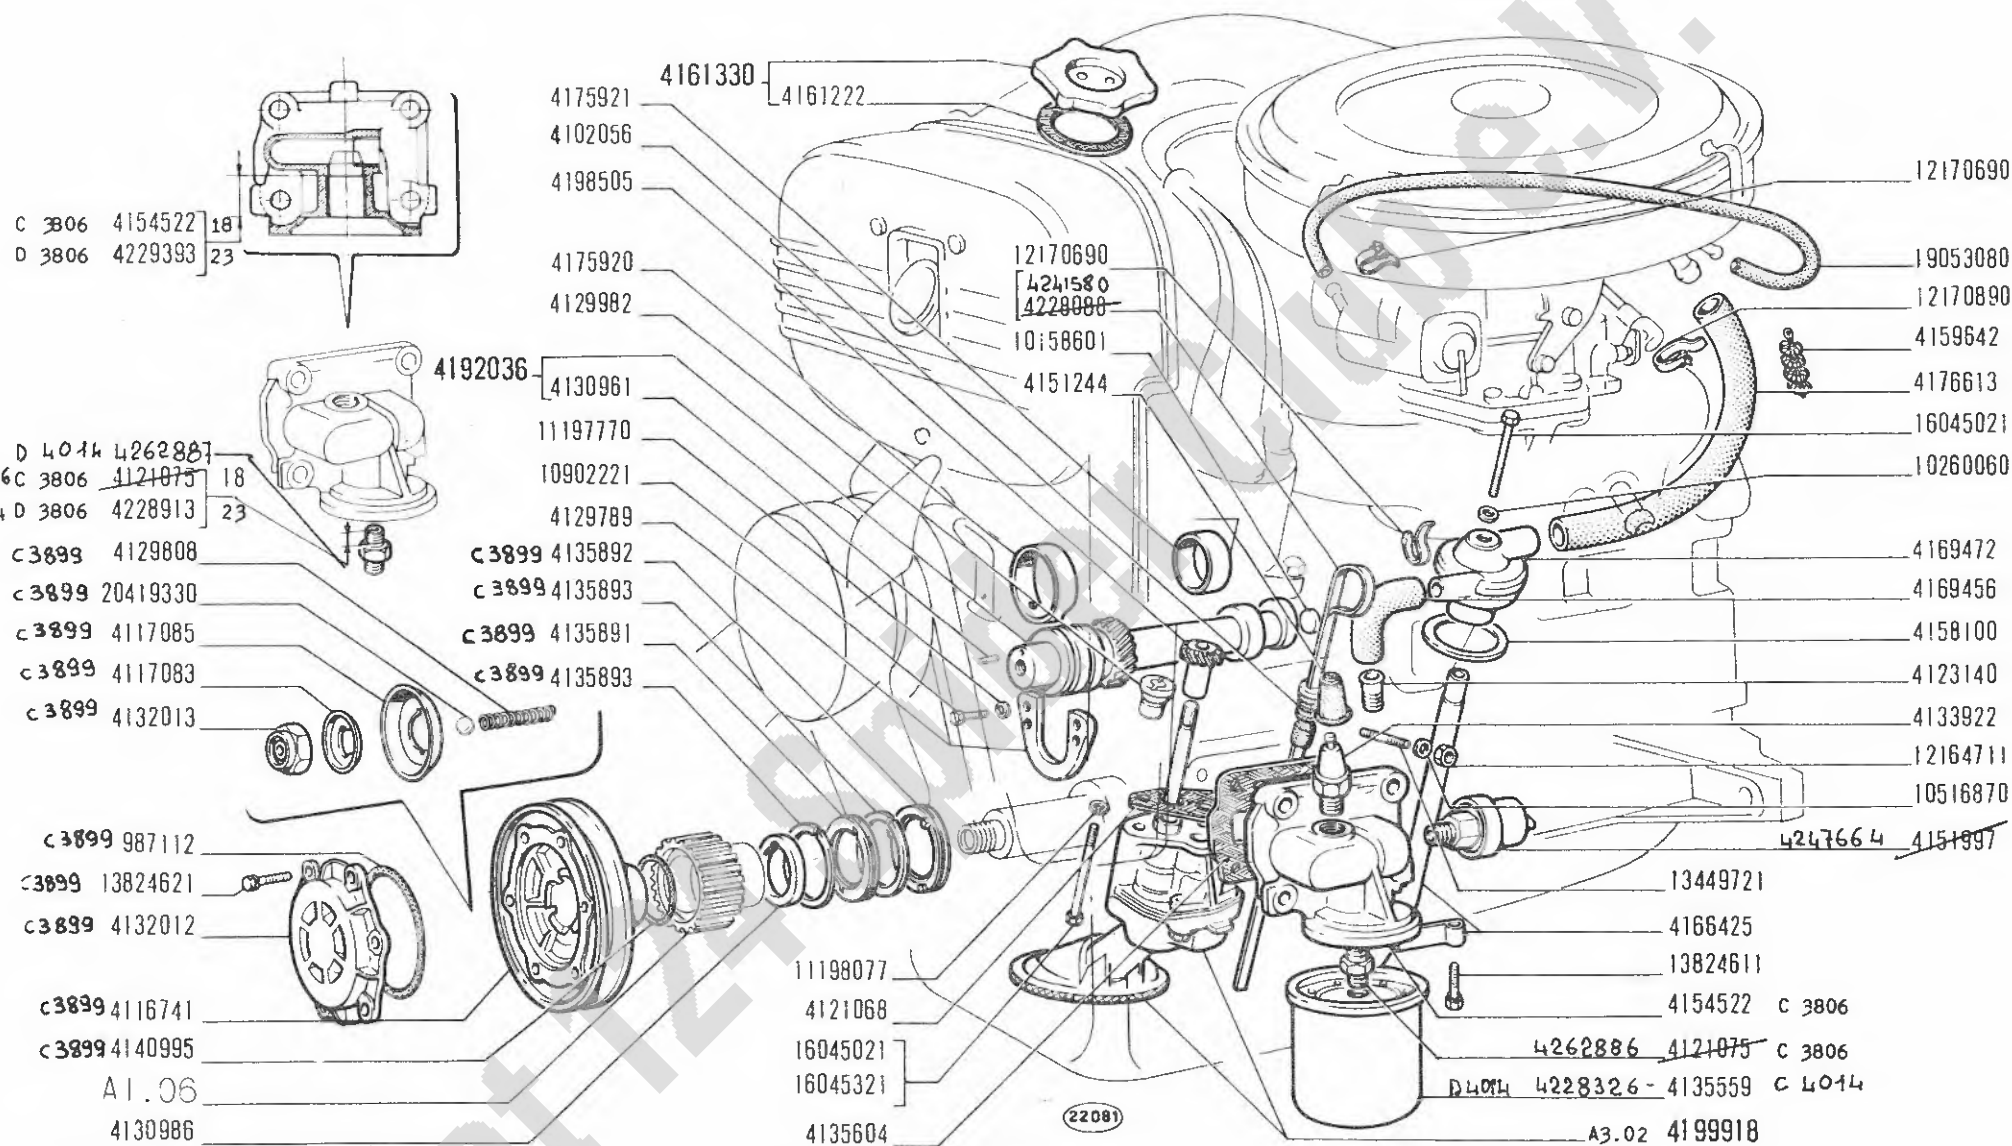

124 Sport
(tipo BC-BS)

Graissage
Schmierung

LUBRIFICAZIONE

Lubrication System
Sistema de engrase

A3.01


1/2

~~XL 1970~~
30-07-71

D3899 4164994

D3899 4129986

D3899 4129836

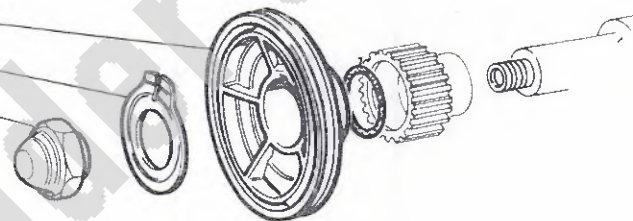

124 Sport
(tipo BC-BS)
603.10.219

Graissage
Schmierung


LUBRIFICAZIONE

Lubrication System
Sistema de engrase

A3.01

2/2

25-01-71

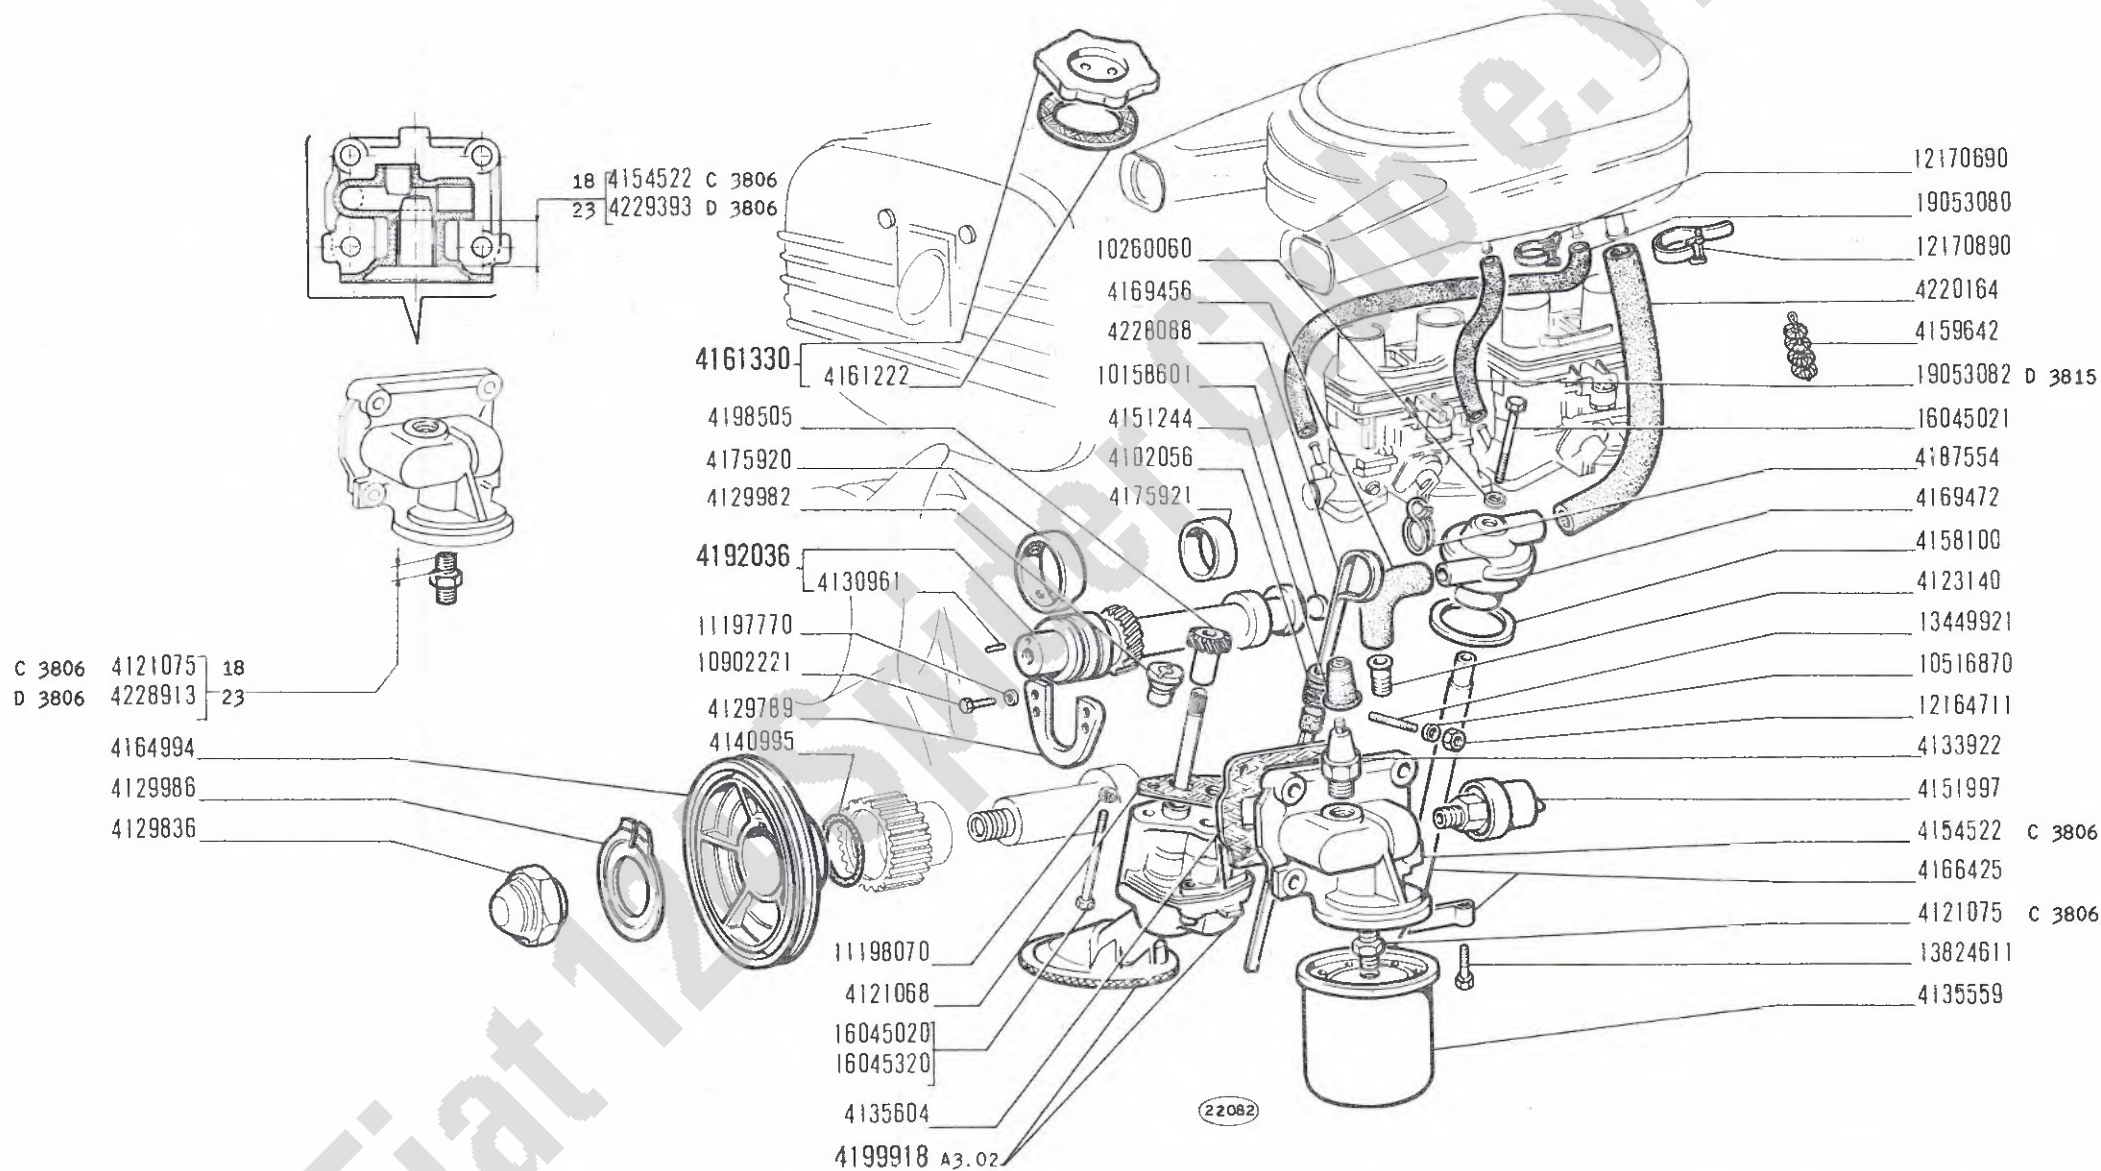

124 Sport
(tipo BC-BS)

- Graissage
- Schmierung

LUBRIFICAZIONE

- Lubrication System
- Sistema de engrase

A3.01/1


XI-1970

MOD. n.	N. ORDINAZ. O.	DENOMINAZIONE	DESIGNATION	BENENNUNG	DESCRIPTION	DENOMINACIONES
C 3806	4102056	1 GUARNIZIONE	JOINT	DICHTUNG	GASKET	JUNTA
	4121052	1 GUARNIZIONE	JOINT	DICHTUNG	GASKET	JUNTA
	4121075	1 RACCORDO	RACCORD	STUTZEN	CONNECTION	RACOR
	4123140	1 RACCORDO	RACCORD	STUTZEN	CONNECTION	RACOR
	4124729	1 PIASTRA	PLAQUE	PLATTE	PLATE	PLACA
	4124836	1 DADO	ECROU	MUTTER	NUT	TUERCA
	4124982	1 BUCCOLA	DOUILLE	BUCHSE	BUSH	CASQUILLO
	4124986	1 PIASTRA	PLAQUE	PLATTE	PLATE	PLACA
	4130961	1 GRANO	ERGUT	PASSTIFT	DOWEL	PITON
	4133922	1 TRASMETTITORE	CONTACTEUR	KONTAKTGEBER	SENDING UNIT	CONTACTOR
	4135559	1 FILTRO OLIO	FILTRE A HUILE	ÖELFILTER	OIL FILTER	FILTRO DE ACEITE
	4135604	1 GUARNIZIONE	JOINT	DICHTUNG	GASKET	JUNTA
	4140995	1 ANELLO TENUTA	JOINT	DICHTUNG	SEAL	JUNTA
	4151244	1 CAPPUCCIO	CAPUCHON	SCHUTZKAPPE	BOOT	CAPUCHON
	4151997	1 TRASMETTITORE	CONTACTEUR	KONTAKTGEBER	SENDING UNIT	CONTACTOR
C 3806	4154522	1 SUPPORTO	SUPPORT	LAGER	SUPPORT	SOPORTE
	4154600	1 GUARNIZIONE	JOINT	DICHTUNG	GASKET	JUNTA
	4159642	1 SPEGNIFIAMMA	COUPE-FLAMME	FLAMMENLOESCHER	FLAME TRAP	APAGALLAMAS
	4161222	1 ROSETTA TENUTA	JOINT	DICHTUNG	GASKET	JUNTA
	4161330	1 TAPPO COMPL.	BOUCHON	STOPFEN	PLUG	TAPON
	4164994	1 PULEGGIA CONDUTTRICE	POULIE	RIEMENSCHNUR	PULLEY	POLEA
	4166425	1 TUBO	ROHR	ROHR	PIPE	TUBO
	4169456	1 MANICOTTO	MANCHON	MUFFE	SLEEVE	MANGA
	4169472	1 CORPO	CORPS	GEHAUSE	BODY	CUERPO
	4175920	1 BUCCOLA	DOUILLE	BUCHSE	BUSH	CASQUILLO
	4175921	1 BUCCOLA	DOUILLE	BUCHSE	BUSH	CASQUILLO
	4187554	2 COLLARE	COLLIER	SCHELLE	COLLAR	COLLAR
	4192036	1 ALBERO COMPL.	ARBRE	WELLE	SHAFT	ARBOL
	4192505	1 INGRANAGGIO CONDUTTO	PIGNON	ZAHNRAD	GEAR	PINON
	4199918	1 POMPA OLIO COMPL.	POMPE A HUILE	ÖELPUMPE	OIL PUMP	BOMBA DE ACEITE
D 3806	4220164	1 MANICOTTO	MANCHON	MUFFE	SLEEVE	MANGA
	4220052	1 ASTA LIVELLO	JAUGE	MESSTAB	LEVEL ROD	VARILLA DE NIVEL
	4226913	1 RACCORDO	RACCORD	STUTZEN	CONNECTION	RACOR
	4229393	1 SUPPORTO	SUPPORT	LAGER	SUPPORT	SOPORTE
	10155601	1 TAPPO	BOUCHON	STOPFEN	PLUG	TAPON
	10260050	1 ROSETTA TENUTA	JOINT	DICHTUNG	GASKET	JUNTA
	10516870	4 ROSETTA SICUREZZA	RONDELLE FREIN	SICHERUNGSRING	LOCKWASHER	ARANDELA DE FRENO
	10902221	2 VITE	VIS	SCHRAUBE	SCREW	TORNILLO
	11197770	2 ROSETTA SICUREZZA	RONDELLE FREIN	SICHERUNGSRING	LOCKWASHER	ARANDELA DE FRENO
	11198070	2 ROSETTA SICUREZZA	RONDELLE FREIN	SICHERUNGSRING	LOCKWASHER	ARANDELA DE FRENO
	12164711	4 DADO	ECROU	MUTTER	NUT	TUERCA
	12170690	2 COLLARE	COLLIER	SCHELLE	COLLAR	COLLAR
	12170890	2 COLLARE	COLLIER	SCHELLE	COLLAR	ABRAZADERA
	13444921	4 PRIGIONIERO	BOUJON	STIFTSCHRAUBE	STUD	ESPARRAGO
	13224611	2 VITE	VIS	SCHRAUBE	SCREW	TORNILLO
	16045020	1 VITE CURTA	VIS	SCHRAUBE	SCREW	TORNILLO

FIAT 124 SPORT B (1 AGG.)

A301/ 1 (XI-1970)

MODIF.	N.ORDINAZ. Q.	DENOMINAZIONE	DESIGNATION	BENENNUNG	DESCRIPTION	DENOMINACIONES
	16045021	1 VITE	VIS	SCHRAUBE	SCREW	TORNILLO
	16045320	1 VITE LUNGA	VIS	SCHRAUBE	SCREW	TORNILLO
	19053060	M TUBO FLESSIBILE 5X9	TUYAU	SCHLAUCH	HOSE	MANGA
U 3815	19053062	M TUBO FLESSIBILE 5X9	TUYAU	SCHLAUCH	HOSE	MANGA

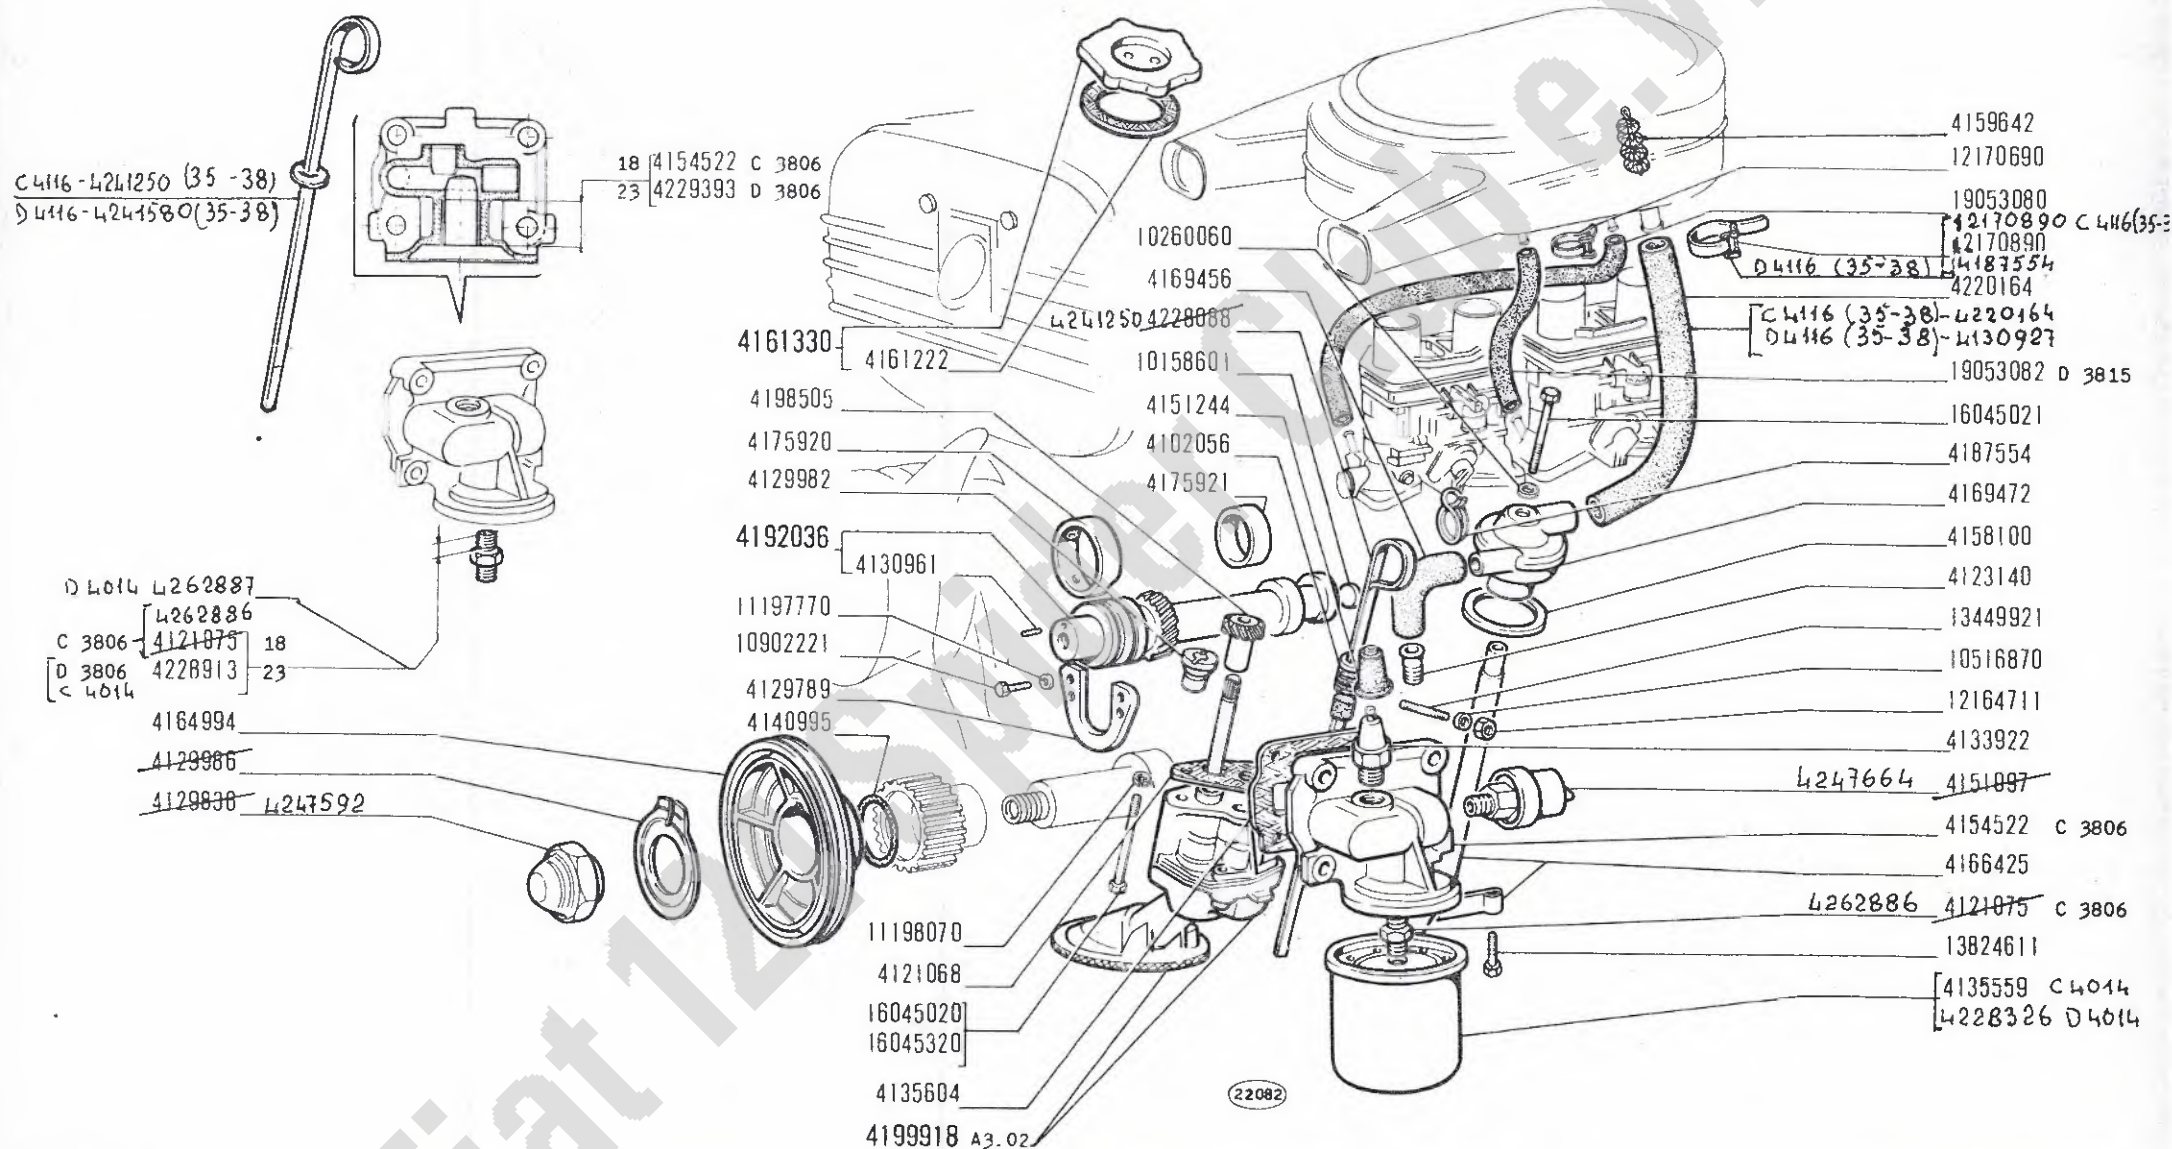

124 Sport
(tipo BC-BS)


Graissage
Schmierung

LUBRIFICAZIONE

Lubrication System
Sistema de engrase

A3.01/1

XL-1970
30-07-71

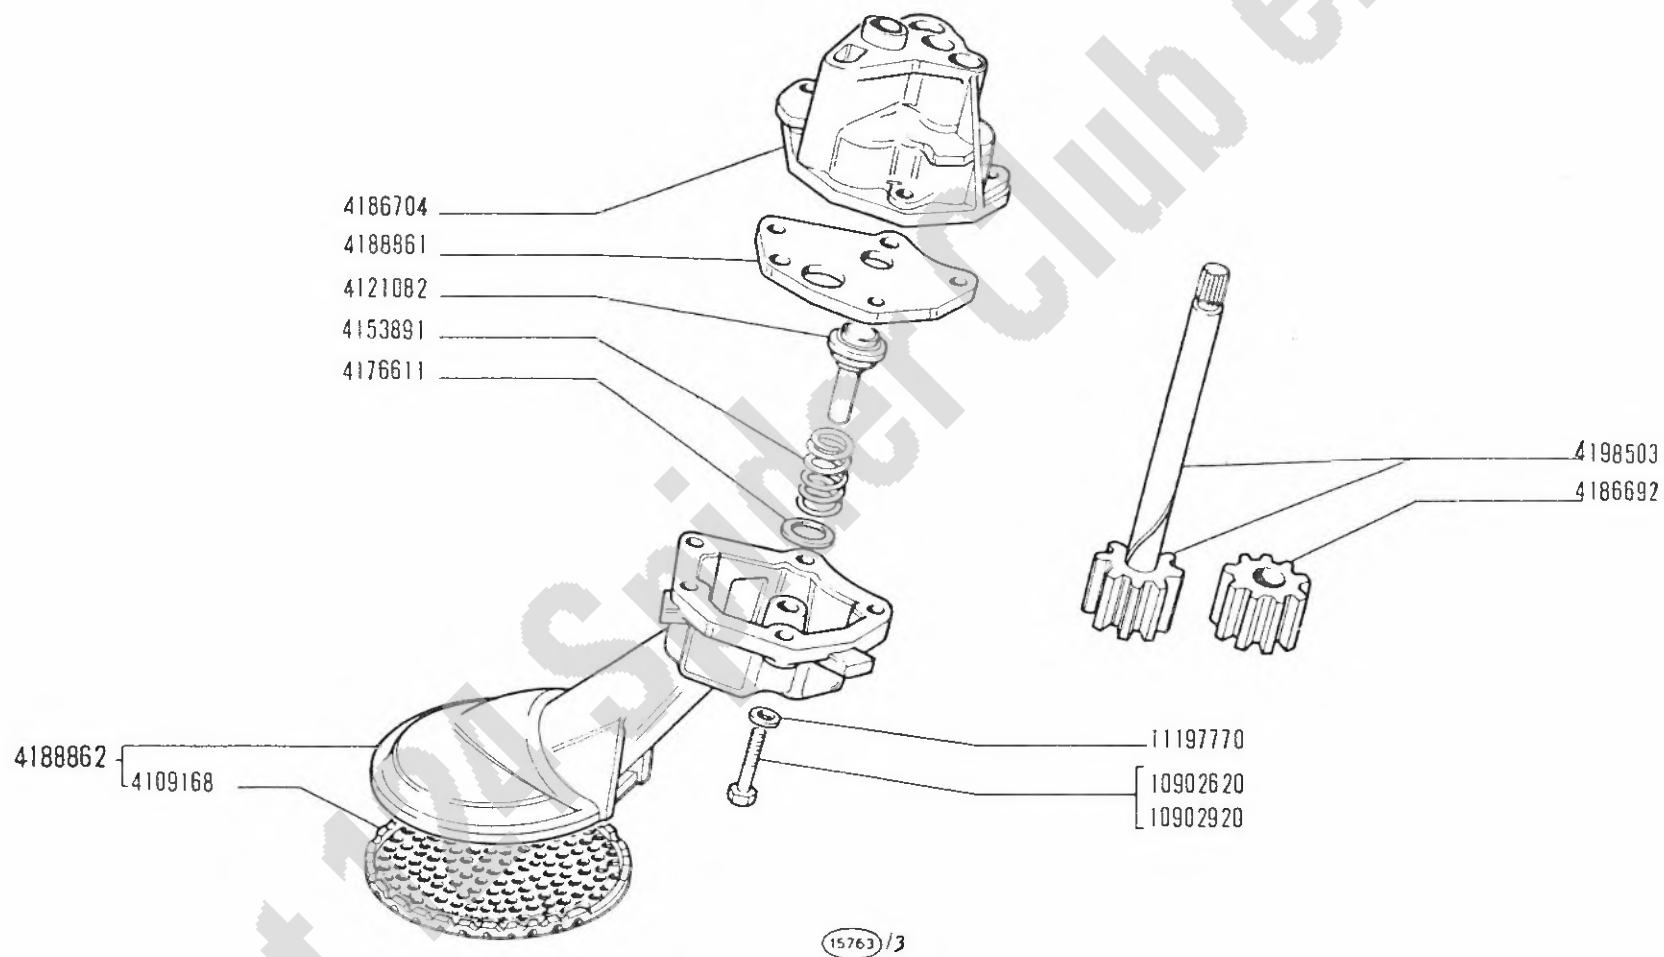

124 Sport
(tipo BC-BS)


- Pompe à huile
- Ölpumpe

POMPA OLIO 4199918

- Oil Pump
- Bomba de aceite

A3.02

11-1970

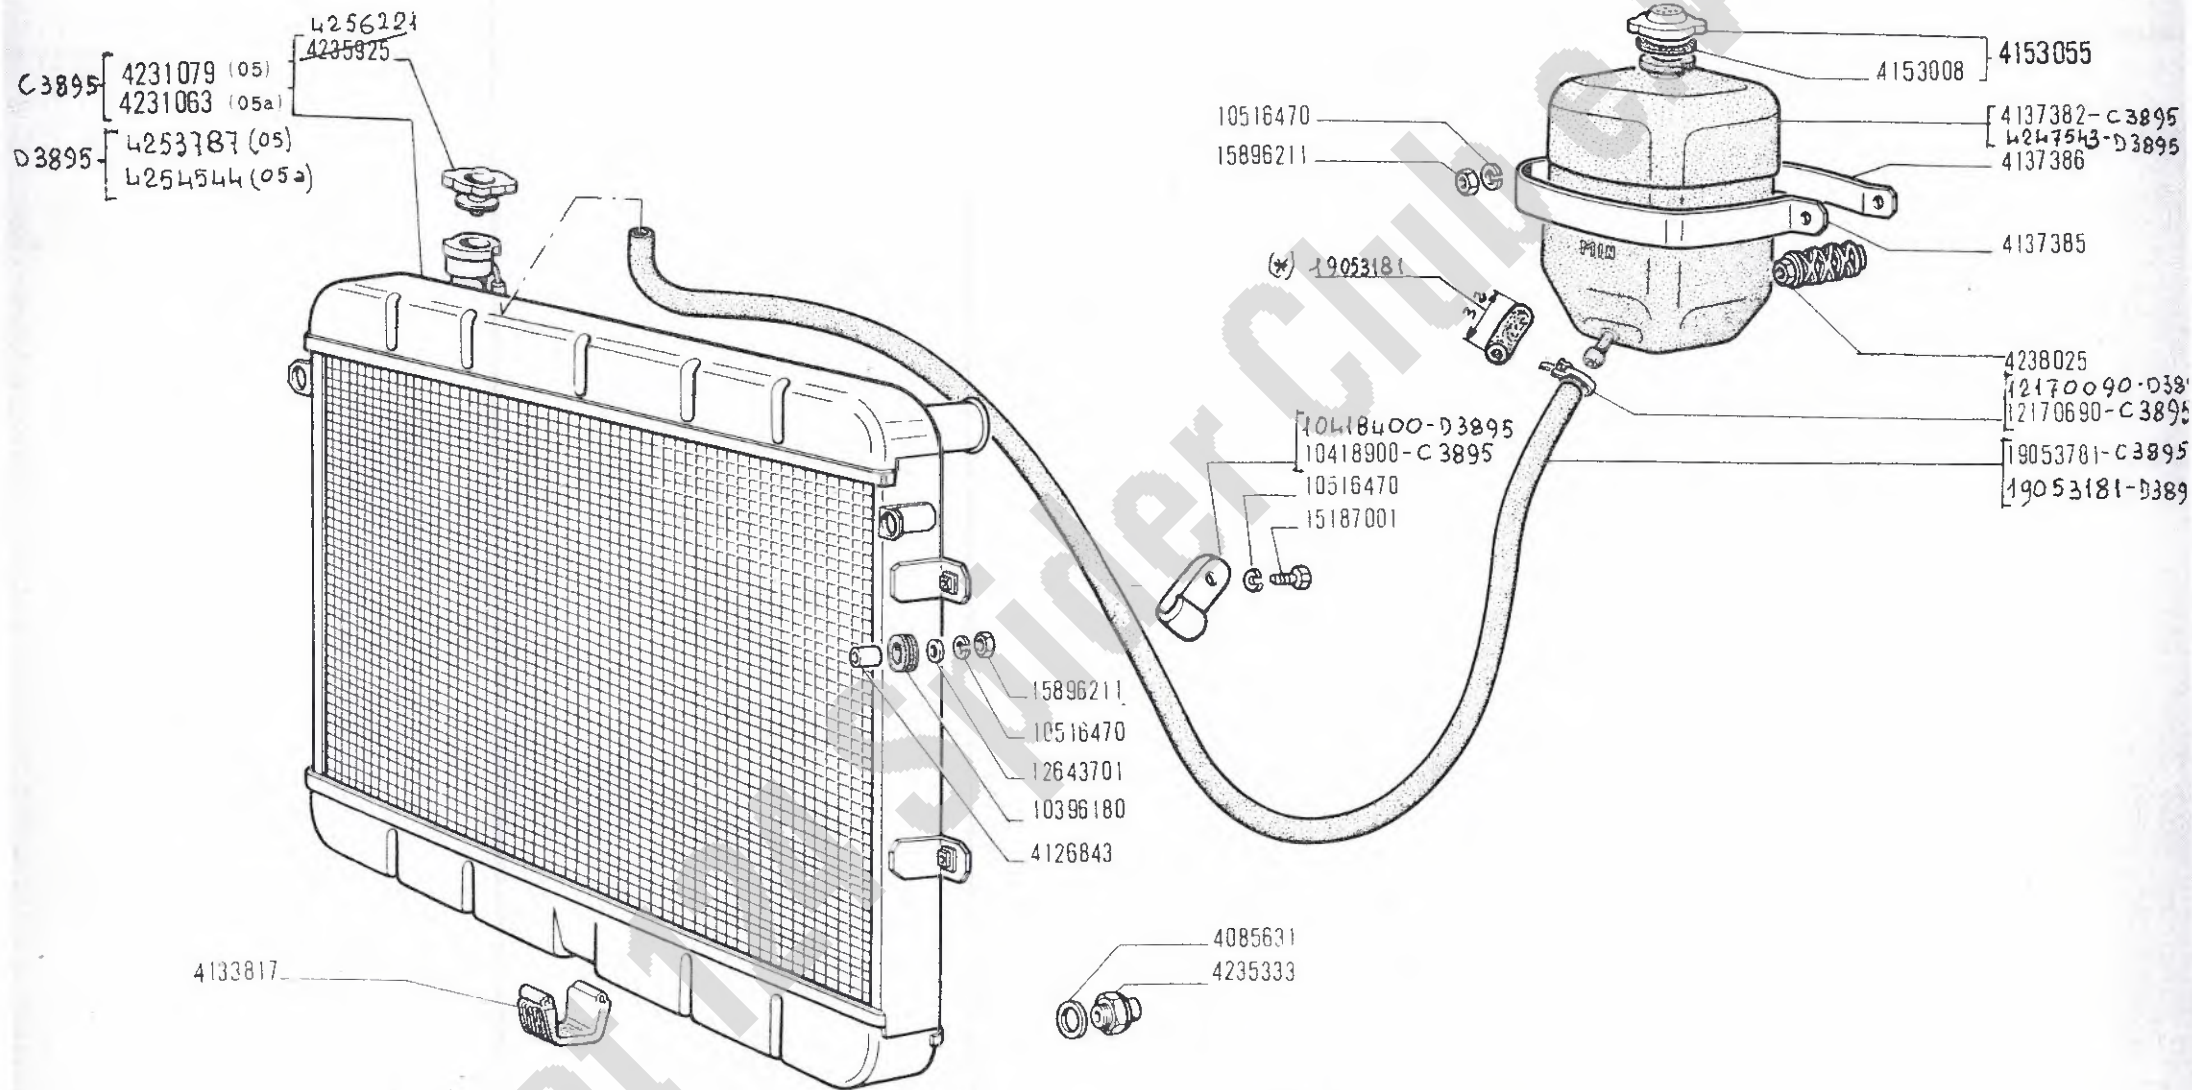

(*)Speciale per ricambi

18958 A

124 Sport
(tipo BC-BS)


Radiateur
Kühler

RADIATORE

Radiator
Radiador

A4.01

~~XL-1970~~
30-01-71

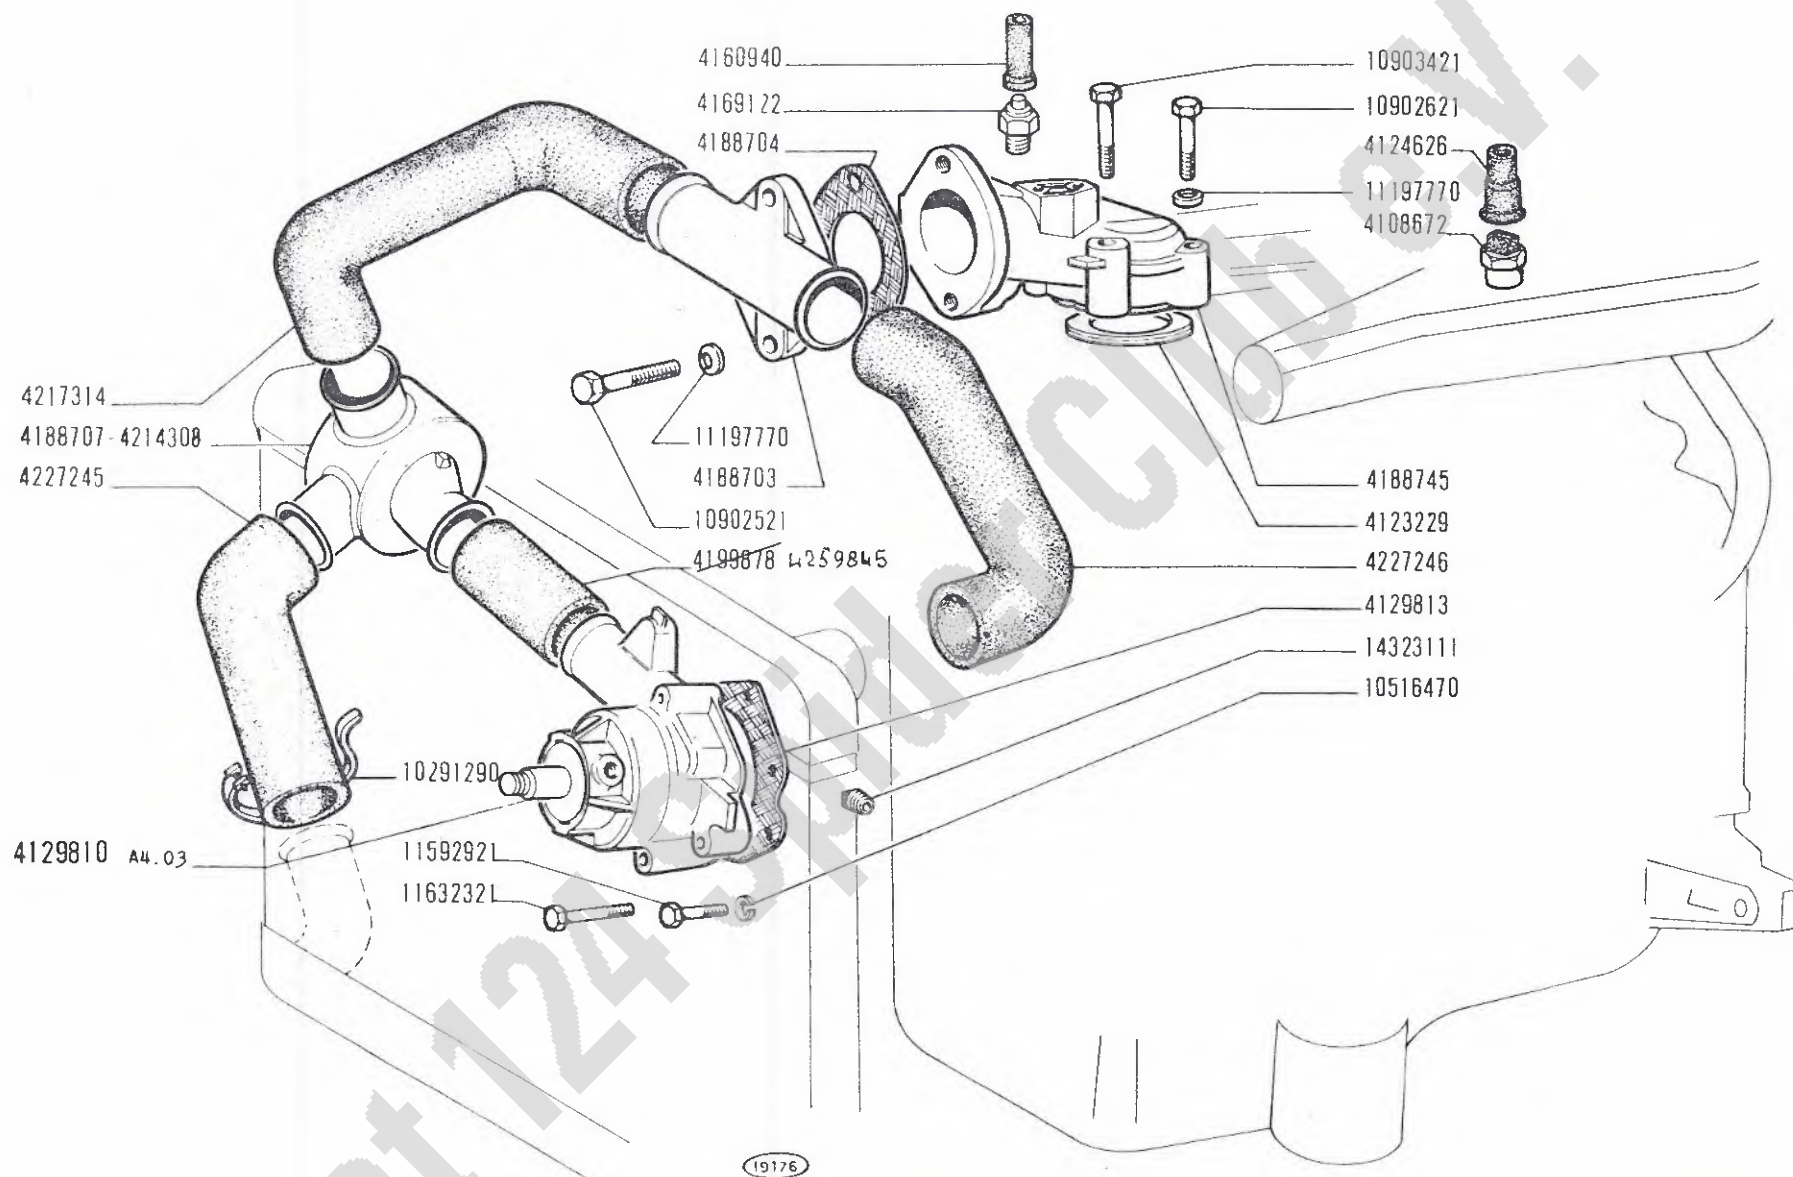

124 Sport
(tipo BC-BS)

POMPA ACQUA E TUBAZIONI


Pompe et canalisations d'eau
Wasserpumpe und Leitungen

Water Pump and Lines
Bomba de agua y tuberías

A4.02 / 1

11-1970
30-07-71

13746330
4025548
4121396

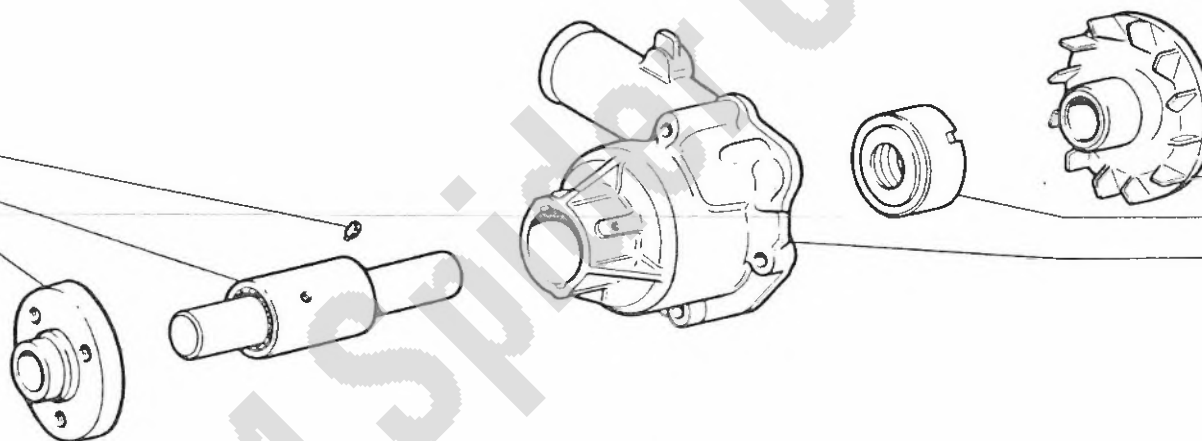

4126228
4138766
4129812

124 Sport
(tipo BC-BS)


- *Pompe à eau*
- *Wasserpumpe*

POMPA ACQUA 4129810

- *Water Pump*
- *Bomba de água*

A4.03

II-1970

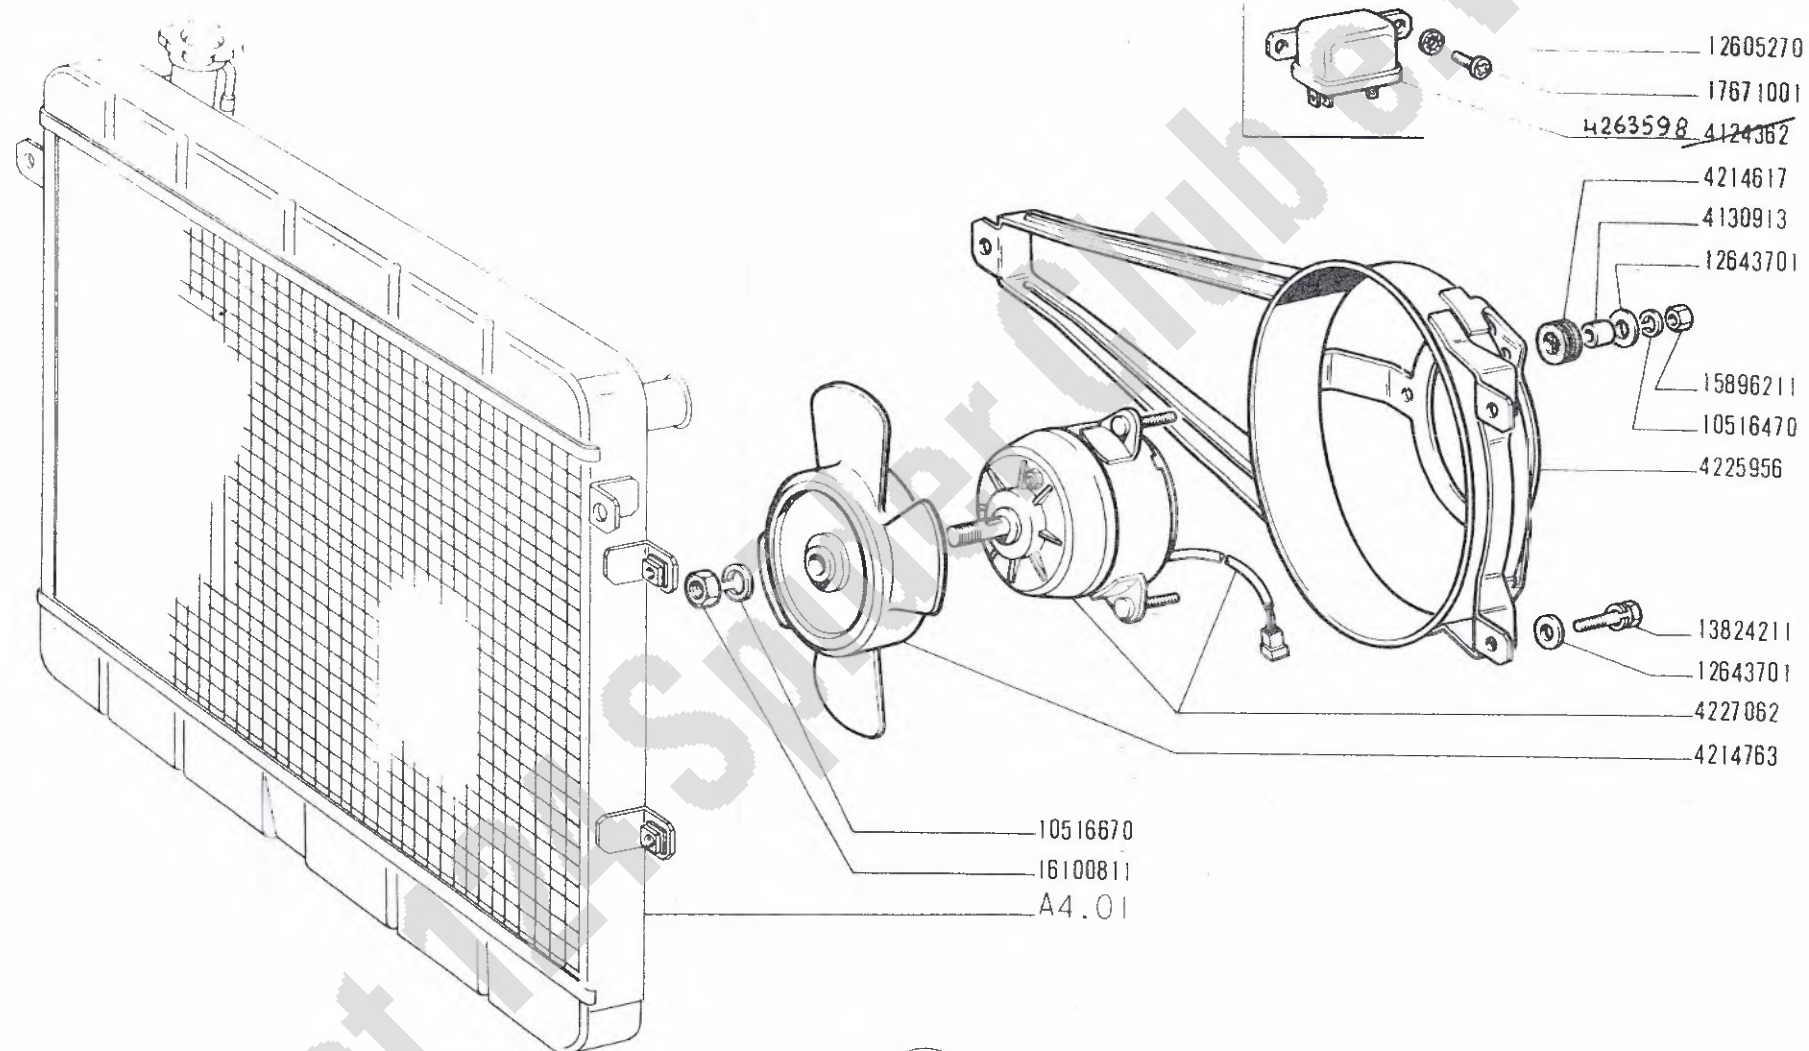

19037

124 Sport
(tipo BC-BS)


Ventilateur
Lüfter

VENTILATORE

Fan
Ventilador

A4.09

11-1970
30-07-11

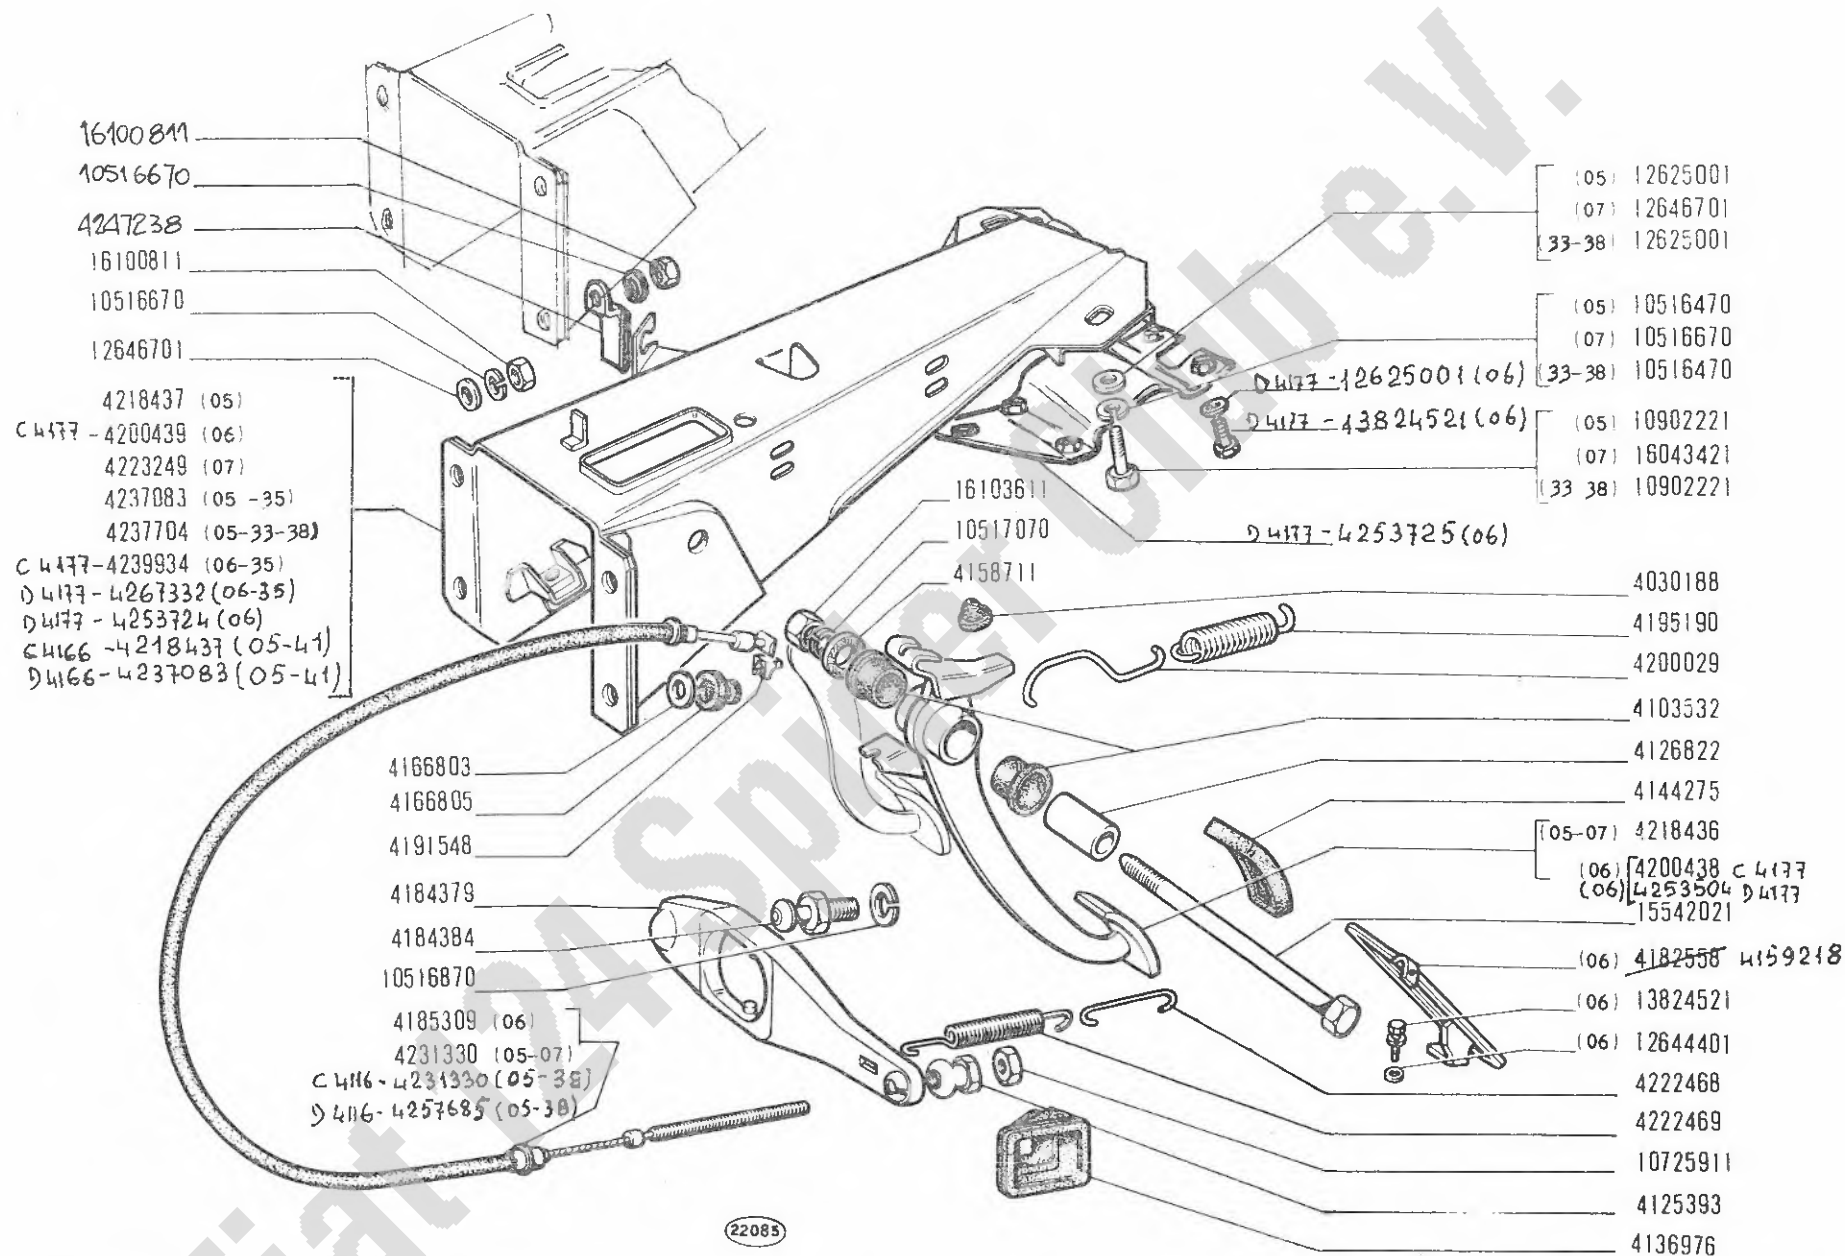

124 Sport
(tipo BC-BS)


Commande de débrayage
Kupplungsbetätigung

COMANDO DISINNESTO FRIZIONE

Clutch Release Control
Sistema de embrague

B1.01

X161970
30-01-71

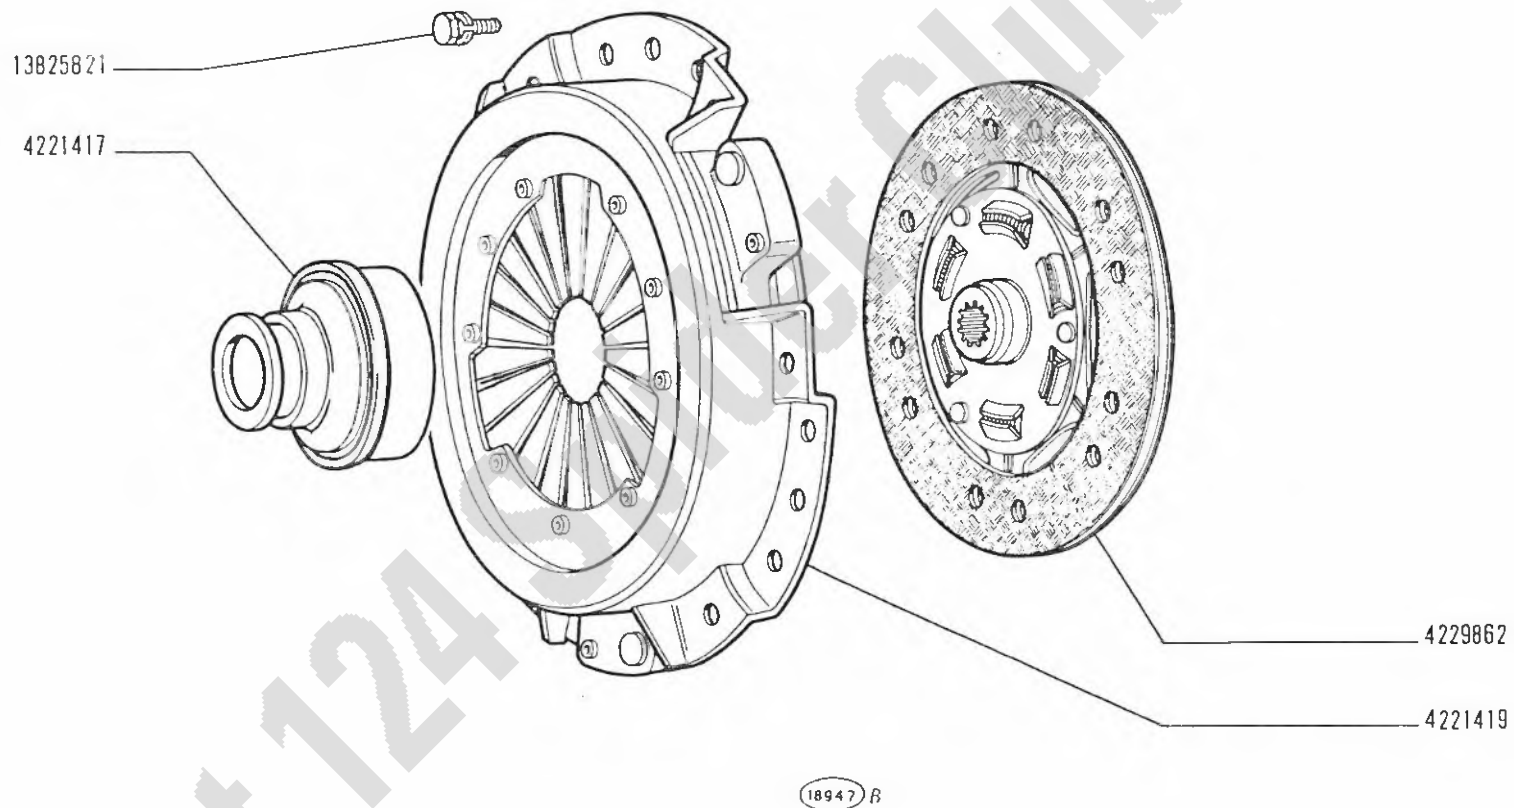

124 Sport
(tipo BC-BS)


- Embrayage
- Kupplung

FRIZIONE

- Clutch
- Embrague

B1.05/1

II-1970

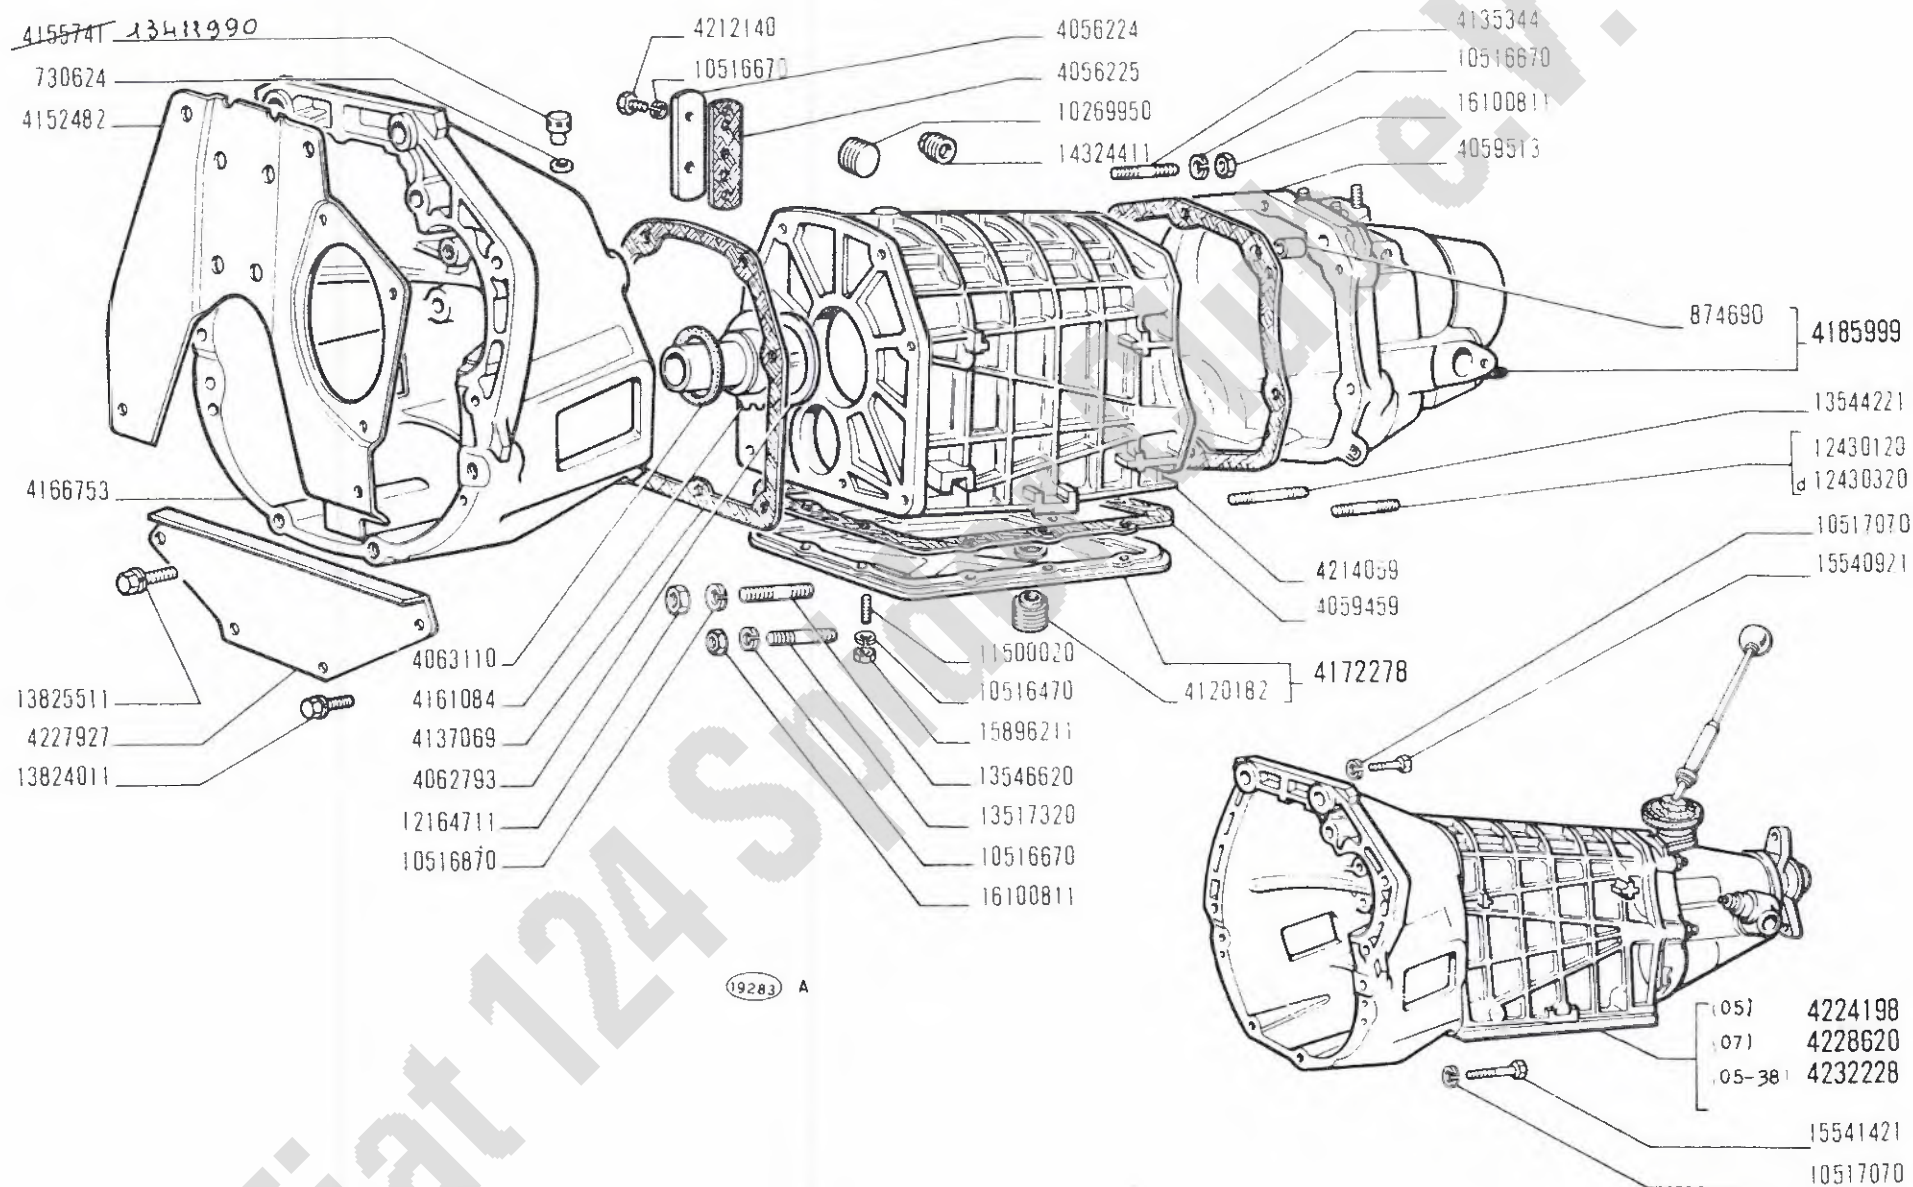

124 Sport
(tipo BC-BS)


CAMBIO DI VELOCITÀ, SCATOLA E COPERCHI

Boîte de vitesses, carter et couvercles
Wechselgetriebe, Gehäuse und Deckel

Transmission, Casing and Covers
Cambio de velocidades, caja y tapas

B2.01

X1-1970
30-01-71

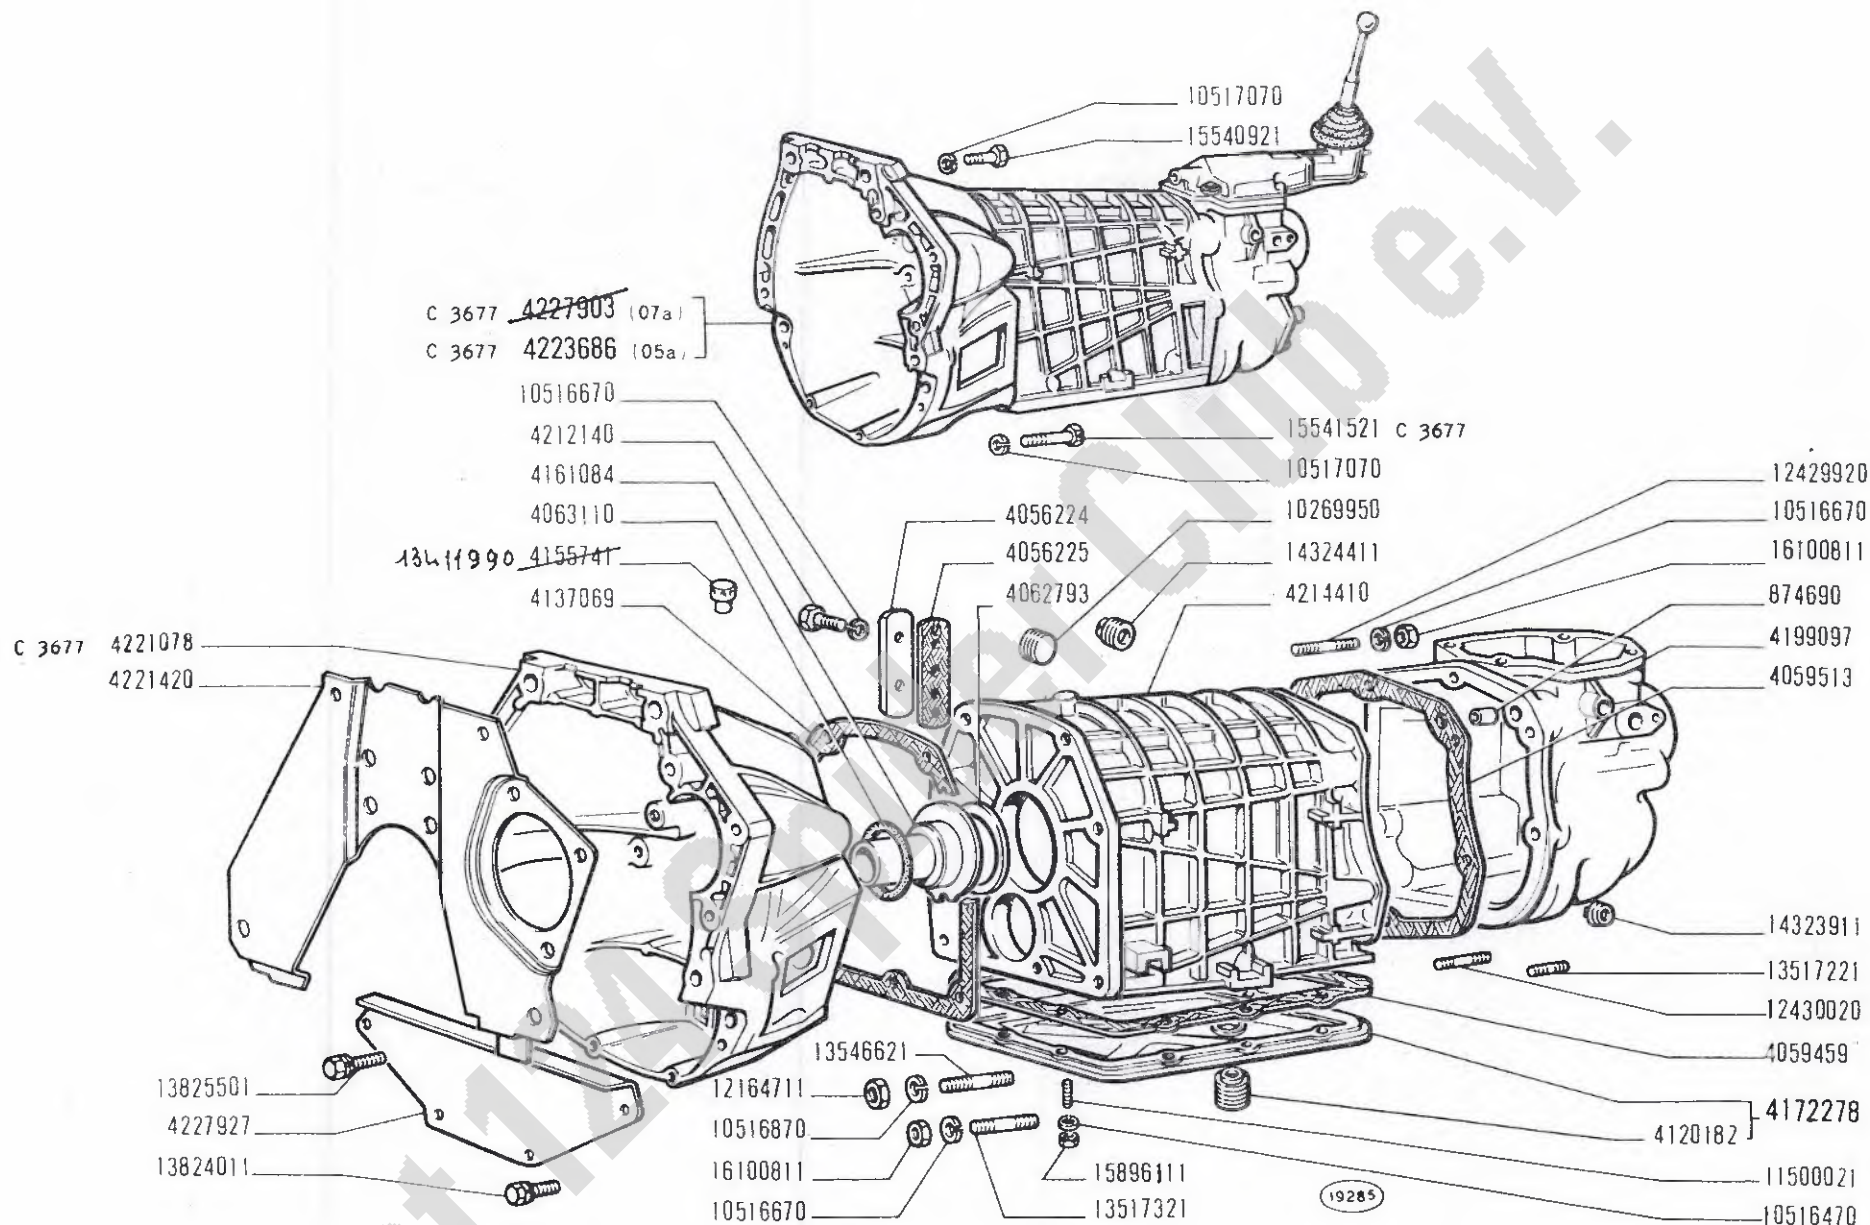

124 Sport
(tipo BC-BS)

CAMBIO DI VELOCITÀ, SCATOLA E COPERCHI





Boîte de vitesses, carter et couvercles
Wechselgetriebe, Gehäuse und Deckel

Transmission, Casing and Covers
Cambio de velocidades, caja y tapas

B2.01/1

1/2

XI-1970
30-07-71

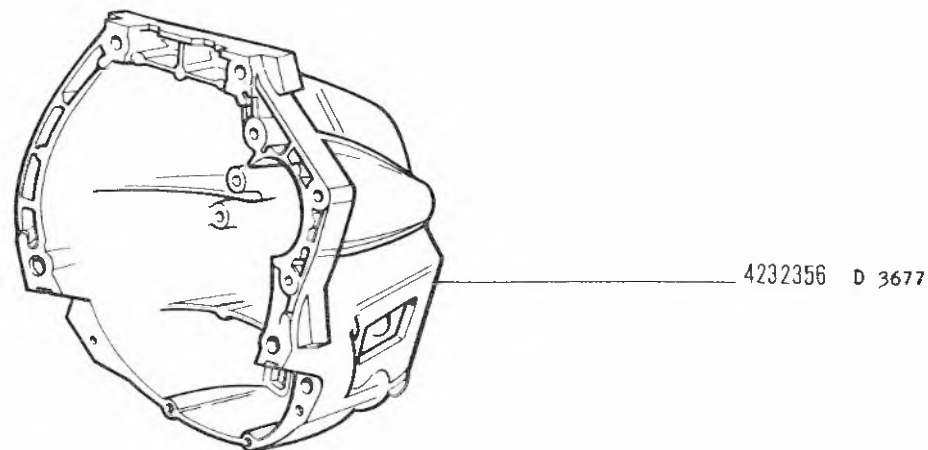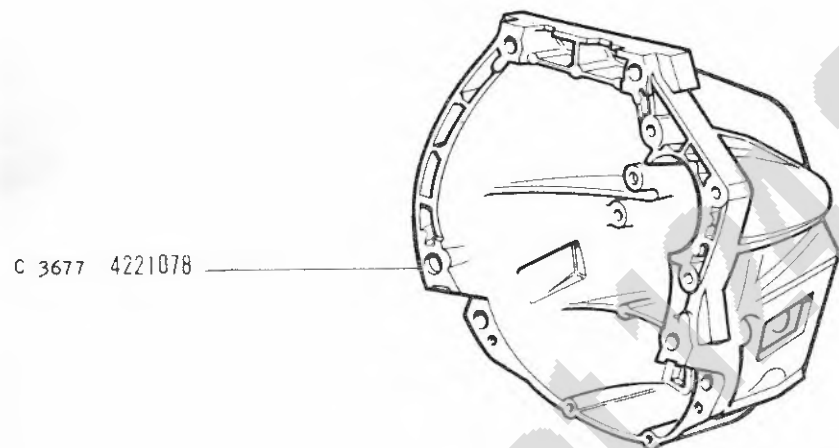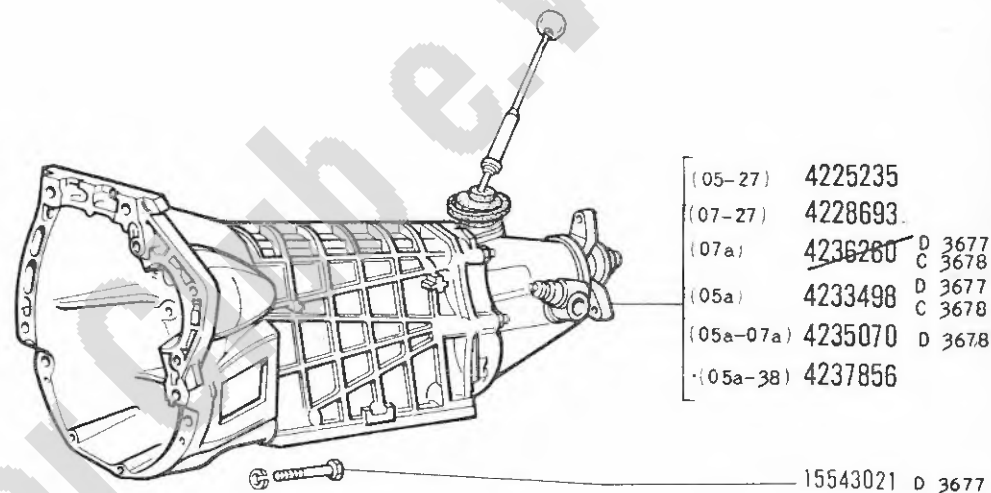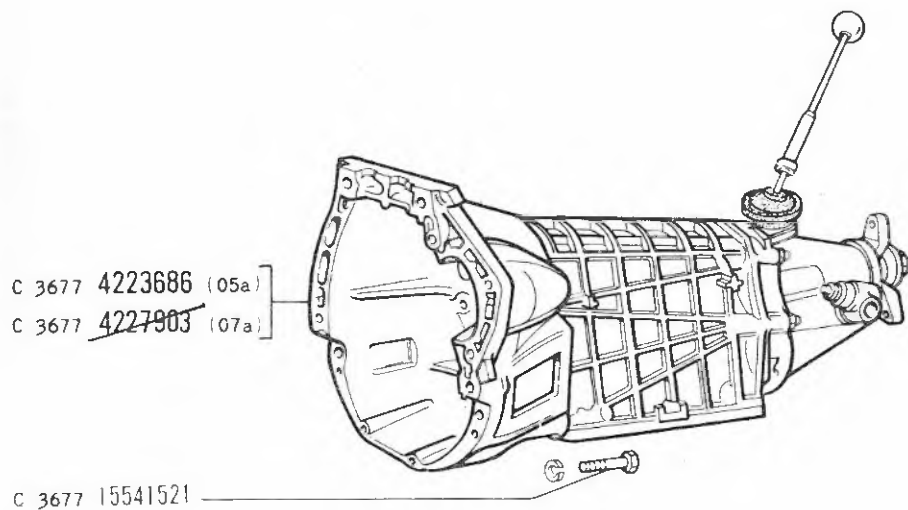

19284 A

124 Sport
(tipo BC-BS)

CAMBIO DI VELOCITÀ, SCATOLA E COPERCHI


Boîte de vitesses, carter et couvercles
Wechselgetriebe, Gehäuse und Deckel

Transmission, Casing and Covers
Cambio de velocidades, caja y tapas

B2.01/1

2/2

~~XL-1970~~
30-07-71

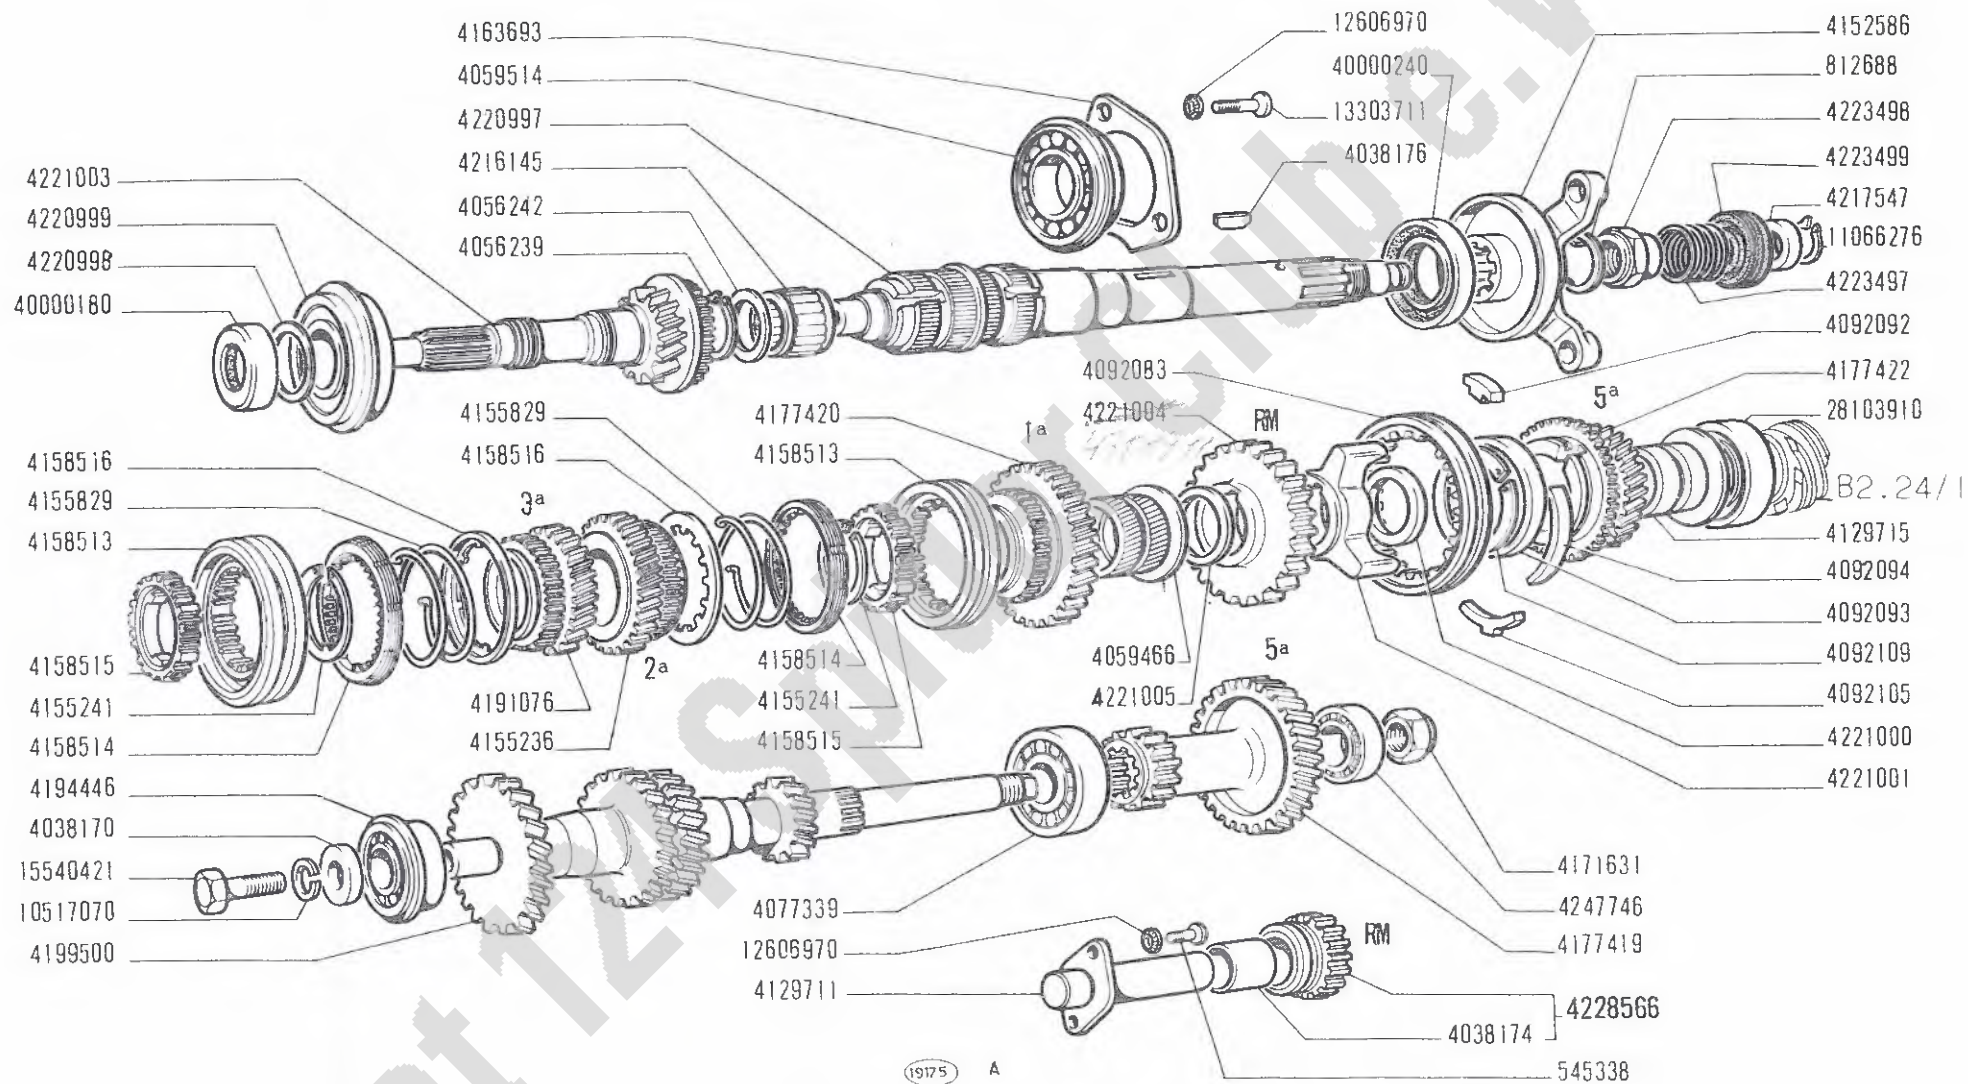

124 Sport
(tipo BC-BS)

RUOTISMI CAMBIO DI VELOCITÀ


- Engrenages de boîte de vitesses
- Zahnräder und Wellen des Wechselgetriebes

- Transmission Gears
- Engranajes del cambio

B2.04/1

XI-1970

MODIF.	N.ORDINAZ. Q.	DENOMINAZIONE	DESIGNATION	BENENNUNG	DESCRIPTION	DENOMINACIONES
	545338 2	VITE	VIS	SCHRAUBE	SCREW	TORNILLO
	812688 1	ROSETTA SICUREZZA	RONDELLE FREIN	SICHERUNGSRING	LOCKWASHER	ARANDELA DE FRENO
	4038170 1	ROSETTA PIANA	RONDELLE	SCHEIBE	WASHER	ARANDELA
	4038174 1	BOCCOLA	DOUILLE	BUCHSE	BUSH	CASQUILLO
	4038176 1	LINGUETTA	LINGUET	SCHEIBENFEDER	KEY	CHAVETA
	4056239 1	ANELLO SICUREZZA	ARRETOIR	SICHERUNGSRING	LOCKRING	ANILLO DE FRENO
	4056242 1	ROSETTA SICUREZZA	RONDELLE FREIN	SICHERUNGSRING	LOCKWASHER	ARANDELA DE FRENO
	4059466 1	BOCCOLA	DOUILLE	BUCHSE	BUSH	CASQUILLO
	4059514 1	CUSCINETTO SFERE	ROULEMENT	LAGER	BEARING	RODAMIENTO
	4077339 1	CUSCINETTO RULLI	ROULEMENT	LAGER	BEARING	RODAMIENTO
	4092083 1	MANICOTTO	MANCHON	MITNEHMER	SLEEVE	MANGUITO
	4092092 1	TASSELLO	TAMPON	BEILAGE	PAD	TACO
	4092093 1	SINCRONIZZATORE	SYNCHRONISEUR	SYNCHRONISIERUNG	SYNCHRONIZER	SINCRONIZADOR
	4092094 2	MOLLA	RESSORT	FEDER	SPRING	RESORTE
	4092105 1	TASSELLO	TAMPON	BEILAGE	PAD	TACO
	4092109 1	ANELLO SICUREZZA	ARRETOIR	SICHERUNGSRING	LOCKRING	ANILLO DE FRENO
	4129711 1	ALBERO R.M.	ARBRE	WELLE	SHAFT	ARBOL
	4129715 1	BOCCOLA	DOUILLE	BUCHSE	BUSH	CASQUILLO
	4152586 1	MANICOTTO	MANCHON	MITNEHMER	SLEEVE	MANGUITO
	4155236 1	INGRANAGGIO 2A.	PIGNON	ZAHNRAD	GEAR	PINON
	4155241 4	ANELLO SICUREZZA	ARRETOIR	SICHERUNGSRING	LOCKRING	ANILLO DE FRENO
	4155829 4	MOLLA	RESSORT	FEDER	SPRING	RESORTE
	4158513 2	MANICOTTO 1A.2A.3A.4A.	MANCHON	MITNEHMER	SLEEVE	MANGUITO
	4158514 4	SINCRONIZZATORE	SYNCHRONISEUR	SYNCHRONISIERUNG	SYNCHRONIZER	SINCRONIZADOR
	4158515 2	MUZZO	MOYEU	NABE	HUB	BUJE
	4158516 3	DISCO	DISQUE	SCHEIBE	PLATE	DISCO
	4163693 1	PIASTRA	PLAQUE	PLATTE	PLATE	PLACA
	4171631 1	DADO	ECROU	MUTTER	NUT	TUERCA
	4177419 1	INGRANAGGIO R.M. E 5A.	PIGNON	ZAHNRAD	GEAR	PINON
	4177420 1	INGRANAGGIO 1A.	PIGNON	ZAHNRAD	GEAR	PINON
	4177422 1	INGRANAGGIO 5A.	PIGNON	ZAHNRAD	GEAR	PINON
	4191076 1	INGRANAGGIO 3A.	PIGNON	ZAHNRAD	GEAR	PINON
	4194446 1	CUSCINETTO SFERE	ROULEMENT	LAGER	BEARING	RODAMIENTO
	4199500 1	ALBERO SECONDARIO	AXE	WELLE	SHAFT	EJE
	4216165 1	GABBIA A RULLI	CAGE A ROULEAUX	ROLLENKAEFIG	ROLLER CAGE	PORTARRODILLOS
	4217547 1	ANELLO CENTRAGGIO	BAGUE	RING	RING	ANILLO
	4220997 1	ALBERO PRIMARIO	AXE	WELLE	SHAFT	EJE
	4220998 1	ROSETTA SICUREZZA	RONDELLE FREIN	SICHERUNGSRING	LOCKWASHER	ARANDELA DE FRENO
	4220999 1	CUSCINETTO SFERE	ROULEMENT	LAGER	BEARING	RODAMIENTO
	4221000 1	ROSETTA PIANA	RONDELLE	SCHEIBE	WASHER	ARANDELA
	4221001 1	MOZZO	MOYEU	NABE	HUB	BUJE
	4221003 1	ALBERO PRESA CONTINUA	ARBRE	WELLE	SHAFT	ARBOL
	4221004 1	INGRANAGGIO R.M.	PIGNON	ZAHNRAD	GEAR	PINON
	4221005 1	ROSETTA SICUREZZA	RONDELLE FREIN	SICHERUNGSRING	LOCKWASHER	ARANDELA DE FRENO
	4223497 1	MOLLA	RESSORT	FEDER	SPRING	RESORTE
	4223498 1	DADO	ECROU	MUTTER	NUT	TUERCA

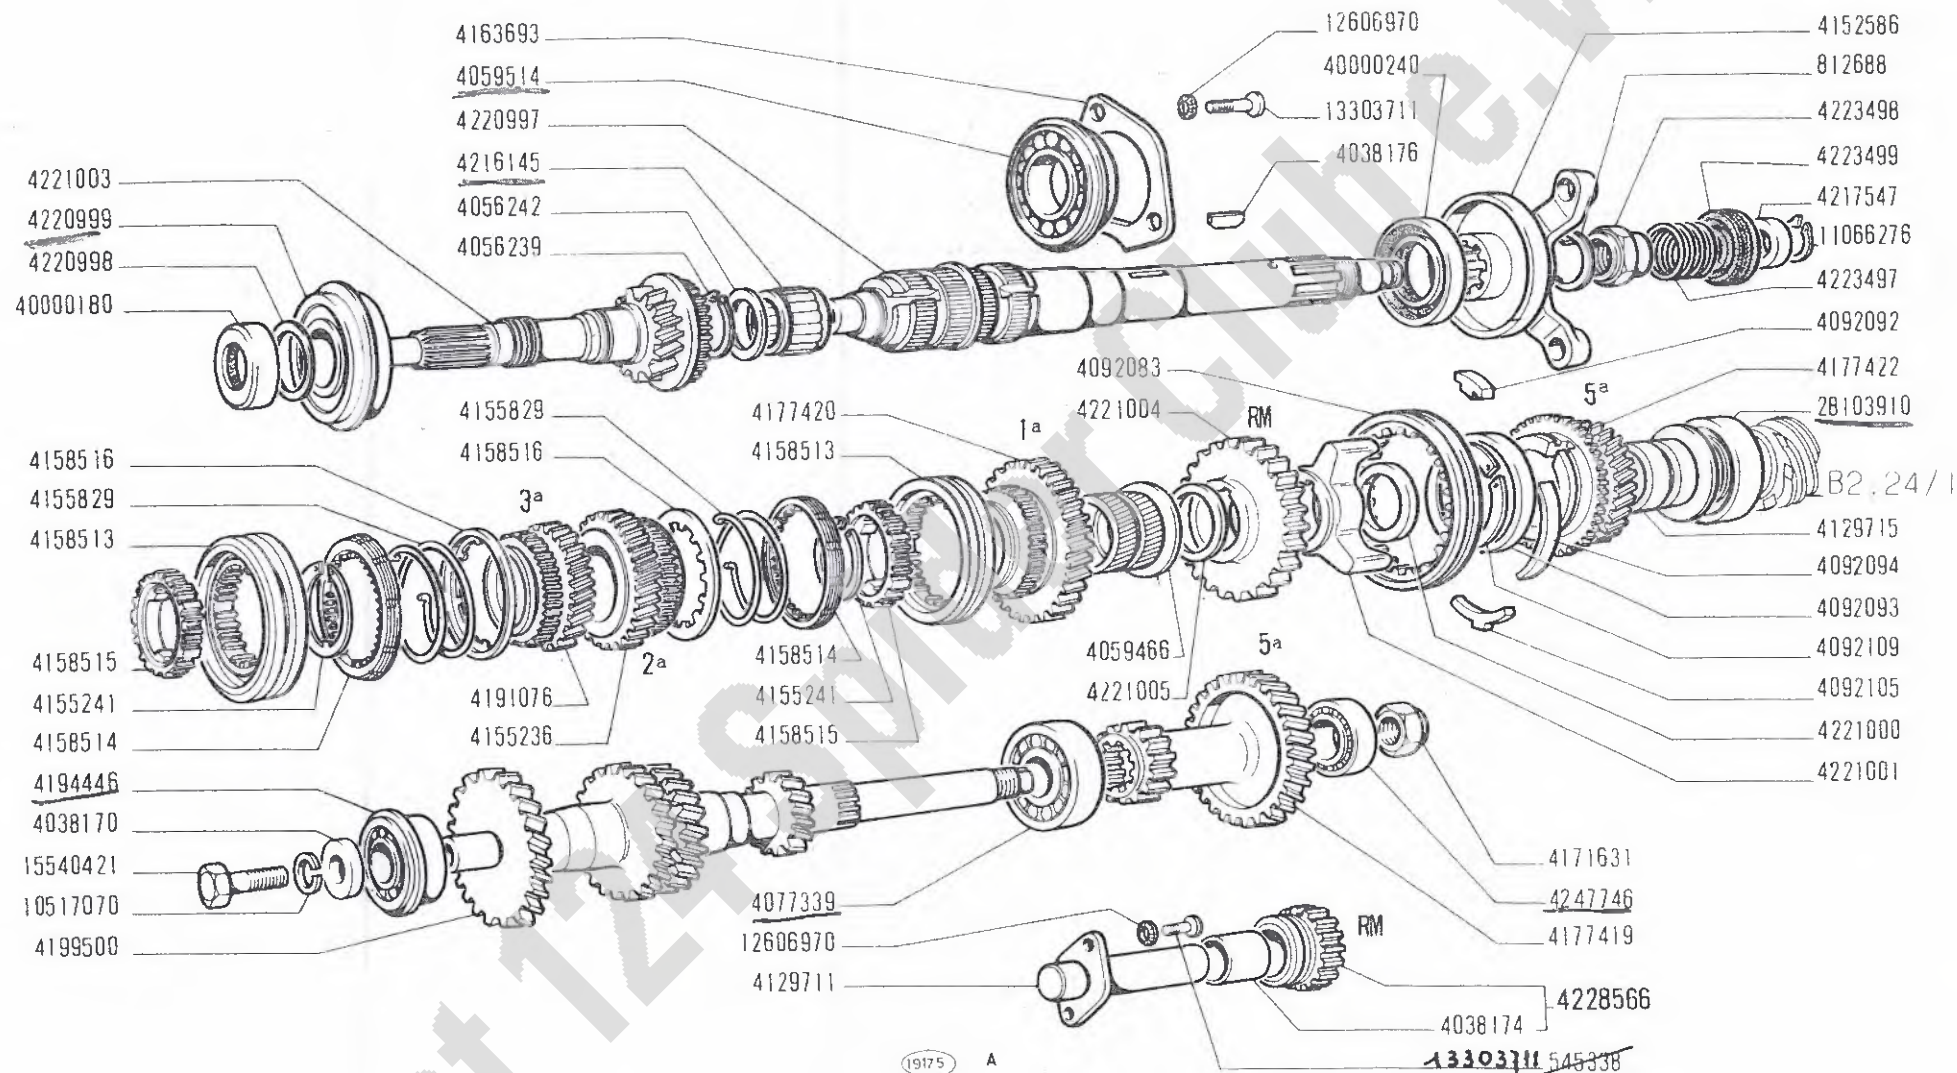

124 Sport
(tipo BC-BS)

RUOTISMI CAMBIO DI VELOCITÀ


Engrenages de boîte de vitesses
Zahnräder und Wellen des Wechselgetriebes

Transmission Gears
Engranajes del cambio

B2.04/1

XI-1970
30-07-71

MODIF.	N.ORDINAZ. Q.	DENOMINAZIONE	DESIGNATION	BENENNUNG	DESCRIPTION	DENOMINACIONES
	4223499 1	ANELLO TENUTA	JOINT	DICHTRING	SEAL	JUNTA
	4228566 1	INGRANAGGIO R.M. COMPL.	PIGNON	ZAHNRAD	GEAR	PINON
	4247746 1	CUSCINETTO SFERE	ROULEMENT	LAGER	BEARING	RODAMIENTO
	10517070 1	ROSETTA SICUREZZA	KONDELLE FREIN	SICHERUNGSRING	LOCKWASHER	ARANDELA DE FRENO
	11066276 1	ANELLO SICUREZZA	ARRETOIR	SICHERUNGSRING	LOCKRING	ANILLO DE FRENO
	12606970 5	ROSETTA SICUREZZA	KONDELLE FREIN	SICHERUNGSRING	LOCKWASHER	ARANDELA DE FRENO
	13303711 3	VITE	VIS	SCHRAUBE	SCREW	TORNILLO
	15540421 1	VITE	VIS	SCHRAUBE	SCREW	TORNILLO
	26103910 1	CUSCINETTO RULLI	ROULEMENT	LAGER	BEARING	RODAMIENTO
	40000180 1	ANELLO TENUTA	JOINT	DICHTRING	SEAL	JUNTA
	40000240 1	GUARNIZIONE	JOINT	DICHTUNG	GASKET	JUNTA

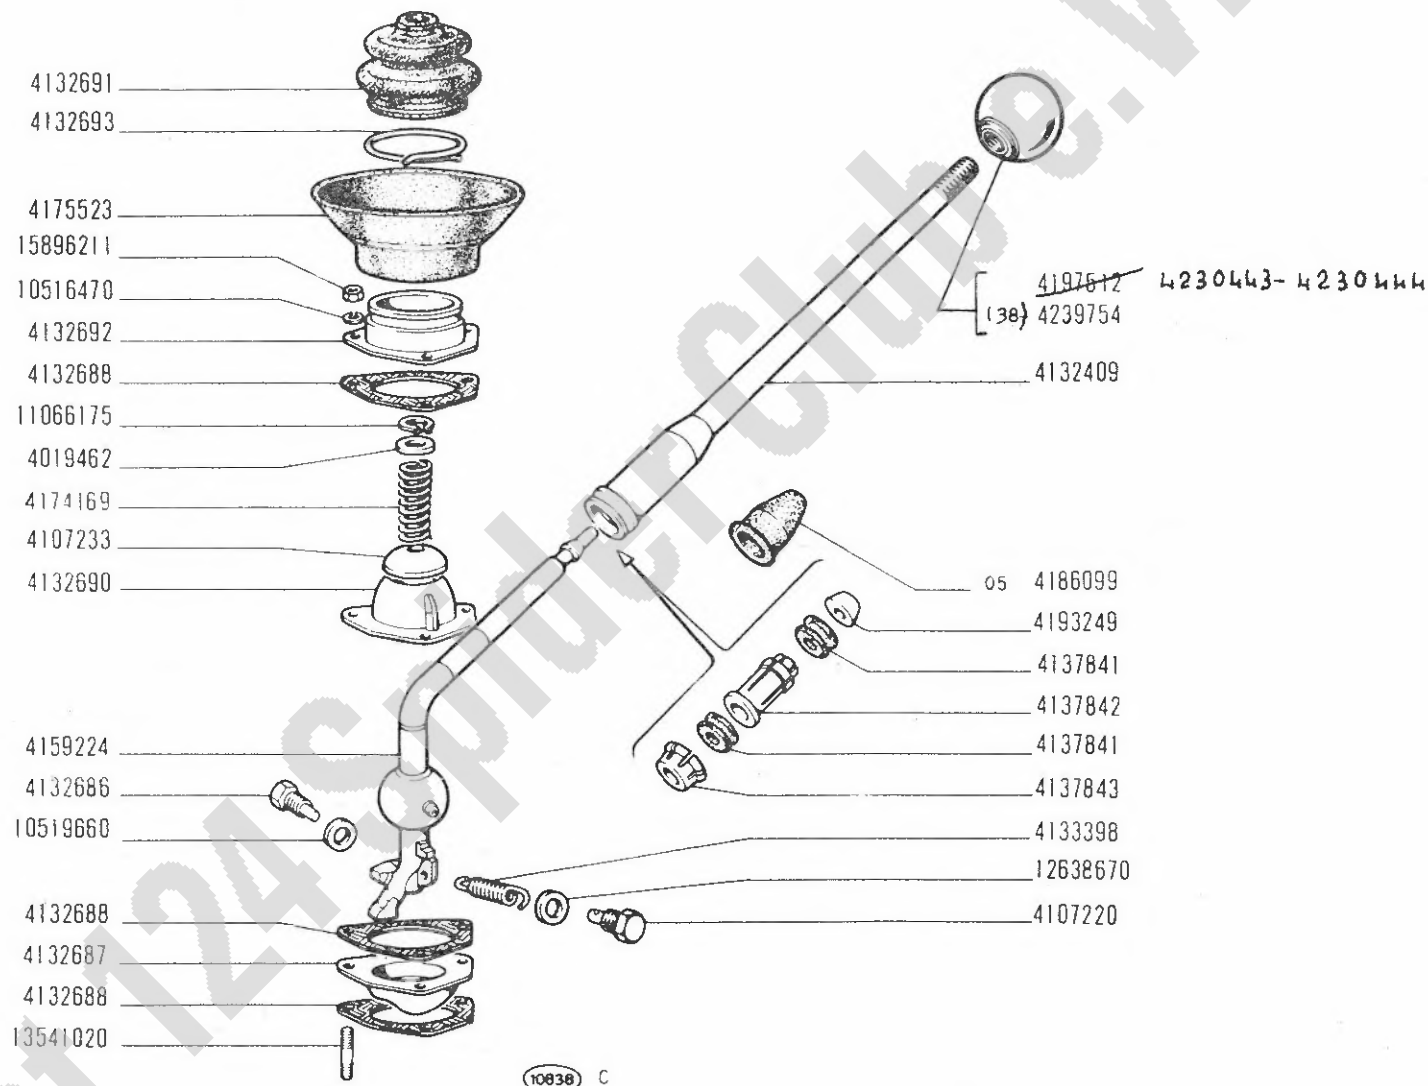

124 Sport
(tipo BC-BS)


COMANDI ESTERNI CAMBIO DI VELOCITÀ

Commandes extérieures de boîte de vitesses
Äussere Getriebschaltung

Gearshift Outer Controls
Varillaje del cambio de velocidades

B2.07

XI-1970
30-01-71

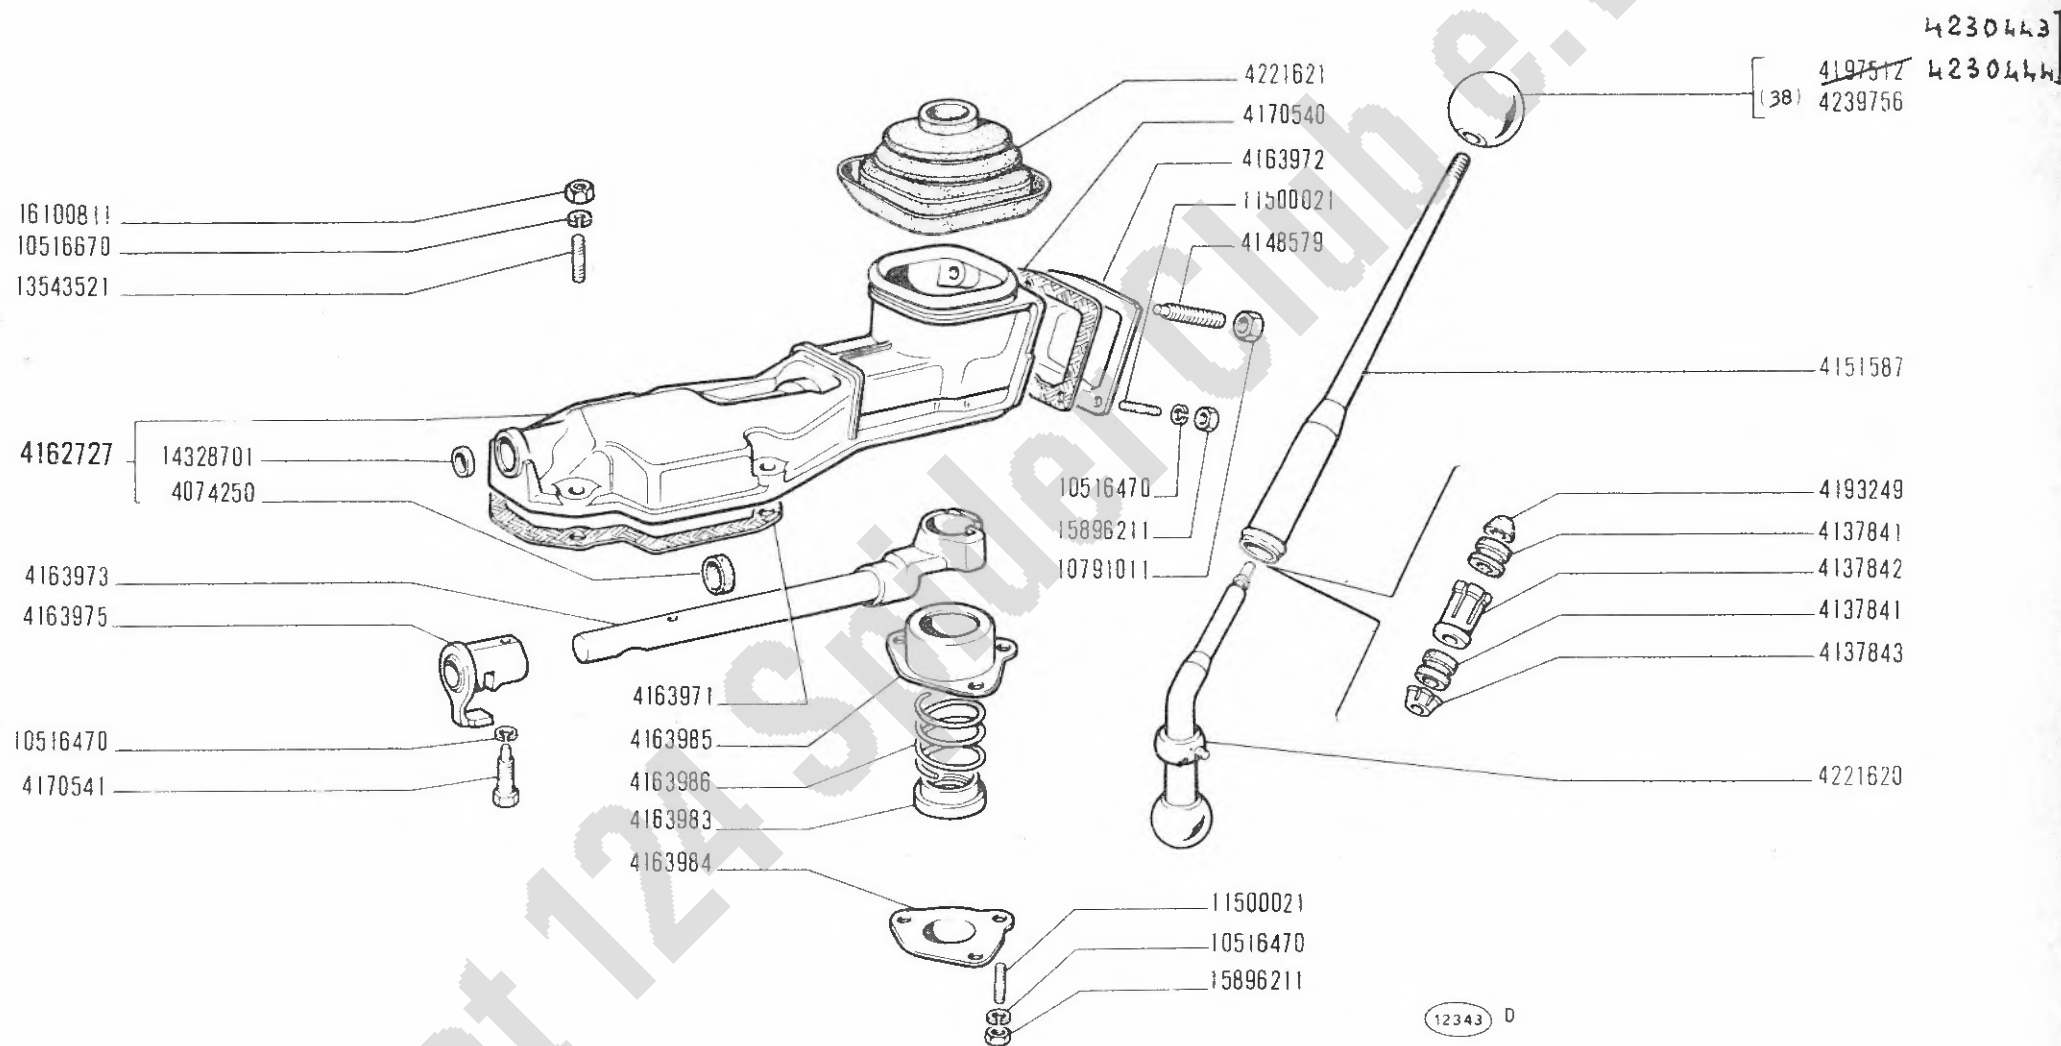

124 Sport
(tipo BC-BS)


COMANDI ESTERNI CAMBIO DI VELOCITÀ

Commandes extérieures de boîte de vitesses
Äussere Getriebebeschaltung

Gearshift Outer Controls
Varillaje del cambio de velocidades

B2.07/1

XL-1970
30-07-71

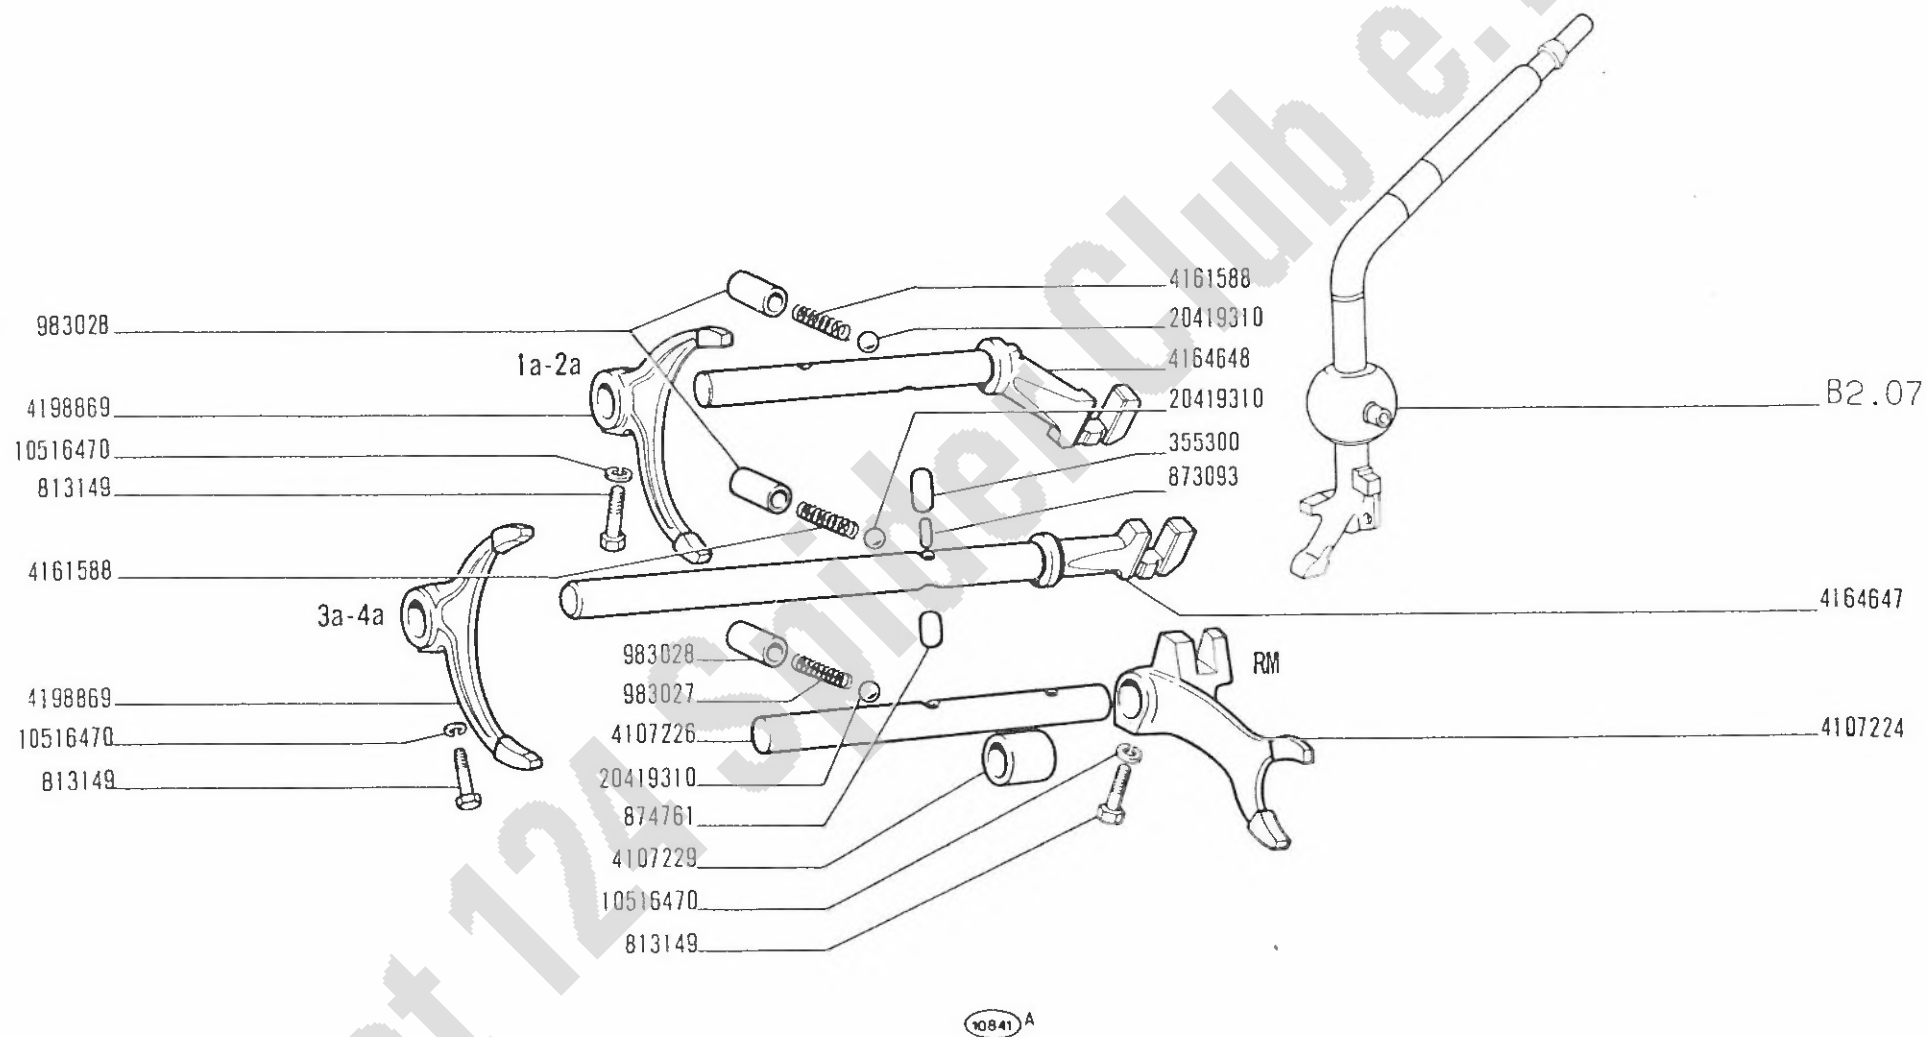

124 Sport
(tipo BC-BS)


COMANDI INTERNI CAMBIO DI VELOCITÀ

- Commandes intérieures de boîte de vitesses
- Innere Getriebeschaltung

- Gearshift Inner Controls
- Barras del cambio de velocidades

B2.10

11-1970

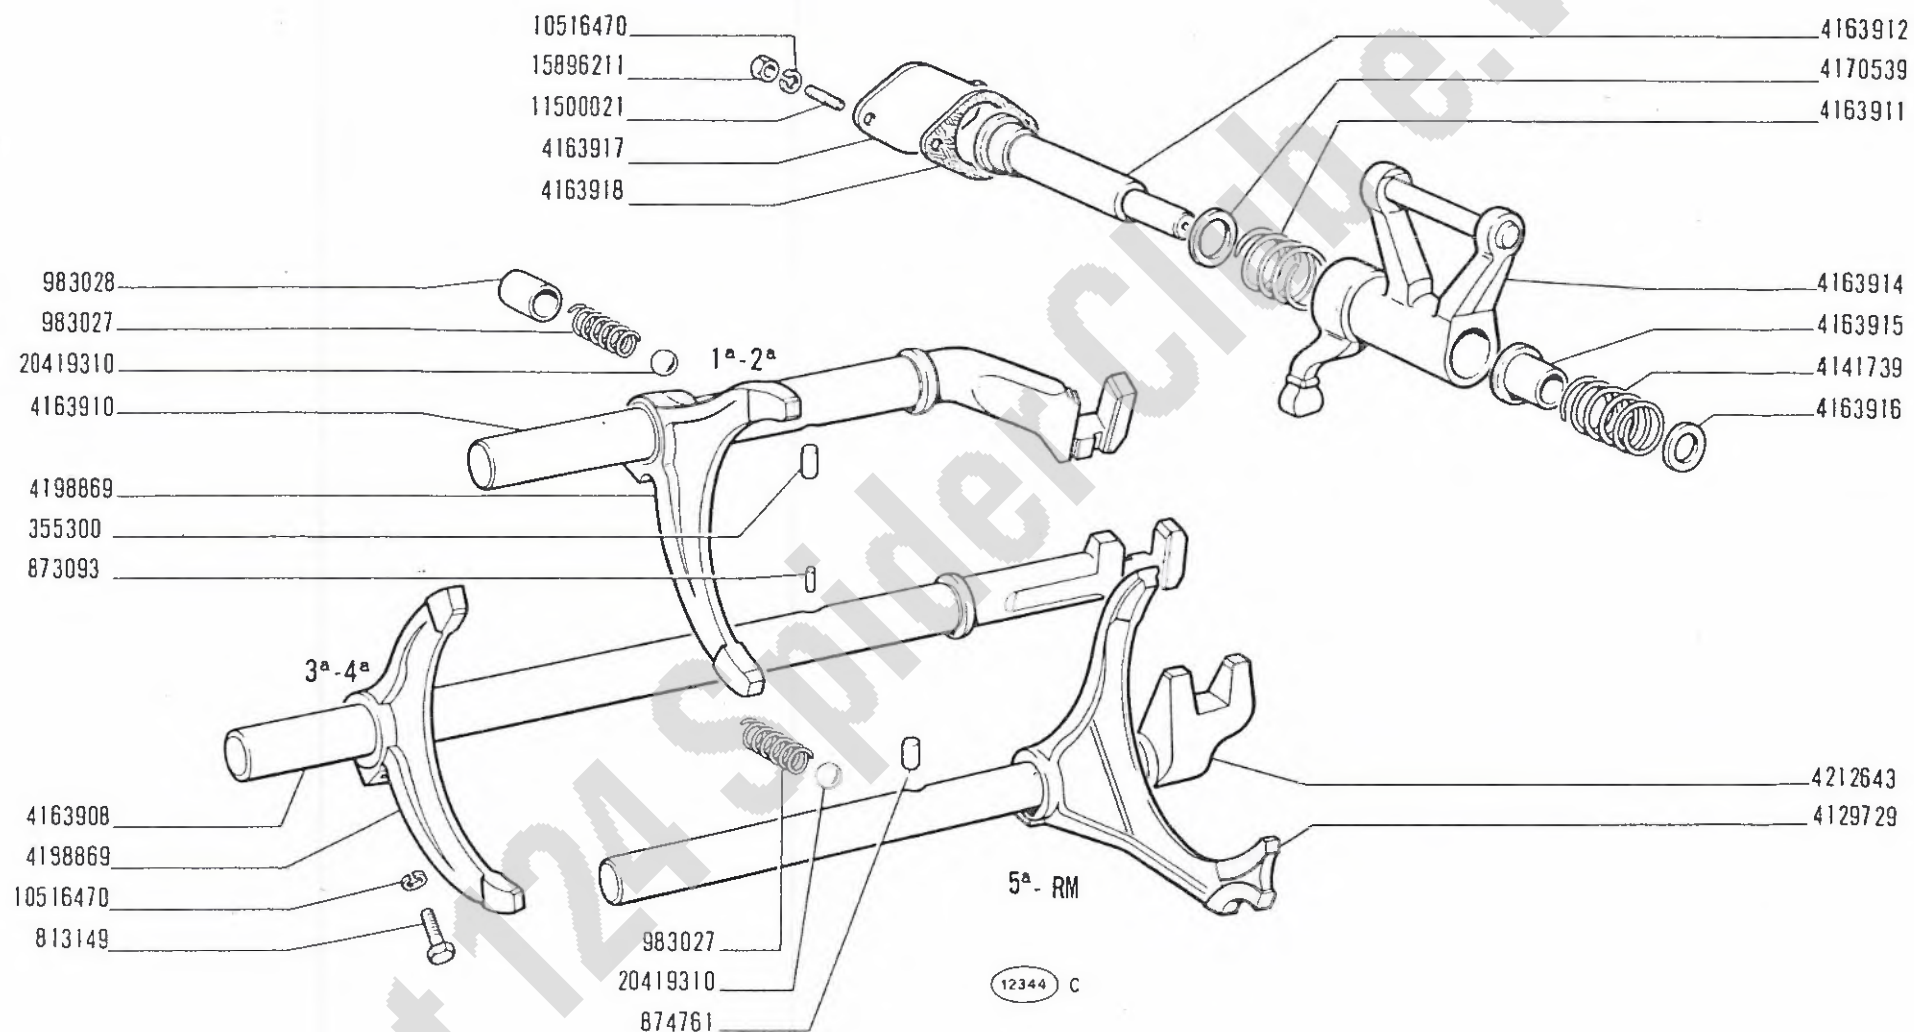

124 Sport
(tipo BC-BS)


COMANDI INTERNI CAMBIO DI VELOCITÀ

- Commandes intérieures de boîte de vitesses
- Innere Getriebeschaltung

- Gearshift Inner Controls
- Barras del cambio de velocidades

B2.10/1

11-1970

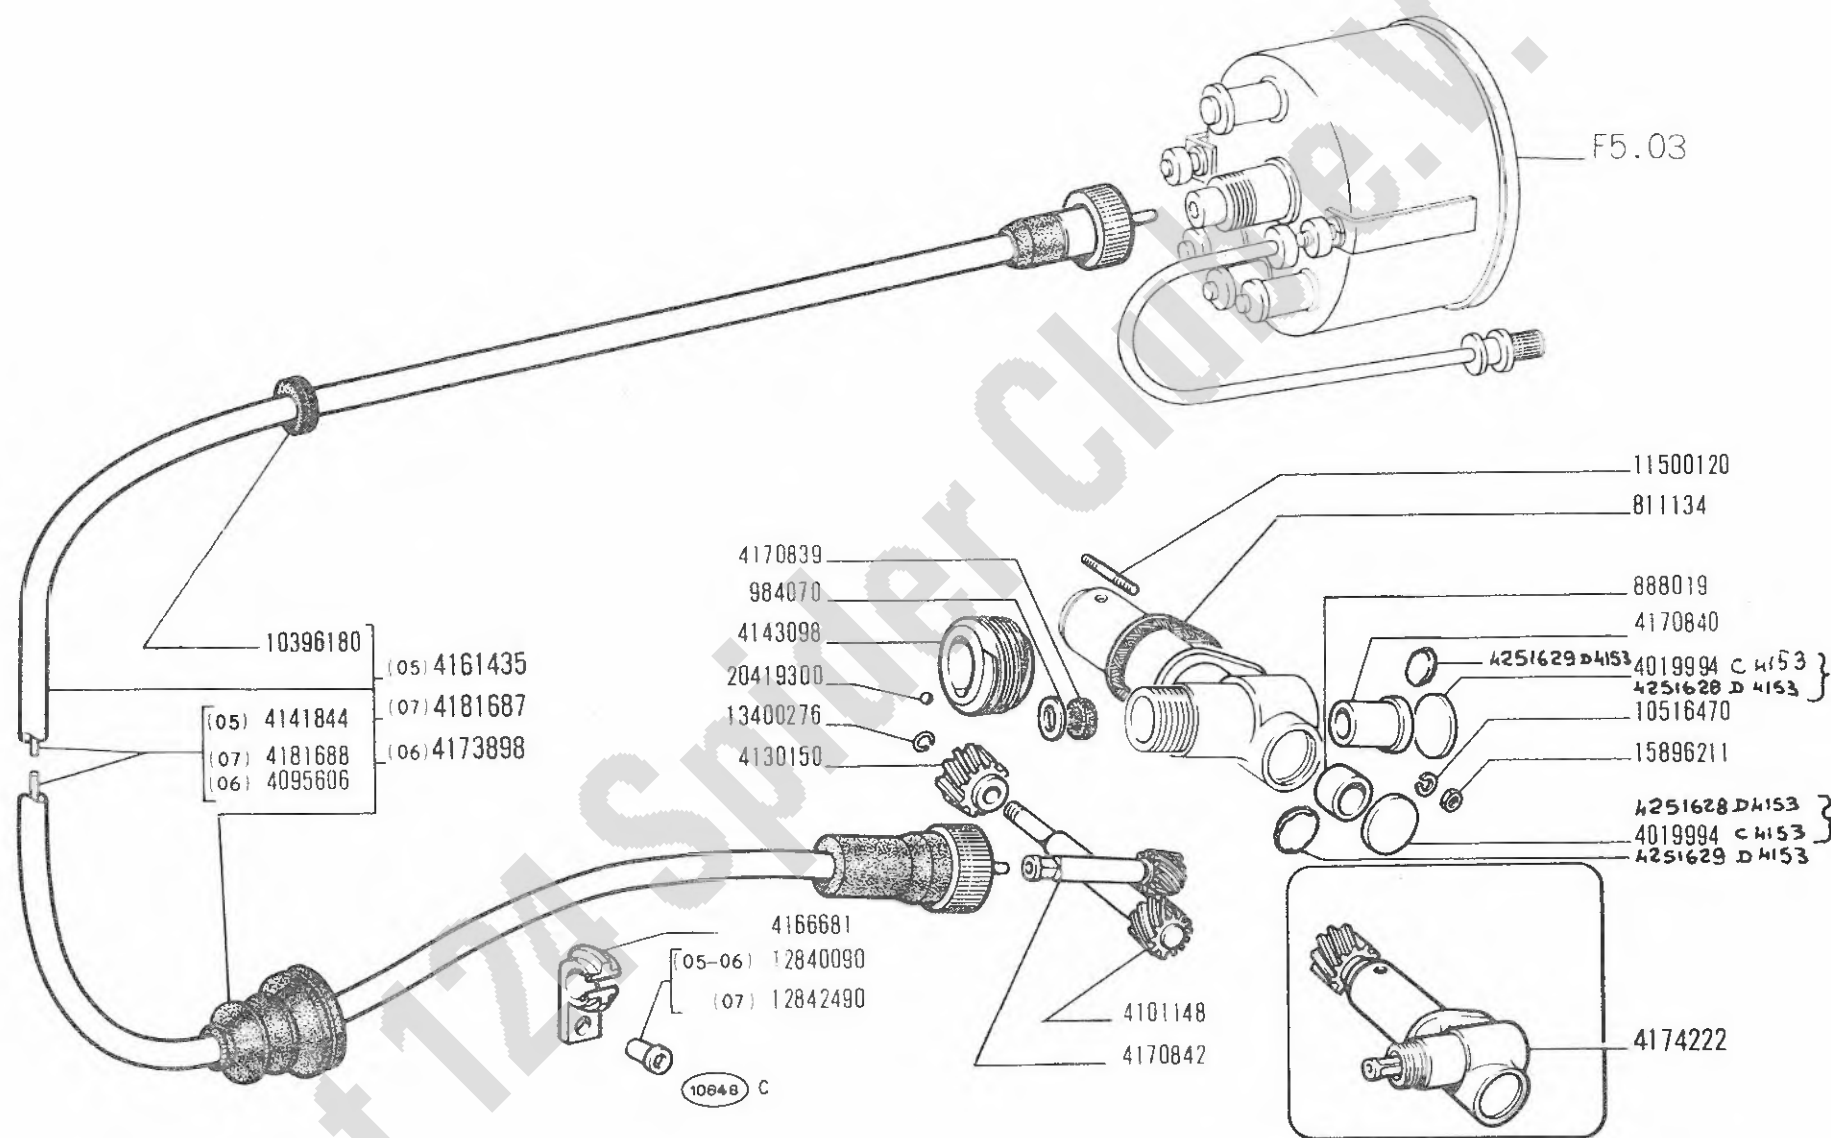

124 Sport
(tipo BC-BS)


SEGNALAZIONE VELOCITÀ E SUO COMANDO

Compteur de vitesse et sa commande
Tachometer und sein Antrieb

Speedometer and Drive
Velocimetro y su arrastre

B2.24

XL 1970
30-07-71

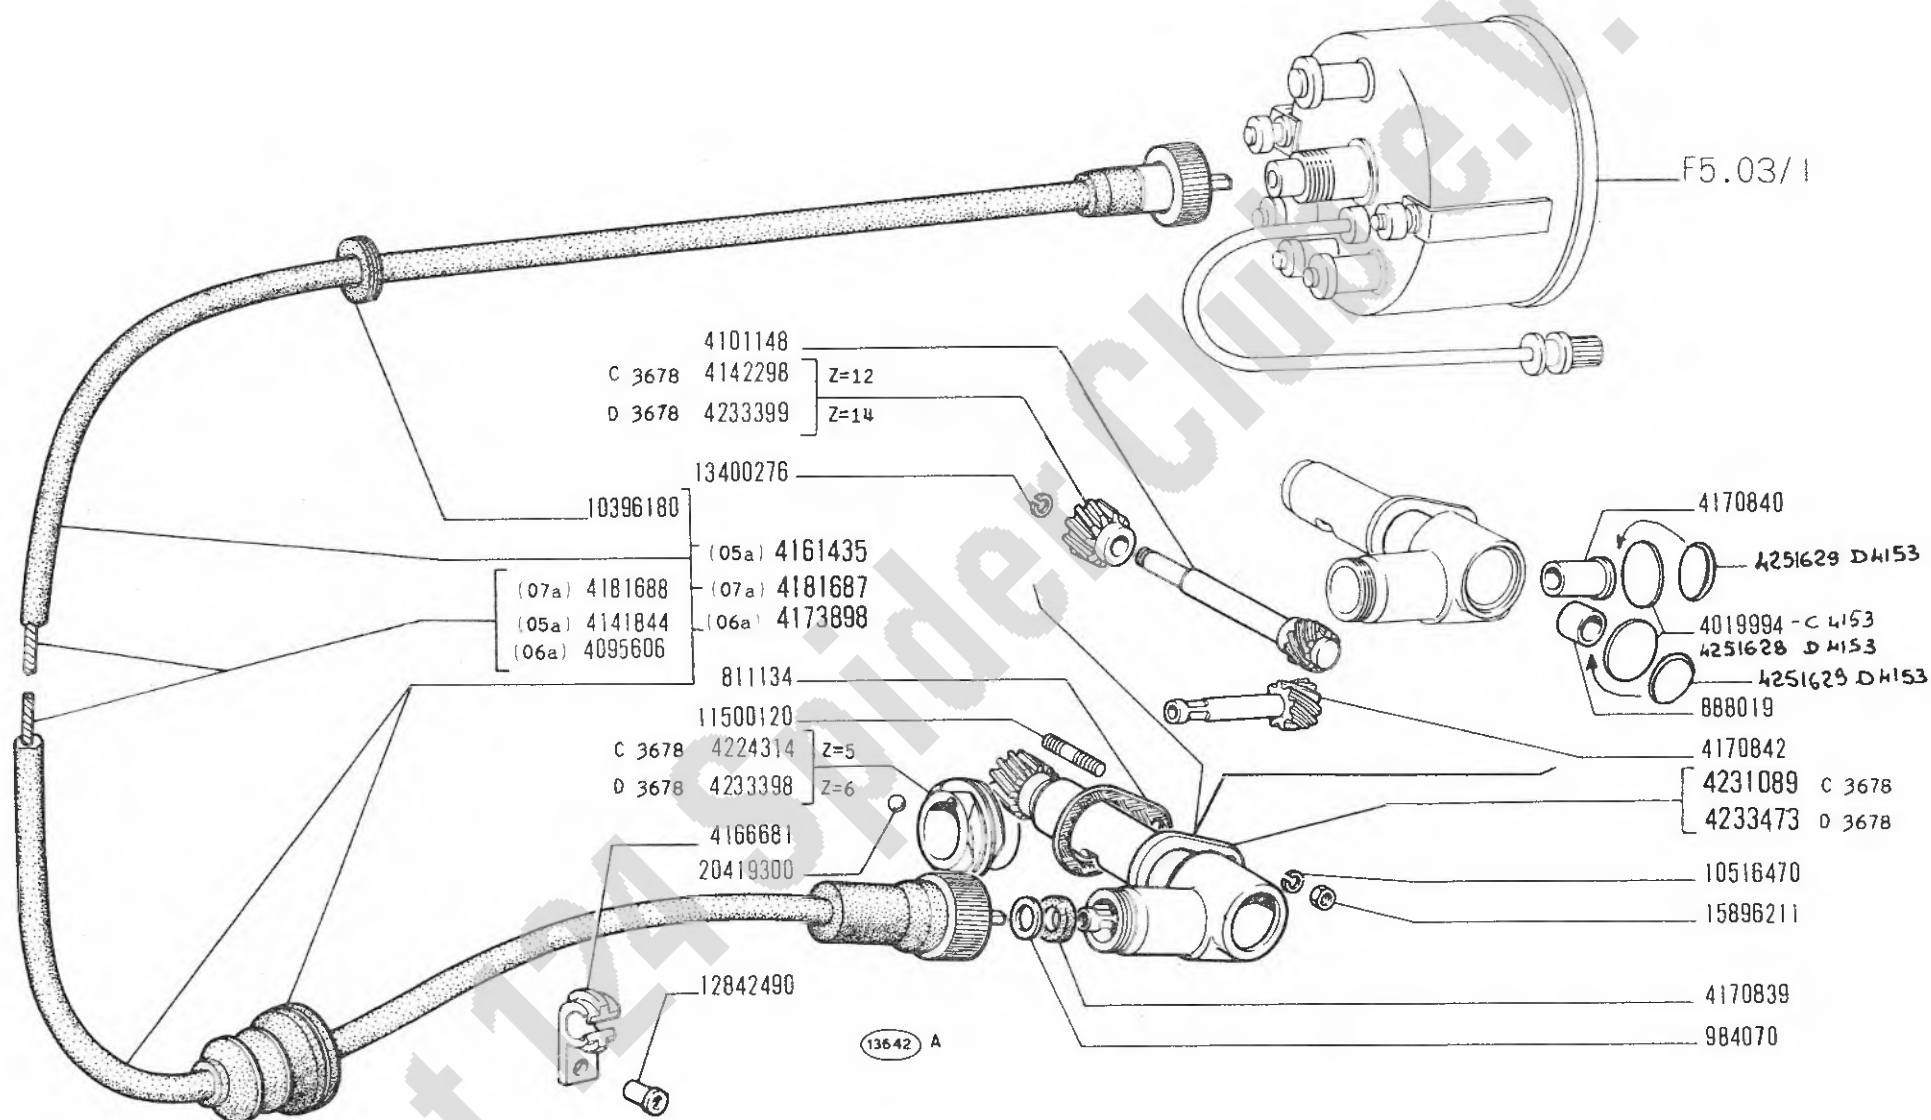

124 Sport
(tipo BC-BS)


SEGNALAZIONE VELOCITÀ E SUO COMANDO

Compteur de vitesse et sa commande
Tachometer und sein Antrieb

Speedometer and Drive
Velocimetro y su arrastre

B2.24 / 1

XL 1970
30-07-71

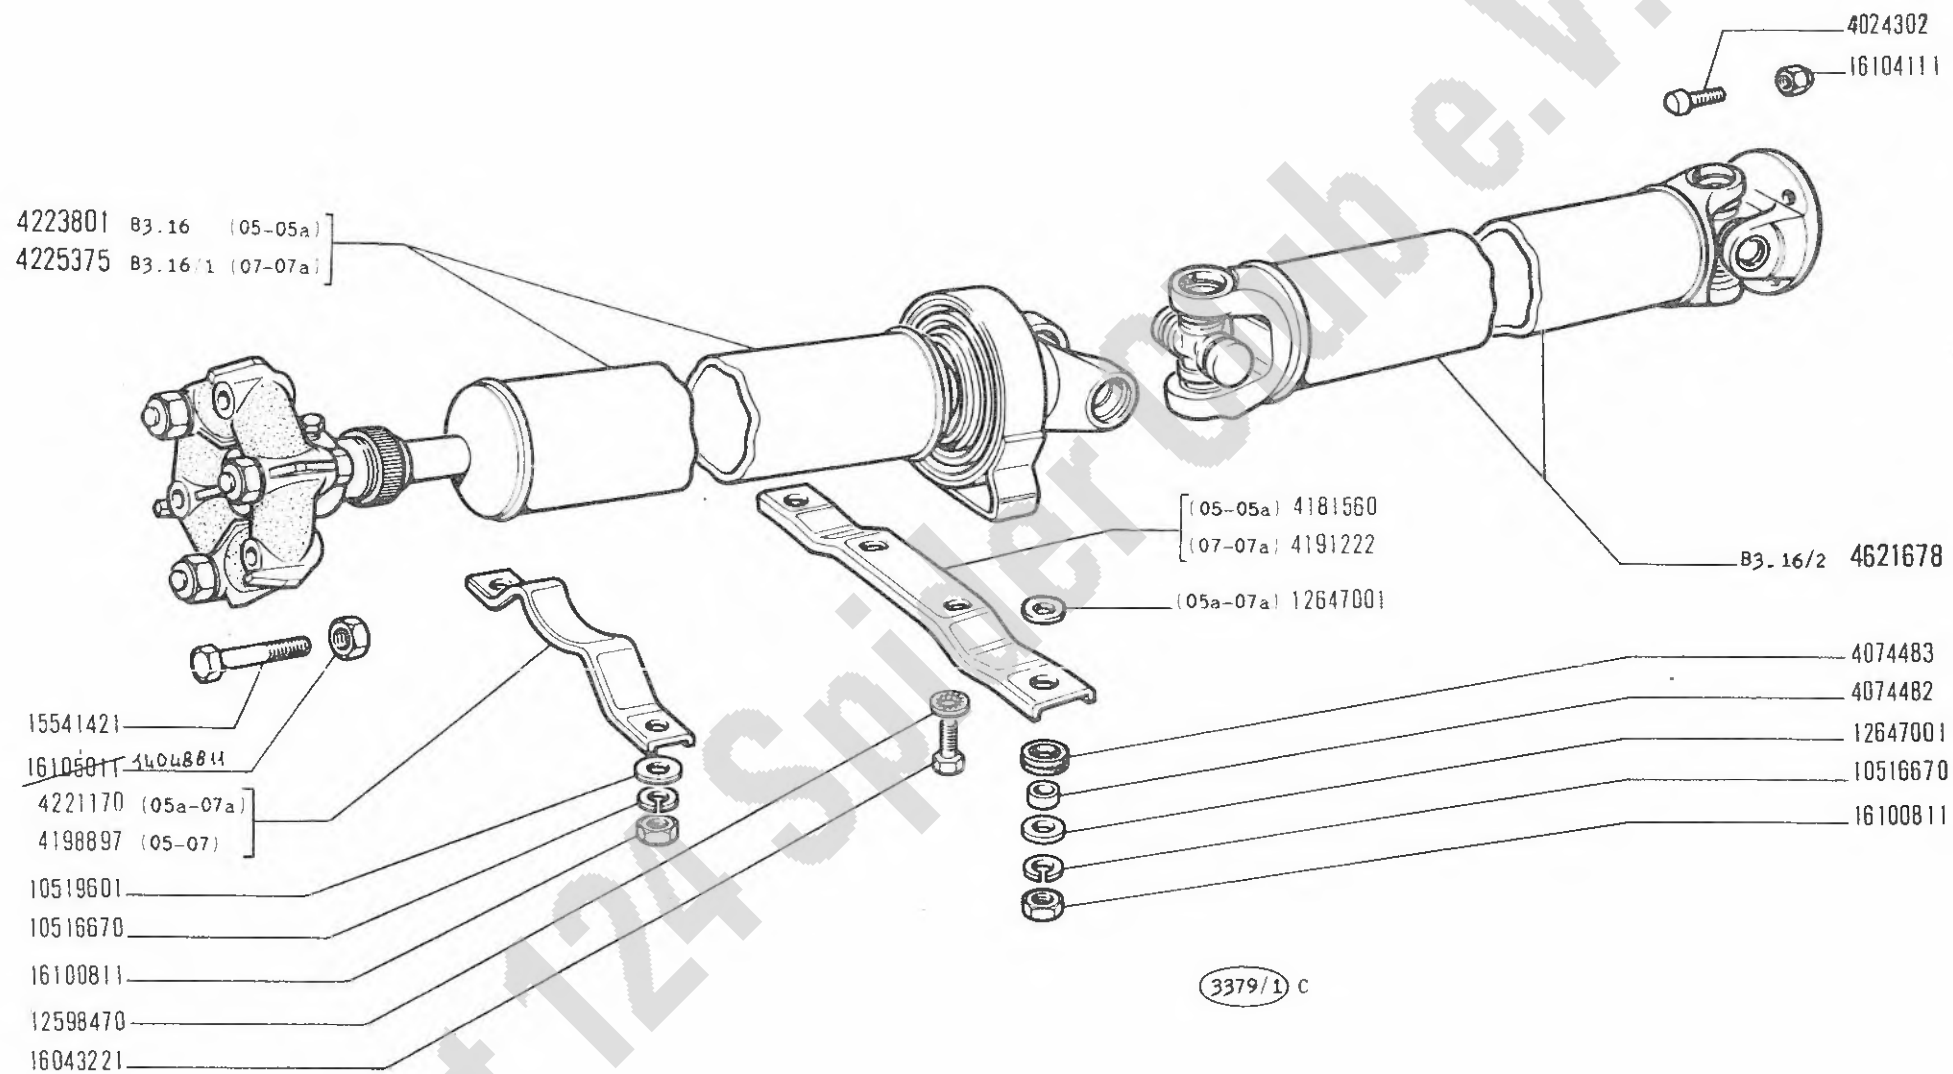

124 Sport
(tipo BC-BS)


TRASMISSIONE TRA CAMBIO E PONTE

Transmission
Übertragungswelle

Propeller Shaft
Árbol de transmisión

B3.01

~~11-1970~~
30-07-71

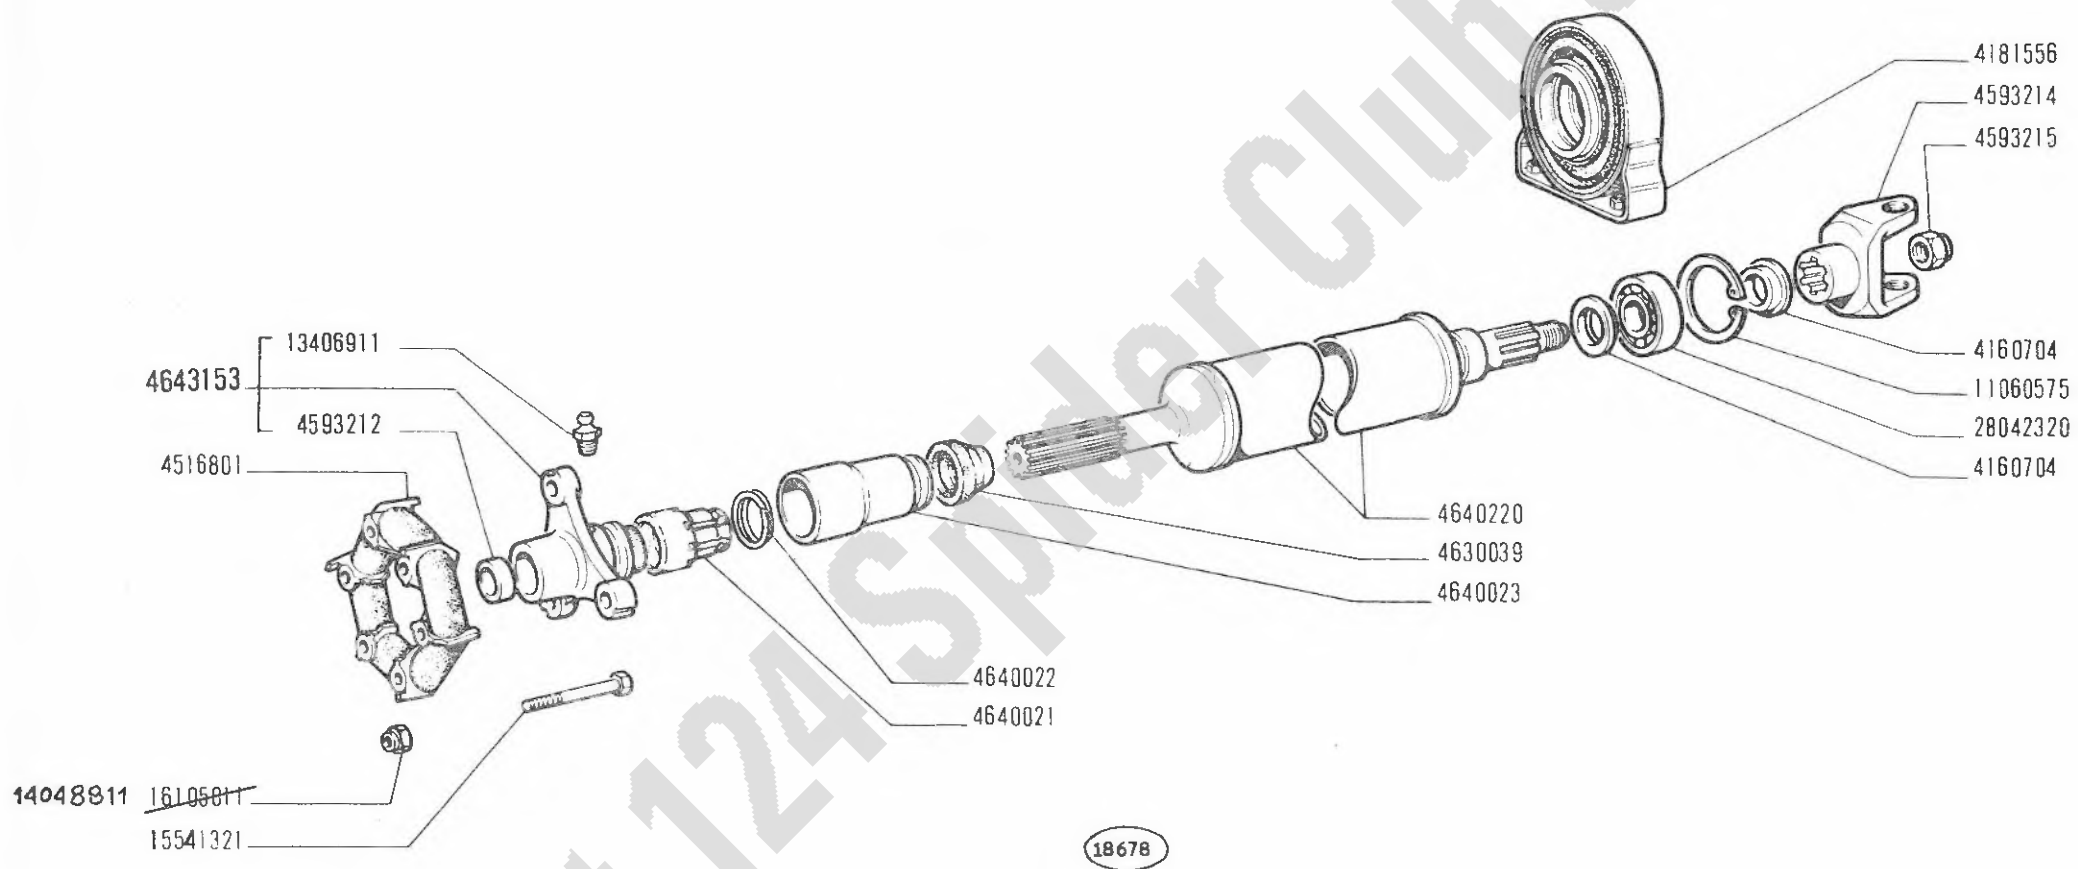

124 Sport
(tipo BC-BS)


Arbre de transmission
Übertragungswelle

ALBERO DI TRASMISSIONE 4223801

Propeller Shaft
Árbol de transmisión

B3.16

11-1970
30-07-71

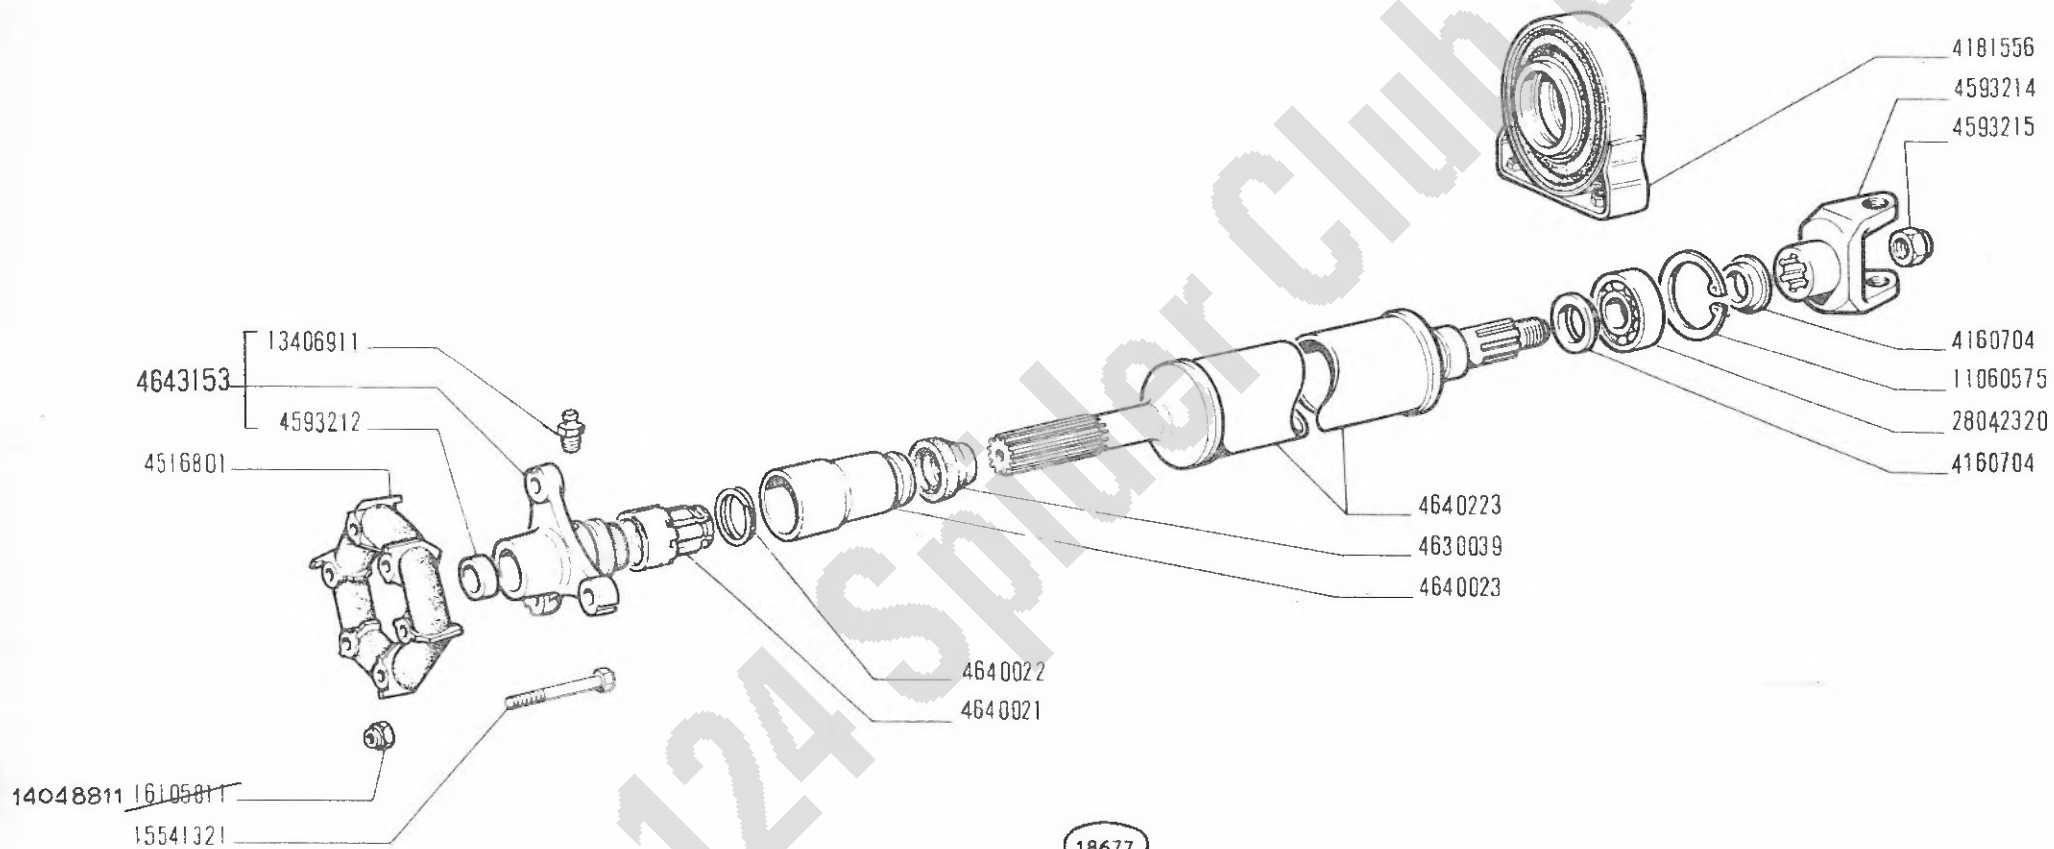

124 Sport
(tipo BC-BS)


Arbre de transmission
Übertragungswelle

ALBERO DI TRASMISSIONE 4225375

Propeller Shaft
Árbol de transmisión

B3.16/1

~~11-1970~~
30-07-71

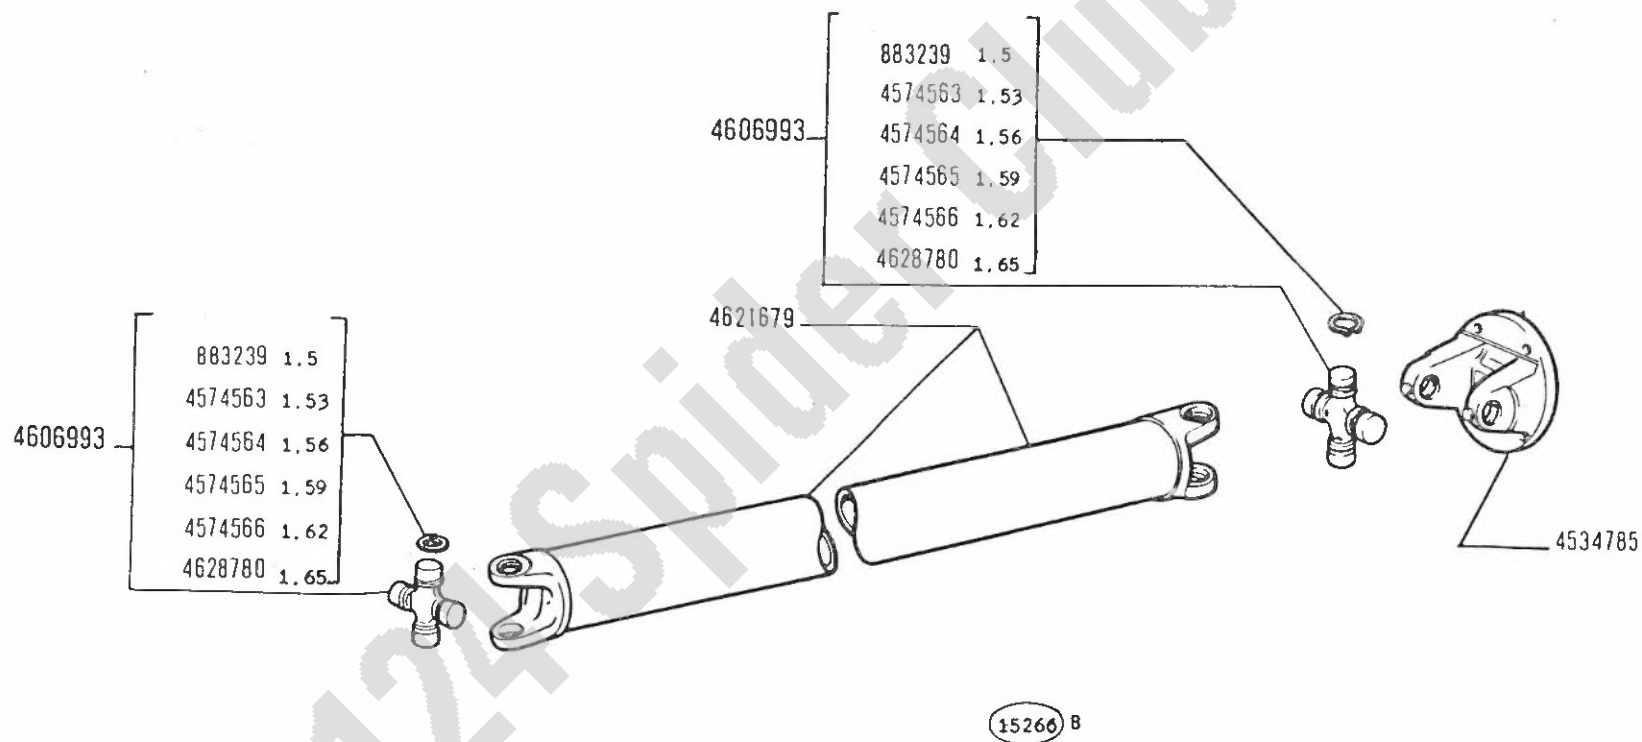

124 Sport
(tipo BC-BS)


• Arbre de transmission
• Übertragungswelle

ALBERO DI TRASMISSIONE 4621678

• Propeller Shaft
• Árbol de transmisión

B3.16 / 2

11-1970

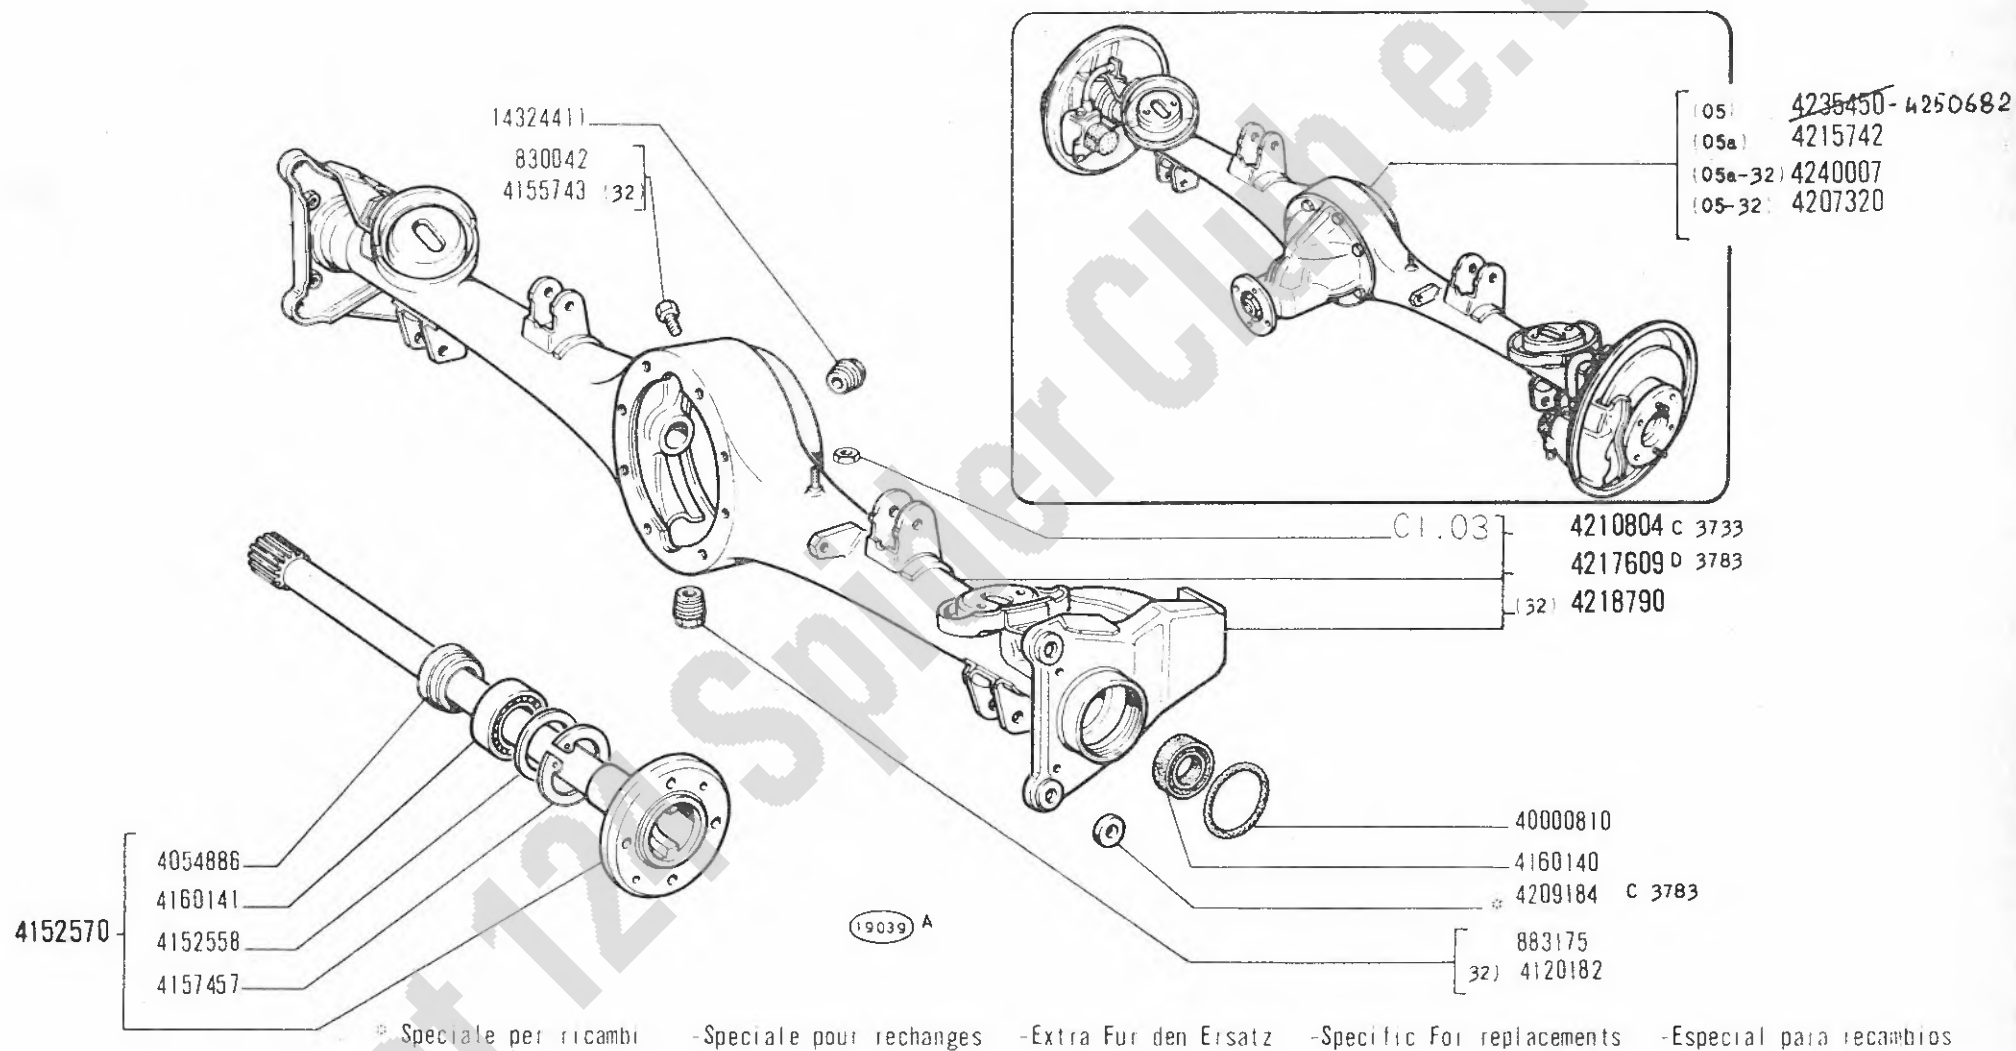

124 Sport
(tipo BC-BS)

PONTE E SEMIALBERI DIFFERENZIALE


Pont et arbres de différentiel
Achse und Achswellen

Axle and Axle Shafts
Puente y palieres

B4.01

XL 1970
30-07-71

modif.	n. ordinaz.	quant.	Denominazione	Désignation	Benennung	Description	Denominaciones
	4182350	1	SCATOLA COMPL. RAPP. 10/41 -05-	CARTER ET PIGNONS	AUSGLEICHGETRIEBE	GEARS AND CASE	CAJA Y DIFERENCIAL
	4182380	8	VITE	VIS	SCHRAUBE	SCREW	TORNILLO
	4218238	8	VITE	VIS	SCHRAUBE	SCREW	TORNILLO
	10516870	4	ROSETTA ELASTICA	RONDELLE FREIN	SICHERUNGSRING	LOCKWASHER	ARANDELA DE FRENO
	11343821	4	VITE	VIS	SCHRAUBE	SCREW	TORNILLO
	12574911	1	DADO	ECROU	MUTTER	NUT	TUERCA
	13824011	2	VITE CON ROSETTA	VIS	SCHRAUBE	SCREW	TORNILLO
	40000770	1	GUARNIZIONE	JOINT	DICHTUNG	SEAL	JUNTA
	60055392	2	CUSCINETTO RULLI	ROULEMENT	LAGER	BEARING	RODAMIENTO
	60055476	1	GUARNIZIONE	JOINT	DICHTUNG	GASKET	JUNTA
2/2	84.04		FIAT 124 SPORT B				

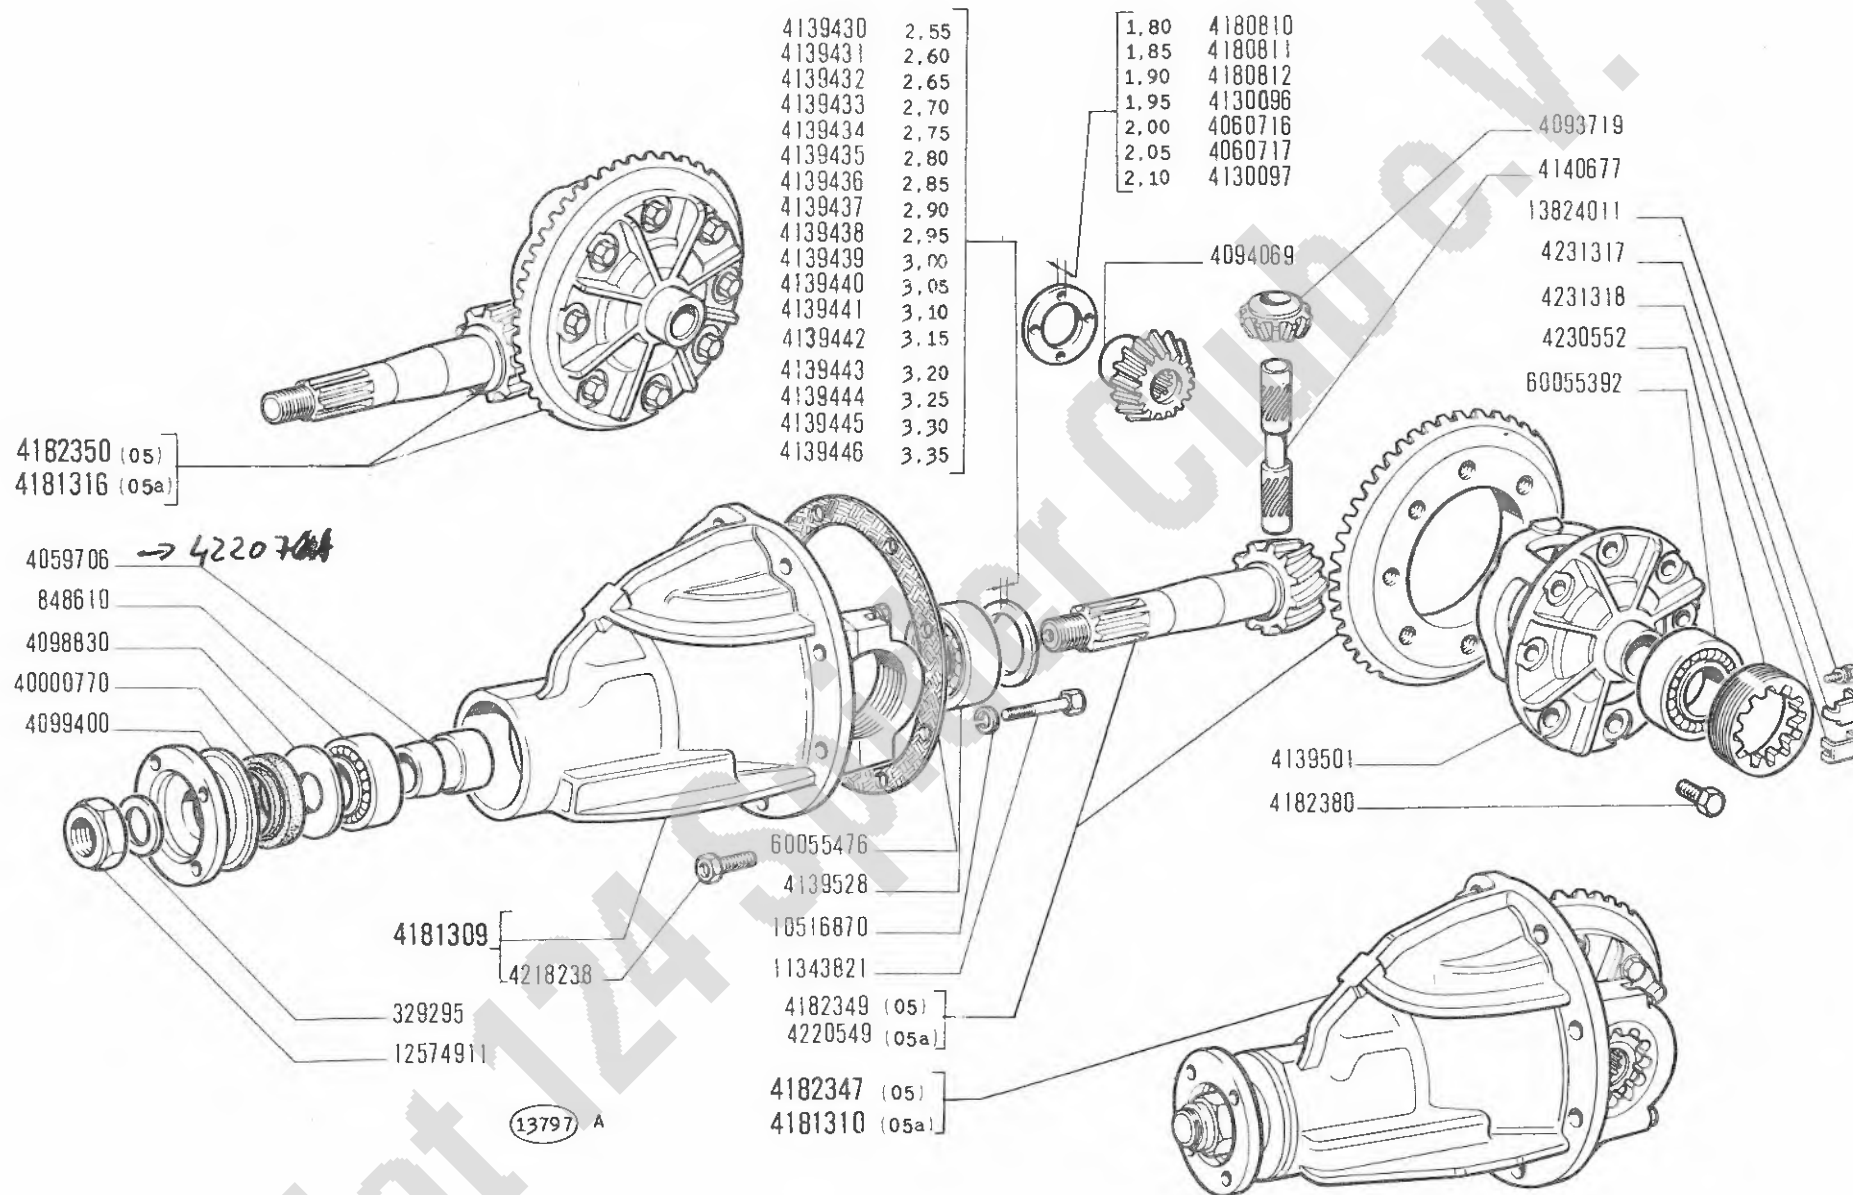

RUOTISMI RIDUZIONE E DIFFERENZIALE DEL PONTE

124 Sport
(tipo BC-BS)

- Engrenages de réduction et différentiel
- Achsantrieb und Ausgleichgetriebe

- Final Drive and Differential Gears
- Reducción final y diferencial

B4.04

XI-1970


MODIF.	N.ORDINAZ. Q.	DENOMINAZIONE	DESIGNATION	BENENNUNG	DESCRIPTION	DENOMINACIONES
	329295	1 ROSETTA PIANA	KONDELLE	SCHEIBE	WASHER	ARANDELA
	846610	1 CUSCINETTO ANT.	ROULEMENT	LAGER	BEARING	RODAMIENTO
	4059706	1 DISTANZIALE	ENTRETOISE	ABSTANDSTÜCK	SPACER	SEPARADOR
	4060716	2 ANELLO SP.2,00	BAGUE	RING	RING	ANILLO
	4060717	2 ANELLO SP.2,05	BAGUE	RING	RING	ANILLO
	4093719	2 SATELLITE	SATELLITE	KEGELRAD	IDLE PINIONS	PINON SATELLITE
	4094069	2 PLANETARIO	PLANETAIRE	ACHSWELLENRAD	SUN GEAR	PINON PLANETARIO
	4098830	1 DISCO PARAOLIO	DISQUE	SCHEIBE	PLATE	DISCO
	4099400	1 MANICOTTO	MANCHON	MITNEHMER	SLEEVE	MANGUITO
	4130096	2 ANELLO SP.1,95	BAGUE	RING	RING	ANILLO
	4130097	2 ANELLO SP.2,10	BAGUE	RING	RING	ANILLO
	4139430	1 ANELLO SP.2,55	BAGUE	RING	RING	ANILLO
	4139431	1 ANELLO SP.2,60	BAGUE	RING	RING	ANILLO
	4139432	1 ANELLO SP.2,65	BAGUE	RING	RING	ANILLO
	4139433	1 ANELLO SP.2,70	BAGUE	RING	RING	ANILLO
	4139434	1 ANELLO SP.2,75	BAGUE	RING	RING	ANILLO
	4139435	1 ANELLO SP.2,80	BAGUE	RING	RING	ANILLO
	4139436	1 ANELLO SP.2,85	BAGUE	RING	RING	ANILLO
	4139437	1 ANELLO SP.2,90	BAGUE	RING	RING	ANILLO
	4139438	1 ANELLO SP.2,95	BAGUE	RING	RING	ANILLO
	4139439	1 ANELLO SP.3,00	BAGUE	RING	RING	ANILLO
	4139440	1 ANELLO SP.3,05	BAGUE	RING	RING	ANILLO
	4139441	1 ANELLO SP.3,10	BAGUE	RING	RING	ANILLO
	4139442	1 ANELLO SP.3,15	BAGUE	RING	RING	ANILLO
	4139443	1 ANELLO SP.3,20	BAGUE	RING	RING	ANILLO
	4139444	1 ANELLO SP.3,25	BAGUE	RING	RING	ANILLO
	4139445	1 ANELLO SP.3,30	BAGUE	RING	RING	ANILLO
	4139446	1 ANELLO SP.3,35	BAGUE	RING	RING	ANILLO
	4139501	1 SCATOLA	CARTER	GEHAUSE	CASE	CAJA
	4139528	1 CUSCINETTO POST.	ROULEMENT	LAGER	BEARING	RODAMIENTO
	4140677	1 PORTASATELLITI	PORTE-SATELLITES	RADACHSE	SHAFT	EJE DE SATELITES
	4180810	2 ANELLO SP.1,80	BAGUE	RING	RING	ANILLO
	4180811	2 ANELLO SP.1,85	BAGUE	RING	RING	ANILLO
	4180812	2 ANELLO SP.1,90	BAGUE	RING	RING	ANILLO
	4181309	1 SUPPORTO COMPL.	SUPPORT	LAGER	SUPPORT	SOPORTE
	4181310	1 SUPPORTO E RUOTISMI	SUPPORT ET PIGNONS	ACHSANTRIEB	CARRIER AND GEARS	CARTER Y DIFERENCIAL
	4181316	1 COMPL.RAPP.10/43 (05A)	CARTER ET PIGNONS	AUSGLEICHGETRIEBE	GEARS AND CASE	CAJA Y DIFERENCIAL
	4182347	1 COMPL.RAPP.10/43 (05A)	SUPPORT ET PIGNONS	ACHSANTRIEB	CARRIER AND GEARS	CARTER Y DIFERENCIAL
	4182349	1 COPPIA CONICA	COUPLE CONIQUE	KEGELRADANTRIEB	BEVEL GEAR/PINION SET	PAR CONICO
	4182350	1 RAPP.10/41 (05)	CARTER ET PIGNONS	AUSGLEICHGETRIEBE	GEARS AND CASE	CAJA Y DIFERENCIAL
	4182360	3 VITE	VIS	SCHRAUBE	SCREW	TORNILLO

FIAT 124 SPORT B (1 AGG.)

8404

(XI-1970)

MODIF.	N.ORDINAZ. Q.	DENOMINAZIONE	DESIGNATION	BENENNUNG	DESCRIPTION	DENOMINACIONES
	4216236 8	VITE	VIS	SCHRAUBE	SCREW	TORNILLO
	4220549 1	CUPPIA CONICA RAPP.10/43 (05A)	COUPLE CONIQUE	KEGELRADANTRIEB	BEVEL GEAR/PINION SET	PAR CONICO
	4230552 2	GHIERA	ECROU	GEWINDERING	PLUG	TORNILLO
	4231317 2	PIASTRINA SICUREZZA	PLAQUETTE FREIN	SICHERUNGSBLECH	LOCKPLATE	PLACA DE FRENO
	4231318 2	PIASTRINA SICUREZZA	PLAQUETTE FREIN	SICHERUNGSBLECH	LOCKPLATE	PLACA DE FRENO
	10516870 4	ROSETTA SICUREZZA	RONDELLE FREIN	SICHERUNGSRING	LOCKWASHER	ARANDELA DE FRENO
	11343821 4	VITE	VIS	SCHRAUBE	SCREW	TORNILLO
	12574911 1	DADO	ECROU	MUTTER	NUT	TUERCA
	13624011 2	VITE	VIS	SCHRAUBE	SCREW	TORNILLO
	40000770 1	ANELLO TENUTA	JOINT	DICHTRING	SEAL	JUNTA
	60055392 2	CUSCINETTO RULLI	ROULEMENT	LAGER	BEARING	RODAMIENTO
	60055476 1	GUARNIZIONE	JOINT	DICHTUNG	GASKET	JUNTA

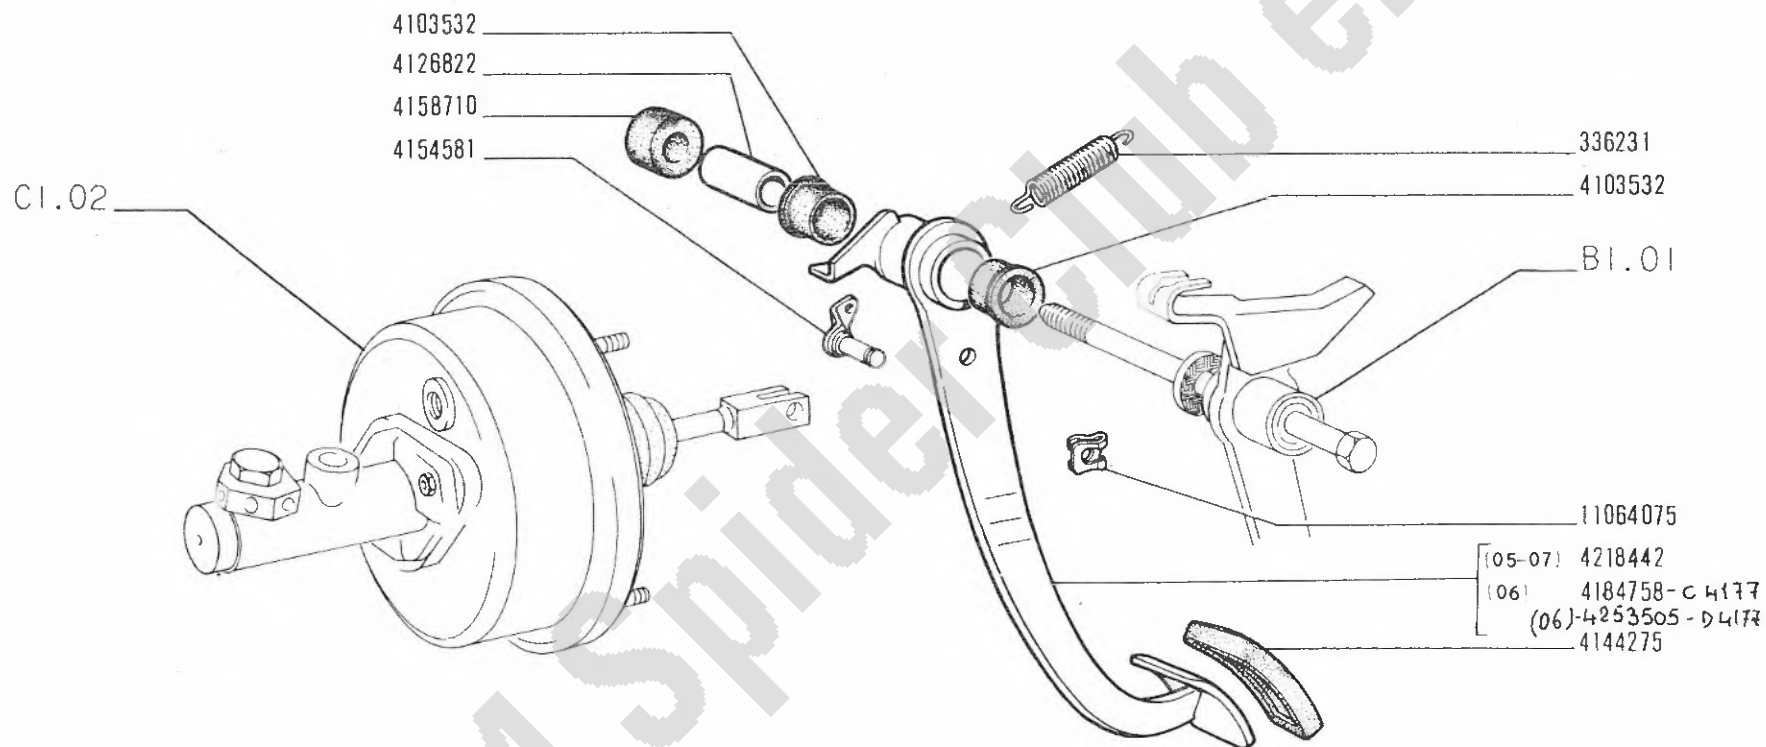

124 Sport
(tipo BC-BS)


Commande au pied de freins
Bremsfusshebel

COMANDO A PEDALE FRENI

Brake Foot Control
Pedal de freno

C1.01

~~X1-1970~~
30-07-71

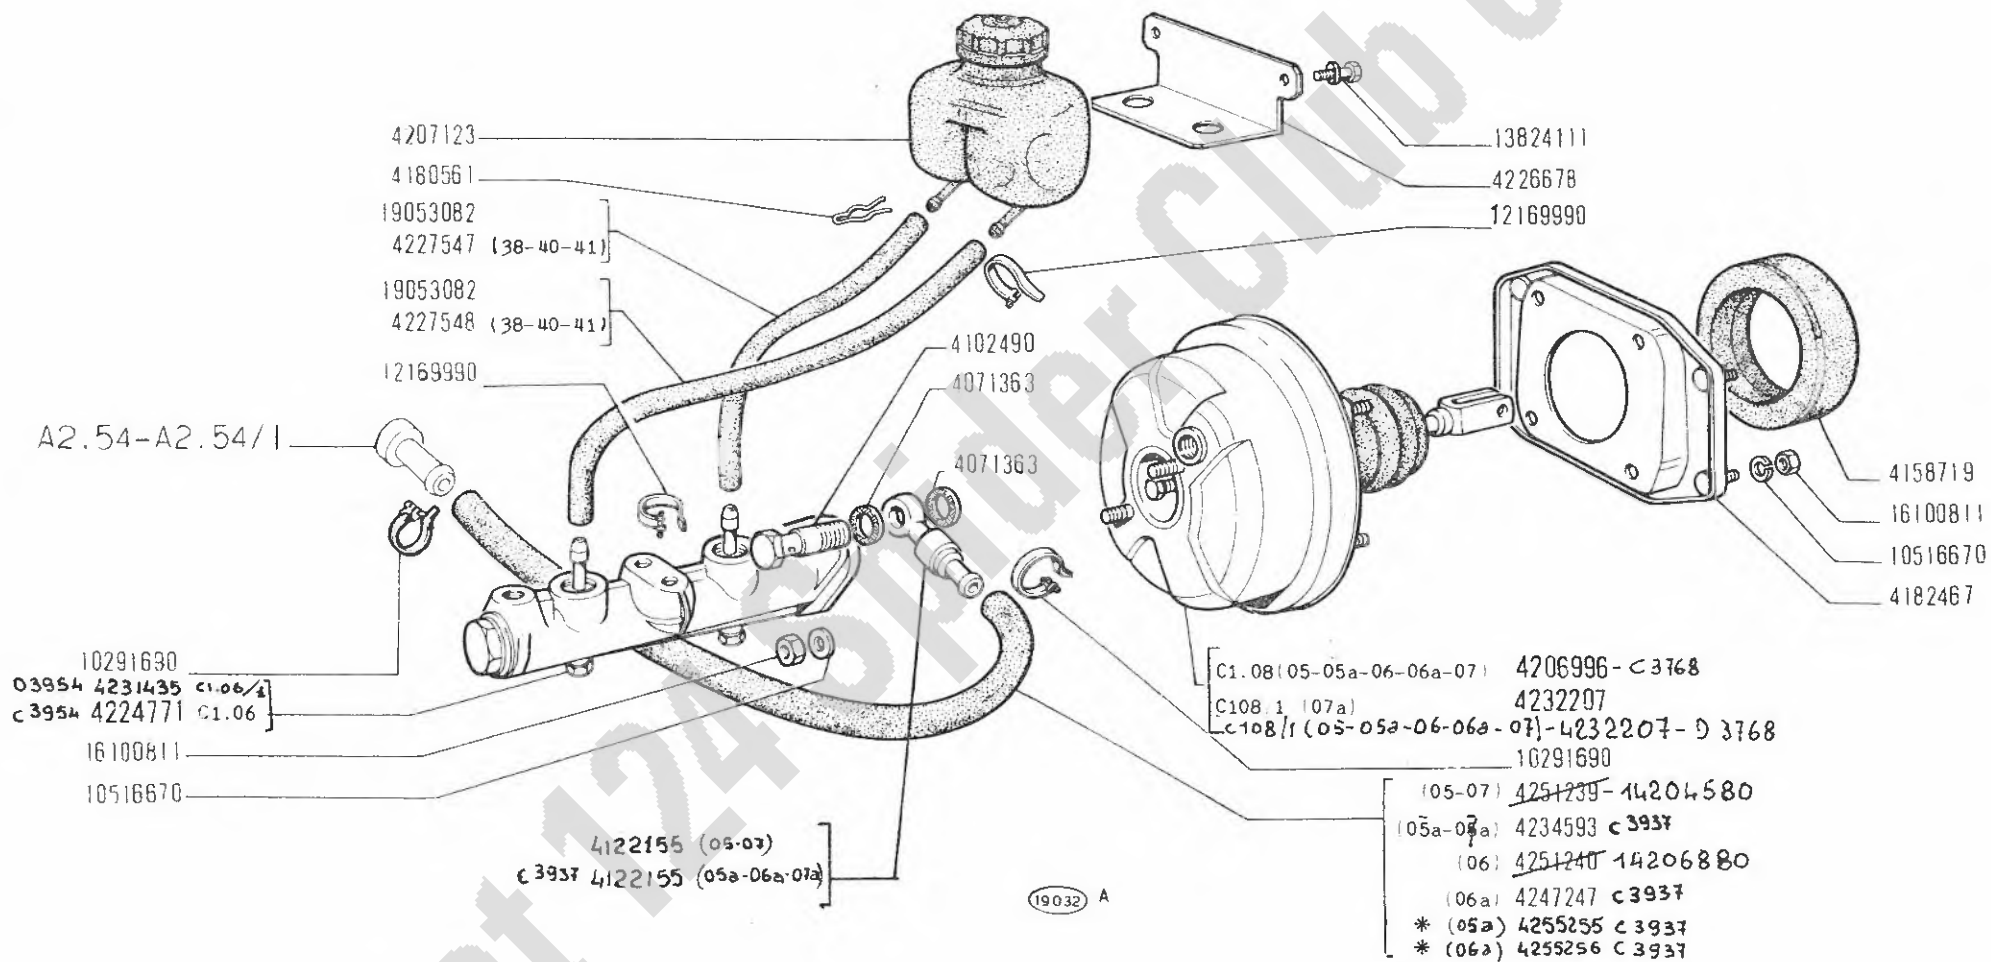

* speciale per ricambi

124 Sport
(tipo BC-BS)

COMANDO IDRAULICO FRENI


Commande hydraulique de freins
Hydraulische Bremsbetätigung

Brake Hydraulic System
Sistema de freno hidráulico

C1.02

1/2

XL 1970
30-07-71

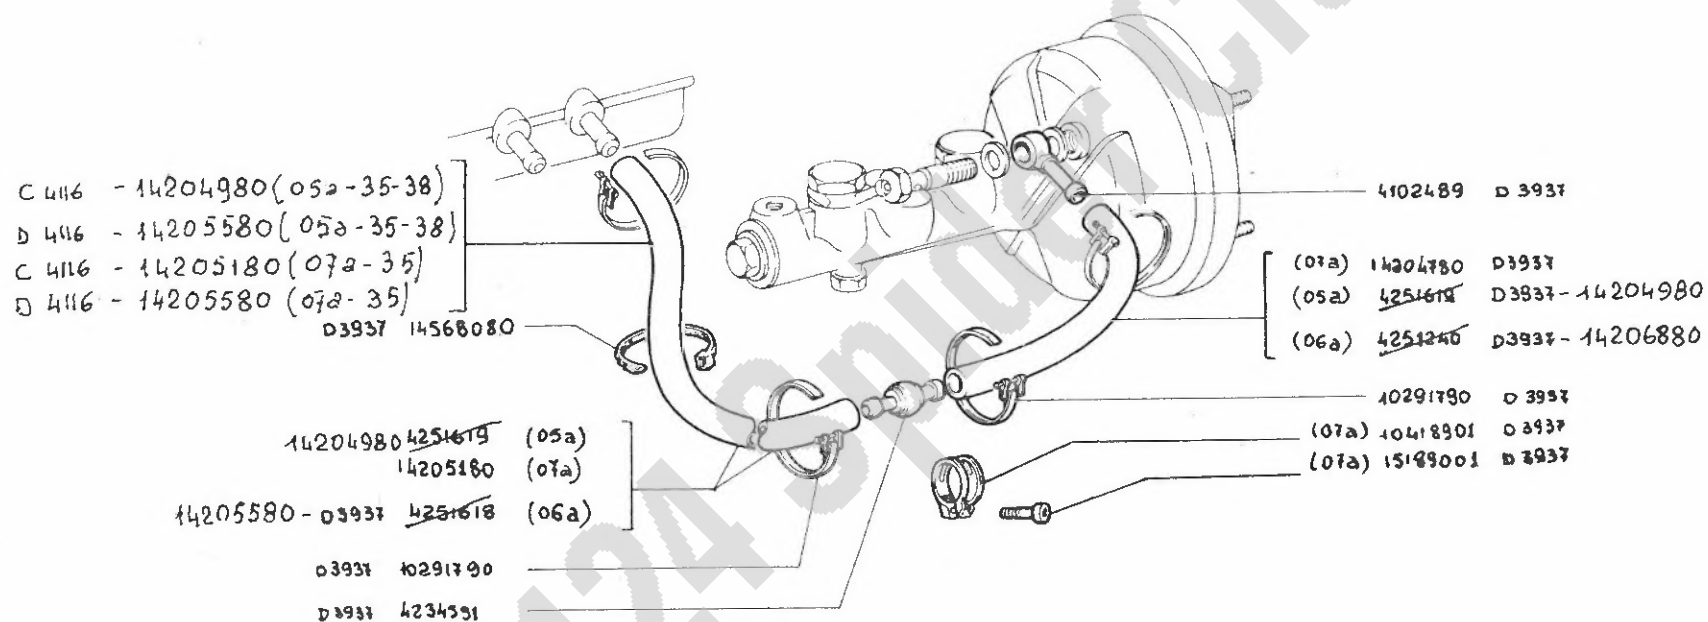


124 Sport
(tipo BC-BS)

COMANDO IDRAULICO FRENI

Commande hydraulique de freins
Hydraulische Bremsbetätigung

Brake Hydraulic System
Sistema de freno hidráulico

C1.02

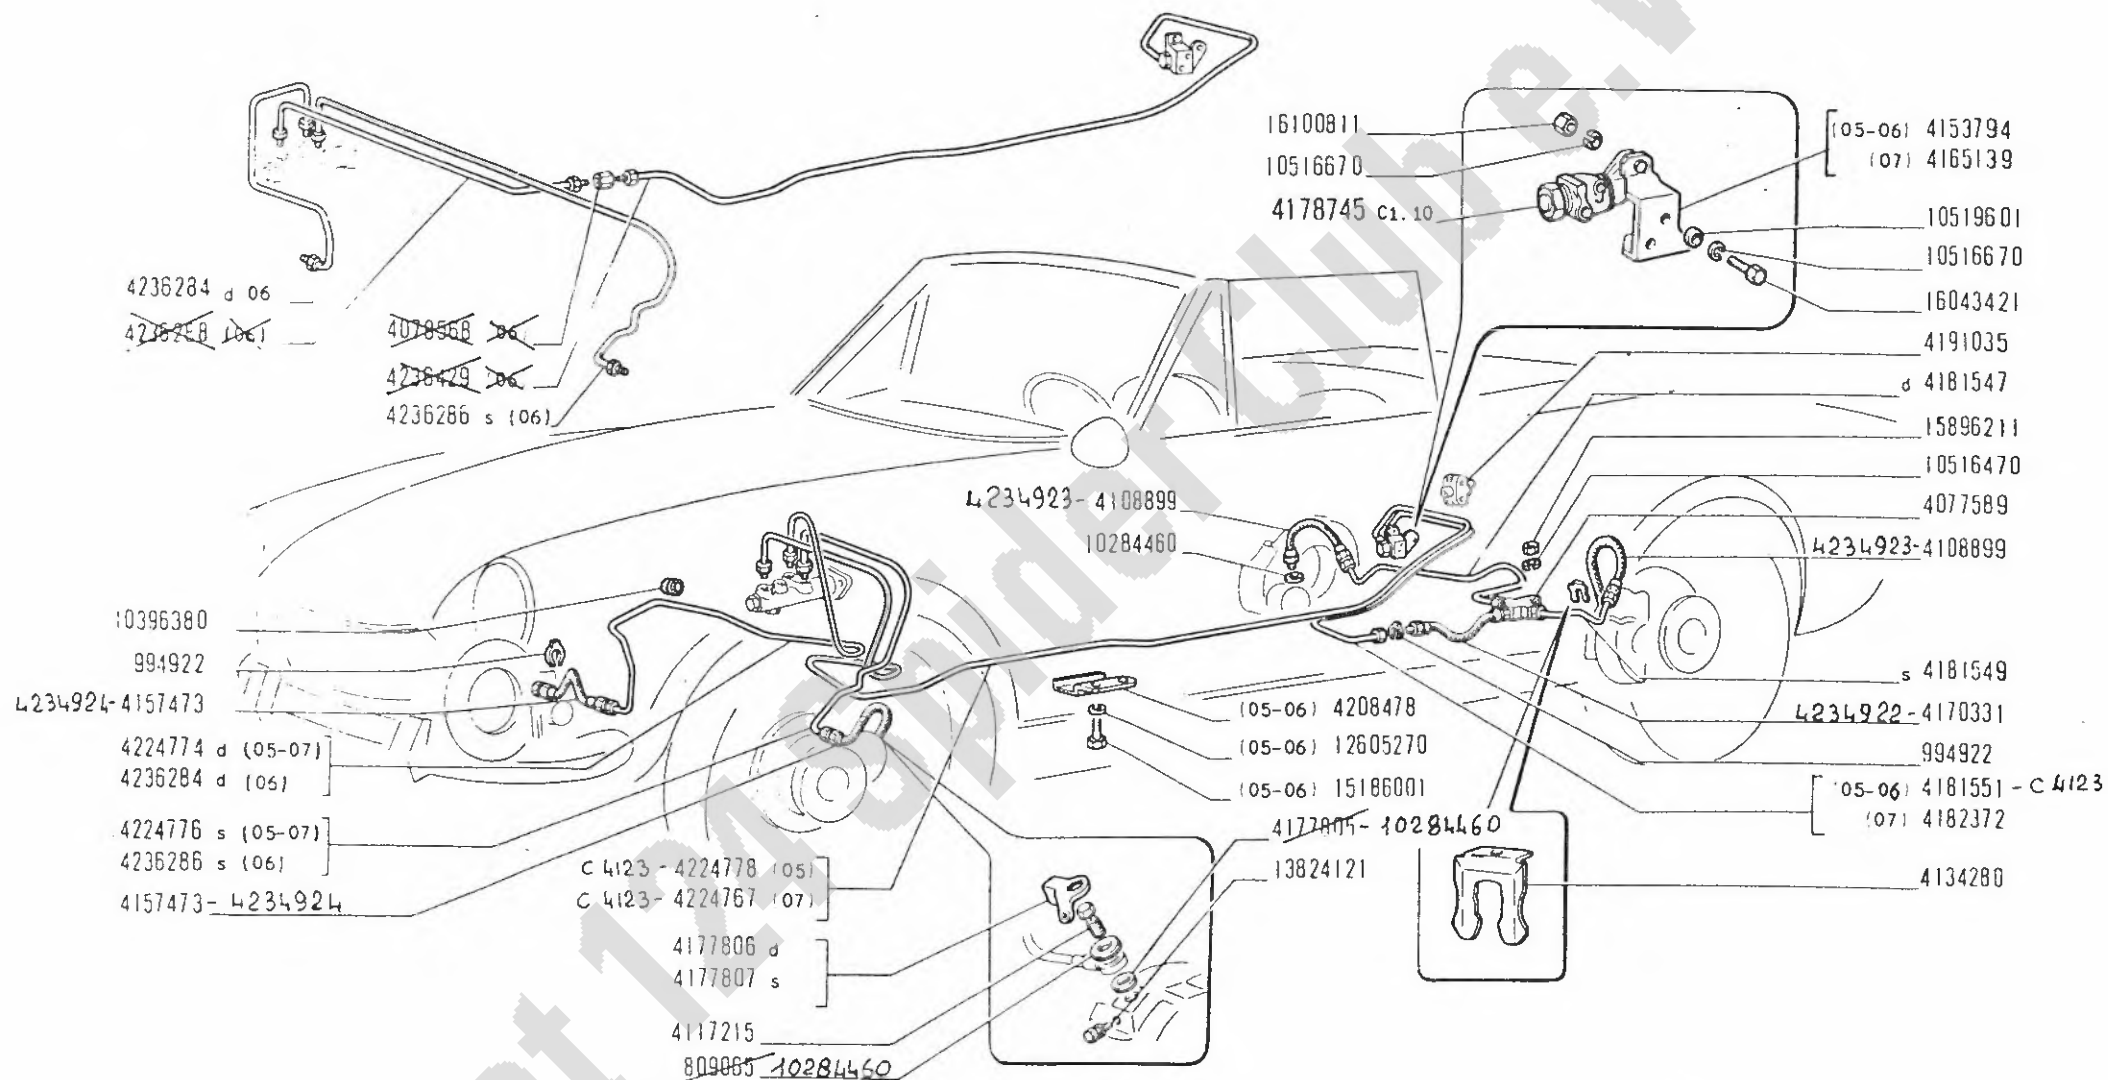

22090

124 Sport
 (tipo BC-BS)

COMANDO IDRAULICO FRENI SULLE RUOTE


Commande hydraulique de freins aux roues
 Hydraulische Radbremsbetätigung

Service Brake Hydraulic System
 Sistema de freno hidráulico de ruedas

C1.03

1/2

X1-1970
 30-07-71

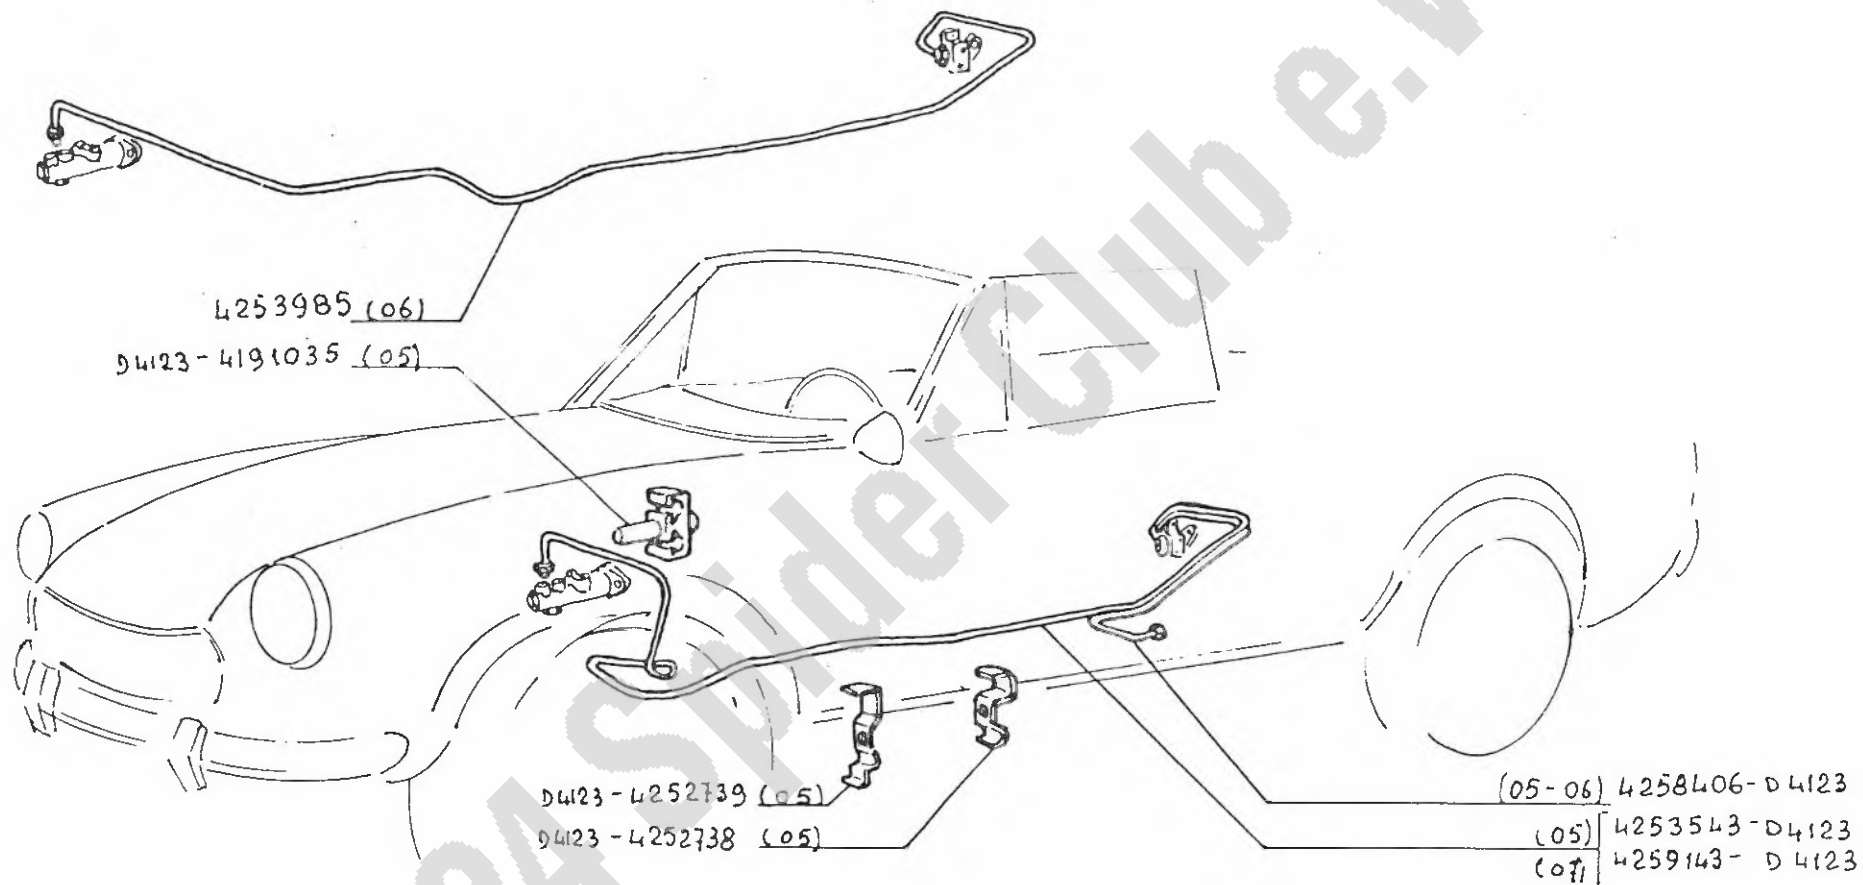

124 Sport
(tipo BC-BS)

COMANDO IDRAULICO FRENI SULLE RUOTE

Commande hydraulique de freins aux roues
Hydraulische Radbremsbetätigung

Service Brake Hydraulic System
Sistema de freno hidráulico de ruedas

C1.03

2/2


XI-1970
30-07-71

FIAT 124 SPURT B (1 AGG.)

C103

(XI-1970)

MODIF.	N.ORDINAZ.	Q.	DENOMINAZIONE	DESIGNATION	BENENNUNG	DESCRIPTION	DENOMINACIONES
	13824121	2	VITE	VIS	SCHRAUBE	SCREW	TORNILLO
	15186001	2	VITE (05-06)	VIS	SCHRAUBE	SCREW	TORNILLO
	15896211	1	DADO	ECROU	MUTTER	NUT	TUERCA
	16043421	2	VITE	VIS	SCHRAUBE	SCREW	TORNILLO
	16100811	3	DADO	ECROU	MUTTER	NUT	TUERCA

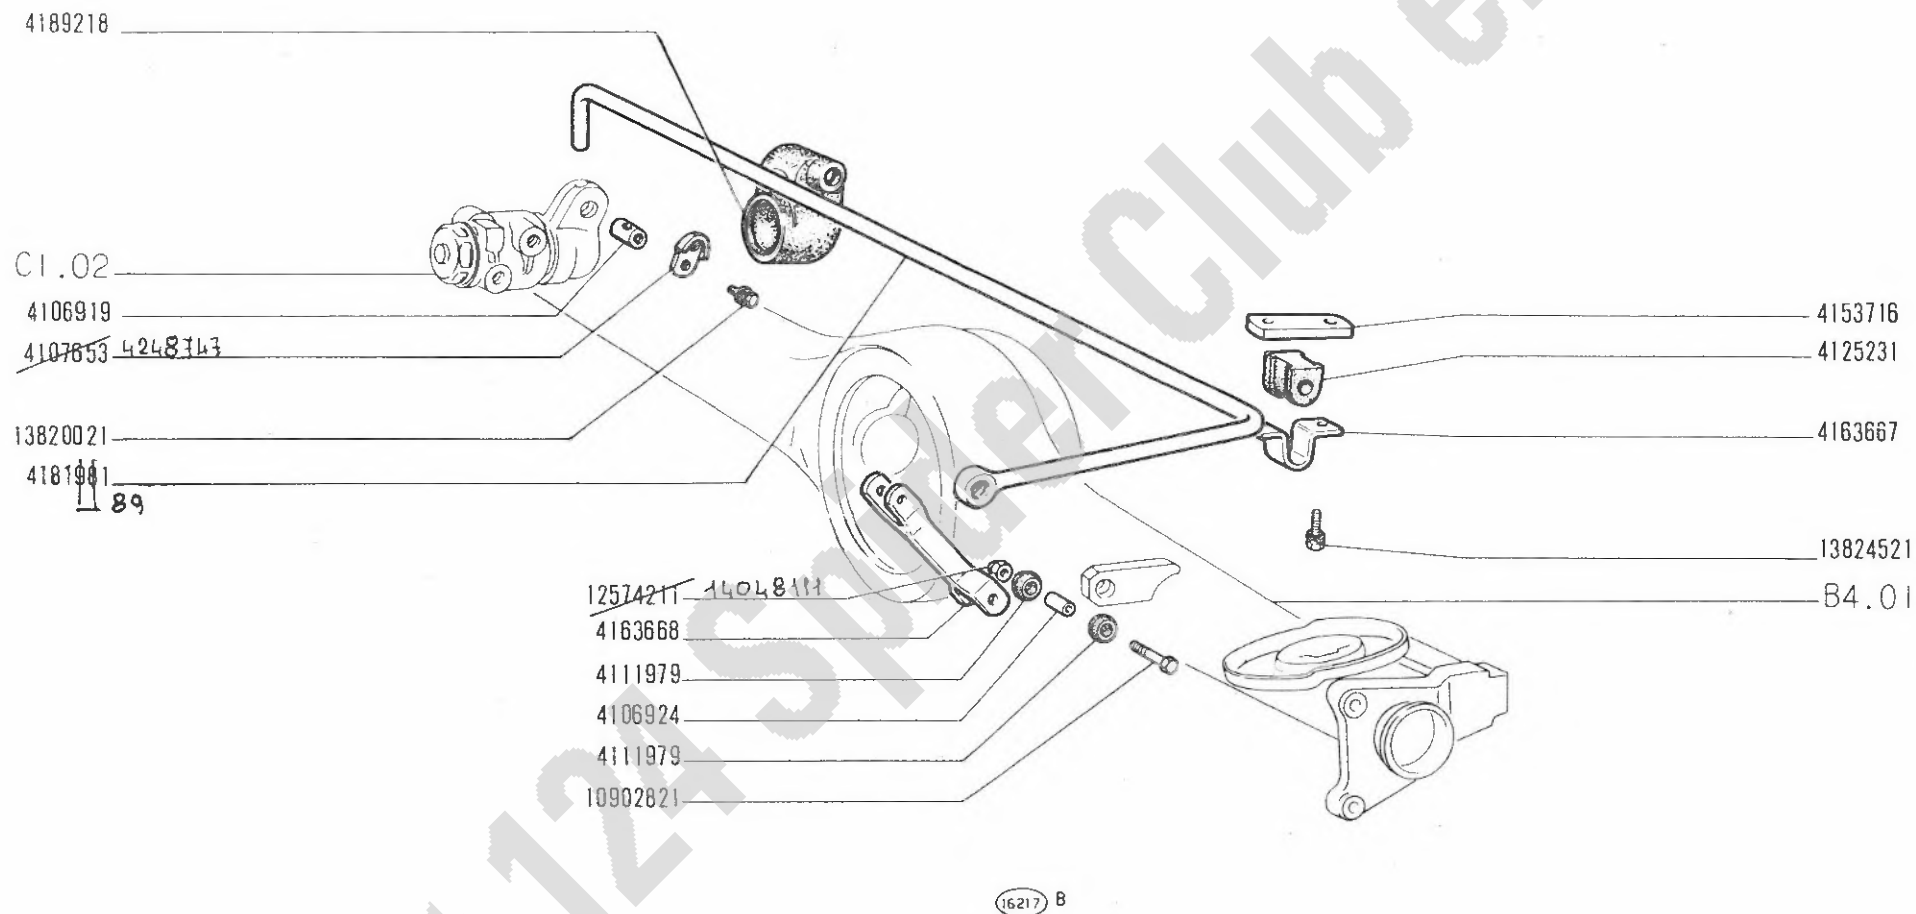

124 Sport
(tipo BC-BS)


COMANDO CORRETTORE DI FRENATA

Commande de correcteur de freinage
Betätigung des Bremskraftreglers

Braking Action Compensator Control
Mando de válvula de compensación de freno

C1.04

11-1070
30-07-71

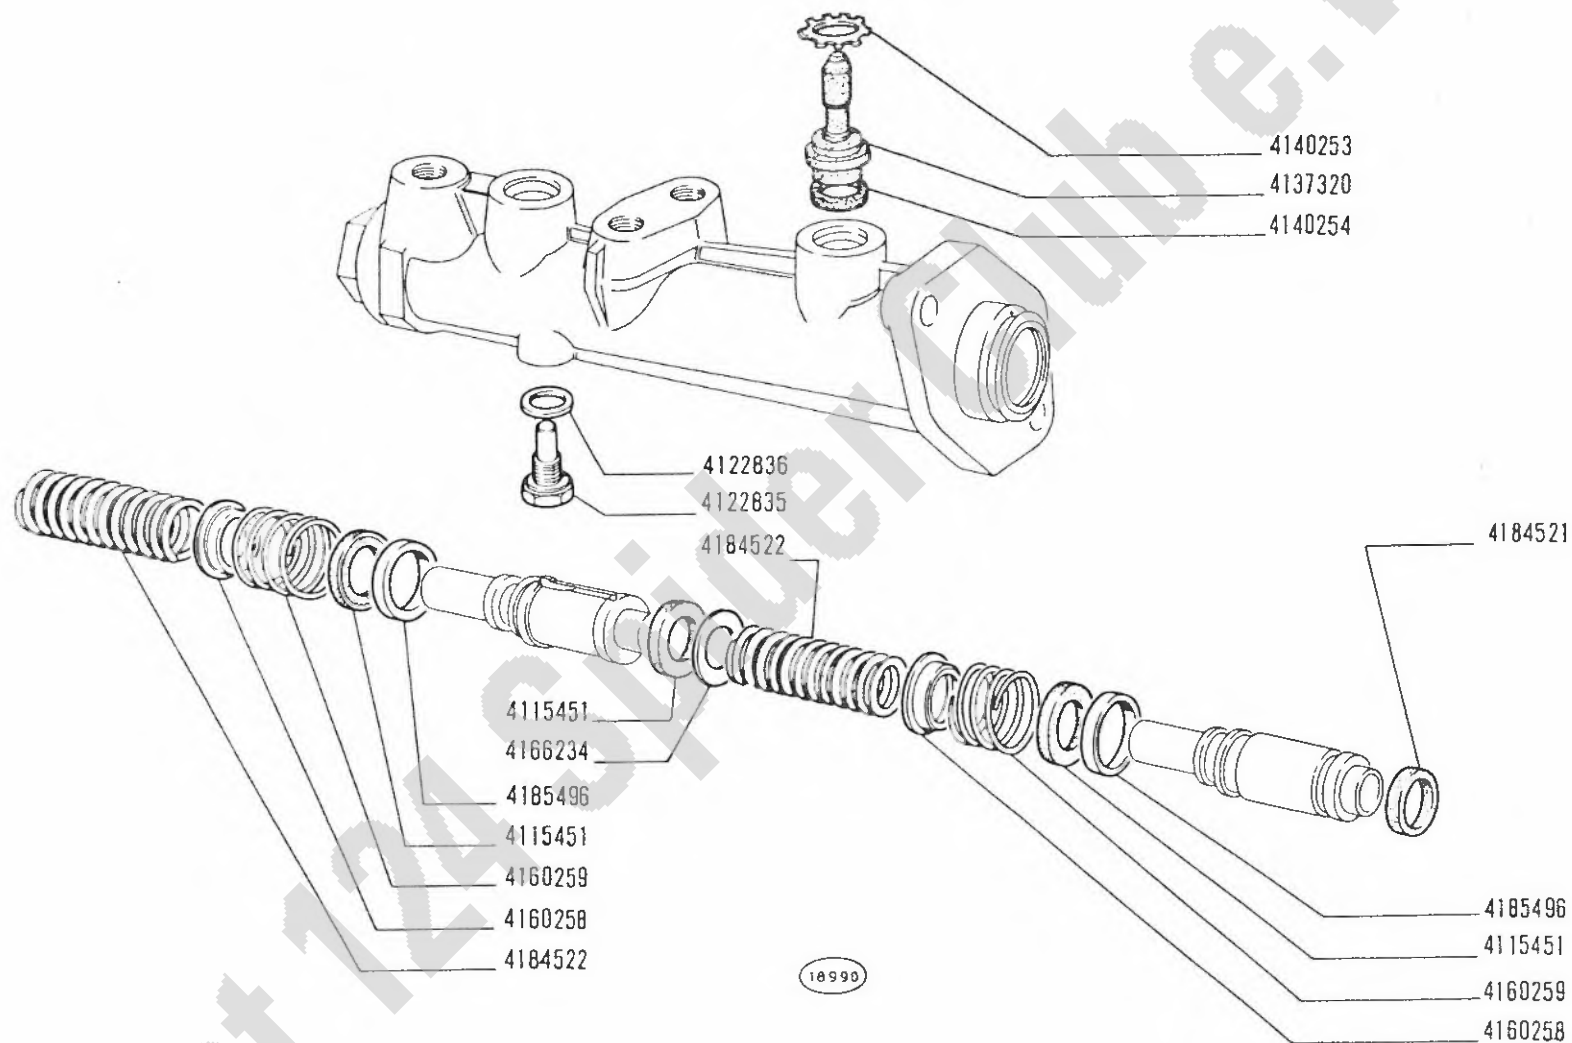

124 Sport
(tipo BC-BS)


- Maître-cylindre
- Hauptzylinder

CILINDRO MAESTRO 4224771

- Master Cylinder
- Bomba

C1.06

11-1970

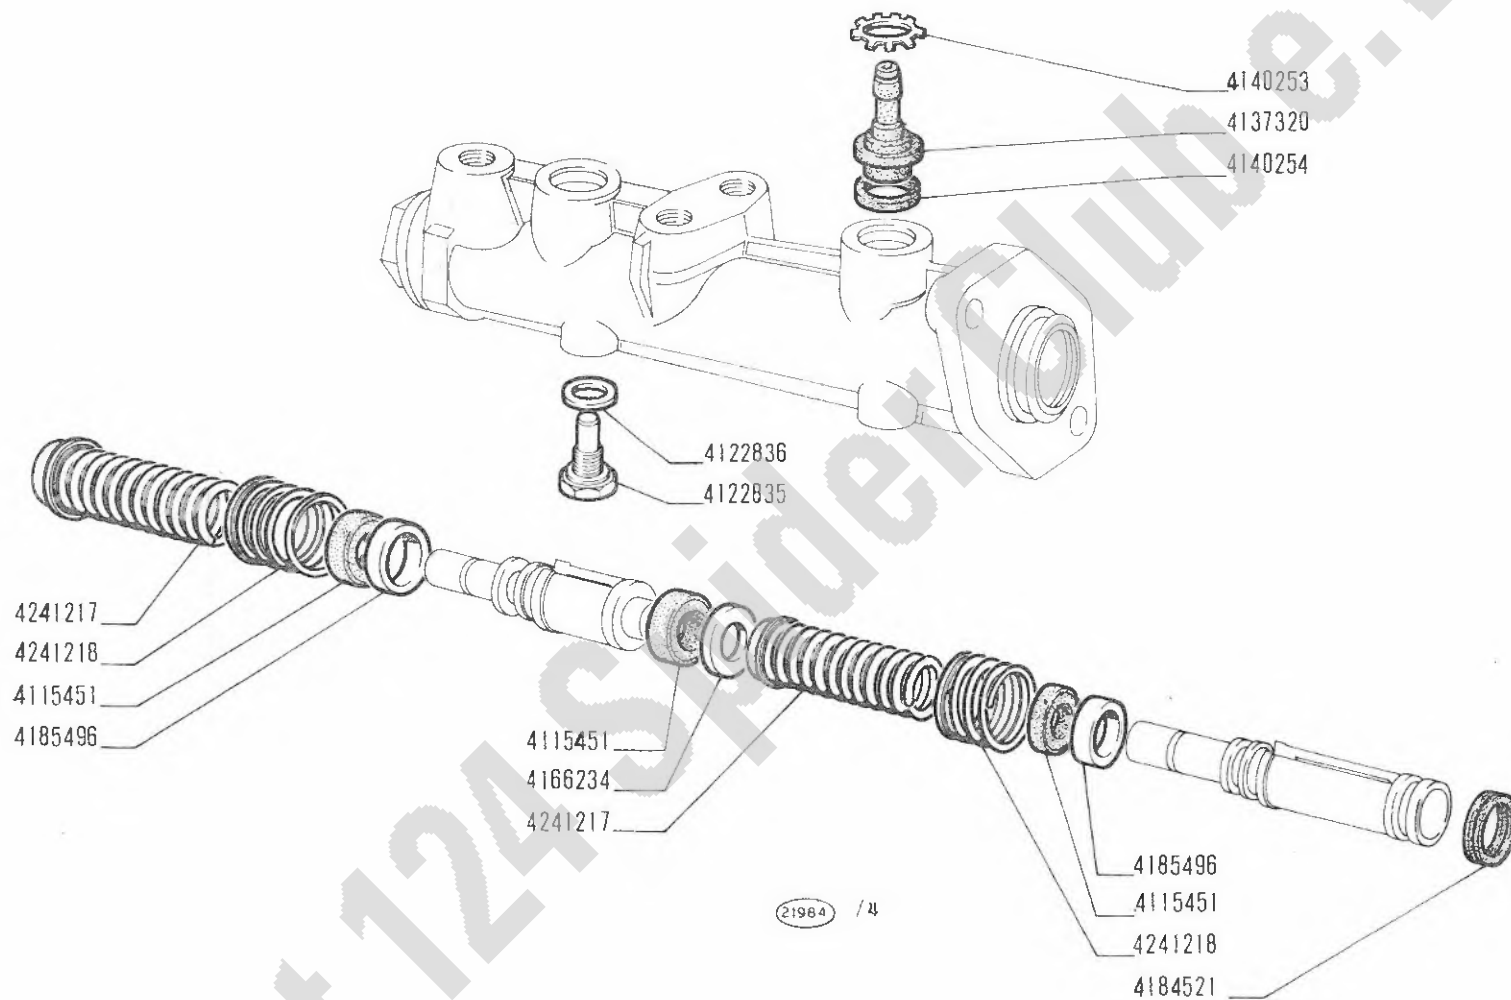

124 Sport
(tipo BC - BS)
603.10.219


Maître-cylindre
Huptzylinder

CILINDRO MAESTRO 4231435

Master cylinder
Bomba

C1.06/1

25-01-71

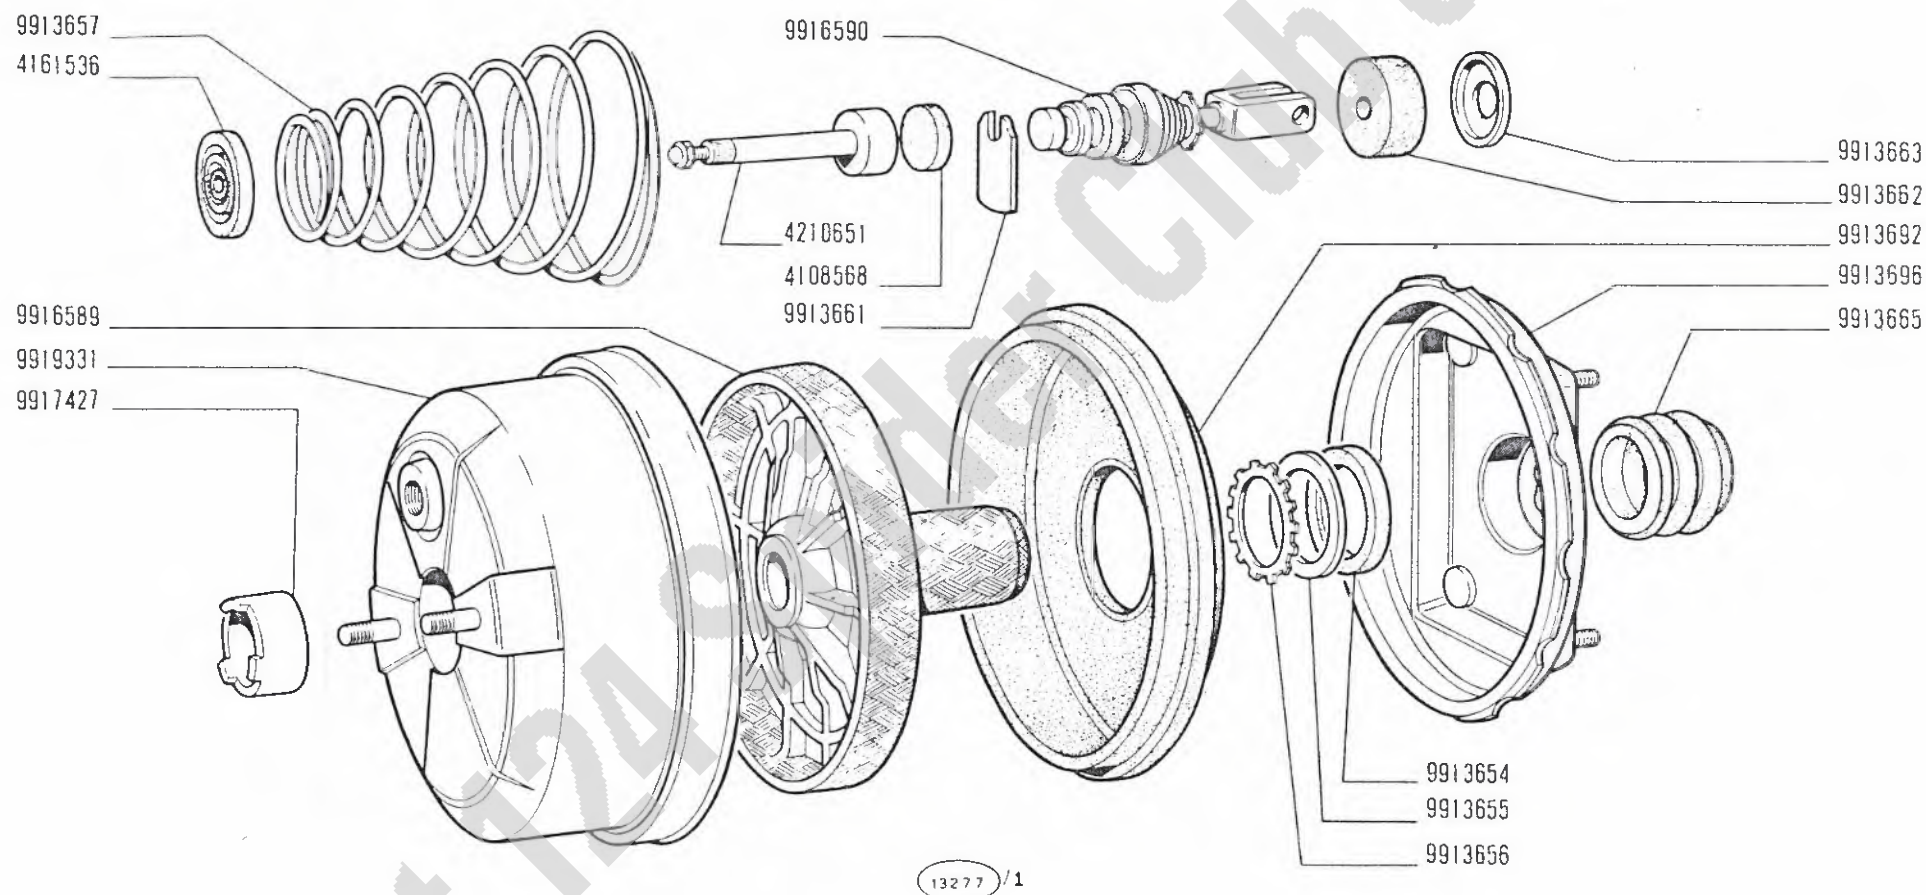

124 Sport
(tipo BC-BS)


- Servo-frein
- Servobremse

SERVOFRENO 4206996 (Bonaldi)

- Brake Servo
- Servofreno

C1.08

11-1970

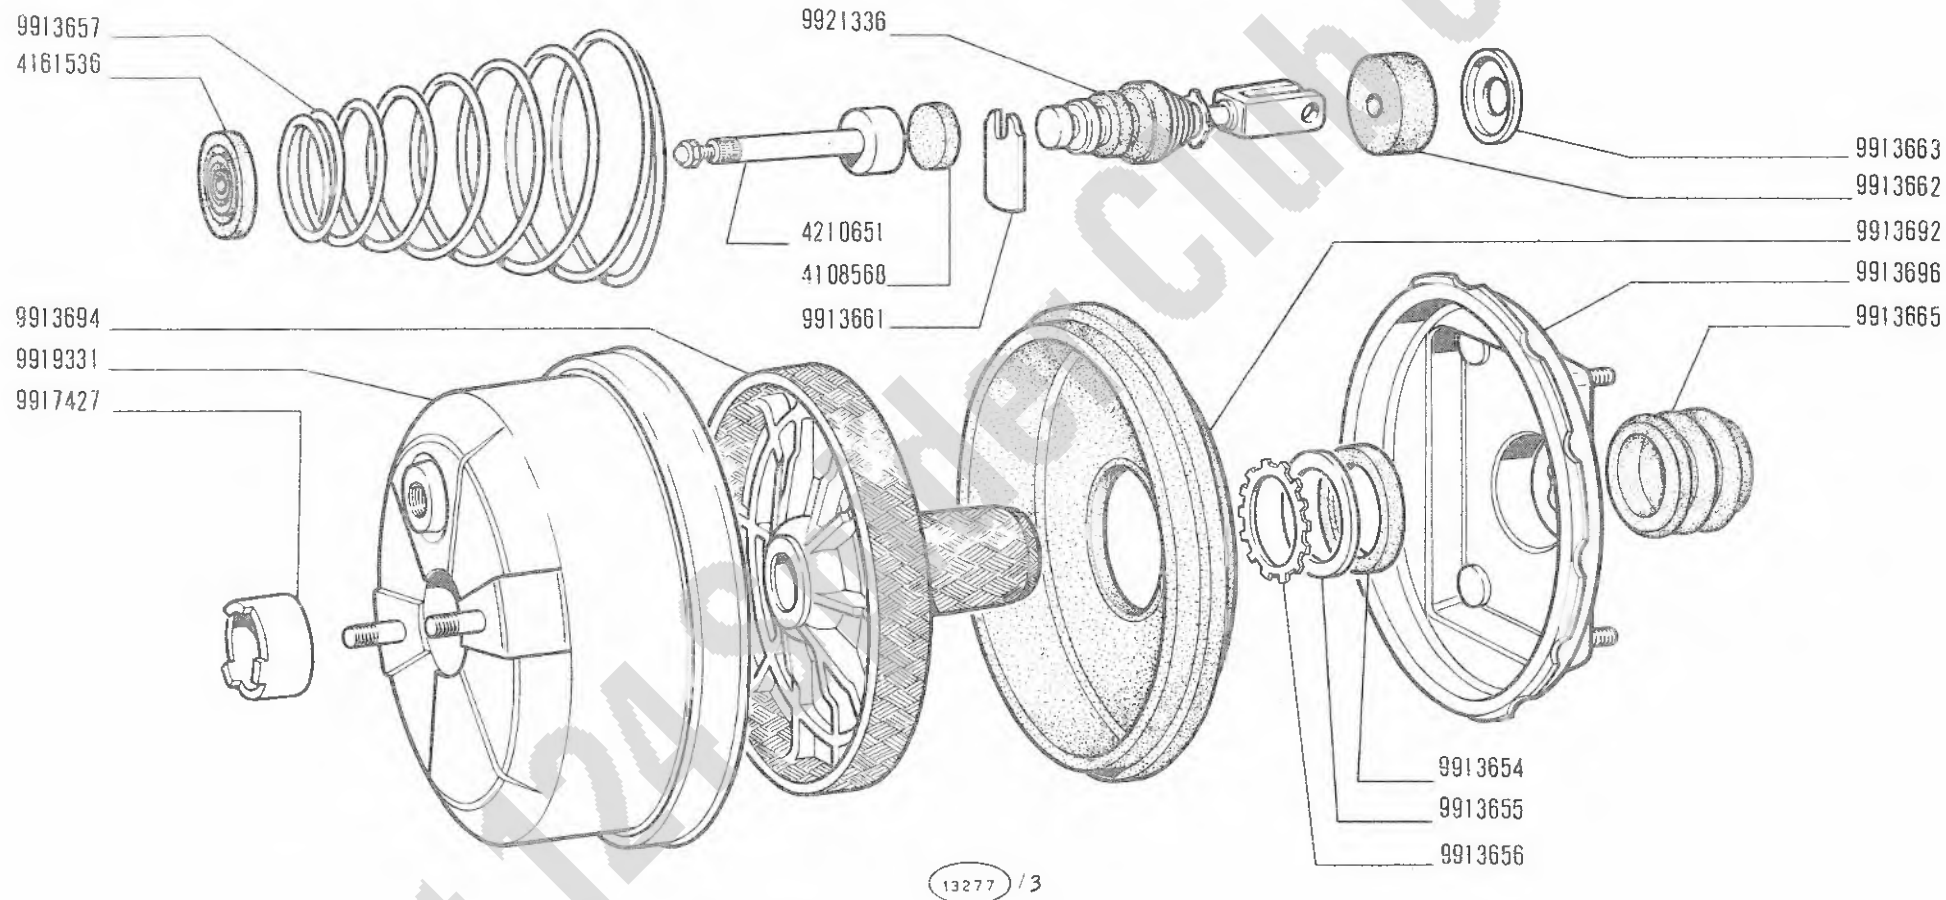

124 Spert
(tipo BC-BS)

- Servo-frein
- Servobremse


SERVOFRENO 4232207 (Bonaldi)

- Brake Servo
- Servofreno

C1.08/1

11-1970

modif.	n. ordinaz.	quant.	Denominazione	Désignation	Benennung	Description	Denominaciones
	4108568	1	DISCO REAZIONE	DISQUE	SCHIBE	PLATE	DISCO
	4161536	1	ANELLO TENUTA	JOINT	DICHTRING	SEAL	JUNTA
	4210651	1	PISTONCINO DI SPINTA	PISTON	STOESSEL	PLUNGER	EMBOLO
	9913654	1	ANELLO TENUTA	JOINT	DICHTRING	SEAL	JUNTA
	9913655	1	ANELLO SUPPORTO	RONDELLE BUTEE	DRUCKSCHEIBE	THRUST RING	ANILLO DE APOYO
	9913656	1	ANELLO DI FERMO	ARRETOIR	SICHERUNGSRING	LOCKRING	ANILLO DE FRENO
	9913657	1	MOLLA	RESSORT	FEDER	SPRING	RESORTE
	9913661	1	CHIAVE DI FERMO	CLAVETTE	HALTER	KEY	CHAVETA
	9913662	1	FILTRO ARIA	FILTRE A AIR	LUFTFILTER	AIR CLEANER	FILTRO DE AIRE
	9913663	1	SCODELLINO	CUVETTE	TELLERSCHIBE	CUP	PLATILLO
	9913665	1	CUFFIA	CAPUCHON	MANSCHETTE	BOOT	CAPUCHON
	9913692	1	DIAFRAMMA	DIAPHRAGME	MEMBRAN	DIAPHRAGM	DIAFRAGMA
	9913694	1	STANTUFFO	PISTON	KOLPEN	PISTON	EMBOLO
	9913696	1	COPERCHIO	COUVERCLE	DECKEL	COVER	TAPA
	9917427	1	ROCCOLA DI GUIDA	DOUILLE	RUCHSE	RUSHING	CASQUILLO
	9919331	1	CILINDRO DEL VUOTO	CYLINDRE	VAKUUMZYLINDER	VACUUM CYLINDER	CILINDRO DE VACIO
	9921336	1	PISTONCINO F VALVOLA	PISTON ET SOUPAPE	STOESSEL UND VENTIL	PLUNGER AND VALVE	EMBOLO Y VALVULA
C1.08/1			FIAT 124 SPORT B				

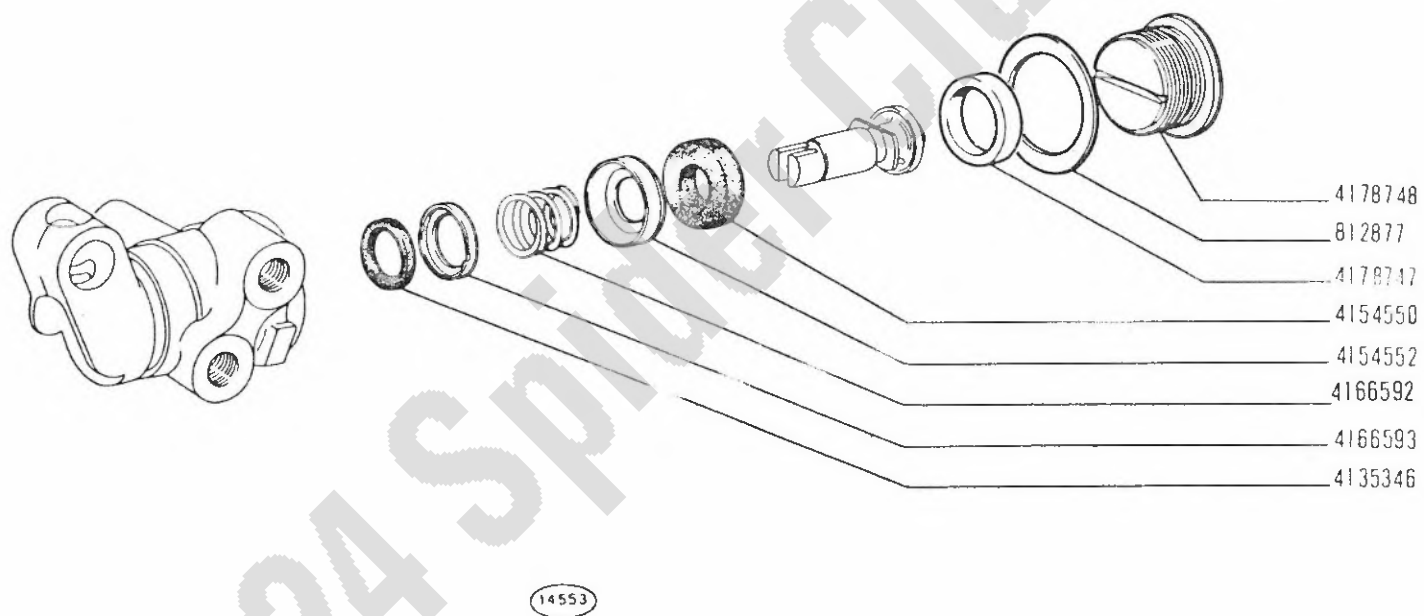

124 Sport
(tipo BC-BS)

- Correcteur de freinage
- Bremskraftregler


CORRETTORE DI FRENATA 4178745

- Braking Action Compensator
- Válvula de compensación de freno

2

C1.10

11-1970

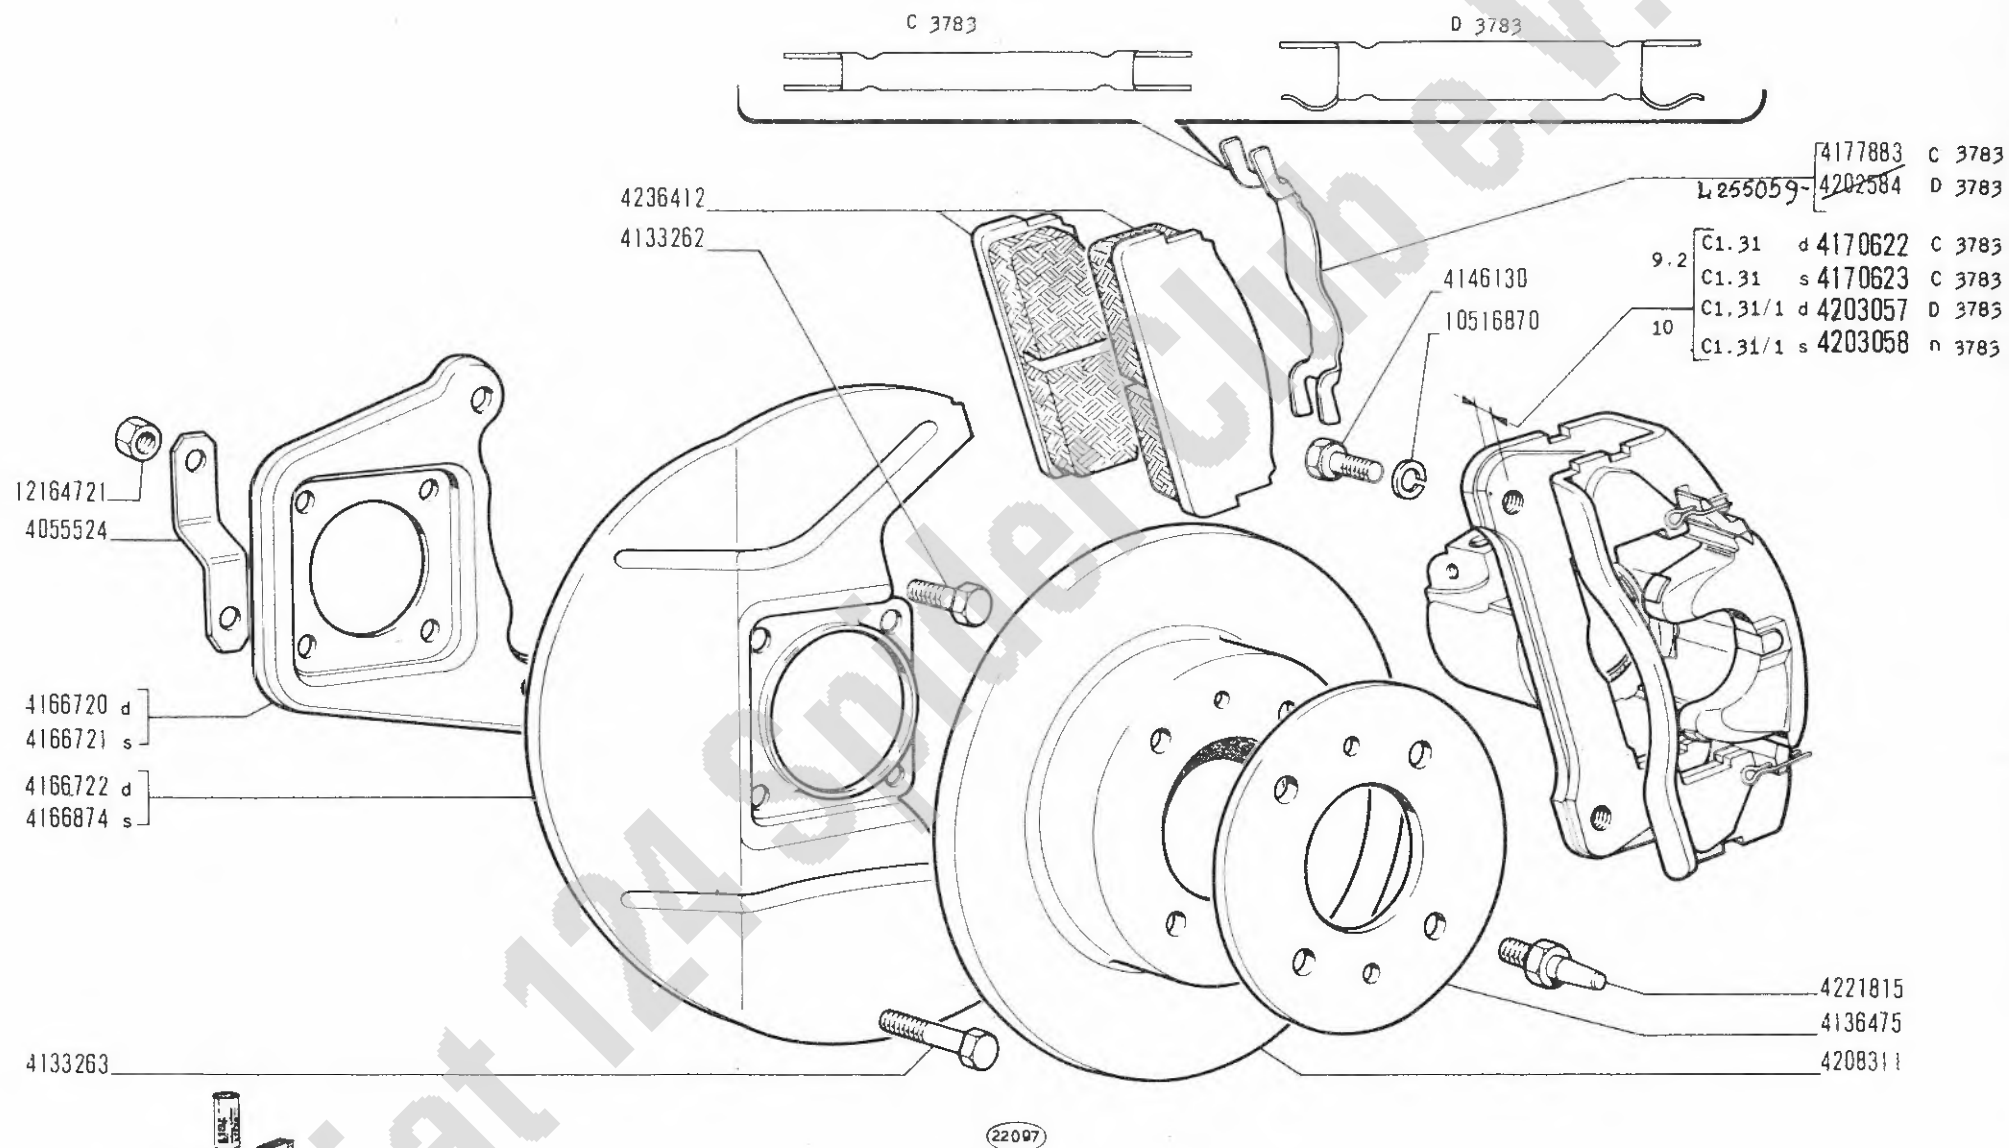

124 Sport
(tipo BC-BS)


Freins de roues AV
Vorderradbremsen

FRENI RUOTE ANTERIORI

Front Wheel Brakes
Frenos anteriores

C1.30

X1-1070
30-07-71

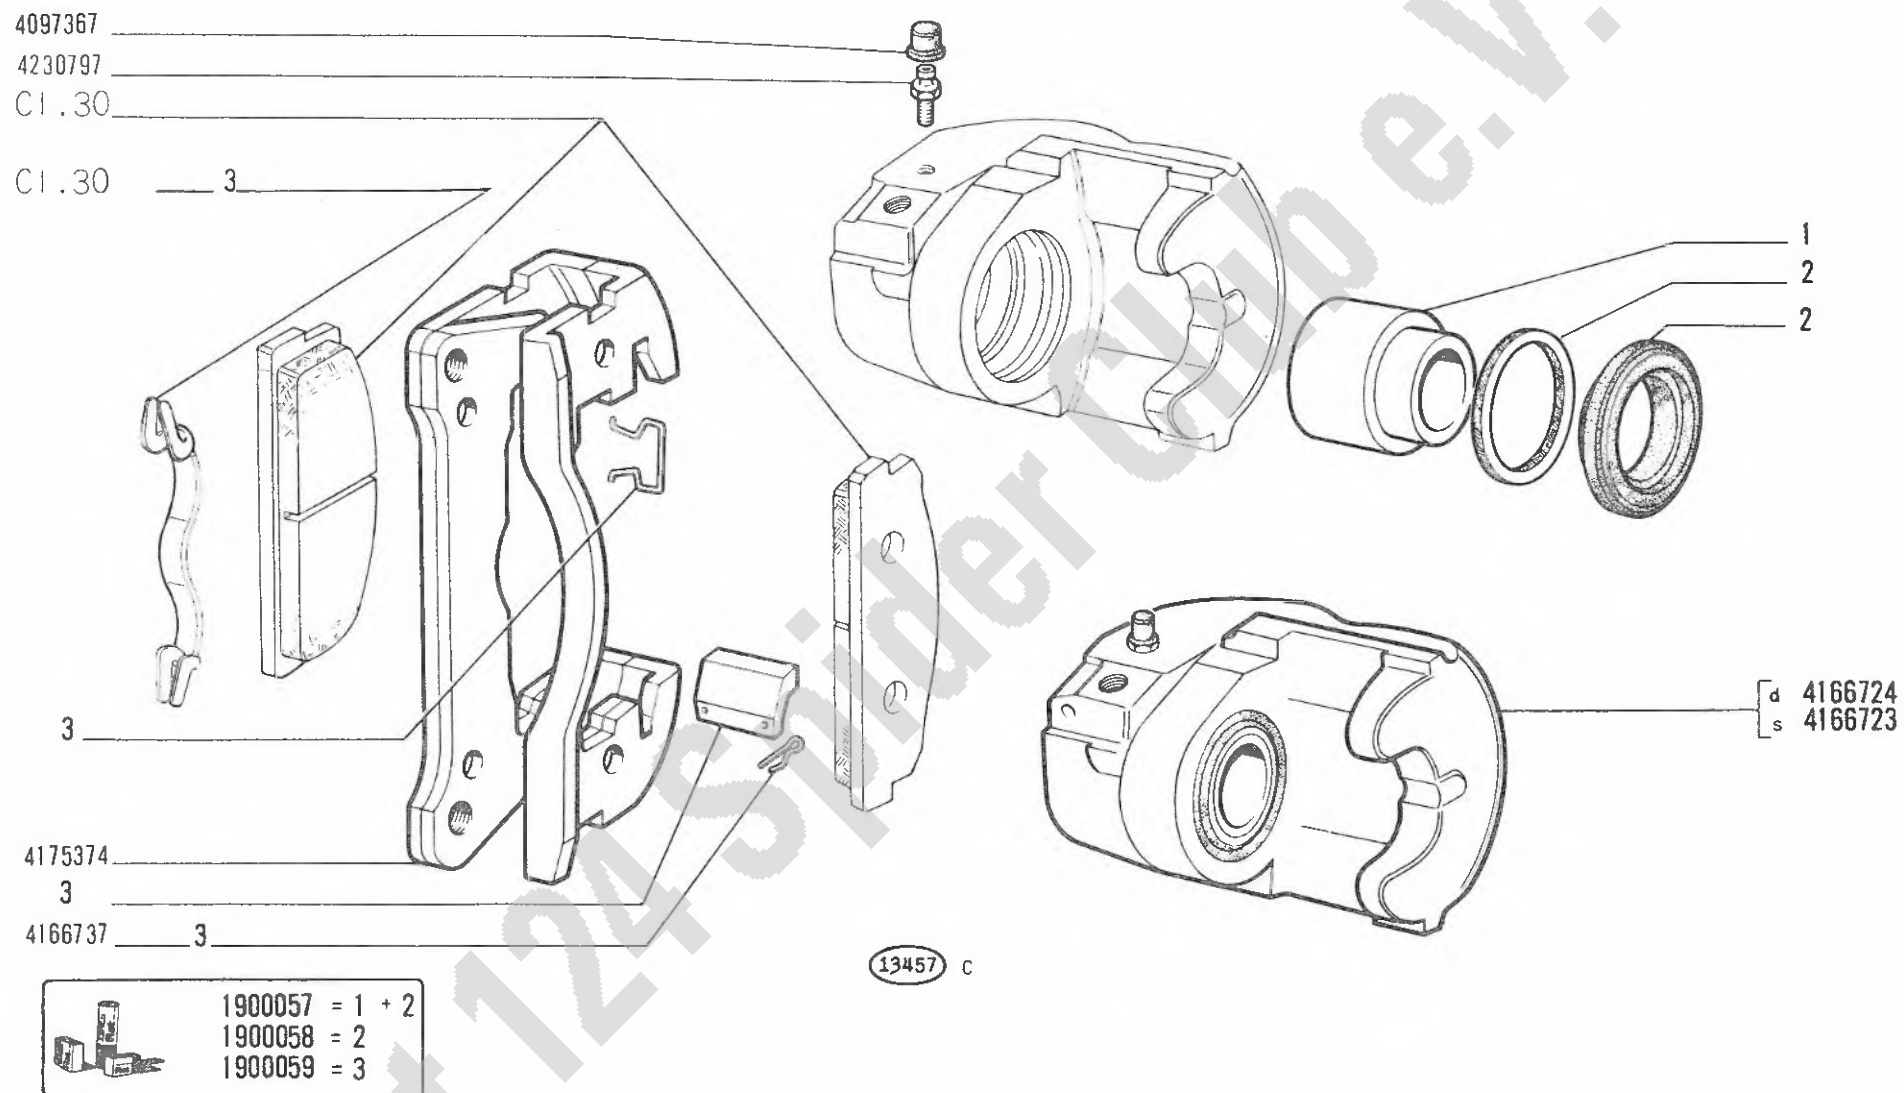

124 Sport
(tipo BC-BS)

• Étrier avant
• Vorderer Sattel

PINZA ANTERIORE d 4170622, s 4170623

• Front Brake Caliper
• Pinza de freno anterior

1

C1.31

XI-1970


FIAT 124 SPORT B (1 AGG.)

C131

(X1-1970)

MODIF.	N.ORDINAZ.	Q.	DENOMINAZIONE	DESIGNATION	BENENNUNG	DESCRIPTION	DENOMINACIONES
	1900057	5	CORREDO, COMPOSTO DA 1-2	POCHETTE-CONTENANT....	AUSRUESTUNG BESTEHEND AUS	KIT-CONSISTING OF....	EQUIPO-COMPUESTO DE...
	1900058	5	CORREDO, COMPOSTO DA 2	POCHETTE-CONTENANT....	AUSRUESTUNG BESTEHEND AUS	KIT-CONSISTING OF....	EQUIPO-COMPUESTO DE...
	1900059	5	CORREDO, COMPOSTO DA 3	POCHETTE-CONTENANT....	AUSRUESTUNG BESTEHEND AUS	KIT-CONSISTING OF....	EQUIPO-COMPUESTO DE...
	4097367	1	CAPPUCCIO PARAPOLVERE	CAPUCHON	SCHUTZKAPPE	BOOT	CAPUCHON
	4166723	1	PINZA COMPL.S	ETRIER	SATTEL	BRAKE CALIPER	ZAPATA DE FRENO
	4166724	1	PINZA COMPL.D	ETRIER	SATTEL	BRAKE CALIPER	ZAPATA DE FRENO
	4166737	4	COPIGLIA	GOUPILLE	SPLINT	PIN	PASADOR ABIERTO
	4175374	1	STAFFA	ETRIER	HALTER	BRACKET	SOPORTE
	4230797	1	VITE DI SPURGO	VIS	SCHRAUBE	SCREW	TORNILLO

1900057	= 1+2
1900058	= 2

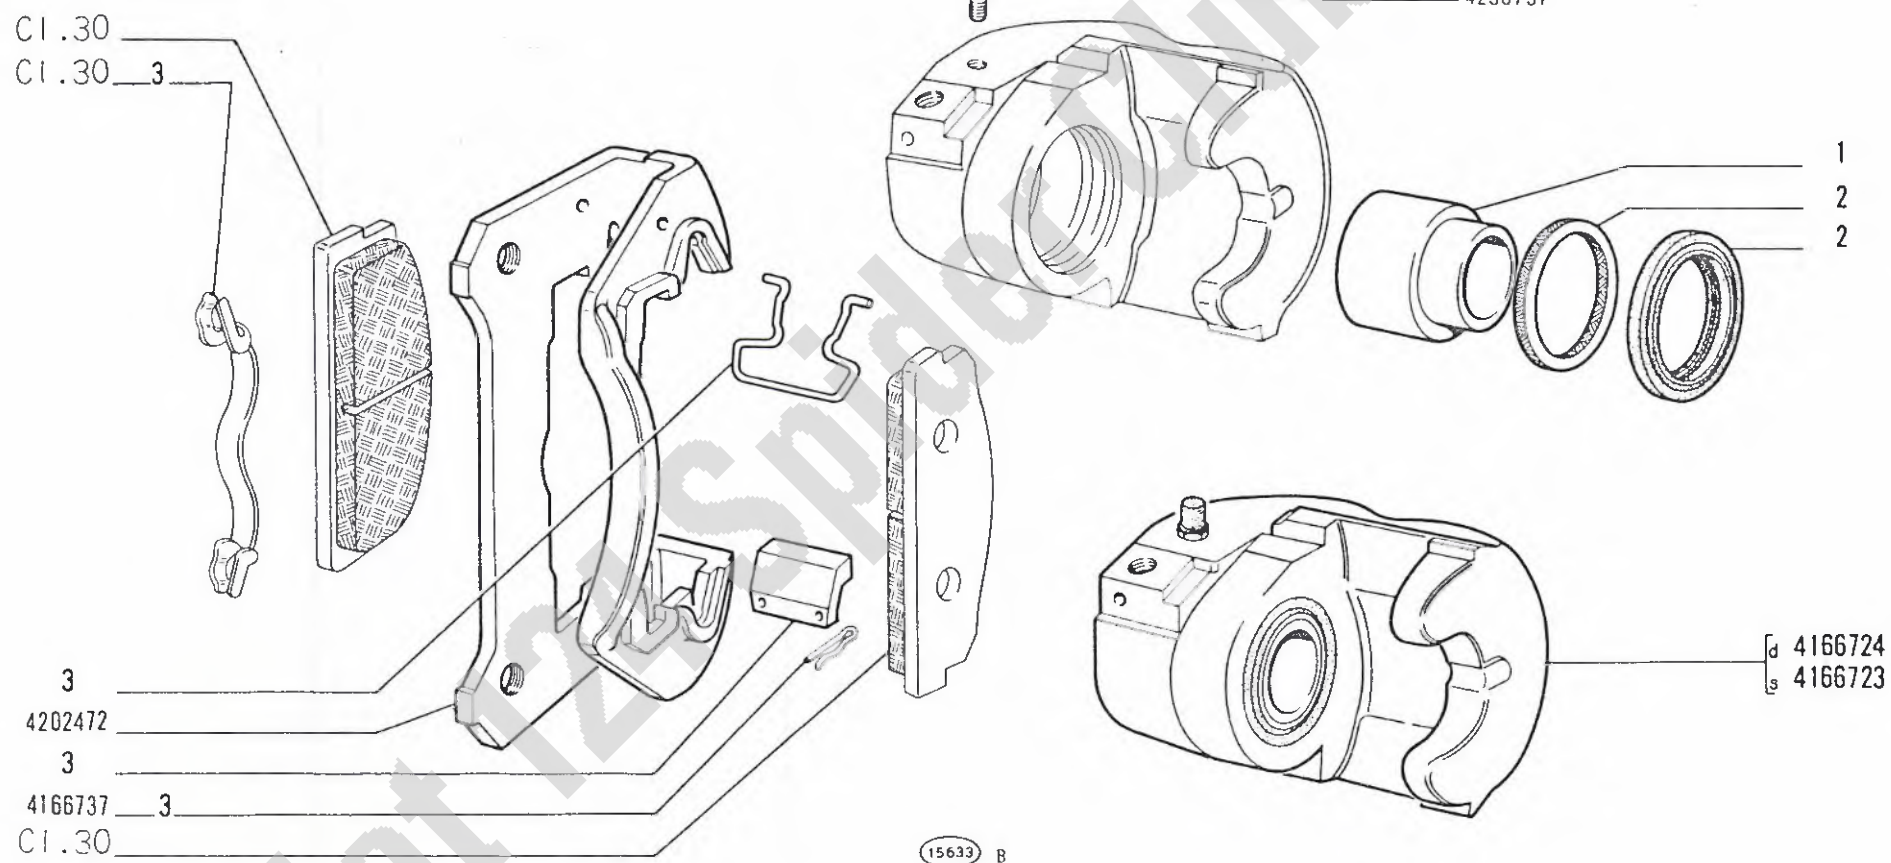

124 Sport
(tipo BC-BS)


● Étrier avant
● Vorderer Sattel

PINZA ANTERIORE d 4203057 s 4203058

● Front Brake Caliper
● Pinza de freno anterior

C1.31 1

XI-1970

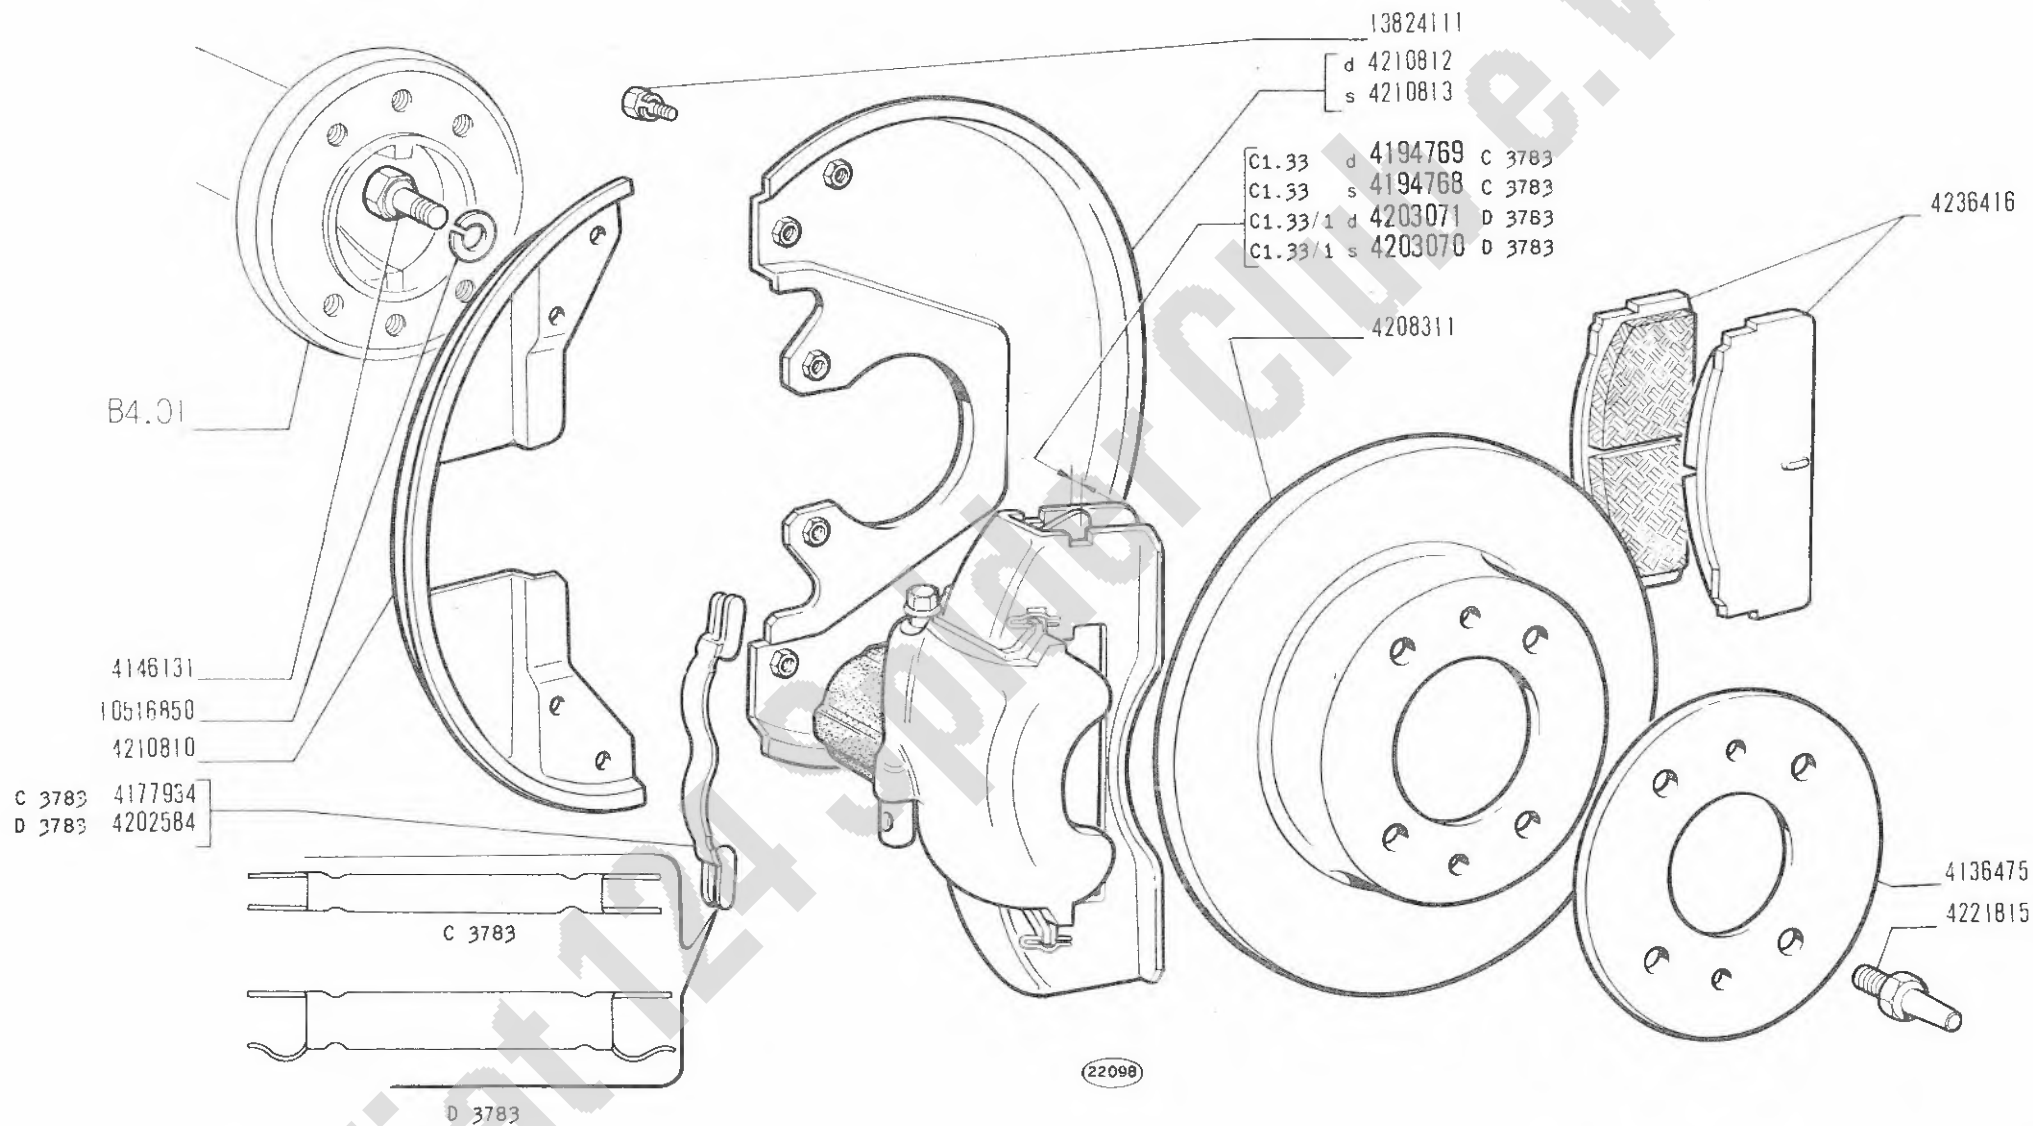

124 Sport
(tipo BC-BS)

- Freins de roues AR
- Hinterradbremsen

FRENI RUOTE POSTERIORI


- Rear Wheel Brakes
- Frenos posteriores

C1.32

XI-1970

MODIF.	N.ORDINAZ.	Q.	DENOMINAZIONE	DESIGNATION	BENENNUNG	DESCRIPTION	DENOMINACIONES
	4136475	2	PIASTRA	PLAQUE	PLATTE	PLATE	PLACA
	4146131	4	VITE	VIS	SCHRAUBE	SCREW	TORNILLO
C 3783	4177934	4	FERMAGLIO	AGRAFE	KLEMMSTUCK	CLIP	SUJETADOR
C 3783	4194768	1	PINZA S COMPL.	ETRIER	SATTEL	BRAKE CALIPER	ZAPATA DE FRENO
C 3783	4194769	1	PINZA D COMPL.	ETRIER	SATTEL	BRAKE CALIPER	ZAPATA DE FRENO
D 3783	4202584	4	MOLLA	RESSORT	FEDER	SPRING	RESORTE
D 3783	4203070	1	PINZA S COMPL.	ETRIER	SATTEL	BRAKE CALIPER	ZAPATA DE FRENO
D 3783	4203071	1	PINZA D COMPL.	ETRIER	SATTEL	BRAKE CALIPER	ZAPATA DE FRENO
	4208311	2	DISCO	DISQUE	BREMSSCHEIBE	DISC	DISCO
	4210810	2	RIPARO ANT.	PROTECTION	ABDECKUNG	PROTECTION	DEFENSA
	4210812	1	RIPARO POST.D	PROTECTION	ABDECKUNG	PROTECTION	DEFENSA
	4210813	1	RIPARO POST.S	PROTECTION	ABDECKUNG	PROTECTION	DEFENSA
	4221815	4	VITE	VIS	SCHRAUBE	SCREW	TORNILLO
	4236416	5	GUARNIZIONI TEXTAR V 1431/G	GARNITURES	BELAGE	PADS	FORROS
	10516870	4	ROSETTA SICUREZZA	RONDELLE FREIN	SICHERUNGSRING	LOCKWASHER	ARANDELA DE FRENO
	13824111	14	VITE	VIS	SCHRAUBE	SCREW	TORNILLO

MODIF.	N.ORDINAZ.	Q.	DENOMINAZIONE	DESIGNATION	BENENNUNG	DESCRIPTION	DENOMINACIONES
	1900022	S	CORREDO, COMPOSTO DA 1-2	POCHETTE-CONTENANT....	AUSRUESTUNG BESTEHEND AUS	KIT-CONSISTING OF....	EQUIPO-COMPUESTO DE...
	1900060	S	CORREDO, COMPOSTO DA 2-3	POCHETTE-CONTENANT....	AUSRUESTUNG BESTEHEND AUS	KIT-CONSISTING OF....	EQUIPO-COMPUESTO DE...
	1900061	S	CORREDO, COMPOSTO DA 3-4-6	POCHETTE-CONTENANT....	AUSRUESTUNG BESTEHEND AUS	KIT-CONSISTING OF....	EQUIPO-COMPUESTO DE...
	1900062	S	CORREDO, COMPOSTO DA 3-5-6	POCHETTE-CONTENANT....	AUSRUESTUNG BESTEHEND AUS	KIT-CONSISTING OF....	EQUIPO-COMPUESTO DE...
	1900194	S	CORREDO, COMPOSTO DA 7	POCHETTE-CONTENANT....	AUSRUESTUNG BESTEHEND AUS	KIT-CONSISTING OF....	EQUIPO-COMPUESTO DE...
	4097367	1	CAPPUCCIO PARAPOLVERE	CAPUCHON	SCHUTZKAPPE	BOOT	CAPUCHON
	4158860	4	COPIGLIA	GOUPILLE	SPLINT	PIN	PASADOR ABIERTO
	4182795	1	PINZA COMPL.D	ETRIER	SATTEL	BRAKE CALIPER	ZAPATA DE FRENO
	4182796	1	PINZA COMPL.S	ETRIER	SATTEL	BRAKE CALIPER	ZAPATA DE FRENO
	4194582	1	STAFFA	ETRIER	HALTER	BRACKET	SOPORTE
	4230797	1	VITE DI SPURGO	VIS	SCHRAUBE	SCREW	TORNILLO

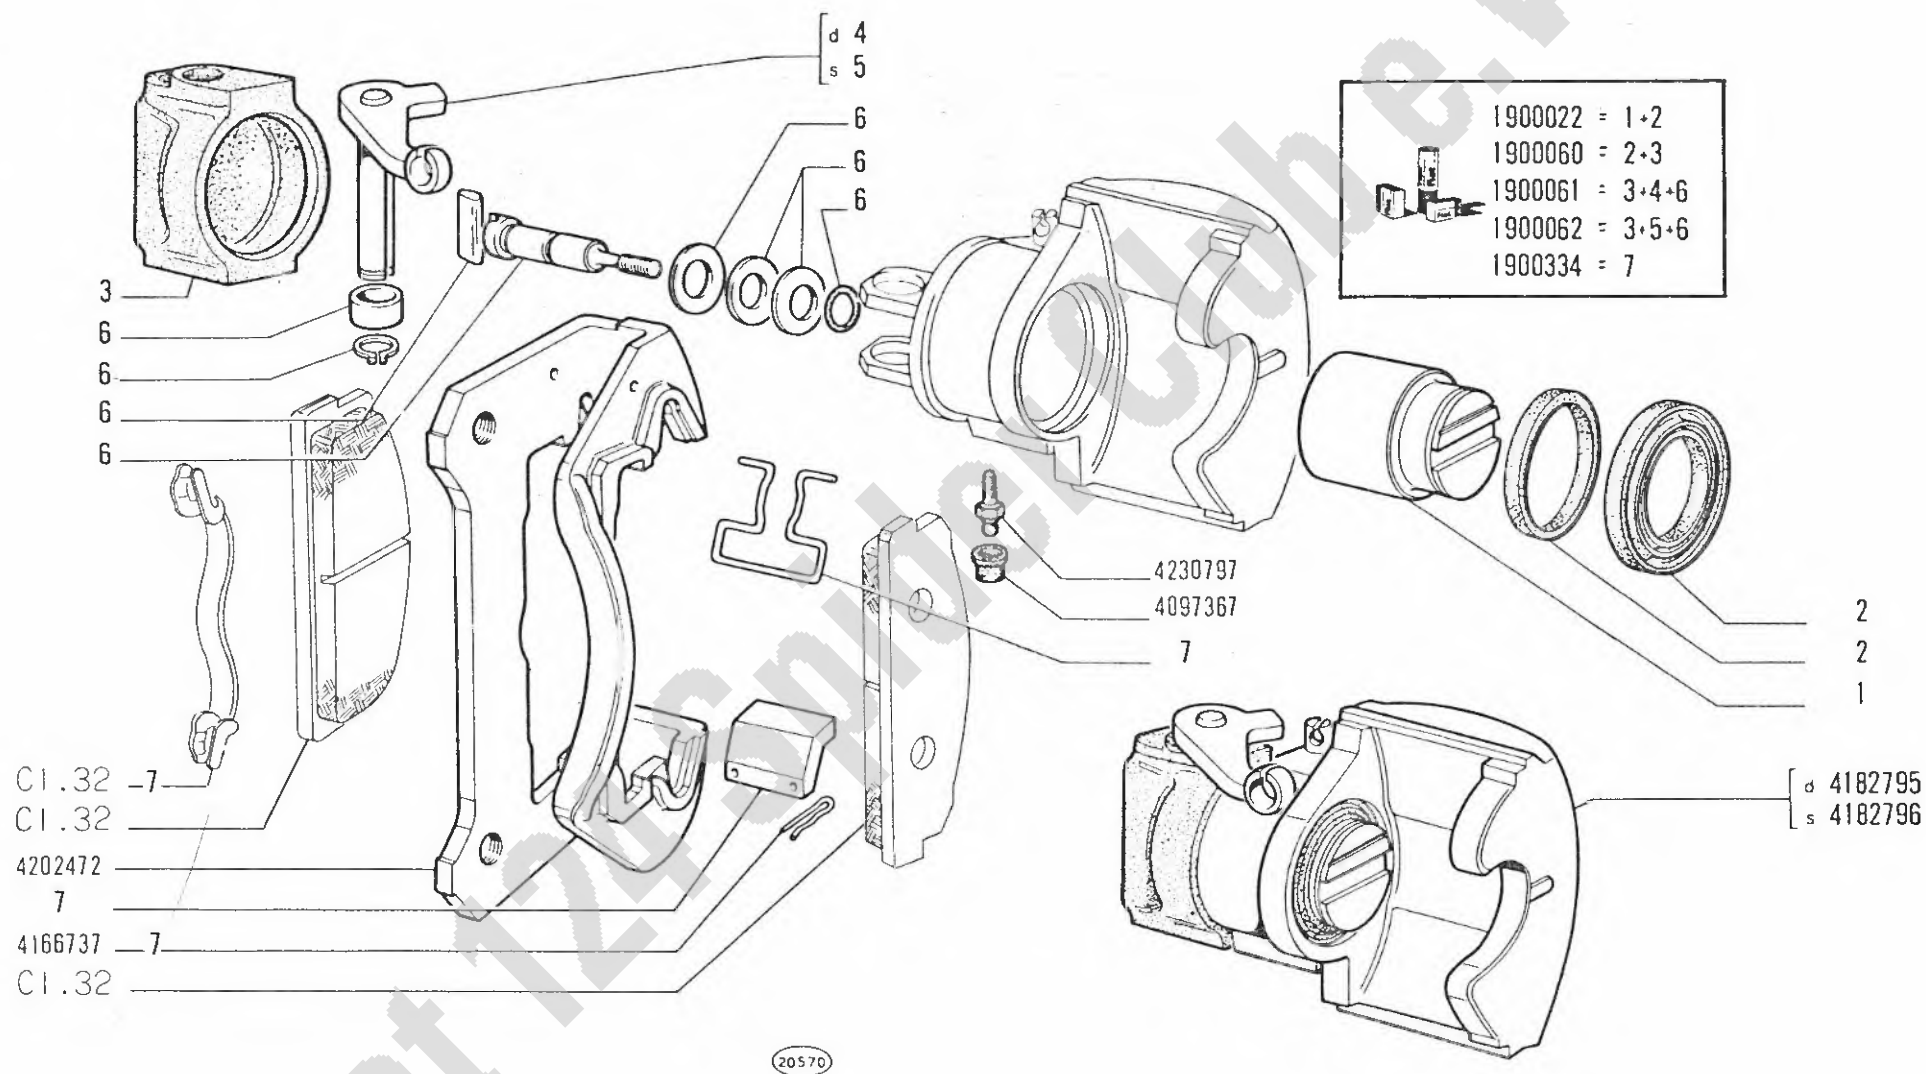

124 Sport
(tipo BC-BS)


• Étrier arrière
 • Hinterer Sattel

PINZA POSTERIORE s 4203070 d 4203071

• Rear Brake Caliper
 • Pinza de freno posterior

C1.33/1

XI-1970

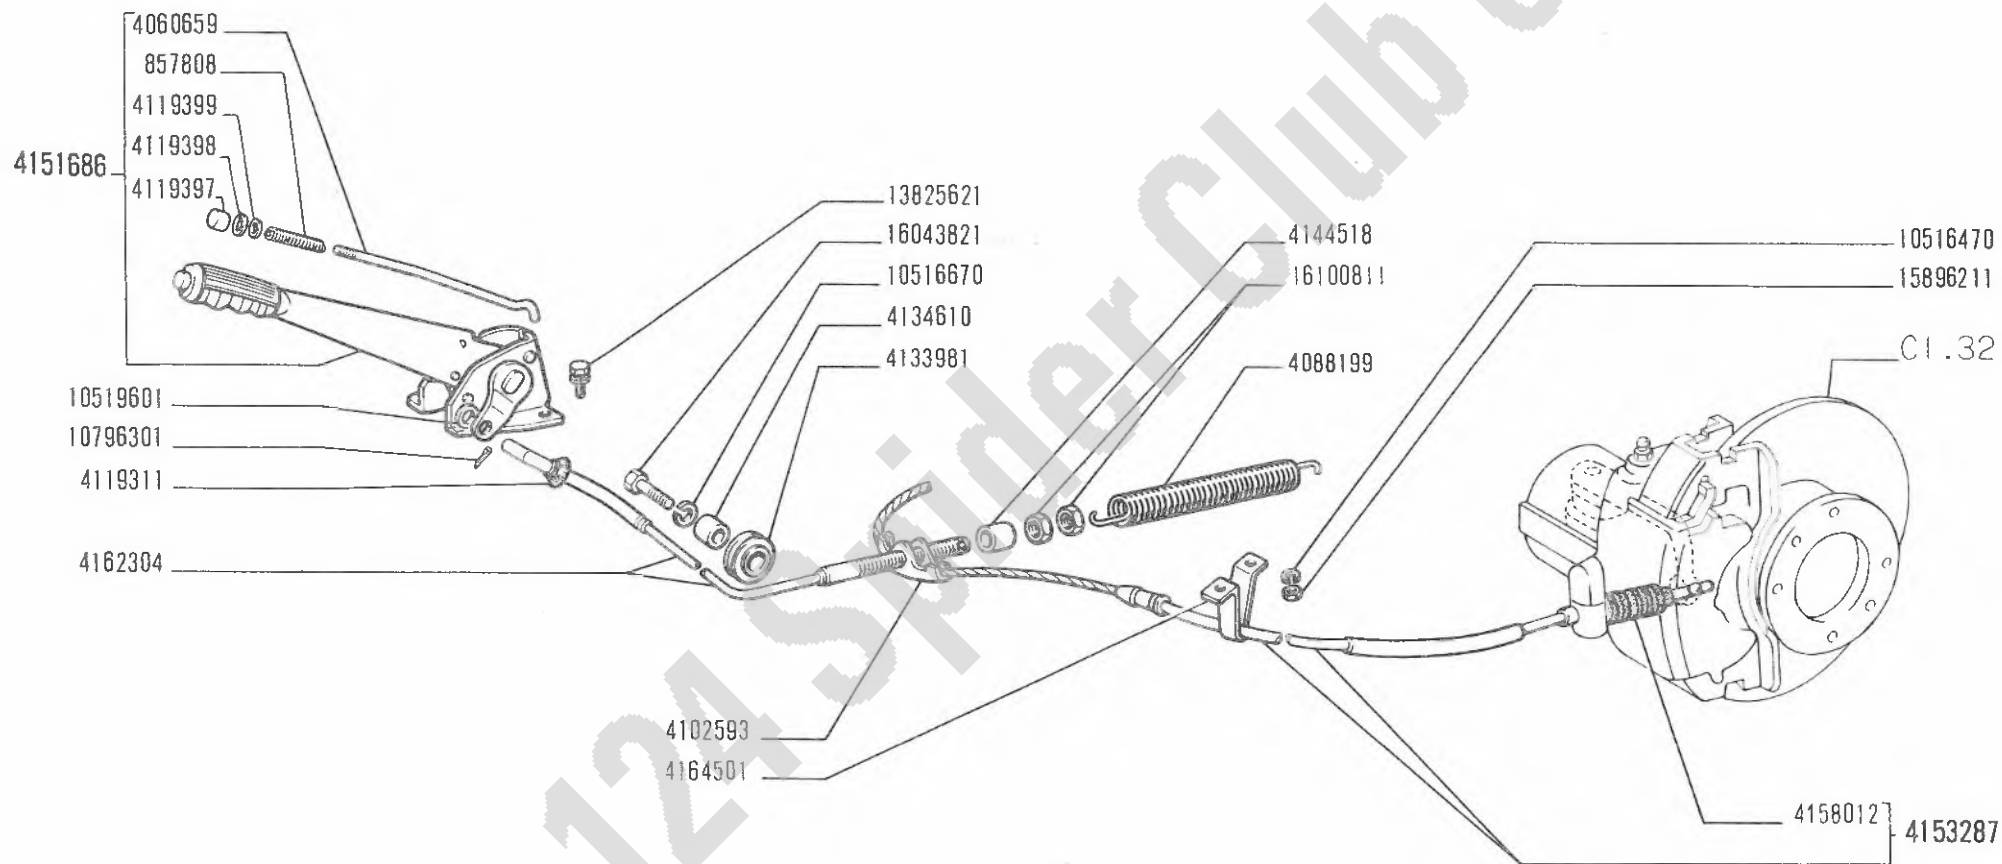

10663 D

124 Sport
(tipo BC-BS)

COMANDO A MANO FRENI


- *Commande de freins à main*
- *Handbremsbetätigung*

- *Brake Hand Control*
- *Freno de mano*

C1.35

XI-1970

MODIF.	N.ORDINAZ. Q.	DENOMINAZIONE	DESIGNATION	BENENNUNG	DESCRIPTION	DENOMINACIONES
	4060659	1 ASTA	TIGE	STANGE	ROD	VARILLA
	4102593	1 SEDE FUNE	EQUILIBREUR	SEIL AUSGLEICHER	EQUALIZER	BALANCIN
	4119311	1 CAPPUCCIO	CAPUCHON	SCHUTZKAPPE	BOOT	CAPUCHON
	4119397	1 BOTTONE	BOUTON	KNOPF	BUTTON	BOTON
	4119398	1 ROSETTA TENUTA	JOINT	DICHTRING	GASKET	JUNTA
	4119399	1 ROSETTA PIANA	RONDELLE	SCHEIBE	WASHER	ARANDELA
	4133951	1 CARRUCCOLA	POULIE	SEILROLLE	SHEAVE	ROLDANA
	4134610	1 DISTANZIALE	ENTRETOISE	ABSTANDSTUCK	SPACER	SEPARADOR
	4144518	1 DISTANZIALE	ENTRETOISE	ABSTANDSTUCK	SPACER	SEPARADOR
	4151686	1 LEVA COMPL.	LEVIER	HEBEL	LEVER	PALANCA
	4162304	1 FUNE ANT.	CABLE	SEIL	CABLE	CABLE
	4164501	2 SQUADRETTA	EQUERRE	HALTER	BRACKET	APDOYO
	10516470	4 ROSETTA SICUREZZA	RONDELLE FREIN	SICHERUNGSRING	LOCKWASHER	ARANDELA DE FRENO
	10516670	1 ROSETTA SICUREZZA	RONDELLE FREIN	SICHERUNGSRING	LOCKWASHER	ARANDELA DE FRENO
	10519601	1 ROSETTA PIANA	RONDELLE	SCHEIBE	WASHER	ARANDELA
	10796301	1 CUPIGLIA	GOUPILLE	SPLINT	PIN	PASADOR ABIERTO
	13625621	3 VITE	VIS	SCHRAUBE	SCREW	TORNILLO
	15696211	4 DADO	ECKOU	MUTTER	NUT	TUERCA
	16043821	1 VITE	VIS	SCHRAUBE	SCREW	TORNILLO
	16100611	2 DADO	ECKOU	MUTTER	NUT	TUERCA

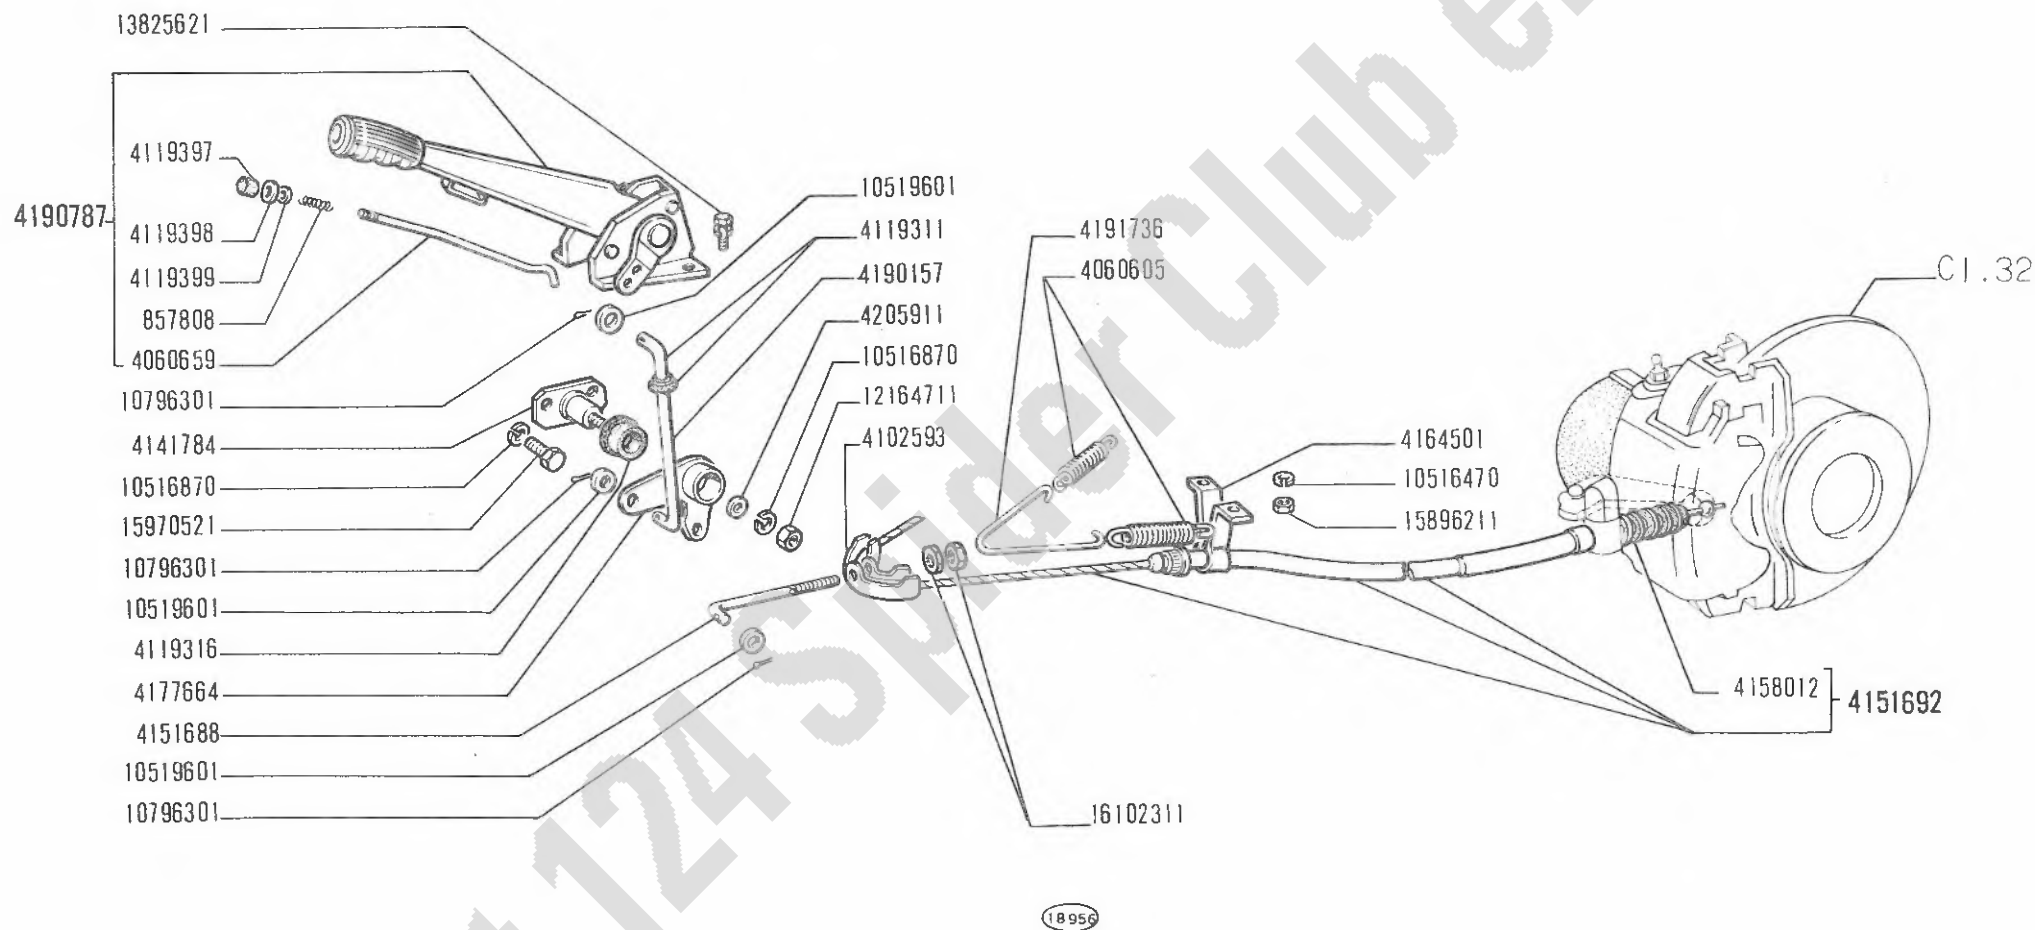

124 Sport
(tipo BC-BS)

● *Commande de freins à main*
● *Handbremsbetätigung*

COMANDO A MANO FRENI

● *Brake Hand Control*
● *Freno de mano*


C1.35/1

11-1970

modif.	n. ordnaz.	quant.	Denominazione	Désignation	Benennung	Description	Denominaciones
	4060605	2	MOLLA RICHIAMO	RESSORT	FEDER	SPRING	RESORTE
	4060659	1	ASTICINA	TIGE	STANGE	ROD	VARILLA
	4102593	1	ANCORA	EQUILIBREUR	SFILAUSGLEICHER	EQUALIZER	PALANCIN
	4119311	1	GUARNIZIONE	BAGUE	RING	RING	GUARNICION
	4119316	1	ROCCOLA ELASTICA	DOUILLE	RUCHSE	BUSH	CASQUILLO
	4119397	1	ROTTONE	BOUTON	KNOPF	BUTTON	ROTON
	4119398	1	GUARNIZIONE	BAGUE	RING	RING	GUARNICION
	4119399	1	ROSETTA PIANA	RONDELLE	SCHEIBE	WASHER	ARANDELA
	4141784	1	PERNO	AXE	BOLZEN	PIN	FJE
	4151688	1	TIRANTE	TIRANT	SPANNBOLZEN	TIEROD	PERNO
	4151692	1	FUNE POST.COMPL.	CABLE	SFIL	CABLE	CABLE
	4158012	2	CUFFIA	CAPUCHON	MANSCHETTE	BOOT	CAPUCHON
	4164501	2	SQUADRETTA	EQUERRE	HALTER	BRACKET	APOYO
	4177664	1	LEVA RINVIO	LEVIER	HEBEL	LEVER	PALANCA
	4190157	1	TIRANTE	TIRANT	SPANNBOLZEN	TIEROD	PERNO
	4190787	1	LEVA COMPL.	LEVIER	HEBEL	LEVER	PALANCA
	4191736	1	GANCIO	CROCHET	HAKEN	HOOK	GANCHO
	4205911	1	ROSETTA PIANA	RONDELLE	SCHEIBE	WASHER	ARANDELA
	10516470	4	ROSETTA ELASTICA	RONDELLE FREIN	SICHERUNGSRING	LOCKWASHER	ARANDELA DE FRENO
	10516870	3	ROSETTA ELASTICA	RONDELLE FREIN	SICHERUNGSRING	LOCKWASHER	ARANDELA DE FRENO
	10519601	3	ROSETTA PIANA	RONDELLE	SCHEIBE	WASHER	ARANDELA
	10796301	3	COPIGLIA	GOUPILLE	SPLINT	PIN	PASADOR ABIERTO
	12164711	1	DADO	ECROU	MUTTER	NUT	TUERCA
	13825621	3	VITE CON ROSETTA	VIS	SCHRAUBE	SCREW	TORNILLO
	15896211	4	DADO	ECROU	MUTTER	NUT	TUERCA
	15970521	2	VITE	VIS	SCHRAUBE	SCREW	TORNILLO
	16102311	2	DADO	ECROU	MUTTER	NUT	TUERCA

C1.35/1

FIAT 124 SPORT 8

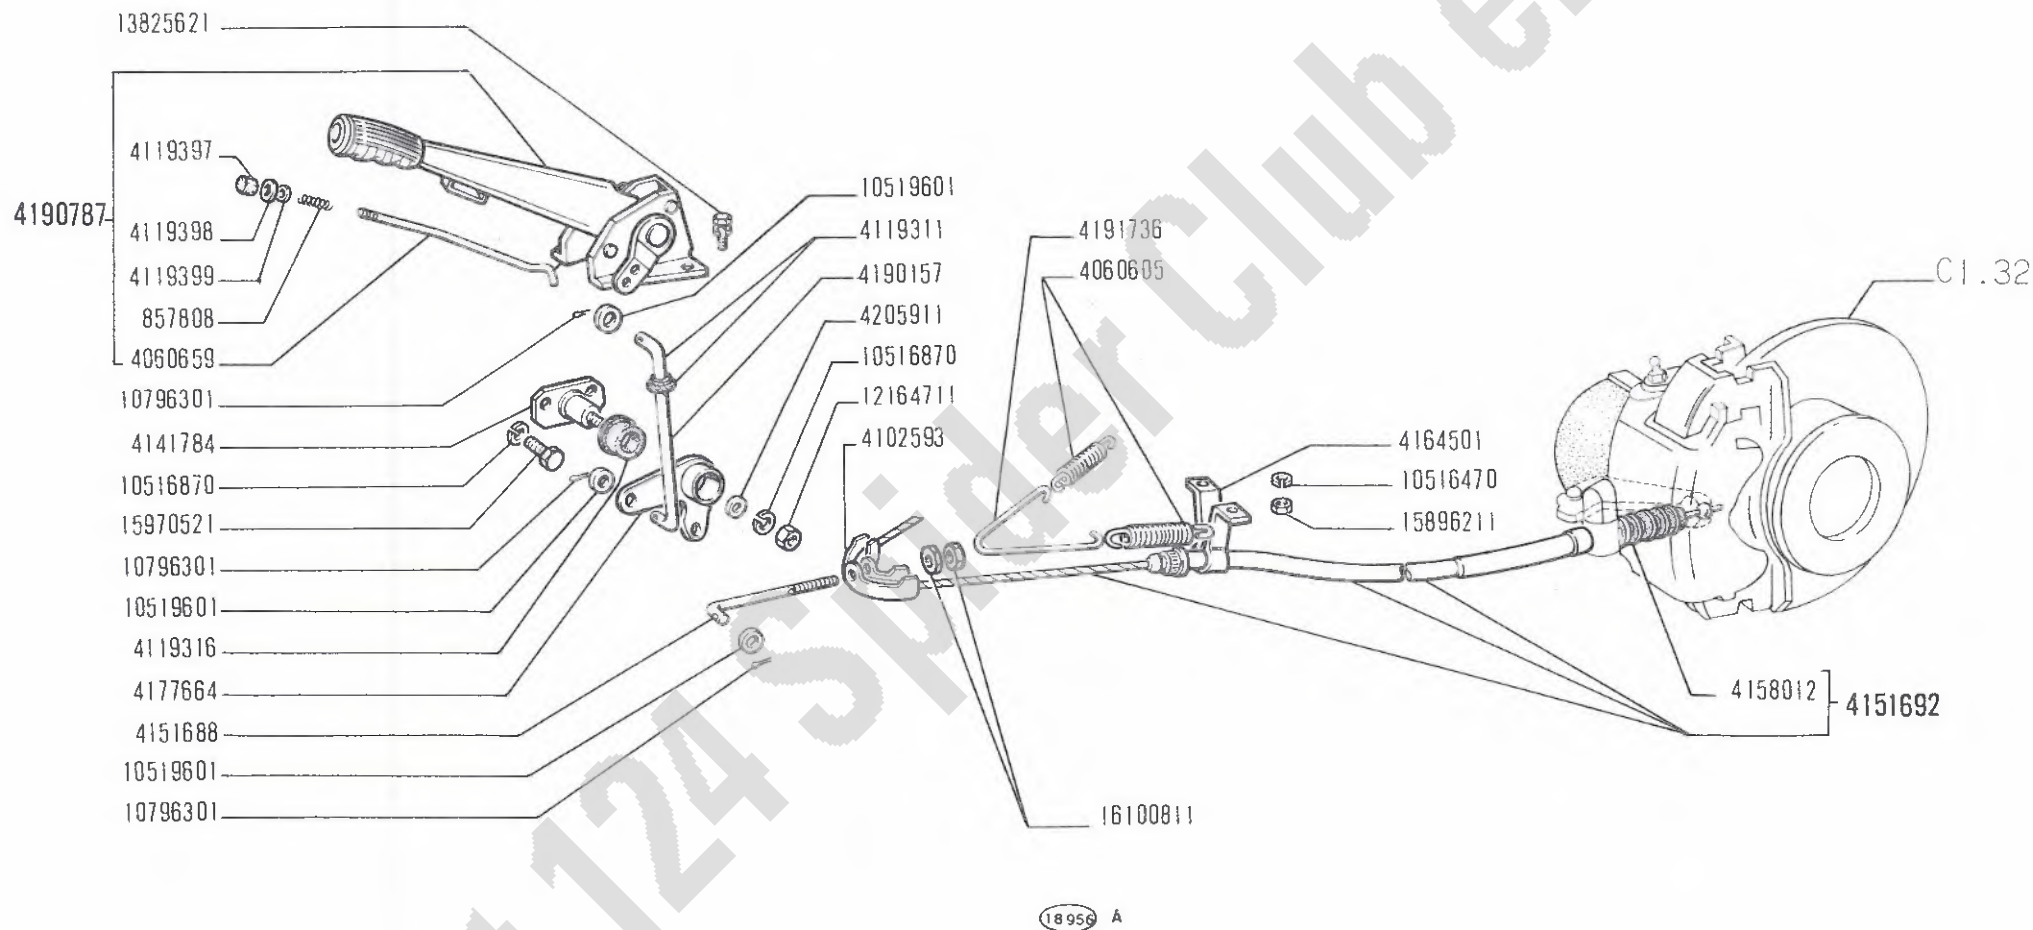

124 Sport
(tipo BC-BS)

● *Commande de freins à main*
● *Handbremsbetätigung*


COMANDO A MANO FRENI

● *Brake Hand Control*
● *Freno de mano*

C1.35/1

XI-1970

MODIF.	N.ORDINAZ.	Q.	DENOMINAZIONE	DESIGNATION	BENENNUNG	DESCRIPTION	DENOMINACIONES
	857806	1	MOLLA	RESSORT	FEDER	SPRING	RESORTE
	4060605	2	MOLLA RICHIAMO	RESSORT	FEDER	SPRING	RESORTE
	4060659	1	ASTA	TIGE	STANGE	ROD	VARILLA
	4102593	1	SEDE FUNE	EQUILIBREUR	SEIL AUSGLEICHER	EQUALIZER	BALANCIN
	4119311	1	ANELLO GOMMA	BAGUE	RING	RING	GUARNICION
	4119316	1	BUCCELLA	DOUILLE	BUCHSE	BUSH	CASQUILLO
	4119397	1	BUTTONE	BOUTON	KNOPF	BUTTON	BOTON
	4119398	1	ANELLO GOMMA	BAGUE	RING	RING	GUARNICION
	4119399	1	ROSETTA PIANA	RONDELLE	SCHEIBE	WASHER	ARANDELA
	4141784	1	PERNO	AXE	BOLZEN	PIN	EJE
	4151688	1	TIRANTE	TIRANT	SPANNBOLZEN	TIEROD	PERNO
	4151692	1	FUNE POST.COMPL.	CABLE	SEIL	CABLE	CABLE
	4158012	2	CUFFIA	CAPUCHON	MANSCHETTE	BOOT	CAPUCHON
	4164501	2	SQUADRETTA	EQUERRE	HALTER	BRACKET	APOYO
	4177664	1	LEVA RINVIO	LEVIER	HEBEL	LEVER	PALANCA
	4190157	1	TIRANTE	TIRANT	SPANNBOLZEN	TIEROD	PERNO
	4190787	1	LEVA COMPL.	LEVIER	HEBEL	LEVER	PALANCA
	4191736	1	GANCIO	CROCHET	HAKEN	HOOK	GANCHO
	4205911	1	ROSETTA PIANA	RONDELLE	SCHEIBE	WASHER	ARANDELA
	10516470	4	ROSETTA SICUREZZA	RONDELLE FREIN	SICHERUNGSRING	LOCKWASHER	ARANDELA DE FRENO
	10516870	3	ROSETTA SICUREZZA	RONDELLE FREIN	SICHERUNGSRING	LOCKWASHER	ARANDELA DE FRENO
	10519601	3	ROSETTA PIANA	RONDELLE	SCHEIBE	WASHER	ARANDELA
	10796301	3	COFIGLIA	GOUPILLE	SPLINT	PIN	PASADOR ABIERTO
	12164711	1	DADO	ECKOU	MUTTER	NUT	TUERCA
	13625621	3	VITE	VIS	SCHRAUBE	SCREW	TORNILLO
	15896211	4	DADO	ECKOU	MUTTER	NUT	TUERCA
	15970521	2	VITE	VIS	SCHRAUBE	SCREW	TORNILLO
	16100811	2	DADO	ECKOU	MUTTER	NUT	TUERCA

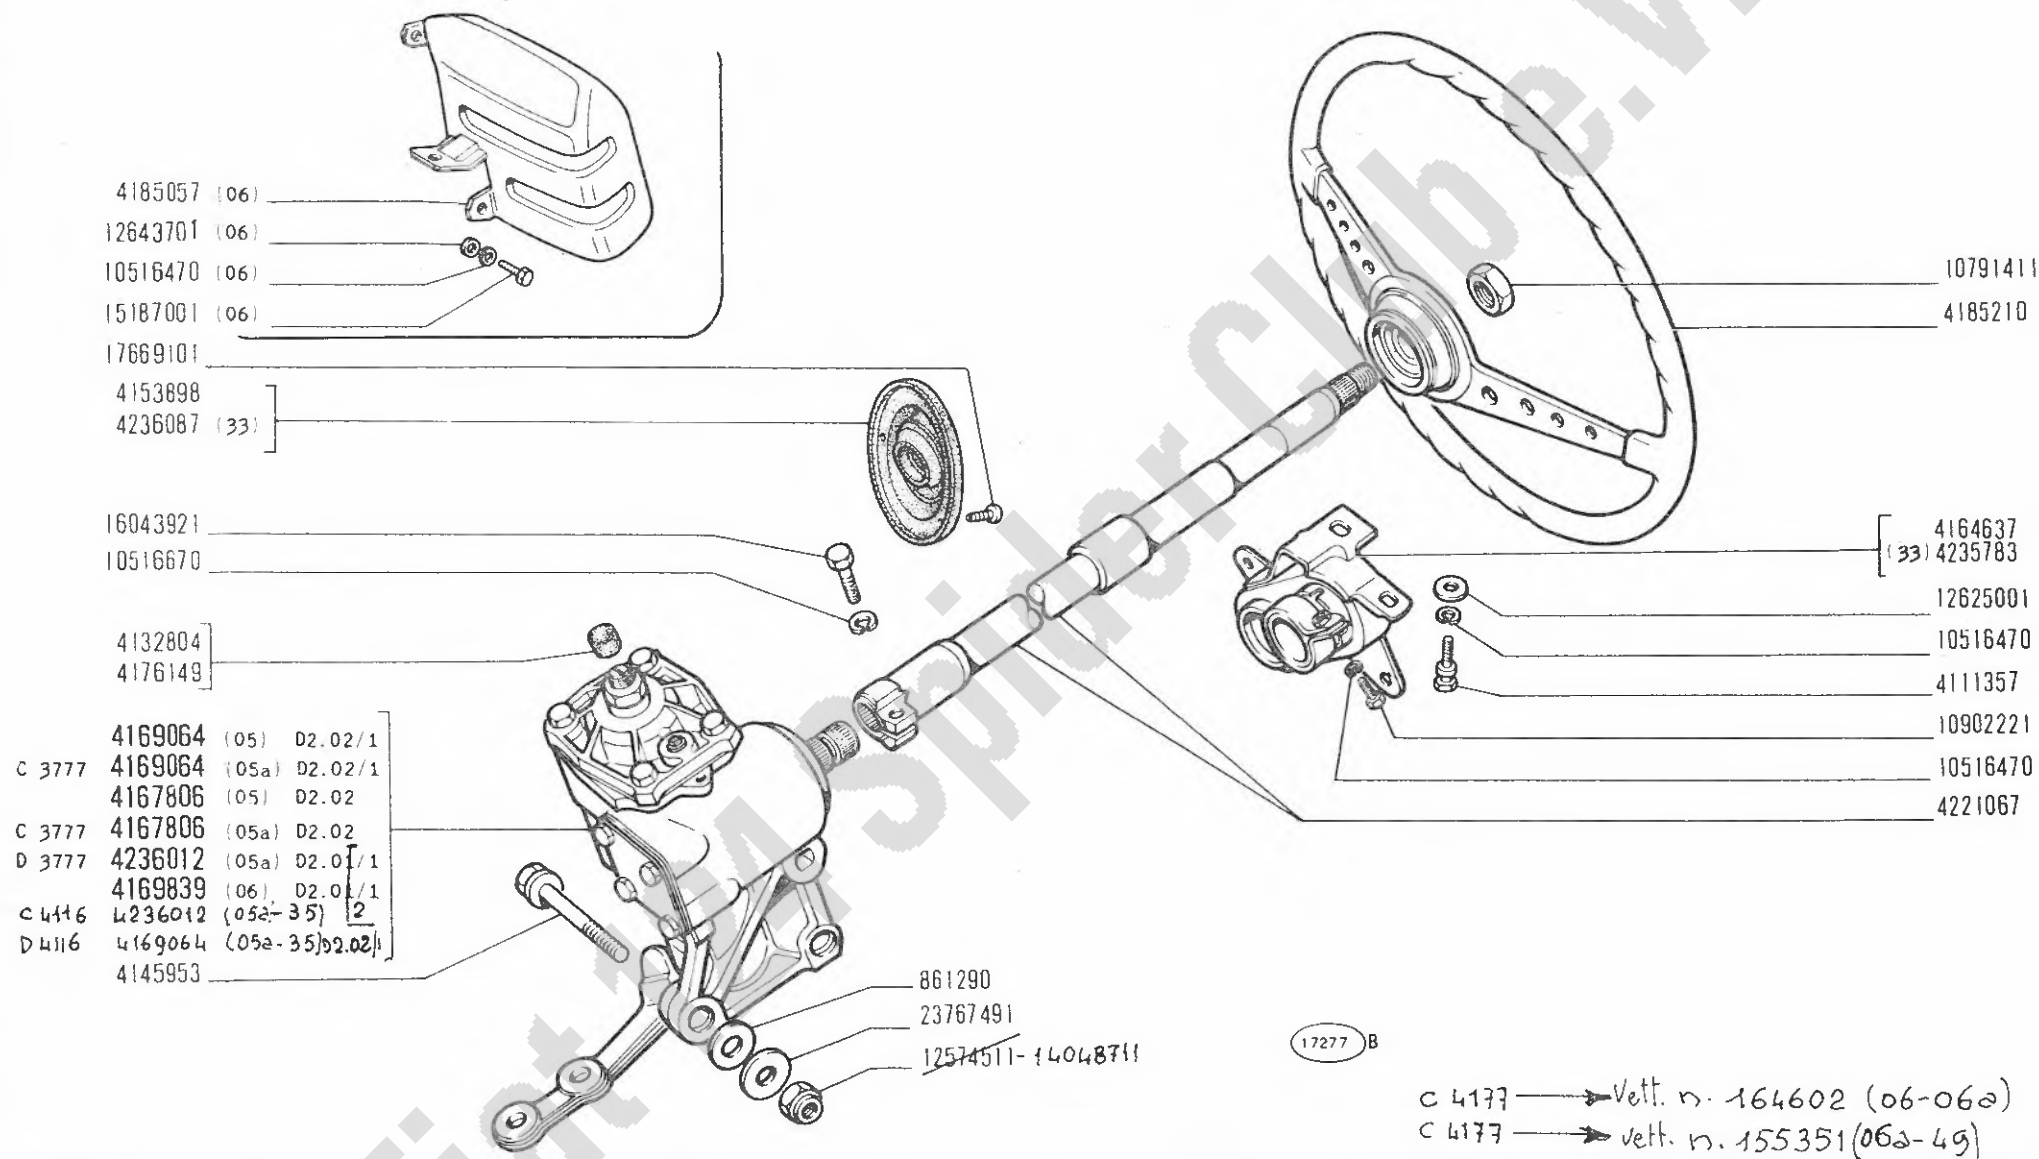

124 Sport
(tipo BC-BS)


Commande de direction
Lenkgetriebe

COMANDO STERZO

Steering Gear
Volante y caja de la dirección

D2.01

XI-1870
30-01-71

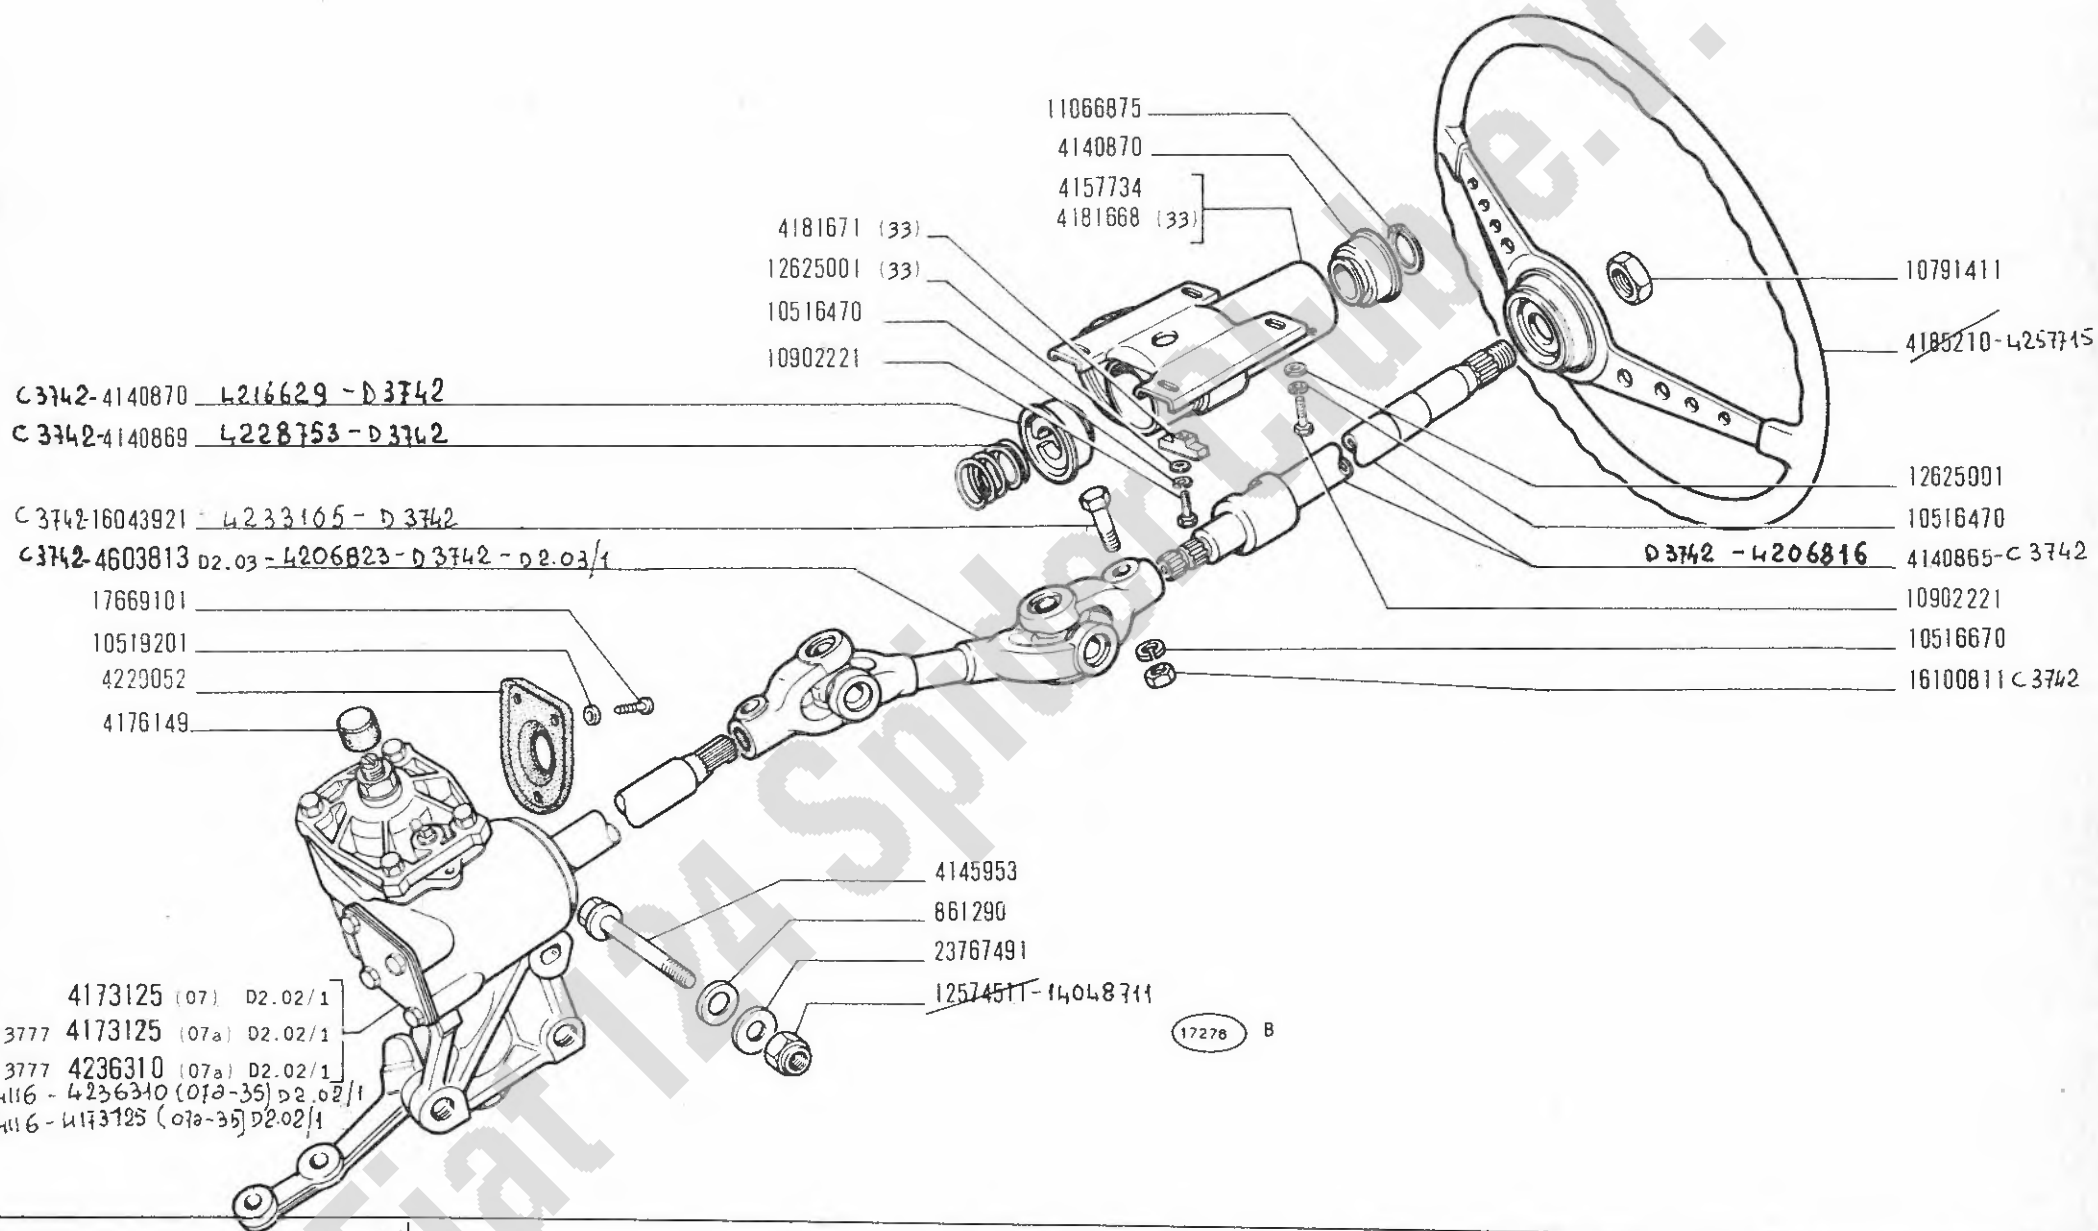

124 Sport
(tipo BC-BS)


Commande de direction
Lenkgetriebe

COMANDO STERZO

Steering Gear
Volante y caja de la dirección

D2.01/1

XI-1070
30-07-71

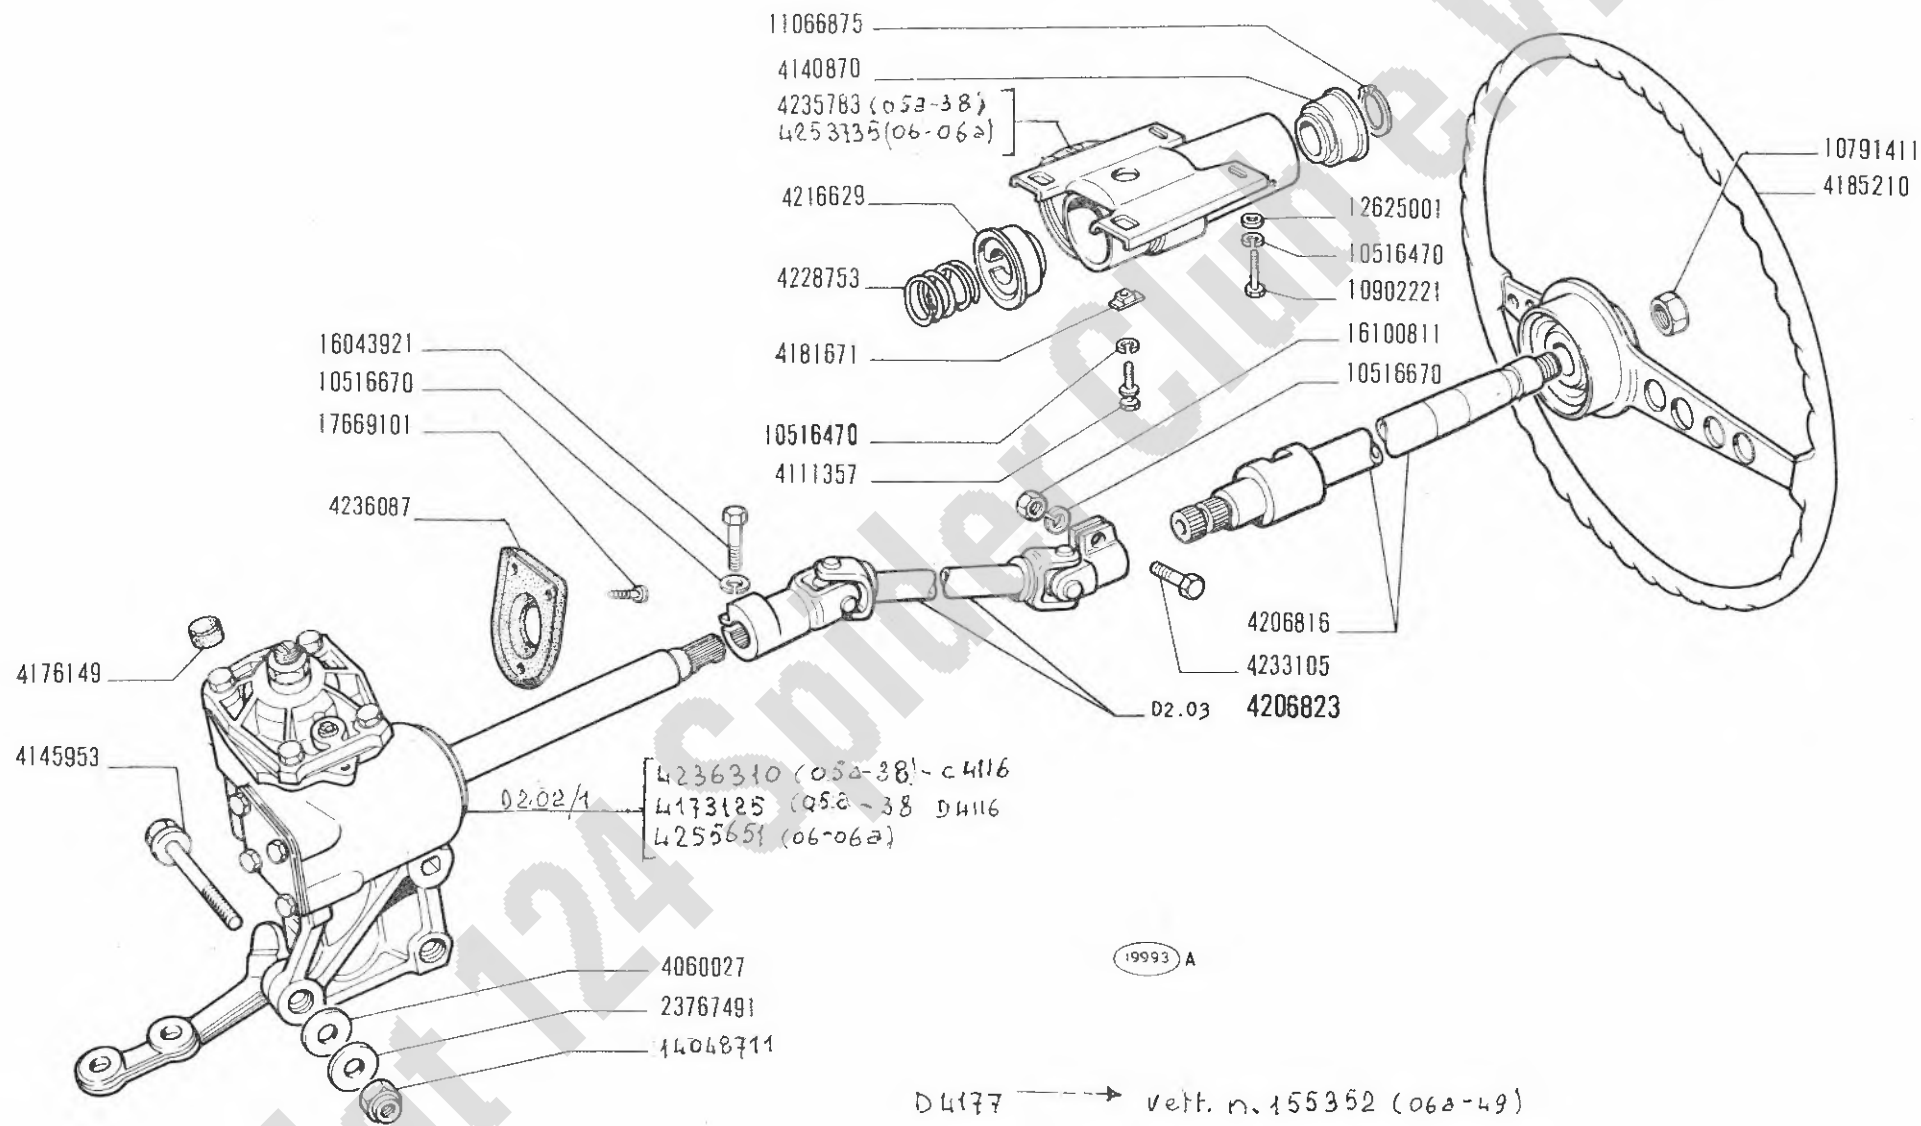


124 Sport
(tipo BC-BS)

Commande de direction
Lenkgetriebe

COMANDO STERZO

Steering gear
Volante y caja de la dirección

D2.01/2

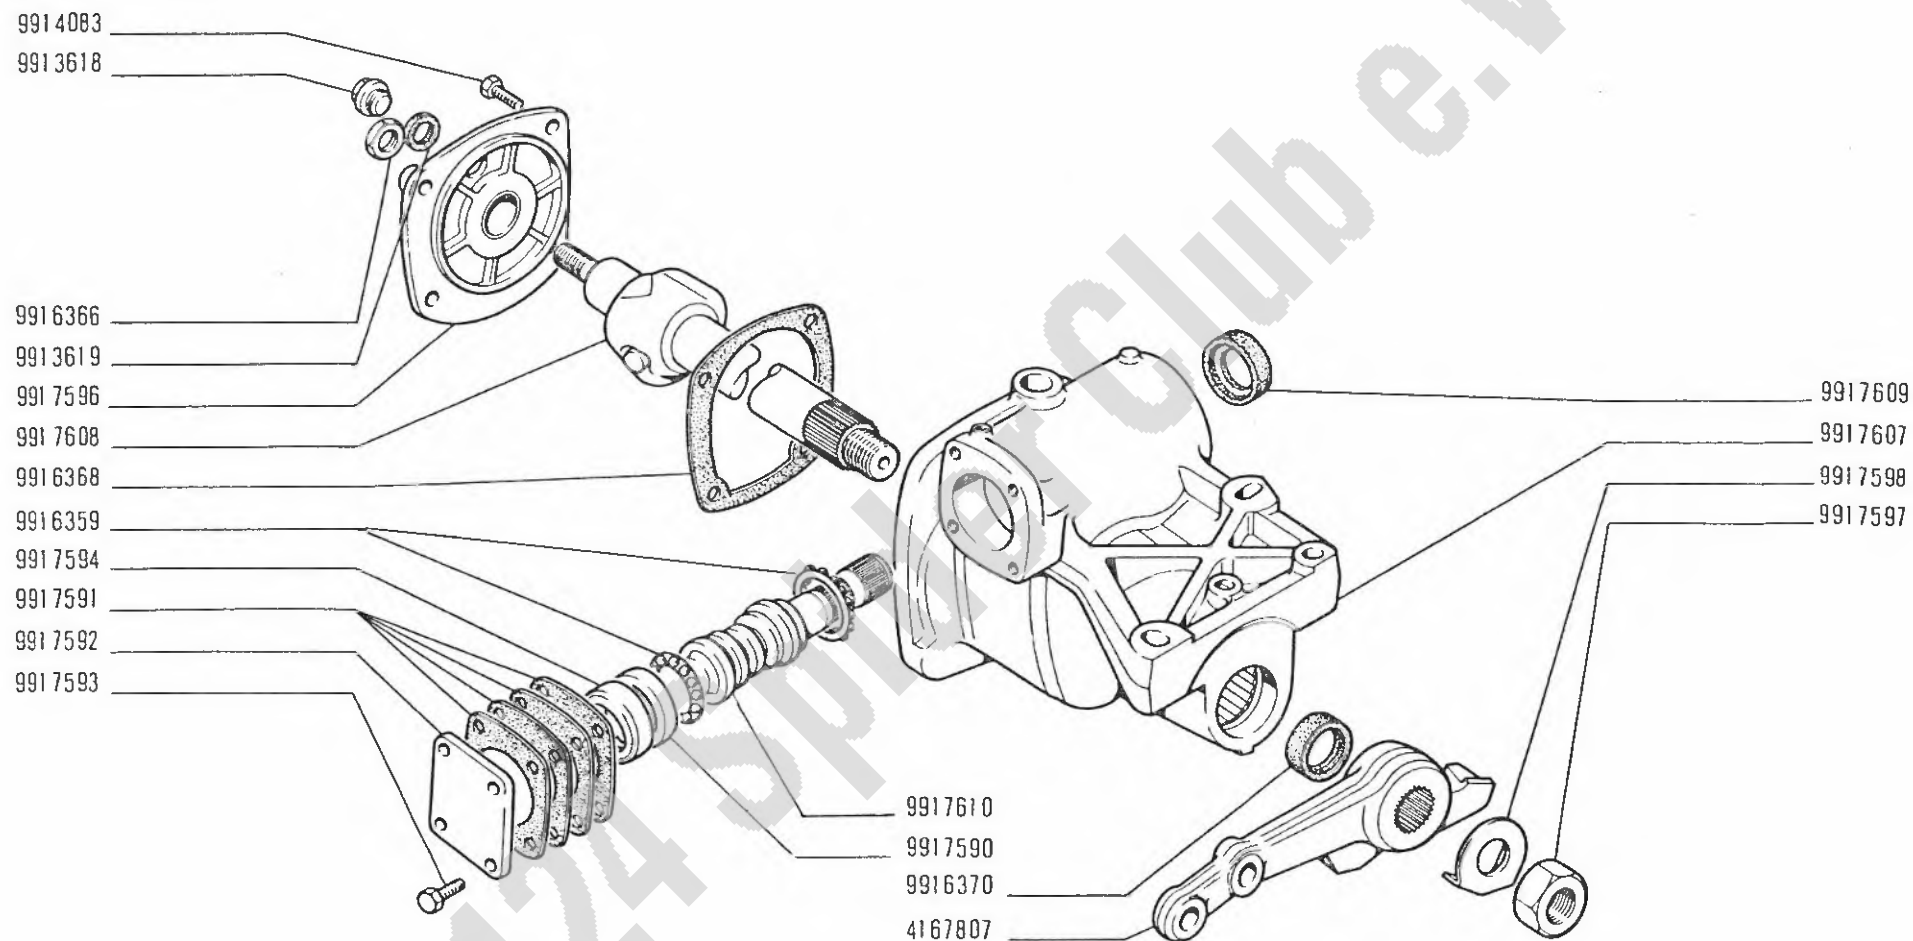

124 Sport
(tipo BC-BS)


- Boîtier de direction
- Lenkgehäuse

SCATOLA STERZO 4167806 (Gemmer France)

- Steering Box
- Caja de la dirección

D2.02

II-1970

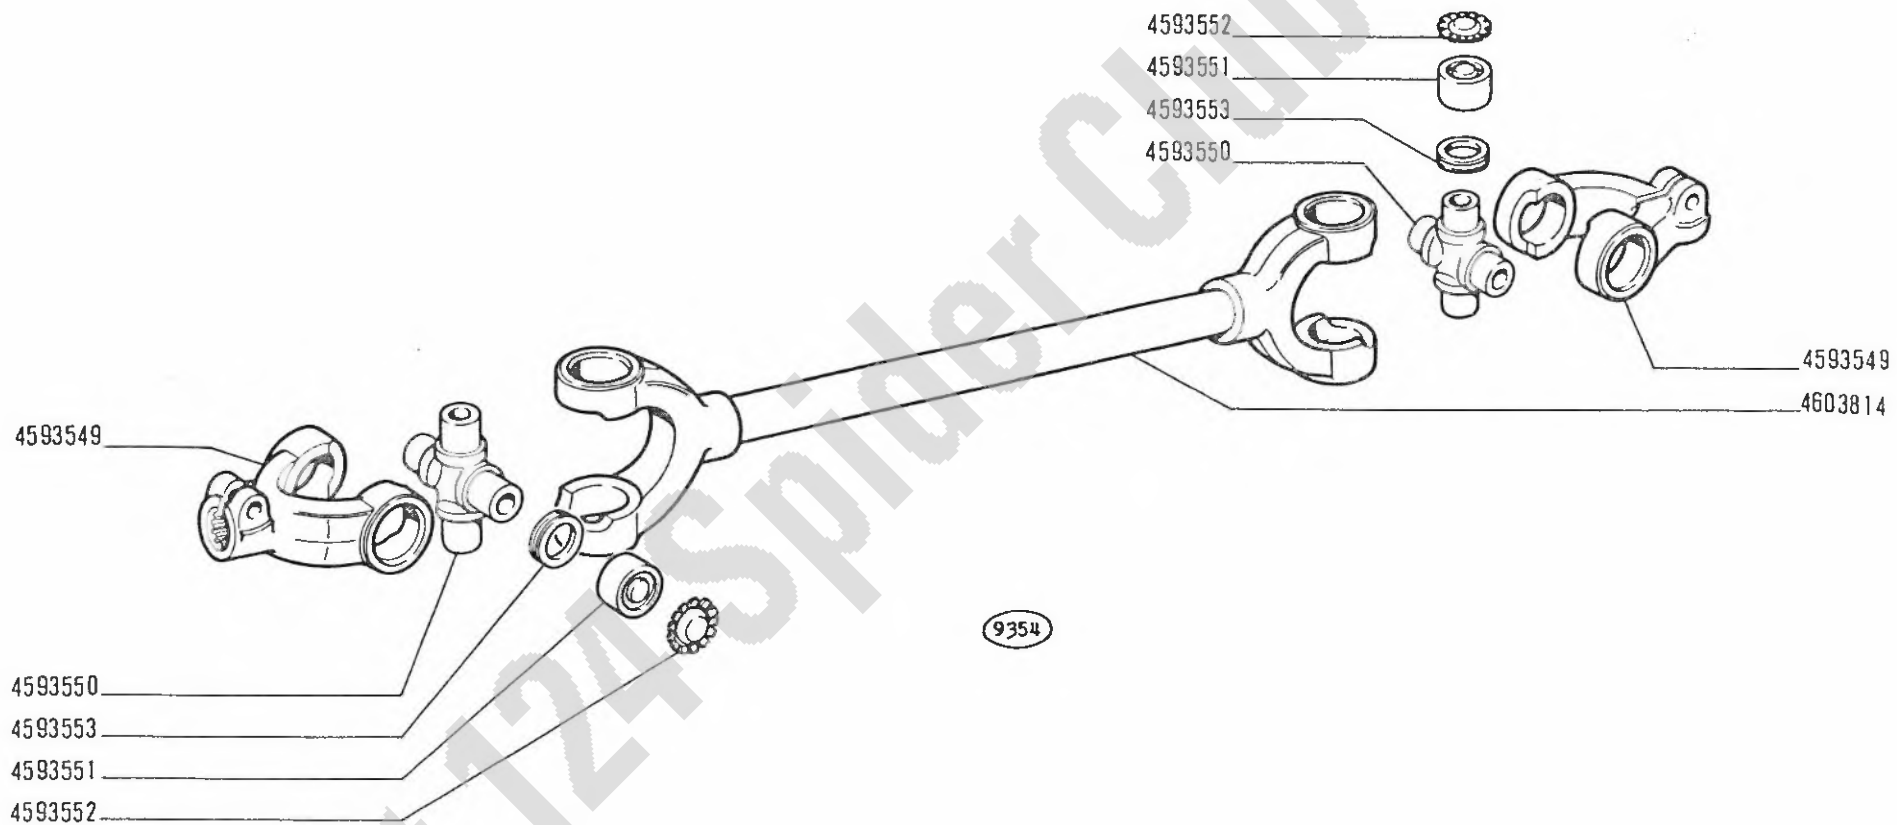

124 Sport
(tipo BC-BS)


- Arbre articulé
- Gelenkwelle

ALBERO SNODATO 4603813

- Shaft with Joint
- Árbol articulado

D2.03

11-1970

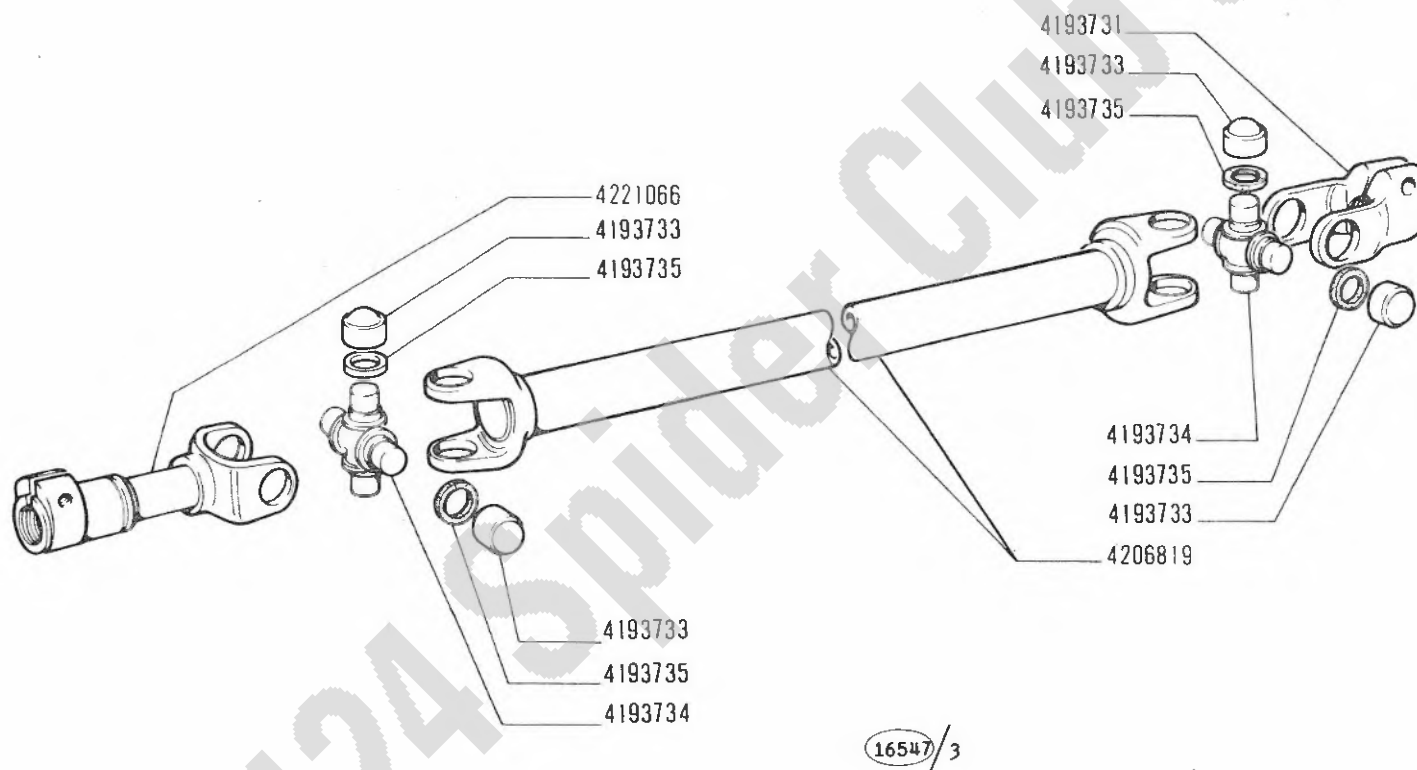

124 Sport
(tipo BC-BS)


Arbre articulé
Gelenkwelle

ALBERO SNODATO 4206823

Shaft with Joint
Árbol articulado

D2.03/1

30-07-71

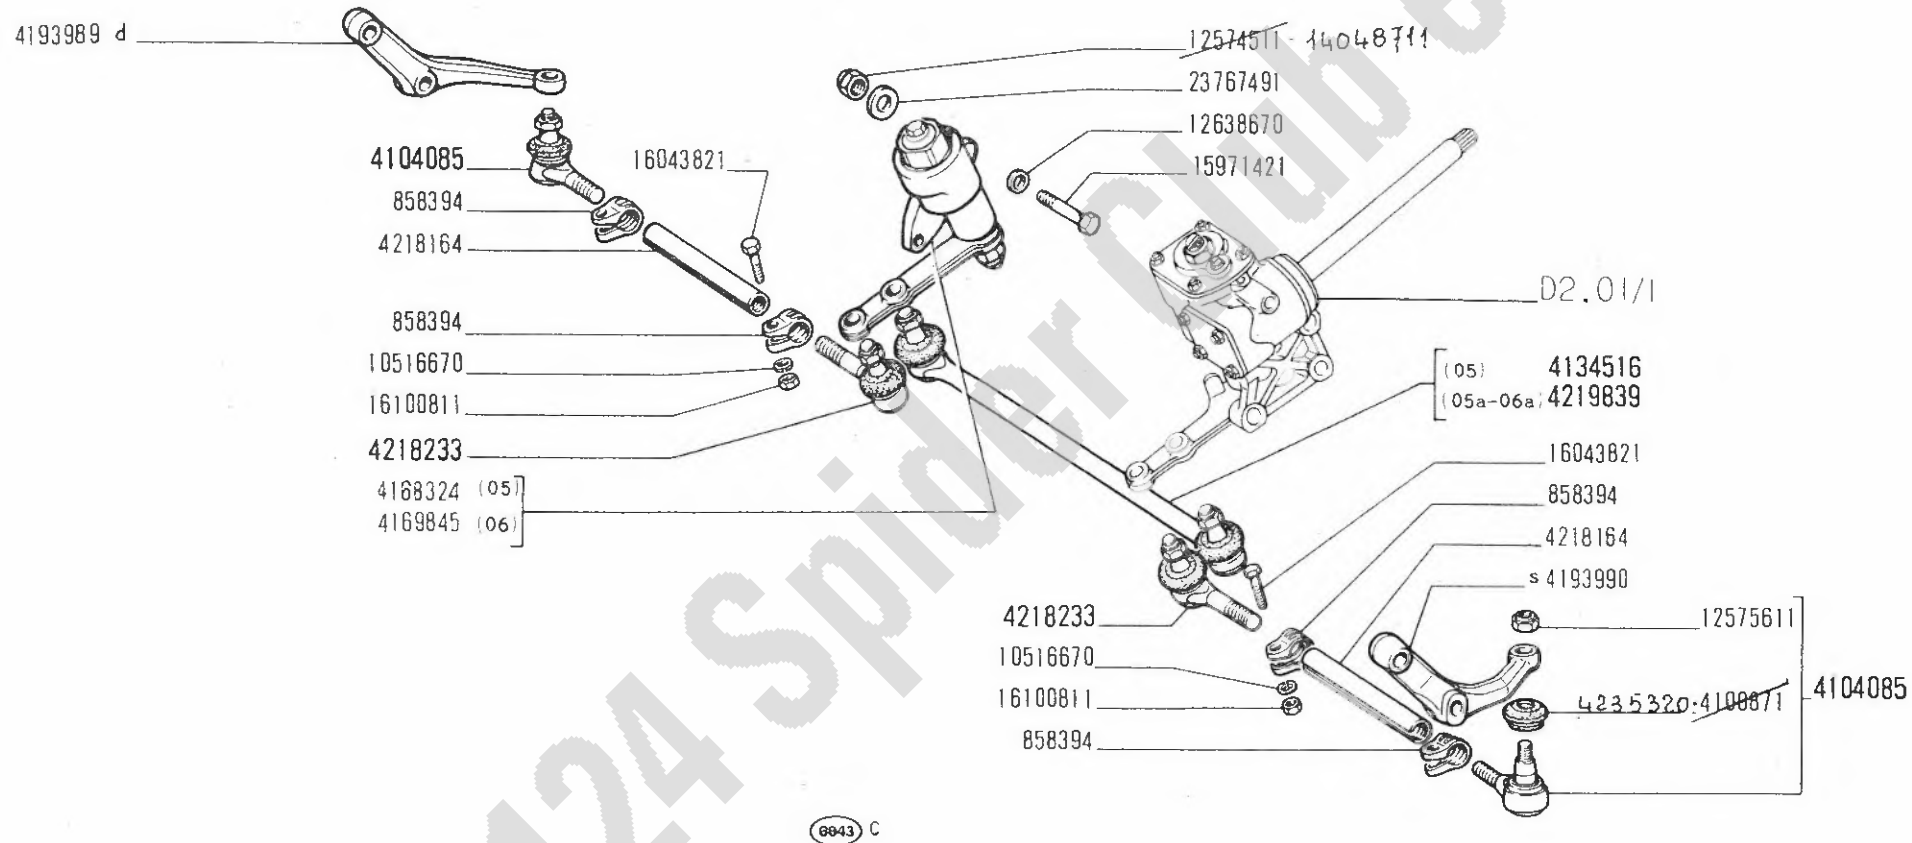

124 Sport
(tipo BC-BS)


TIRANTERIA COMANDO STERZO

Timonerie de direction
Lenkgestänge

Steering Linkage
Timonería de la dirección

D2.10

XI-1970
30-07-71

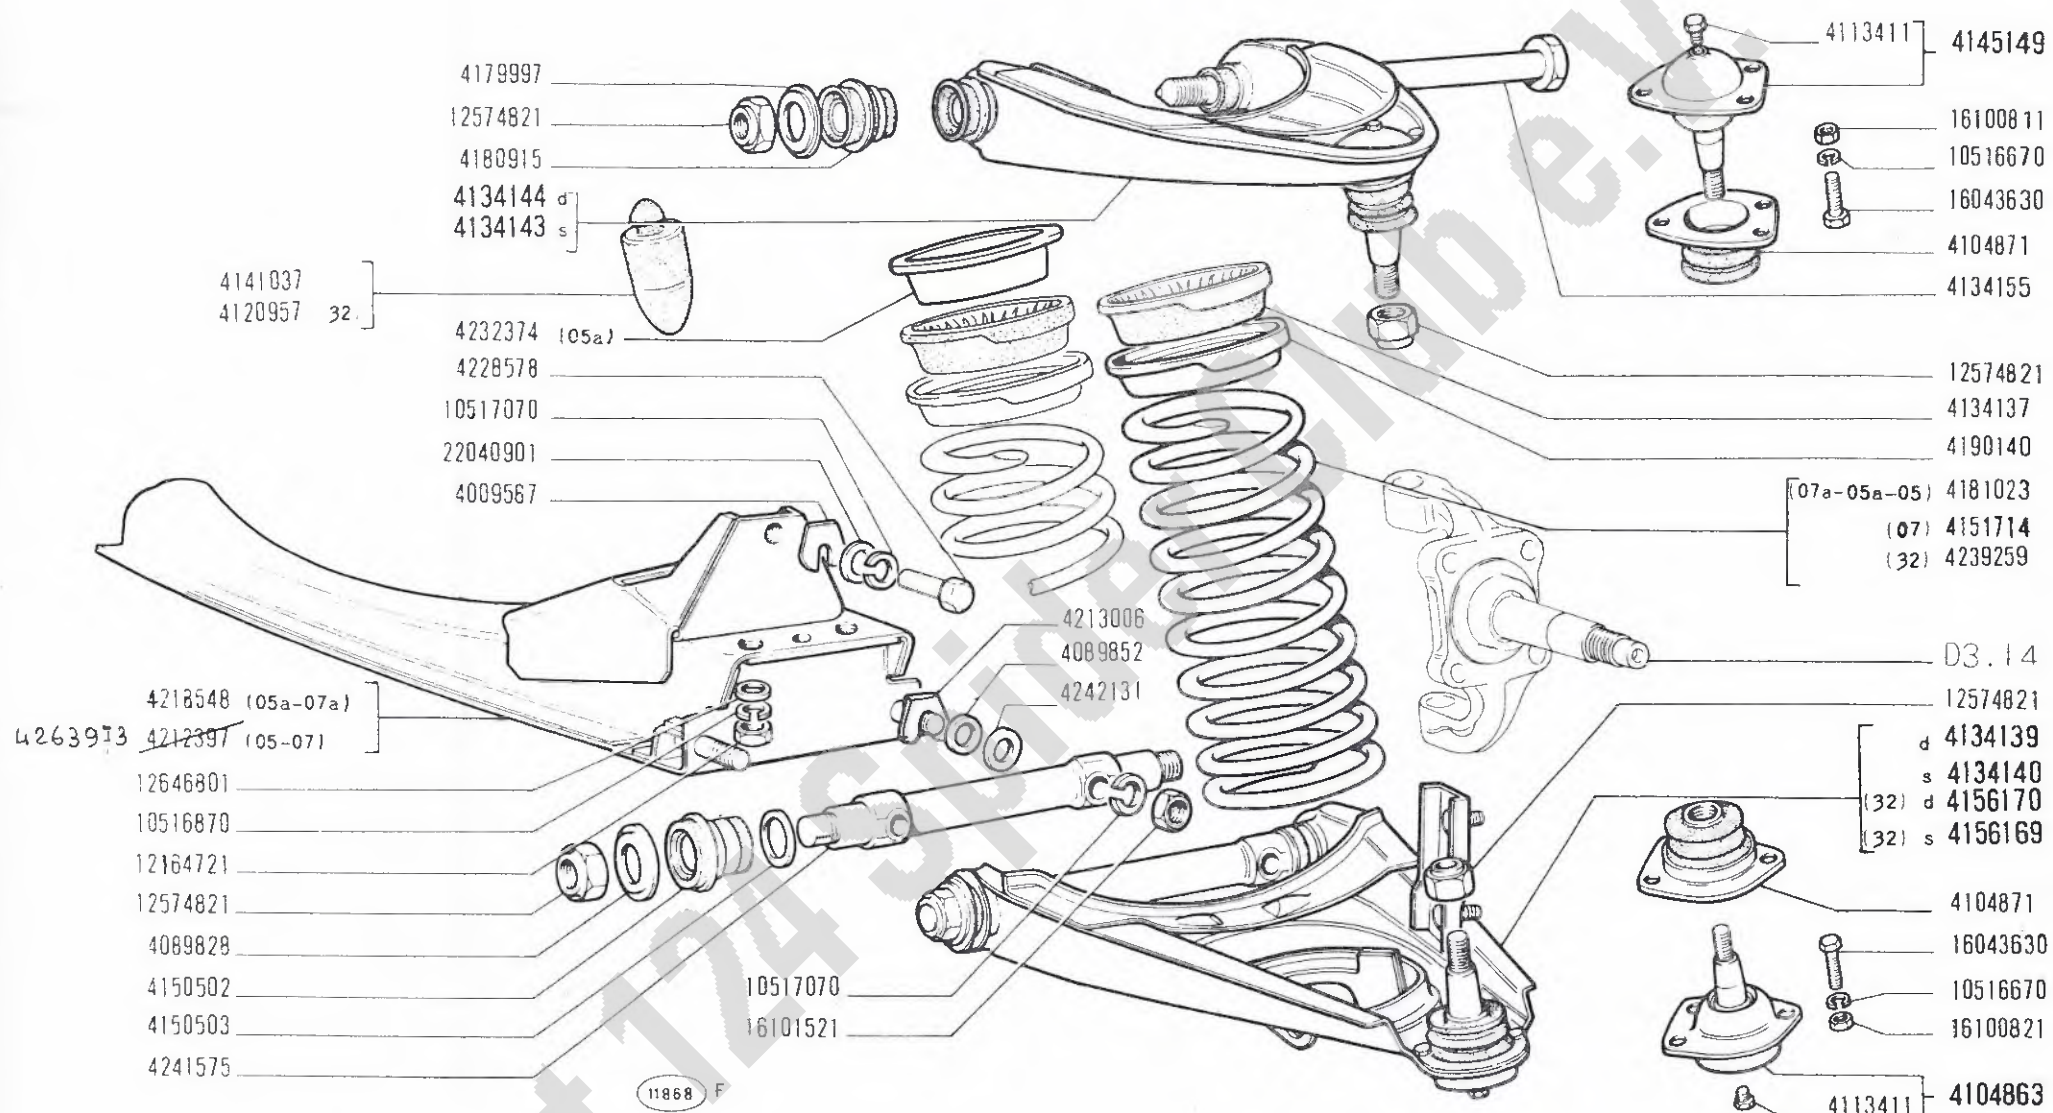

124 Sport
(tipo BC-BS)


Suspension AV
Vorderradaufhängung

SOSPENSIONE ANTERIORE

Front Suspension
Suspensión anterior

D3.01

XI-1970
30-07-71

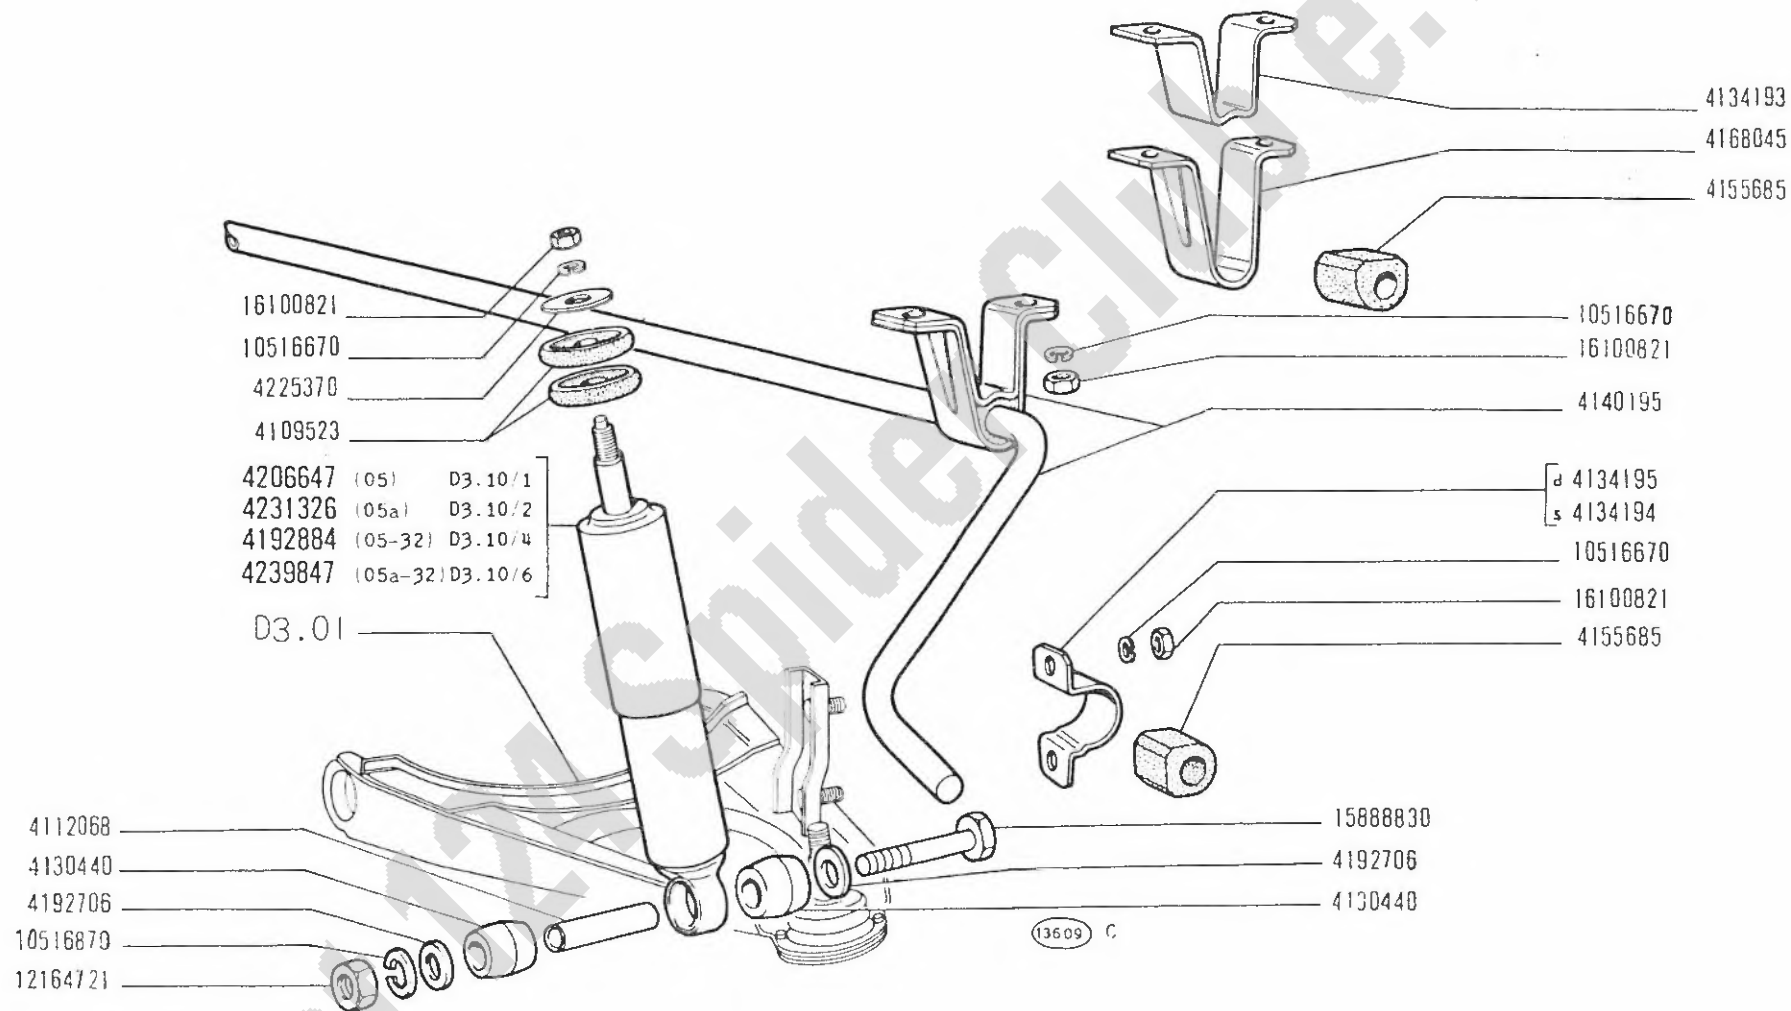

AMMORTIZZATORI E BARRE ANTERIORI


D3.02

124 Sport
(tipo BC-BS)

- Amortisseurs et barres AV
- Vordere Stossdämpfer und Stabilisator

- Front Shock Absorbers and Bars
- Amortiguadores y barras anteriores

XI-1970

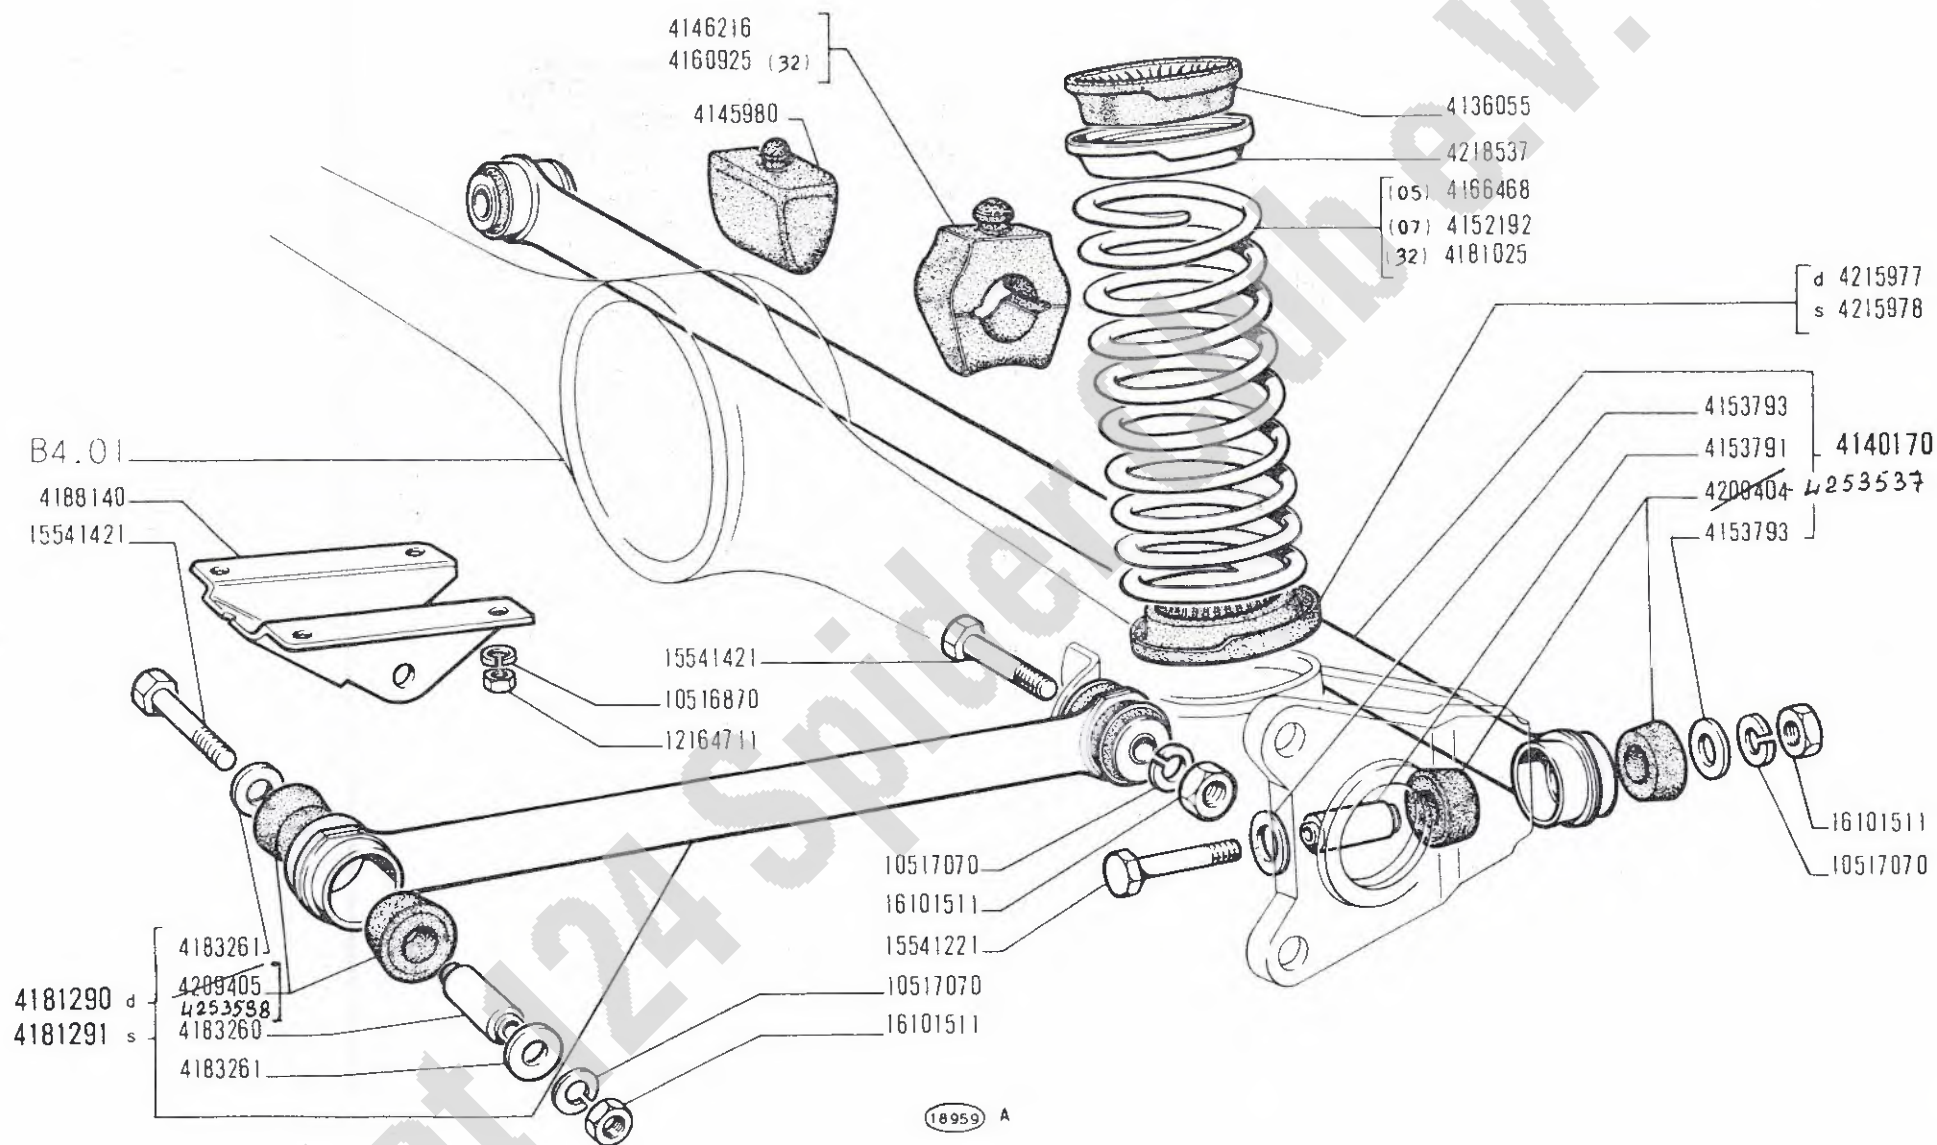

124 Sport
(tipo BC-BS)


Suspension AR
Hinterradaufhängung

SOSPENSIONE POSTERIORE

Rear Suspension
Suspensión posterior

D3.05

X1-1970
30-07-71

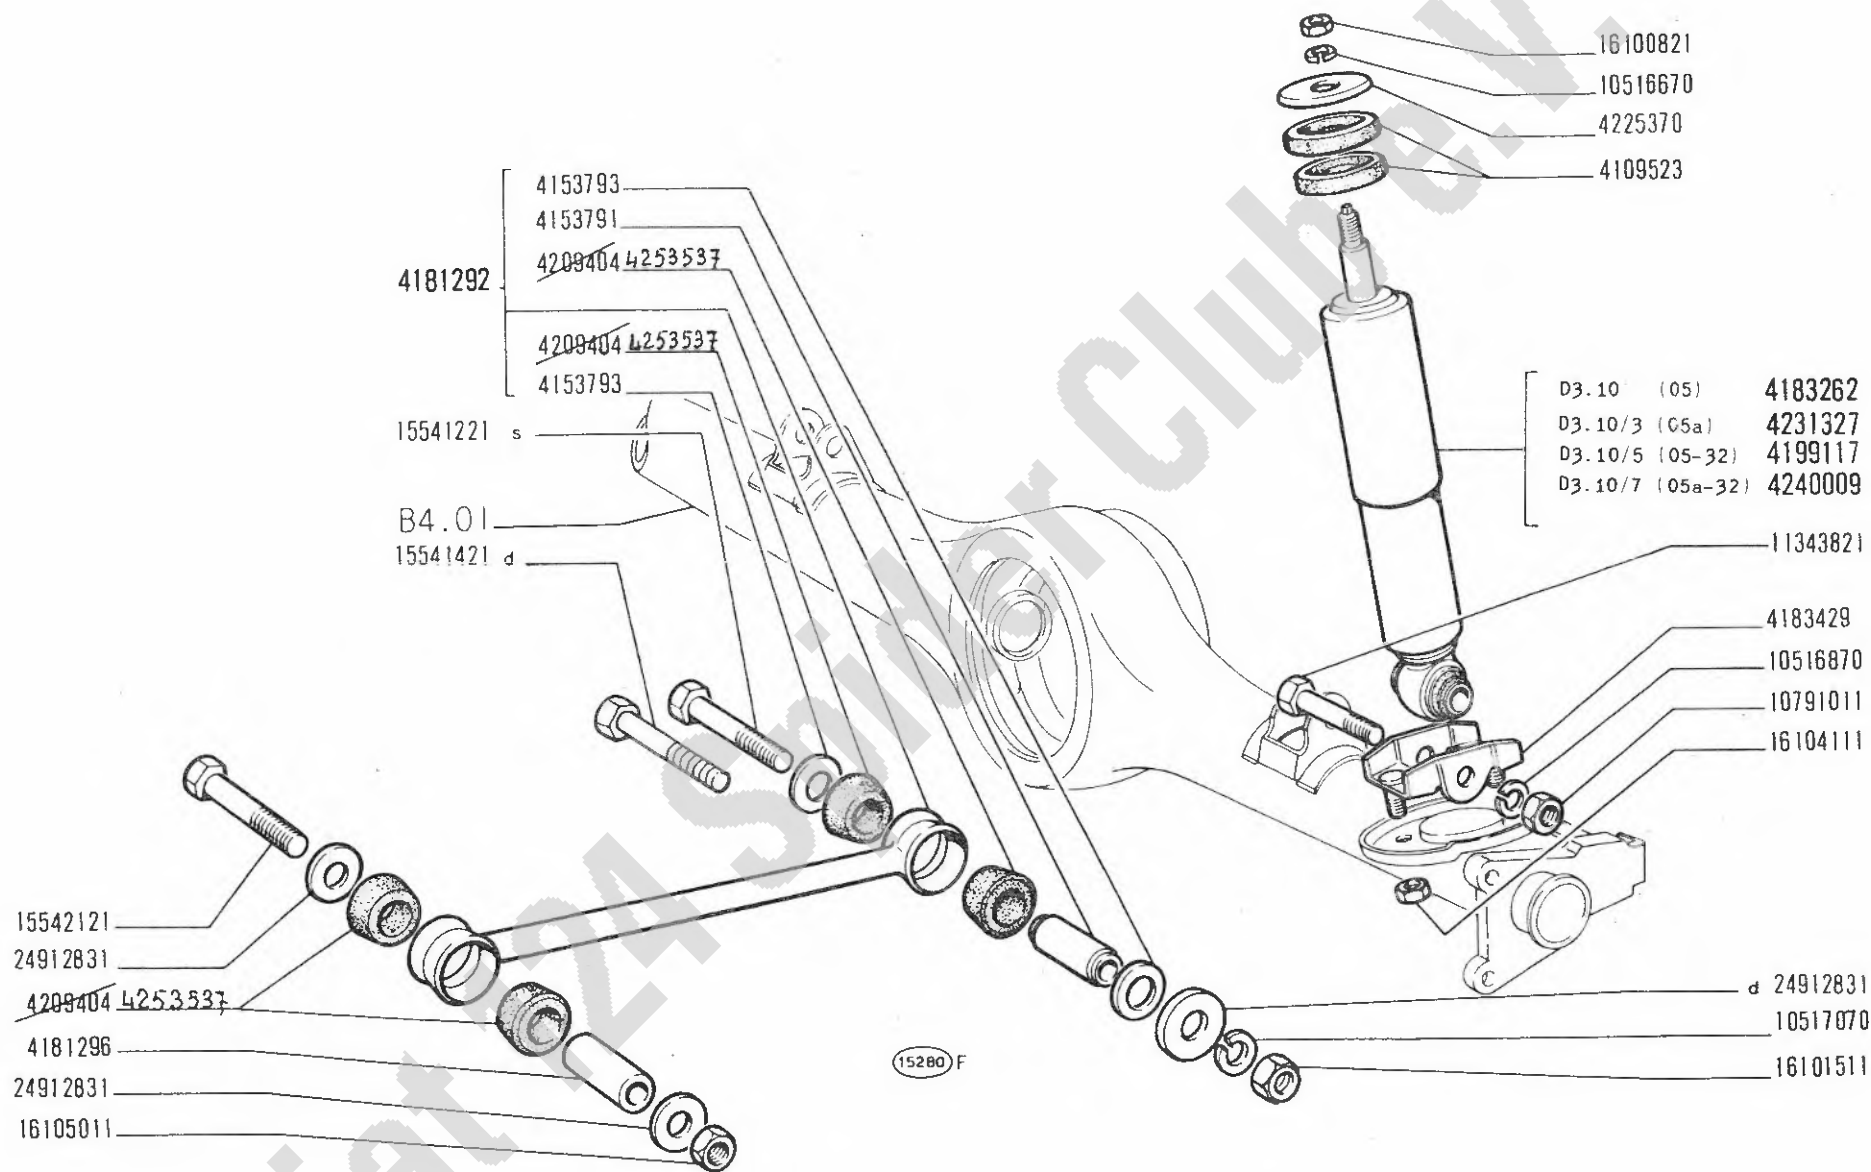

124 Sport
(tipo BC-BS)


AMMORTIZZATORI E BARRE POSTERIORI

Amortisseurs et barres AR
Hintere Stossdämpfer und Stabilisator

Rear Shock Absorbers and Bars
Amortiguadores y barras posteriores

D3.06

XI-1970
30-07-71

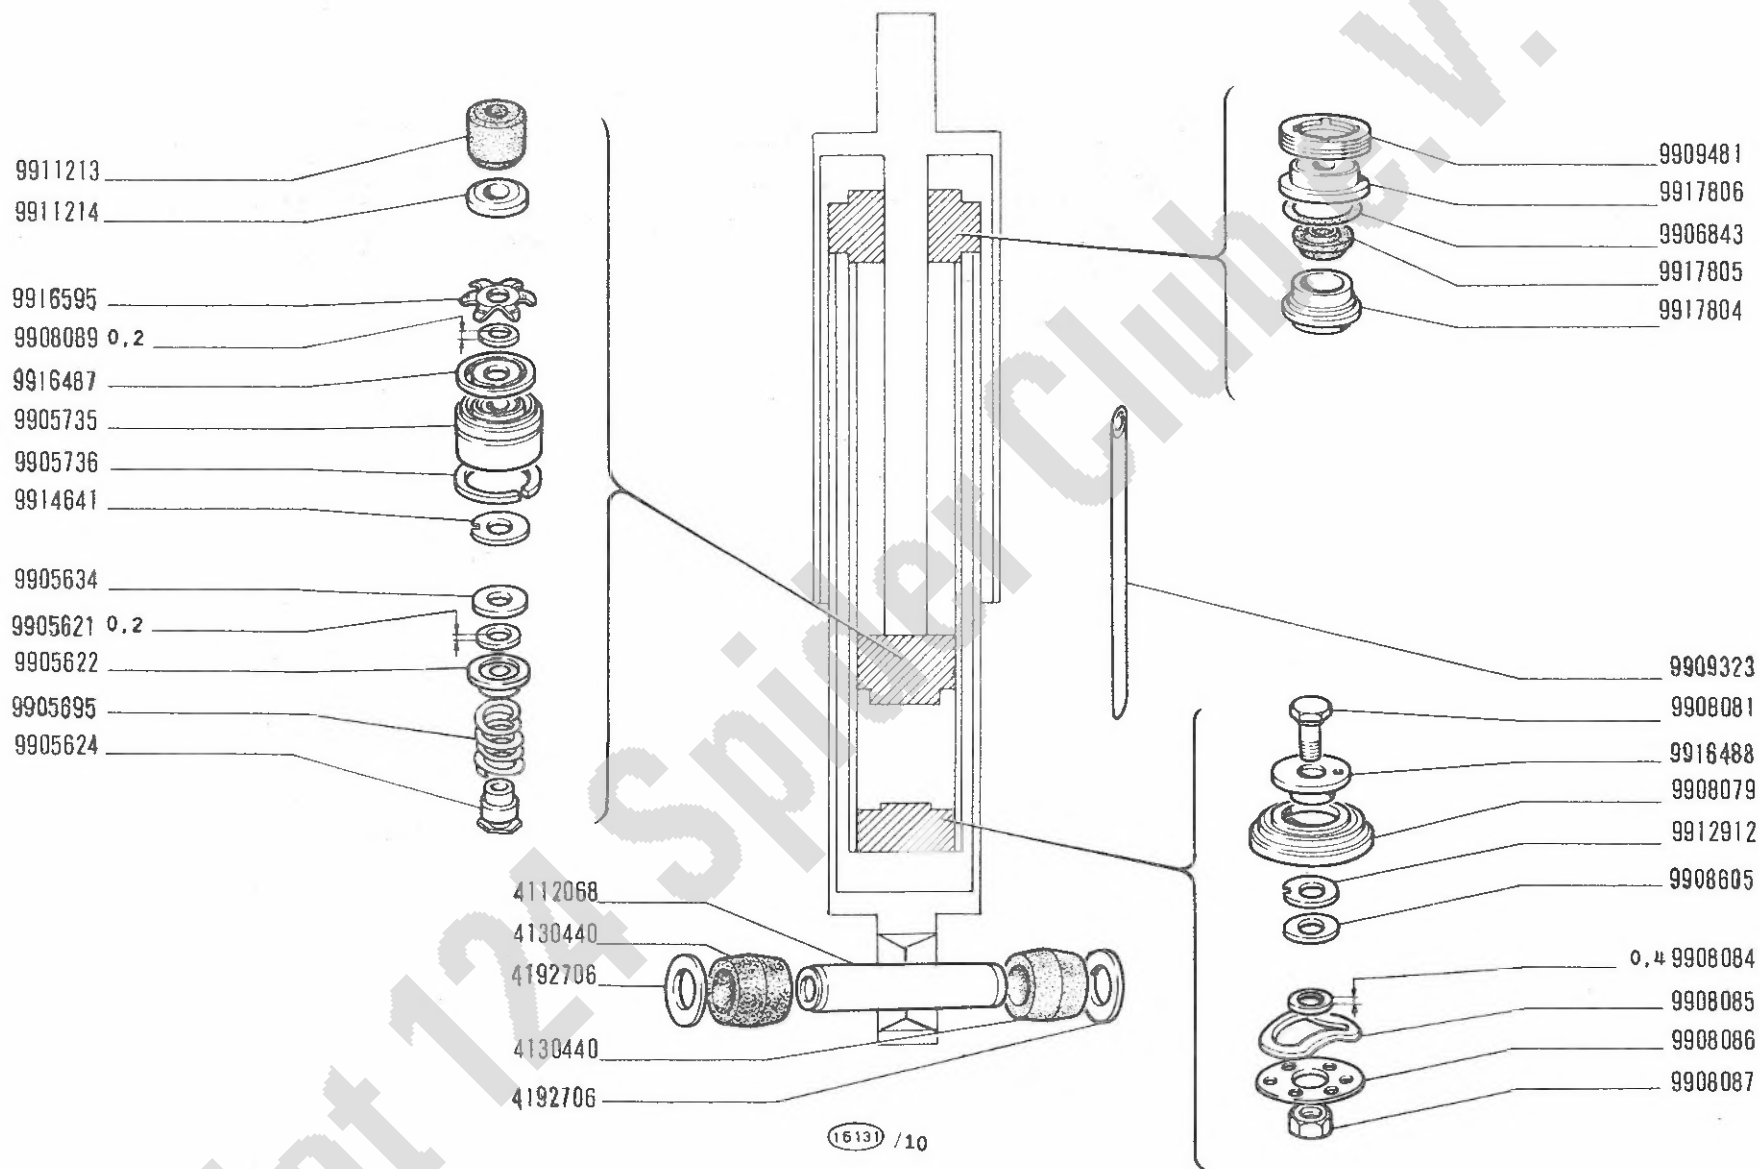

124 Sport
(tipo BC-BS)

● Amortisseur AV
● Vorderer Stossdämpfer

AMMORTIZZATORE ANTERIORE 4231326 (RIV)

● Front Shock Absorber
● Amortiguador anterior

2


D3.10/2

11-1970

modif.	n. ordinaz.	quant.	Denominazione	Désignation	Benennung	Description	Denominaciones
	4112068	1	RUSSOLA	DOUILLE	GEWINDERUCHSE	BUSHING	CASQUILLO
	4120440	2	ROCCOLA GOMMA	BAGUE CAOUTCHOUC	GUMMIUCHSE	RUBBER BUSH	COJINETE
	4192706	2	ROSETTA PIANA	RONDELLE	SCHEIFE	WASHER	ARANDELA
	9905621	1	ROSETTA SP.0.2	RONDELLE	SCHEIFE	WASHER	ARANDELA
	9905622	1	SCODFELLINO	CUVETTE	TELLERSCHEIFE	CUP	PLATILLO
	9905624	1	TAPPO	BOUCHON	STOPFEN	PLUG	TAPON
	9905634	1	DISCO DI RIMBALZO	DISQUE	SCHEIFE	PLATE	DISCO
	9905695	1	MOLLA	RESSORT	FEDER	SPRING	RESSORT
	9905735	1	STANTUFFO	PISTON	KOLBEN	PISTON	EMBOLO
	9905736	1	ANELLO STANTUFFO	SEGMENT	KOLBENRING	RING	ARO DE EMBOLO
	9906843	1	ANELLO TENUTA	JOINT	DICHTRING	SEAL	JUNTA
	9908079	1	FONDELLO	CULOT	RODENTFELLER	END PLATE	TAPON
	9908081	1	VITE	VIS	SCHRAUBE	SCREW	TORNILLO
	9908084	1	ROSETTA SP.0.4	RONDELLE	SCHEIFE	WASHER	ARANDELA
	9908085	1	MOLLA	RESSORT	FEDER	SPRING	RESORTE
	9908086	1	DISCO LIMITATORE	DISQUE	SCHEIFE	PLATE	DISCO
	9908087	1	DADO	ECROU	MUTTER	NUT	TUFRCA
	9908089	1	ROSETTA SP.0.2	RONDELLE	SCHEIFE	WASHER	ARANDELA
	9908605	2	DISCO DI COMPRESSIONE	DISQUE	SCHEIFE	PLATE	DISCO
	9909323	1	TURETTO	TUYAU	SCHLAUCH	HOSE	MANGA
	9909481	1	GHIERA	ECROU	GEWINDERING	PLUG	TORNILLO
	9911213	1	TAMPONE	TAMPON	GUMMIPUFFER	PAD	TOPE
	9911214	1	DISCO LIMITATORE	DISQUE	SCHEIFE	PLATE	DISCO
	9912912	1	DISCO A 2 INTAGLI	DISQUE	SCHEIFE	PLATE	DISCO
	9914641	1	DISCO A 3 INTAGLI	DISQUE	SCHEIFE	PLATE	DISCO
	9915487	1	VALVOLA	SOUPAPE	VENTIL	VALVE	VALVULA
	9916488	1	PIATTIFELLO A 1 FORO	COUPELLE	TELLERSCHEIFE	PLATE	PLATILLO
	9916595	1	MOLLA A 6 PUNTE	RESSORT	FEDERSCHEIFE	SPRING	MUELLE
	9917804	1	BOCCOLA DI GUIDA	DOUILLE	UCHSE	BUSHING	CASQUILLO
	9917805	1	BOCCOLA GOMMA	BAGUE CAOUTCHOUC	GUMMIUCHSE	RUBBER BUSH	COJINETE
	9917806	1	SCODFELLINO	CUVETTE	TELLERSCHEIFE	CUP	PLATILLO

D3.10/2

FIAT 124 SPORT B

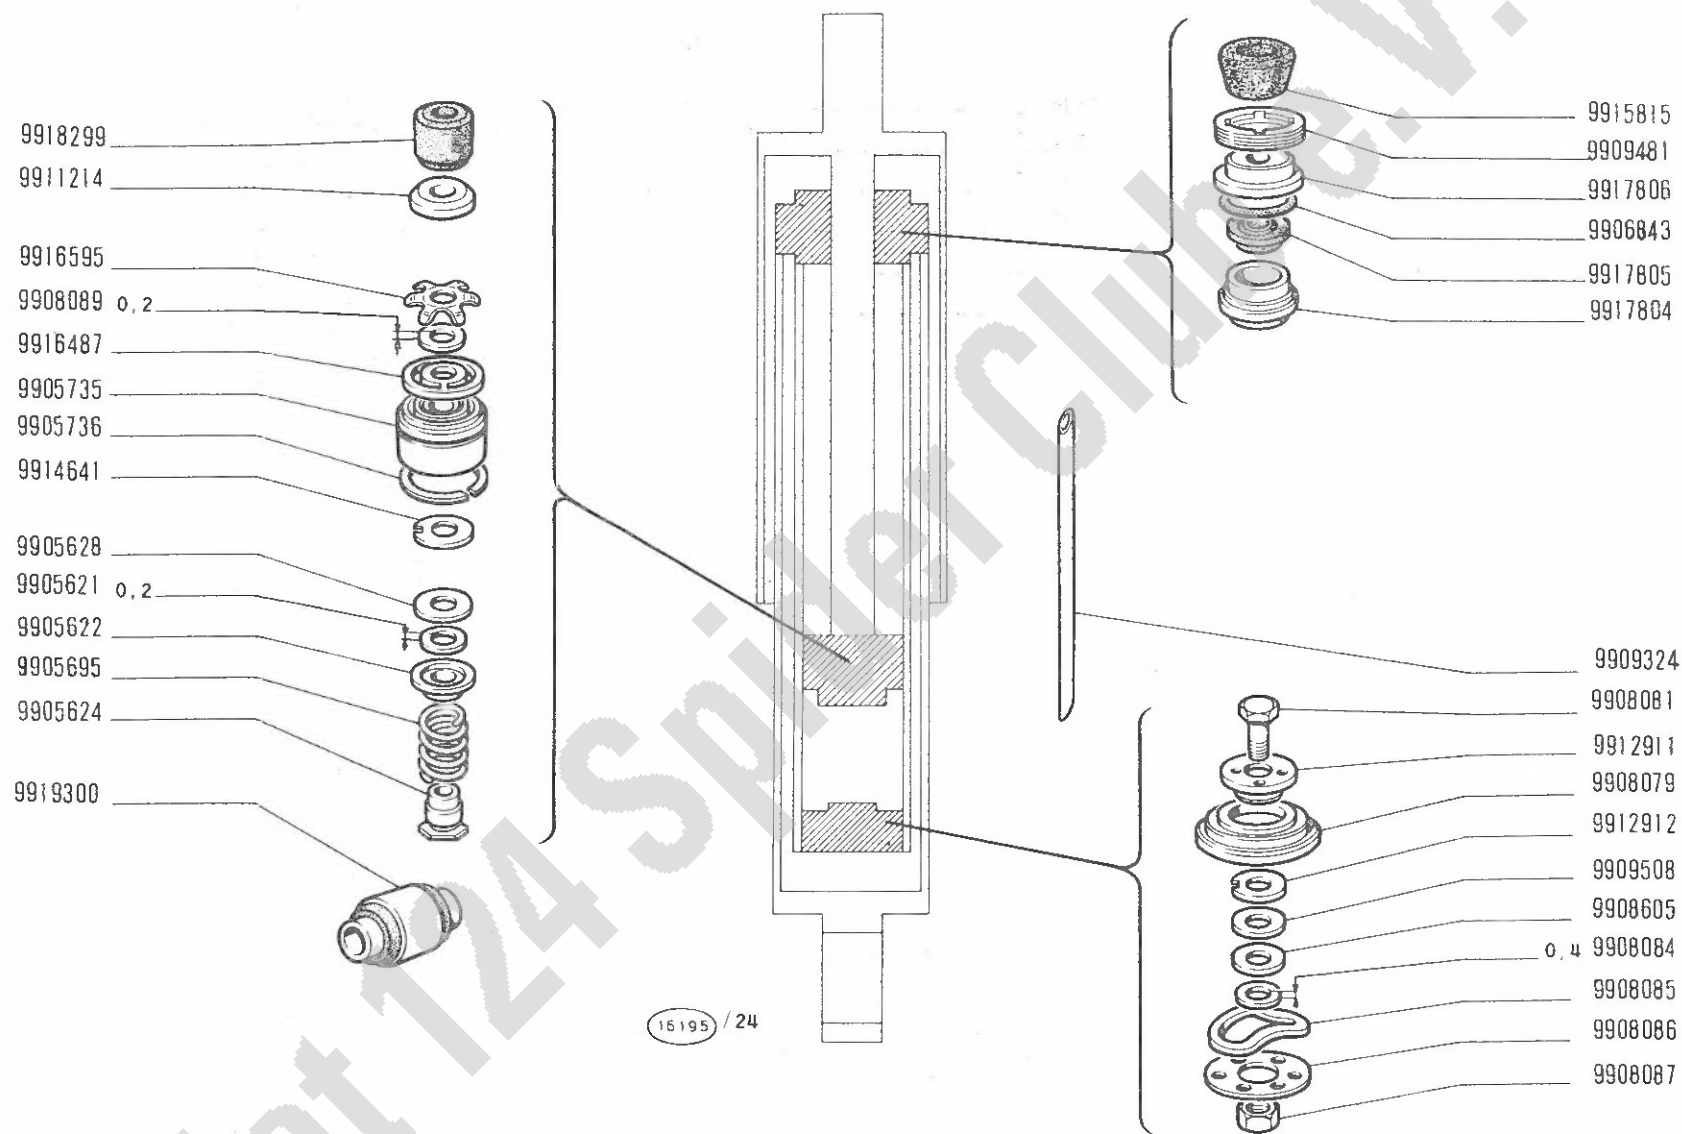

124 Sport
(tipo BC-BS)

- Amortisseur AR
- Hinterer Stossdämpfer

AMMORTIZZATORE POSTERIORE 4231327 (RIV)

- Rear Shock Absorber
- Amortiguador posterior


D3.10 / 3

II-1970

modif.	n. ordinaz.	quant.	Denominazione	Désignation	Benennung	Description	Denominaciones
	9905621	1	ROSETTA SP.0.2	RONDELLE	SCHEIBE	WASHER	ARANDELA
	9905622	1	SCODELLINO	CUVETTE	TELLERSCHEIBE	CUP	PLATILLO
	9905624	1	TAPPO	BOUCHON	STOPFEN	PLUG	TAPON
	9905628	1	DISCO DI PIMBALZO	DISQUE	SCHEIBE	PLATE	DISCO
	9905695	1	MOLLA	RESSORT	FEDER	SPRING	RESORTE
	9905735	1	STANTUFFO	PISTON	KOLBEN	PISTON	EMPOLO
	9905736	1	ANELLO STANTUFFO	SEGMENT	KOLBENRING	RING	ARO DE EMBOLO
	9906843	1	ANELLO TENUTA	JOINT	DICHTRING	SEAL	JUNTA
	9908079	1	FONDELLO	CULOT	PODENTELLER	END PLATE	TAPON
	9908081	1	VITE	VIS	SCHRAUBE	SCREW	TORNILLO
	9908084	1	ROSETTA SP.0.4	RONDELLE	SCHEIBE	WASHER	ARANDELA
	9908085	1	MOLLA	RESSORT	FEDER	SPRING	RESORTE
	9908086	1	DISCO LIMITATORE	DISQUE	SCHEIBE	PLATE	DISCO
	9908087	1	DADO	ECROU	MUTTER	NUT	TUERCA
	9908089	1	ROSETTA SP.0.2	RONDELLE	SCHEIBE	WASHER	ARANDELA
	9908605	1	DISCO DI COMPRESSIONE	DISQUE	SCHEIBE	PLATE	DISCO
	9909324	1	TUBETTO	TUYAU	SCHLAUCH	HOSE	MANGA
	9909481	1	GHIERA	ECROU	GEWINDFRING	PLUG	TORNILLO
	9909508	1	DISCO DI COMPRESSIONE	DISQUE	SCHEIBE	PLATE	DISCO
	9911214	1	DISCO LIMITATORE	DISQUE	SCHEIBE	PLATE	DISCO
	9912911	1	PIATTIELLO A 3 FORI	COUPELLE	TELLERSCHEIBE	PLATE	PLATILLO
	9912912	1	DISCO A 2 INTAGLI	DISQUE	SCHEIBE	PLATE	DISCO
	9914641	1	DISCO A 3 INTAGLI	DISQUE	SCHEIBE	PLATE	DISCO
	9915815	1	TAMPONE	TAMPON	GUMMIPUFFER	PAD	TOPE
	9916487	1	VALVOLA	SOUPAPE	VENTIL	VALVE	VALVULA
	9916595	1	MOLLA A 6 PUNTE	RESSORT	FEDERSCHNITT	SPRING	MUFFLE
	9917804	1	BOCCOLA DI GUIDA	DOUILLE	BUCHSE	BUSHING	CASQUILLO
	9917805	1	ROCCOLA GOMMA	BAGUE CAOUTCHOUC	GUMMIBUCHSE	RUBBER BUSH	COJINETE
	9917806	1	SCODELLINO	CUVETTE	TELLERSCHNITT	CUP	PLATILLO
	9918799	1	TAMPONE	TAMPON	GUMMIPUFFER	PAD	TOPE
	9919300	1	ESTENDIBLOC	ESTENDBLOC	ESTENDBLOC	ESTENDBLOC	ESTENDBLOC

D3.10/3

FIAT 124 SPORT B

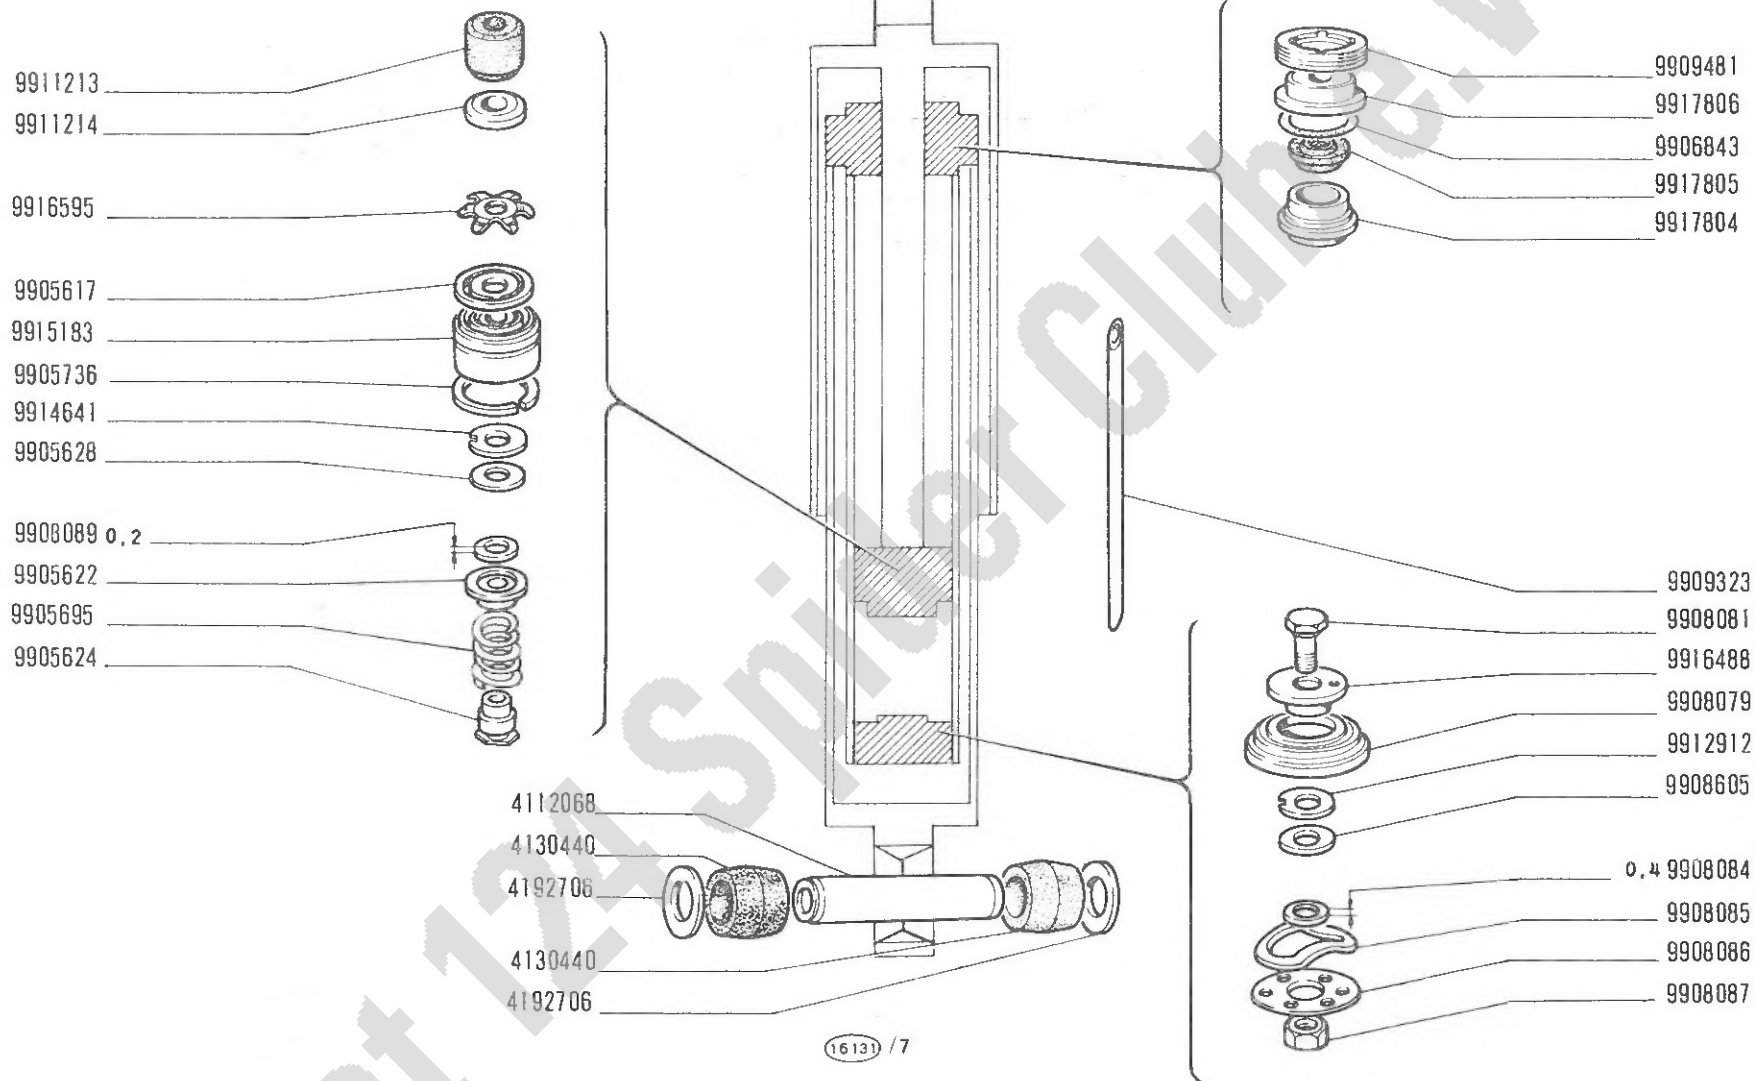

124 Sport
(tipo BC-BS)

AMMORTIZZATORE ANTERIORE 4192884 (RIV)

- Amortisseur AV
- Vorderer Stossdämpfer


- Front Shock Absorber
- Amortiguador anterior

2

D3.10/4

XI-1970

MUDIF.	N.ORDINAZ.	Q.	DENOMINAZIONE	DESIGNATION	BENENNUNG	DESCRIPTION	DENOMINACIONES
	4112068	1	BUSSOLA	DOUILLE	GEWINDEBUCHSE	BUSHING	CASQUILLO
	4130440	2	BOCCOLA GOMMA	BAGUE CAOUTCHOUC	GUMMIUCHSE	RUBBER BUSH	COJINETE
	4192706	2	ROSETTA PIANA	RONDELLE	SCHEIBE	WASHER	ARANDELA
	9905617	1	VALVOLA	SOUPAPE	VENTIL	VALVE	VALVULA
	9905622	1	SCODELLINO	CUVETTE	TELLERSCHEIBE	CUP	PLATILLO
	9905624	1	TAPPO	BOUCHON	STOPFEN	PLUG	TAPON
	9905628	1	DISCO	DISQUE	SCHEIBE	PLATE	DISCO
	9905695	1	MOLLA	RESSORT	FEDER	SPRING	RESORTE
	9905736	1	ANELLO STANTUFFO	SEGMENT	KOLBENRING	RING	ARO DE EMBOLO
	9906843	1	ANELLO TENUTA	JOINT	DICHTRING	SEAL	JUNTA
	9908079	1	FONDELLO	CULOT	BODENTELLER	END PLATE	TAPON
	9908081	1	VITE	VIS	SCHRAUBE	SCREW	TORNILLO
	9908084	1	ROSETTA PIANA SP.0,4	RONDELLE	SCHEIBE	WASHER	ARANDELA
	9908085	1	MOLLA	RESSORT	FEDER	SPRING	RESORTE
	9908086	1	DISCO	DISQUE	SCHEIBE	PLATE	DISCO
	9908087	1	DADO	ECROU	MUTTER	NUT	TUERCA
	9908089	1	ROSETTA PIANA SP.0,2	RONDELLE	SCHEIBE	WASHER	ARANDELA
	9908605	1	DISCO	DISQUE	SCHEIBE	PLATE	DISCO
	9909323	1	TUBO FLESSIBILE	TUYAU	SCHLAUCH	HOSE	MANGA
	9909481	1	GHIERA	ECROU	GEWINDERING	PLUG	TORNILLO
	9911213	1	TAMPONE	TAMPON	GUMMIPUFFER	PAD	TOPE
	9911214	1	DISCO	DISQUE	SCHEIBE	PLATE	DISCO
	9912912	1	DISCO	DISQUE	SCHEIBE	PLATE	DISCO
	9914641	1	DISCO	DISQUE	SCHEIBE	PLATE	DISCO
	9915183	1	STANTUFFO	PISTON	KOLBEN	PISTON	EMBOLO
	9916488	1	PIATTIELLO	COUPELLE	TELLERSCHEIBE	PLATE	PLATILLO
	9916595	1	MOLLA A STELLA	RESSORT	FEDERSCHEIBE	SPRING	MUELLE
	9917804	1	BOCCOLA DI GUIDA	DOUILLE	BUCHSE	BUSHING	CASQUILLO
	9917805	1	BOCCOLA GOMMA	BAGUE CAOUTCHOUC	GUMMIUCHSE	RUBBER BUSH	COJINETE
	9917806	1	SCODELLINO	CUVETTE	TELLERSCHEIBE	CUP	PLATILLO

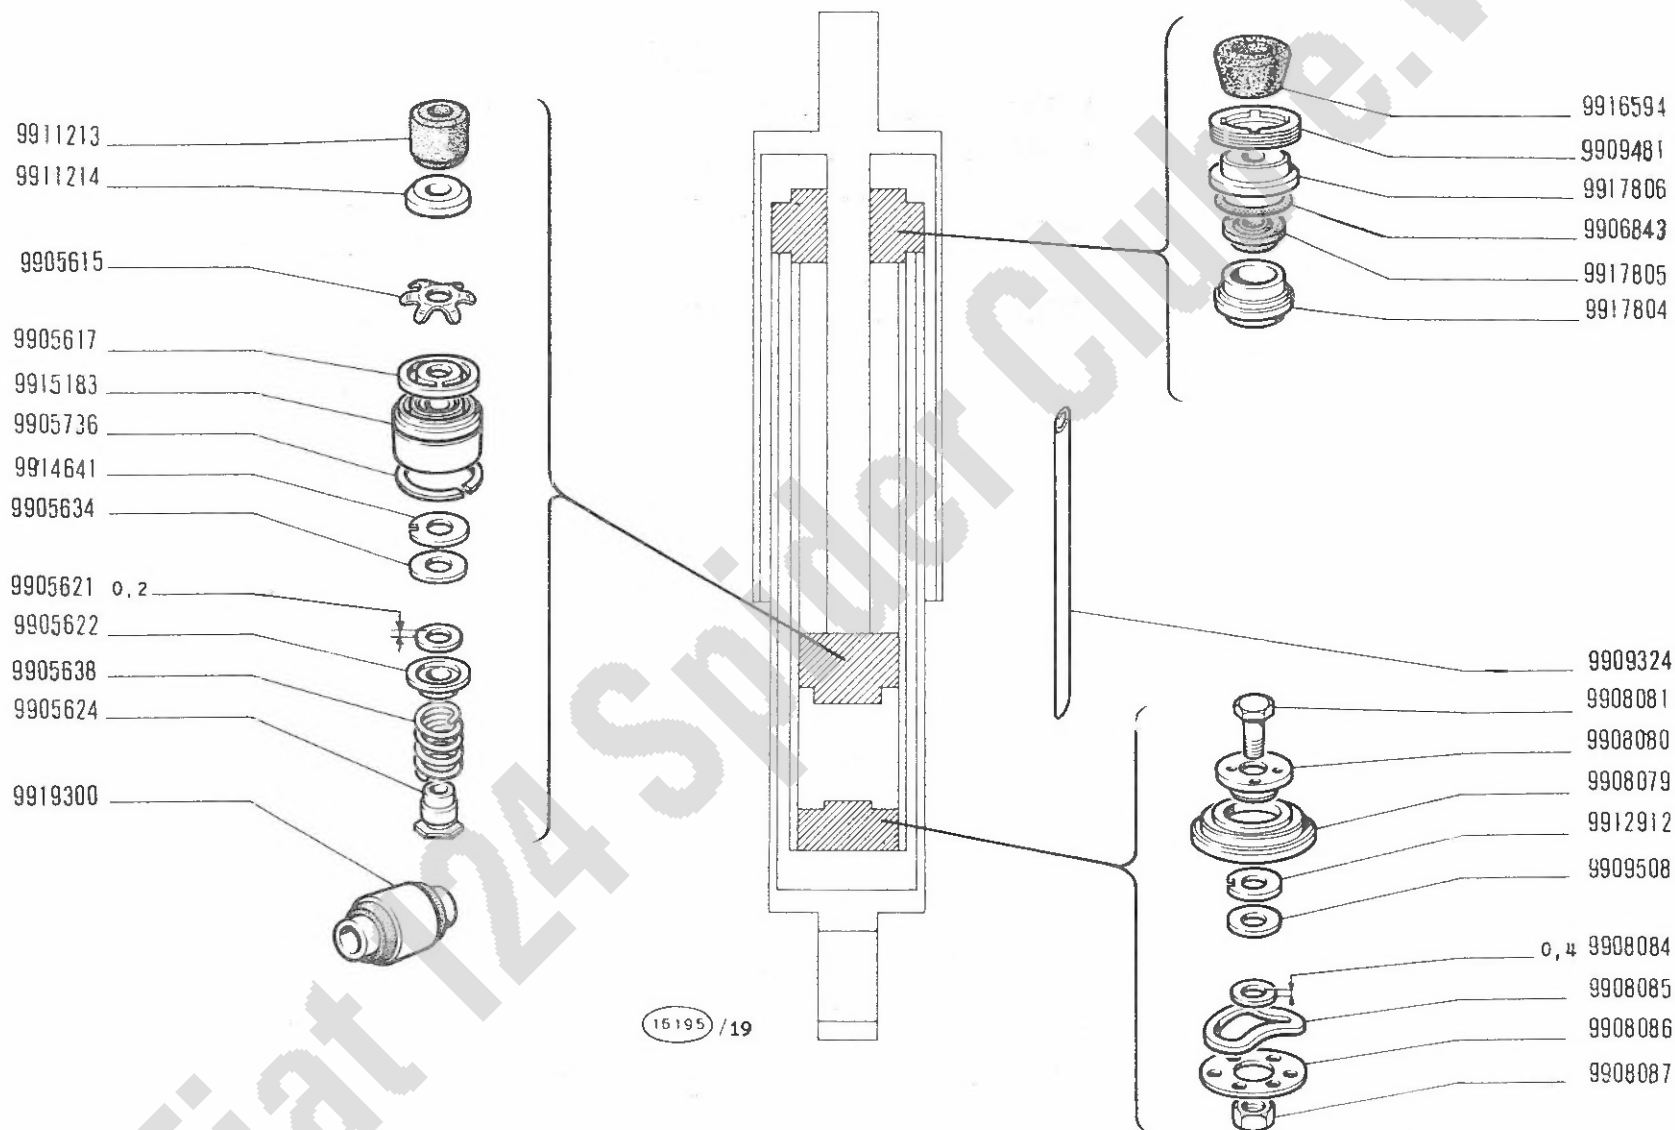

124 Sport
(tipo BC-BS)

- Amortisseur AR
- Hinterer Stossdämpfer


AMMORTIZZATORE POSTERIORE 4199117 (RIV)

- Rear Shock Absorber
- Amortiguador posterior

D3.10/5

XI-1970

MODIF.	N.ORDINAZ.	Q.	DENOMINAZIONE	DESIGNATION	BENENNUNG	DESCRIPTION	DENOMINACIONES
	9905615	1	MOLLA A STELLA	RESSORT	FEDERSCHEIBE	SPRING	MUELLE
	9905617	1	VALVOLA	SOUPAPE	VENTIL	VALVE	VALVULA
	9905621	1	ROSETTA PIANA SP.0,2	RONDELLE	SCHEIBE	WASHER	ARANDELA
	9905622	1	SCODELLINO	CUVETTE	TELLERSCHEIBE	CUP	PLATILLO
	9905624	1	TAPPO	BOUCHON	STOPFEN	PLUG	TAPON
	9905634	1	DISCO	DISQUE	SCHEIBE	PLATE	DISCO
	9905636	1	MOLLA	RESSORT	FEDER	SPRING	RESORTE
	9905736	1	ANELLO STANTUFFO	SEGMENT	KOLBENRING	RING	ARO DE EMBOLO
	9906843	1	ANELLO TENUTA	JOINT	DICHtring	SEAL	JUNTA
	9908079	1	RONDELLO	CULOT	BODENTELLER	END PLATE	TAPON
	9908080	1	PIATTELLO	COUPELLE	TELLERSCHEIBE	PLATE	PLATILLO
	9908081	1	VITE	VIS	SCHRAUBE	SCREW	TORNILLO
	9908084	1	ROSETTA PIANA SP.0,4	RONDELLE	SCHEIBE	WASHER	ARANDELA
	9908085	1	MOLLA	RESSORT	FEDER	SPRING	RESORTE
	9908086	1	DISCO	DISQUE	SCHEIBE	PLATE	DISCO
	9908087	1	DADO	ECROU	MUTTER	NUT	TUERCA
	9909324	1	TUBO FLESSIBILE	TUYAU	SCHLAUCH	HOSE	MANGA
	9909481	1	GHIERA	ECROU	GEWINDERING	PLUG	TORNILLO
	9909508	1	DISCO	DISQUE	SCHEIBE	PLATE	DISCO
	9911213	1	TAMPONE	TAMPON	GUMMIPUFFER	PAD	TOPE
	9911214	1	DISCO	DISQUE	SCHEIBE	PLATE	DISCO
	9912912	1	DISCO	DISQUE	SCHEIBE	PLATE	DISCO
	9914641	1	DISCO	DISQUE	SCHEIBE	PLATE	DISCO
	9915183	1	STANTUFFO	PISTON	KOLBEN	PISTON	EMBOLO
	9916594	1	TAMPONE	TAMPON	GUMMIPUFFER	PAD	TOPE
	9917804	1	BOCCOLA DI GUIDA	DOUILLE	BUCHSE	BUSHING	CASQUILLO
	9917805	1	BOCCOLA GOMMA	BAGUE CAOUTCHOUC	GUMMIBUCHSE	RUBBER BUSH	COJINETE
	9917806	1	SCODELLINO	CUVETTE	TELLERSCHEIBE	CUP	PLATILLO
	9919300	1	ESTENDBLOC	ESTENDBLOC	ESTENDBLOC	ESTENDBLOC	ESTENDBLOC

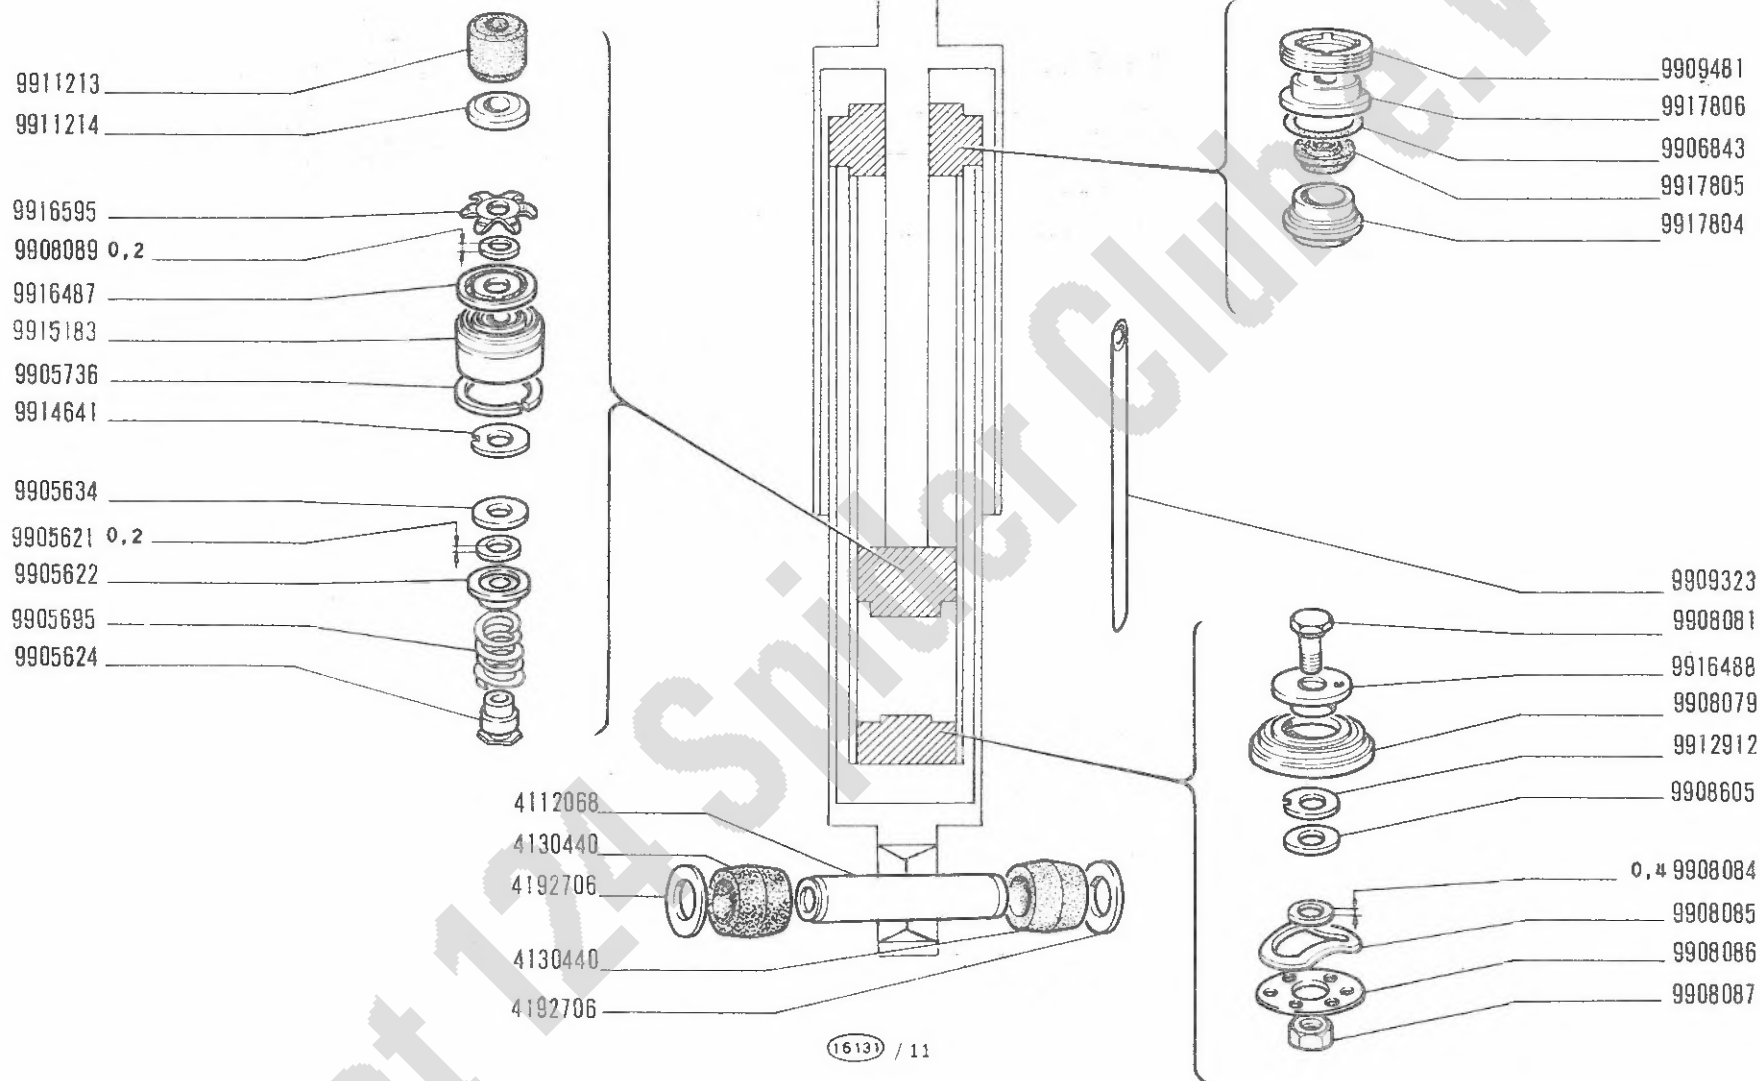

124 Sport
(tipo BC-BS)

• Amortisseur AV
• Vorderer Stossdämpfer

AMMORTIZZATORE ANTERIORE 4239847 (RIV)


• Front Shock Absorber
• Amortiguador anterior

2

D3.10/6

XI-1970

MODIF.	N.ORDINAZ.	Q.	DENOMINAZIONE	DESIGNATION	BENENNUNG	DESCRIPTION	DENOMINACIONES
	4112068	1	BUSSOLA	DOUILLE	GEWINDEBUCHSE	BUSHING	CASQUILLO
	4130440	2	BOCCOLA GOMMA	BAGUE CADUTCHOUC	GUMMIBUCHSE	RUBBER BUSH	COJINETE
	4192706	2	ROSETTA PIANA	RONDELLE	SCHEIBE	WASHER	ARANDELA
	9905621	1	ROSETTA PIANA SP.0,2	RONDELLE	SCHEIBE	WASHER	ARANDELA
	9905622	1	SCODELLINO	CUVETTE	TELLERSCHEIBE	CUP	PLATILLO
	9905624	1	TAPPO	BOUCHON	STOPFEN	PLUG	TAPON
	9905634	1	DISCO	DISQUE	SCHEIBE	PLATE	DISCO
	9905695	1	MOLLA	RESSORT	FEDER	SPRING	RESORTE
	9905736	1	ANELLO STANTUFFO	SEGMENT	KOLBENRING	RING	ARO DE EMBOLO
	9906843	1	ANELLO TENUTA	JOINT	DICHTRING	SEAL	JUNTA
	9908079	1	FONDELLO	CULOT	BODENTELLER	END PLATE	TAPON
	9908081	1	VITE	VIS	SCHRAUBE	SCREW	TORNILLO
	9908084	1	ROSETTA PIANA SP.0,4	RONDELLE	SCHEIBE	WASHER	ARANDELA
	9908085	1	MOLLA	RESSORT	FEDER	SPRING	RESORTE
	9908086	1	DISCO	DISQUE	SCHEIBE	PLATE	DISCO
	9908087	1	DADO	ECROU	MUTTER	NUT	TUERCA
	9908089	1	ROSETTA PIANA SP.0,2	RONDELLE	SCHEIBE	WASHER	ARANDELA
	9908605	2	DISCO	DISQUE	SCHEIBE	PLATE	DISCO
	9909323	1	TUBO FLESSIBILE	TUYAU	SCHLAUCH	HOSE	MANGA
	9909481	1	GHIERA	ECROU	GEWINDERING	PLUG	TORNILLO
	9911213	1	TAMPONE	TAMPON	GUMMIPUFFER	PAD	TOPE
	9911214	1	DISCO	DISQUE	SCHEIBE	PLATE	DISCO
	9912912	1	DISCO	DISQUE	SCHEIBE	PLATE	DISCO
	9914641	1	DISCO	DISQUE	SCHEIBE	PLATE	DISCO
	9915183	1	STANTUFFO	PISTON	KOLBEN	PISTON	EMBOLO
	9916487	1	VALVOLA	SOUPAPE	VENTIL	VALVE	VALVULA
	9916488	1	PIATTELLO	COUPELLE	TELLERSCHEIBE	PLATE	PLATILLO
	9916595	1	MOLLA A STELLA	RESSORT	FEDERSCHEIBE	SPRING	MUELLE
	9917804	1	BOCCOLA DI GUIDA	DOUILLE	BUCHSE	BUSHING	CASQUILLO
	9917805	1	BOCCOLA GOMMA	BAGUE CADUTCHOUC	GUMMIBUCHSE	RUBBER BUSH	COJINETE
	9917806	1	SCODELLINO	CUVETTE	TELLERSCHEIBE	CUP	PLATILLO

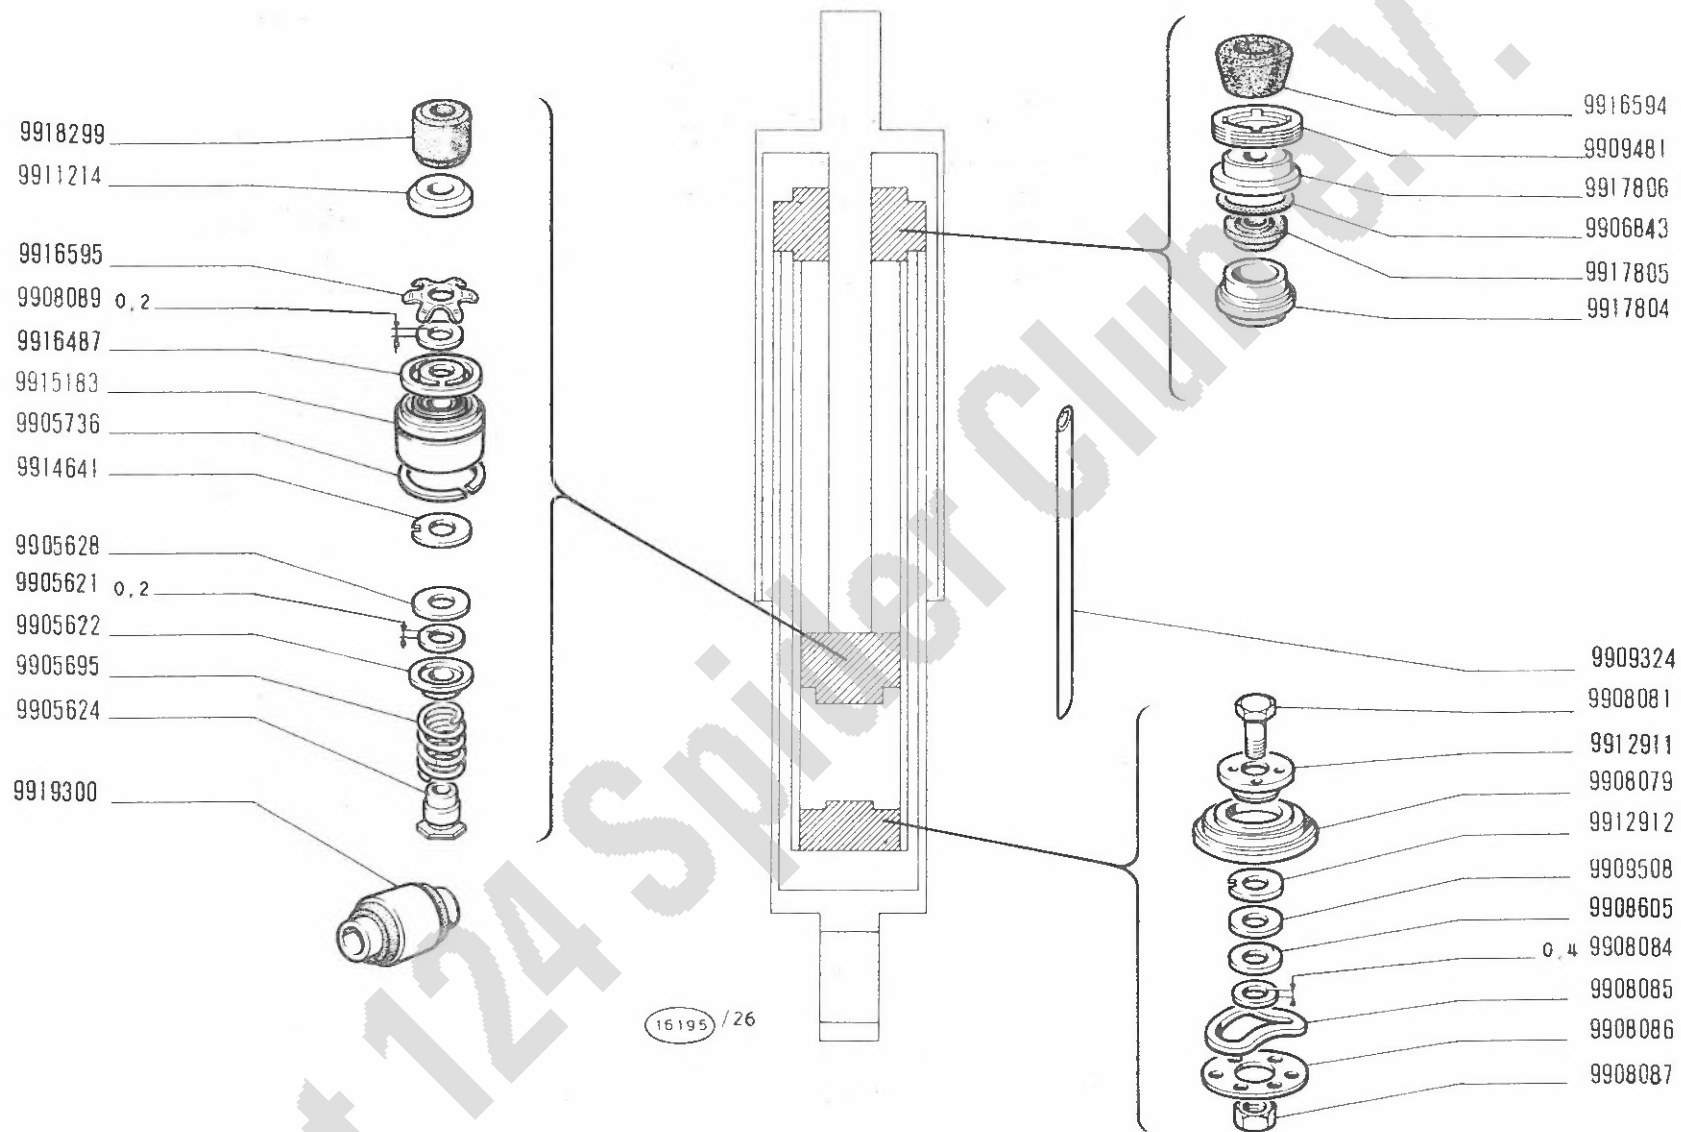

124 Sport
(tipo BC-BS)

- Amortisseur AR
- Hinterer Stossdämpfer


AMMORTIZZATORE POSTERIORE 4240009 (RIV)

- Rear Shock Absorber
- Amortiguador posterior

D3.10/7

XI-1970

MODIF.	N.ORDINAZ.	Q.	DENOMINAZIONE	DESIGNATION	BENENNUNG	DESCRIPTION	DENOMINACIONES
	9905621	1	ROSETTA PIANA SP.0,2	RONDELLE	SCHEIBE	WASHER	ARANDELA
	9905622	1	SCODELLINO	CUVETTE	TELLERSCHEIBE	CUP	PLATILLO
	9905624	1	TAPPO	BOUCHON	STOPFEN	PLUG	TAPON
	9905628	1	DISCO	DISQUE	SCHEIBE	PLATE	DISCO
	9905695	1	MOLLA	RESSORT	FEDER	SPRING	RESORTE
	9905736	1	ANELLO STANTUFFO	SEGMENT	KOLBENRING	RING	ARO DE EMBOLO
	9906843	1	ANELLO TENUTA	JOINT	DICHTRING	SEAL	JUNTA
	9908079	1	FONDELLO	CULOT	BODENTELLER	END PLATE	TAPON
	9908081	1	VITE	VIS	SCHRAUBE	SCREW	TORNILLO
	9908084	1	ROSETTA PIANA SP.0,4	RONDELLE	SCHEIBE	WASHER	ARANDELA
	9908085	1	MOLLA	RESSORT	FEDER	SPRING	RESORTE
	9908086	1	DISCO	DISQUE	SCHEIBE	PLATE	DISCO
	9908087	1	DADO	ECROU	MUTTER	NUT	TUERCA
	9908089	1	ROSETTA PIANA SP.0,2	RONDELLE	SCHEIBE	WASHER	ARANDELA
	9908605	1	DISCO	DISQUE	SCHEIBE	PLATE	DISCO
	9909324	1	TUBO FLESSIBILE	TUYAU	SCHLAUCH	HOSE	MANGA
	9909481	1	GHIERA	ECROU	GEWINDERING	PLUG	TORNILLO
	9909508	1	DISCO	DISQUE	SCHEIBE	PLATE	DISCO
	9911214	1	DISCO	DISQUE	SCHEIBE	PLATE	DISCO
	9912911	1	PIATTELLO	COUPELLE	TELLERSCHEIBE	PLATE	PLATILLO
	9912912	1	DISCO	DISQUE	SCHEIBE	PLATE	DISCO
	9914641	1	DISCO	DISQUE	SCHEIBE	PLATE	DISCO
	9915183	1	STANTUFFO	PISTON	KOLBEN	PISTON	EMBOLO
	9916487	1	VALVOLA	SOUPAPE	VENTIL	VALVE	VALVULA
	9916594	1	TAMPONE	TAMPON	GUMMIPUFFER	PAD	TOPE
	9916595	1	MOLLA A STELLA	RESSORT	FEDERSCHEIBE	SPRING	MUELLE
	9917804	1	BICCOLA DI GUIDA	DOUILLE	BUCHSE	BUSHING	CASQUILLO
	9917805	1	BICCOLA GOMMA	BAGUE CAOUTCHOUC	GUMMIBUCHSE	RUBBER BUSH	COJINETE
	9917806	1	SCODELLINO	CUVETTE	TELLERSCHEIBE	CUP	PLATILLO
	9918299	1	TAMPONE	TAMPON	GUMMIPUFFER	PAD	TOPE
	9919300	1	ESTENDBLOC	ESTENDBLOC	ESTENDBLOC	ESTENDBLOC	ESTENDBLOC

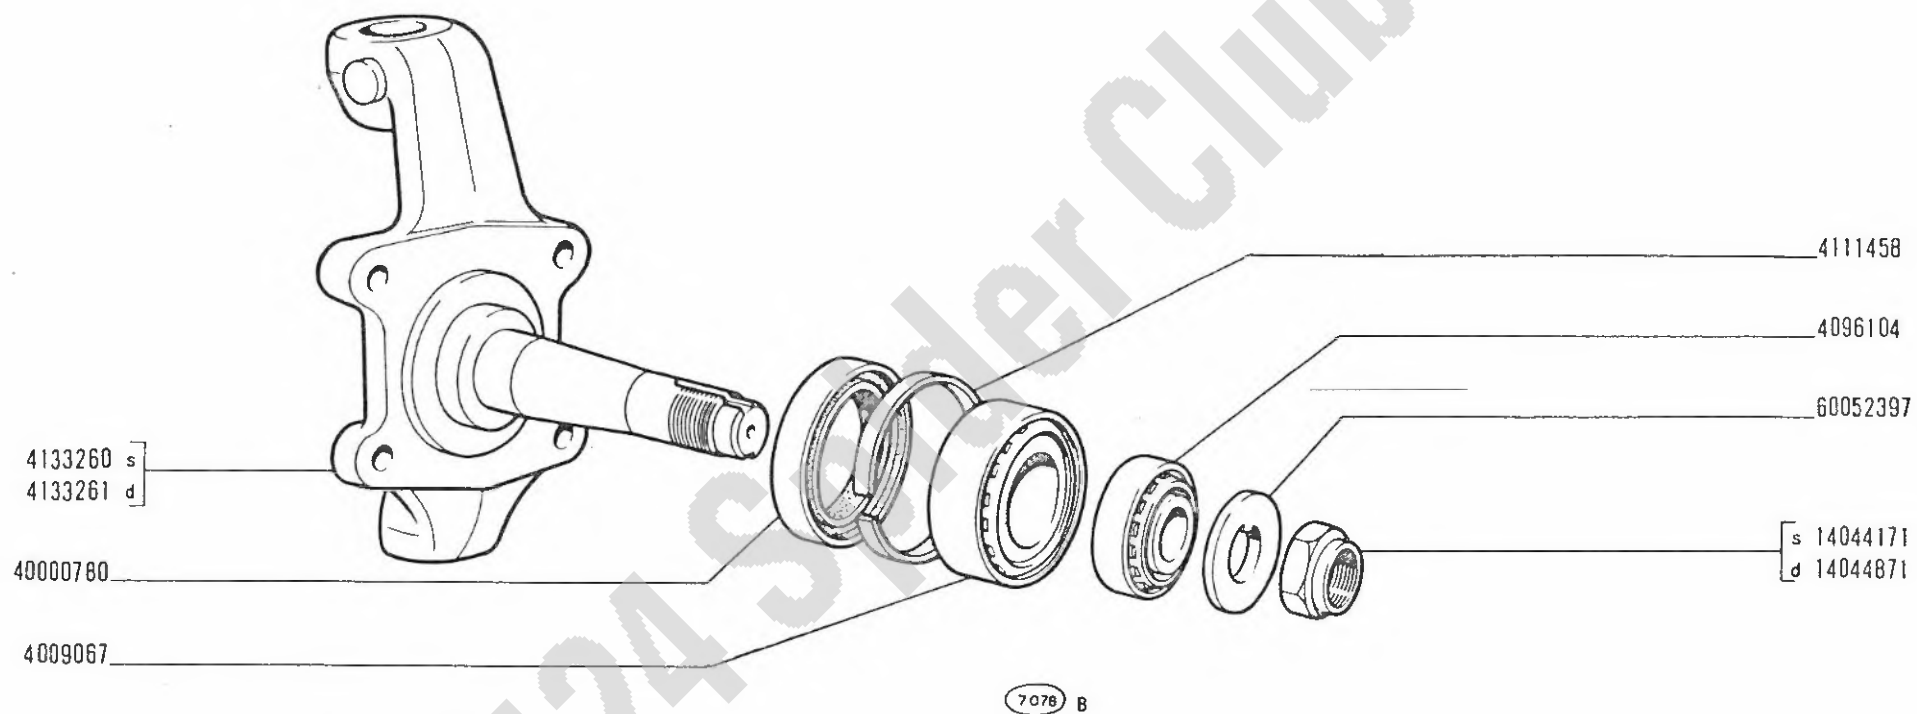

124 Sport
(tipo BC-BS)


- Fusée
- Achsschenkel

FUSO A SNODO

- Steering Knuckle
- Mangueta

D3.14

11-1970

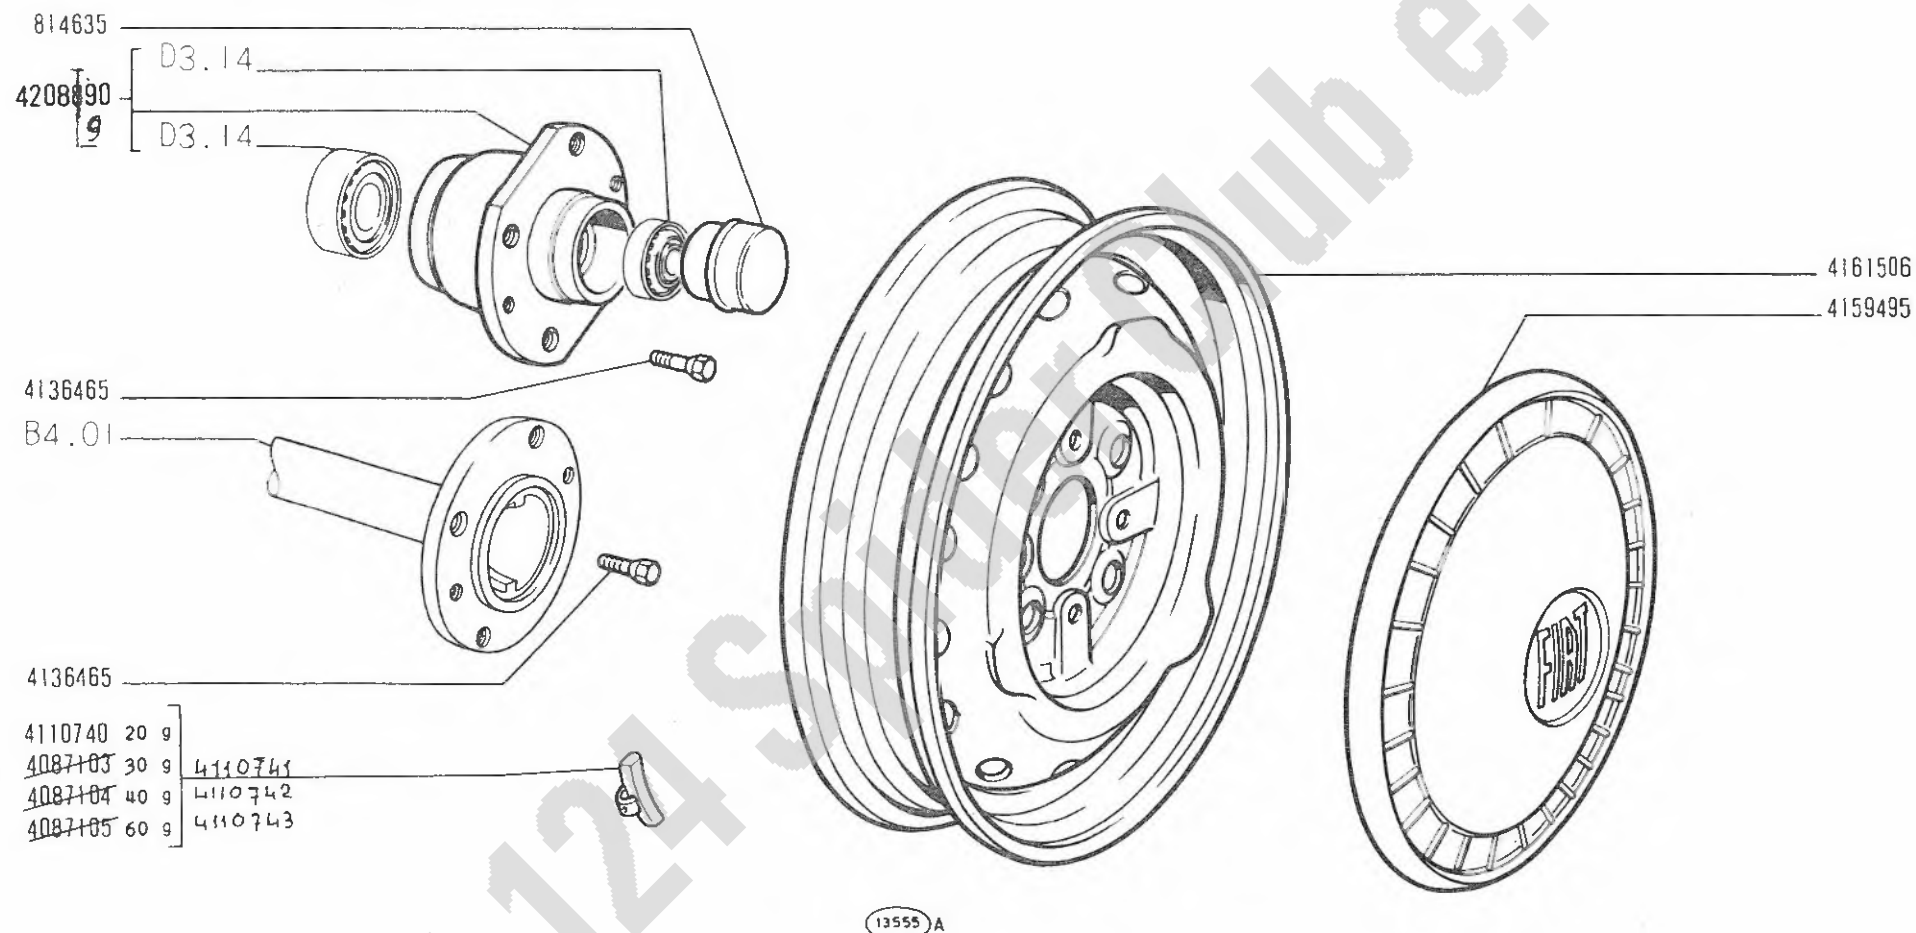

124 Sport
(tipo BC-BS)


Roues
Räder

RUOTE

Wheels
Ruedas

D3.16

11-1970
30-07-71

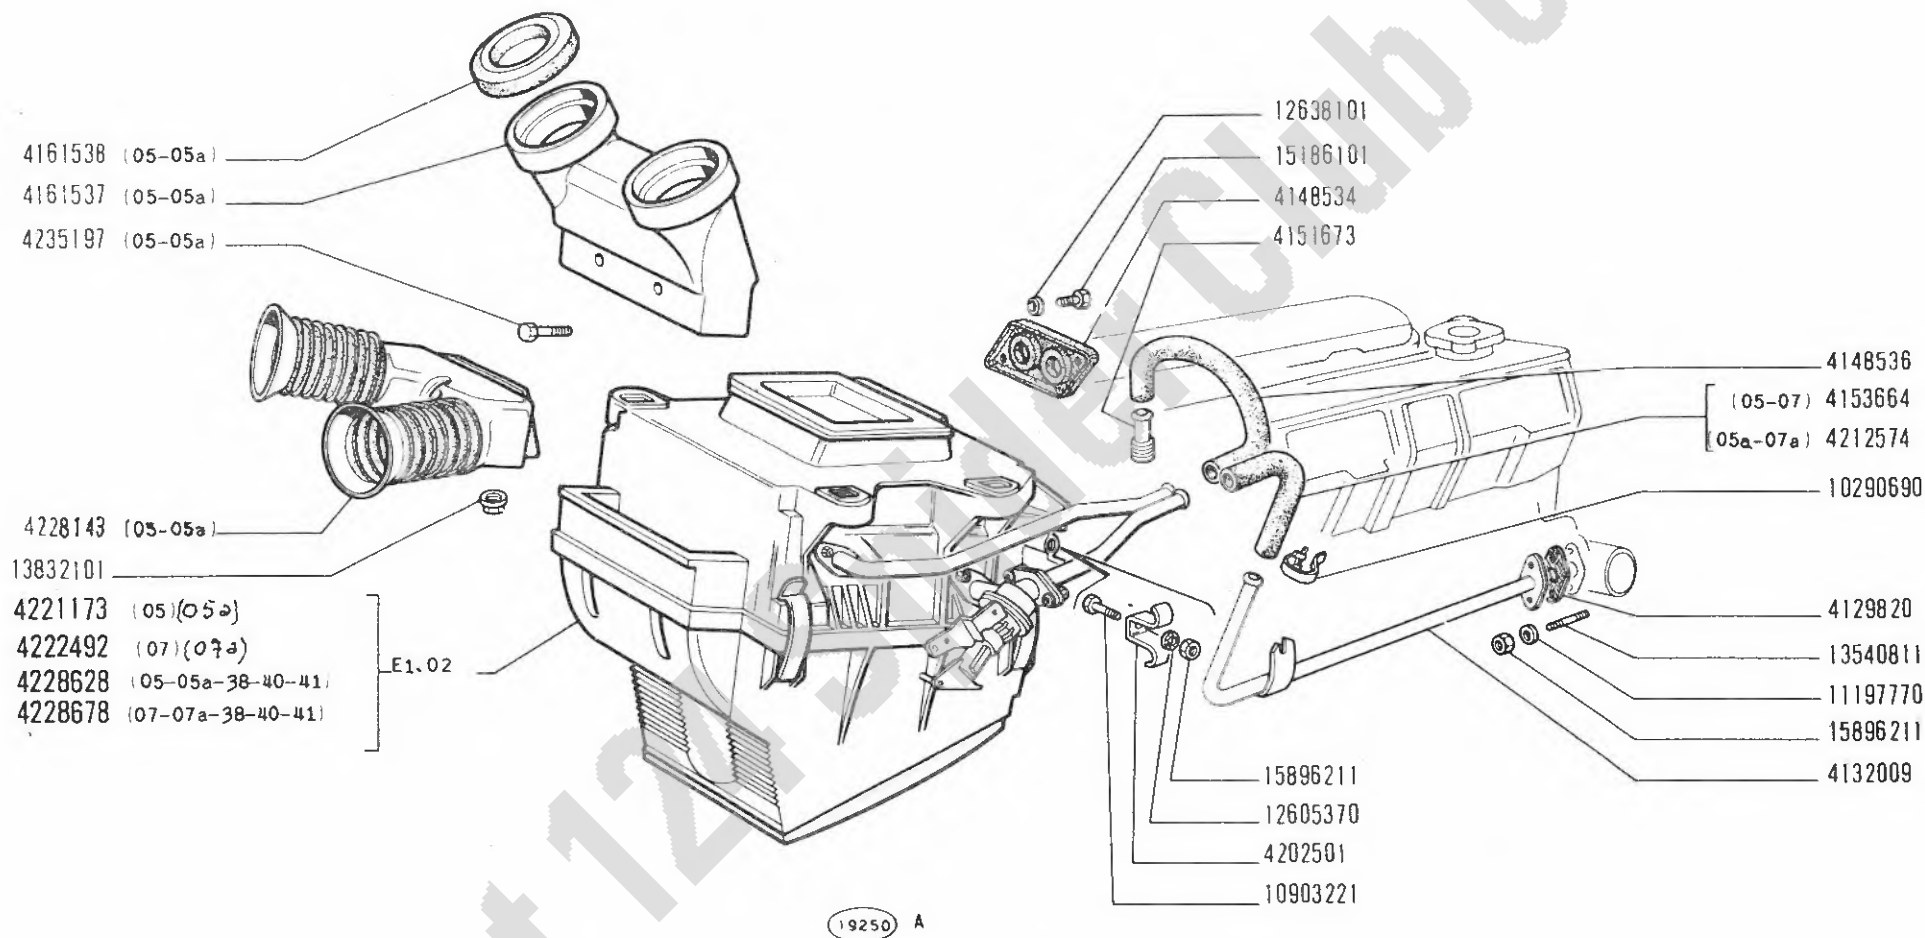

124 Sport
(tipo BC-BS)


RISCALDAMENTO E VENTILAZIONE

Chauffage et aération
Heizung und Belüftung

Ventilation and Heating System
Sistema de ventilación y calefacción

E1.01

~~XI-1970~~
30-07-71

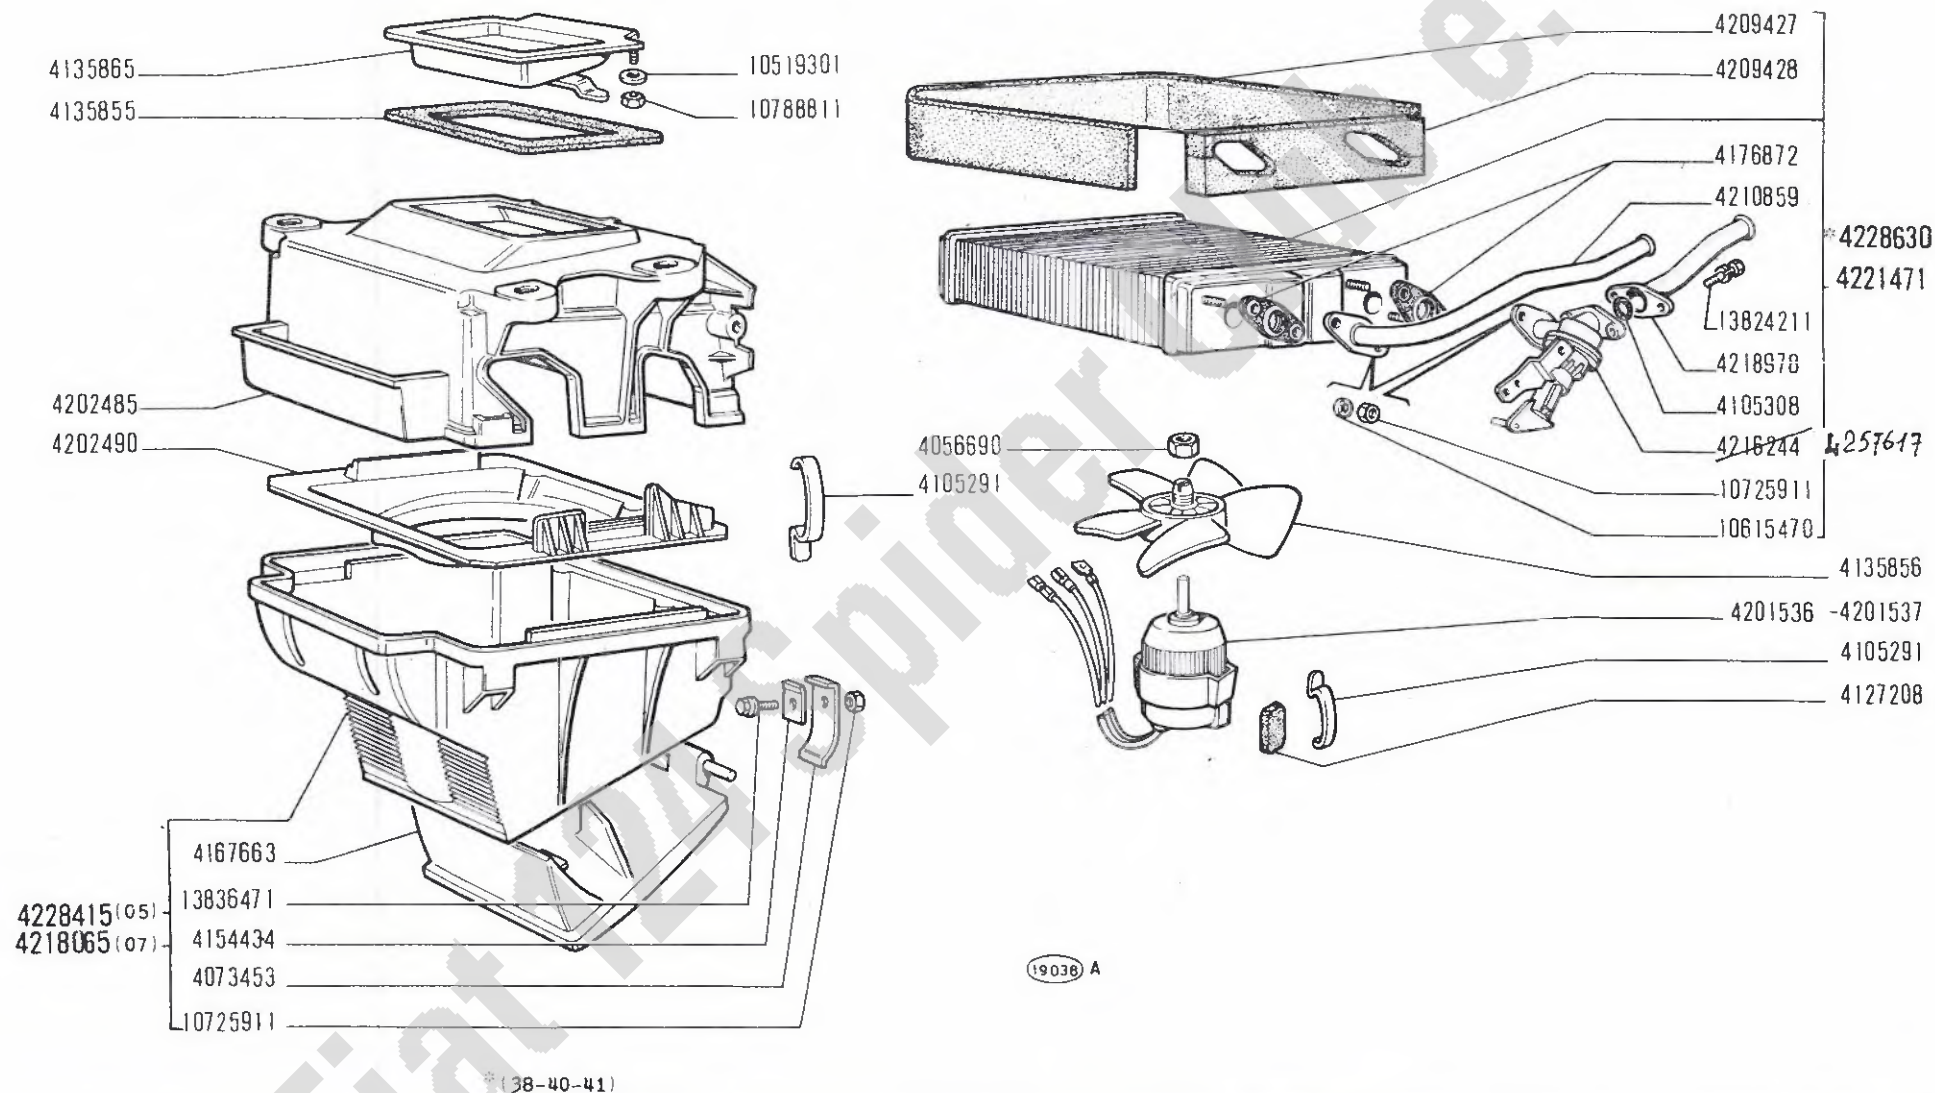

124 Sport
(tipo BC-BS)

Réchauffeur
Heizgerät


RISCALDATORE 4221173, 4222492, 4228628, 4228678

Heater
Calorifero

1

E1.02

~~X1.1970~~
30-07-71

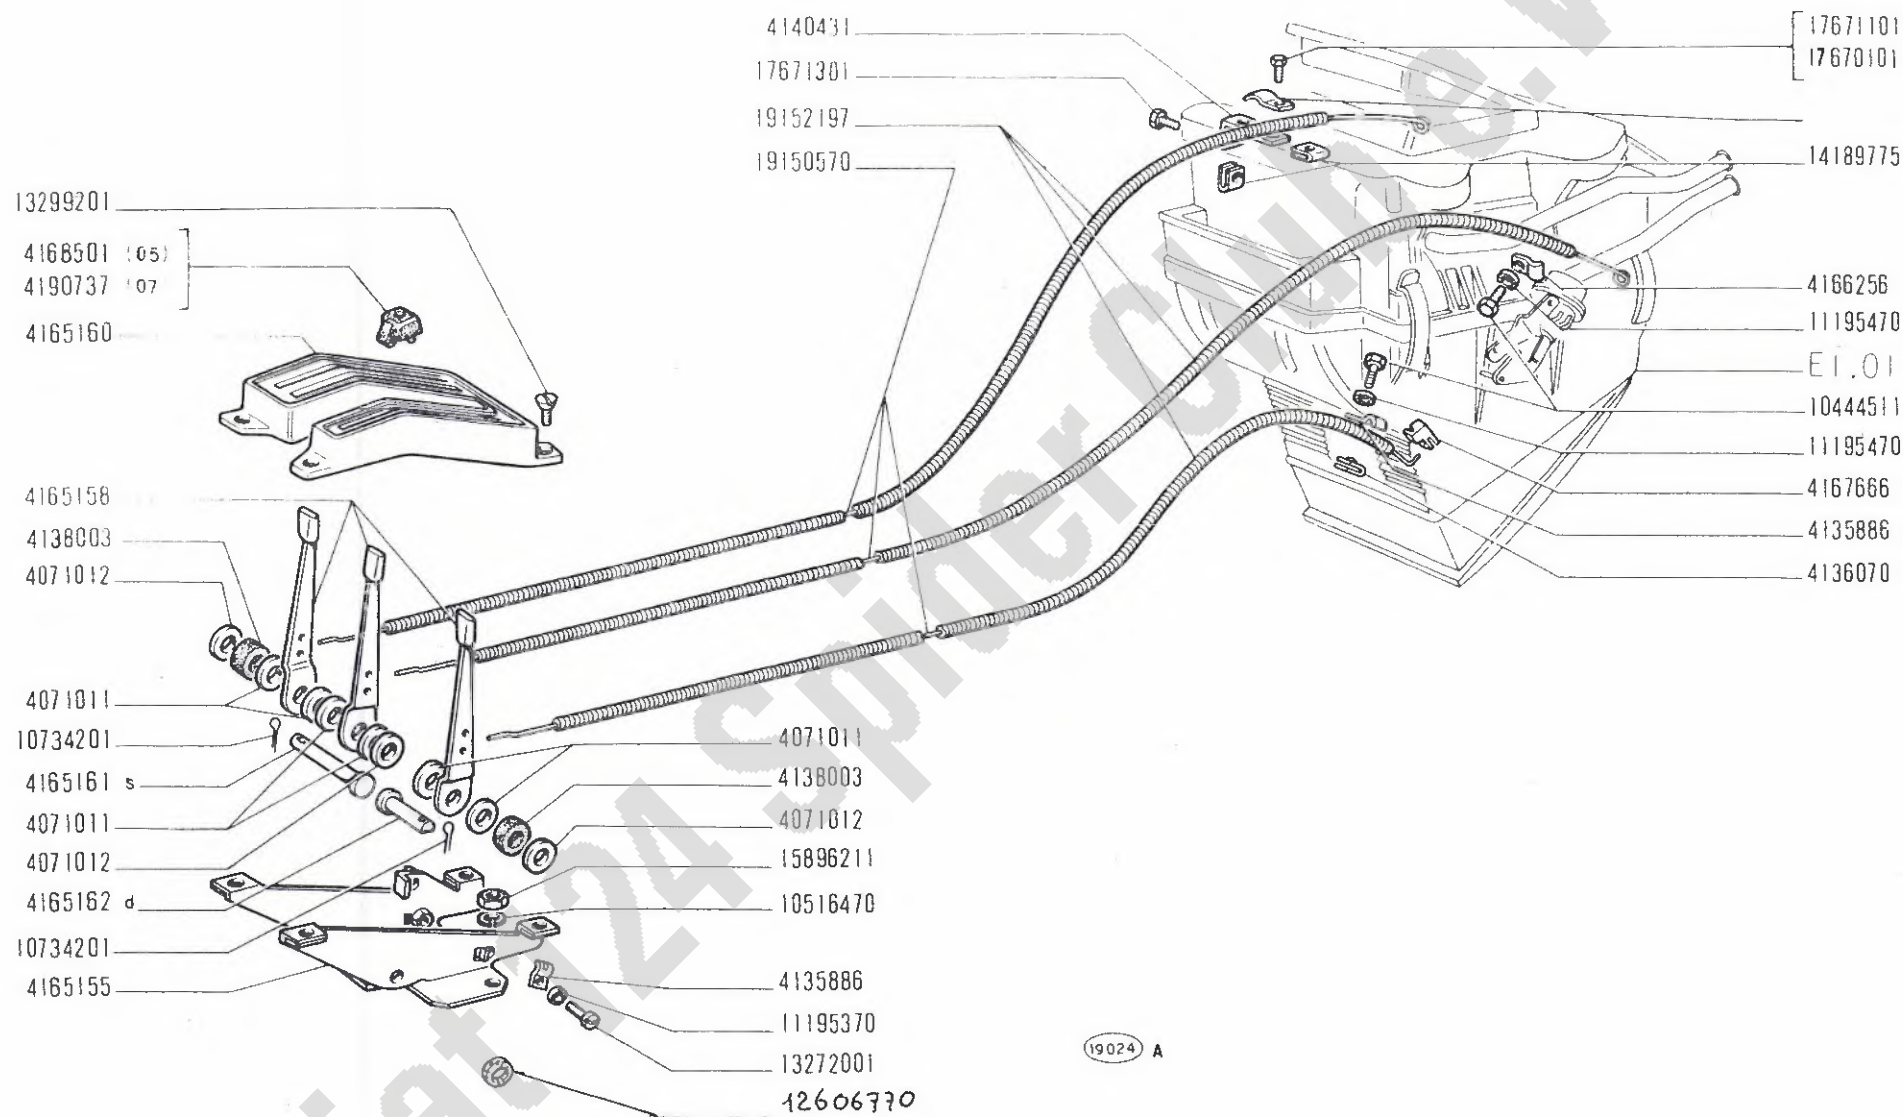

124 Sport
(tipo BC-BS)


COMANDI RISCALDAMENTO E VENTILAZIONE

Commandes de chauffage et d'aération
Bedienungsvorrichtung für Heizung und Belüftung

Ventilation and Heating Controls
Mandos de ventilación y calefacción

E1.03

XL-1870
36-07-71

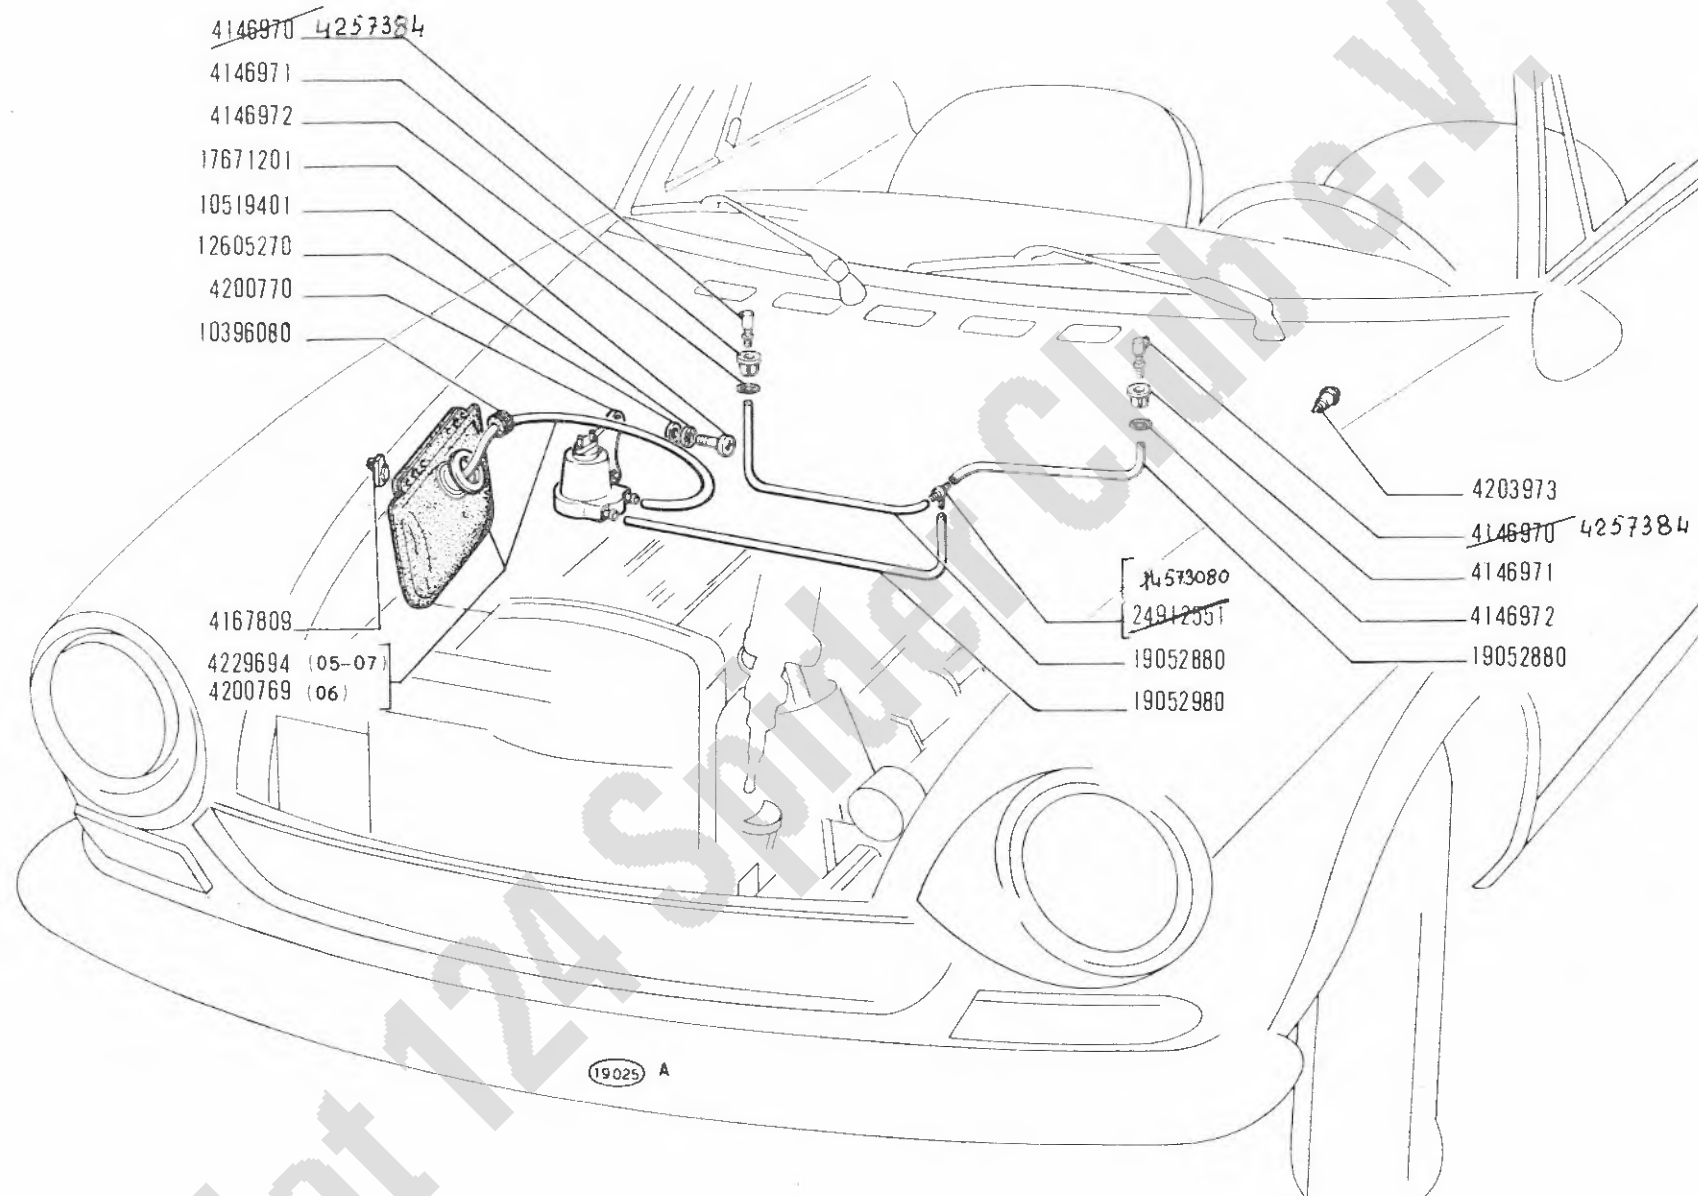

124 Sport
(tipo BC-BS)


Lave-glace
Scheibenwascher

LAVACRISTALLO

Windshield Washer
Lava-parabrisas

E1.07

~~XI-1970~~
30-07-71

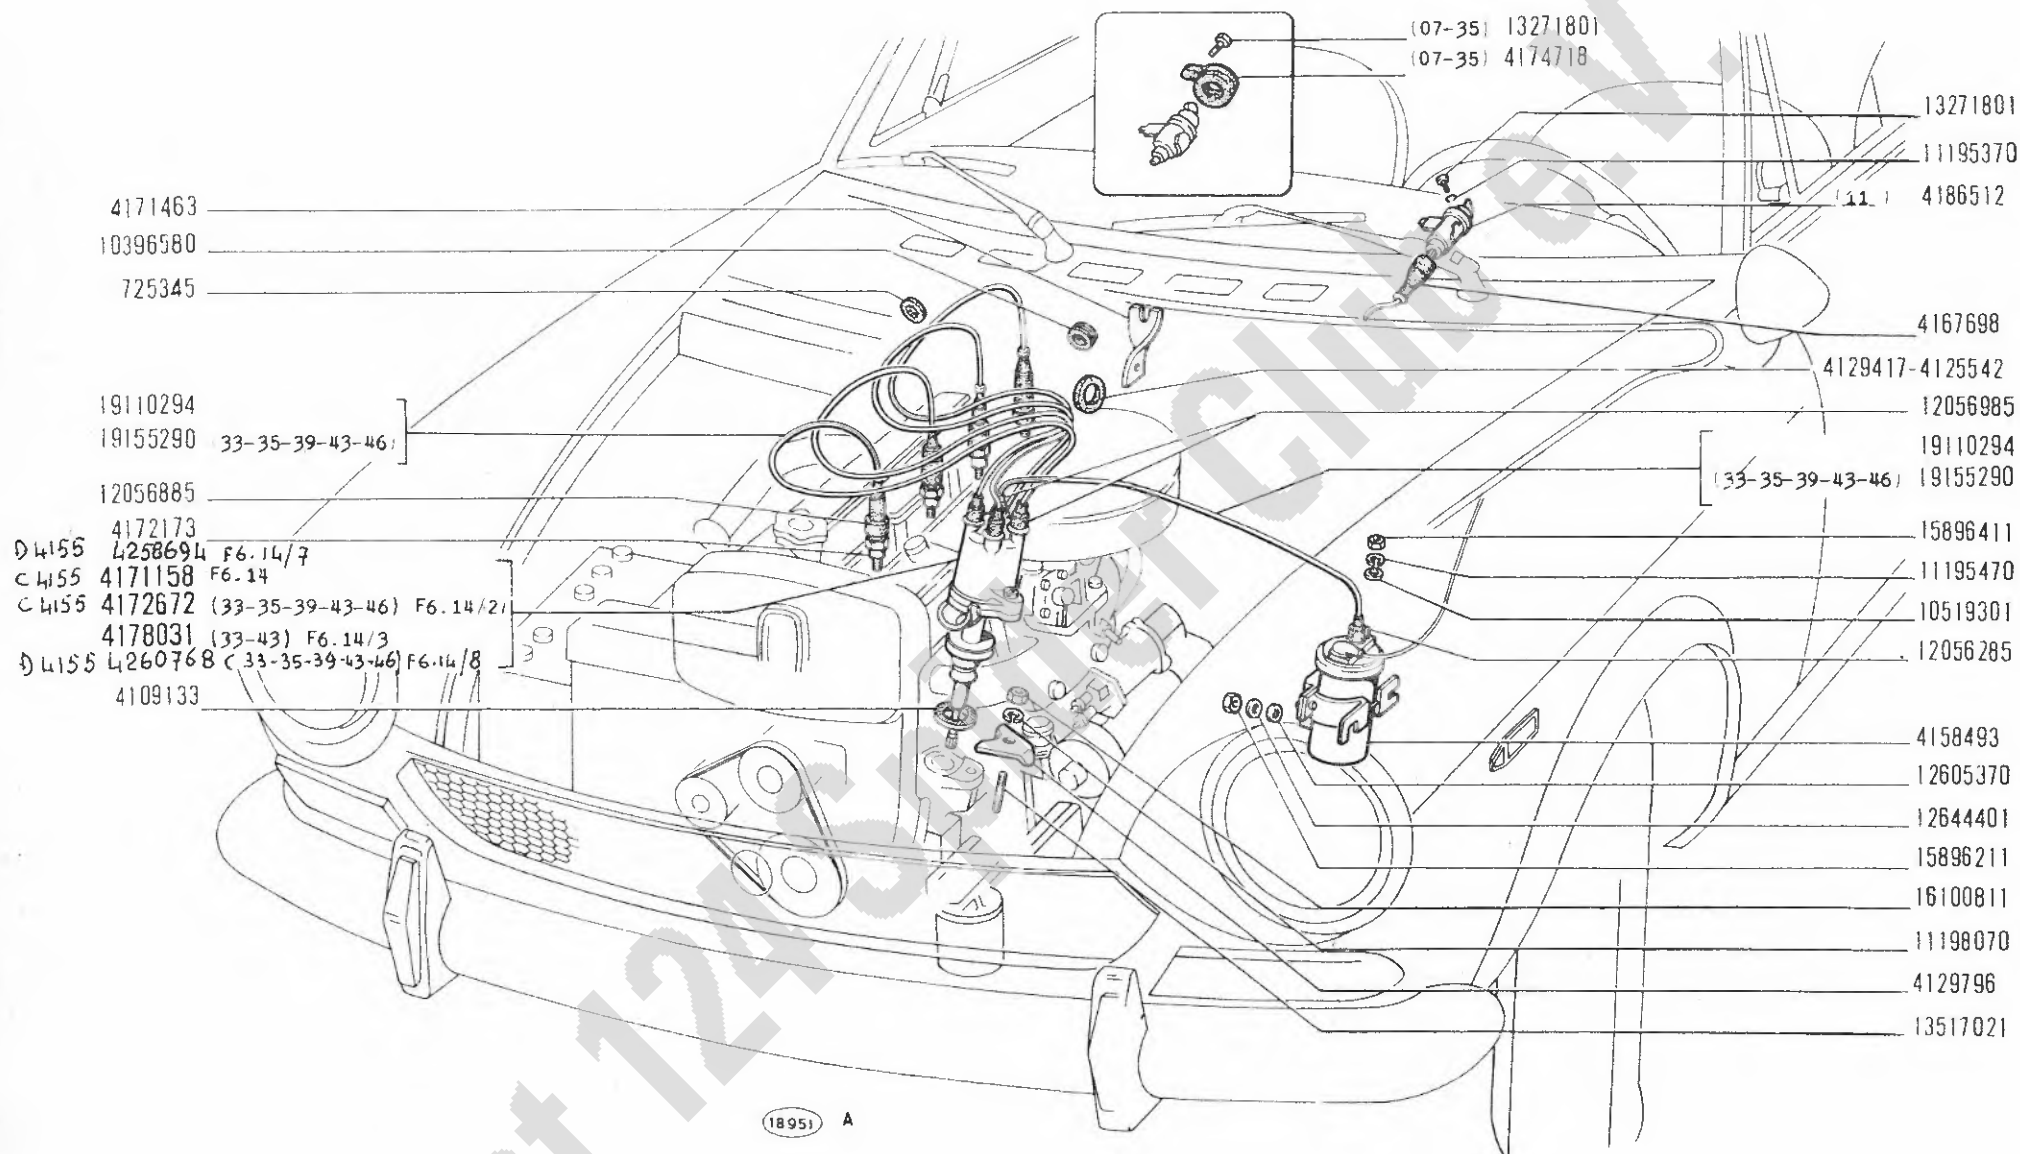

124 Sport
(tipo BC-BS)


Allumage moteur
Motorzündung

ACCENSIONE MOTORE

Engine Ignition System
Encendido del motor

F1.01

XI-1970
30.01.71

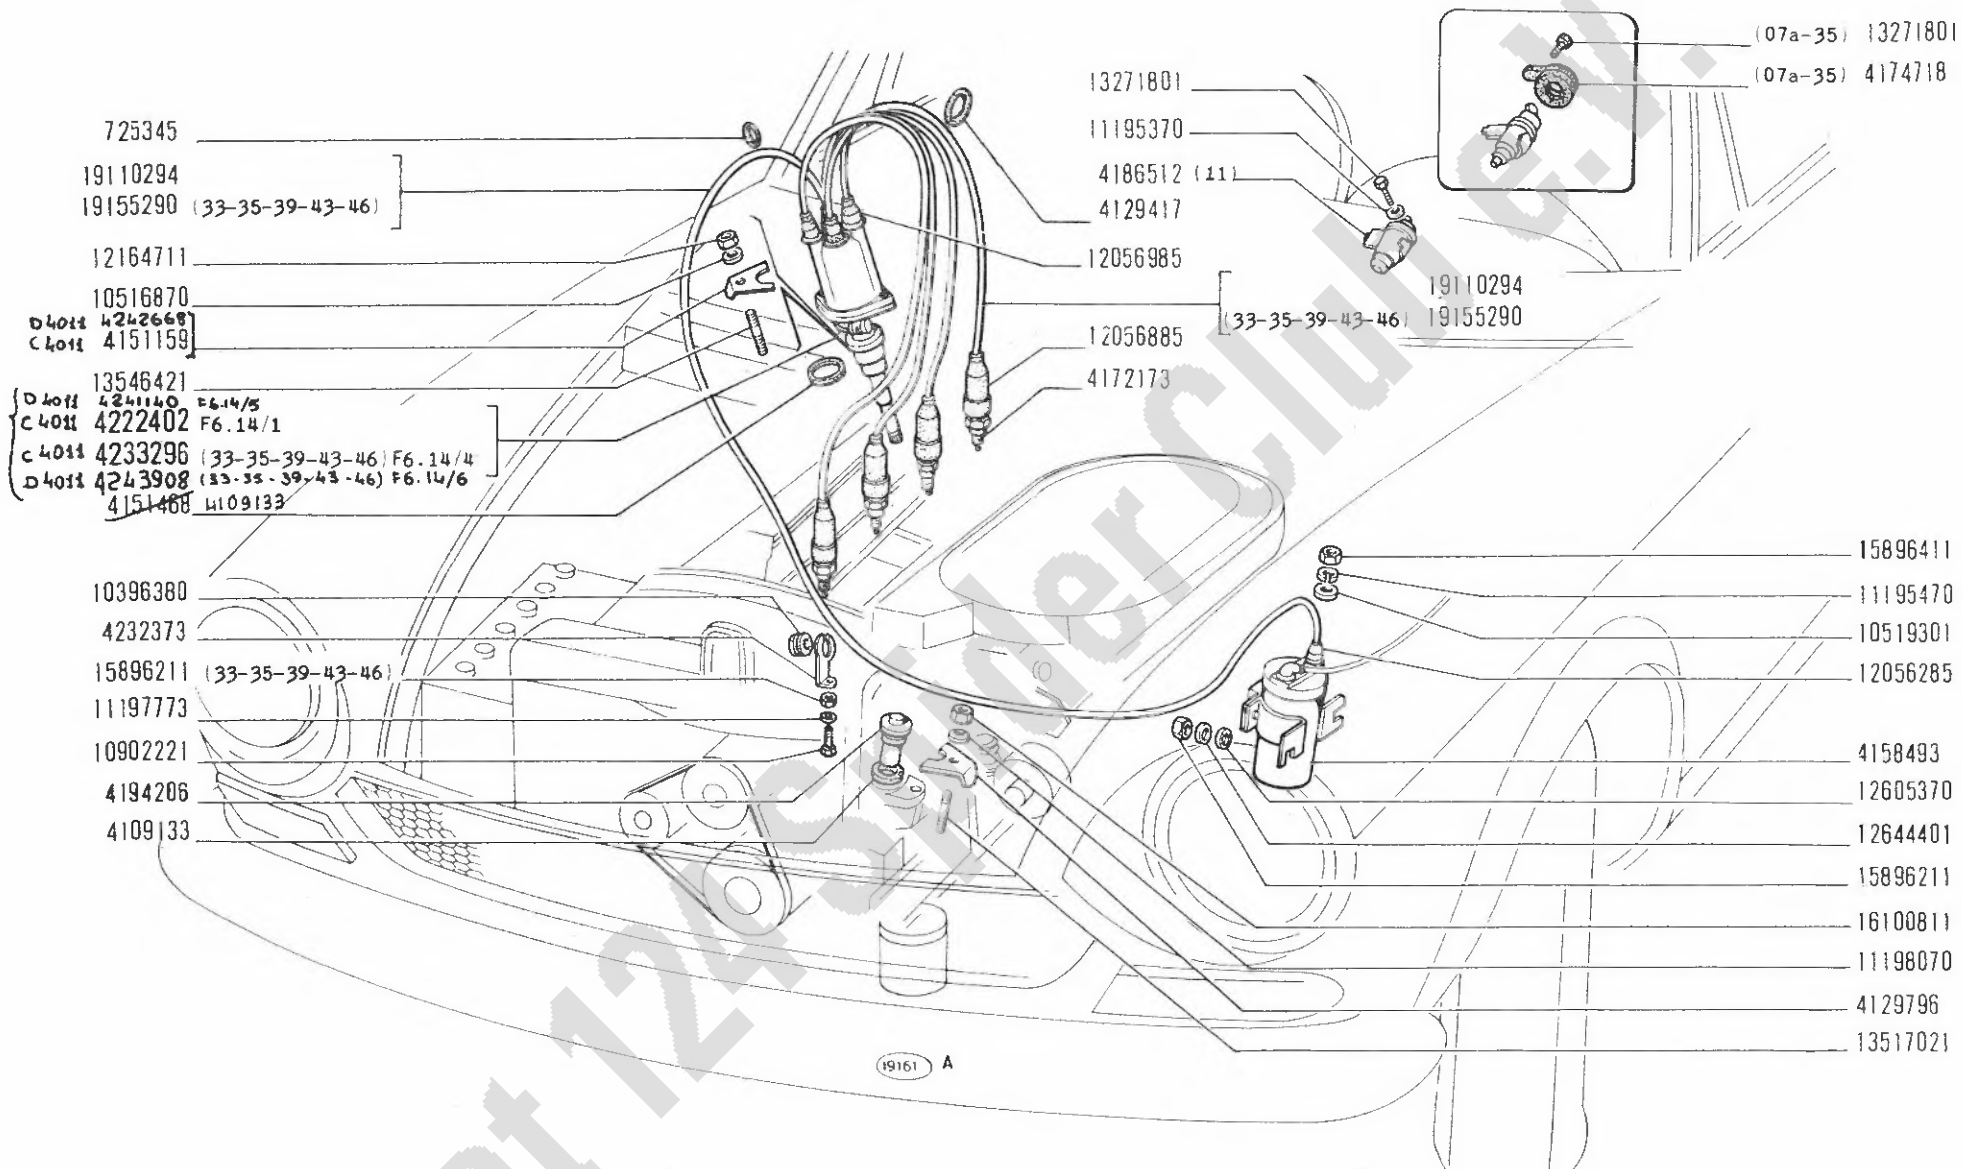

124 Sport
(tipo BC-BS)


Allumage moteur
Motorzündung

ACCENSIONE MOTORE

Engine Ignition System
Encendido del motor

F1.01/1

~~XI-1970~~
30-07-71

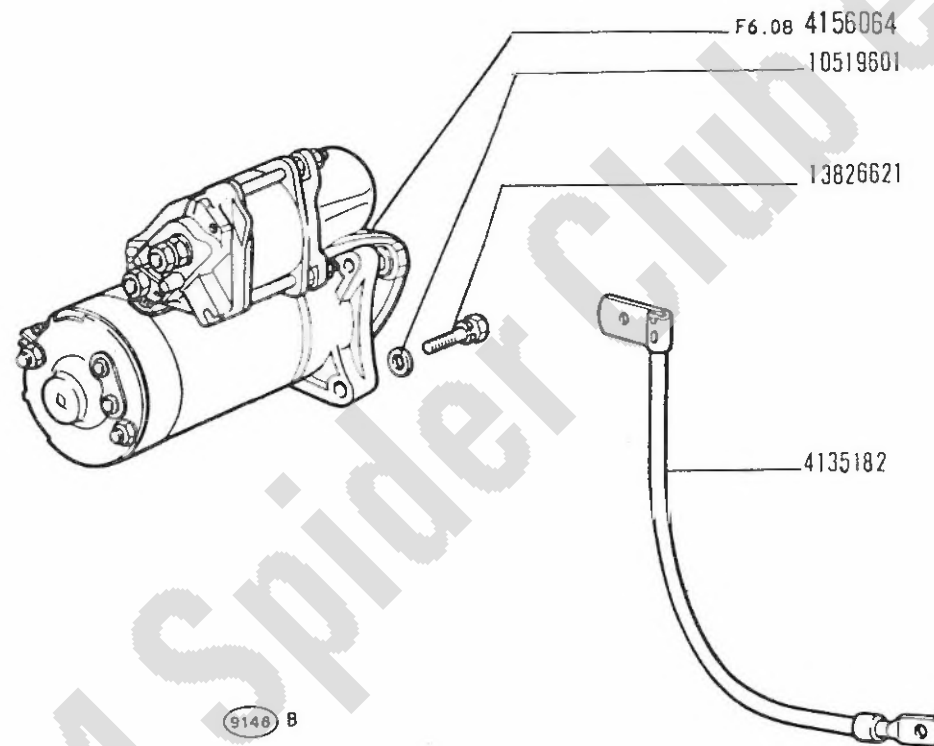

124 Sport
(tipo BC-BS)


- Lancement du moteur
- Anlassen des Motors

AVVIAMENTO MOTORE

- Engine Starting Equipment
- Arranque del motor

F2.01

11-1970

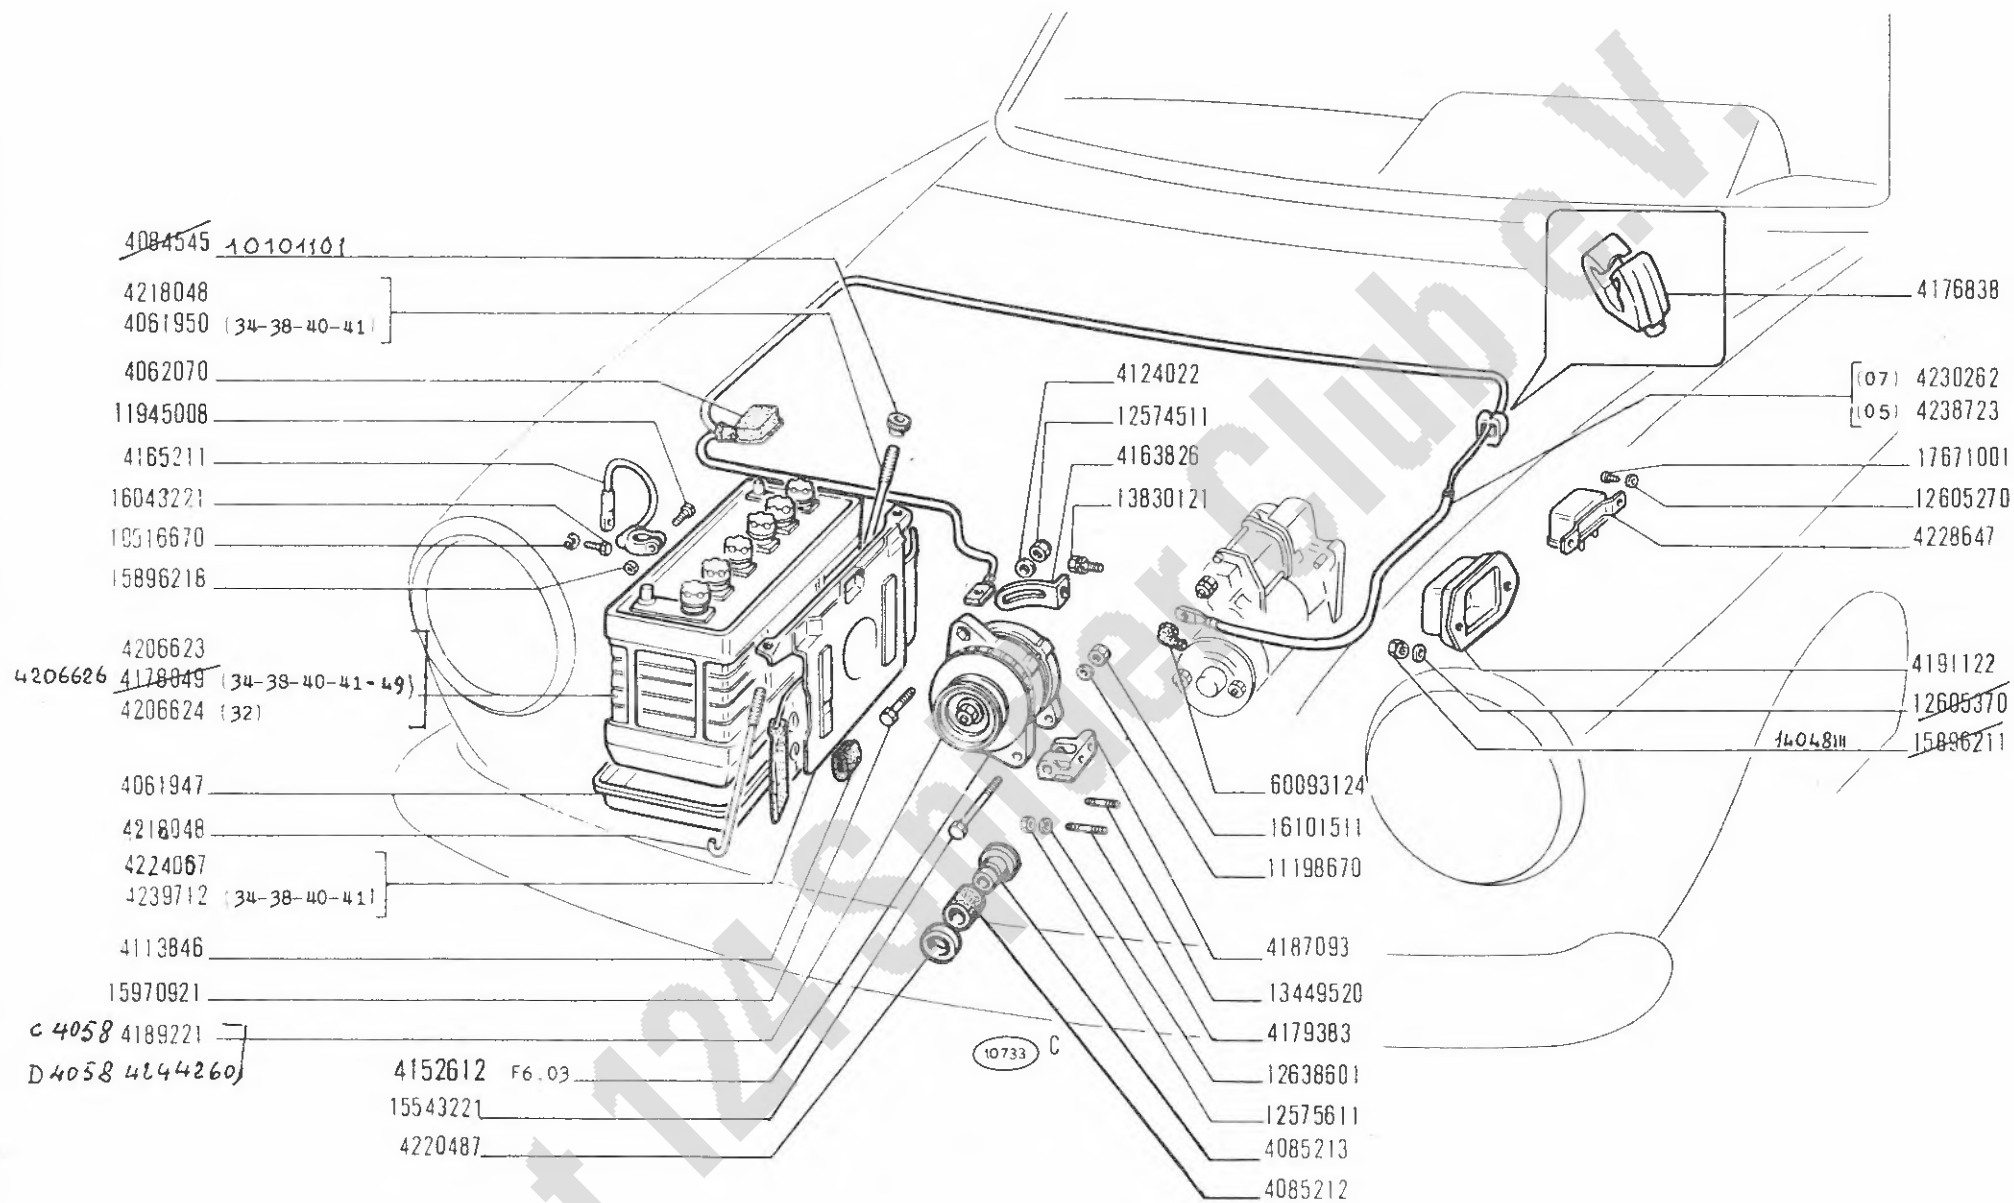

124 Sport
(tipo BC-BS)


Génératrice
Stromerzeugung

GENERAZIONE DI CORRENTE

Current Generating System
Generador de corriente

F3.01

XI-1970
30-07-71

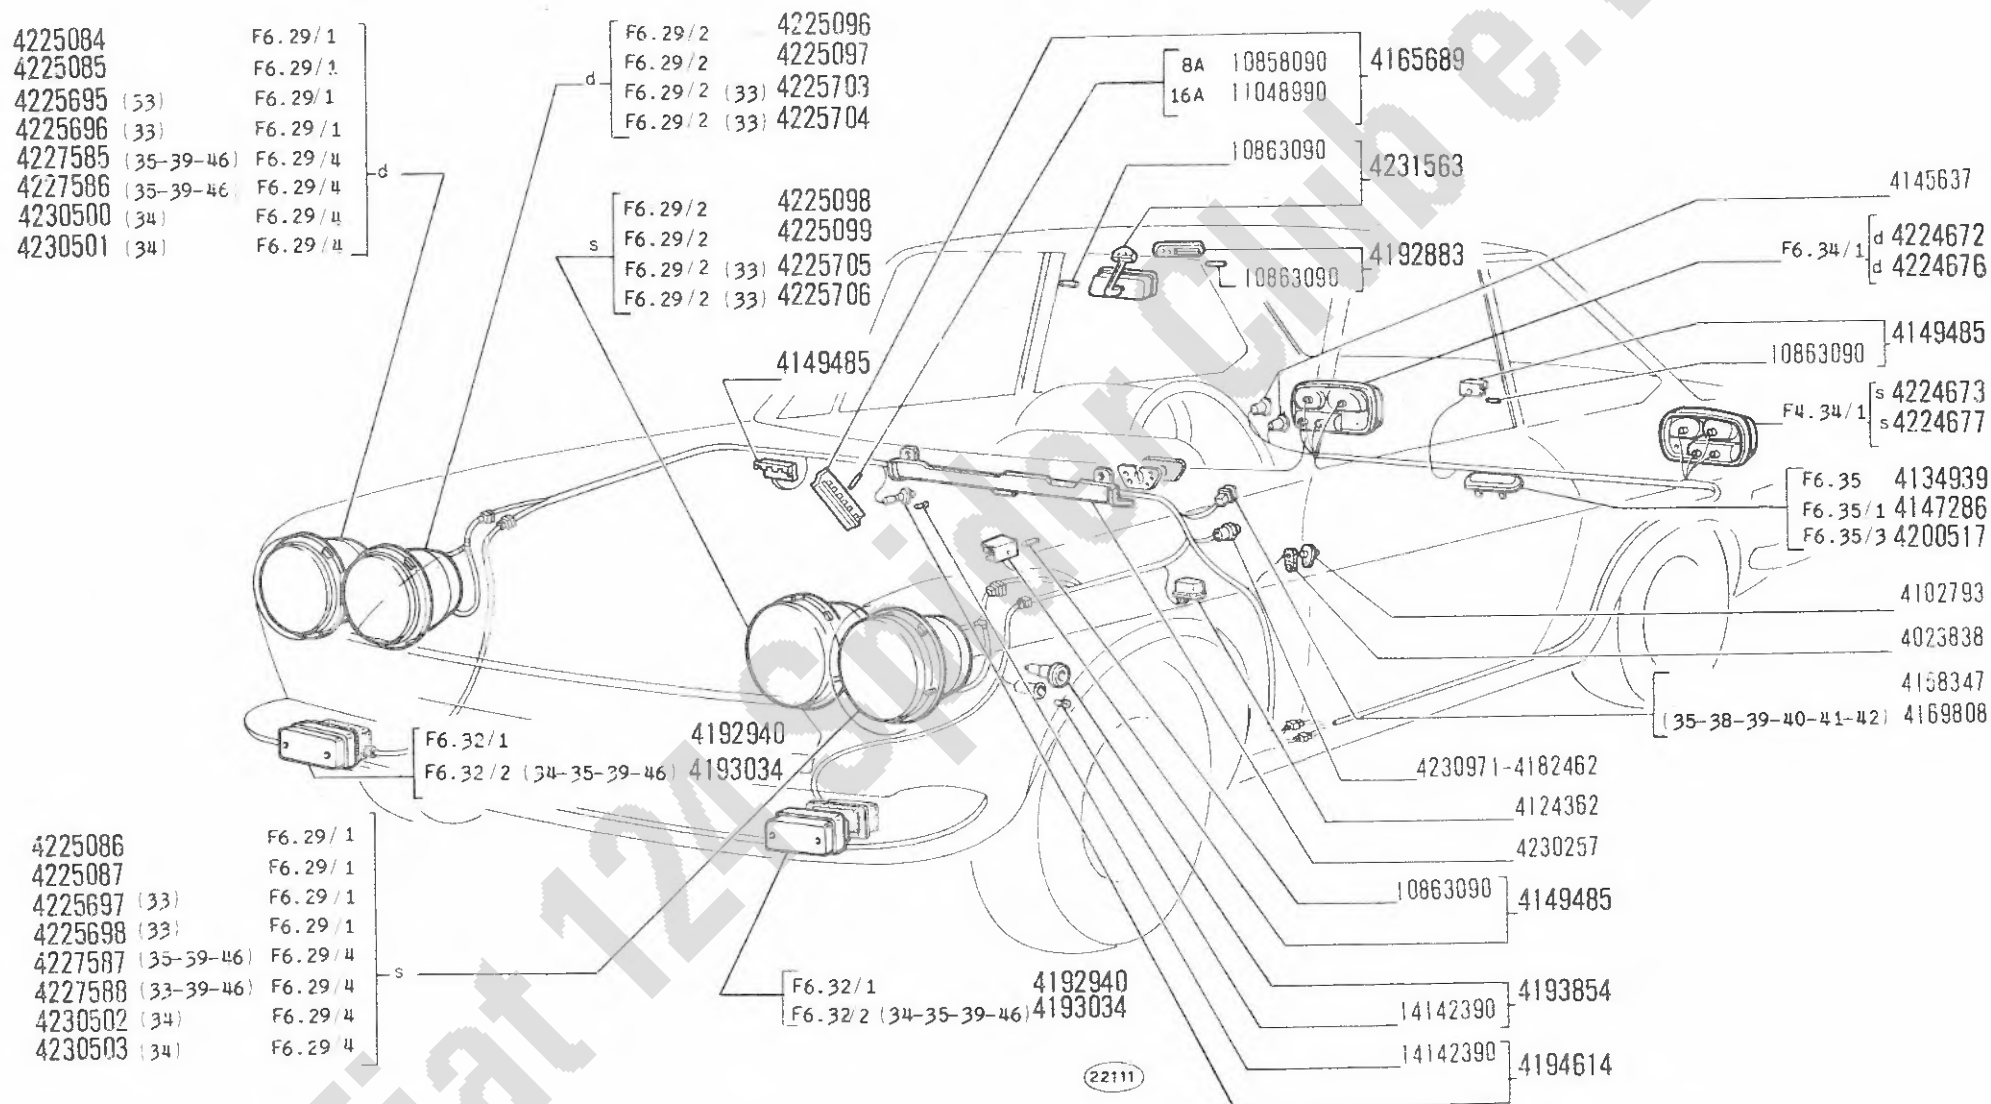

124 Sport
(tipo BC-BS)

ILLUMINAZIONE ESTERNA ED INTERNA

- Eclairage extérieur et intérieur
- Aussen- und Innenbeleuchtung


- Outer and Inner Lighting
- Alumbrado exterior e interior

F4.01

1/2

XI-1970

MODIF.	N.ORDINAZ. Q.	DENOMINAZIONE	DESIGNATION	BENENNUNG	DESCRIPTION	DENOMINACIONES	
	4023836	2	CAPPUCCIO	CAPUCHON	SCHUTZKAPPE	BOOT	CAPUCHON
	4102793	4	PULSANTE	POUSSOIR	DRUCKSCHALTER	BUTTON SWITCH	INTERRUPTOR
	4106420	4	ANELLO GOMMA	BAGUE	RING	RING	GUARNICION
	4124362	1	TELERUTTORE	TELERUPTEUR	FERNSCHALTER	RELAY	TELERRUPTOR
	4134939	1	FANALE TARGA COMPL.	FEU DE PLAQUE	NUMMERNSCHILDLEUCHTE	NUMBER PLATE LAMP	LAMPARA DE MATRICULA
	4135628	2	CAPPUCCIO	CAPUCHON	SCHUTZKAPPE	BOOT	CAPUCHON
	4145637	2	CAPPUCCIO	CAPUCHON	SCHUTZKAPPE	BOOT	CAPUCHON
	4147286	1	FANALE TARGA COMPL.	FEU DE PLAQUE	NUMMERNSCHILDLEUCHTE	NUMBER PLATE LAMP	LAMPARA DE MATRICULA
	4149425	3	PORTALAMPADA LUCE MOTORE E BAGAGLIO COMPL.	PORTE-LAMPE	LAMPENFASSUNG	BULB HOLDER	PORTALAMPARA
	4152653	1	ANELLO GOMMA	BAGUE	RING	RING	GUARNICION
	4152347	1	INTERRUTTORE LUCI EST.	INTERRUPTEUR	SCHALTER	SWITCH	INTERRUPTOR
	4159579	1	ANELLO GOMMA	BAGUE	RING	RING	GUARNICION
	4163689	1	SCATOLA VALVOLE COMPL.	BOITE A FUSIBLES	SICHERUNGSDOSE	FUSE BOX	CAJA DE FUSIBLES
	4166012	1	GUARNIZIONE (06)	JOINT	DICHTUNG	GASKET	JUNTA
	4166013	1	COPRIGUARNIZIONE (06)	COUVRE-JOINT	HALTER	COVER	ABRAZADERA
	4166479	1	COPRIGUARNIZIONE (05)	COUVRE-JOINT	HALTER	COVER	ABRAZADERA
	4169808	1	COMMUTATORE LUCI EST.(35-38-39-40- 41-42)	COMMUTATEUR	SCHALTER	SWITCH	CONMUTADOR
	4176766	1	COPRIGUARNIZIONE (06)	COUVRE-JOINT	HALTER	COVER	ABRAZADERA
	4182462	1	PRESA DI CORRENTE	PRISE	STECKDOSE	RECEPTACLE	ENCHUFE
	4192803	2	PORTALAMPADA INT.COMPL.	PORTE-LAMPE	LAMPENFASSUNG	BULB HOLDER	PORTALAMPARA
	4192940	2	FANALE ANTERIORE COMPL.	LANTERNE AV	VORDERE LEUCHTE	FRONT LAMP	LAMPARA ANTERIOR
	4193034	2	FANALE ANTERIORE COMPL.(34-35-39-46)	LANTERNE AV	VORDERE LEUCHTE	FRONT LAMP	LAMPARA ANTERIOR
	4193810	2	ANELLO GOMMA	BAGUE	RING	RING	GUARNICION
	4193854	2	FANALE LATERALE COMPL.	FEU LATERAL	SEITLICHE LEUCHTE	SIDE LAMP	LAMPARA LATERAL
	4194614	1	PORTALAMPADA LUCE CASSETTO COMPL.	PORTE-LAMPE	LAMPENFASSUNG	BULB HOLDER	PORTALAMPARA
	4199681	1	CAPPUCCIO	CAPUCHON	SCHUTZKAPPE	BOOT	CAPUCHON
	4200517	1	FANALE TARGA COMPL.	FEU DE PLAQUE	NUMMERNSCHILDLEUCHTE	NUMBER PLATE LAMP	LAMPARA DE MATRICULA
	4210565	12	BLUCCHETTO FISSAGGIO	TAQUET	SPANNSTUECK	PAD	MULETILLA
	4227567	1	PROIETTORE EST.S COMPL.(35-39-46)	PROJECTEUR	SCHWEINWERFER	HEADLAMP	PROYECTOR
	4224672	1	FANALE POSTERIORE D COMPL.	LANTERNE AR	HINTERE LEUCHTE	TAIL LAMP	LAMPARA POSTERIOR
	4224673	1	FANALE POSTERIORE S COMPL.	LANTERNE AR	HINTERE LEUCHTE	TAIL LAMP	LAMPARA POSTERIOR
	4224676	1	FANALE POSTERIORE D COMPL.	LANTERNE AR	HINTERE LEUCHTE	TAIL LAMP	LAMPARA POSTERIOR
	4224677	1	FANALE POSTERIORE S COMPL.	LANTERNE AR	HINTERE LEUCHTE	TAIL LAMP	LAMPARA POSTERIOR

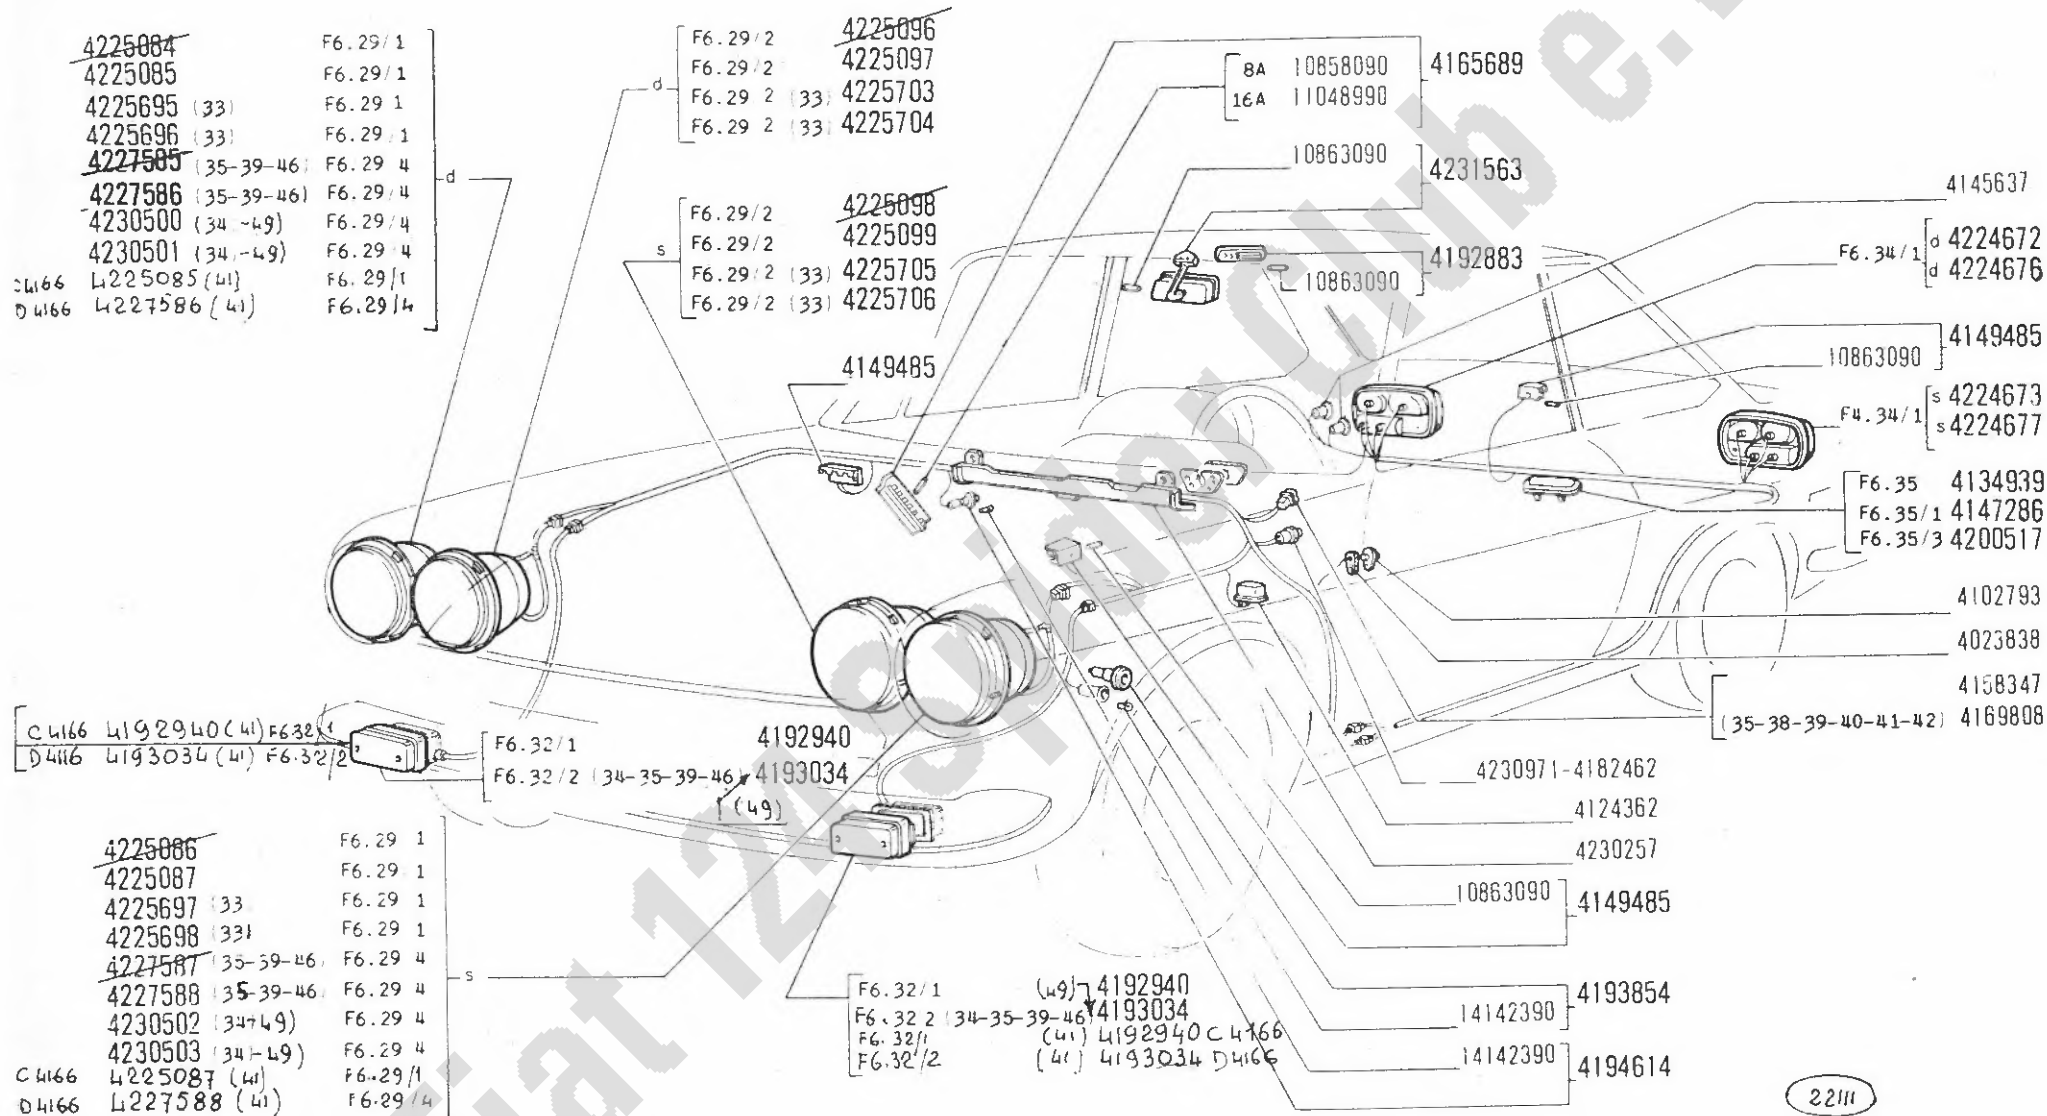

22/III

124 Sport
(tipo BC-BS)

ILLUMINAZIONE ESTERNA ED INTERNA


Eclairage extérieur et intérieur
Aussen- und Innenbeleuchtung

Outer and Inner Lighting
Alumbrado exterior e interior

F4.01

1/2

XI-1970
30-07-71

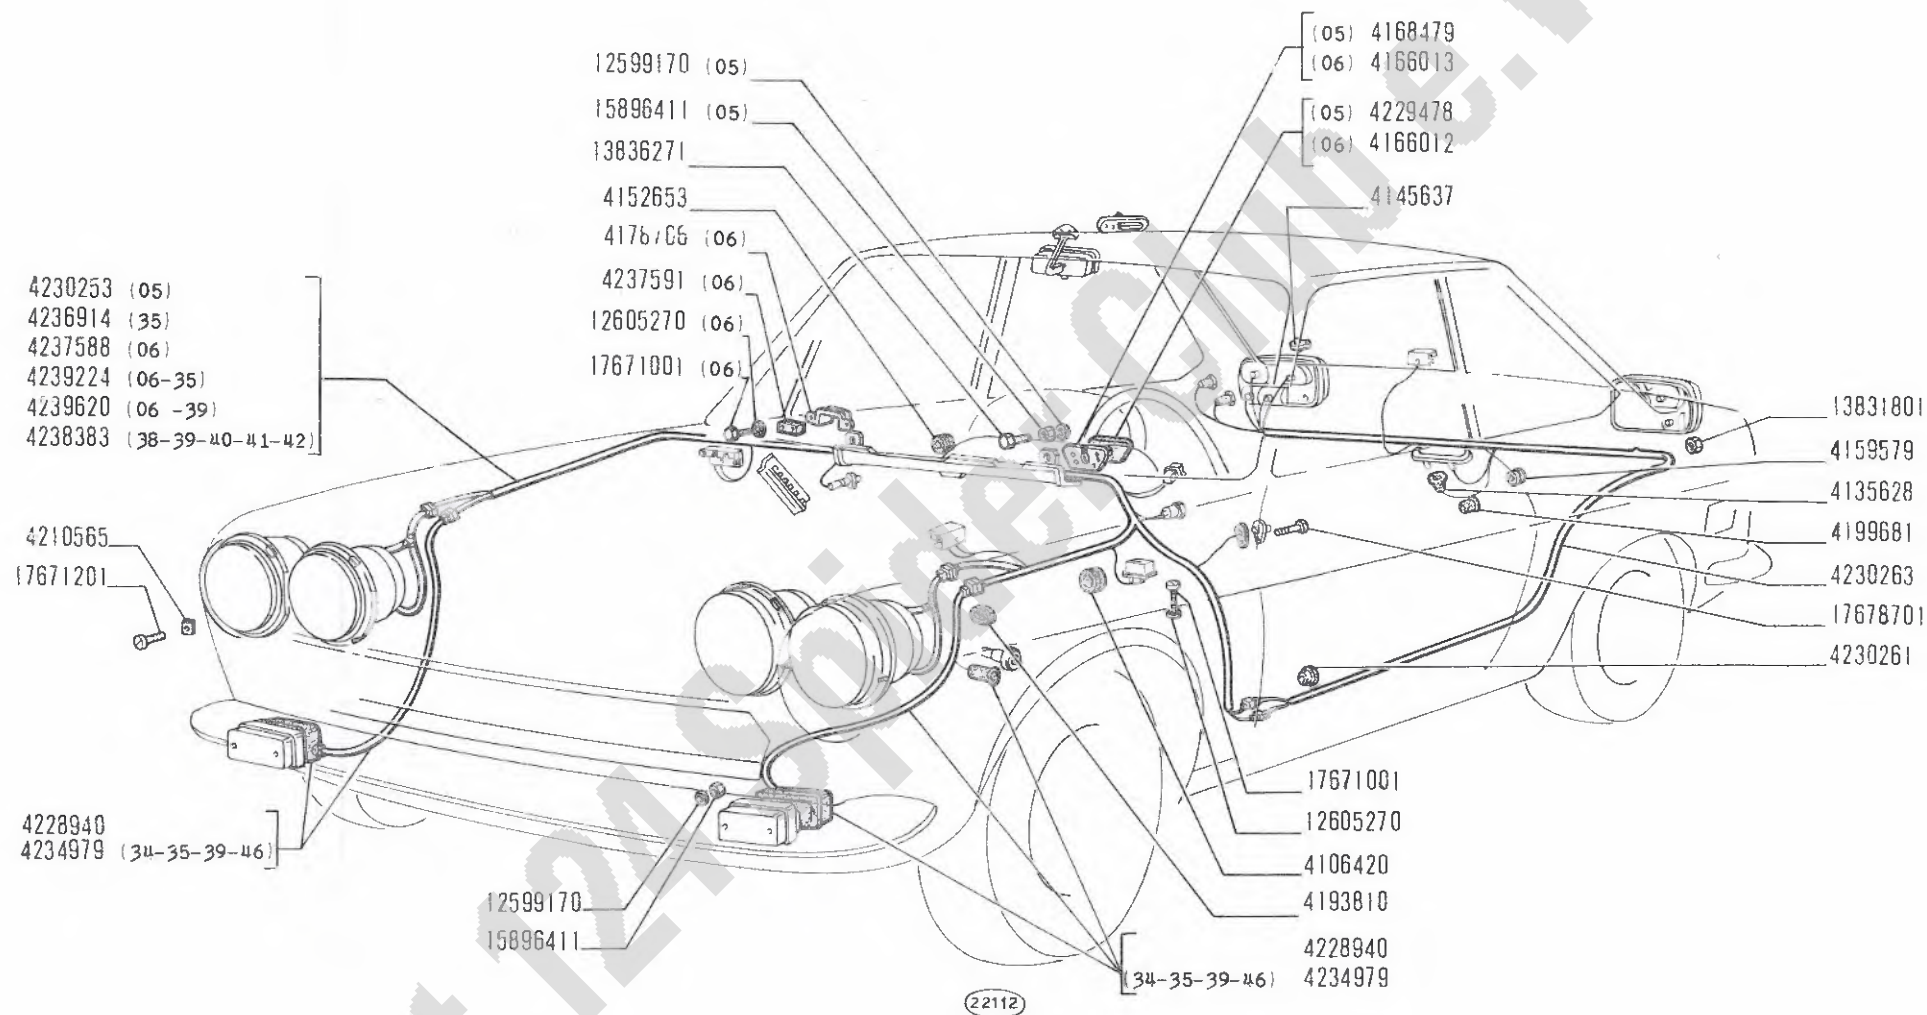

124 Sport
(tipo BC-BS)


ILLUMINAZIONE ESTERNA ED INTERNA

- Eclairage extérieur et intérieur
- Aussen- und Innenbeleuchtung

- Outer and Inner Lighting
- Alumbrado exterior e interior

F4.01

MODIF.	N.ORDINAZ.	Q.	DENOMINAZIONE	DESIGNATION	BENENNUNG	DESCRIPTION	DENOMINACIONES
	4225084	1	PROIETTORE EST.D COMPL.	PROJECTEUR	SCHEINWERFER	HEADLAMP	PROYECTOR
	4225085	1	PROIETTORE EST.D COMPL.	PROJECTEUR	SCHEINWERFER	HEADLAMP	PROYECTOR
	4225086	1	PROIETTORE EST.S COMPL.	PROJECTEUR	SCHEINWERFER	HEADLAMP	PROYECTOR
	4225087	1	PROIETTORE EST.S COMPL.	PROJECTEUR	SCHEINWERFER	HEADLAMP	PROYECTOR
	4225096	1	PROIETTORE INT.D COMPL.	PROJECTEUR	SCHEINWERFER	HEADLAMP	PROYECTOR
	4225097	1	PROIETTORE INT.D COMPL.	PROJECTEUR	SCHEINWERFER	HEADLAMP	PROYECTOR
	4225098	1	PROIETTORE INT.S COMPL.(33)	PROJECTEUR	SCHEINWERFER	HEADLAMP	PROYECTOR
	4225099	1	PROIETTORE INT.S COMPL.	PROJECTEUR	SCHEINWERFER	HEADLAMP	PROYECTOR
	4225695	1	PROIETTORE EST.D COMPL.(33)	PROJECTEUR	SCHEINWERFER	HEADLAMP	PROYECTOR
	4225696	1	PROIETTORE EST.D COMPL.(33)	PROJECTEUR	SCHEINWERFER	HEADLAMP	PROYECTOR
	4225697	1	PROIETTORE EST.S COMPL.(33)	PROJECTEUR	SCHEINWERFER	HEADLAMP	PROYECTOR
	4225698	1	PROIETTORE EST.S COMPL.(33)	PROJECTEUR	SCHEINWERFER	HEADLAMP	PROYECTOR
	4225703	1	PROIETTORE INT.D COMPL.(33)	PROJECTEUR	SCHEINWERFER	HEADLAMP	PROYECTOR
	4225704	1	PROIETTORE INT.D COMPL.(33)	PROJECTEUR	SCHEINWERFER	HEADLAMP	PROYECTOR
	4225705	1	PROIETTORE INT.S COMPL.(33)	PROJECTEUR	SCHEINWERFER	HEADLAMP	PROYECTOR
	4225706	1	PROIETTORE INT.S COMPL.(33)	PROJECTEUR	SCHEINWERFER	HEADLAMP	PROYECTOR
	4227565	1	PROIETTORE EST.D COMPL.(35-39-46)	PROJECTEUR	SCHEINWERFER	HEADLAMP	PROYECTOR
	4227566	1	PROIETTORE EST.D COMPL.(35-39-46)	PROJECTEUR	SCHEINWERFER	HEADLAMP	PROYECTOR
	4227568	1	PROIETTORE EST.S COMPL.(35-39-46)	PROJECTEUR	SCHEINWERFER	HEADLAMP	PROYECTOR
	4228940	2	CAVI CON GUARNIZIONE E CAPPUCCIO	CABLES	LEITUNGEN	CABLES	CABLES
	4229478	1	GUARNIZIONE (05)	JOINT	DICHTUNG	GASKET	JUNTA
	4230253	1	INSIEME CAVI CRUSCOTTO (05)	CABLES ASSEMBLES	LEITUNGSSATZ	CABLE ASSY.	HAZ DE CABLES
	4230257	1	RIPARU	PROTECTION	ABDECKUNG	PROTECTION	DEFENSA
	4230261	2	ANELLO GOMMA	SAGUE	RING	RING	GUARNICION
	4230263	1	INSIEME CAVI POST.	CABLES ASSEMBLES	LEITUNGSSATZ	CABLE ASSY.	HAZ DE CABLES

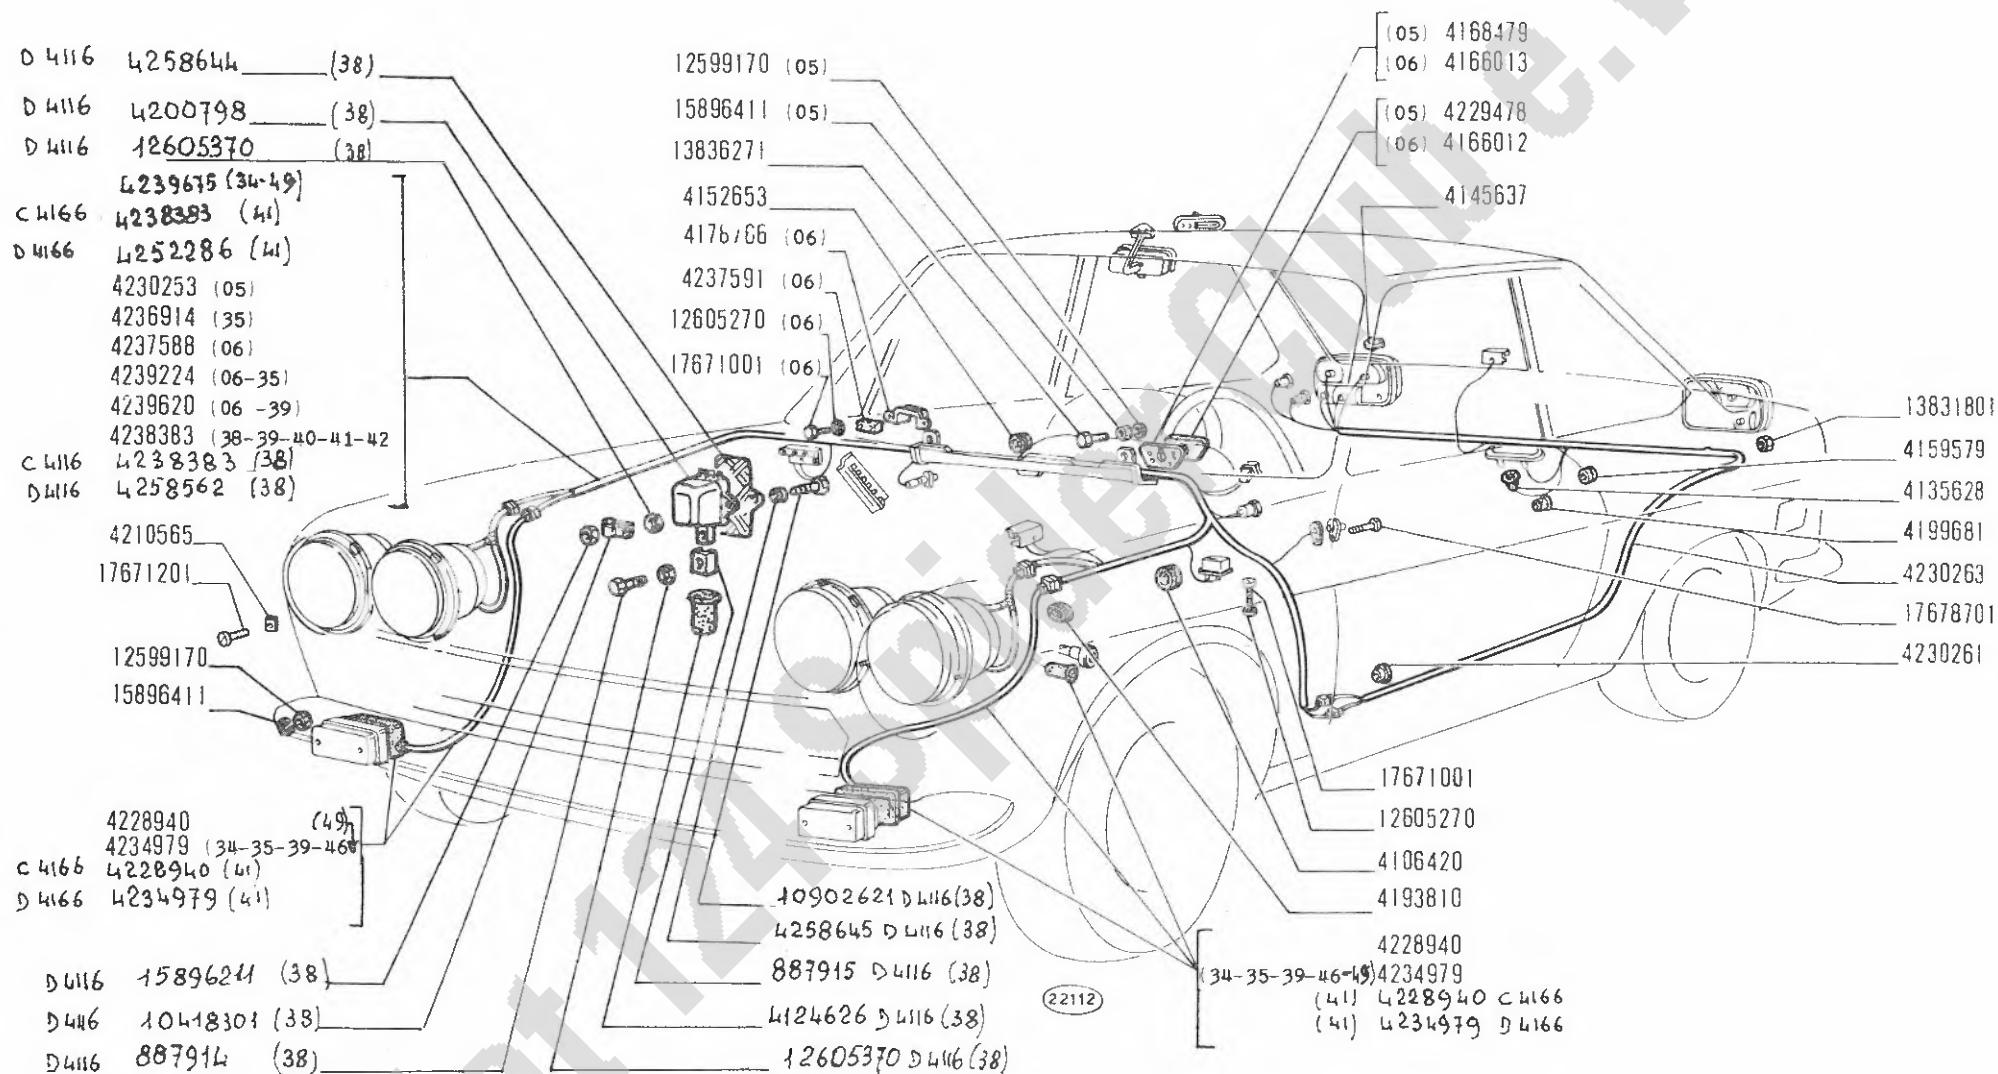

124 Sport
(tipo BC-BS)

ILLUMINAZIONE ESTERNA ED INTERNA

Eclairage extérieur et intérieur
Aussen- und Innenbeleuchtung


Outer and Inner Lighting
Alumbrado exterior e interior

F4.01

2/2

XI-1970

30-07-71

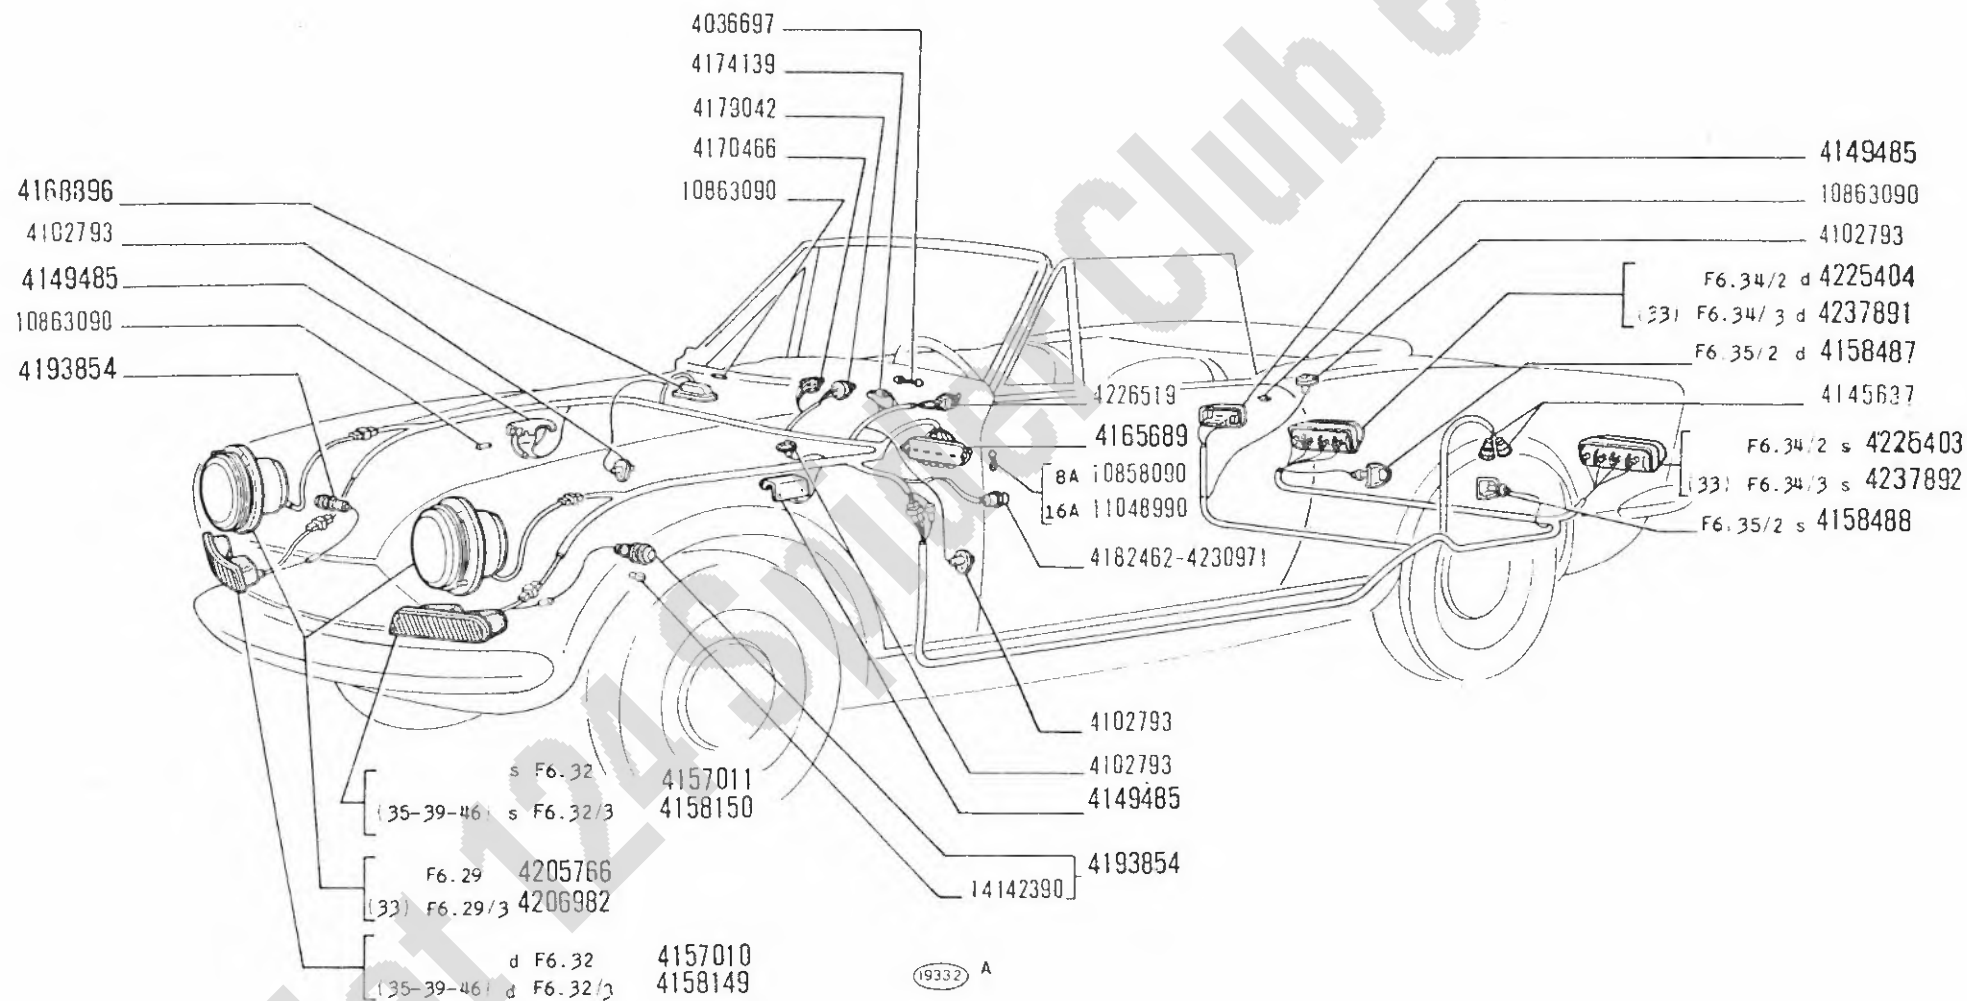

124 Sport
(tipo BC-BS)

ILLUMINAZIONE ESTERNA ED INTERNA

- Eclairage extérieur et intérieur
- Aussen- und Innenbeleuchtung


- Outer and Inner Lighting
- Alumbrado exterior e interior

F4.01/1

1/2

XI-1970

MODIF.	N.ORDINAZ. Q.	DENOMINAZIONE	DESIGNATION	BENENNUNG	DESCRIPTION	DENOMINACIONES
	4230500	1 PROIETTORE EST.D COMPL.(34)	PROJECTEUR	SCHEINWERFER	HEADLAMP	PROYECTOR
	4230501	1 PROIETTORE EST.D COMPL.(34)	PROJECTEUR	SCHEINWERFER	HEADLAMP	PROYECTOR
	4230502	1 PROIETTORE EST.S COMPL.(34)	PROJECTEUR	SCHEINWERFER	HEADLAMP	PROYECTOR
	4230503	1 PROIETTORE EST.S COMPL.(34)	PROJECTEUR	SCHEINWERFER	HEADLAMP	PROYECTOR
	4230971	1 PRESA DI CORRENTE COMPL.	PRISE	STECKDUSE	RECEPTACLE	ENCHUFE
	4231563	1 SPECCHIO RETROVISORE COMPL.	RETROVISEUR	RUECKBLICKSPIEGEL	MIRROR	ESPEJO
	4234979	2 CAVI CON GUARNIZIONE E CAP- PUCCIO(34-35-39-46)	CABLES	LEITUNGEN	CABLES	CABLES
	4236914	1 INSIEME CAVI GRUSCOTTO (35)	CABLES ASSEMBLES	LEITUNGSSATZ	CABLE ASSY.	HAZ DE CABLES
	4237586	1 INSIEME CAVI GRUSCOTTO (06)	CABLES ASSEMBLES	LEITUNGSSATZ	CABLE ASSY.	HAZ DE CABLES
	4237591	1 GUARNIZIONE (06)	JOINT	DICHTUNG	GASKET	JUNTA
	4238383	1 INSIEME CAVI GRUSCOTTO (03-39-40-41-42)	CABLES ASSEMBLES	LEITUNGSSATZ	CABLE ASSY.	HAZ DE CABLES
	4239224	1 INSIEME CAVI GRUSCOTTO (06-35)	CABLES ASSEMBLES	LEITUNGSSATZ	CABLE ASSY.	HAZ DE CABLES
	4239620	1 INSIEME CAVI GRUSCOTTO (06-39)	CABLES ASSEMBLES	LEITUNGSSATZ	CABLE ASSY.	HAZ DE CABLES
	10858090	9 FUSIBILE 8A.	FUSIBLE	SICHERUNG	FUSE	FUSIBLE
	10863090	6 LAMPADA	LAMPE	LAMPE	BULB	BOMBILLA
	11068940	1 FUSIBILE 16A.	FUSIBLE	SICHERUNG	FUSE	FUSIBLE
	12599170	3 ROSETTA SICUREZZA (05)	RONDELLE FREIN	SICHERUNGSRING	LOCKWASHER	ARANDELA DE FRENO
	12599170	4 ROSETTA SICUREZZA	RONDELLE FREIN	SICHERUNGSRING	LOCKWASHER	ARANDELA DE FRENO
	12605270	2 ROSETTA SICUREZZA	RONDELLE FREIN	SICHERUNGSRING	LOCKWASHER	ARANDELA DE FRENO
	12605270	4 ROSETTA SICUREZZA (06)	RONDELLE FREIN	SICHERUNGSRING	LOCKWASHER	ARANDELA DE FRENO
	13831801	4 DADO	ECROU	MUTTER	NUT	TUERCA
	13836271	3 VITE	VIS	SCHRAUBE	SCREW	TORNILLO
	14142390	3 LAMPADA	LAMPE	LAMPE	BULB	BOMBILLA
	15896411	4 DADO	ECROU	MUTTER	NUT	TUERCA
	15896411	3 DADO (05)	ECROU	MUTTER	NUT	TUERCA
	17671001	2 VITE	VIS	SCHRAUBE	SCREW	TORNILLO
	17671001	4 VITE (06)	VIS	SCHRAUBE	SCREW	TORNILLO
	17671201	12 VITE	VIS	SCHRAUBE	SCREW	TORNILLO
	17678701	4 VITE	VIS	SCHRAUBE	SCREW	TORNILLO

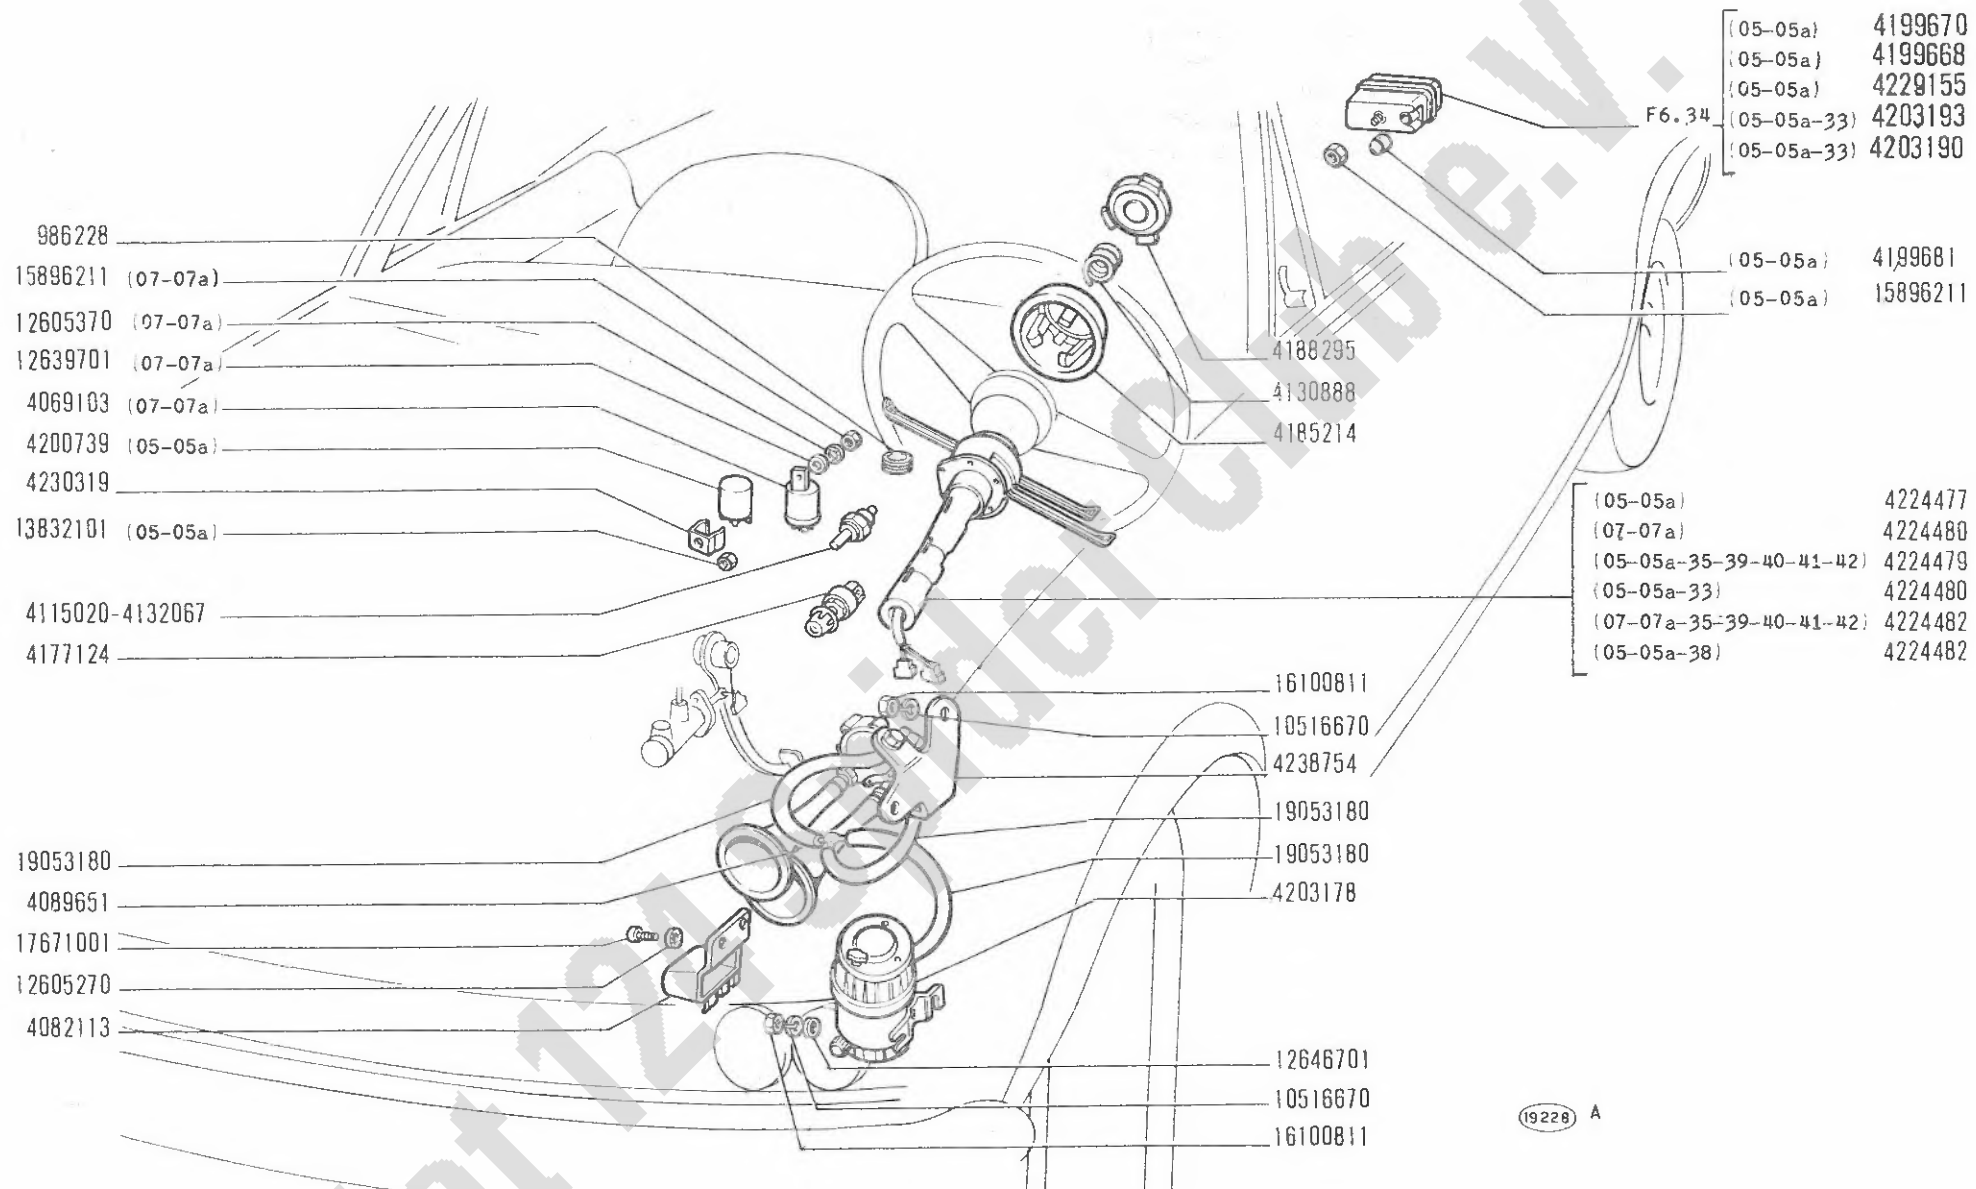

124 Sport
(tipo BC-BS)


SEGNALAZIONE DI AVVISO E DI MANOVRA

- Dispositifs de signalisation
- Signalisiervorrichtung

- Signalling Devices
- Aparatos de señalización

F5.01

MODIF.	N.ORDINAZ. Q.	DENOMINAZIONE	DESIGNATION	BENENNUNG	DESCRIPTION	DENOMINACIONES
	946228	1 ANELLO GOMMA	BAGUE	RING	RING	GUARNICION
	4069103	1 LAMPEGGIATORE (07-07A.)	CLIGNOTANT	BLINKGEBER	FLASHER	RELE DE INTERMITENCIA
	4062113	1 TELERUTTORE AVVISATORI	TELERUPTEUR	FERNSCHALTER	RELAY	TELERRUPTOR
	4049651	1 RACCORD A TRE VIE	RACCORD	STUTZEN	CONNECTION	RACOR
	4115020	1 INTERRUETTORE R.M.	INTERRUPTEUR	SCHALTER	SWITCH	INTERRUPTOR
	4130446	1 MOLLA	RESSORT	FEDER	SPRING	RESORTE
	4132067	1 PULSANTE R.M.	POUSSOIR	DRUCKSCHALTER	BUTTON SWITCH	INTERRUPTOR
	4141266	1 AVVISATORE TONO BASSO (38-39)	AVERTISSEUR -TON BAS-	HORN -TIEF-	HORN -LOW PITCH-	BOCINA-TONO BAJO
	4141269	1 AVVISATORE TONO ALTO (38-39)	AVERTISSEUR-TON HAUT-	HORN -HOCH-	HORN -HIGH PITCH-	BOCINA-TONO ALTO
	4142115	1 TELERUTTORE (38-39)	TELERUPTEUR	FERNSCHALTER	RELAY	TELERRUPTOR
	4151068	1 TELERUTTORE (38-39)	TELERUPTEUR	FERNSCHALTER	RELAY	TELERRUPTOR
	4177124	1 INTERRUETTORE	INTERRUPTEUR	SCHALTER	SWITCH	INTERRUPTOR
	4183825	1 SEGNALE ARRESTO	INDICATORE OTTICO	LAMPE-TEMOIN	ANZEIGELEUCHTE	INDICATOR
	4185214	1 GHIERA	ECROU	GEWINDERING	RING	TUERCA
	4186295	1 PULSANTE	POUSSOIR	DRUCKSCHALTER	BUTTON SWITCH	INTERRUPTOR
	4192150	1 STAFFA (38-39)	ETKIER	HALTER	BRACKET	SOPORTE
	4192151	1 STAFFA (38-39)	ETRIER	HALTER	BRACKET	SOPORTE
	4199666	1 FANALE RETROMARCIA COMPL.(05-05A)	FEU DE RECUL	RUECKFAHRLEUCHTE	BACK-UP LAMP	LAMPARA DE M.A.
	4199670	1 FANALE RETROMARCIA COMPL.(05-05A)	FEU DE RECUL	RUECKFAHRLEUCHTE	BACK-UP LAMP	LAMPARA DE M.A.
	4199681	1 CAPPUCCIO (05-05A)	CAPUCHON	SCHUTZKAPPE	BOOT	CAPUCHON
	4200679	1 LAMPEGGIATORE LUCI EMERGENZA(35)	CLIGNOTANT	BLINKGEBER	FLASHER	RELE DE INTERMITENCIA
	4200739	1 LAMPEGGIATORE (05-05A)	CLIGNOTANT	BLINKGEBER	FLASHER	RELE DE INTERMITENCIA
	4203178	1 COMPRESSORE	COMPRESSEUR	LUFTPRESSER	AIR COMPRESSOR	COMPRESOR
	4203190	1 FANALE RETROMARCIA COMPL.(05-05A-33)	FEU DE RECUL	RUECKFAHRLEUCHTE	BACK-UP LAMP	LAMPARA DE M.A.
	4203193	1 FANALE RETROMARCIA COMPL.(05-05A-33)	FEU DE RECUL	RUECKFAHRLEUCHTE	BACK-UP LAMP	LAMPARA DE M.A.
	4210876	1 COMMUTATORE LUCI EMERGENZA (35)	COMMUTATEUR	SCHALTER	SWITCH	CONMUTADOR
	4224477	1 DEVIODUIDASGANCIO E DEVIOLUCI (05-05A)	COMBINA TEUR	LENKSTUOCK-UMSCHALTER	SWITCH UNIT	INTERRUPTOR-CONMUTADOR
	4224479	1 DEVIODUIDASGANCIO E DEVIOLUCI (05-05A-35-39-40-41-42)	COMBINA TEUR	LENKSTUOCK-UMSCHALTER	SWITCH UNIT	INTERRUPTOR-CONMUTADOR
	4224480	1 DEVIODUIDASGANCIO E DEVIOLUCI (07-07A)	COMBINA TEUR	LENKSTUOCK-UMSCHALTER	SWITCH UNIT	INTERRUPTOR-CONMUTADOR

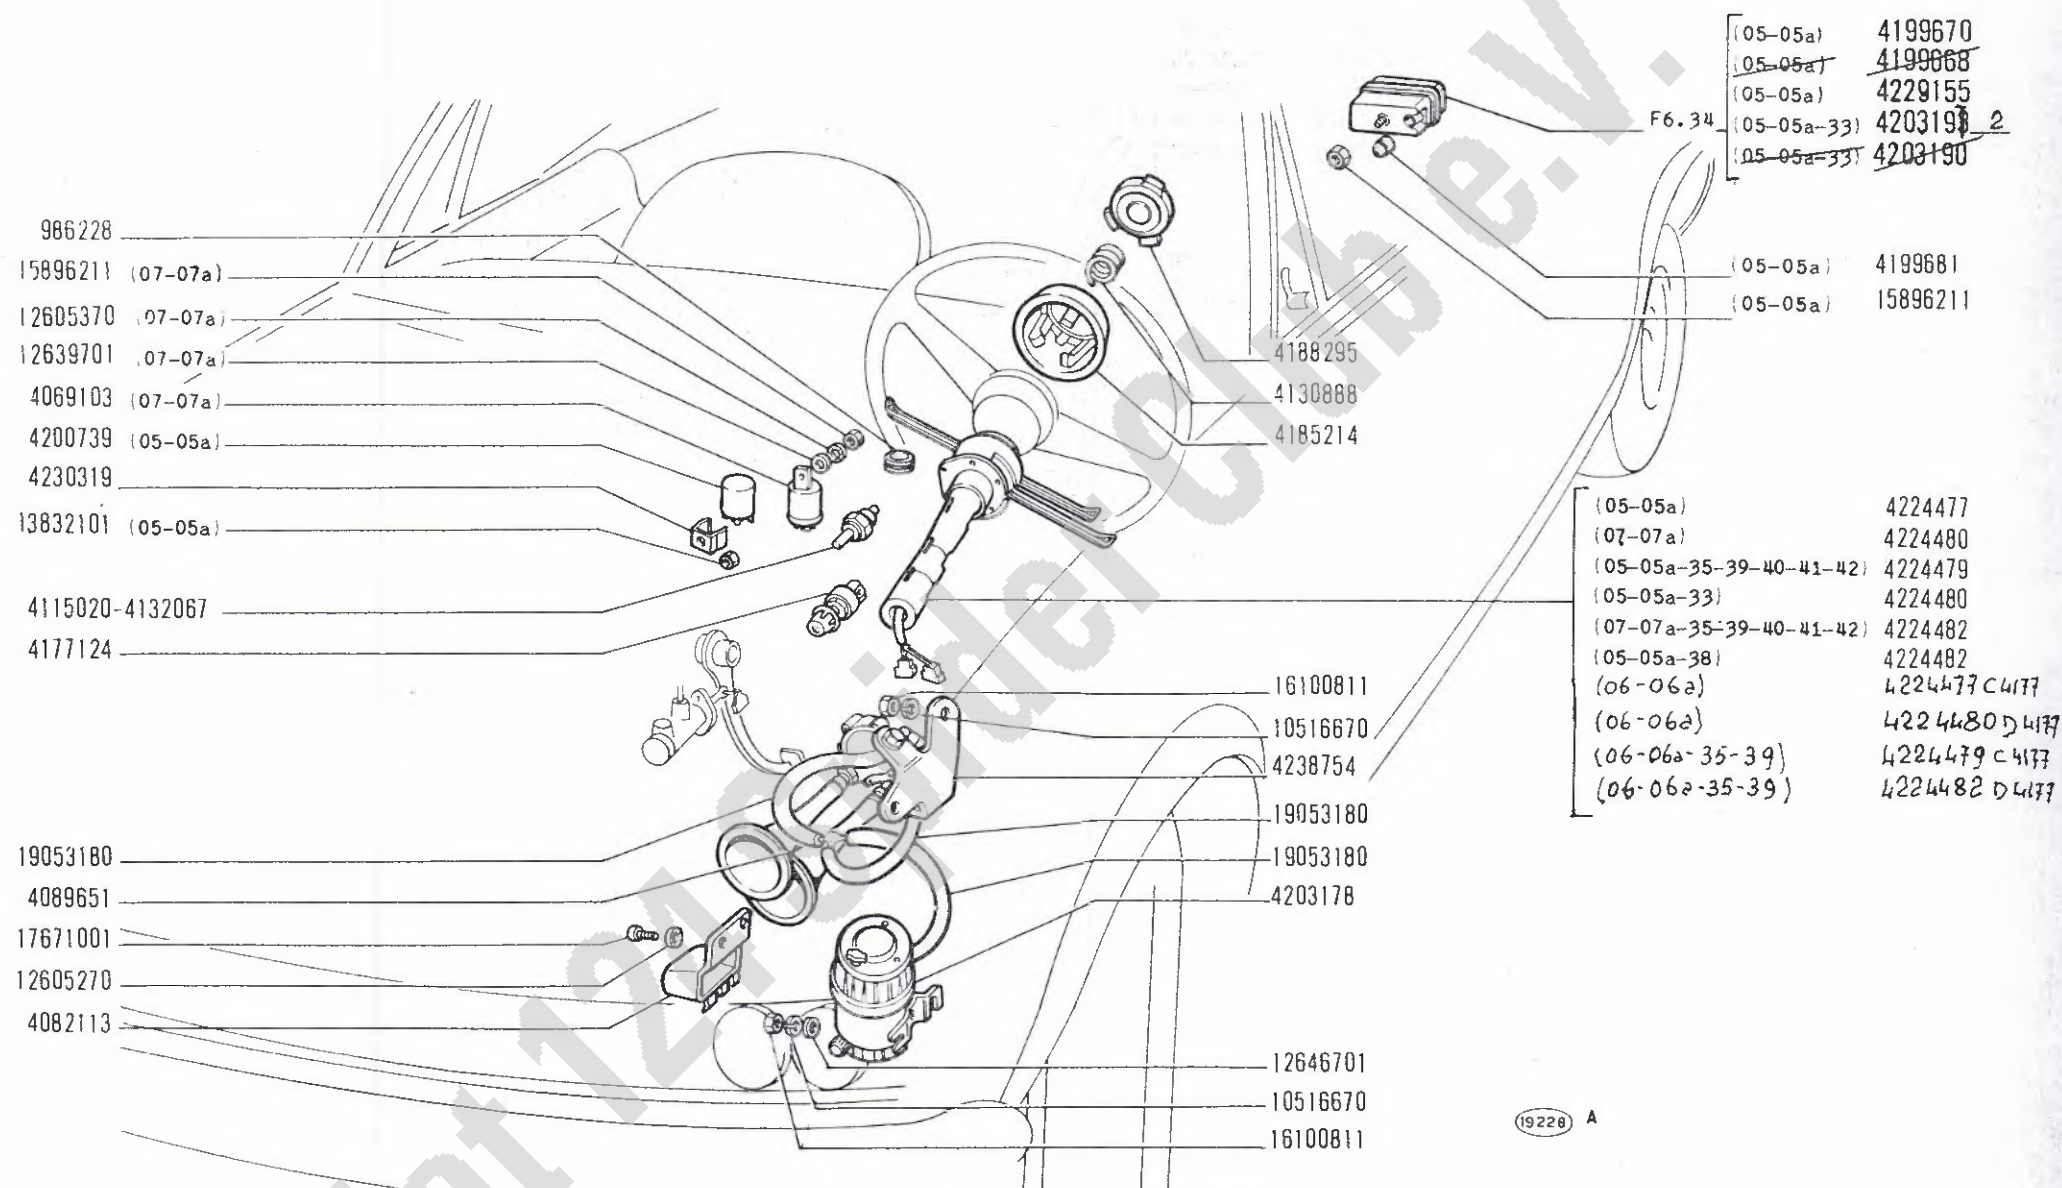

124 Sport
(tipo BC-BS)

SEGNALAZIONE DI AVVISO E DI MANOVRA


Dispositifs de signalisation
Signalisierovrichtung

Signalling Devices
Aparatos de señalización

F5.01

1.2

XI-1970
30.07.71

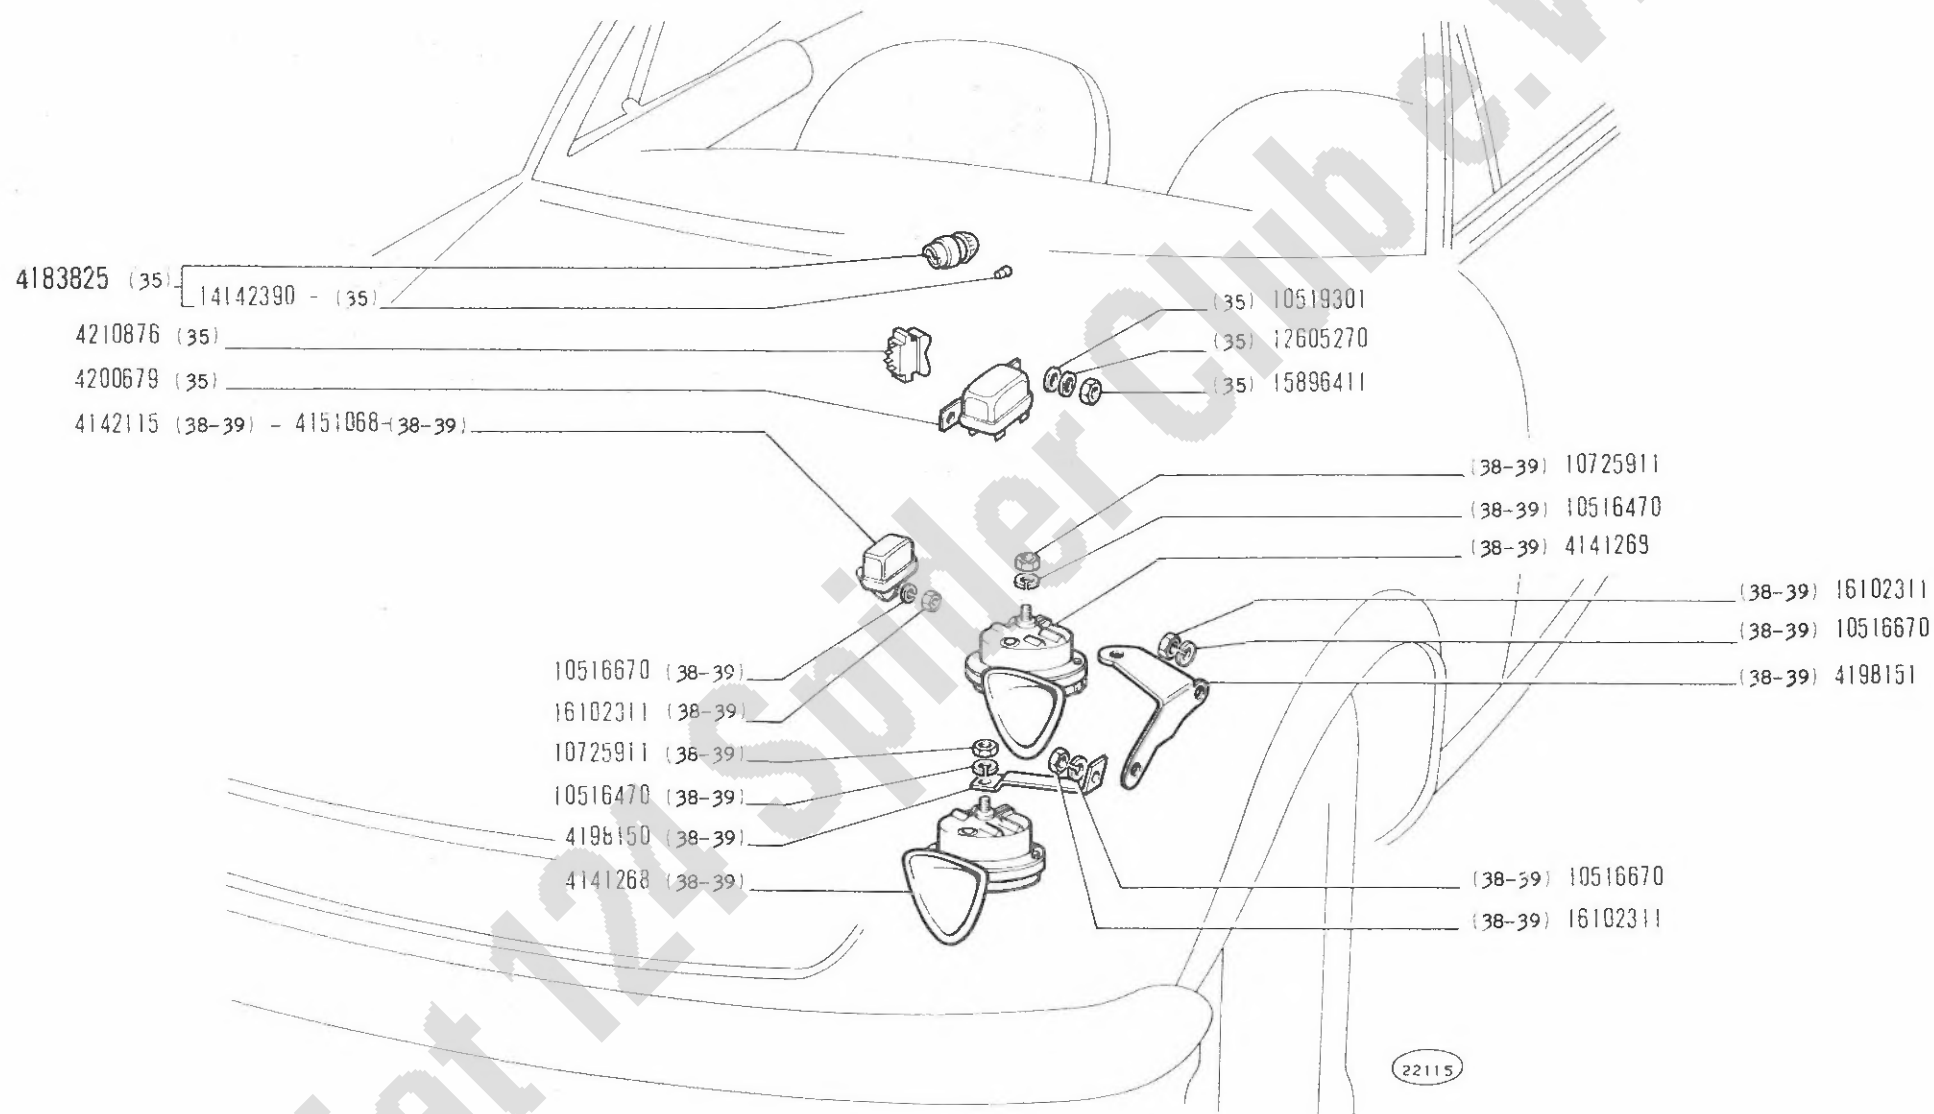

124 Sport
(tipo BC-BS)


SEGNALAZIONE DI AVVISO E DI MANOVRA

- Dispositifs de signalisation
- Signalisierovruchtung

- Signalling Devices
- Aparatos de señalización

F5.01

MODIF.	N.ORDINAZ.	Q.	DENOMINAZIONE	DESIGNATION	BENENNUNG	DESCRIPTION	DENOMINACIONES
	4224480	1	DEVI GUIDAS GANCIO E DEVIOLUCI (05-05A-33)	COMBINA TEUR	LENKSTOCK-UMSCHALTER	SWITCH UNIT	INTERRUPTOR-CONMUTADOR
	4224482	1	DEVI GUIDAS GANCIO E DEVIOLUCI (07-07A-35-39-40-41-42)	COMBINA TEUR	LENKSTOCK-UMSCHALTER	SWITCH UNIT	INTERRUPTOR-CONMUTADOR
	4224482	1	DEVI GUIDAS GANCIO E DEVIOLUCI (05-05A-38)	COMBINA TEUR	LENKSTOCK-UMSCHALTER	SWITCH UNIT	INTERRUPTOR-CONMUTADOR
	4224155	1	FANALE RETROMARCIA COMPL. (05-05A)	FEU DE RECU L	RUECKFAHRLEUCHTE	BACK-UP LAMP	LAMPARA DE M.A.
	4230319	1	STAFFA	ETRIER	HALTER	BRACKET	SOPORTE
	4238754	1	AVVISATORI TONO ALTO E BASSO	AVERTISSEURS TON-HAUT ET TON-BAS	HORN - HOCH UND TIEF -	HORNS -HIGH AND LOW PITCH-	BOCINAS -TONO ALTO Y BAJO-
	10516470	2	ROSETTA SICUREZZA (38-39)	RONDELLE FREIN	SICHERUNGSRING	LOCKWASHER	ARANDELA DE FRENO
	10516670	4	ROSETTA SICUREZZA	RONDELLE FREIN	SICHERUNGSRING	LOCKWASHER	ARANDELA DE FRENO
	10516670	3	ROSETTA SICUREZZA (38-39)	RONDELLE FREIN	SICHERUNGSRING	LOCKWASHER	ARANDELA DE FRENO
	10519301	2	ROSETTA ISOLANTE (35)	RONDELLE ISOLANTE	ISOLIERSCHEIBE	INSULATOR	ARANDELA AISLANTE
	10725911	2	DADO (38-39)	ECROU	MUTTER	NUT	TUERCA
	12605270	2	ROSETTA SICUREZZA	RONDELLE FREIN	SICHERUNGSRING	LOCKWASHER	ARANDELA DE FRENO
	12605270	2	ROSETTA SICUREZZA (35)	RONDELLE FREIN	SICHERUNGSRING	LOCKWASHER	ARANDELA DE FRENO
	12605370	1	ROSETTA SICUREZZA (07-07A)	RONDELLE FREIN	SICHERUNGSRING	LOCKWASHER	ARANDELA DE FRENO
	12639701	1	ROSETTA PIANA (07-07A)	RONDELLE	SCHEIBE	WASHER	ARANDELA
	12646701	2	ROSETTA PIANA	RONDELLE	SCHEIBE	WASHER	ARANDELA
	13832101	1	DADO (05-05A)	ECROU	MUTTER	NUT	TUERCA
	14142390	1	LAMPADA (35)	LAMPE	LAMPE	BULB	BOMBILLA
	15896211	1	DADO (05-05A)	ECROU	MUTTER	NUT	TUERCA
	15896211	1	DADO (07-07A)	ECROU	MUTTER	NUT	TUERCA
	15896411	1	DADO (35)	ECROU	MUTTER	NUT	TUERCA
	16100811	4	DADO	ECROU	MUTTER	NUT	TUERCA
	16102311	3	DADO (38-39)	ECROU	MUTTER	NUT	TUERCA
	17671001	2	VITE	VIS	SCHRAUBE	SCREW	FORNILLO
	19053180	M	TUBO FLESSIBILE 7X12	TUYAU	SCHLAUCH	HOSE	MANGA

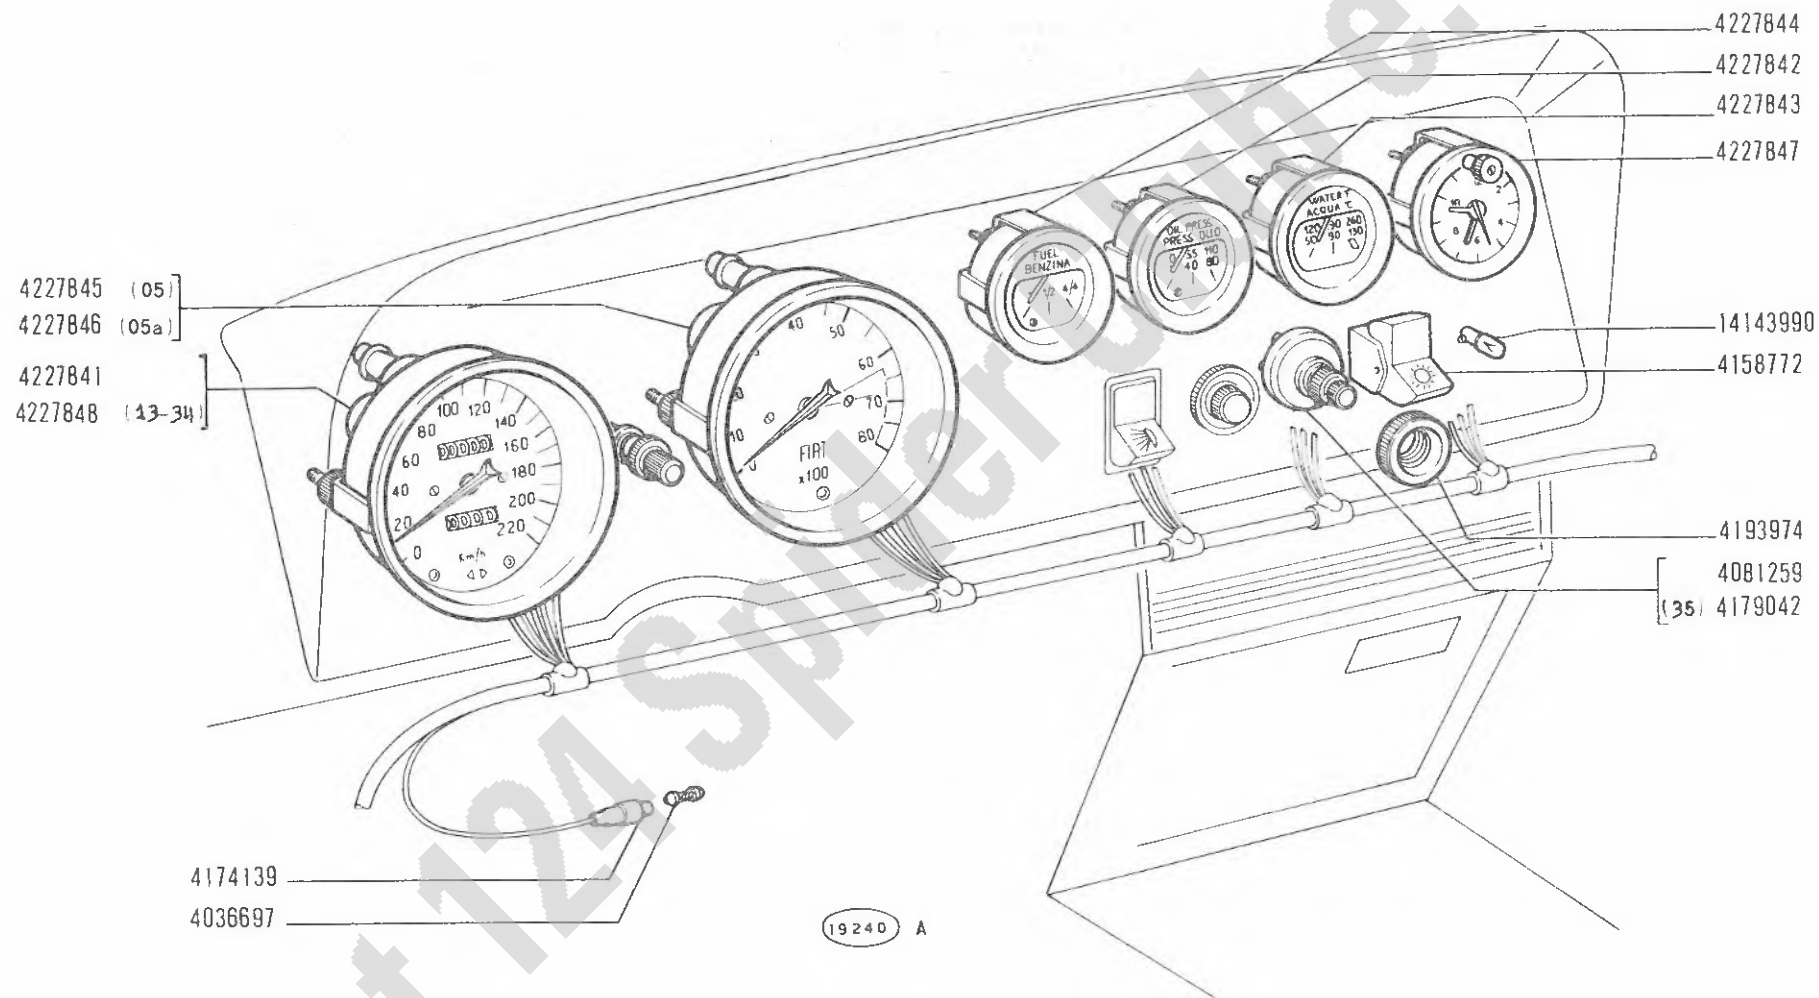

SEGNALAZIONI DI FUNZIONAMENTO

124 Sport
(tipo BC-BS)


- Témoins de fonctionnement
- Anzeigevorrichtungen

- Operation Indicators
- Testigos de funcionamiento

F5.03

XI-1970

MODIF.	N.ORDINAZ. Q.	DENOMINAZIONE	DESIGNATION	BENENNUNG	DESCRIPTION	DENOMINACIONES
	4036697	1 RESISTENZA	RESISTANCE	WIDERSTAND	RESISTOR	RESISTENCIA
	4081259	1 REOSTATO	RHEOSTAT	RHEOSTAT	RHEOSTAT	REOSTATO
	4156772	1 INTERRUITORE LUCE STRUMENTI	INTERKUPTEUR	SCHALTER	SWITCH	INTERRUPTOR
	4174139	1 ASTUCCIO	ETUI	ETUI	CASE	ESTUCHE
	4179042	1 REOSTATO CON INTERRUITORE LUCE STRUMENTO (35)	RHEUSTAT	RHEUSTAT	RHEOSTAT	REUSTATO
	4193974	1 GHIERA	ECKROU	GEWINDERING	RING	TUERCA
	4227841	1 TACHINETRO	COMPTEUR DE VITESSE	TACHOMETER	SPEEDOMETER	TACOMETRO
	4227842	1 MANOMETRO	MANOMETRE	MANOMETER	PRESSURE GAUGE	MANOMETRO
	4227843	1 TERMOMETRO	THERMOMETRE	THERMOMETER	HEAT INDICATOR	TERMOMETRO
	4227844	1 INDICATORE LIVELLO COMBUSTIBILE	INDICATEUR DE NIVEAU	STANDANZEIGER	LEVEL GAUGE	INDICADOR DE NIVEL
	4227845	1 CONTAGIRI (USA)	COMPTE-TOURS	DREHZAHLMESSER	REVOLUTION COUNTER	TACOMETRO
	4227846	1 CONTAGIRI (USA)	COMPTE-TOURS	DREHZAHLMESSER	REVOLUTION COUNTER	TACOMETRO
	4227847	1 OROLOGIO	MONTRE	UHR	CLOCK	RELOJ
	4227848	1 CONTABILIGLIA (13-34)	COMPTEUR	MEILENZAEHLER	SPEEDOMETER	VELOCIMETRO
	14143990	14 LAMPADA	LAMPE	LAMPE	BULB	BOMBILLA

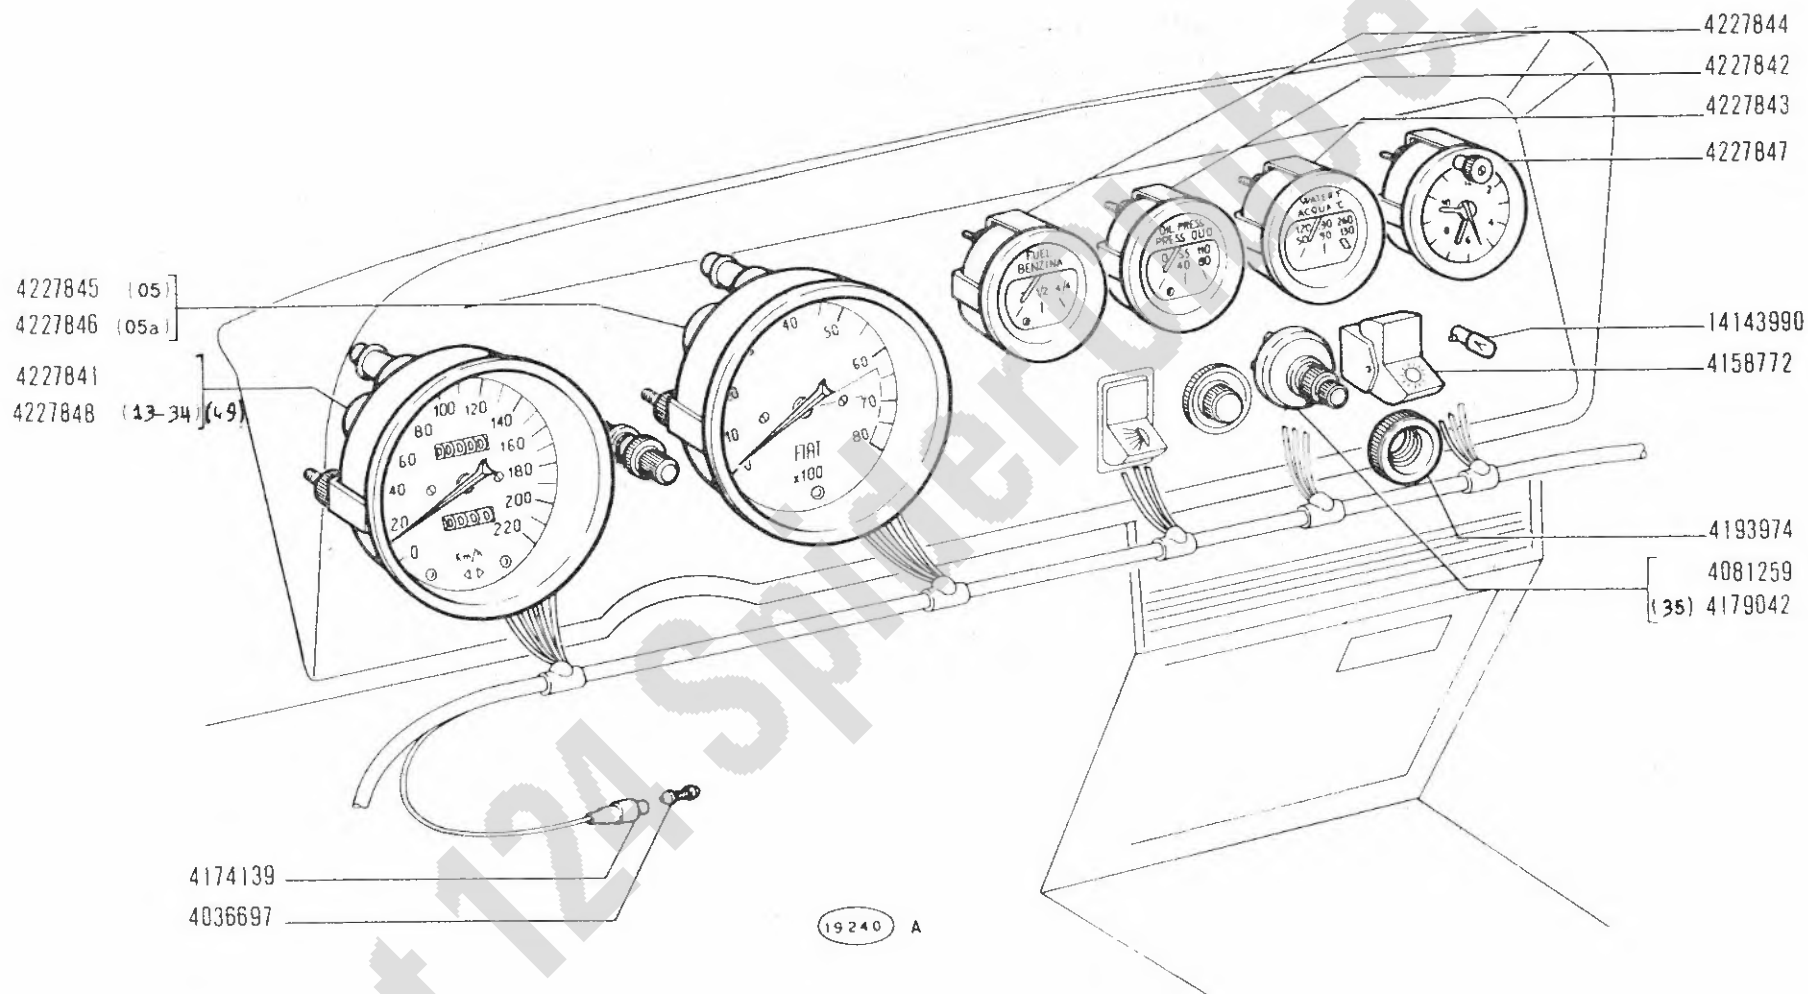

124 Sport
(tipo BC-BS)


SEGNALAZIONI DI FUNZIONAMENTO

Témoins de fonctionnement
Anzeigevorrichtungen

Operation Indicators
Testigos de funcionamiento

F5.03

X1-1970
30-07-71

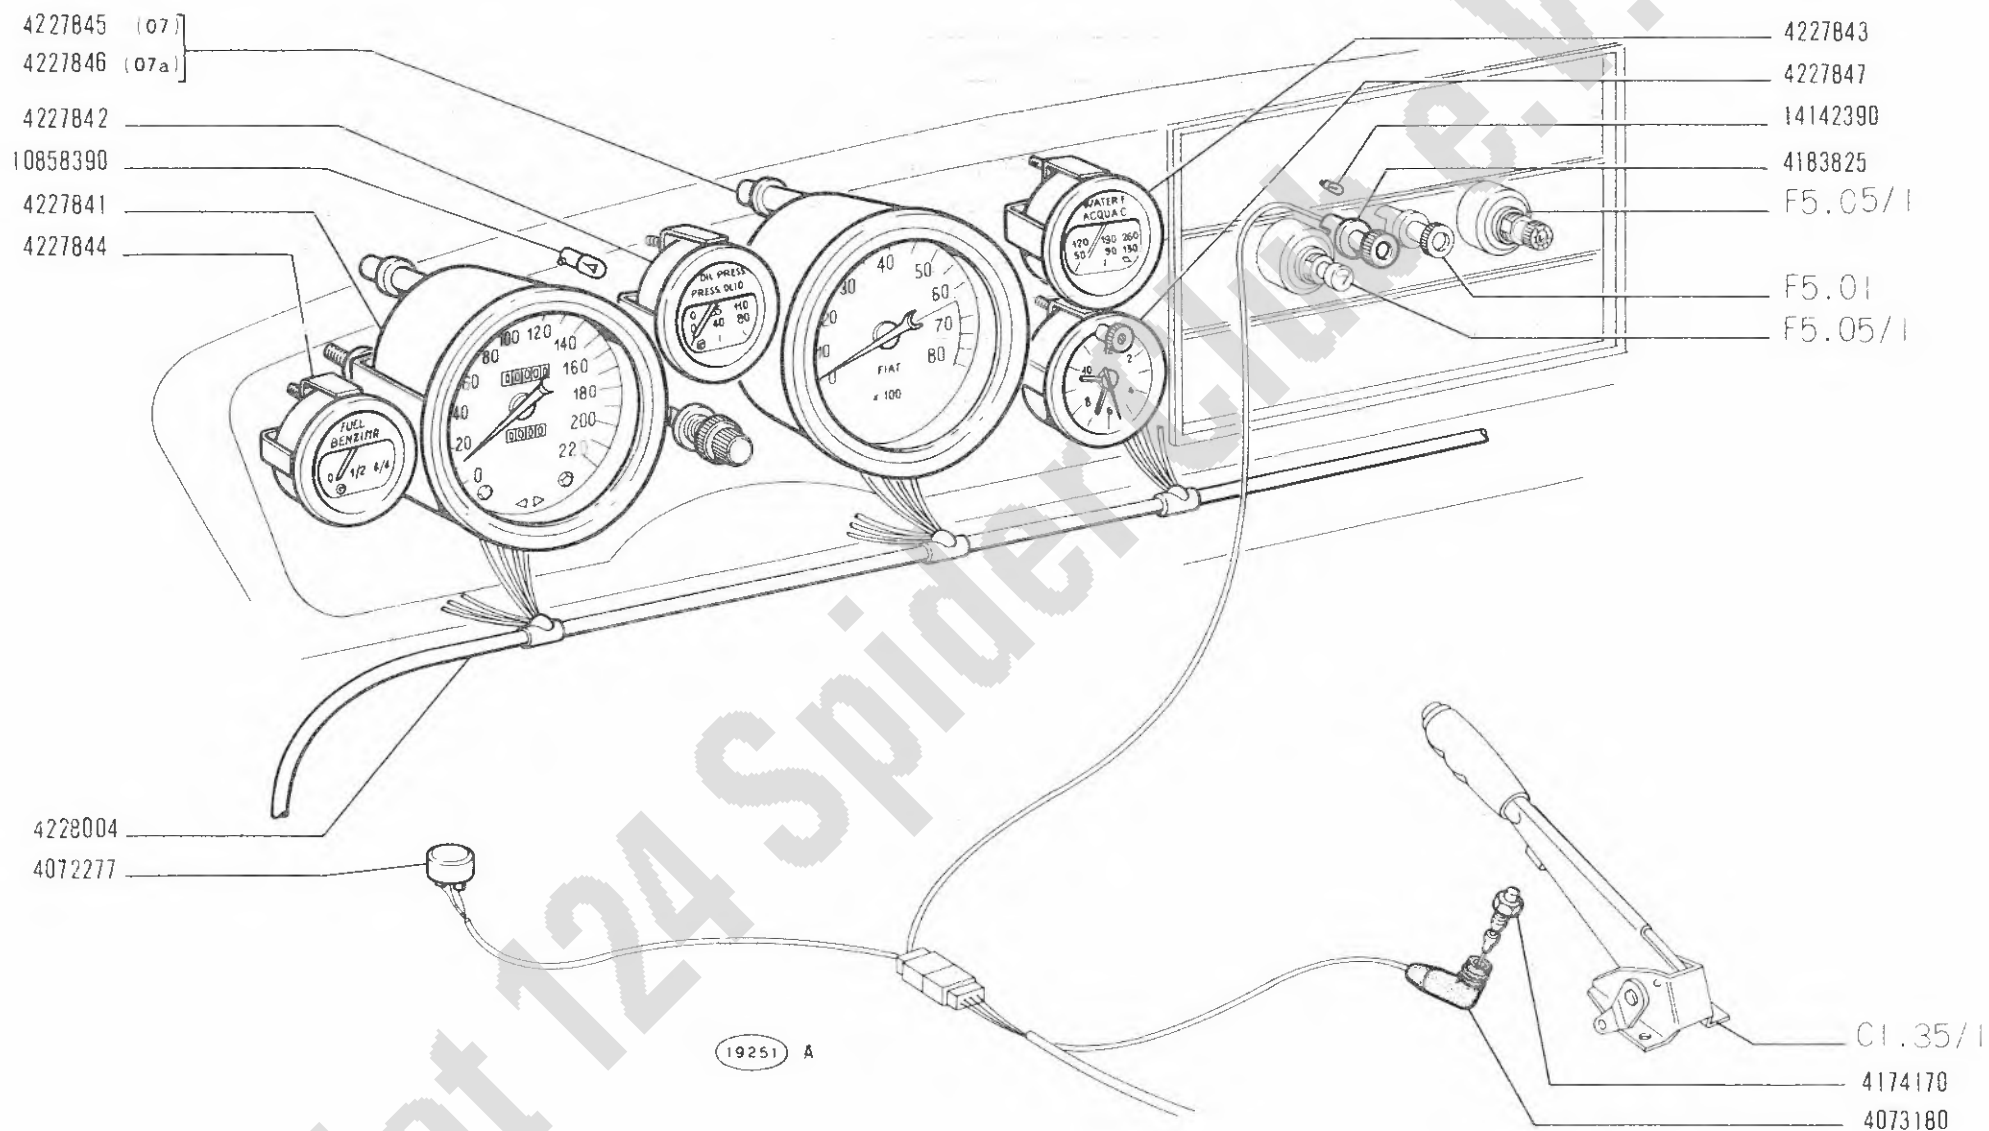

124 Sport
(tipo BC-BS)

SEGNALAZIONI DI FUNZIONAMENTO


- Témoins de fonctionnement
- Anzeigevorrichtungen

- Operation Indicators
- Testigos de funcionamiento

F5.03/1

XI-1970

MODIF.	N.ORDINAZ.	Q.	DENOMINAZIONE	DESIGNATION	BENENNUNG	DESCRIPTION	DENOMINACIONES
	4072277	1	LAMPEGGIATORE	CLIGNOTANT	BLINKGEBER	FLASHER	RELE DE INTERMITENCIA
	4073180	1	CAPPUCCIO	CAPUCHON	SCHUTZKAPPE	BOOT	CAPUCHON
	4174170	1	PULSANTE	POUSSOIR	DRUCKSCHALTER	BUTTON SWITCH	INTERRUPTOR
	4183825	1	INDICATORE OTTICO FRENO A MANO	LAMPE-TEMOIN	ANZEIGELEUCHTE	INDICATOR	LAMPARA TESTIGO
	4227841	1	TACHIMETRO	COMPTEUR DE VITESSE	TACHOMETER	SPEEDOMETER	TACOMETRO
	4227842	1	MANOMETRO	MANOMETRE	MANOMETER	PRESSURE GAUGE	MANOMETRO
	4227843	1	TERMOMETRO	THERMOMETRE	THERMOMETER	HEAT INDICATOR	TERMOMETRO
	4227844	1	INDICATORE LIVELLO COMBUSTIBILE	INDICATEUR DE NIVEAU	STANDANZEIGER	LEVEL GAUGE	INDICADOR DE NIVEL
	4227845	1	CONTAGIRI (07)	COMPTE-TOURS	DREHZAHLMESSER	REVOLUTION COUNTER	TACOMETRO
	4227846	1	CONTAGIRI (07A)	COMPTE-TOURS	DREHZAHLMESSER	REVOLUTION COUNTER	TACOMETRO
	4227847	1	OROLOGIO	MONTRE	UHR	CLOCK	RELOJ
	4228004	1	INSIEME CAVI	CABLES ASSEMBLES	LEITUNGSSATZ	CABLE ASSY.	HAZ DE CABLES
	10858390	12	LAMPADA	LAMPE	LAMPE	BULB	BOMBILLA
	14142390	1	LAMPADA	LAMPE	LAMPE	BULB	BOMBILLA

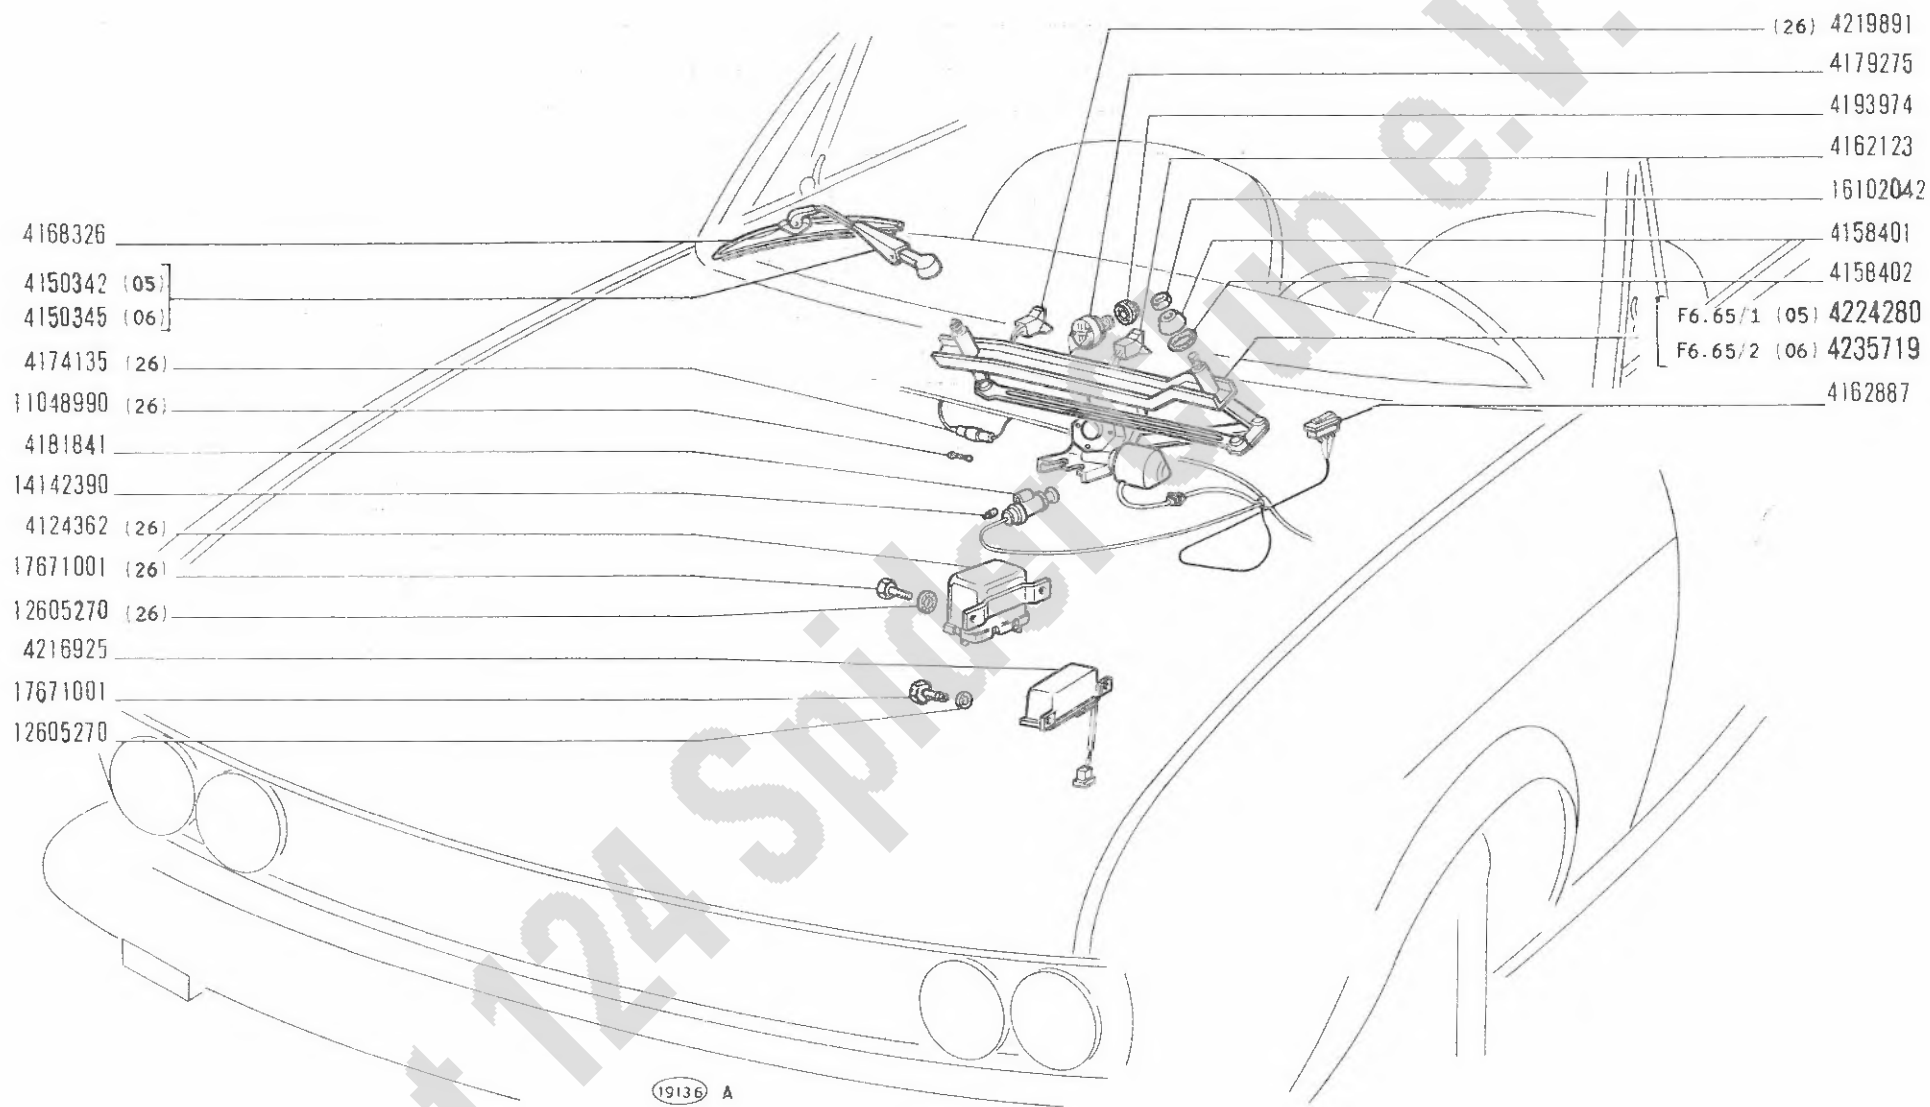

124 Sport
(tipo BC-BS)

• Accessoires divers
• Verschiedenes Zubehör


ACCESSORI VARI

• Miscellaneous Accessories
• Accesorios varios

F5.05

XI-1970

MODIF.	N.ORDINAZ. Q.	DENOMINAZIONE	DESIGNATION	BENENNUNG	DESCRIPTION	DENOMINACIONES
	4124362	1 TELERUTTORE (26)	TELERUPTEUR	FERNSCHALTER	RELAY	TELERRUPTOR
	4150342	2 BRACCIO (05)	BRAS	ARM	ARM	BRAZO
	4150343	1 BRACCIO (06)	BRAS	ARM	ARM	BRAZO
	4156401	2 DISTANZIALE	ENTRETOISE	ABSTANDSTÜCK	SPACER	SEPARADOR
	4156402	2 ANELLO GOMMA	BAGUE	RING	RING	GUARNICION
	4162123	1 COMMUTATORE	COMMUTATEUR	SCHALTER	SWITCH	CONMUTADOR
	4162867	1 INTERRUOTORE	INTERRUPTEUR	SCHALTER	SWITCH	INTERRUPTOR
	4166326	2 SPATOLA	RACLETTE	WISCHBLATT	BLADE	RASQUETA
	4174135	1 ASTUCCIO	ETUI	ETUI	CASE	ESTUCHE
	4179275	1 REOSTATO	RHEOSTAT	RHEOSTAT	RHEOSTAT	REOSTATO
	4171641	1 ACCENDISIGARI	ALLUMÉ-CIGARE	ZIGARENANZÜENDER	LIGHTER	ENCENDEDOR
	4193474	1 GHIERA	ECROU	GEWINDERING	RING	TUERCA
	4216925	1 INTERMITTORE	INTERRUPTEUR A INTERMITTENCE	INTERMITTIERENDER SCHALTER	INTERMITTENT SWITCH	INTERRUPTOR DE INTERMITENCIAS
	4219691	1 INTERRUOTORE	INTERRUPTEUR	SCHALTER	SWITCH	INTERRUPTOR
	4224280	1 TERGICRISTALLU COMPL. (05)	ESSUIE-GLACE	SCHETBENWISCHER	WINDSHIELD WIPER	LIMPIA-PARABRISAS
	4235719	1 TERGICRISTALLU COMPL. (06)	ESSUIE-GLACE	SCHETBENWISCHER	WINDSHIELD WIPER	LIMPIA-PARABRISAS
	11048990	1 FUSIBILE (26)	FUSIBLE	SICHERUNG	FUSE	FUSIBLE
	12605270	2 ROSETTA SICUREZZA	KÖNDELLE FREIN	SICHERUNGSRING	LOCKWASHER	ARANDELA DE FRENO
	12605270	2 ROSETTA SICUREZZA (26)	KÖNDELLE FREIN	SICHERUNGSRING	LOCKWASHER	ARANDELA DE FRENO
	14142340	1 LAMPADA	LAMPE	LAMPE	BULB	BOMBILLA
	16102042	2 DADO	ECKGU	MUTTER	NUT	TUERCA
	17671001	2 VITE	VIS	SCHRAUBE	SCREW	TORNILLO
	17671001	2 VITE (26)	VIS	SCHRAUBE	SCREW	TORNILLO

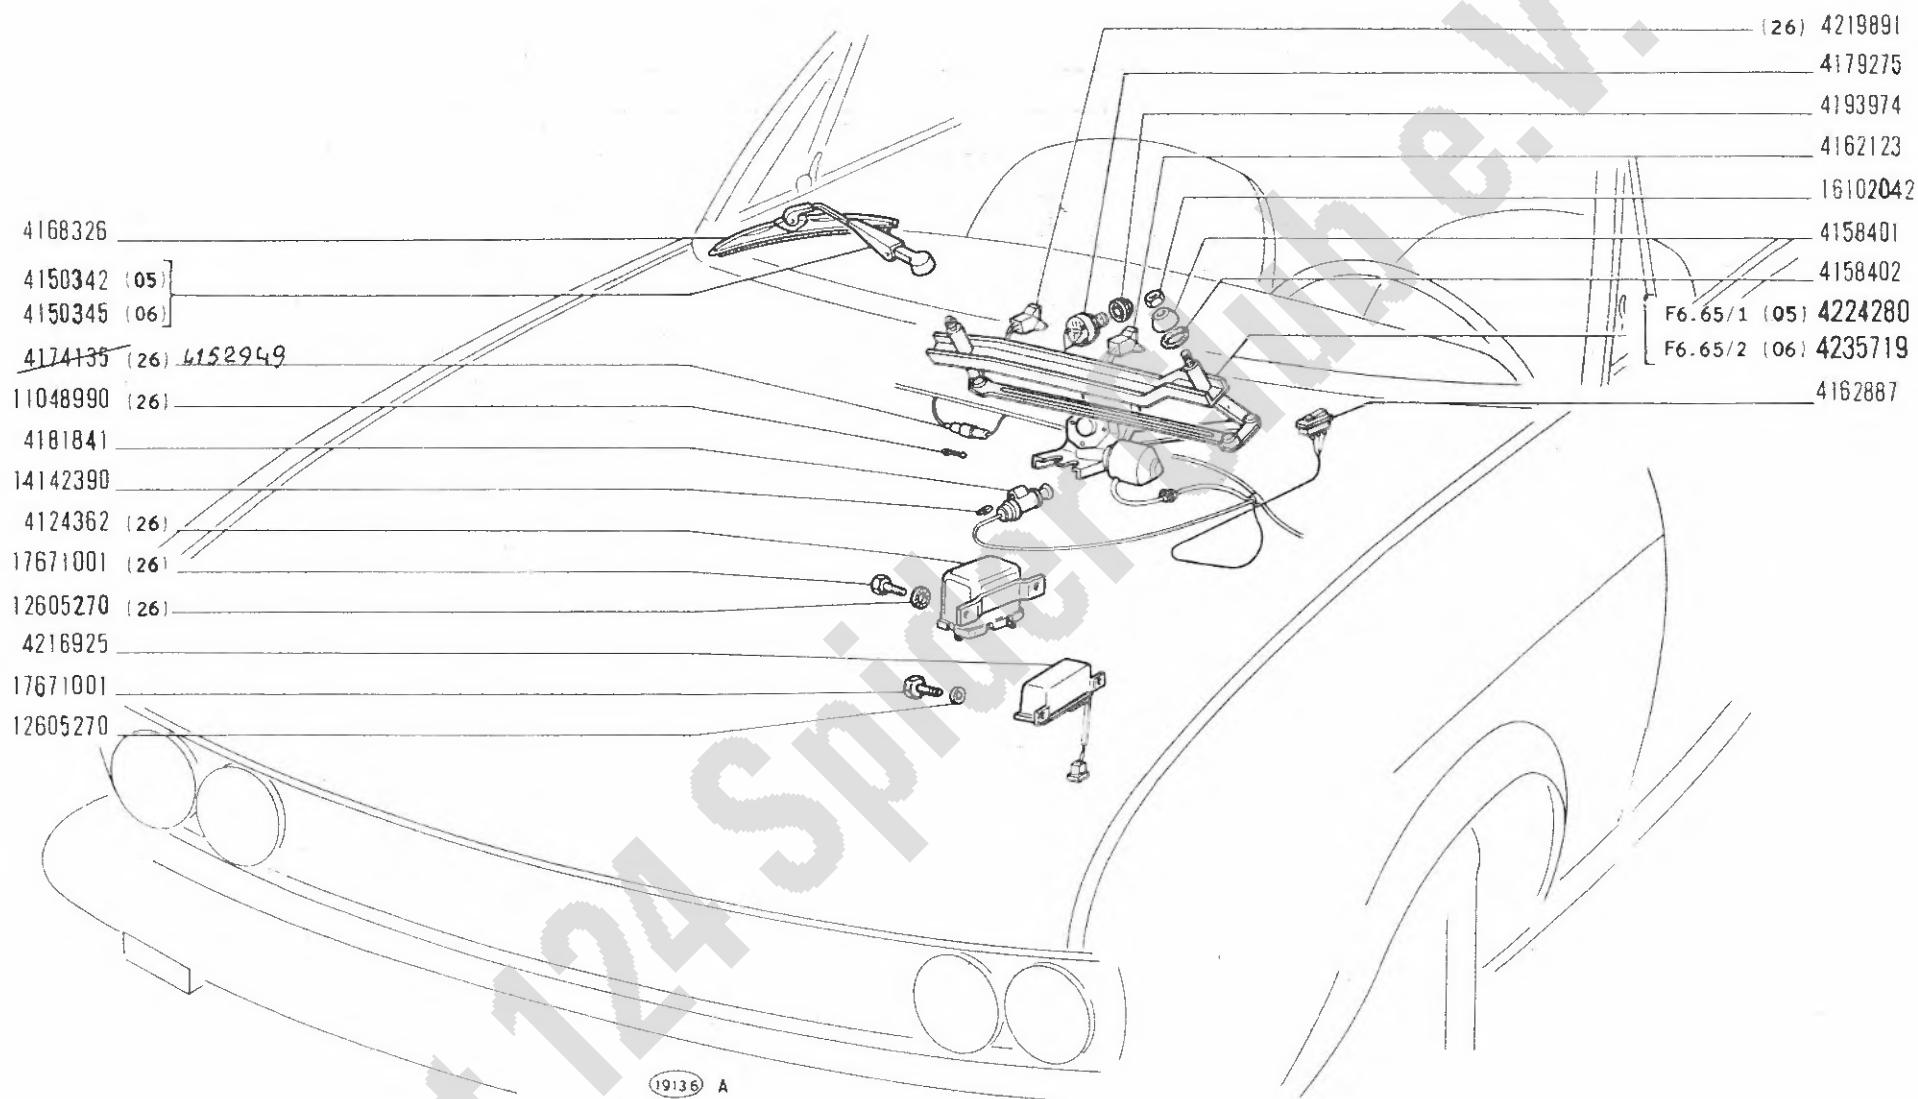

124 Sport
(tipo BC-BS)


Accessoires divers
Verschiedenes Zubehör

ACCESSORI VARI

Miscellaneous Accessories
Accesorios varios

F5.05

XI-1970
30-07-71

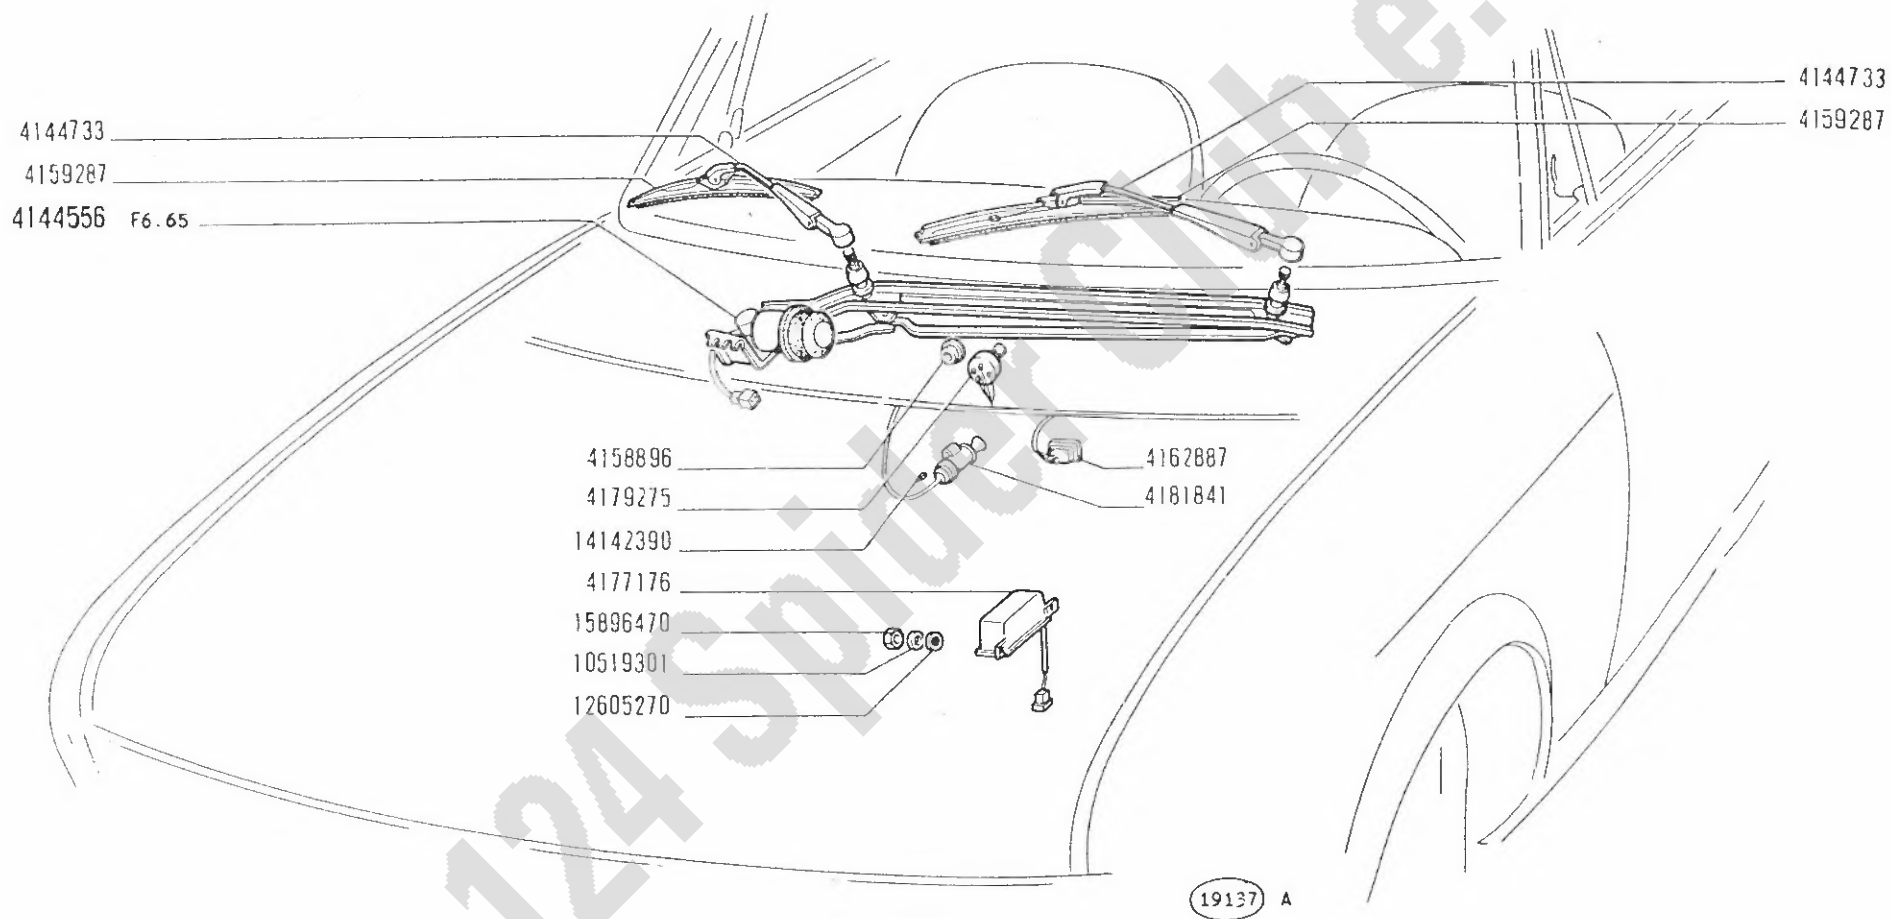

124 Sport
(tipo BC-BS)


- Accessoires divers
- Verschiedenes Zubehör

ACCESSORI VARI

- Miscellaneous Accessories
- Accesorios varios

F5.05/1

XI-1970

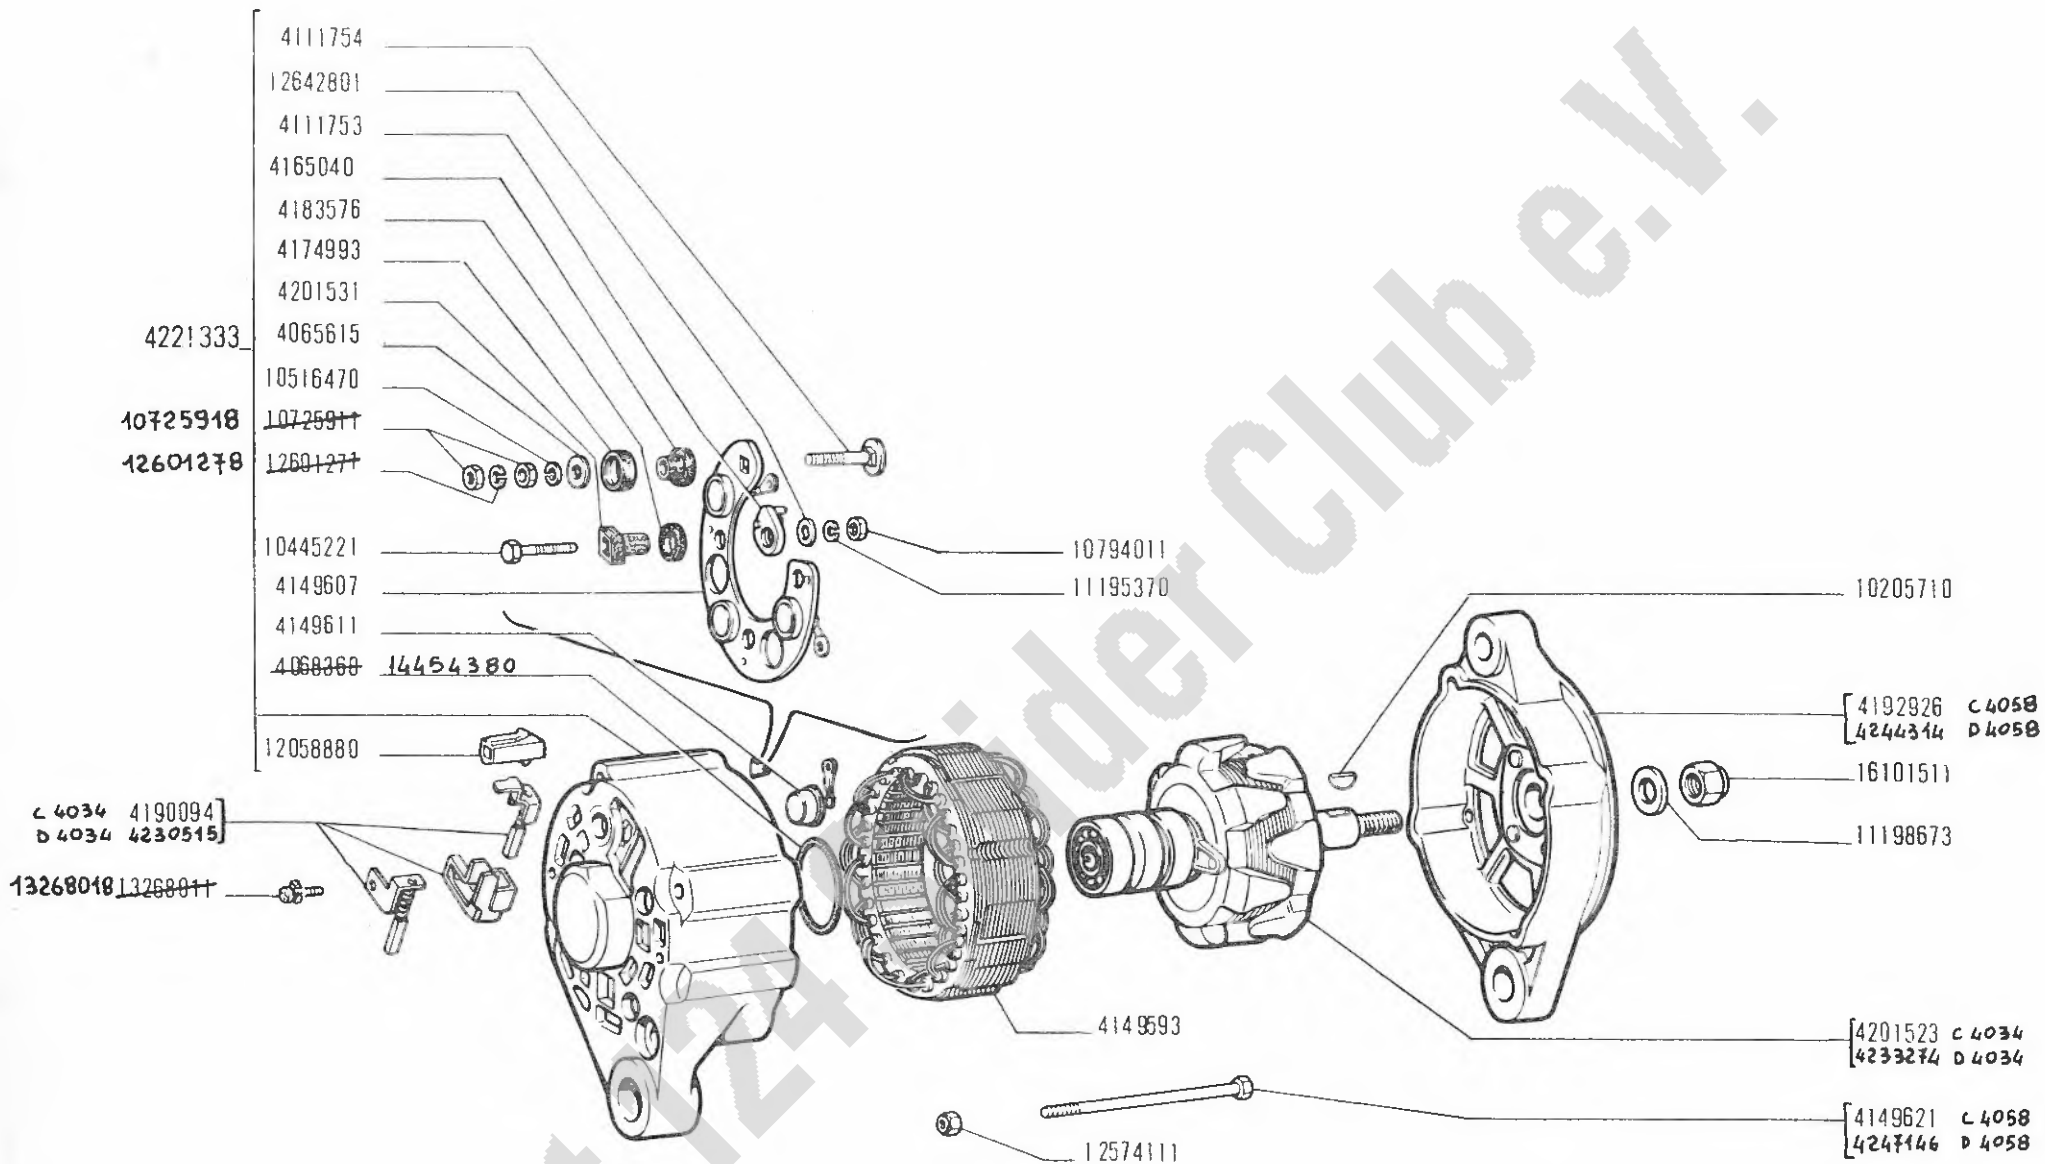

(13839) / A1

124 Sport
(tipo BC-BS)


Alternateur
Drehstrom-Lichtmaschine

ALTERNATORE 4152612

Alternator
Alternador

F6.03

XL-1970
30-07-71

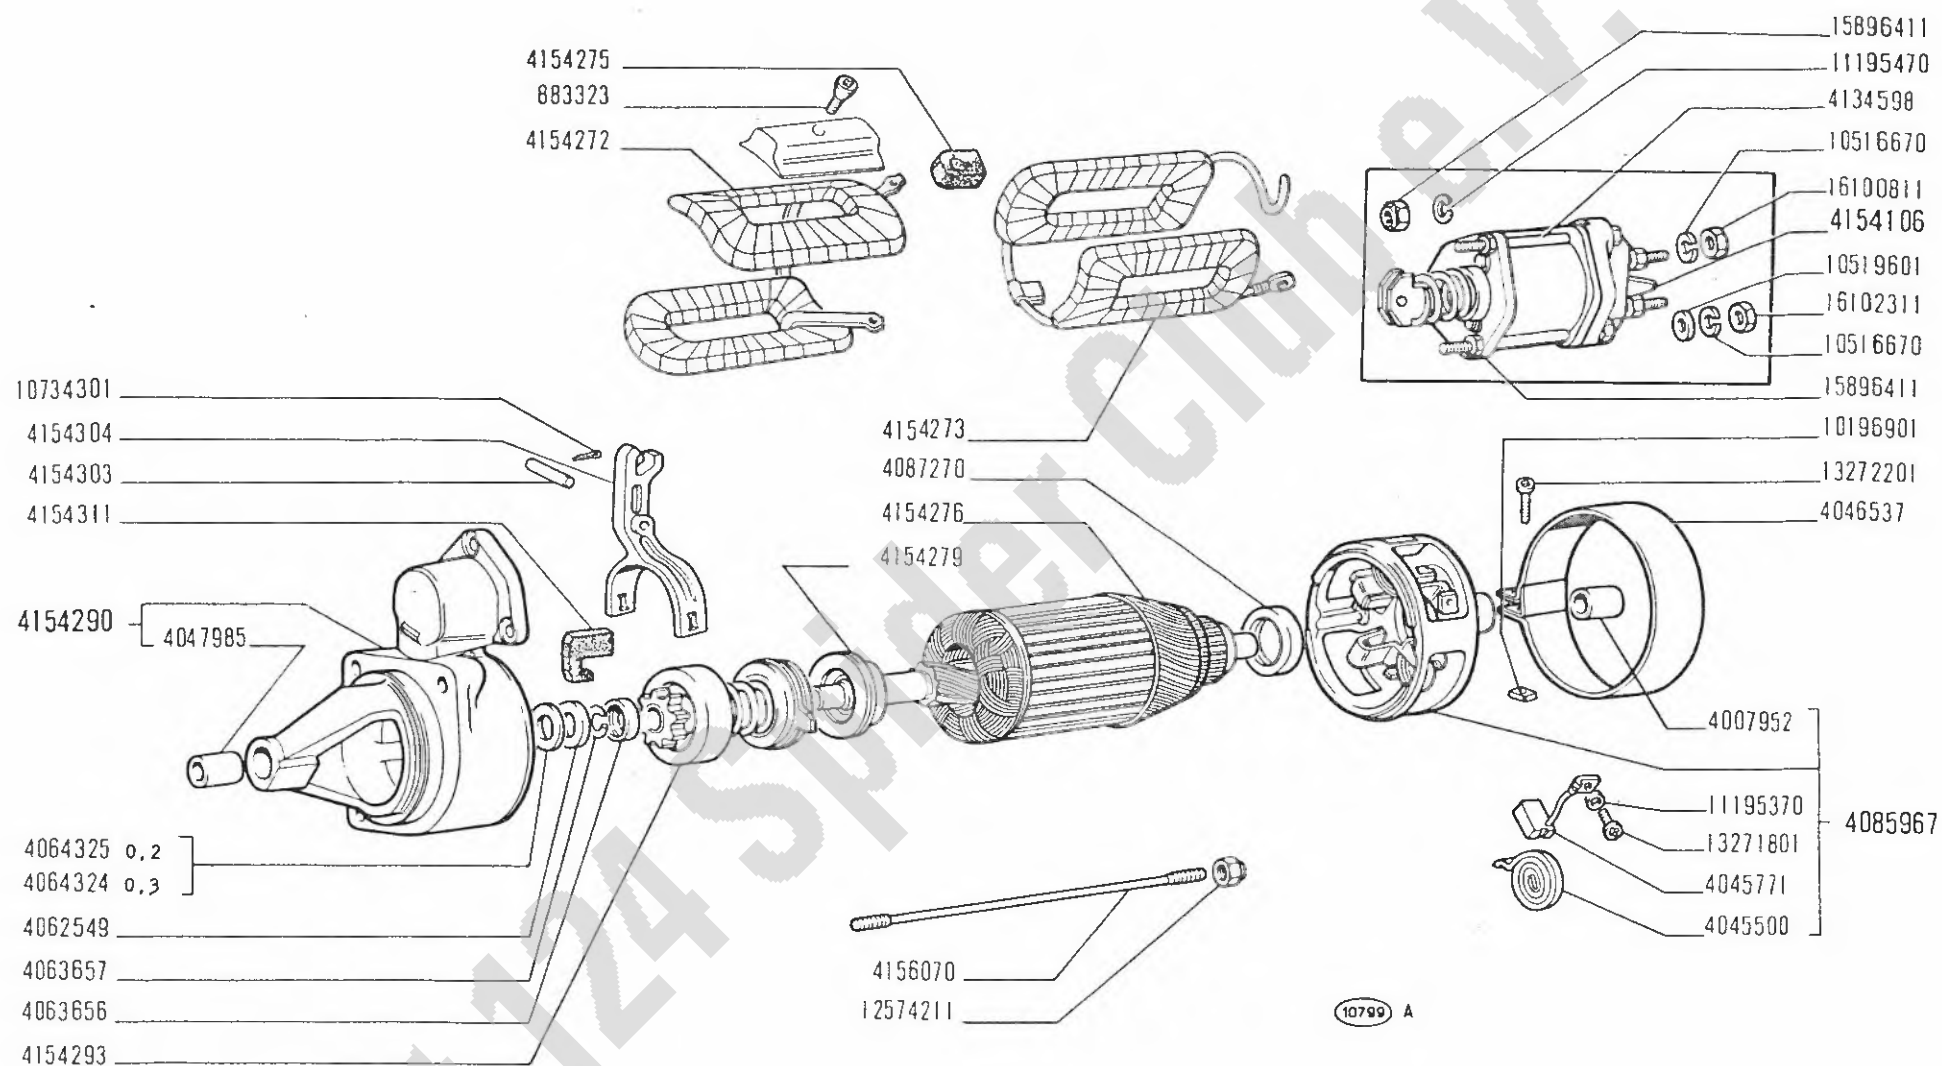

124 Sport
(tipo BC-BS)

- Démarreur
- Anlasser


MOTORINO DI AVVIAMENTO

4156064

- Starter Motor
- Motor de arranque

F6.08

11-1970

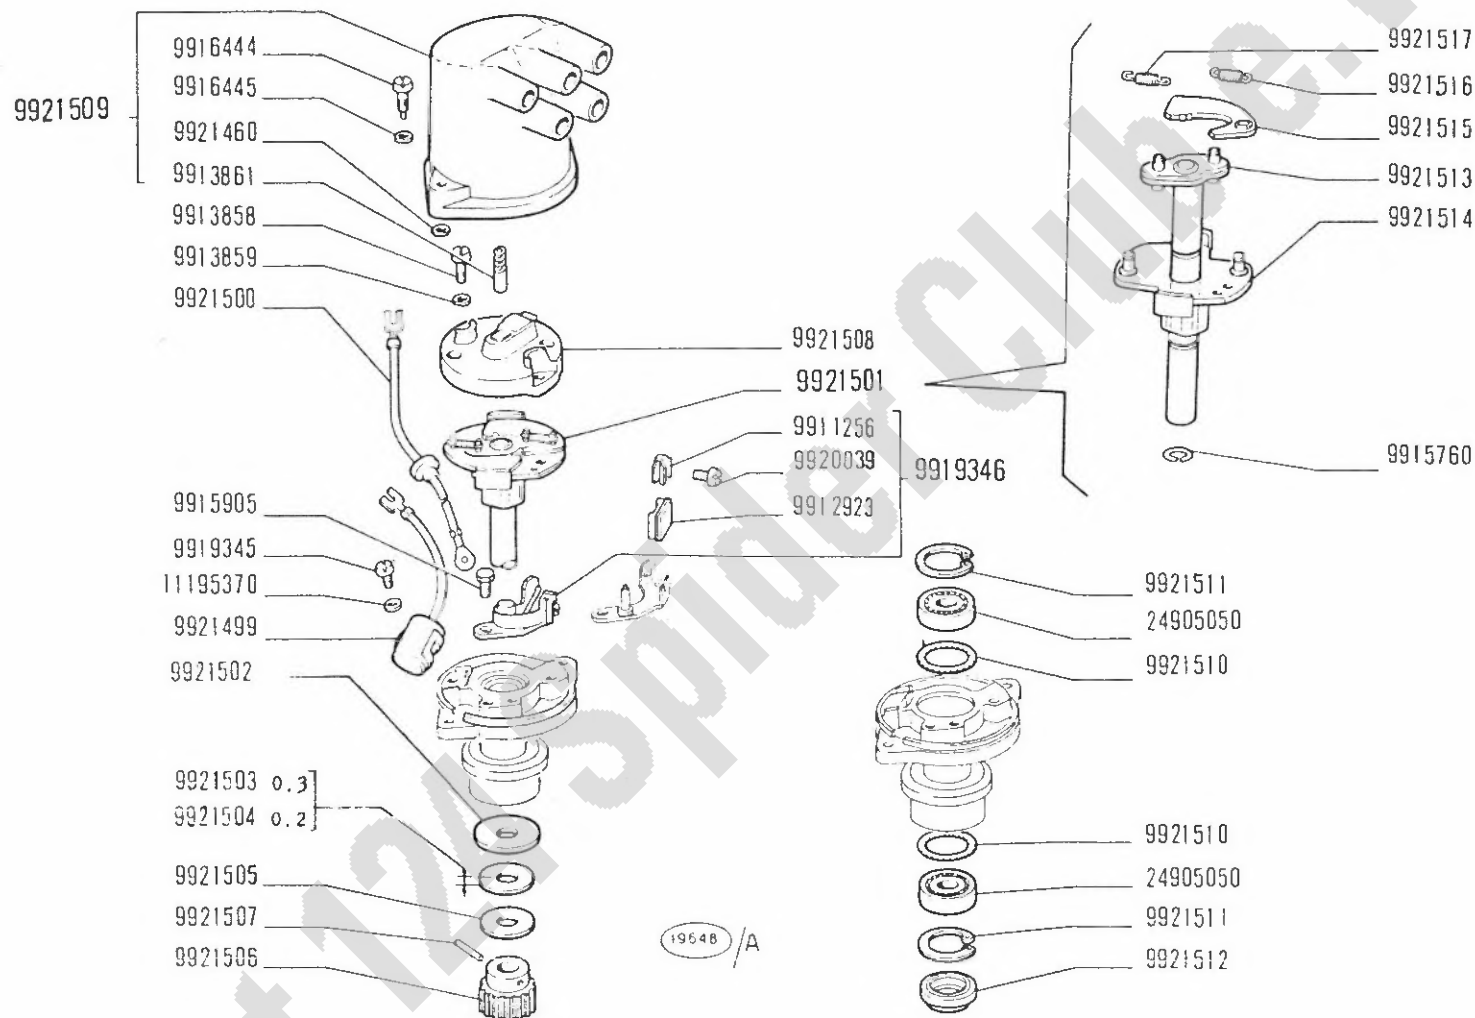

124 Sport
(tipo BC-BS)


DISTRIBUTORE DI ACCENSIONE 4222402 (Marelli)

- Allumeur
- Zündverteiler

- Ignition Distributor
- Distribuidor de encendido

F6.14/1

XI-1970

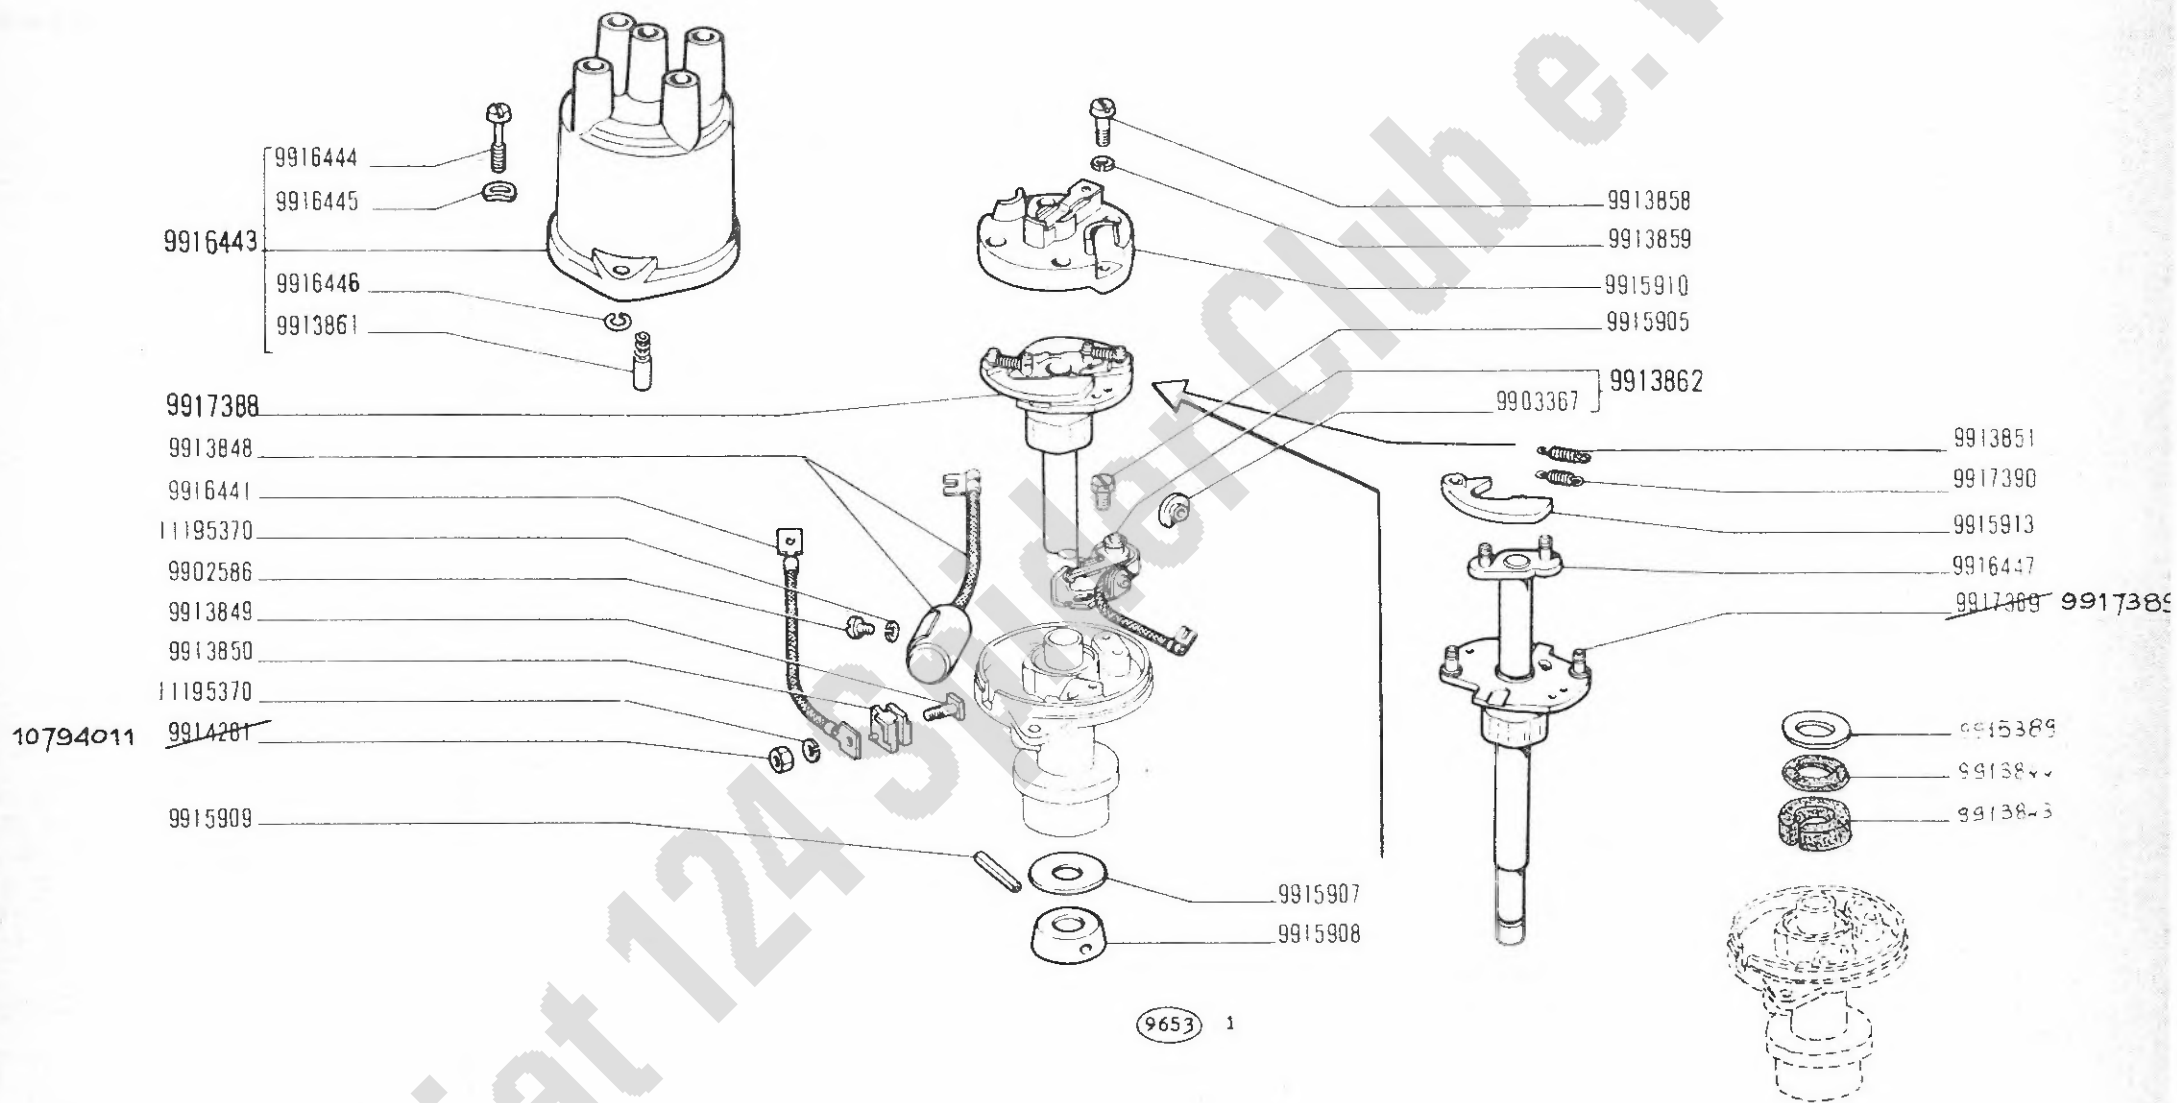

124 Sport
(tipo BC-BS)


Allumeur
Zündverteiler

DISTRIBUTORE DI ACCENSIONE 4171158 (Marelli)

Ignition Distributor
Distribuidor de encendido

F6.14

11-1970
30-07-71

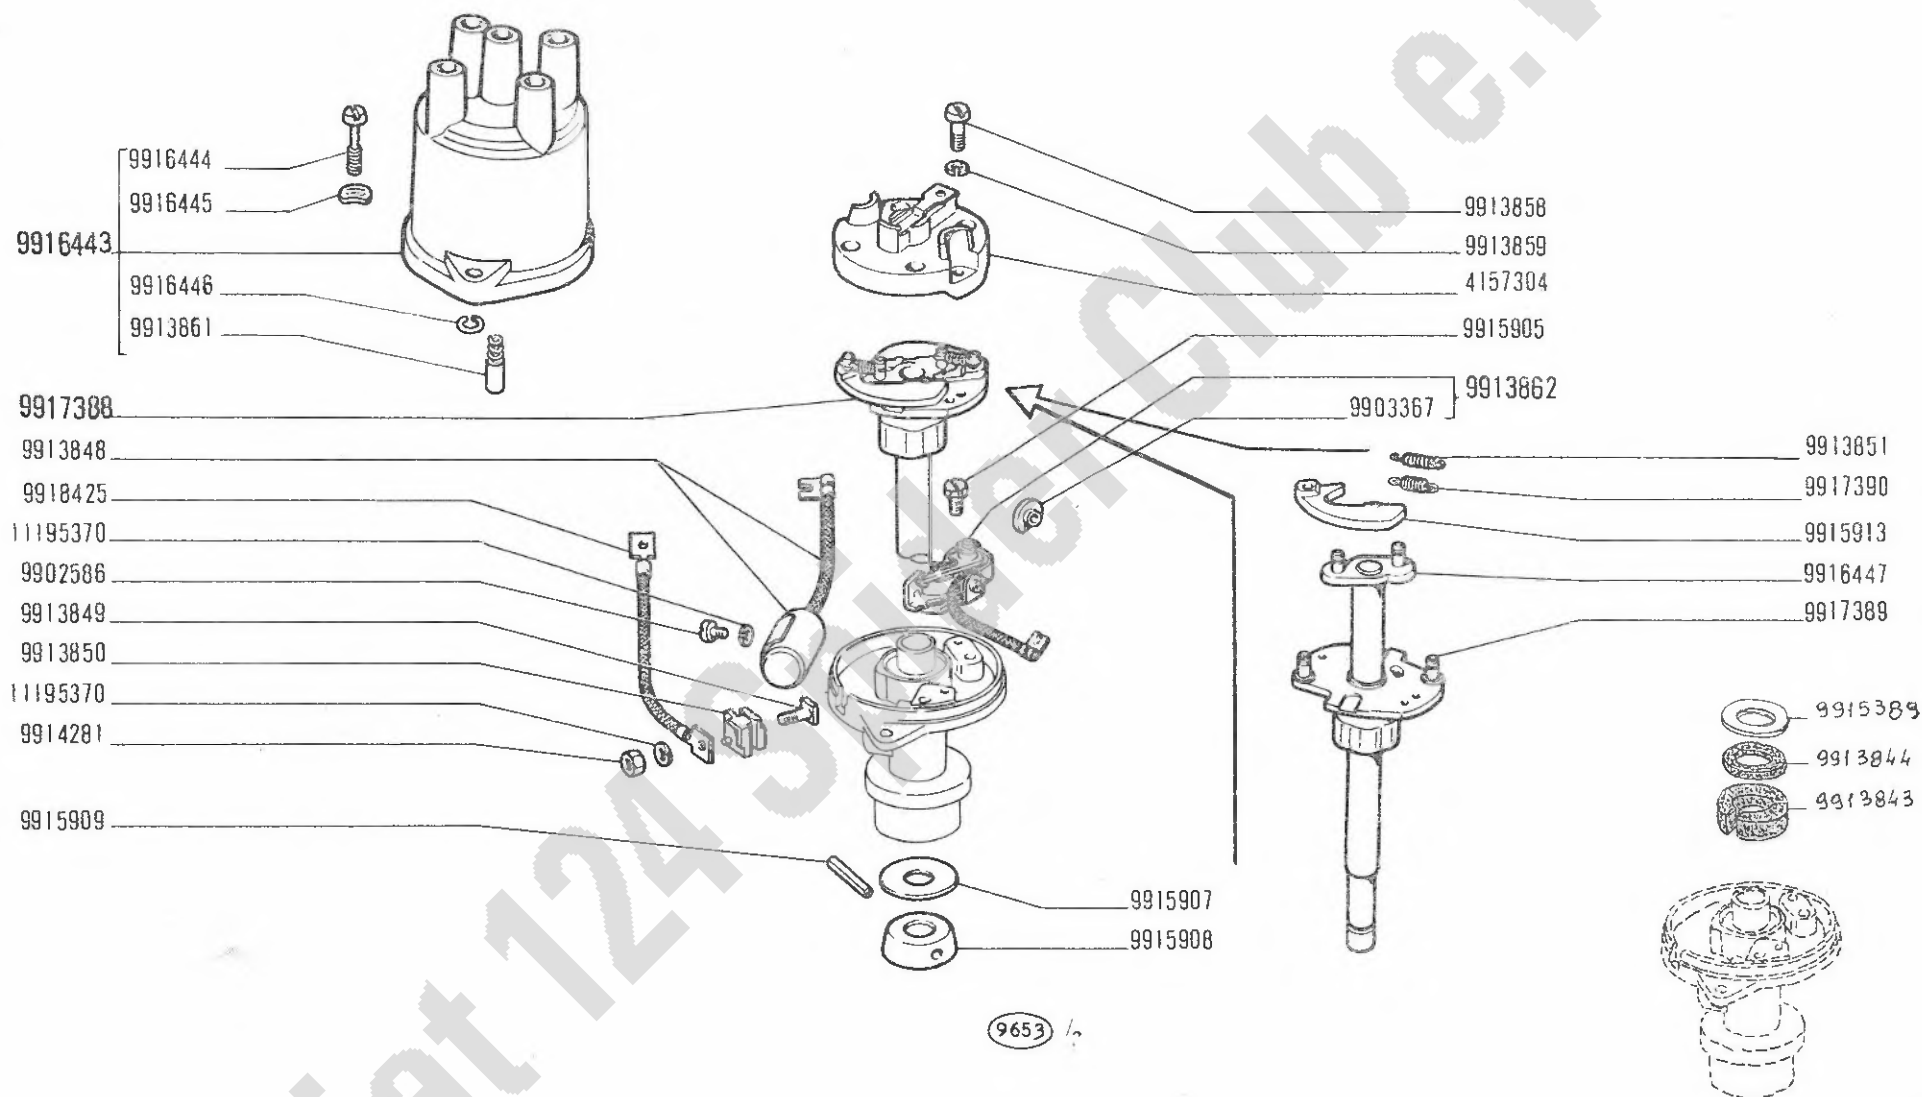

124 Sport
(tipo BC-BS)
603 10 219




Allumeur
Zündverteiler

DISTRIBUTORE DI ACCENSIONE 4172672 (Marelli)

Ignition Distributor
Distribuidor de encendido

F6.14 /2

XL-1970
25-01-71

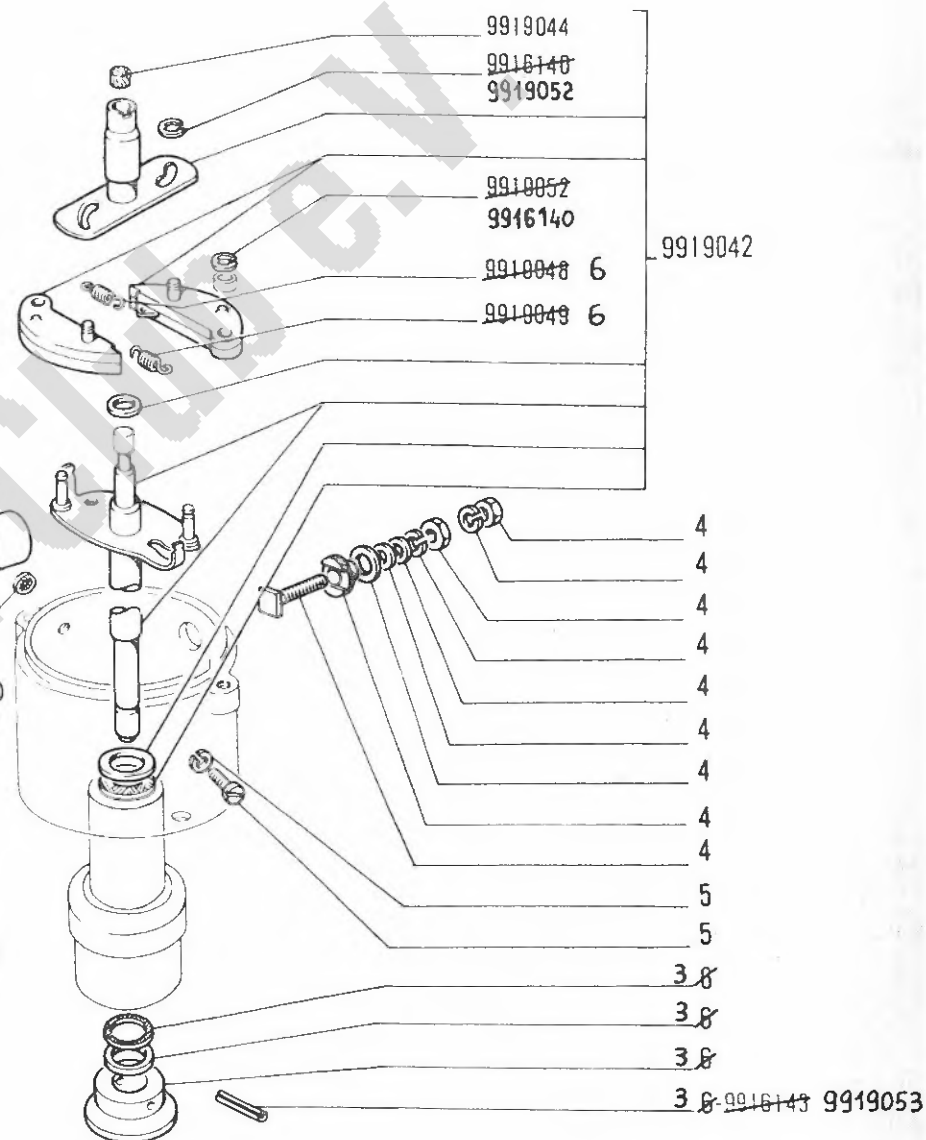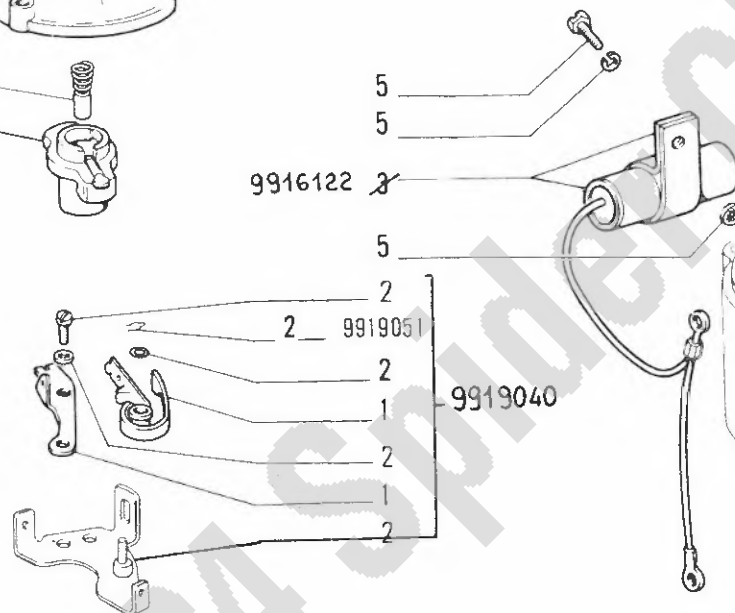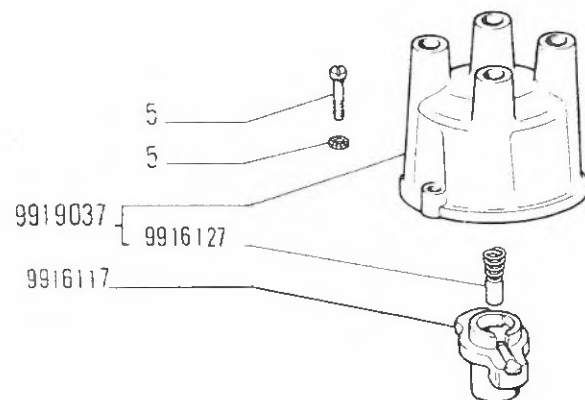


9921041	9916150 = 2
9919038	9919040 = 1-2 6
	9919045 = 4
	9919047 = 5
	9921039 = 1
	9921042 = 2
	9921320 = 3

124 Sport
(tipo BC-BS)

DISTRIBUTORE DI ACCENSIONE 4178031 (Ducellier)
Allumeur
Zündverteiler
Ignition Distributor
Distribuidor de encendido

F6.14/3

XL-1070
30-07-71

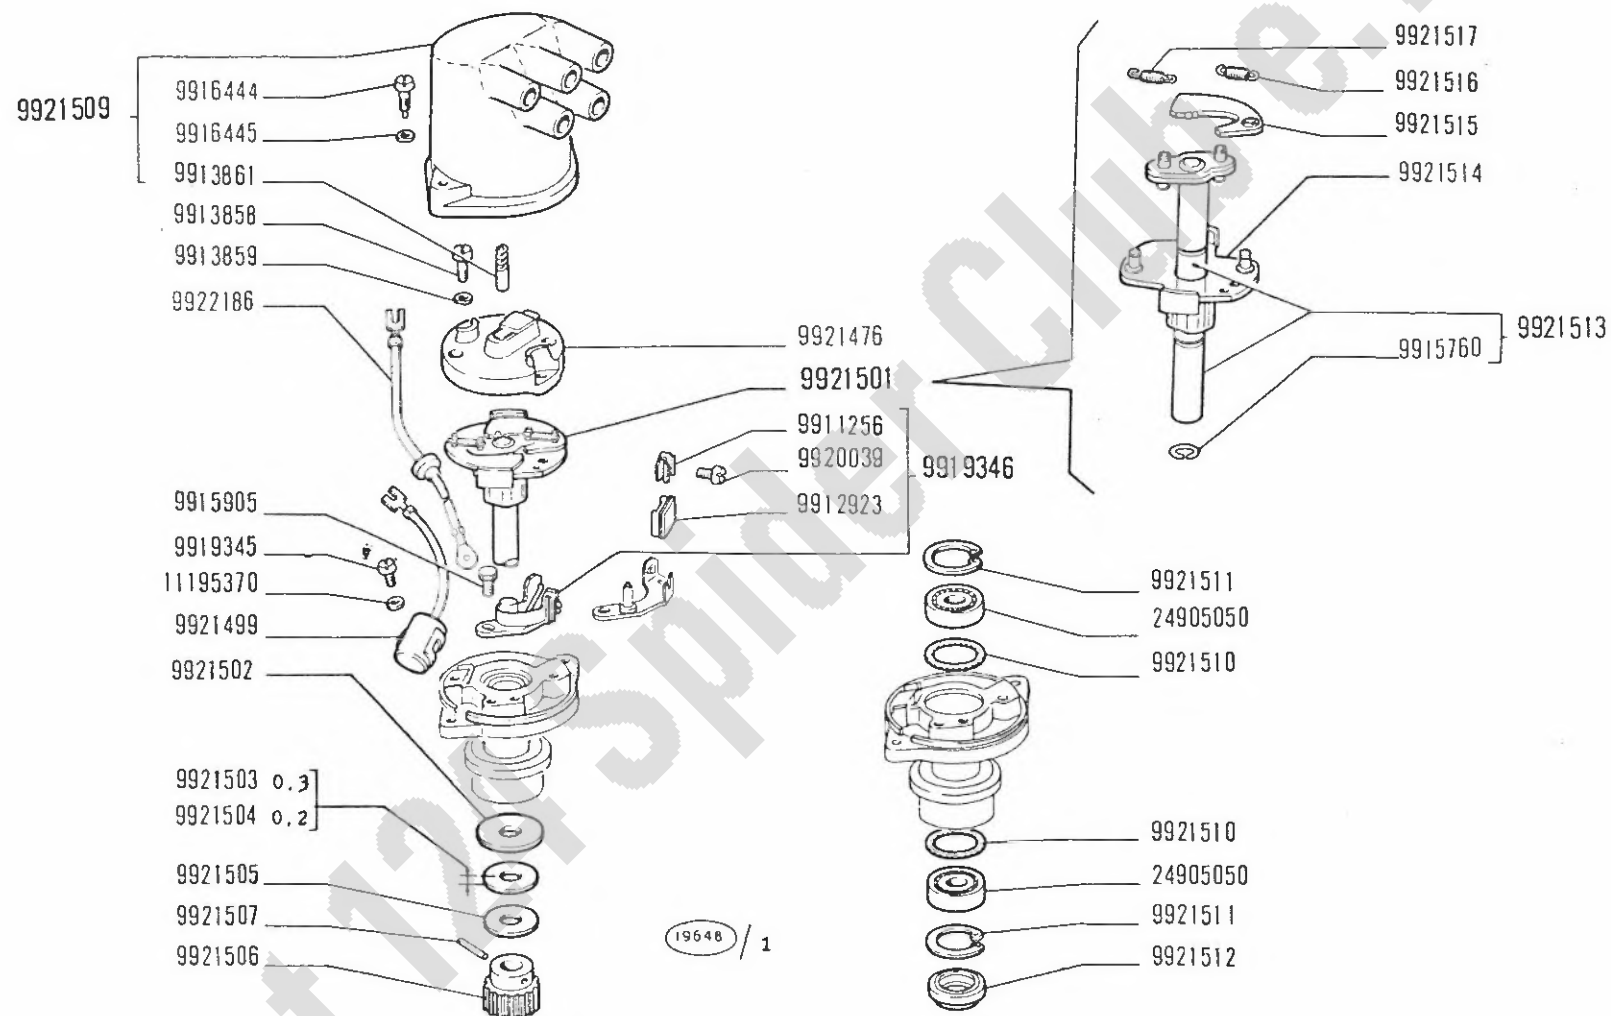

124 Sport
(tipo BC-BS)


DISTRIBUTORE DI ACCENSIONE 4233296 (Marelli)

- Allumeur
- Zündverteiler

- Ignition Distributor
- Distribuidor de encendido

F6.14 4

XI-1970

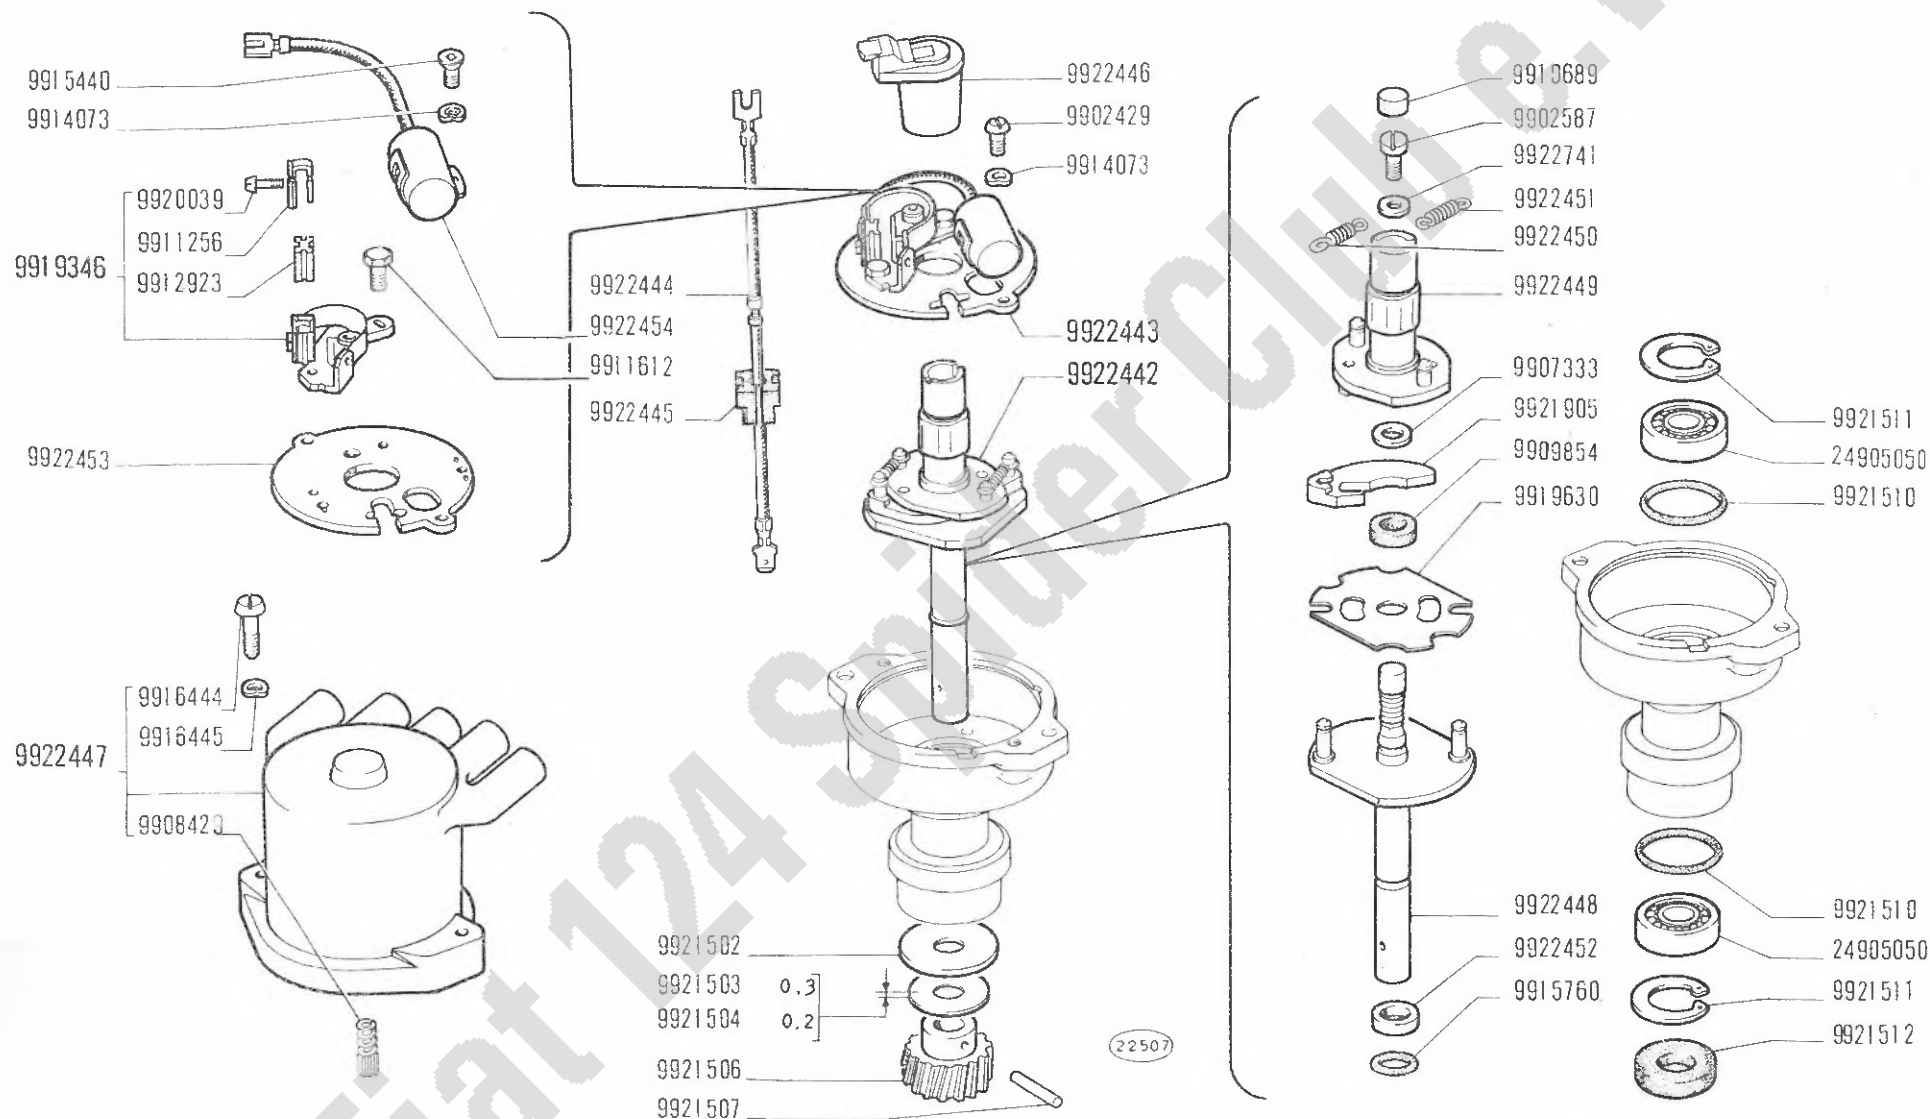


124 Sport
(tipo BC - BS)
603.10.219

Allumeur
Zündverteiler

DISTRIBUTORE DI ACCENSIONE 4241140 (Marelli)

Ignition distributor
Distribuidor de encendido

F6.14/5

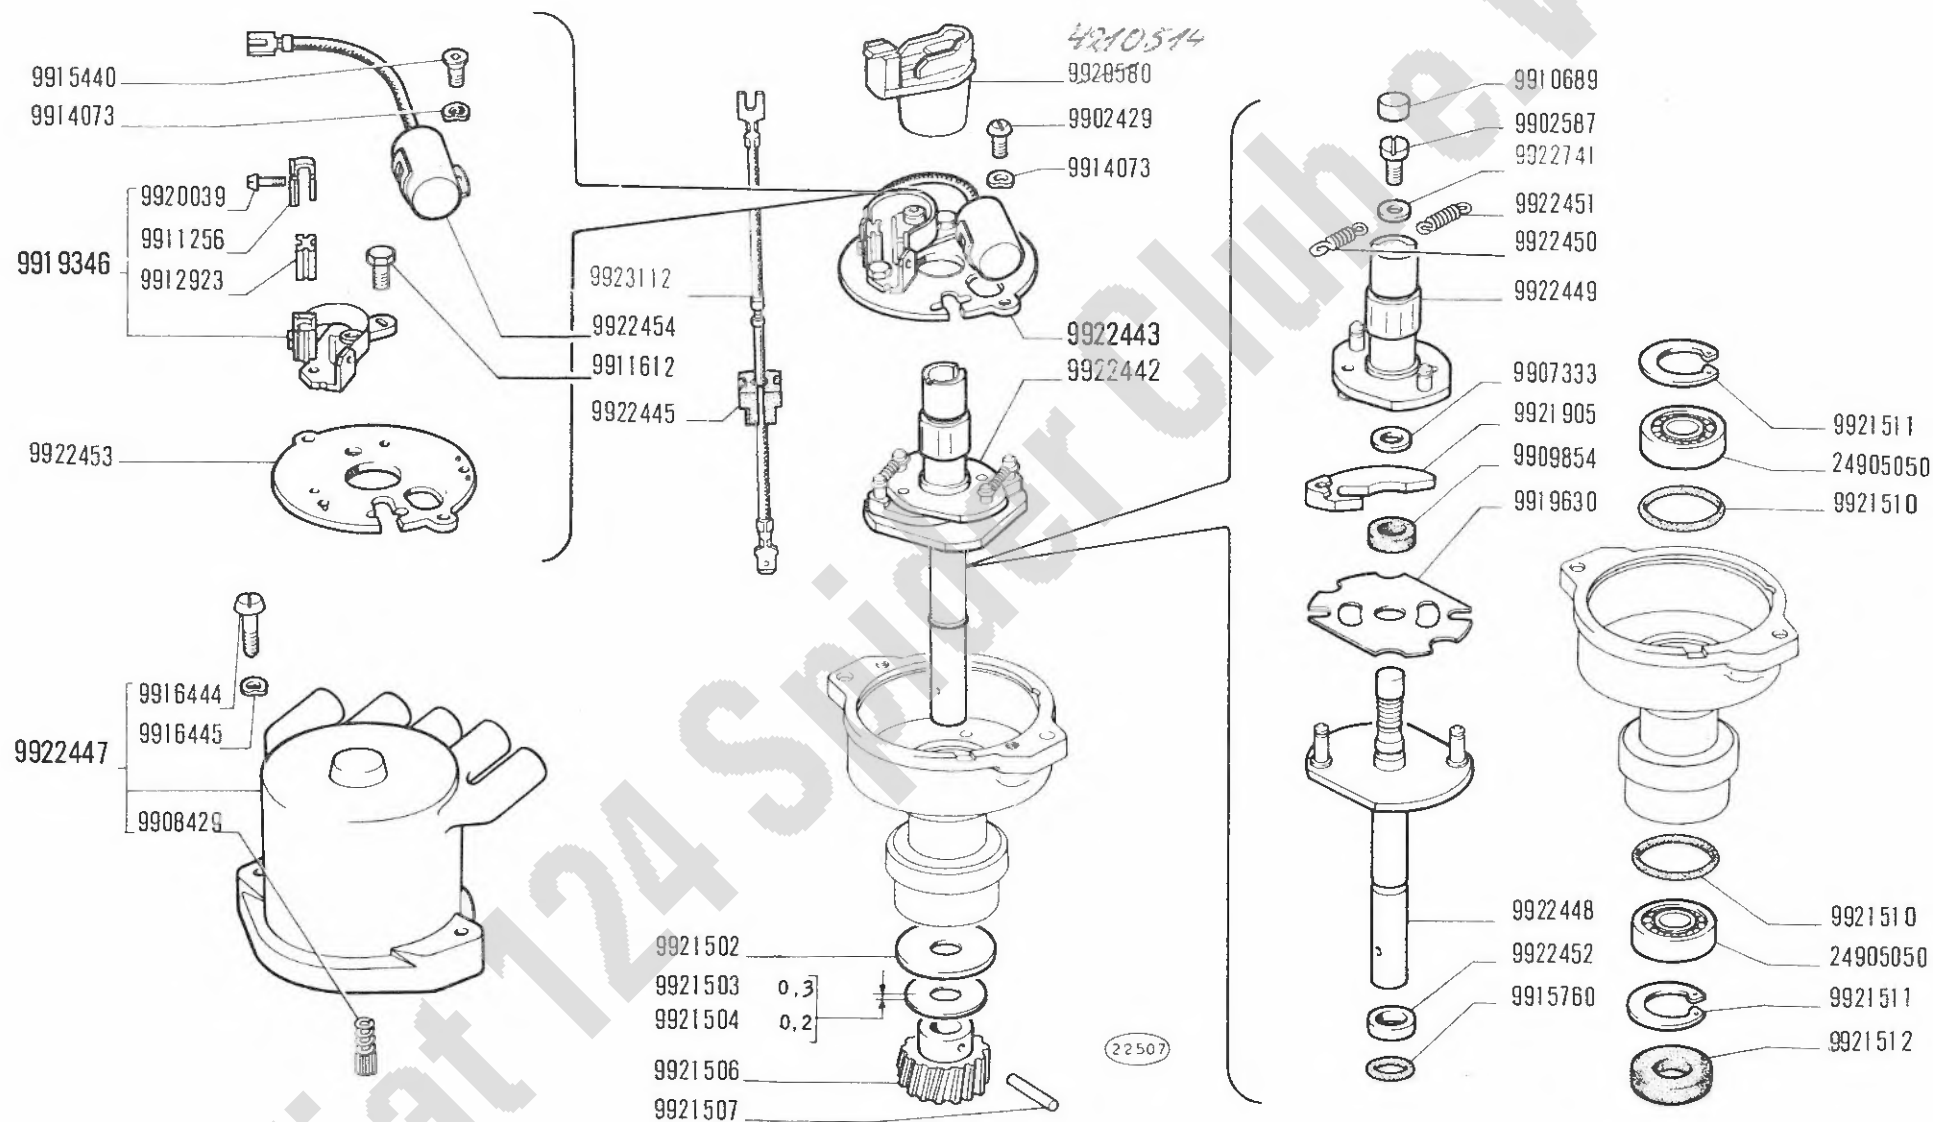


124 Sport
(tipo BC-BS)

Allumeur
Zündverteiler

DISTRIBUTORE DI ACCENSIONE 4243908 (Marelli)

Ignition distributor
Distribuidor de encendido

F6.14/6

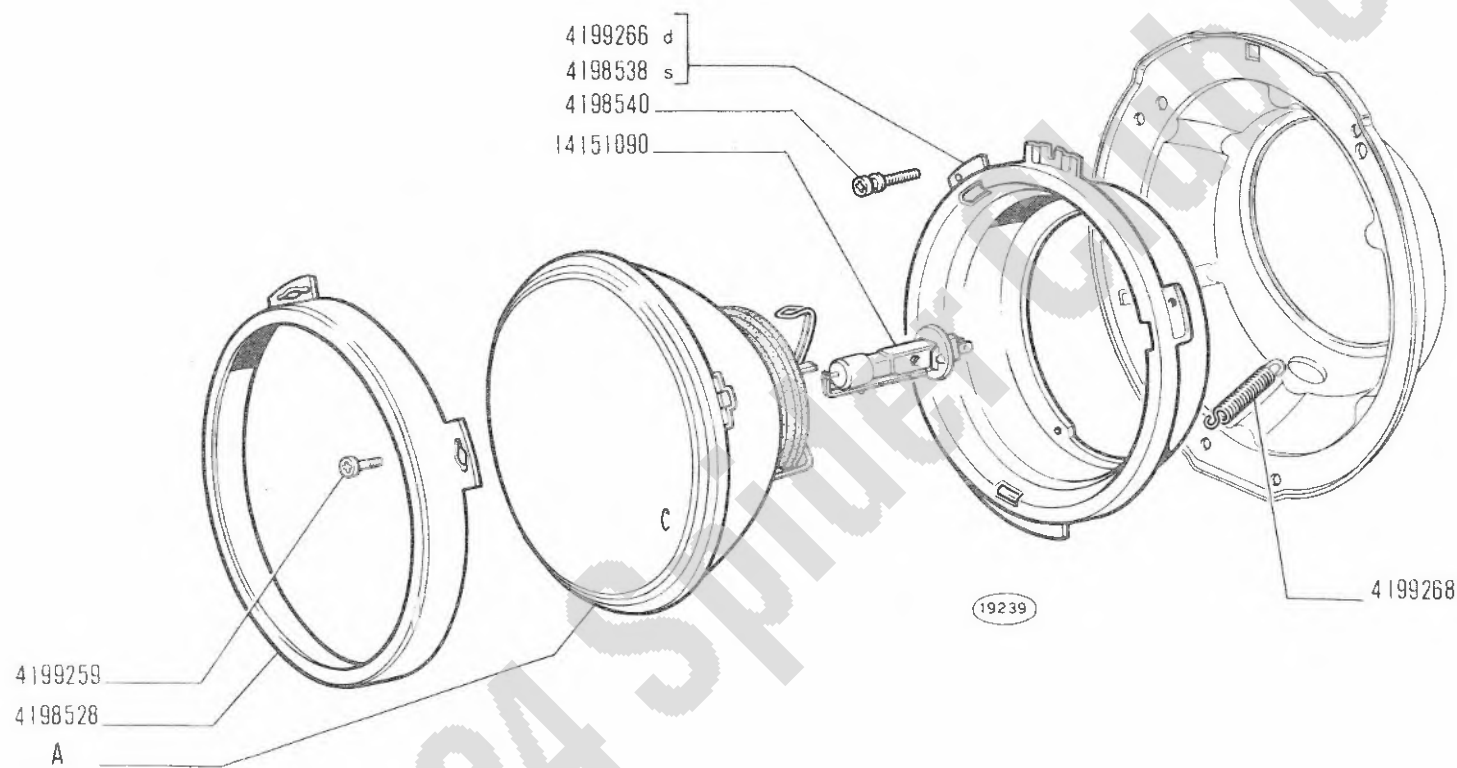

A - Vedere elenco - Voir la liste - Siehe tabelle - See list - Véase la lista

124 Sport
(tipo BC-BS)

PROIETTORE d 4225084 s 4225086, d 4225085 s 4225087 d 4225695, d 4225696, s 4225697, s 4225698


● Projecteur
● Scheinwerfer

● Headlamp
● Projector

F6.29/1

XI-1970

MODIF.	N.ORDINAZ.	Q.	DENOMINAZIONE	DESIGNATION	BENENNUNG	DESCRIPTION	DENOMINACIONES
	4198528	1	CORNICE	MONTURE	RAHMEN	FRAME	MARCO
	4198538	1	CUFFIA PER PROIETTORE S	CALOTTE	HALTERING	RING	SOPORTE
	4198540	2	VITE REGOLAZIONE	VIS	SCHRAUBE	SCREW	TORNILLO
	4199259	3	VITE	VIS	SCHRAUBE	SCREW	TORNILLO
	4199260	1	GRUPPO OTTICO -A- (SIEM) PER 4225084-4225086	GROUPE OPTIQUE	EINSATZ	LENS/REFLECTOR	GRUPO OPTICO
	4199261	1	GRUPPO OTTICO -A- (CARELLO) PER 4225085-4225087	GROUPE OPTIQUE	EINSATZ	LENS/REFLECTOR	GRUPO OPTICO
	4199266	1	CUFFIA PER PROIETTORE D	CALOTTE	HALTERING	RING	SOPORTE
	4199268	1	MOLLA	RESSORT	FEDER	SPRING	RESORTE
	4215840	1	GRUPPO OTTICO -A- (SIEM) PER 4225695 -4225697	GROUPE OPTIQUE	EINSATZ	LENS/REFLECTOR	GRUPO OPTICO
	4215841	1	GRUPPO OTTICO -A- (CARELLO) PER 4225696-4225698	GROUPE OPTIQUE	EINSATZ	LENS/REFLECTOR	GRUPO OPTICO
	14151090	1	LAMPADA	LAMPE	LAMPE	BULB	BOMBILLA

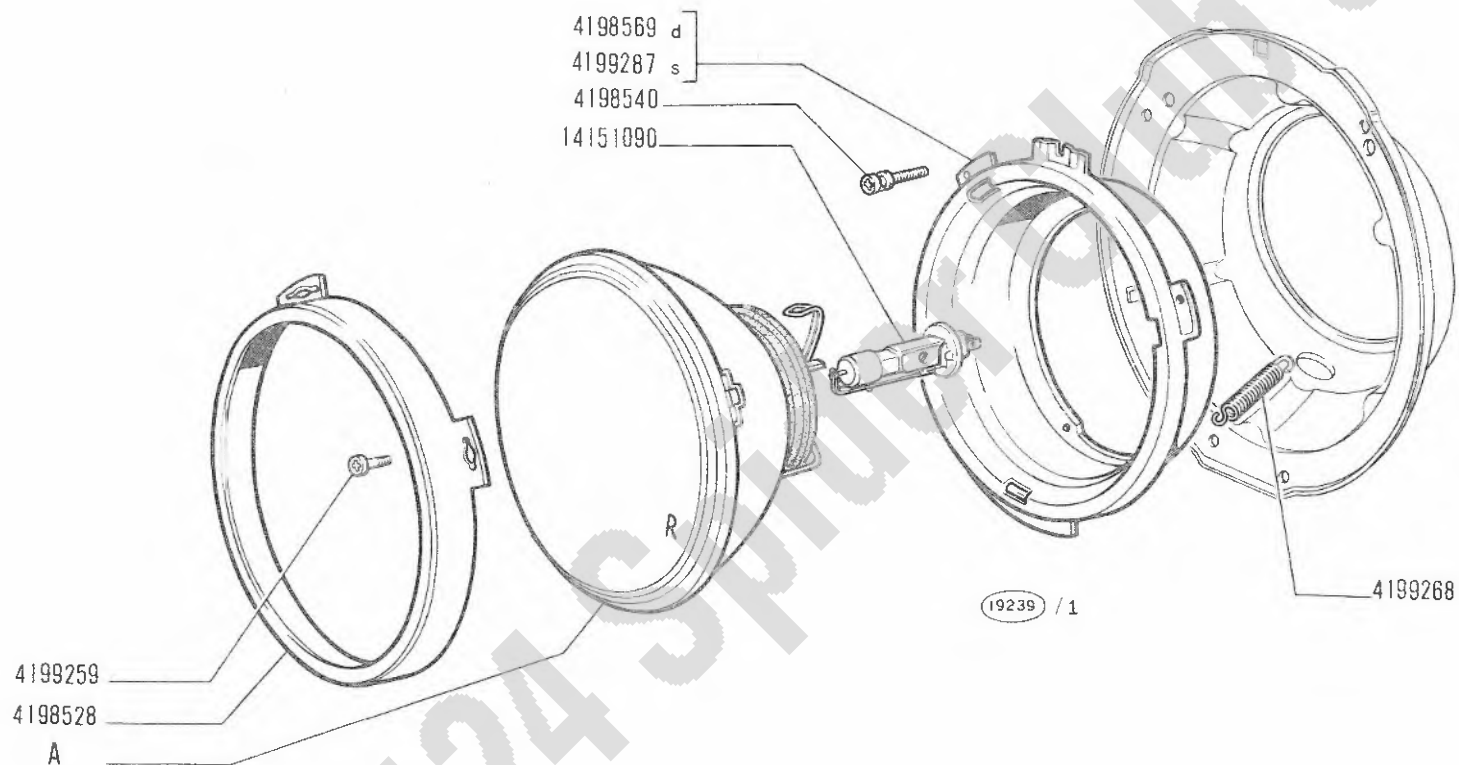

A - Vedere elenco - Voir la liste - Siehe tabelle - See list - Véase la lista

124 Sport
(tipo BC-BS)

PROIETTORE d 4225096, s 4225098 d 4225097, s 4225099, d 4225703, d 4225704, s 4225705, s 4225706¹

● Projecteur
● Scheinwerfer

● Headlamp
● Projector


F6.29/2

XI-1970

FIAT 124 SPORT 8 (1 AGG.)

F629/ 2 (XI-1970)

MUOIF.	N.ORDINAZ.	Q.	DENOMINAZIONE	DESIGNATION	BENENNUNG	DESCRIPTION	DENOMINACIONES
	4198528	1	CORNICE	MONTURE	RAHMEN	FRAME	MARCO
	4198540	2	VITE REGOLAZIONE	VIS	SCHRAUBE	SCREW	TORNILLO
	4198569	1	CUFFIA PER PROIETTORE D	CALOTTE	HALTERING	RING	SOPORTE
	4199259	3	VITE	VIS	SCHRAUBE	SCREW	TORNILLO
	4199268	1	MOLLA	RESSORT	FEDER	SPRING	RESORTE
	4199281	1	GRUPPO OTTICO -A- (SIEM) PER 4225096 4225098-	GROUPE OPTIQUE	EINSATZ	LENS/REFLECTOR	GRUPO OPTICO
	4199282	1	GRUPPO OTTICO -A- (CARELLO) PER 4225097-4225099	GROUPE OPTIQUE	EINSATZ	LENS/REFLECTOR	GRUPO OPTICO
	4199287	1	CUFFIA PER PROIETTORE S	CALOTTE	HALTERING	RING	SOPORTE
	4215846	1	GRUPPO OTTICO -A- (SIEM) PER 4225703 4225705-	GROUPE OPTIQUE	EINSATZ	LENS/REFLECTOR	GRUPO OPTICO
	4215847	1	GRUPPO OTTICO -A- (CARELLO) PER 4225704-4225706	GROUPE OPTIQUE	EINSATZ	LENS/REFLECTOR	GRUPO OPTICO
	14151090	1	LAMPADA	LAMPE	LAMPE	BULB	BOMBILLA

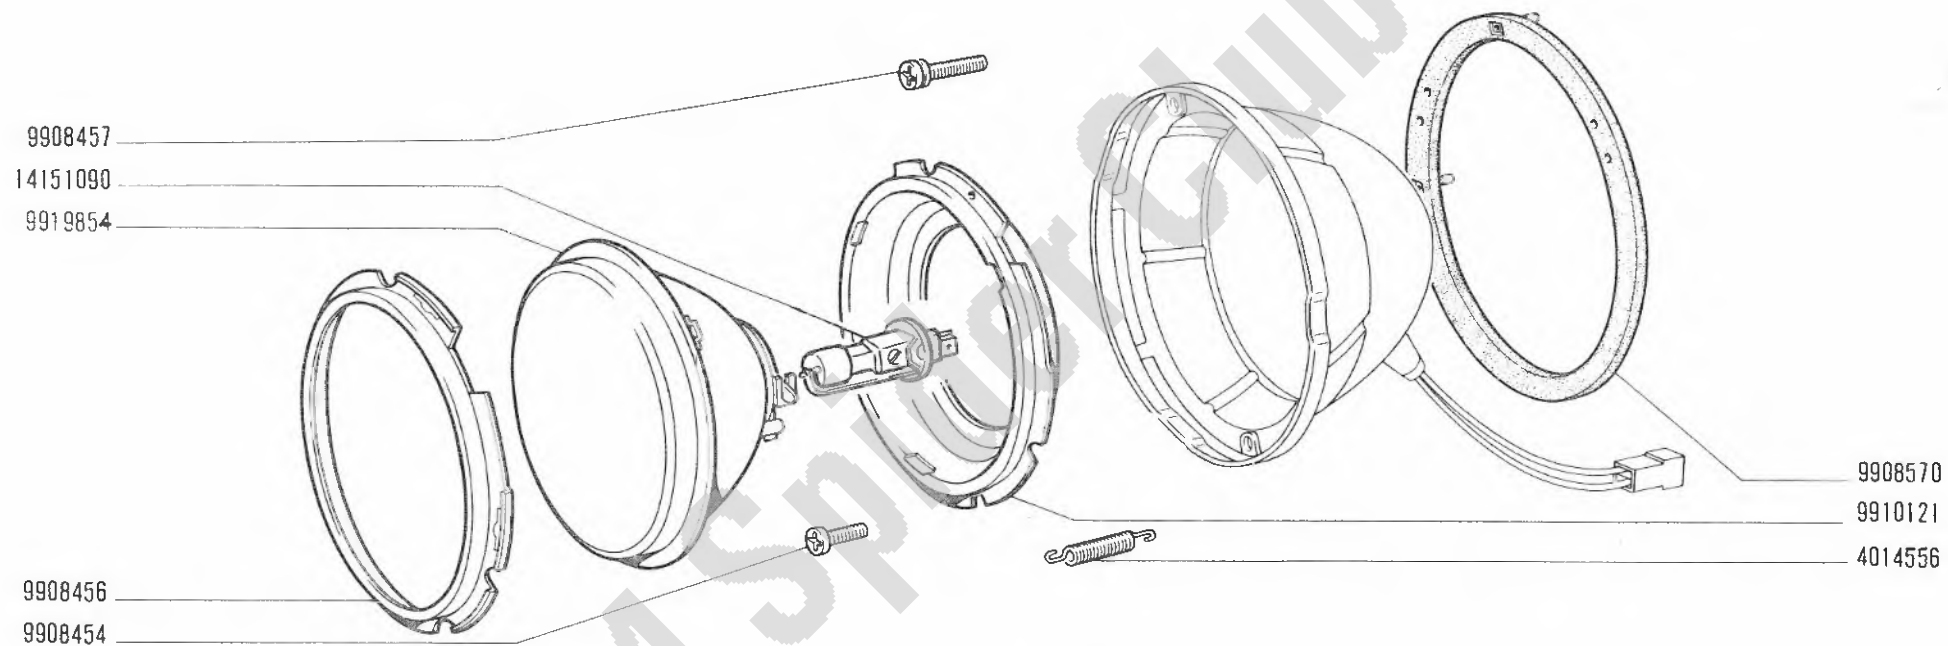

19148 / 1

124 Sport
(tipo BC-BS)

● Projecteur
● Scheinwerfer

PROIETTORE 4206982 (Carello)


● Headlamp
● Projector

1

F6.29/3

XI-1970

MODIF.	N.ORDINAZ.	Q.	DENOMINAZIONE	DESIGNATION	BENENNUNG	DESCRIPTION	DENOMINACIONES
	4014556	1	MOLLA	RESSORT	FEDER	SPRING	RESORTE
	9908454	3	VITE	VIS	SCHRAUBE	SCREW	TORNILLO
	9908456	1	CORNICE	MONTURE	RAHMEN	FRAME	MARCO
	9908457	2	VITE REGOLAZIONE	VIS	SCHRAUBE	SCREW	TORNILLO
	9908570	1	GUARNIZIONE	JOINT	DICHTUNG	GASKET	JUNTA
	9910121	1	CUFFIA PER PROIETTORE	CALOTTE	HALTERING	RING	SOPORTE
	9919854	1	GRUPPO OTTICO	GROUPE OPTIQUE	EINSATZ	LENS/REFLECTOR	GRUPO OPTICO
	14151090	2	LAMPADA	LAMPE	LAMPE	BULB	BOMBILLA

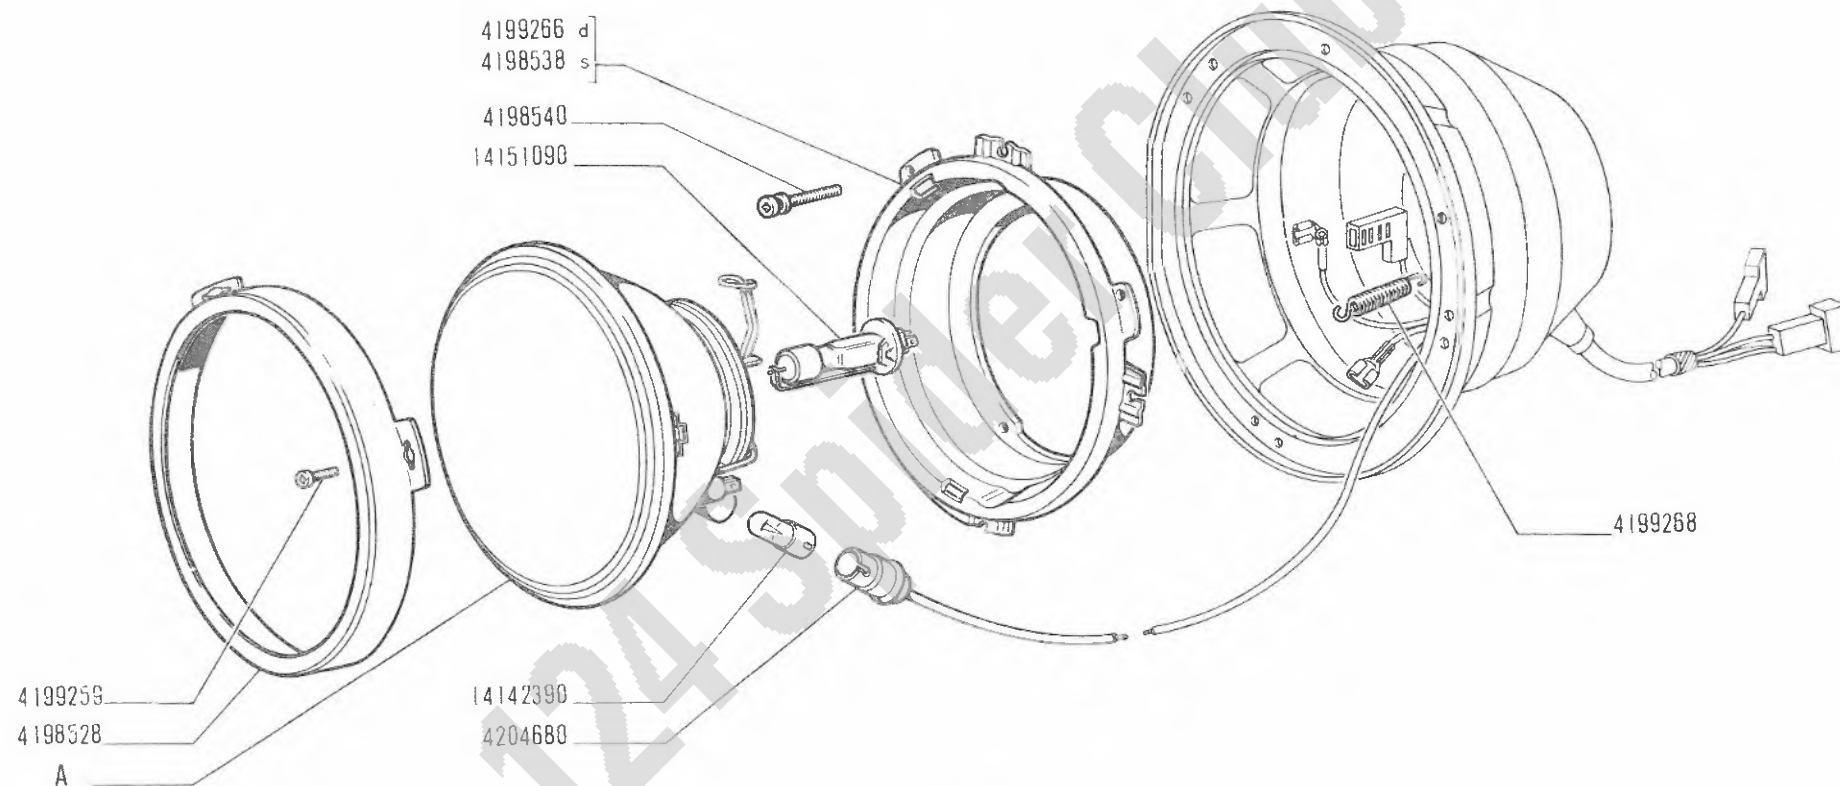

A - Vedere elenco - Voir la liste - Siehe Tabelle - See list - Véase la lista

124 Sport
(tipo BC-BS)


PROIETTORE
d 4227585, d 4227586, s 4227587, s 4227588, d 4230500, d 4230501, s 4230502, s 4230503
● Projecteur
● Scheinwerfer
● Headlamp
● Projector

1

F6.29/4

XI-1970

MODIF.	N.ORDINAZ.	Q.	DENOMINAZIONE	DESIGNATION	BENENNUNG	DESCRIPTION	DENOMINACIONES
	4198528	1	CORNICE	MONTURE	RAHMEN	FRAME	MARCO
	4198538	1	CUFFIA PER PROIETTORE S	CALOTTE	HALTERING	RING	SOPORTE
	4198540	2	VITE REGOLAZIONE	VIS	SCHRAUBE	SCREW	TORNILLO
	4199259	3	VITE	VIS	SCHRAUBE	SCREW	TORNILLO
	4199266	1	CUFFIA PER PROIETTORE D	CALOTTE	HALTERING	RING	SOPORTE
	4199268	1	MOLLA	RESSORT	FEDER	SPRING	RESORTE
	4204680	1	PORTALAMPADA	PORTE-LAMPE	LAMPENFASSUNG	BULB HOLDER	PORTALAMPARA
	4220450	1	GRUPPO OTTICO -A- (SIEM) PER 4227585 4227587-	GROUPE OPTIQUE	EINSATZ	LENS/REFLECTOR	GRUPO OPTICO
	4220451	1	GRUPPO OTTICO -A- (CARRELLO) PER 4227586-4227588	GROUPE OPTIQUE	EINSATZ	LENS/REFLECTOR	GRUPO OPTICO
	4220729	1	GRUPPO OTTICO -A- (SIEM)PER 4230500 4230502-	GROUPE OPTIQUE	EINSATZ	LENS/REFLECTOR	GRUPO OPTICO
	4220730	1	GRUPPO OTTICO -A- (CARRELLO) PER 4230501-4230503	GROUPE OPTIQUE	EINSATZ	LENS/REFLECTOR	GRUPO OPTICO
	14142390	1	LAMPADA	LAMPE	LAMPE	BULB	BOMBILLA
	14151090	1	LAMPADA	LAMPE	LAMPE	BULB	BOMBILLA

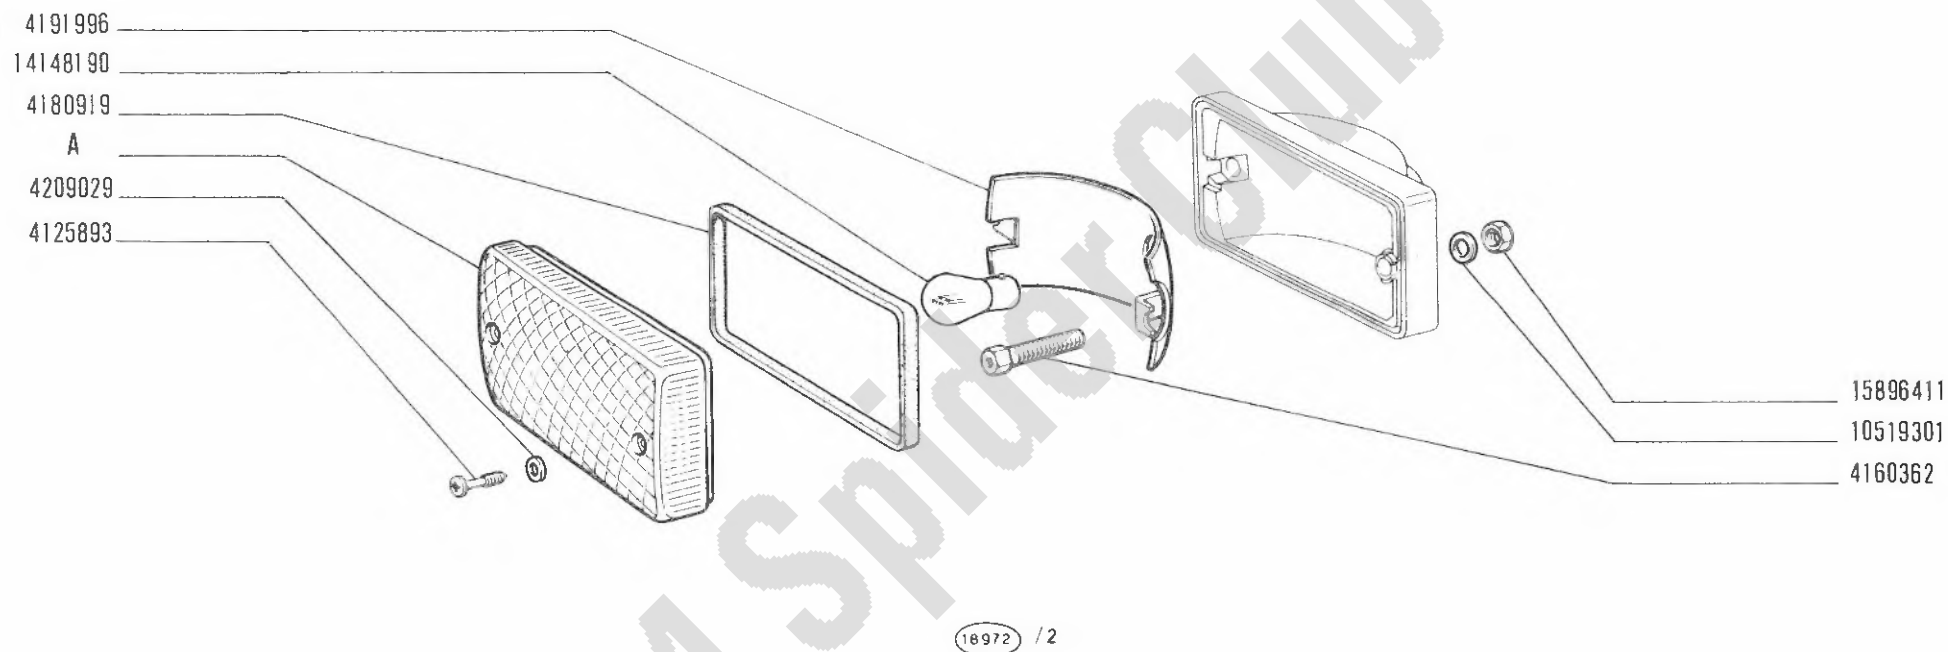

A - Vedere elenco - Voir la liste - Siehe Tabelle - See list - Véase la lista

124 Sport
(tipo BC-BS)

• Lanterne AV
• Vordere Leuchte

FANALE ANTERIORE 4193034

• Front Lamp
• Lámpara anterior

1


F6.32/2

XI-1970

FIAT 124 SPORT B (1 AGG.)

F632/ 2 (XI-1970)

MODIF.	N.ORDINAZ.	Q.	DENOMINAZIONE	DESIGNATION	BENENNUNG	DESCRIPTION	DENOMINACIONES
	4125893	2	VITE	VIS	SCHRAUBE	SCREW	TORNILLO
	4160362	2	VITE	VIS	SCHRAUBE	SCREW	TORNILLO
	4180919	1	GUARNIZIONE	JOINT	DICHTUNG	GASKET	JUNTA
	4183762	1	TRASPARENTE -A- (STARS)	TRANSPARENT	LICHTSCHEIBE	LENS	TAPA TRANSLUCIDA
	4191996	1	PARABOLA	REFLECTEUR	PARABOLSPIEGEL	REFLECTOR	REFLECTOR
	4209029	2	ROSETTA PIANA	RONDELLE	SCHEIBE	WASHER	ARANDELA
	10519301	2	ROSETTA PIANA	RONDELLE	SCHEIBE	WASHER	ARANDELA
	14148190	1	LAMPADA	LAMPE	LAMPE	BULB	BOMBILLA
	15896411	2	DADO	ECROU	MUTTER	NUT	TUERCA

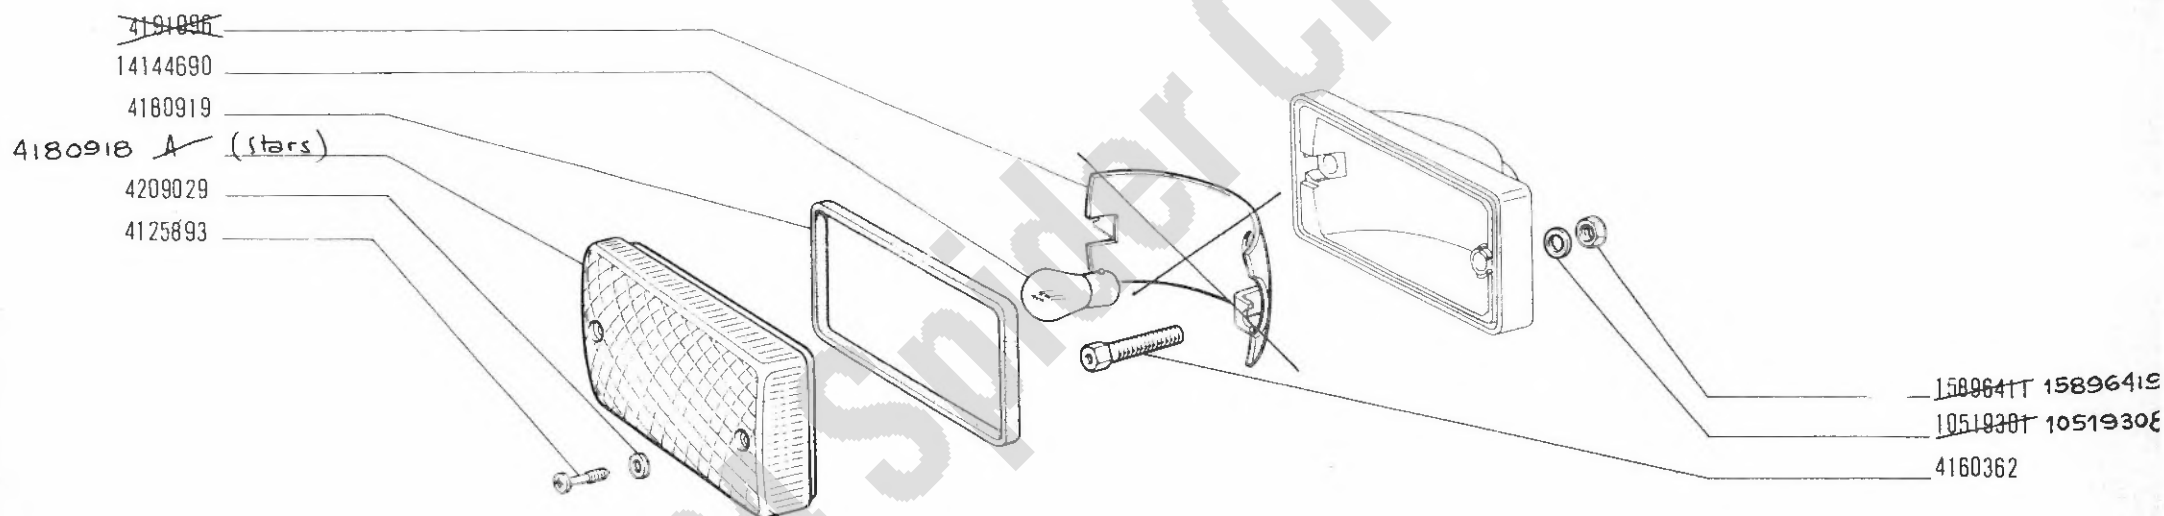

(18972) / 1 p.g.

124 Sport
(tipo BC-BS)

Lanterne AV
Vordere Leuchte


FANALE ANTERIORE

4192940

Front Lamp
Lámpara anterior

F6.32/1

11-1970
30-07-71

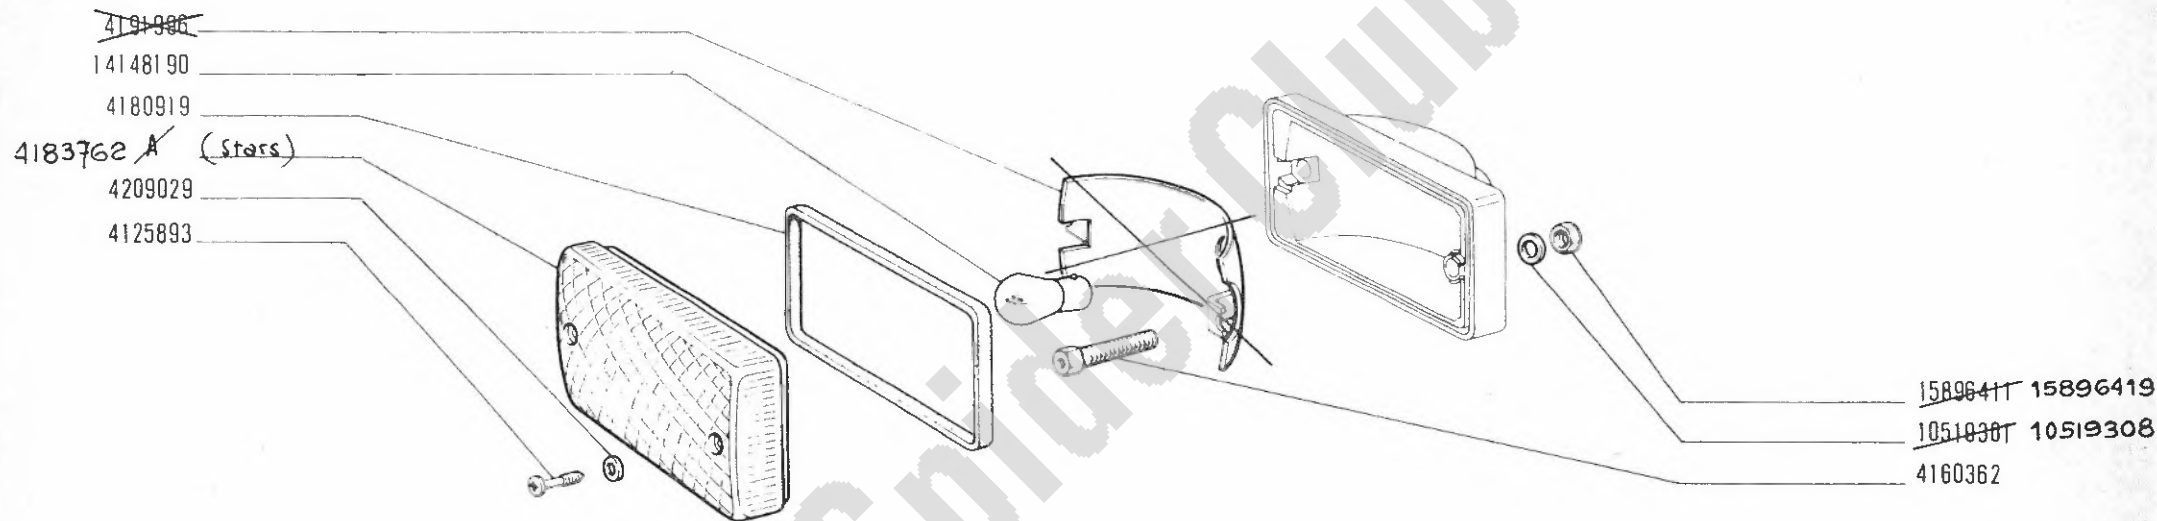

124 Sport
 (tipo BC-BS)

Lanterne AV
 Vordere Leuchte


FANALE ANTERIORE 4193034

Front Lamp
 Lâmpara anterior

1

F6.32 2

XL-1970
 30-07-71

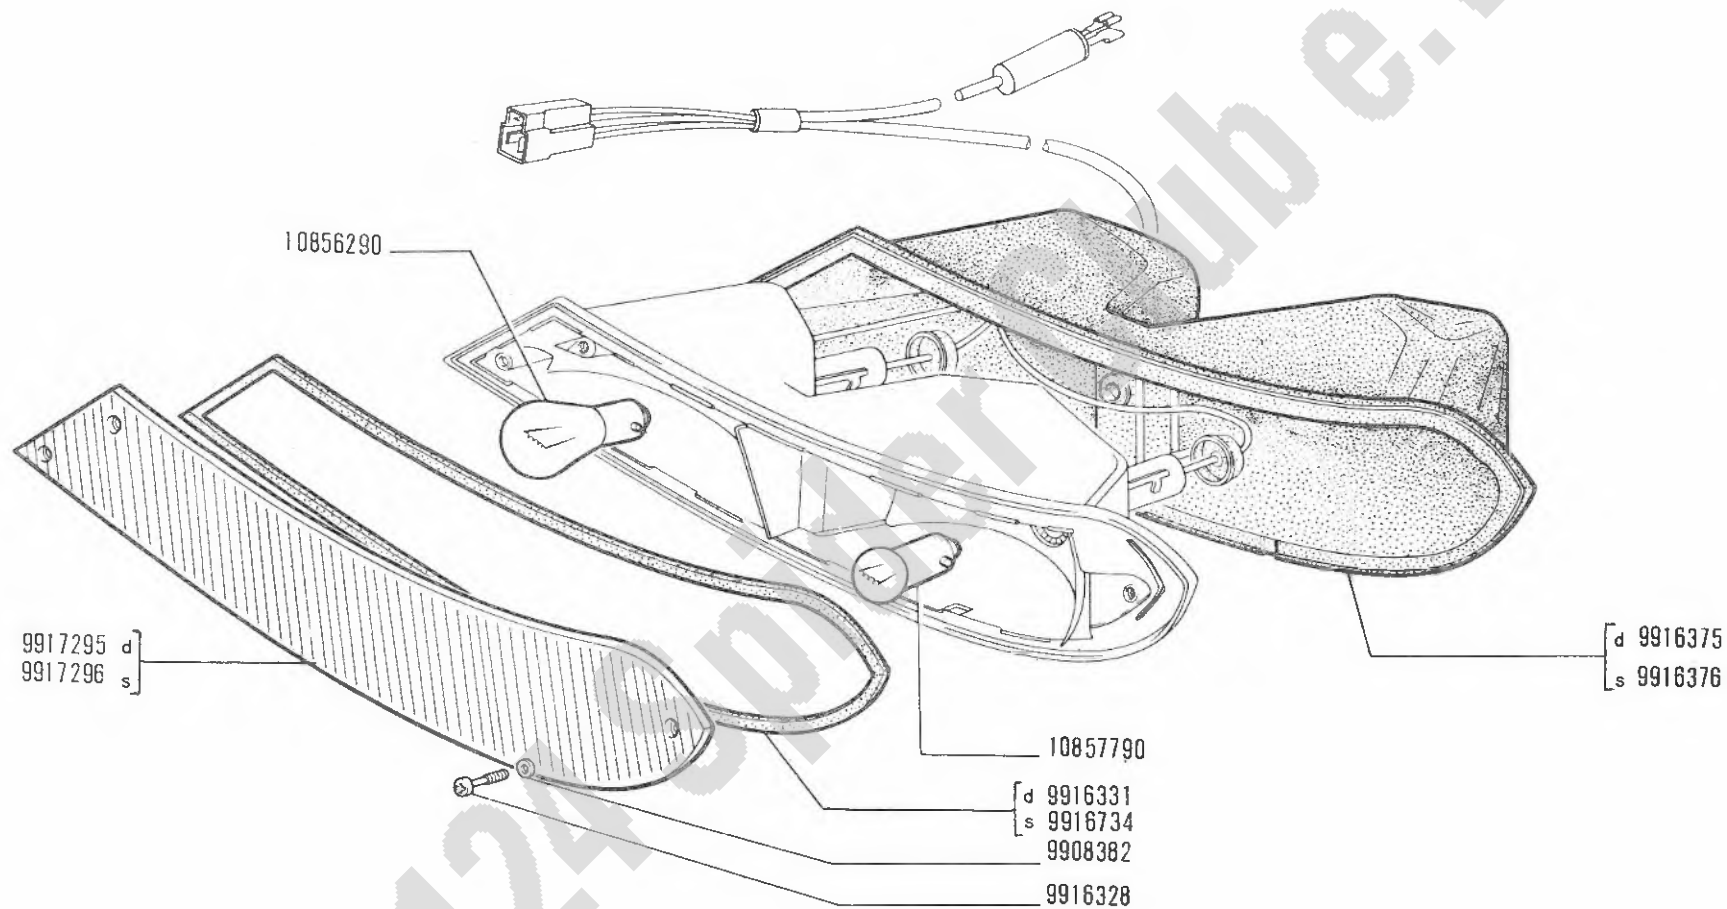

124 Sport
(tipo BC-BS)

FANALE ANTERIORE d 4158149 s 4158150 (Carello)

- Lanterne AV
- Vordere Leuchte


- Front Lamp
- Lâmpara anterior

1

F6.32/3

XI-1970

MODIF.	N.ORDINAZ.	Q.	DENOMINAZIONE	DESIGNATION	BENENNUNG	DESCRIPTION	DENOMINACIONES
	9908362	3	ROSETTA PIANA	RONDELLE	SCHEIBE	WASHER	ARANDELA
	9916328	3	VITE	VIS	SCHRAUBE	SCREW	TORNILLO
	9916331	1	GUARNIZIONE D	JOINT	DICHTUNG	GASKET	JUNTA
	9916375	1	GUARNIZIONE D	JOINT	DICHTUNG	GASKET	JUNTA
	9916376	1	GUARNIZIONE S	JOINT	DICHTUNG	GASKET	JUNTA
	9916734	1	GUARNIZIONE S	JOINT	DICHTUNG	GASKET	JUNTA
	9917295	1	TRASPARENTE D	TRANSPARENT	LICHTSCHEIBE	LENS	TAPA TRANSLUCIDA
	9917296	1	TRASPARENTE S	TRANSPARENT	LICHTSCHEIBE	LENS	TAPA TRANSLUCIDA
	10856290	1	LAMPADA	LAMPE	LAMPE	BULB	BOMBILLA
	10857790	1	LAMPADA	LAMPE	LAMPE	BULB	BOMBILLA

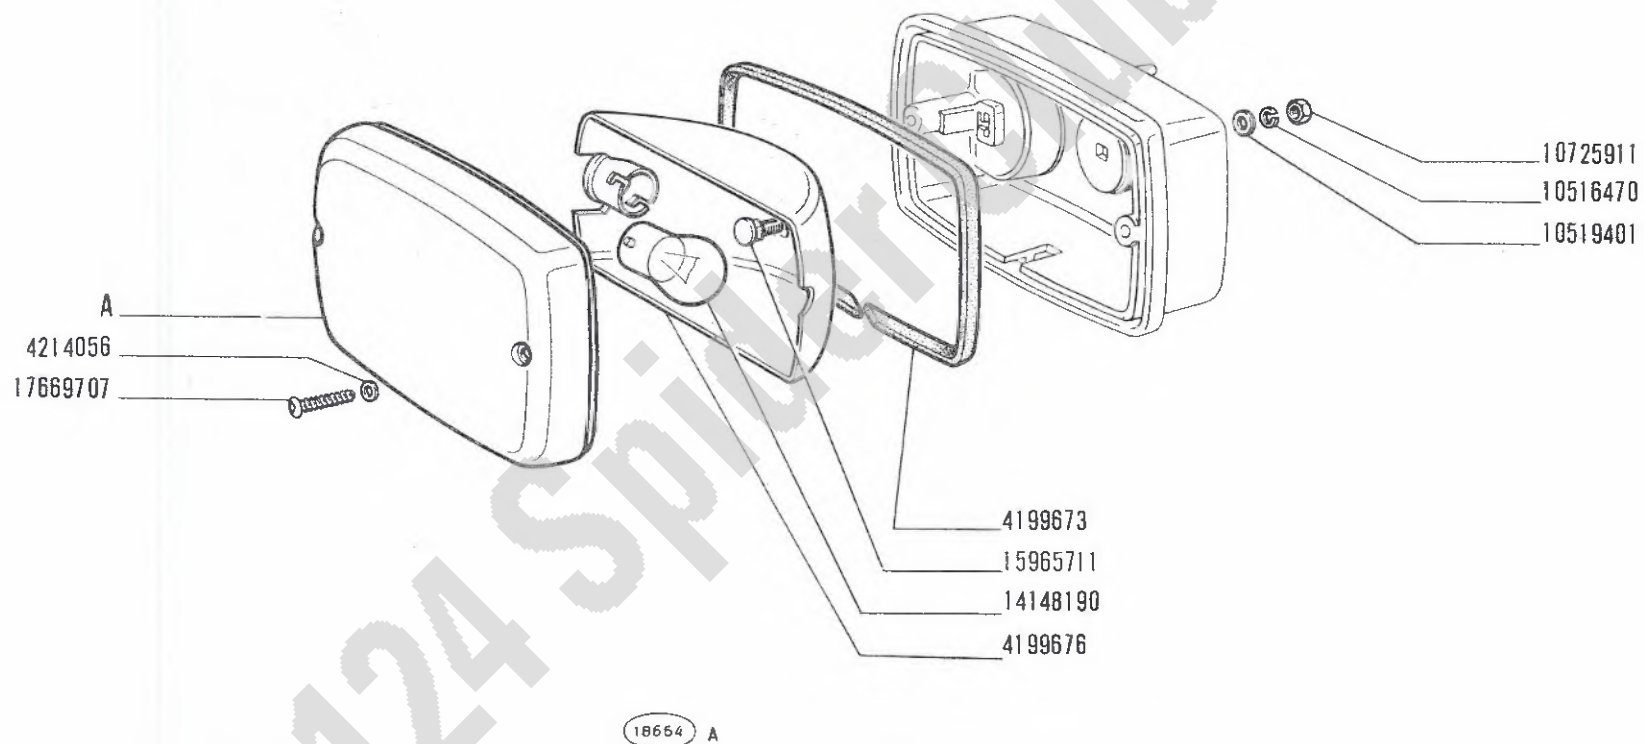

A - Vedere elenco - Voir la liste - Siehe Tabelle - See list - Véase la lista

124 Sport
(tipo BC-BS)

FANALE RETROMARCIA 4199668, 4199670, 4229155, 4203190, 4203192

- Feu de recul
- Rückfahrleuchte

- Back-up Lamp
- Lámpara de marcha atrás


3

F6.34

XI-1970

MODIF.	N.ORDINE	Q.	DENOMINAZIONE	DESIGNATION	BENENNUNG	DESCRIPTION	DENOMINACIONES
	4199671	1	TRASPARENTE -A- (STARS) PER 4199668	TRANSPARENT	LICHTSCHEIBE	LENS	TAPA TRANSLUCIDA
	4199672	1	TRASPARENTE -A- (OLSA) PER 4199670	TRANSPARENT	LICHTSCHEIBE	LENS	TAPA TRANSLUCIDA
	4199673	1	GUARNIZIONE	JOINT	DICHTUNG	GASKET	JUNTA
	4199676	1	PARABOLA	REFLECTEUR	PARABOLSPIEGEL	REFLECTOR	REFLECTOR
	4203193	1	TRASPARENTE -A- (STARS) PER 4203190	TRANSPARENT	LICHTSCHEIBE	LENS	TAPA TRANSLUCIDA
	4203194	1	TRASPARENTE -A- (OLSA) PER 4203192	TRANSPARENT	LICHTSCHEIBE	LENS	TAPA TRANSLUCIDA
	4214056	2	ROSETTA PIANA	RONDELLE	SCHEIBE	WASHER	ARANDELA
	4229156	1	TRASPARENTE -A- (ALTISSIMO) PER 422915	TRANSPARENT	LICHTSCHEIBE	LENS	TAPA TRANSLUCIDA
	4235956	1	TRASPARENTE -A- (ALTISSIMO) PER 4235955	TRANSPARENT	LICHTSCHEIBE	LENS	TAPA TRANSLUCIDA
	10516470	1	ROSETTA SICUREZZA	RONDELLE FREIN	SICHERUNGSRING	LOCKWASHER	ARANDELA DE FRENO
	10519401	1	ROSETTA PIANA	RONDELLE	SCHEIBE	WASHER	ARANDELA
	10725911	1	DADO	ECROU	MUTTER	NUT	TUERCA
	14148190	1	LAMPADA	LAMPE	LAMPE	BULB	BOMBILLA
	15965711	1	VITE	VIS	SCHRAUBE	SCREW	TORNILLO
	17669707	2	VITE	VIS	SCHRAUBE	SCREW	TORNILLO

A	4199671 (Stars)	per 4199668
	4199672 (Olsa)	per 4199670
	4203193 (Stars)	per 4203190
	4203194 (Olsa)	per 4203192
	4229156 (Altissimo)	per 4229155
	4235956 (Altissimo)	per 4235955

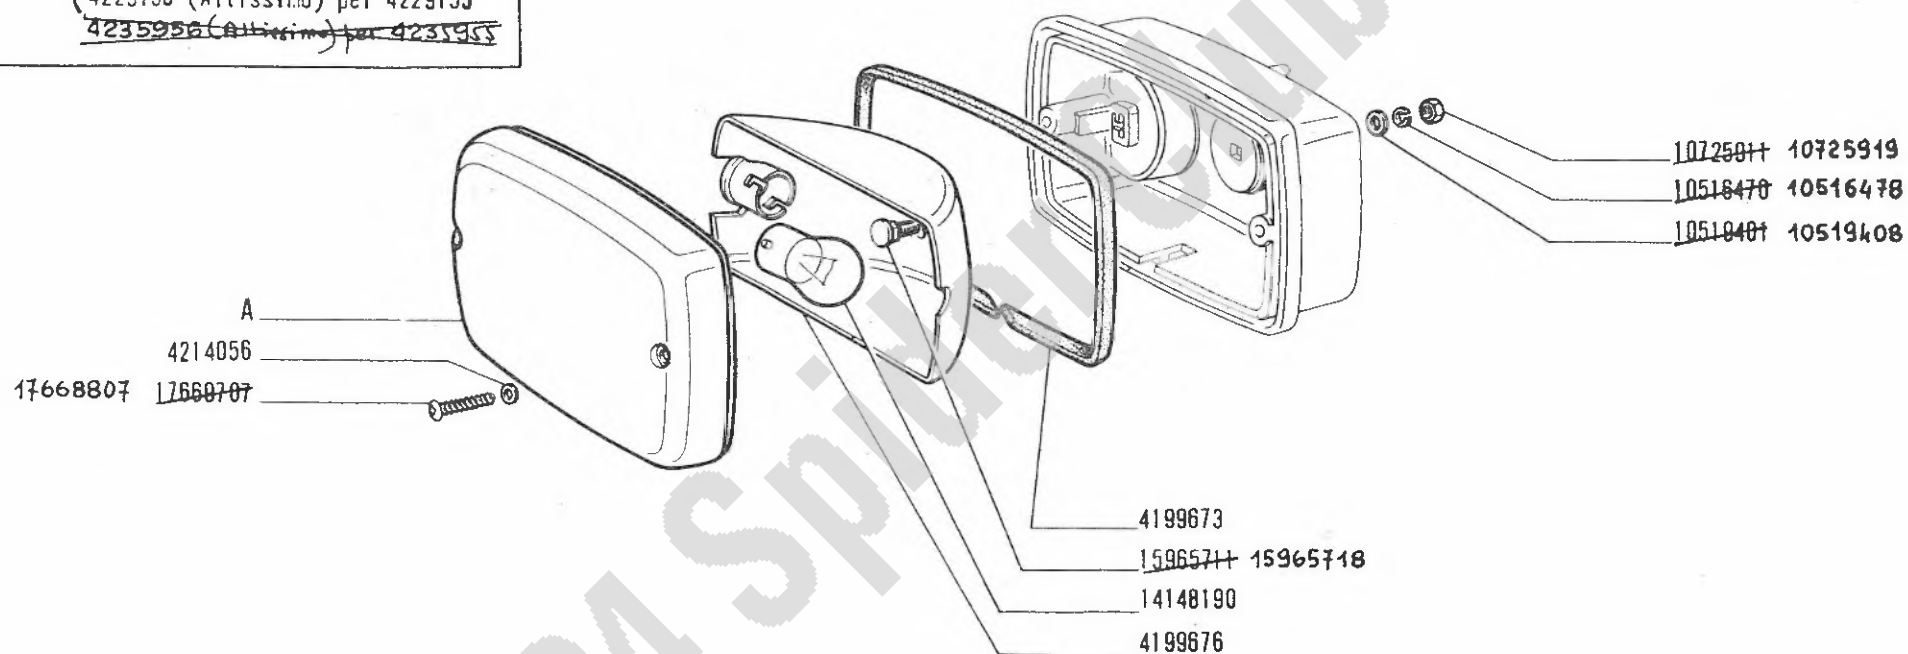

18664 A p.g.

124 Sport
(tipo BC-BS)

FANALE RETROMARCIA 4199668, 4199670, 4229155, 4203190, 4203192


Feu de recul
Rückfahrleuchte

Back-up Lamp
Lámpara de marcha atrás

3

F6.34

~~XL 1970~~
30-07-71

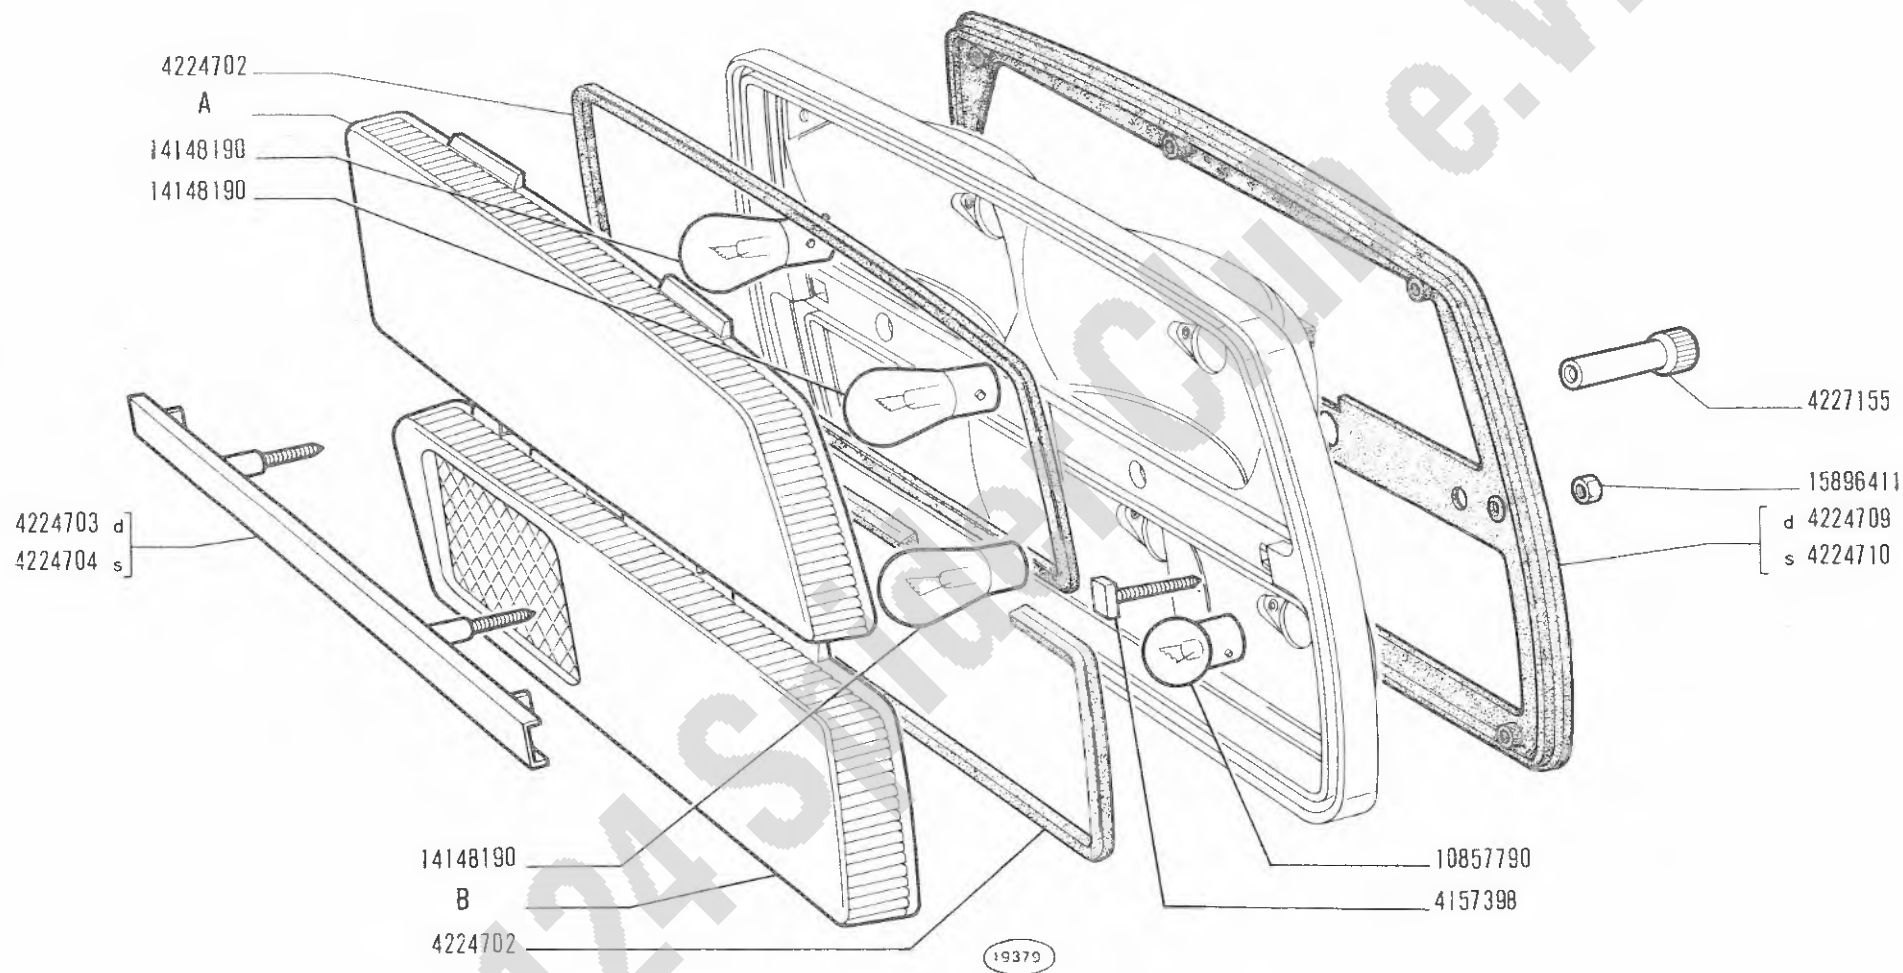

A-B - Vedere elenco - Voir la liste - Siehe Tabelle - See list - Véase la lista

124 Sport
(tipo BC-BS)

FANALE POSTERIORE d 4224672, s 4224673 - d 4224676, s 4224677


- Lanterne AR
- Schlussleuchte

- Tail Lamp
- Lámpara posterior

F6.34/1

II-1970

modif.	n. ordinaz.	quant.	Denominazione	Désignation	Benennung	Description	Denominaciones
	4157398	3	VITE	VIS	SCHRAUBE	SCREW	TORNILLO
	4224686	1	A-TRASPARENTE D -STARS- PER 4224672	TRANSPARENT	LICHTSCHEIBE	LENS	TAPA TRANSLUCIDA
	4224687	1	A-TRASPARENTE S -STARS- PER 4224673	TRANSPARENT	LICHTSCHEIBE	LENS	TAPA TRANSLUCIDA
	4224688	1	A-TRASPARENTE D -ALTISSIMO- PER 4224676	TRANSPARENT	LICHTSCHEIBE	LENS	TAPA TRANSLUCIDA
	4224689	1	A-TRASPARENTE S -ALTISSIMO- PER 4224677	TRANSPARENT	LICHTSCHEIBE	LENS	TAPA TRANSLUCIDA
	4224698	1	B-TRASPARENTE D -STARS- PER 4224672	TRANSPARENT	LICHTSCHEIBE	LENS	TAPA TRANSLUCIDA
	4224699	1	B-TRASPARENTE S -STARS- PER 4224673	TRANSPARENT	LICHTSCHEIBE	LENS	TAPA TRANSLUCIDA
	4224700	1	A-TRASPARENTE D -ALTISSIMO- PER 4224676	TRANSPARENT	LICHTSCHEIBE	LENS	TAPA TRANSLUCIDA
	4224701	1	B-TRASPARENTE S -ALTISSIMO- PER 4224677	TRANSPARENT	LICHTSCHEIBE	LENS	TAPA TRANSLUCIDA
	4224702	2	GUARNIZIONE	JOINT	DICHTUNG	GASKET	JUNTA
	4224703	1	SEPARATORE D	SEPARATEUR	TRENNSCHEIBE	SCREEN	PANTALLA
	4224704	1	SEPARATORE S	SEPARATEUR	TRENNSCHEIBE	SCREEN	PANTALLA
	4224709	1	GUARNIZIONE D	JOINT	DICHTUNG	GASKET	JUNTA
	4224710	1	GUARNIZIONE S	JOINT	DICHTUNG	GASKET	JUNTA
	4227155	2	ROCCOLA	DOUILLE	RÜCHSE	PUSH	CASQUILLO
	10857790	1	LAMPADA	LAMPE	LAMPE	BULB	ROMPILLA
	14148190	3	LAMPADA	LAMPE	LAMPE	BULB	ROMPILLA
	15896411	3	DADO	ECROU	MUTTER	NUT	TUERCA
F6.34/1			FIAT 124 SPORT B				

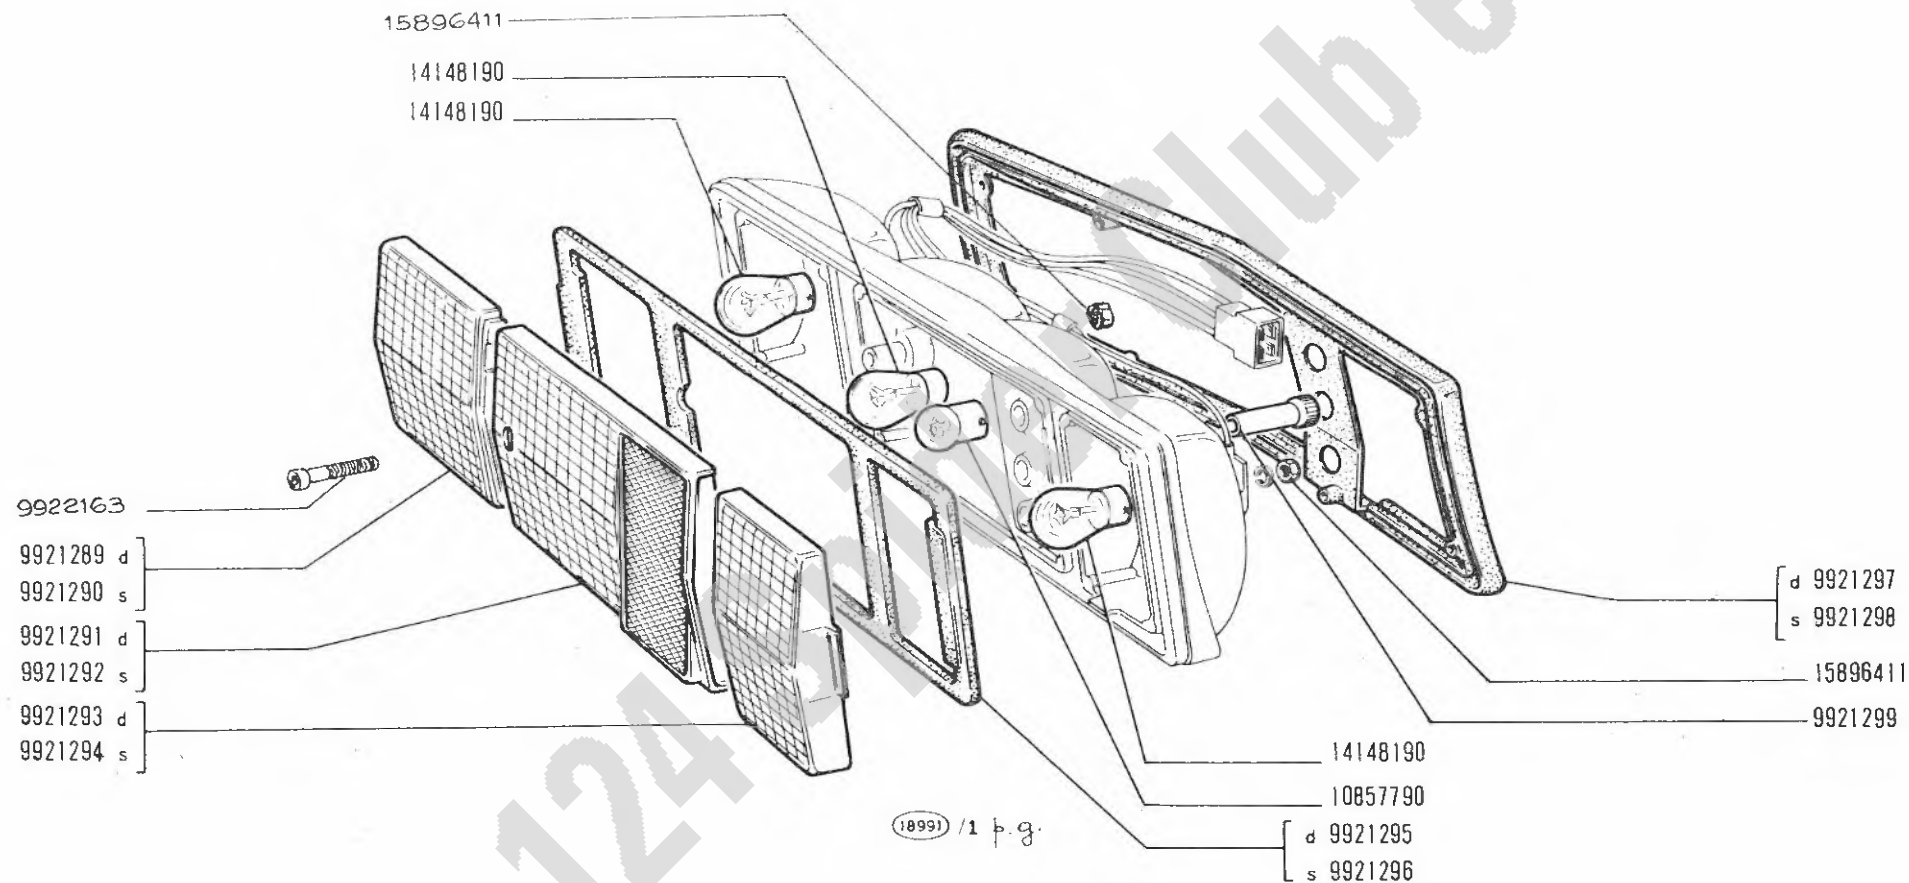

124 Sport
(tipo BC-ES)


FANALE POSTERIORE s 4225403, d 4225404 (Altissimo)

Lanterne AR
Schlussleuchte

Tail Lamp
Lámpara posterior

F6.34/2

~~11-1970~~
30-07-71

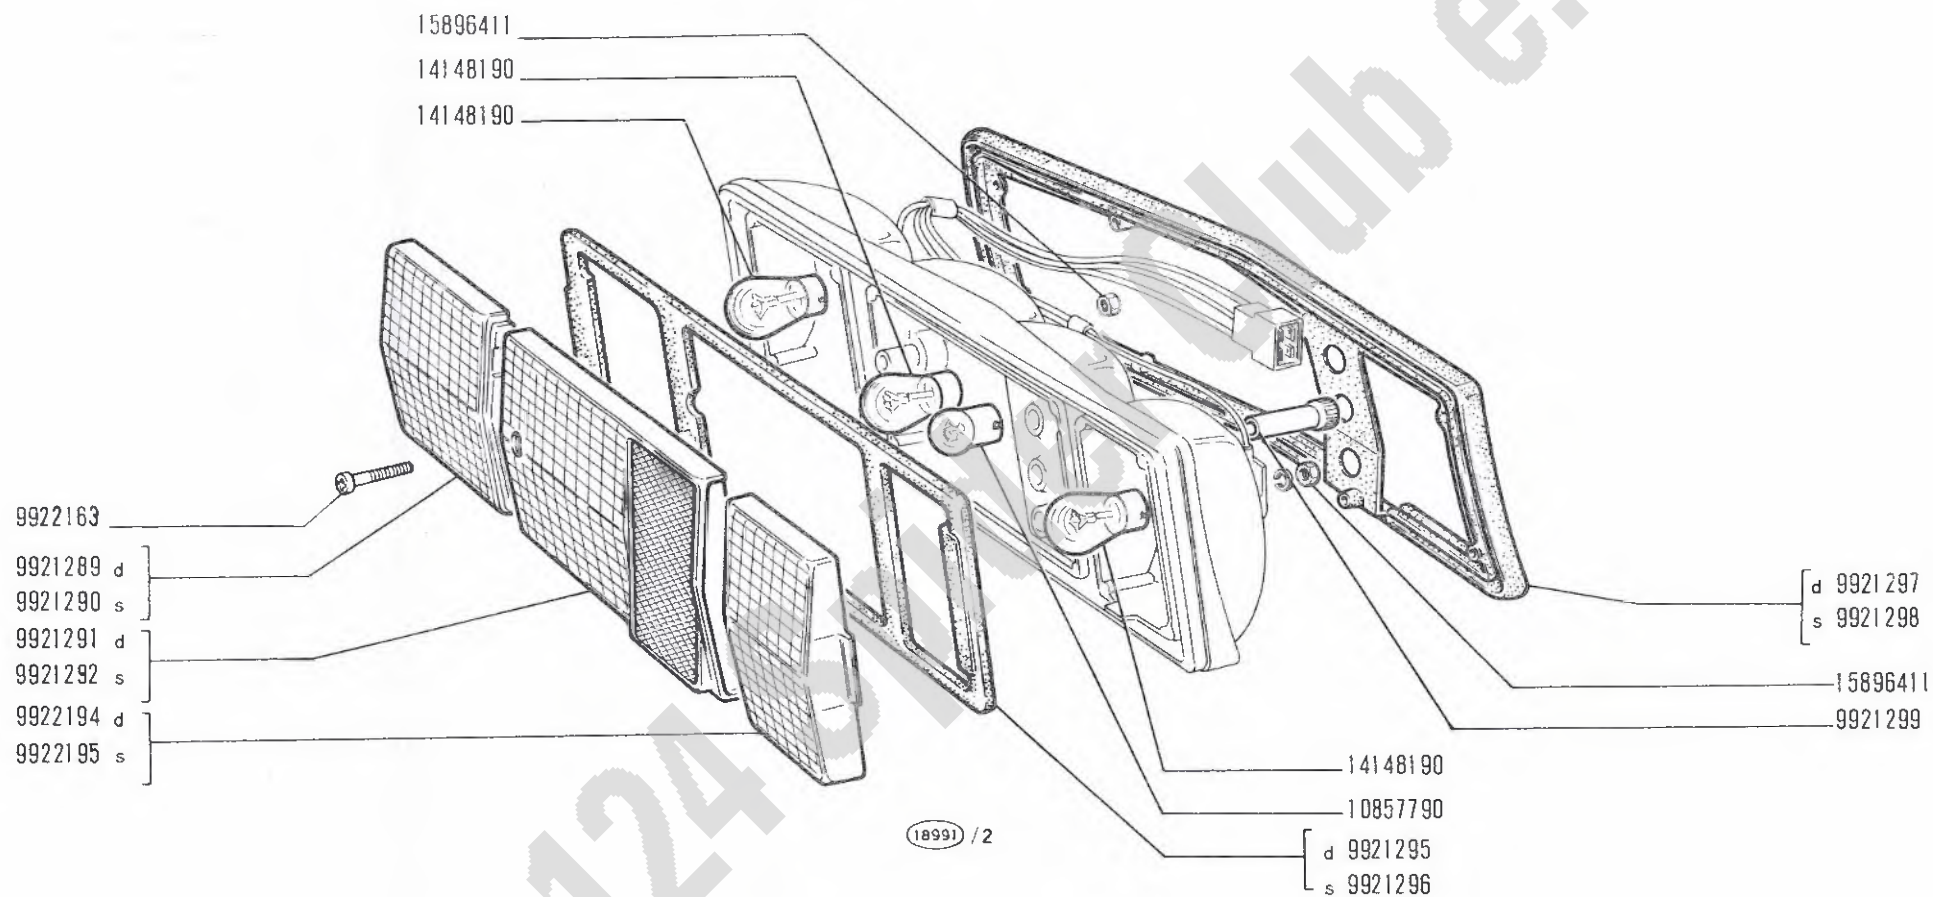

124 Sport
(tipo BC-BS)

FANALE POSTERIORE d 4237891 s 4237892 (Altissimo)

- Lanterne AR
- Schlussleuchte


- Tail Lamp
- Lámpara posterior

1

F6.34/3

XI-1970

MODIF.	N.ORDINAZ. Q.	DENOMINAZIONE	DESIGNATION	BENENNUNG	DESCRIPTION	DENOMINACIONES
	9921289	1 TRASPARENTE D	TRANSPARENT	LICHTSCHEIBE	LENS	TAPA TRANSLUCIDA
	9921290	1 TRASPARENTE S	TRANSPARENT	LICHTSCHEIBE	LENS	TAPA TRANSLUCIDA
	9921291	1 TRASPARENTE D	TRANSPARENT	LICHTSCHEIBE	LENS	TAPA TRANSLUCIDA
	9921292	1 TRASPARENTE S	TRANSPARENT	LICHTSCHEIBE	LENS	TAPA TRANSLUCIDA
	9921295	1 GUARNIZIONE D	JOINT	DICHTUNG	GASKET	JUNTA
	9921296	1 GUARNIZIONE S	JOINT	DICHTUNG	GASKET	JUNTA
	9921297	1 GUARNIZIONE D	JOINT	DICHTUNG	GASKET	JUNTA
	9921298	1 GUARNIZIONE S	JOINT	DICHTUNG	GASKET	JUNTA
	9921299	2 BUCCOLA FILETTATA	DOUILLE	GEWINDEBUCHSE	THREADED BUSH	TUERCA
	9922163	1 VITE	VIS	SCHRAUBE	SCREW	TORNILLO
	9922194	1 TRASPARENTE D	TRANSPARENT	LICHTSCHEIBE	LENS	TAPA TRANSLUCIDA
	9922195	1 TRASPARENTE S	TRANSPARENT	LICHTSCHEIBE	LENS	TAPA TRANSLUCIDA
	10857790	1 LAMPADA	LAMPE	LAMPE	BULB	BOMBILLA
	14148190	3 LAMPADA	LAMPE	LAMPE	BULB	BOMBILLA
	15896411	7 DADO	ECROU	MUTTER	NUT	TUERCA

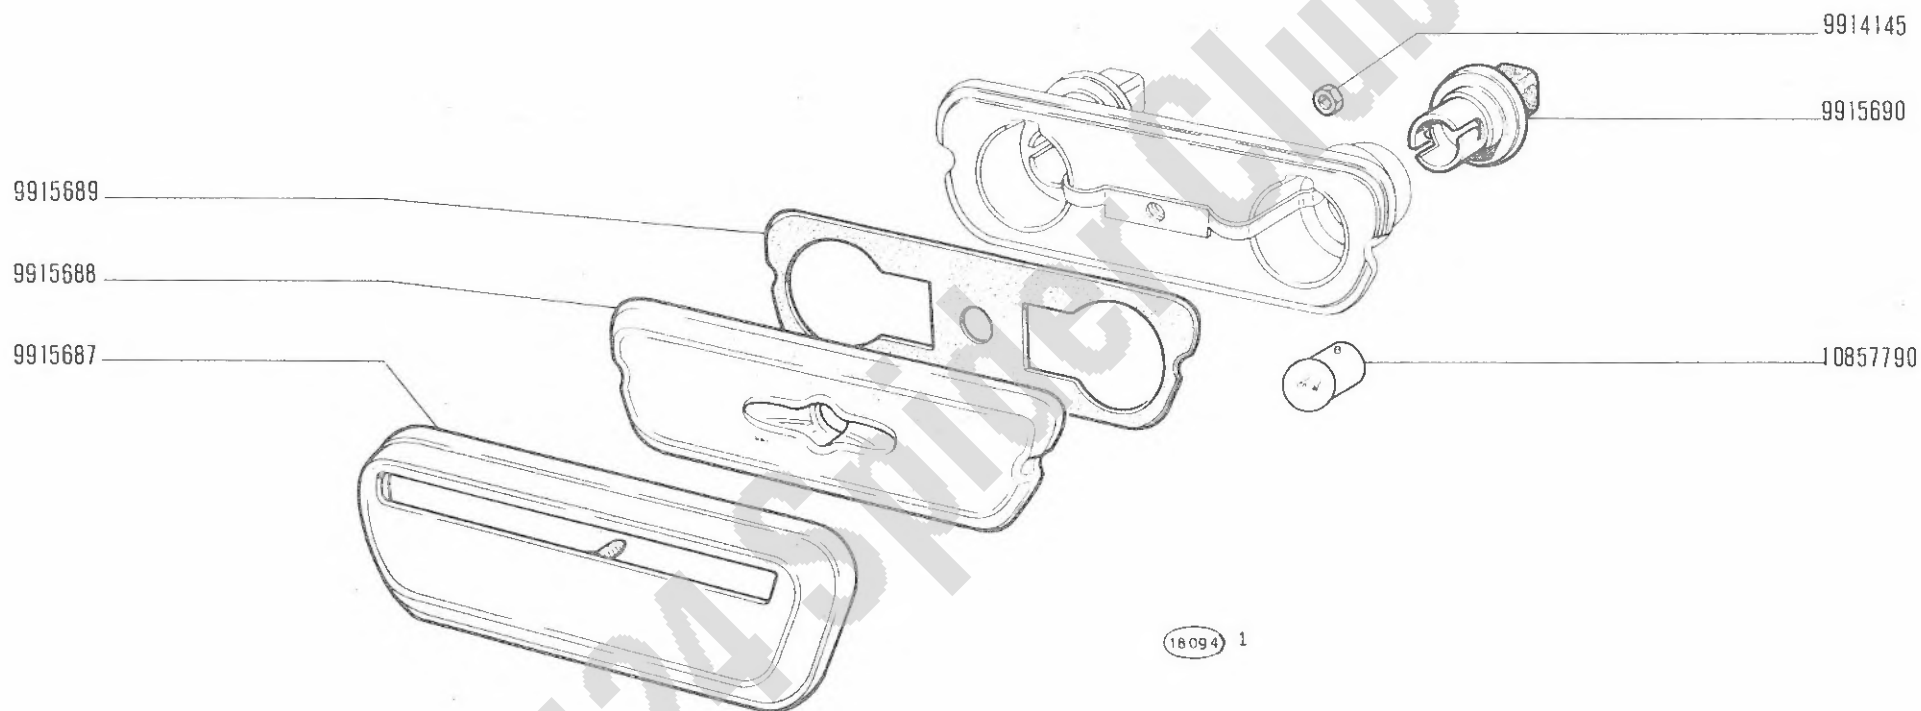

124 Sport
(tipo BC-BS)

- Feu de plaque
- Nummernschildleuchte


FANALE TARGA 4134939 (Altissimo)

- Number Plate Lamp
- Lâmpara de matrícula

F6.35

11-1970

modif.	n.	quant.	Denominazione	Désignation	Benennung	Description	Denominaciones
	9914145	1	DADO	ECROU	MUTTER	NUT	TUERCA
	9915687	1	CORNICE	MONTURE	RAHMEN	FRAME	MARCO
	9915689	1	GUARNIZIONE	JOINT	DICHTUNG	GASKET	JUNTA
	9915690	2	PORTALAMPADA	PORTE-LAMPE	LAMPENFASSUNG	BULB HOLDER	PORTALAMPARA
F6.35			FIAT 124 SPORT B				

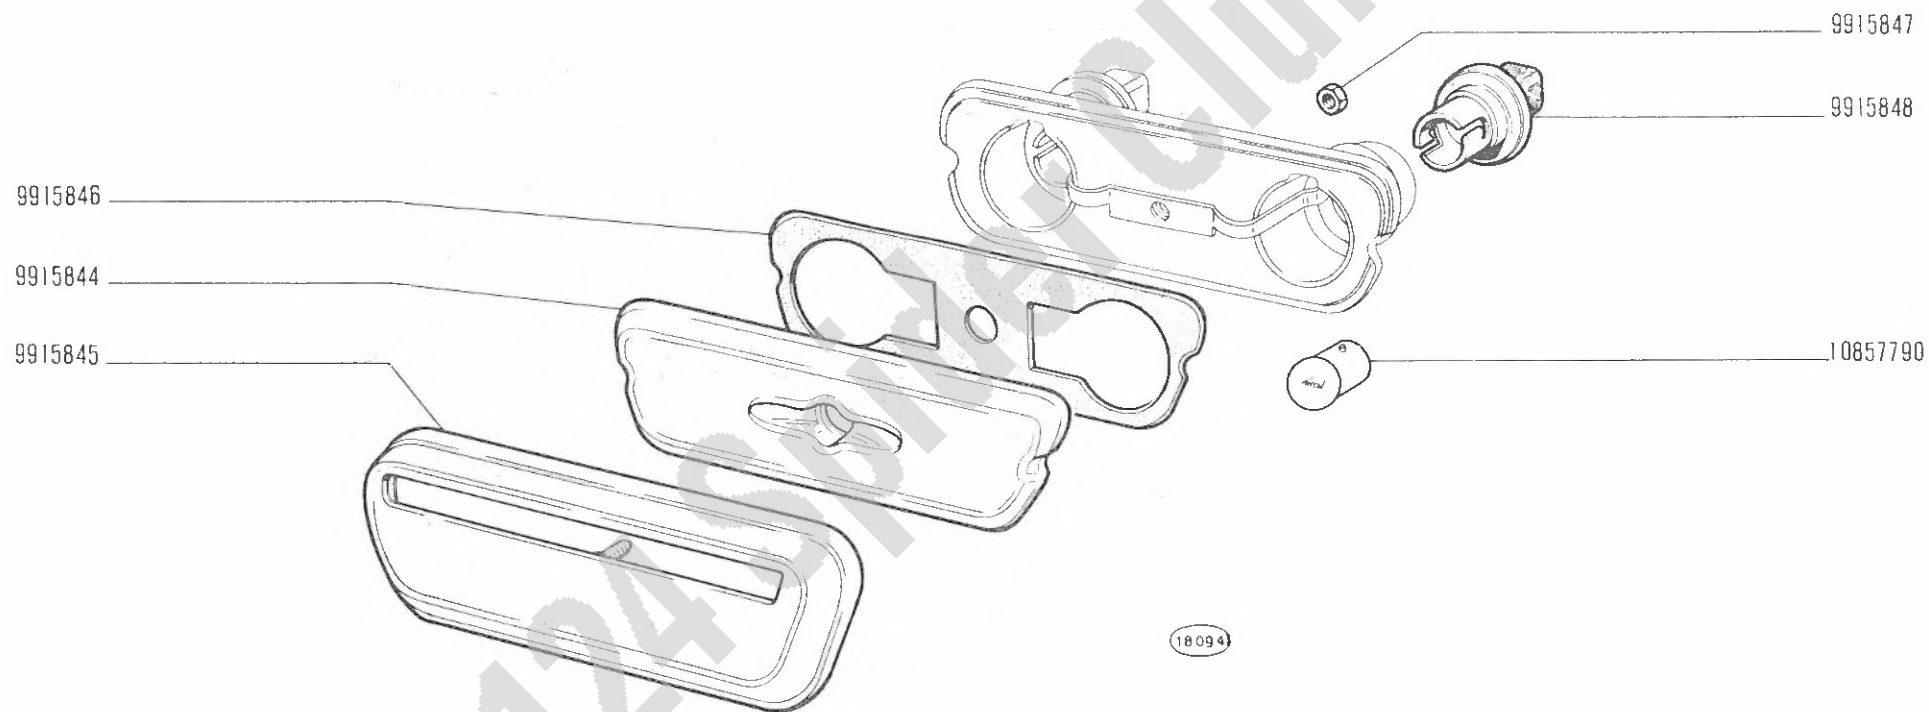

124 Sport
(tipo BC-BS)

- Feu de plaque
- Nummernschildleuchte


FANALE TARGA 4147286 (Stars)

- Number Plate Lamp
- Lámpara de matrícula

F6.35 /1

11-1971

modif.	n. ordinaz.	quant.	Denominazione	Désignation	Benennung	Description	Denominaciones
	9915844	1	TRASPARENTE	TRANSPARENT	LICHTSCHEIBE	LENS	TAPA TRANSLUCIDA
	9915845	1	CORNICE	MONTURE	RAHMEN	FRAME	MARCO
	9915846	1	GUARNIZIONE	JOINT	DICHTUNG	GASKET	JUNTA
	9915847	1	DADO	ECROU	MUTTER	NUT	TUERCA
	9915848	2	PORTALAMPADA	PORTE-LAMPE	LAMPENFASSUNG	BULB HOLDER	PORTALAMPARA
	10857790	2	LAMPADA	LAMPE	LAMPE	BULB	BOMBILLA
F6.35/1			FIAT 124 SPORT B				

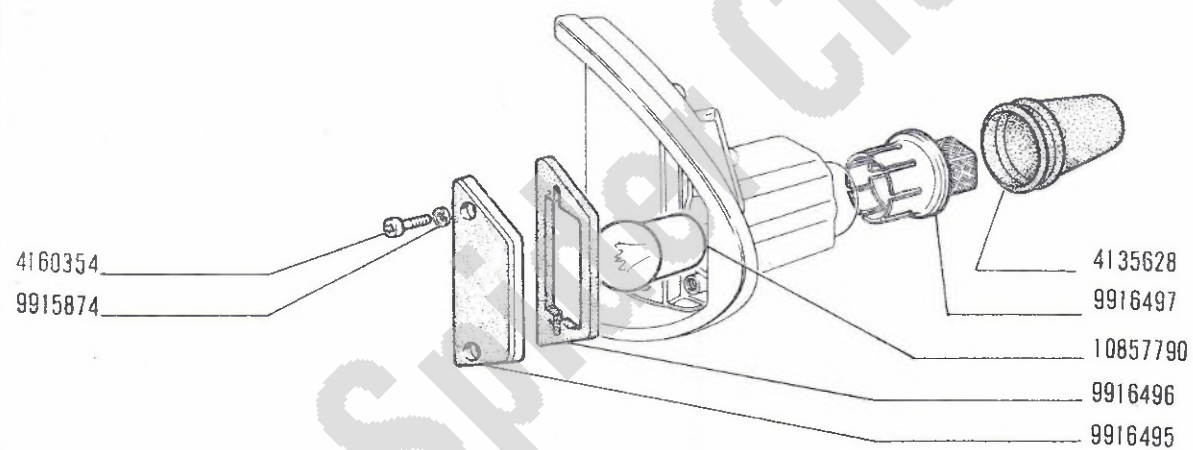

18942 A

124 Sport
(tipo BC-BS)

FANALE TARGA

- Feu de plaque
- Nummernschildleuchte

d 4158487, s 4158488 (Altissimo)

- Number Plate Lamp
- Lâmpara de matrícula


F6.35 / 2

XI-1970

FIAT 124 SPORT B (1 AGG.)

F635/ 2 (XI-1970)

MUDIF.	N.ORDINAZ.	Q.	DENOMINAZIONE	DESIGNATION	BENENNUNG	DESCRIPTION	DENOMINACIONES
	4135628	1	CAPPUCCIO	CAPUCHON	SCHUTZKAPPE	BOOT	CAPUCHON
	4160354	2	VITE	VIS	SCHRAUBE	SCREW	TORNILLO
	9915874	2	ROSETTA TENUTA	JOINT	DICHtring	GASKET	JUNTA
	9916495	1	TRASPARENTE	TRANSPARENT	LICHTSCHEIBE	LENS	TAPA TRANSLUCIDA
	9916496	1	GUARNIZIONE	JOINT	DICHTUNG	GASKET	JUNTA
	9916497	1	PORTALAMPADA	PORTE-LAMPE	LAMPENFASSUNG	BULB HOLDER	PORTALAMPARA
	10857790	1	LAMPADA	LAMPE	LAMPE	BULB	BOMBILLA

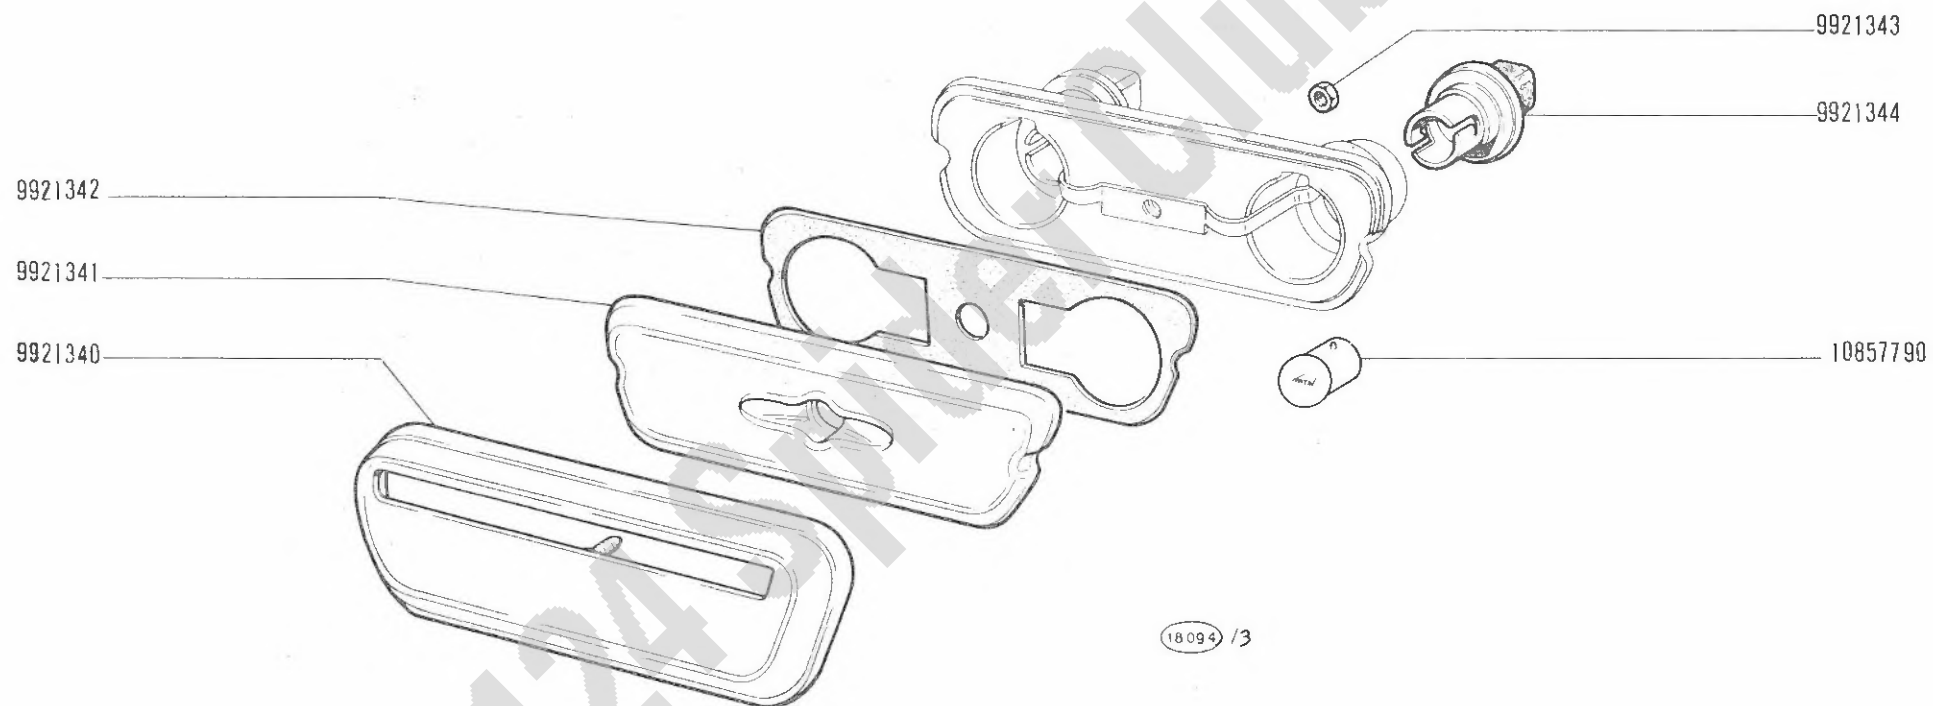

124 Sport
(tipo BC-BS)

- Feu de plaque
- Nummernschildleuchte

FANALE TARGA 4200517 (Olsa)

- Number Plate Lamp
- Lámpara de matrícula

F6.35/3

II-1976

modif.	n. ordinaz.	quant.	Denominazione	Désignation	Benennung	Description	Denominaciones
	9921340	1	CORNICE	MONTURE	RAHMEN	FRAME	MARCO
	9921341	1	TRASPARENTE	TRANSPARENT	LICHTSCHEIBE	LENS	TAPA TRANSLUCIDA
	9921342	1	GUARNIZIONE	JOINT	DICHTUNG	GASKET	JUNTA
	9921343	1	DADO	ECROU	MUTTER	NUT	TUERCA
	9921344	2	PORTALAMPADA	PORTE-LAMPE	LAMPENFASSUNG	BULB HOLDER	PORTALAMPARA
	10R57790	2	LAMPADA	LAMPE	LAMPE	BULB	BOMBILLA
F6.35/3			FIAT 124 SPORT B				

QUESTO SOTTOGRUPPO VERRÀ INSERITO NEL PROSSIMO AGGIORNAMENTO

Ce sousgroupe sera inséré dans la prochaine mise à jour

Diese Untergruppe wird bei einer der nächsten Änderungseinführungen veröffentlicht

This Subgroup will be listed in a future revision

Este subgrupo será publicado en la próxima revisión

124 Sport
(tipo BC-BS)


- Essuie-glace
- Scheibenwischer

TERGICRISTALLO 4224280 (Marelli)

- Windshield Wiper
- Limpia-parabrisas

F6.65/1

II-1970

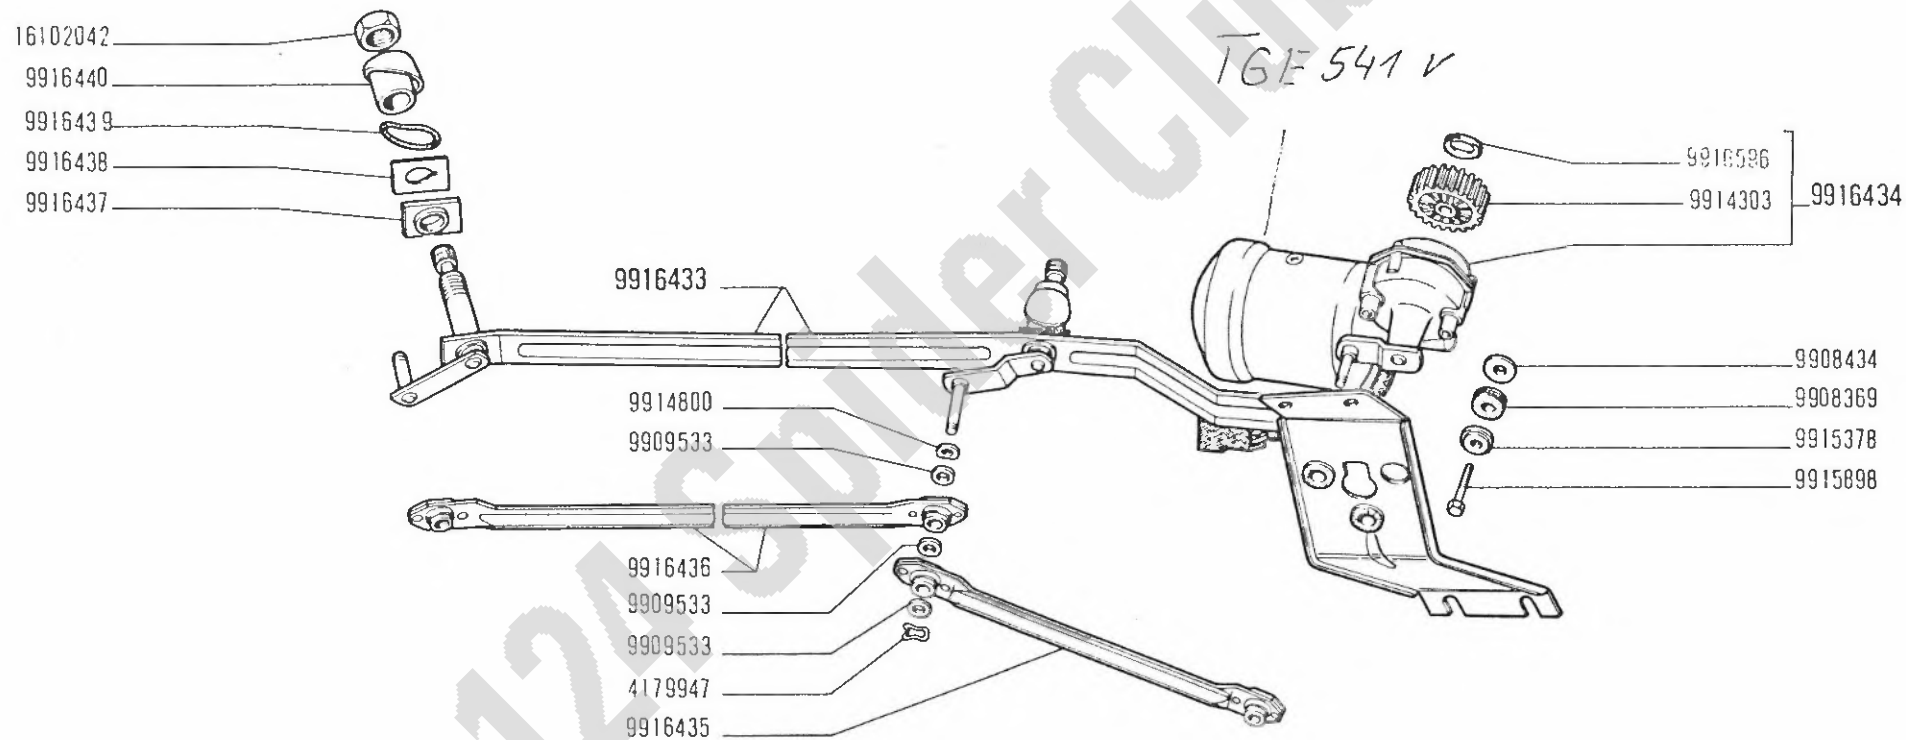

(9736) A

124 Sport
(tipo BC-BS)


● Essuie-glace
● Scheibenwischer

TERGICRISTALLO 4144556 (Marelli)

● Windshield Wiper
● Limpia-parabrisas

F6.65

11-1970

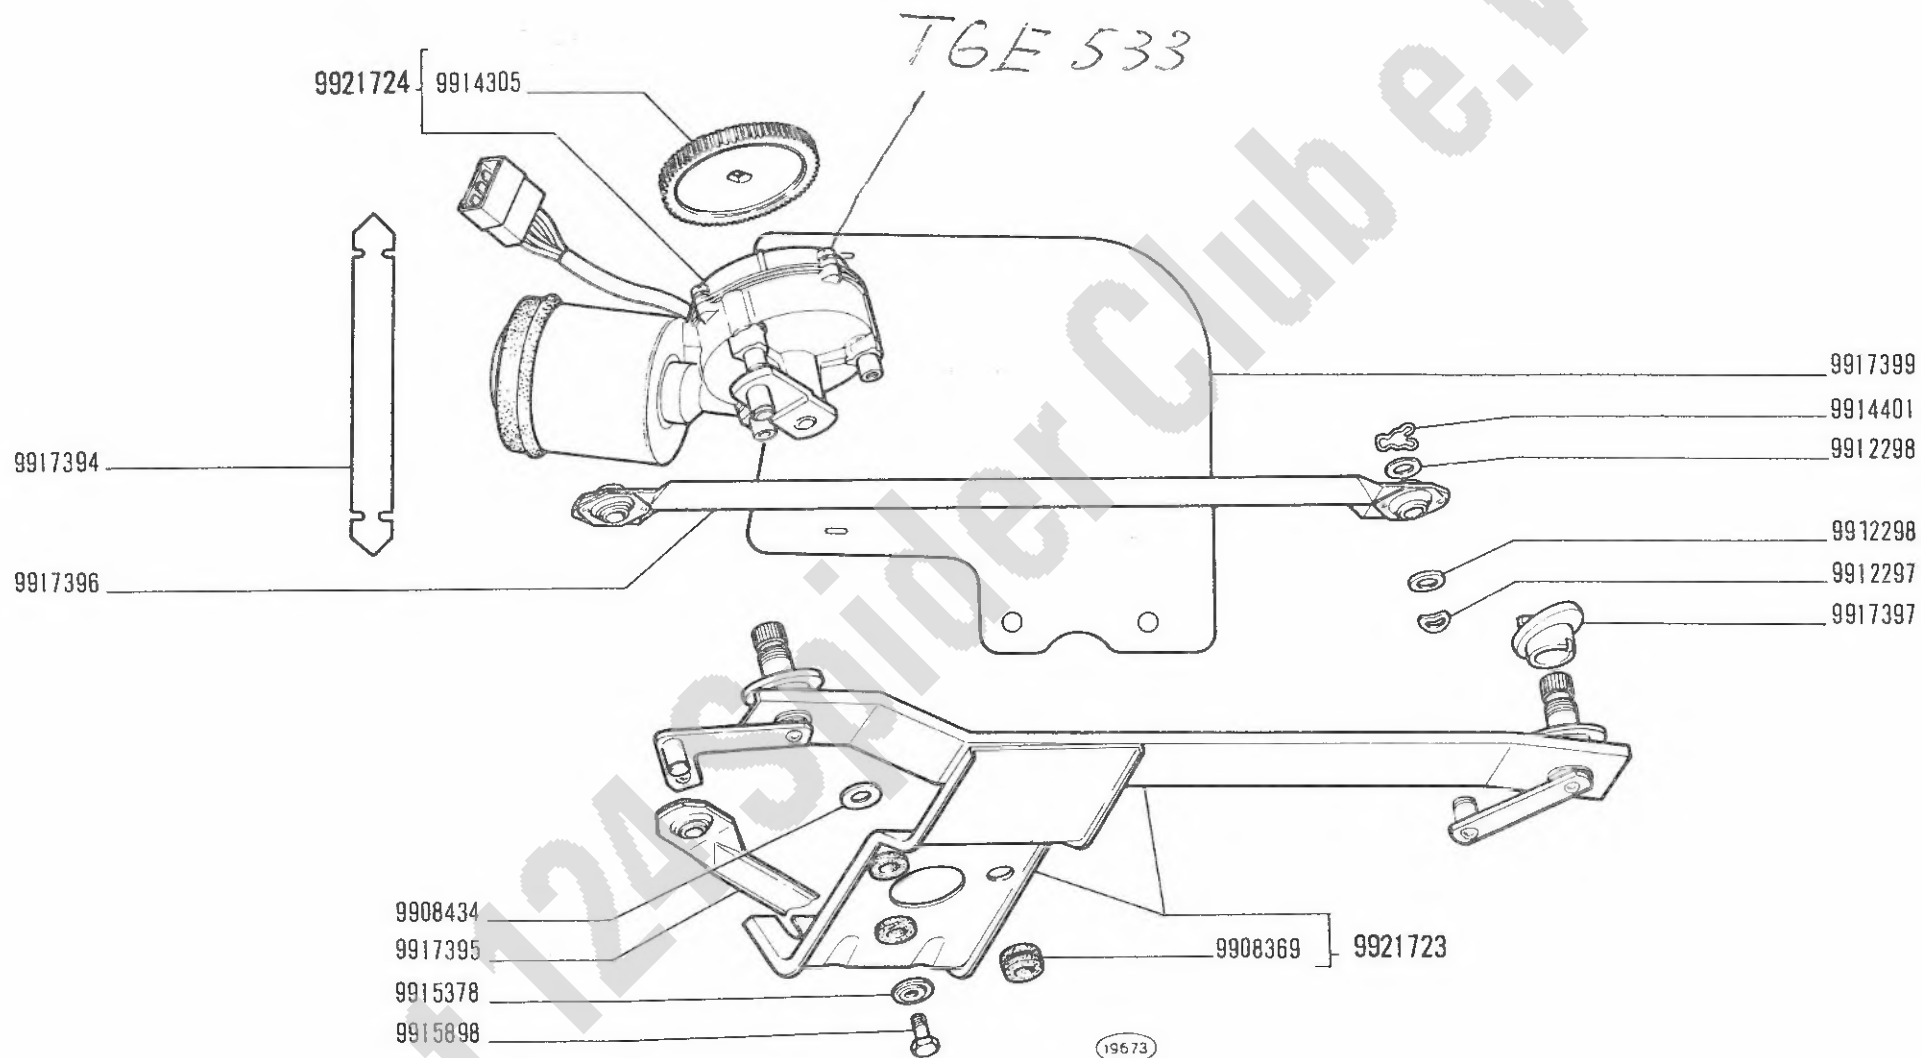

124 Sport
(tipo BC-BS)

• Essuie-glace
• Scheibenwischer


TERGICRISTALLO 4224280 (Marelli)

• Windshield Wiper
• Limpia-parabrisas

F6.65/1

XI-1970

MODIF.	N.ORDINAZ. Q.	DENOMINAZIONE	DESIGNATION	BENENNUNG	DESCRIPTION	DENOMINACIONES
	9908369 3	ANELLO GOMMA	BAGUE	RING	RING	GUARNICION
	9908434 3	ROSETTA PIANA	RONDELLE	SCHEIBE	WASHER	ARANDELA
	9912297 4	ROSETTA SICUREZZA	RONDELLE FREIN	SICHERUNGSRING	LOCKWASHER	ARANDELA DE FRENO
	9912298 8	ROSETTA PIANA	RONDELLE	SCHEIBE	WASHER	ARANDELA
	9914305 1	INGRANAGGIO	PIGNON	ZAHNRAD	GEAR	PINON
	9914401 4	FERMAGLIO	AGRAFE	KLEMMSTÜCK	CLIP	SUJETADOR
	9915378 3	ROSETTA PIANA	RONDELLE	SCHEIBE	WASHER	ARANDELA
	9915898 3	VITE	VIS	SCHRAUBE	SCREW	TORNILLO
	9917394 1	FASCETTA	COLLIER	HALTEBAND	STRAP	ABRAZADERA
	9917395 1	BIELLA	BIELLE	LASCHE	LINK	BIELA
	9917396 1	TIRANTE	TIRANT	VERBINDUNGSSTANGE	LINK	BIELA
	9917397 2	DISTANZIALE	ENTRETOISE	ABSTANDSTÜCK	SPACER	SEPARADOR
	9917399 1	PROTEZIONE	PROTECTION	ABDECKUNG	SHIELD	DEFENSA
	9921723 1	PIASTRA COMPL.	PLAQUE	PLATTE	PLATE	PLACA
	9921724 1	MOTORE COMPL.	MOTEUR	MOTOR	MOTOR	MOTOR

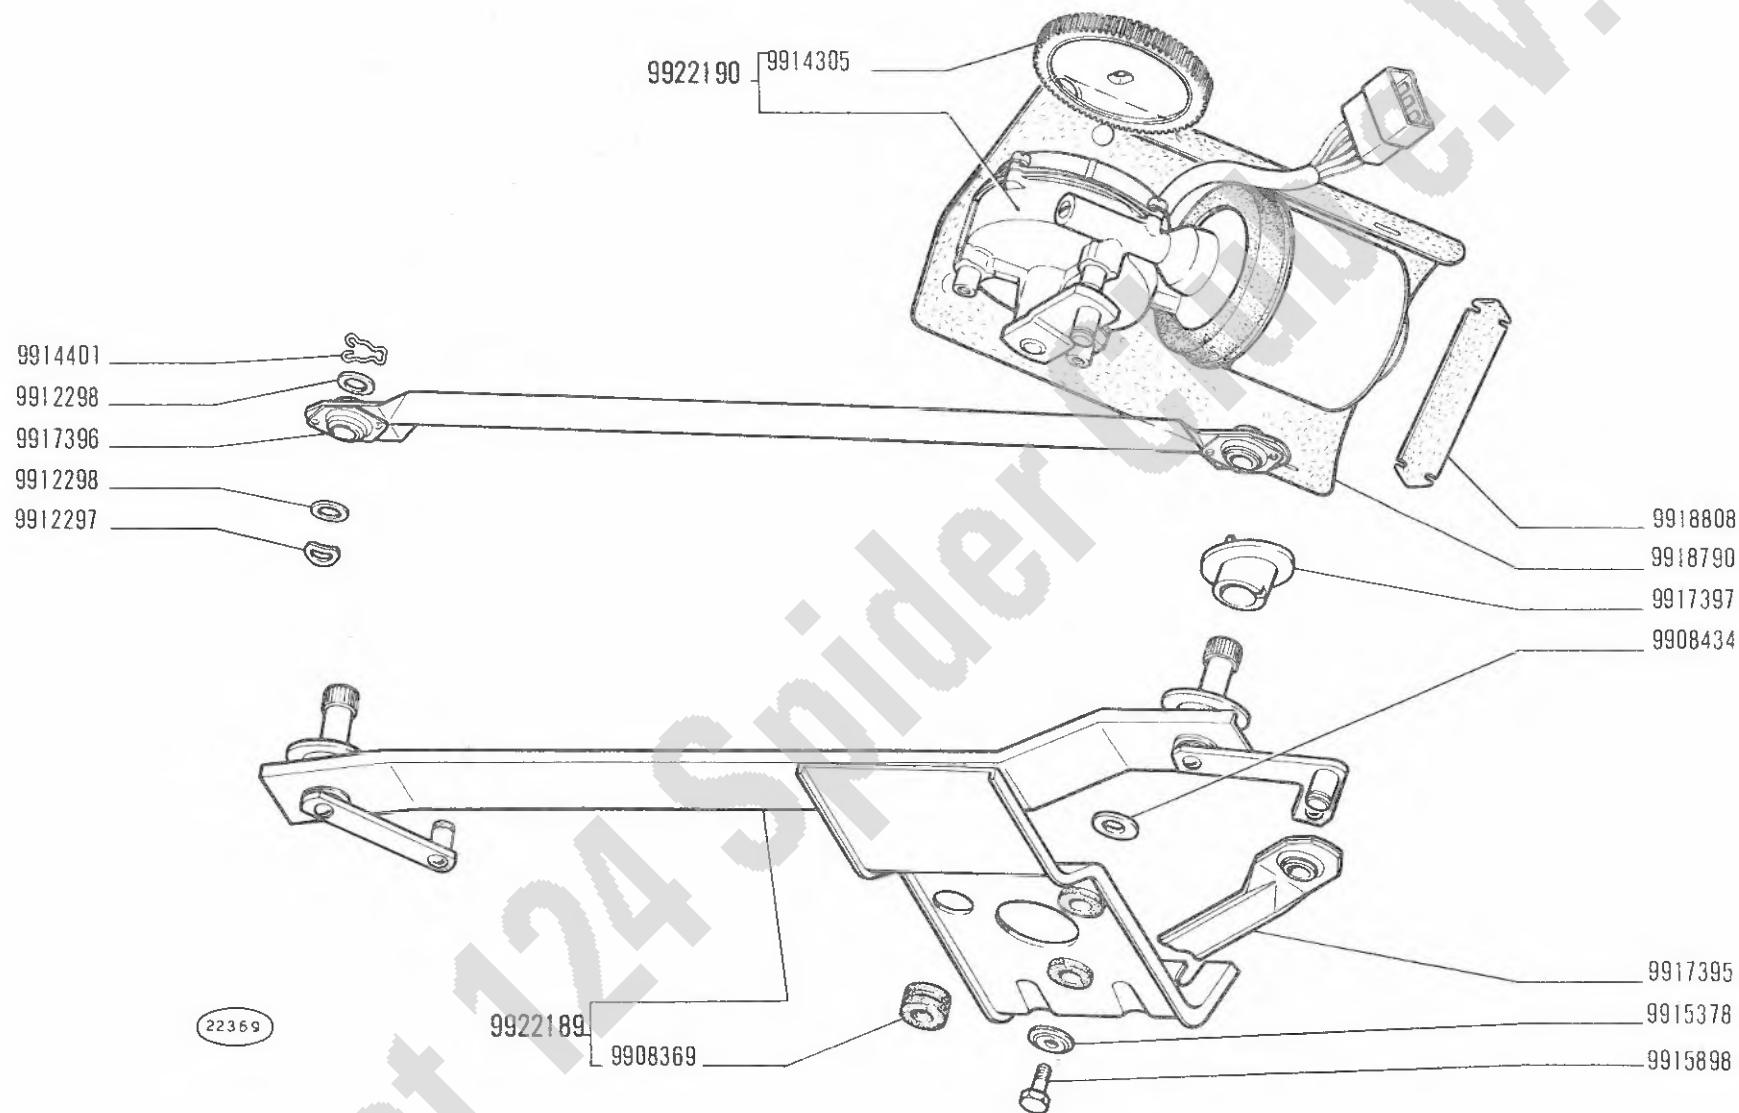

124 Sport
(tipo BC-BS)

● Essuie-glace
● Scheibenwischer


TERGICRISTALLO 4235719 (Marelli)

● Windshield Wiper
● Limpia-parabrisas

F6.65/2

XI-1970

MODIF.	N.ORDINAZ.	Q.	DENOMINAZIONE	DESIGNATION	BENENNUNG	DESCRIPTION	DENOMINACIONES
	9906369	3	ANELLO GUMMA	BAGUE	RING	RING	GUARNICION
	9906434	3	ROSETTA PIANA	RONDELLE	SCHEIBE	WASHER	ARANDELA
	9912297	4	ROSETTA SICUREZZA	RONDELLE FREIN	SICHERUNGSRING	LOCKWASHER	ARANDELA DE FRENO
	9912298	8	ROSETTA PIANA	RONDELLE	SCHEIBE	WASHER	ARANDELA
	9914305	1	INGRANAGGIO	PIGNON	ZAHNRAD	GEAR	PINON
	9914401	4	FERMAGLIO	AGRAFE	KLEMMSTUCK	CLIP	SUJETADOR
	9915378	3	ROSETTA PIANA	RONDELLE	SCHEIBE	WASHER	ARANDELA
	9915898	3	VITE	VIS	SCHRAUBE	SCREW	TORNILLO
	9917395	1	BIELLA	BIELLE	LASCHE	LINK	BIELA
	9917396	1	TIRANTE	TIRANT	VERBINDUNGSSTANGE	LINK	BIELA
	9917397	2	DISTANZIALE	ENTRETOISE	ABSTANDSTUCK	SPACER	SEPARADOR
	9918790	1	PROTEZIONE	PROTECTION	ABDECKUNG	SHIELD	DEFENSA
	9918808	1	FASCETTA	COLLIER	HALTEBAND	STRAP	ABRAZADERA
	9922189	1	PIASTRA COMPL.	PLAQUE	PLATTE	PLATE	PLACA
	9922190	1	MOTORINO COMPL.	MOTEUR	MOTOR	MOTOR	MOTOR

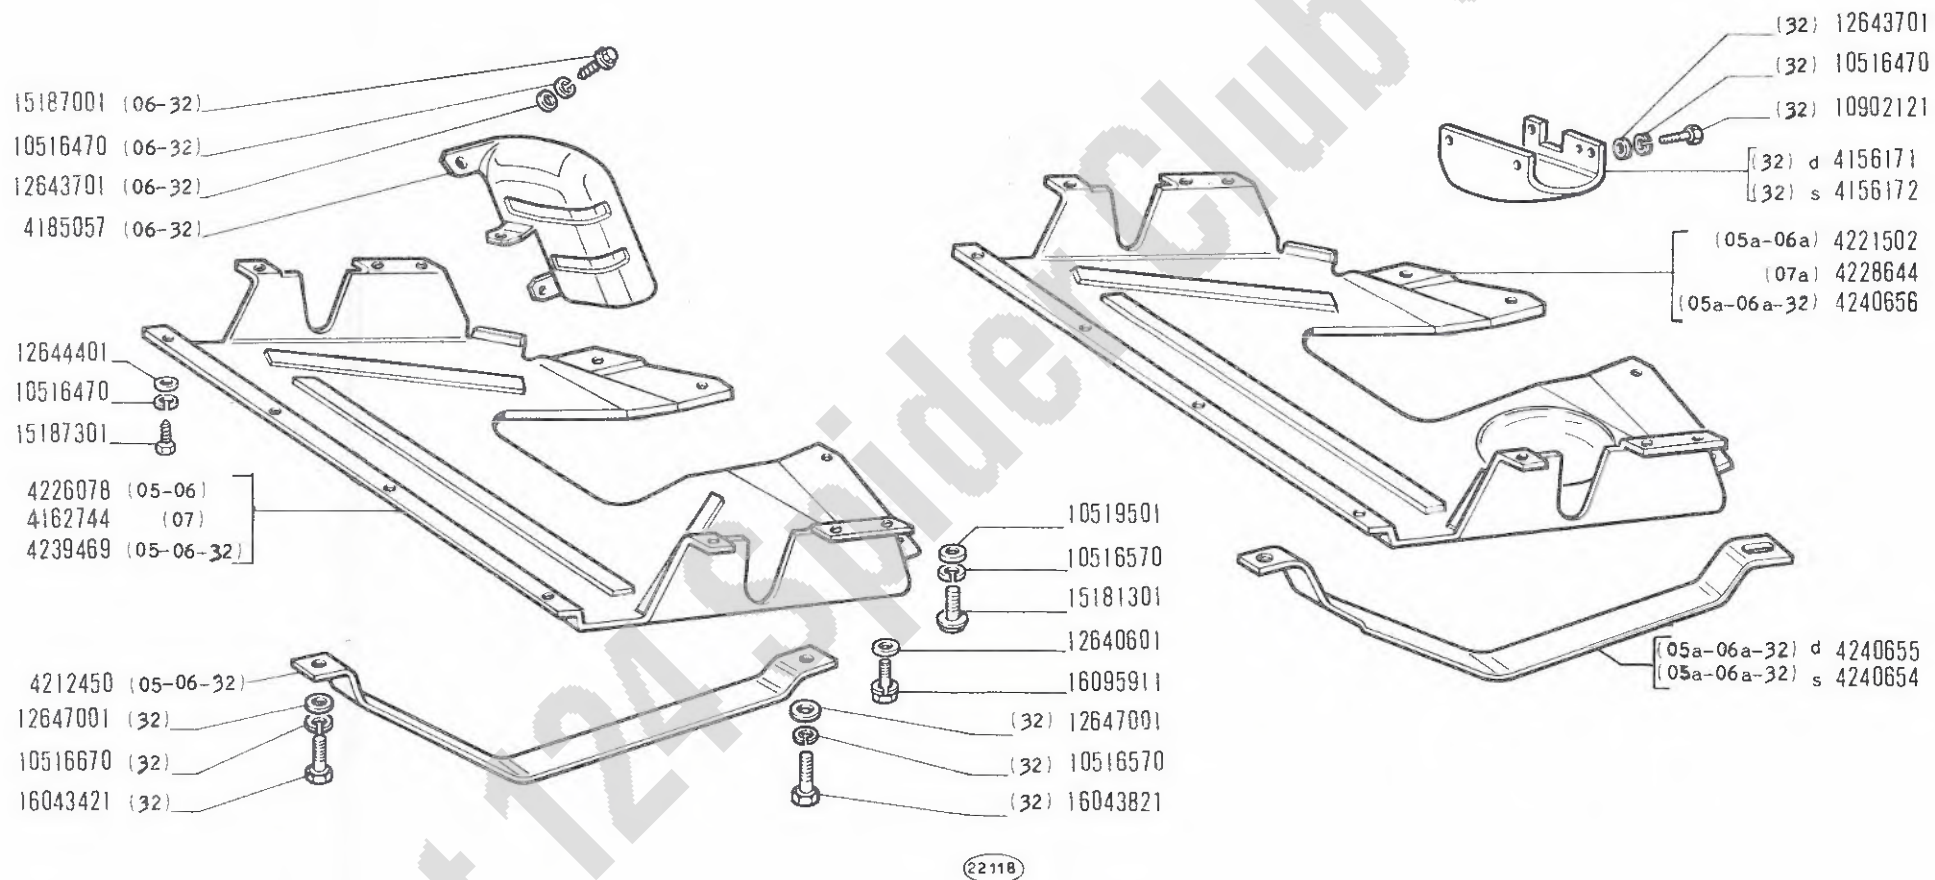

124 Sport
(tipo BC-BS)

- Protections
- Abdeckungen und Dichtungen

RIPARI


- Protection Items
- Elementos de protección

L3.02


XI-1970

MODIF.	N.ORDINAZ.	Q.	DENOMINAZIONE	DESIGNATION	BENENNUNG	DESCRIPTION	DENOMINACIONES
	4156171	1	RIPARO D (32)	PROTECTION	ABDECKUNG	PROTECTION	DEFENSA
	4156172	1	RIPARO S (32)	PROTECTION	ABDECKUNG	PROTECTION	DEFENSA
	4162744	1	RIPARO ANT.(07)	PROTECTION	ABDECKUNG	PROTECTION	DEFENSA
	4185057	1	RIPARO (06-32)	PROTECTION	ABDECKUNG	PROTECTION	DEFENSA
	4212450	2	RIPARO (05-06-32)	PROTECTION	ABDECKUNG	PROTECTION	DEFENSA
	4221502	1	RIPARO (05A-06A)	PROTECTION	ABDECKUNG	PROTECTION	DEFENSA
	4226078	1	RIPARO ANT.(05-06)	PROTECTION	ABDECKUNG	PROTECTION	DEFENSA
	4228644	1	RIPARO ANT.(07A)	PROTECTION	ABDECKUNG	PROTECTION	DEFENSA
	4239469	1	RIPARO ANT.(05-06-32)	PROTECTION	ABDECKUNG	PROTECTION	DEFENSA
	4240654	1	RIPARO	PROTECTION	ABDECKUNG	PROTECTION	DEFENSA
			COPPA S (05A-06A-32)				
	4240655	1	RIPARO	PROTECTION	ABDECKUNG	PROTECTION	DEFENSA
			COPPA D (05A-06A-32)				
	4240656	1	RIPARO	PROTECTION	ABDECKUNG	PROTECTION	DEFENSA
			ANT.(05A-06A-32)				
	10516470	4	ROSETTA SICUREZZA	RONDELLE FREIN	SICHERUNGSRING	LOCKWASHER	ARANDELA DE FRENO
	10516470	4	ROSETTA SICUREZZA (32)	RONDELLE FREIN	SICHERUNGSRING	LOCKWASHER	ARANDELA DE FRENO
	10516470	3	ROSETTA SICUREZZA (06-32)	RONDELLE FREIN	SICHERUNGSRING	LOCKWASHER	ARANDELA DE FRENO
	10516570	4	ROSETTA SICUREZZA	RONDELLE FREIN	SICHERUNGSRING	LOCKWASHER	ARANDELA DE FRENO
	10516670	4	ROSETTA SICUREZZA (32)	RONDELLE FREIN	SICHERUNGSRING	LOCKWASHER	ARANDELA DE FRENO
	10519501	4	ROSETTA PIANA	RONDELLE	SCHEIBE	WASHER	ARANDELA
	10902121	4	VITE (32)	VIS	SCHRAUBE	SCREW	TORNILLO
	12640601	6	ROSETTA PIANA	RONDELLE	SCHEIBE	WASHER	ARANDELA
	12643701	4	ROSETTA PIANA (32)	RONDELLE	SCHEIBE	WASHER	ARANDELA
	12643701	3	ROSETTA PIANA (06-32)	RONDELLE	SCHEIBE	WASHER	ARANDELA
	12644401	4	ROSETTA PIANA	RONDELLE	SCHEIBE	WASHER	ARANDELA
	12647001	4	ROSETTA PIANA (32)	RONDELLE	SCHEIBE	WASHER	ARANDELA
	15181301	4	VITE	VIS	SCHRAUBE	SCREW	TORNILLO
	15187001	3	VITE (06-32)	VIS	SCHRAUBE	SCREW	TORNILLO
	15187301	4	VITE	VIS	SCHRAUBE	SCREW	TORNILLO
	16043421	2	VITE (32)	VIS	SCHRAUBE	SCREW	TORNILLO
	16043821	2	VITE (32)	VIS	SCHRAUBE	SCREW	TORNILLO
	16095911	6	VITE	VIS	SCHRAUBE	SCREW	TORNILLO

4126147

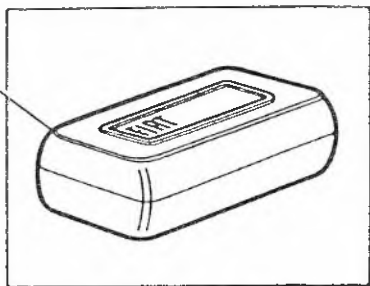

4126126

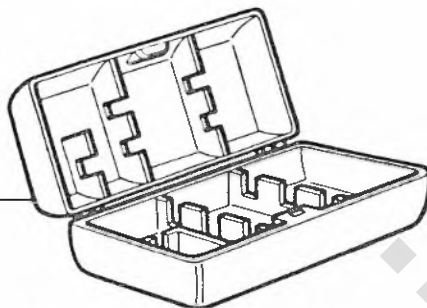

4091697



14528271



722763

9382

14525021



14522421



14533631

4157431

879710

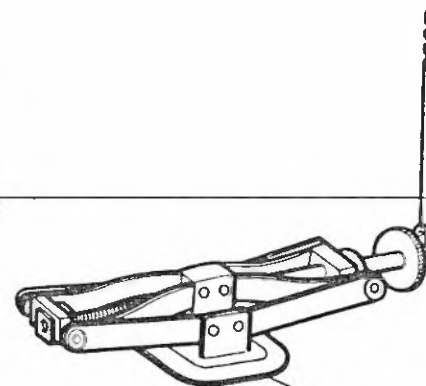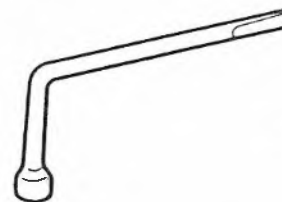

124 Sport
(tipo BC-BS)

- Outils
- Werkzeuge

ATTREZZI

- Tools
- Herramientas

Z1.01

II-1970

MODIFICHE

**MODIFICATIONS
ÄNDERUNGEN**

**MODIFICATIONS
MODIFICACIONES**

M o d i f i c a		Sgr. interessati e Norme di ricambio
C 3677 → mot. n. 314129	D 3677 mot. n. 314130 →	B2.01/1 4224078 = 4232356 + 15543021 4223686 (05a) = 4235070 4227903 (07a) = 4237179
C 3678 XII-1969	D 3678 XII-1969	B2.01/1 - B2.24/1 B2.01/1: 4233498 (05a) = 4235070 4236260 (07a) = 4237179
C 3708 XII-1969	D 3708 XII-1969	A2.04/1 - A2.06/2 - A2.06/3 - A2.06/5 - A2.06/6 A2.04/1: 4198061 = 4235621 4198062 = 4235622
C 3777 → vett. n. 113713 (05a) → vett. n. 1808455 (07a)	D 3777 vett. n. 113714 (05a) → vett. n. 1808456 (07a) →	A2.21/1 - D2.01, /1 - D2.02/1 (B.I.T. 295 V) A2.21/1: 4234375 = 4236003 + n. 2 16100811 + + n. 2 10516670 + 4236006 + + 4236008 + 4236009 + + 4173324 + 4174228 + + 10519601 + 12574221 + + 10902631 + 856707 + + D2.02/1 (n. 2 4236013 — n. 2 4165454)
C 3783 → vett. n. 114977	D 3783 vett. n. 114978 →	B4.01 - C1.30 - C1.31, /1 - C1.32 - C1.33, /1 B4.01: 4210804 = 4217609 + 4209184 C1.30: 4170622 = 4203057 4170623 = 4203058

M o d i f i c a		Sgr. interessati e Norme di ricambio
C 3806 → mot. n. 139772 (05-07) → mot. n. 313085 (05a-07a)	D 3806 mot. n. 139773 → (05-07) mot. n. 313086 → (05a-07a)	A3.01, /1 (B.I.T. 297 V) 4154522 = 4229393 + 4228913
C 3815 → mot. n. 339728 (05a) → mot. n. 338190 (07a)	D 3815 mot. n. 339729 → (05a) mot. n. 338191 → (07a)	A2.04/1 - A3.01/1 - A2.05/1 - A2.06, /7, /8
C 3830 → mot. n. 141163 (05) → mot. n. 141171 (07) → mot. n. 318597 (05a-07a)	D 3830 mot. n. 141164 → (05) mot. n. 141172 → (07) mot. n. 318598 → (05a-07a)	A1.01 - A2.21/2 - A2.21/3 A1.01: 4123149 = 4220200 + 11500021 + + A2.21/2 (4221872) 4123149 = 4220200 + 11500021 + + A2.21/3 (4235195) A2.21/2: 4182683 = 4221872 + A1.01 (4220200) A2.21/3: 4182683 = 4235195 + A1.01 (4220200)

M o d i f i c a		Sgr. interessati e Norme di ricambio
* C 3677 → mot. n. 314129	D 3677 mot. n. 314130 →	B2.01/1 4224078 = 4232356 + 15543021 4223686 (05a) = 4235070 4227903 (07a) = 4235070
* C 3678 XII-1969	D 3678 XII-1969	B2.01/1 - B2.24/1 B2.01/1: 4233498 (05a) = 4235070 4236260 (07a) = 4235070
C 3708 XII-1969	D 3708 XII-1969	A2.04/1 - A2.06/2 - A2.06/3 - A2.06/5 - A2.06/6 A2.04/1: 4198061 = 4235621 4198062 = 4235622
* C 3742 → vett. n. 1806382	D 3742 vett. n. 1806383 →	D2.01/1 (B.I.T. 291 V) 4140870 = 4216629 4140869 = 4228753 4140865 = 4206816 1604382 = 4233105
* C 3768 → vett. n. 115876	D 3768 vett. n. 115877 →	C1.02 (B.I.T. 298 V) 4206996 = 4232207
C 3777 → vett. n. 113713 (05a) → vett. n. 1808455 (07a)	D 3777 vett. n. 113714 (05a) → vett. n. 1808456 (07a) →	A2.21/1 - D2.01, /1 - D2.02/1 (B.I.T. 295 V) A2.21/1: 4234375 = 4236003 + n. 2 16100811 + + n. 2 10516670 + 4236006 + + 4236008 + 4236009 + + 4173324 + 4174228 + + 10519601 + 12574221 + + 10902631 + 856707 + + D2.02/1 (n. 2 4236013 — n. 2 4165454)

M o d i f i c a		Sgr. interessati e Norme di ricambio
C 3783 → vett. n. 114977	D 3783 vett. n. 114978 →	B4.01 - C1.30 - C1.31, /1 - C1.32 - C1.33, /1 B4.01: 4210804 = 4217609 + 4209184 C1.30: 4170622 = 4203057 4170623 = 4203058
C 3806 → mot. n. 139772 (05-07) → mot. n. 313085 (05a-07a)	D 3806 mot. n. 139773 → (05-07) mot. n. 313086 → (05a-07a)	A3.01, /1 (B.I.T. 297 V) 4154522 = 4229393 + 4228913
C 3815 → mot. n. 339728 (05a) → mot. n. 338190 (07a)	D 3815 mot. n. 339729 → (05a) mot. n. 338191 → (07a)	A2.04/1 - A3.01/1 - A2.05/1 - A2.06, /7, /8
C 3830 → mot. n. 141163 (05) → mot. n. 141171 (07) → mot. n. 318597 (05a-07a)	D 3830 mot. n. 141164 → (05) mot. n. 141172 → (07) mot. n. 318598 → (05a-07a)	A1.01 - A2.21/2 - A2.21/3 A1.01: 4123149 = 4220200 + 11500021 + + A2.21/2 (4221872) 4123149 = 4220200 + 11500021 + + A2.21/3 (4235195) A2.21/2: 4182683 = 4221872 + A1.01 (4220200) A2.21/3: 4182683 = 4235195 + A1.01 (4220200)
* C 3837 → mot. n. 148230 (05-07) → mot. n. 348064 (05a-07a)	D 3837 mot. n. 148231 → (05-07) mot. n. 348065 → (05a-07a)	A1.01 - A1.07 (B.I.T. 298 V) A1.01: 4232870 = 4239435 + A1.07 (n. 4 4174355) 4233067 = 4240594 + A1.07 (n. 4 4174355) A1.07: 4204842 = 4204841 + 4174355 4237444 = 4237443 + 4174355

M o d i f i c a		Sgr. interessati e Norme di ricambio
C 3862 → mot. n. 362180	D 3862 mot. n. 362181 →	A1.05/1: 4230356 = n. 4 4240820 4230357 = n. 4 4240821 4230358 = n. 4 4240822 4230360 = n. 4 4240824 4230361 = n. 4 4240825 4230362 = n. 4 4240826 1900489 = n. 4 1900613 1900490 = n. 4 1900614 1900491 = n. 4 1900615 1900492 = 1900616 1900493 = 1900617 1900494 = 1900618
* C 3895 → vett. n. 150534 (05) → vett. n. 151586 (05a) → vett. n. 1825045 (07) → vett. n. 1820179 (07a)	D 3895 vett. n. 150535 → (05) vett. n. 151587 → (05a) vett. n. 1825046 → (07) vett. n. 1820180 → (07a)	A4.01 4231079 = 4253787 + 4247543 + + 19053180 + n. 2 12170090 + + 10418400 4231063 = 4254544 + 4247543 + 19053180 + n. 2 12170090 + 10418400 4137383 = 4247543 + 19053781 (*) (*) Speciale per ricambi
C 3899 → mot. n. 159000 (05-07)	D 3899 mot. n. 159001 → (05-07)	A1.01 - A1.03 - A3.01
C 3937 → vett. n. 134498 (05a) → vett. n. 136008 (06a) → vett. n. 1816135 (07a)	D 3937 vett. n. 134499 → (05a) vett. n. 136009 → (06a) vett. n. 1816136 → (07a)	C1.02 4234593 = 4255255 (*) 4247247 = 4255256 (*) (*) Speciale per ricambi

M o d i f i c a		Sgr. interessati e Norme di ricambio
C 3954 —→ vett. n. 129150 (05-05a) —→ vett. n. 1818678 (07-07a)	D 3954 vett. n. 129151 —→ (05-05a) vett. n. 1818679 —→ (07-07a)	C1.02 - C1.06/1 C1.02: 4224771 = 4231435
C 4011 X-1970	D 4011 X-1970	F1.01/1 - F6.14/5 - F6.14/6 F1.01/1: 4222402 = 4241140 + 4242668 4233296 = 4243908 + 4242668
C 4013 X-1970	D 4013 X-1970	A2.56/2 4230591 = 4257319 4230604 = 4257324
* C 4014 —→ mot. n. 156768 (05-07) —→ mot. n. 382441 (05a-07a)	D 4014 mot. n. 156769 —→ (05-07) mot. n. 382442 —→ (05a-07a)	A3.01 - A3.01/1 4135559 = 4228326 + 4262887 4228913 = 4262887
C 4026 —→ mot. n. 391292	D 4026 mot. n. 391293 —→	A2.04/1 - A2.06/9 A2.04/1: 4235621 = 4249786
C 4029 —→ mot. n. 396190	D 4029 mot. n. 396191 —→	A2.04/1 - A2.06/10 A2.04/1: 4236547 = 4249787
* C 4034 VI-1970	D 4034 VI-1970	F6.03 4190094 = 4230515 4201523 = 4233274 + 4230515

M o d i f i c a		Sgr. interessati e Norme di ricambio
* C 4053 → mot. n. 413429	D 4053 mot. n. 413430 →	A1.06
* C 4058 I-1971	D 4058 I-1971	F3.01 - F6.03 F6.03: 4192926 = 4244314 + 4247146 + + F3.01 (4244260)
* C 4116 → vett. n. 150509 (05a-38) VII-1971 (05a-35) VII-1971 (07a-35)	D 4116 vett. n. 150510 → (05a-38) VII-1971 (05a-35) VII-1971 (07a-35)	A0.01 - A1.05/1 - A2.02/1 - A2.04/1 - A2.04/2 - A2.21/1 - A2.21/4 - A2.54/1 - A2.54/2 - A3.01/1 - B1.01 - C1.02 - D2.01 - D2.01/1 - D2.01/2 - D2.02/1 - D2.03/1 - F4.01
* C 4123 → vett. n. 150509 (05-38) → vett. n. 151906 (05) → vett. n. 1825045 (07) → vett. n. 1824476 (07a)	D 4123 vett. n. 150510 → (05-38) vett. n. 151907 → (05) vett. n. 1825046 → (07) vett. n. 1824477 → (07a)	A2.01 - C1.03 A2.01: 4208475 = 4253542 4208479 = 4259142 4233388 = 4253541 4156500 = 4259141 C1.03: 4224778 = 4253543 4224767 = 4259143 4181551 = 4258406
* C 4153 III-1971 (05-07) → mot. n. 502272 (05a-07a)	D 4153 III-1971 (05-07) mot. n. 502273 → (05a-07a)	B2.24 - B2.24/1
* C 4155 → mot. n. 191092	D 4155 mot. n. 191093 →	F1.01 - F6.14/7 - F6.14/8 F1.01: 4174158 = 4258694 4172678 = 4260768

M o d i f i c a		Sgr. interessati e Norme di ricambio
* C 4154 → mot. n. 186935	D 4154 mot. n. 186936 →	A1.05 1900476 = n. 4 1900819 1900477 = n. 4 1900820 1900478 = n. 4 1900821 1900232 = 1900822 1900233 = 1900823 1900234 = 1900824
* C 4166 → vett. n. 134129 (05-41)	D 4166 vett. n. 134130 → (05-41)	B1.01 - F4.01 - F5.01
* C 4172 → vett. n. 175076 (05a) → vett. n. 1827588 (07a)	D 4172 vett. n. 175077 → (05a) vett. n. 1827589 → (07a)	A2.56 - A2.56/1 - A2.56/2 A2.56: 4190112 = 4275161 + 4252672 A2.56/1: 4194219 = 4276033 + 4253000 A2.56/2: 4230592 = 4275161 + 4252672 4230605 = 4276033 + 4253000
* C 4177 → vett. n. 164602 (06-06a) → vett. n. 155351 (06a-49)	D 4177 vett. n. 164603 → (06-06a) vett. n. 155352 → (06a-49)	A2.21/2 - A2.21/3 - B1.01 - C1.01 - D2.01 - D2.01/2 - D2.02/1 - F5.01

TABELLE VARIE

TABLEAUX DIVERS

MISCELLANEA

VERSCHIEDENES

TABLAS

PARTI DI RICAMBIO RIV

Pièces détachées

Ersatzteile

Spares

Piezas de recambio

CUSCINETTI

Roulements

Wälzlager

Bearings

Rodamientos

Dimensioni mm				n. ordinaz. FIAT	n. ordinaz. RIV	Sgr.
Dimensions	Abmessungen	Size	Dimensiones			
Diametro interno <i>Diamètre int. Inner diameter Innendurchmesser Diâm. int.</i>	Diametro esterno <i>Diamètre ext. Outside diameter Aussendurchmesser Diâm. ext.</i>	Spessore <i>Epaisseur Breite</i>	Width <i>Width Ancho</i>			
28	67	20,5		848610	01/02/4235/115	B4.04
30	75/80,4	19		854940	10252 a	B2.04
26	57,15	17,462		4009067	13/24/3526	D3.14
—	30	106/39		4025548	12645 c	A4.03
30	72/78,6	19		4059514	9954	B2.04, /1
25	55	18		4077339	13441	B2.04, /1
19,050	45,237	15,494		4096104	10/02/3718	D3.14
34,925	73,025	26,987		4139528	01/02/4134/115	B4.04
20	39/36,3	18		4140870	614447	D2.01/1
26,222	42,098	10		4151559	13793	D2.02, /1
30	65	21		4160141	ALN 30/401	B4.01
20	50/55	20,6		4194446	616073	B2.04, /1
20	56	15		4247746	617409	B2.04/1
25	52	15		20715580	2 A 25	B2.04
12	28	8		24905050	10 L 12	F6.14, /1, /4
15	35	14		24940440	AL 15/326	A1.03, /1
25	52	18		28042320	AL 25	B 3.16, /1
25	52	18		28103910	2 DAAVX 25	B2.04/1
33	62	16		60055392	01/02/3320	B4.04

AMMORTIZZATORI			Amortisseurs Stossdämpfer	Shock Absorbers Amortiguadores	BOCCOLE			Douilles Büchsen	Bushings Casquillos
n. ordinaz. FIAT	n. ordinaz. RIV	Sgr.			n. ordinaz. FIAT	n. ordinaz. RIV	Sgr.		
4183262	808 3010 459	D3.06			4150502	89 902 052	D3.01		
4192884	808 3010 483	D3.02			4180915	89 902 054	D3.01		
4199117	808 3010 482	D3.06			9919300	89 900 159	D3.10, /3, /5, /7		
4206647	808 3010 496	D3.02							
4231326	808 3010 545	D3.02							
4231327	808 3010 546	D3.06							
4239847	808 3010 557	D3.02							
4240009	808 3010 558	D3.06							

PARTI DI RICAMBIO RIV

Pièces détachées

Ersatzteile

Spare

Piezas de recambio

CUSCINETTI				Roulements	Wälzlager	Bearings	Rodamientos
Dimensioni mm				Spessore	n. ordinaz. FIAT	n. ordinaz. RIV	Sgr.
Dimensions	Abmessungen	Size	Dimensiones				
Diametro interno <i>Diamètre int. Inner. diameter Innendurchmesser Diám. int.</i>	Diametro esterno <i>Diamètre ext. Outside diameter Aussendurchmesser Diám. ext.</i>						
		Epaisseur Breite	Width Ancho				
28	67	20,5		848610	01/02/4235/115	B4.04	
30	75/80,4	19		854940	10252 a	B2.04	
26	57,15	17,462		4009067	13/24/3526	D3.14	
—	30	106/39		4025548	12645 c	A4.03	
30	72/78,6	19		4059514	9954	B2.04, /1	
25	55	18		4077339	13441	B2.04, /1	
19,050	45,237	15,494		4096104	10/02/3718	D3.14	
34,925	73,025	26,987		4139528	01/02/4134/115	B4.04	
20	39/36,3	18		4140870	614447	D2.01/1	
26,222	42,098	10		4151559	13793	D2.02, /1	
30	65	21		4160141	ALN 30/401	B4.01	
20	50/55	20,6		4194446	616073	B2.04, /1	
20	56	16		4199098	616145	B2.04/1	
25	52	15		20715580	2 A 25	B2.04	
15	35	14		24940440	AL 15/326	A1.03, /1	
25	52	18		28042320	AL 25	B3.16, /1	
25	52	18		28103910	2 DAAVX 25	B2.04/1	
33	62	16		60055392	01/02/3320	B4.04	

AMMORTIZZATORI			Amortisseurs Stossdämpfer	Shock Absorbers Amortiguadores	BOCCOLE			Douilles Büchsen	Bushings Casquillos
n. ordinaz. FIAT	n. ordinaz. RIV	Sgr.			n. ordinaz. FIAT	n. ordinaz. RIV	Sgr.		
4183262	808 3010 459	D3.06			4150502	89 902 052	D3.01		
4206647	808 3010 496	D3.02			4180915	89 902 054	D3.01		
4231326	808 3010 545	D3.02			9919300	89 900 159	D3.10, /3		
4231327	808 3010 546	D3.06							

CAVI PER IMPIANTO ELETTRICO (forniti a metri)

Câbles électriques (livrés par mètres)

Elektrische Leitungen (vom laufenden Meter erhältlich)

Electrical cables (supplied to the meter)

Cables eléctricos que se suministran por metros

COLORE ISOLAMENTO	ISOLANT	ISOLIERUNG	COLOR AND INSULATION	COLORES DEL FORRO	Sezione in mm²		Section en mm²		Querschnitt in mm²		Cross-section in mm²		Secciones en mm²	
					0,5	1	1,5	2,5	4	6	10			
n. ordinaz.														
Grigio verde	Gris-vert	Graugrün	Green-gray	Gris-verde	1 91400 90	1 91420 90	1 91402 90	1 91431 90 1 91401 90 1 91421 90 1 91419 90 1 91422 90 1 91423 90 1 91424 90 1 91425 90 1 91426 90 1 91427 90 1 91428 90 1 91429 90 1 91418 90 1 91439 90	1 91433 90 1 91434 90 1 91438 90	1 91404 90 1 91437 90	1 91405 90	1 91406 90		
Bianco	Blanc	Weiss	White	Blanco										
Nero	Noir	Schwarz	Black	Negro										
Azzurro	Bleu	Blau	Blue	Azul										
Marrone	Marron	Braun	Brown	Pardo										
Giallo	Jaune	Gelb	Yellow	Amarillo										
Rosso	Rouge	Rot	Red	Rojo										
Verde	Vert	Grün	Green	Verde										
Grigio	Gris	Grau	Gray	Gris										
Rosa	Rose	Rosa	Pink	Rosado										
Bianco con ri- gatura nera	Blanc avec ra- yure noire	Weisschwarz	White with black tracer	Blanco y negro										
Azzurro con ri- gatura nera	Bleu avec ra- yure noire	Blauschwarz	Blue with black tracer	Azul y negro										
Giallo con ri- gatura nera	Jaune avec ra- yure noire	Gelbschwarz	Yellow with black tracer	Amarillo y ne- gro										
Verde con ri- gatura nera	Vert avec ra- yure noire	Grünschwarz	Green with black tracer	Verde y negro										
Grigio con ri- gatura nera	Gris avec ra- yure noire	Grauschwarz	Gray with black tracer	Gris y negro										
In resina sin- tetica per ca- vo accensione	En résine syn- thétique pour fils de bougies	Aus Kunstharz für Zündkabel	Synthetic re- sin, for engine ignition cable	De resina sinté- tica: cable de en- cendido del motor		1 91100 94 1 91551 90 (33-35-39)								

CAPICORDA E CAPPUCCI ISOLANTI PER CAVI ELETTRICI

Cosses et capuchons isolants pour câbles électriques
Kabelschuhe und Schutzkappen

Electrical cable terminals and boots

Terminales y capuchones aislantes de cables eléctricos

n. ordinaz.

n. ordinaz.

n. ordinaz.

n. ordinaz.



1 04015 90



1 20560 40



d	l ₁	
3,2	22	1 04106 40
4,3	24	1 04107 40
6,4	29	1 04109 40
5,3	27	1 04110 40
8,4	33	1 04128 40



1 04111 40




d	f	
6,2	3,8	1 04046 40
6,2	7	1 04047 40
5,2	3,2	1 04048 40
6,2	4,5	1 04049 40



a	h	
14	5,5	1 04017 44
15	7,5	1 04019 44



d	l	
3,85	17,2	1 05020 74
4,35	20,4	1 05022 74

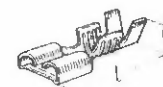


h	l	
5,2	19,3	1 02497 40
6,4	19,7	1 02498 44



1 02501 40




1 02505 40

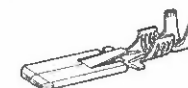

1 02506 40



D	d	
14	4,5	1 04051 86
14	6,5	1 04052 80

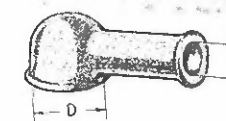

D	d	
10	7	1 04053 80
15	7	1 04054 85
15	10	1 04055 80
20	12,5	1 04056 80

Fiat 124 Spider Club e.v.